

工程指示 / 要求簡箋(E.I.)

工程指示編號：EI / 0195 / 19

修改版次：A

工程編號：J - 837

工程名稱：觀塘裕民坊

工程項目：幕牆 生窗 T1 樣板層 8F

收件人：生統

發件人：Eric Liu

日期：25/03/2019

要求提供 / 確認 事項：

- | | | |
|------------------------------------|-------------------------------------|-------------------------------|
| <input type="checkbox"/> 初步鋁料 B.M. | <input type="checkbox"/> 加工拆圖，然後生產 | <input type="checkbox"/> 尺寸表 |
| <input type="checkbox"/> 正式鋁料 B.M. | <input type="checkbox"/> 技術上資料 / 指示 | <input type="checkbox"/> 報價 |
| <input type="checkbox"/> 配件 B.M. | <input type="checkbox"/> 樣辦或貨品說明書 | <input type="checkbox"/> 分判合約 |
| <input type="checkbox"/> 其他：_____ | | |

內容：

請按加工圖生產幕牆生窗玉連玻璃送地盤安裝(T1, 8/F 樣板層用)

T1, 8/F 總數:53 隻

A 版: 因隔音窗要在廠加隔音板，T1F (加工圖:UN-SL1)暫停出貨，共 2 隻

(已通知廠暫停出此窗，此為記錄用)

謝謝！

請在 2019 / 03 / 26 前完成上列要求。

附： 1 頁加工圖

以上項目為：

- 原合約工程包 原合約工程加 / 減賬 新工程報價

原因：-

分發東莞各部門：

- () 生產技術總監 連附件 () 技術部 連附件 永林 () 生產部 連附件 () 機械設計部 連附件
 () 採購部 連附件 () 生產統籌部 連附件 梅
 () 質檢部 連附件 () 會計部 連附件 () 報關組 連附件 () 其他 楊榮輝 連附件

分發香港各部門：

- () 行政部 連附件 () 會計部 連附件 () 統籌部 連附件 () 工程部地盤科文 連附件 炳哥
 () 採購部 連附件 () QS 部 連附件 () 維修部 連附件 () 其他 _____ 連附件

傳遞編號：

HK0696 / 19




發件人簽署：

項目經理簽署：



美特鋁質有限公司
MIDI Aluminium Fabricator Ltd.

工程號 J-837 地盤 觀塘裕民坊

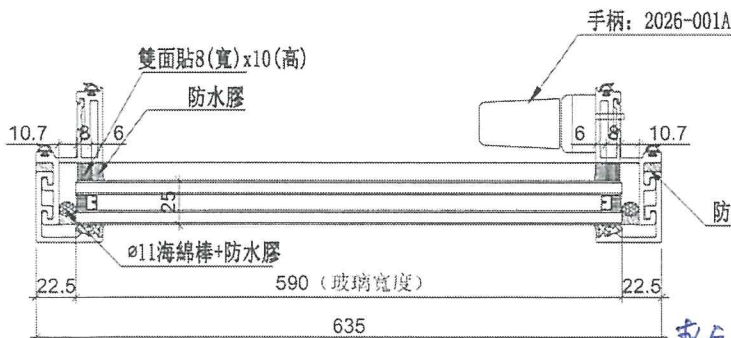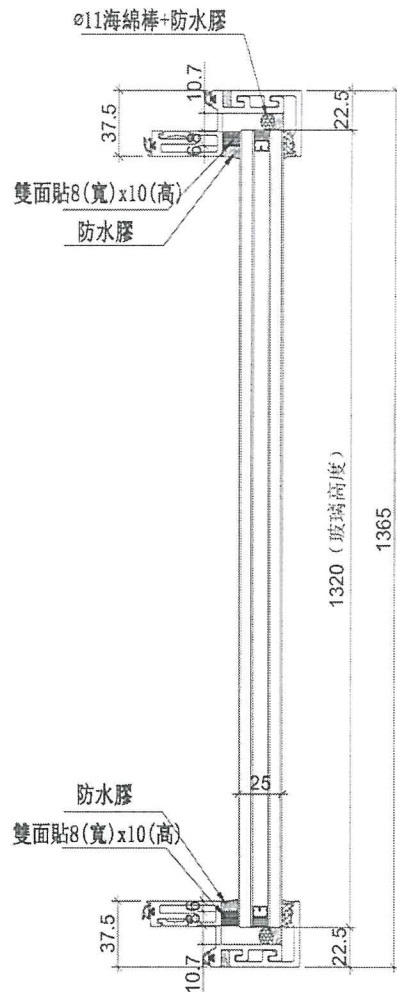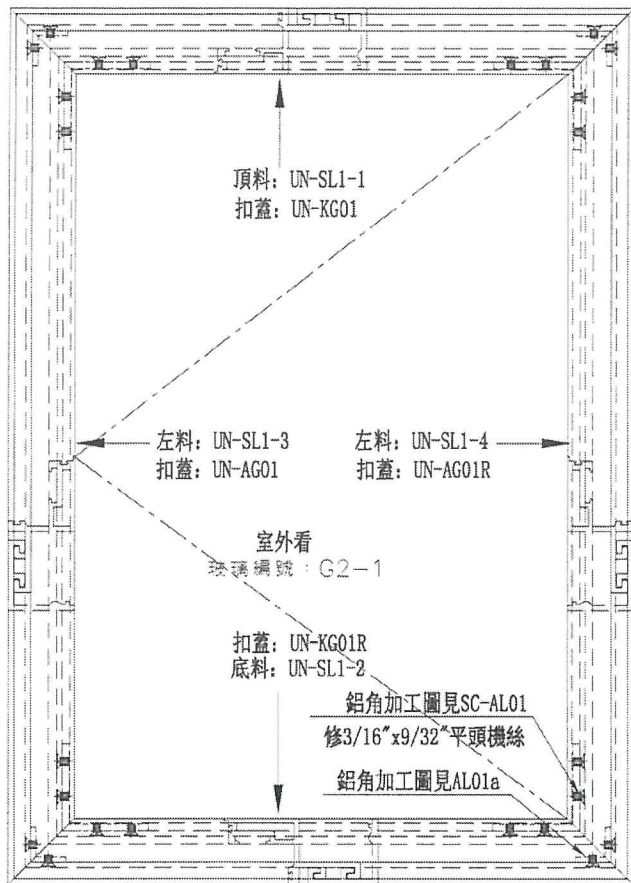

暫存此貨
出貨

數量	位置	樓層
2	T1CW-F-2	8F
1	T1CW-A-3	8F
2	T1CW-A-2	8F
2	T1CW-C-1	8F
1	T1CW-M-2	8F
1	T1CW-M-1	8F
1	T1CW-K-2	8F
1	T1CW-K-1	8F
2	T1CW-H-2	8F

名稱	生窗玉組裝圖	制圖	羅志光	2019.01.09	修改	
材料	-	復核	譚永霖	2019.01.13	日期	
顏色	EC-DG-S332054 (3塗)	批准			圖號	UN-SL1