



## 工程指示 / 要求簡箋(E.I.)

工程指示編號：EI / 0205 / 19

修改版次：-

工程編號：J - 837

工程名稱：觀塘裕民坊

工程項目：幕牆 死牆二合一 後加 14mm 飾線(樣板層)(廠用) T2

收件人：生統 / 永林

發件人：Eric Liu

日期：01/02/2019

□要求提供 / □確認 事項：

- |                                    |                                     |                               |
|------------------------------------|-------------------------------------|-------------------------------|
| <input type="checkbox"/> 初步鋁料 B.M. | <input type="checkbox"/> 加工拆圖，然後生產  | <input type="checkbox"/> 尺寸表  |
| <input type="checkbox"/> 正式鋁料 B.M. | <input type="checkbox"/> 技術上資料 / 指示 | <input type="checkbox"/> 報價   |
| <input type="checkbox"/> 配件 B.M.   | <input type="checkbox"/> 樣辦或貨品說明書   | <input type="checkbox"/> 分判合約 |
| <input type="checkbox"/> 其他：_____  |                                     |                               |

內容：

請按加工圖鋁料供廠請留意: 1) 此料為 EI0140A 配套用，廠組裝送地盤謝謝！請在 2019/ 2 / 18 前完成上列要求。

附： 1 頁加工圖，1 頁

以上項目為：

- |                                 |                                      |                                |
|---------------------------------|--------------------------------------|--------------------------------|
| <input type="checkbox"/> 原合約工程包 | <input type="checkbox"/> 原合約工程加 / 減賬 | <input type="checkbox"/> 新工程報價 |
|---------------------------------|--------------------------------------|--------------------------------|

原因：-

分發東莞各部門：

- |                                      |   |   |                              |                                     |
|--------------------------------------|---|---|------------------------------|-------------------------------------|
| <input type="checkbox"/> 生產技術總監 □連附件 | <input checked="" type="checkbox"/> 技術部 □連附件 <u>洪</u> | <input type="checkbox"/> 生產部                            | <input type="checkbox"/> 連附件 | <input type="checkbox"/> 機械設計部 □連附件 |
| <input type="checkbox"/> 採購部         | <input type="checkbox"/> 連附件                          | <input checked="" type="checkbox"/> 生產統籌部 □連附件 <u>梅</u> |                              |                                     |
| <input type="checkbox"/> 質檢部         | <input type="checkbox"/> 連附件                          | <input type="checkbox"/> 會計部                            | <input type="checkbox"/> 連附件 | <input type="checkbox"/> 報關組        |
- 分發其他分判：  
 其他 楊榮輝 □連附件


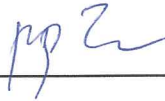
 王禮秋 □連附件

分發香港各部門：

- |                                   |                                    |                                   |  |
|-----------------------------------|------------------------------------|-----------------------------------|--|
| <input type="checkbox"/> 行政部 □連附件 | <input type="checkbox"/> 會計部 □連附件  | <input type="checkbox"/> 統籌部 □連附件 | <input checked="" type="checkbox"/> 工程部地盤科文 □連附件 |
| <input type="checkbox"/> 採購部 □連附件 | <input type="checkbox"/> QS 部 □連附件 | <input type="checkbox"/> 維修部 □連附件 | <input type="checkbox"/> 其他 _____ □連附件           |

傳遞編號：



HK 0340 / 19

發件人簽署：  
項目經理簽署：  




美特鋁質 有限公司  
MIDI Aluminium Fabricator Ltd.

工程號 J-837 地盤 觀塘裕民坊

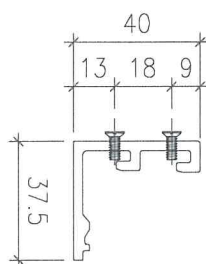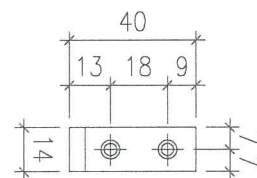

數量	使用位置	樓層
12	T2CW-H-1	7F~9F
6	T2CW-G-2	7F~9F
6	T2CW-F-1	7F~9F
6	T2CW-E-2	7F~9F
12	T2CW-C-2	7F~9F
12	T2CW-B-2	7F~9F
6	T2CW-B-1	7F~9F
6	T2CW-A-2	7F~9F
12	T2CW-A-1	7F~9F
6	T2CW-N-2	7F~9F
18	T2CW-M-3	7F~9F
12	T2CW-M-2	7F~9F
6	T2CW-L-2	7F~9F
6	T2CW-L-1	7F~9F
6	T2CW-K-2	7F~9F
6	T2CW-J-1	7F~9F
12	T2CW-H-2	7F~9F
150	合計	

名稱	玻璃扣蓋	制圖	邱紅	2019.01.17	修改		
材料	X85558	復核	謝永林	2019.01.18	日期		
顏色	EC-DG-S332054 (3塗)	批准			圖號	EH-K01	

— 后加 14mm 长铁丝及 后加防水片  
 — 后加遮雨片

HK0147


参考

百20140A西套用

DETAIL 01-  
 2 NOS M4 S.S. SCREW  
 w/ WEATHER SEALANT

此件

放大  
 见SK8

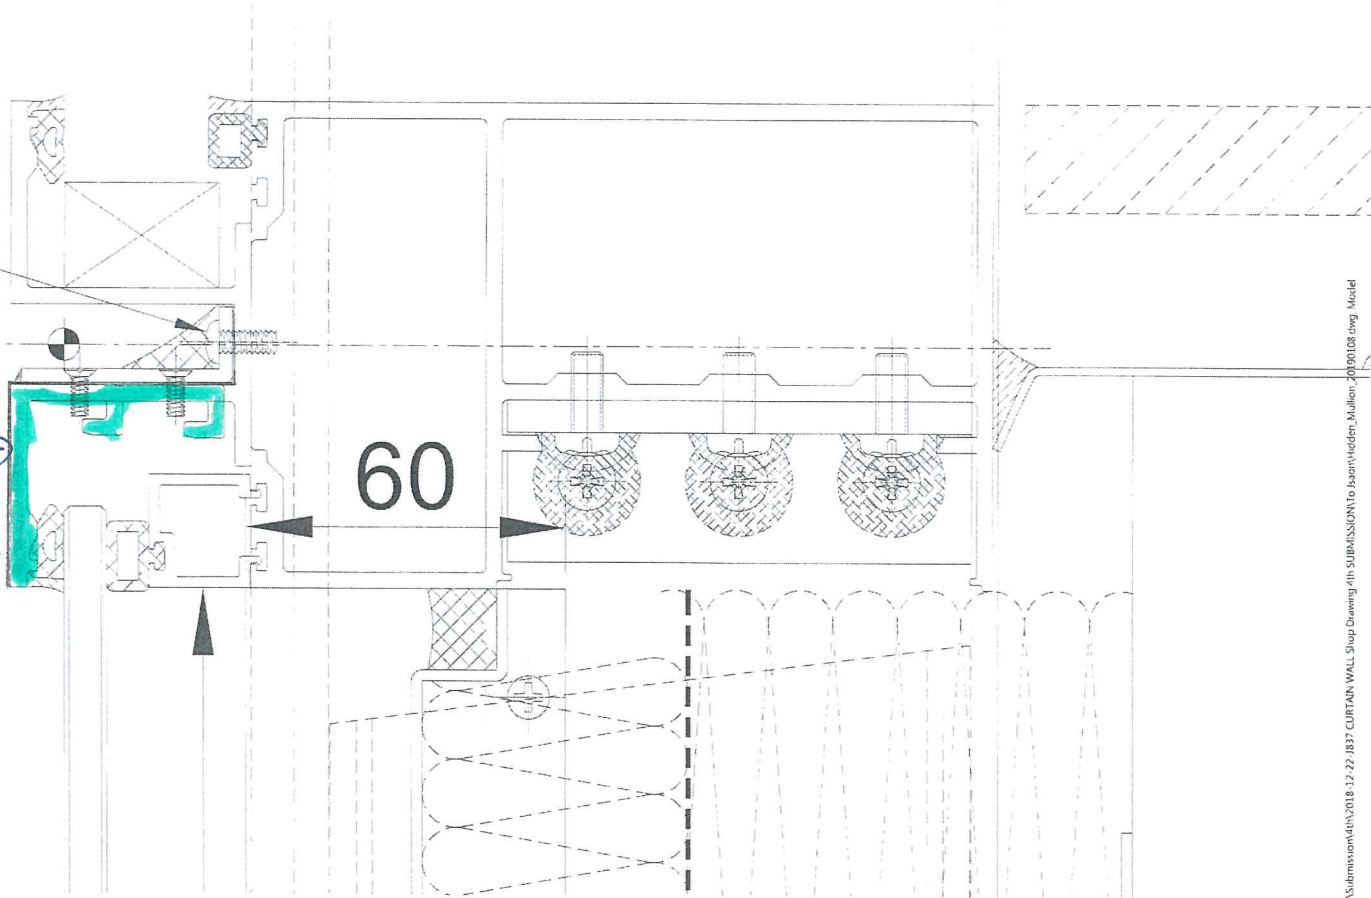

7F-9F 现场修補方案

节点图 SK7