



工程指示 / 要求簡箋(E.I.)

工程指示編號：EI / 0206 / 19

修改版次：C

工程編號：J - 837

工程名稱：觀塘裕民坊

工程項目：幕牆 大貨(T2)(標準層 10-25,29-52/F)(死牆二合一款)

收件人：生統/ 永林

發件人：Eric Liu

日期：12/03/2019

要求提供 / 確認 事項：

- | | | |
|------------------------------------|-------------------------------------|-------------------------------|
| <input type="checkbox"/> 初步鋁料 B.M. | <input type="checkbox"/> 加工拆圖，然後生產 | <input type="checkbox"/> 尺寸表 |
| <input type="checkbox"/> 正式鋁料 B.M. | <input type="checkbox"/> 技術上資料 / 指示 | <input type="checkbox"/> 報價 |
| <input type="checkbox"/> 配件 B.M. | <input type="checkbox"/> 樣辦或貨品說明書 | <input type="checkbox"/> 分判合約 |
| <input type="checkbox"/> 其他：_____ | | |

內容：

以免混亂，現整合 EI0015 及 EI0144，改用此 EI 為準請按加工圖生產幕牆鋁料送到地盤安裝(T2)(標準層)(10-25,29-52/F)請留意：C 版：修改趟門室內拍蓋用底座，縮短至齊企料(前版拆圖現場裝後阻啣膠)1) 按 MO 生產(EI9959A)2) 10-12/F 企料(死牆二合一款)，已在 EI0144 生產，不需重複生產3) 10-12/F 副框及批角料，已在 EI0164 批出，未生產請按此版加工圖生產4) T2CW/B-2 因沙機位置，現場安裝不了，所以請不要來料地盤，詳細跟後頁位置圖(2206)謝謝！請在 2019/ 3 / 29 前完成上列要求。

附： 2 頁圖登， 4 頁加工圖

以上項目為：

 原合約工程包 原合約工程加 / 減賬 新工程報價

原因：-

分發東莞各部門：

- | | | | |
|--|---|---|---|
| <input type="checkbox"/> 生產技術總監 <input type="checkbox"/> 連附件 | <input checked="" type="checkbox"/> 技術部 <input type="checkbox"/> 連附件 <i>司</i> | <input type="checkbox"/> 生產部 <input type="checkbox"/> 連附件 | <input type="checkbox"/> 機械設計部 <input type="checkbox"/> 連附件 |
| <input type="checkbox"/> 採購部 <input type="checkbox"/> 連附件 | <input type="checkbox"/> 生產統籌部 <input type="checkbox"/> 連附件 <i>梅</i> | | |
| <input type="checkbox"/> 質檢部 <input type="checkbox"/> 連附件 | <input type="checkbox"/> 會計部 <input type="checkbox"/> 連附件 | <input type="checkbox"/> 報關組 <input type="checkbox"/> 連附件 | <input type="checkbox"/> 其他 <u>楊榮輝</u> <input type="checkbox"/> 連附件 |

分發香港各部門：

- | | | | |
|---|--|---|---|
| <input type="checkbox"/> 行政部 <input type="checkbox"/> 連附件 | <input type="checkbox"/> 會計部 <input type="checkbox"/> 連附件 | <input type="checkbox"/> 統籌部 <input type="checkbox"/> 連附件 | <input checked="" type="checkbox"/> 工程部地盤科文 <input type="checkbox"/> 連附件 <i>梅</i> |
| <input type="checkbox"/> 採購部 <input type="checkbox"/> 連附件 | <input type="checkbox"/> QS 部 <input type="checkbox"/> 連附件 | <input type="checkbox"/> 維修部 <input type="checkbox"/> 連附件 | <input type="checkbox"/> 其他 _____ <input type="checkbox"/> 連附件 |

傳遞編號：

發件人簽署：
Eric Liu

HK 0595/19

項目經理簽署：
[Signature]

圖則登記表
DRAWING REGISTER

| |
|---|
| 工程名稱 Project Title: 觀塘裕民坊 (T2座)10F~25F,29F~52F |
| 框架式幕牆 (主企+主橫+部分小配料拆圖) |
| 工程編號 Project No: J-837 |

分發予 Distributed To

| |
|--|
| |
| |
| |

接收日期 Receiving Date (適用於客戶圖則)

| | | | | | | | | | |
|---|--|--|--|--|--|--|--|--|--|
| 年 | | | | | | | | | |
| 月 | | | | | | | | | |
| 日 | | | | | | | | | |

發出日期 Issued Date

| | | | | | | | | | |
|---|----|----|----|----|----|----|----|--|--|
| 年 | 19 | 19 | 19 | 19 | 19 | 19 | | | |
| 月 | 01 | 01 | 01 | 02 | 2 | 2 | 3 | | |
| 日 | 03 | 08 | 25 | 19 | 22 | 26 | 12 | | |

| 圖則編號 Drg. No. | 圖則名稱 Drawing Title |
|------------------|-----------------------|
| SD-ML01 | SD中企 (外凹) 加工圖 |
| SD-ML02 | 雙生企加工圖 |
| SD-ML02A | 雙生企加工圖 |
| SD-MR01 | 雙生企加工圖 |
| SD-MR02 | SD中企 (外凹) 加工圖 |
| SD-MR03 | 雙生企加工圖 |
| G-MS01 | 生梗企加工圖 |
| G-MS02 | 生梗企加工圖 |
| G-MS03 | 雙梗企加工圖 |
| G-MS04 | 雙生企1加工圖 |
| G-MS05 | 生梗企加工圖 |
| G-MS06 | 生梗企加工圖 |
| G-MS07 | 雙生企1加工圖 |
| G-MS07R | 雙生企1加工圖 |
| G-MS08 | 雙生企1加工圖 |
| G-MS08R | 雙生企1加工圖 |
| G-MS09 | 雙生企1加工圖 |
| G-MS10 | 雙生企1加工圖 |
| G-MS10R | 雙生企1加工圖 |
| G-MS09R | 雙生企1加工圖 |
| G-MS11 | 生梗企加工圖 |
| G-MS11R | 生梗企加工圖 |
| G-MS12 | 雙生企1加工圖 |
| UN-SD201 | SD門頂橫 (SD門用) |
| UN-SD201-1 | SD門頂橫 (SD門用) (數據表) |

修訂編號
Revision No.

| | | | | | | | | | |
|----|---|---|---|---|---|---|---|--|--|
| 1 | - | - | A | - | - | - | B | | |
| 2 | - | - | A | - | - | - | - | | |
| 3 | - | - | - | - | - | - | - | | |
| 4 | - | - | - | - | - | - | - | | |
| 5 | - | - | A | - | - | - | B | | |
| 6 | - | - | - | - | - | - | - | | |
| 7 | - | - | - | - | - | - | - | | |
| 8 | - | - | A | - | - | - | - | | |
| 9 | - | - | - | - | - | - | - | | |
| 10 | - | - | A | - | - | - | - | | |
| 11 | - | - | A | - | - | - | - | | |
| 12 | - | - | - | - | - | - | - | | |
| 13 | - | - | - | - | - | - | - | | |
| 14 | - | - | - | - | - | - | - | | |
| 15 | - | - | - | - | - | - | - | | |
| 16 | - | - | - | - | - | - | - | | |
| 17 | - | - | - | - | - | - | - | | |
| 18 | - | - | - | - | - | - | - | | |
| 19 | - | - | - | - | - | - | - | | |
| 20 | - | - | - | - | - | - | - | | |
| 21 | - | - | - | - | - | - | - | | |
| 22 | - | - | - | - | - | - | - | | |
| 23 | - | - | - | - | - | - | - | | |
| 24 | - | - | - | A | - | - | - | | |
| 25 | - | - | A | B | - | - | - | | |

圖則登記表
DRAWING REGISTER

| |
|---|
| 工程名稱 Project Title: 觀塘裕民坊 (T2座)10F~25F,29F~52F |
| 框架式幕牆 (主企+主橫+部分小配料拆圖) |
| 工程編號 Project No: J-837 |

接收日期 Receiving Date (適用於客戶圖則)

| | | | | | | | | | | |
|---|--|--|--|--|--|--|--|--|--|--|
| 年 | | | | | | | | | | |
| 月 | | | | | | | | | | |
| 日 | | | | | | | | | | |

分發予 Distributed To


| |
|--|
| |
| |
| |

發出日期 Issued Date

| | | | | | | | | | | |
|---|----|----|----|----|----|----|----|--|--|--|
| 年 | 19 | 19 | 19 | 19 | 19 | 19 | 19 | | | |
| 月 | 01 | 01 | 01 | 02 | 2 | 2 | 3 | | | |
| 日 | 03 | 08 | 25 | 19 | 22 | 26 | 12 | | | |

| 圖則編號 Drg. No. | 圖則名稱 Drawing Title |
|------------------|-----------------------|
| UN-DM1bR-1 | 生梗企單玻加工圖 (數據表) |
| UN-DM1d | 生梗企單玻加工圖 |
| UN-DM1d-1 | 生梗企單玻加工圖 (數據表) |
| UN-DM1dR | 生梗企單玻加工圖 |
| UN-DM1dR-1 | 生梗企單玻加工圖 (數據表) |
| UN-SM1 | 生梗企雙玻加工圖 |
| UN-SM1-1 | 生梗企雙玻加工圖 (數據表) |
| UN-SM1R | 生梗企雙玻加工圖 |
| UN-SM1R-1 | 生梗企雙玻加工圖 (數據表) |
| ZS-U01 | SD中柱底座加工圖 |
| ZS-U01R | SD中柱底座加工圖 |
| TD-M05 | SD中柱底座加工圖 |
| TD-M05R | SD中柱底座加工圖 |
| UN-SE1 | 雙生托加工圖 |
| UN-SE1R | 雙生托加工圖 |
| LJ-C01 | 鋁角加工圖 |
| LJ-C01R | 鋁角加工圖 |
| LJ-C01a | 鋁角加工圖 |
| LJ-C01aR | 鋁角加工圖 |
| LJ-C02 | 鋁角加工圖 |
| LJ-C02R | 鋁角加工圖 |
| LJ-C02a | 鋁角加工圖 |
| LJ-C02aR | 鋁角加工圖 |
| LJ-C03 | 鋁角加工圖 |
| LJ-C03R | 鋁角加工圖 |

| 修訂編號 Revision No. | | | | | | | | | |
|----------------------|---|---|---|---|---|---|---|--|--|
| 101 | - | - | A | - | - | - | - | | |
| 102 | - | A | - | - | - | - | - | | |
| 103 | - | - | A | - | - | - | - | | |
| 104 | - | A | - | - | - | - | - | | |
| 105 | - | - | A | - | - | - | - | | |
| 106 | - | A | - | - | - | - | - | | |
| 107 | - | - | - | - | - | - | - | | |
| 108 | - | A | - | - | - | - | - | | |
| 109 | - | - | - | - | - | - | - | | |
| 110 | - | - | - | - | - | - | - | | |
| 111 | - | - | - | - | - | - | - | | |
| 112 | - | - | - | - | - | - | A | | |
| 113 | - | - | - | - | - | - | A | | |
| 114 | - | - | - | - | - | - | - | | |
| 115 | - | - | - | - | - | - | - | | |
| 116 | - | - | - | - | - | - | - | | |
| 117 | - | - | - | - | - | - | - | | |
| 118 | - | - | - | - | - | - | - | | |
| 119 | - | - | - | - | - | - | - | | |
| 120 | - | - | - | - | - | - | - | | |
| 121 | - | - | - | - | - | - | - | | |
| 122 | - | - | - | - | - | - | - | | |
| 123 | - | - | - | - | - | - | - | | |
| 124 | - | - | - | - | - | - | - | | |
| 125 | - | - | - | - | - | - | - | | |

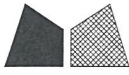

美特鋁質有限公司
MIDI Aluminium Fabricator Ltd.

工程號 J-837 地盤 觀塘裕民坊



| 數量 | 位置 | 樓層 |
|----|----------|------------------|
| 35 | T2CW-H-1 | 10F~25F, 29F~52F |
| 70 | T2CW-G-2 | 10F~25F, 29F~52F |
| 35 | T2CW-E-2 | 10F~25F, 29F~52F |
| 35 | T2CW-E-1 | 10F~25F, 29F~52F |
| 35 | T2CW-C-1 | 10F~25F, 29F~52F |
| 70 | T2CW-A-1 | 10F~25F, 29F~52F |

| | | |
|----|----------|------------------|
| 35 | T2CW-N-1 | 10F~25F, 29F~52F |
| 35 | T2CW-M-2 | 10F~25F, 29F~52F |
| 35 | T2CW-M-1 | 10F~25F, 29F~52F |
| 35 | T2CW-L-2 | 10F~25F, 29F~52F |
| 35 | T2CW-K-1 | 10F~25F, 29F~52F |
| 70 | T2CW-J-1 | 10F~25F, 29F~52F |

左SD生右SD梗

*請用A3紙打印

*注意:
螺絲鑽平頭孔事宜, 請留意M5及3/16"要
沉頭 (90° X ø10), 供修螺絲后印膠用

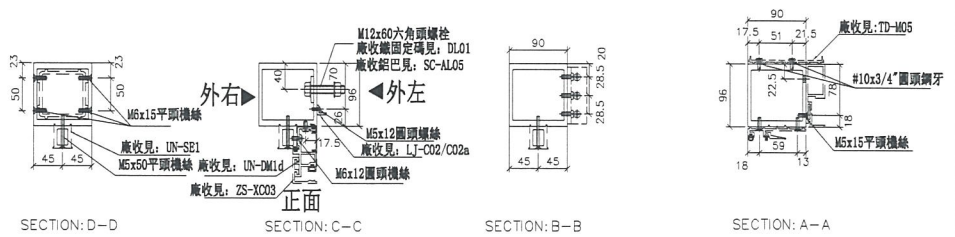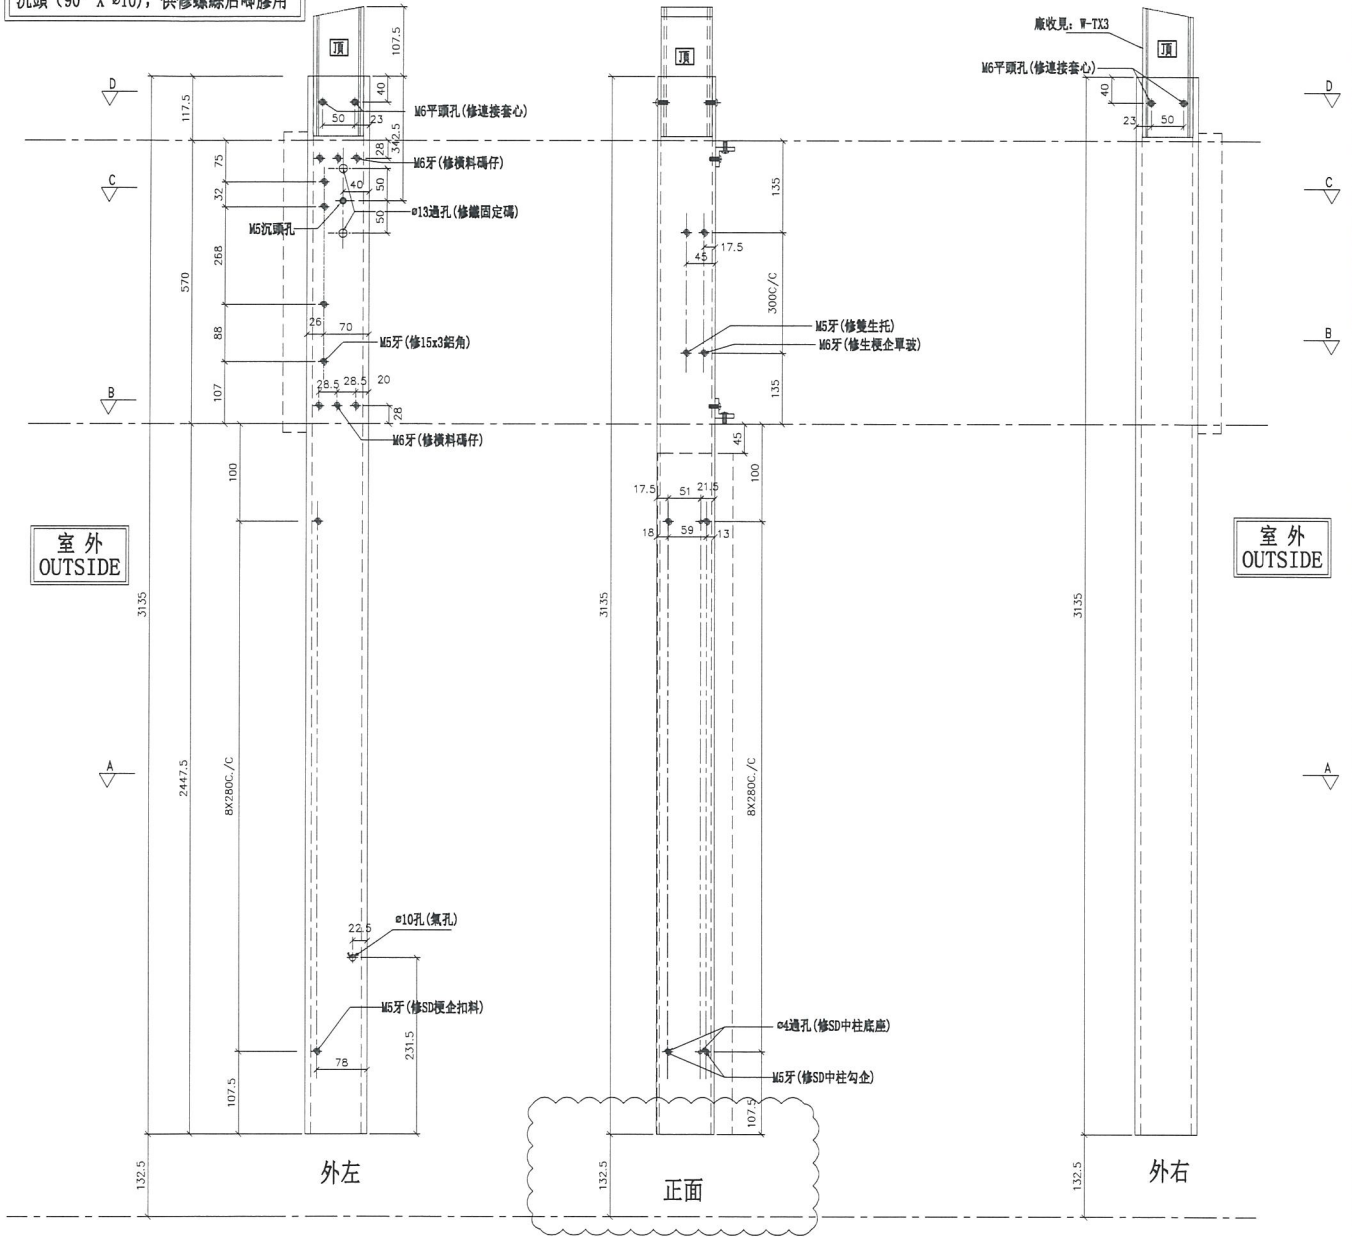


| | | | | | | | |
|----|--------------------|----|-----|------------|----|------------|------------|
| 名稱 | SD中企 (外凹) | 制圖 | 邱紅 | 2018.12.21 | 修改 | A | B |
| 材料 | X85548 | 復核 | 謝永林 | 2019.01.02 | 日期 | 2019.01.25 | 2019.03.12 |
| 顏色 | EC-DG-S332054 (3塗) | 批准 | | | 圖號 | SD-ML01 | |



美特鋁質有限公司
MIDI Aluminium Fabricator Ltd.


工程號 J-837 地盤 觀塘裕民坊

| 物料編號 | L | 層數 | 每層 | 總數量 | MXN | | | A | 分格尺寸 | 使用位置 | 樓層 |
|--------|--------|----|----|-----|-----|---|---|-------|------|----------|-----------------|
| TD-M05 | 2402.5 | 35 | 1 | 35 | 280 | X | 8 | 107.5 | 2580 | T2CW-H-1 | 10F~25F,29F~52F |
| | 2402.5 | 35 | 2 | 70 | 280 | X | 8 | 107.5 | 2580 | T2CW-G-2 | 10F~25F,29F~52F |
| | 2402.5 | 35 | 1 | 35 | 280 | X | 8 | 107.5 | 2580 | T2CW-E-2 | 10F~25F,29F~52F |
| | 2402.5 | 35 | 1 | 35 | 280 | X | 8 | 107.5 | 2580 | T2CW-E-1 | 10F~25F,29F~52F |
| | 2402.5 | 35 | 1 | 35 | 280 | X | 8 | 107.5 | 2580 | T2CW-C-1 | 10F~25F,29F~52F |
| | 2402.5 | 35 | 2 | 70 | 280 | X | 8 | 107.5 | 2580 | T2CW-A-1 | 10F~25F,29F~52F |
| | 2402.5 | 35 | 1 | 35 | 280 | X | 8 | 107.5 | 2580 | T2CW-N-1 | 10F~25F,29F~52F |
| | 2402.5 | 35 | 1 | 35 | 280 | X | 8 | 107.5 | 2580 | T2CW-M-2 | 10F~25F,29F~52F |
| | 2402.5 | 35 | 1 | 35 | 280 | X | 8 | 107.5 | 2580 | T2CW-M-1 | 10F~25F,29F~52F |
| | 2402.5 | 35 | 1 | 35 | 280 | X | 8 | 107.5 | 2580 | T2CW-L-2 | 10F~25F,29F~52F |
| | 2402.5 | 35 | 1 | 35 | 280 | X | 8 | 107.5 | 2580 | T2CW-K-1 | 10F~25F,29F~52F |
| | 2402.5 | 35 | 2 | 70 | 280 | X | 8 | 107.5 | 2580 | T2CW-J-1 | 10F~25F,29F~52F |
| 合計： | | | | 525 | | | | | | | |

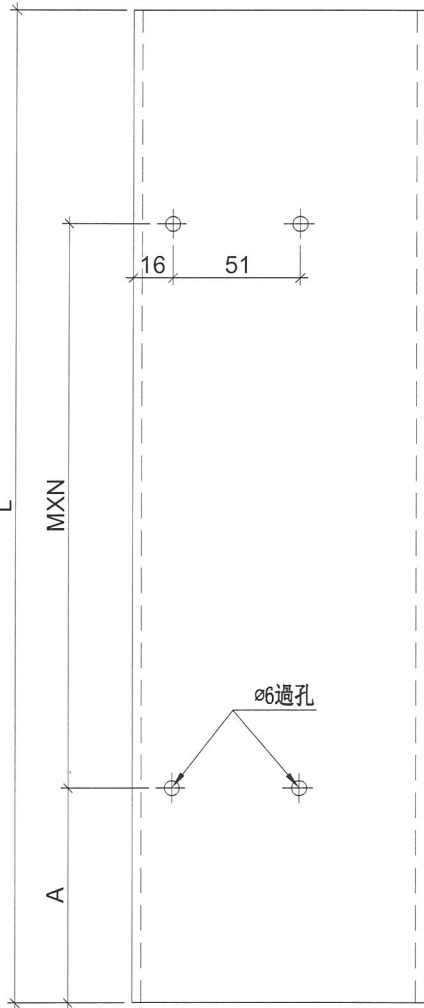

工廠用

註明：依據HK0587修改

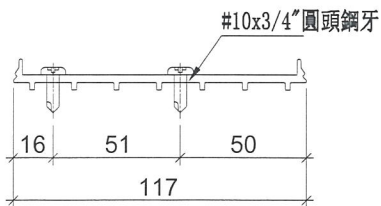


| | | | | | | | |
|----|--------|----|-----|------------|----|------------|--|
| 名稱 | SD中柱底座 | 制圖 | 邱紅 | 2018.12.21 | 修改 | A | |
| 材料 | X85579 | 復核 | 謝永林 | 2019.01.02 | 日期 | 2019.03.12 | |
| 顏色 | MILL | 批准 | | | 圖號 | TD-M05 | |



美特鋁質 有限公司
MIDI Aluminium Fabricator Ltd.


工程號 837 地盤 觀塘裕民坊

| 物料編號 | L | 層數 | 每層 | 數量 | MXN | | | A | 分格尺寸 | 使用位置 | 樓層 |
|---------|--------|----|----|-----|-----|---|---|-------|------|----------|-----------------|
| TD-M05R | 2402.5 | 35 | 1 | 35 | 280 | X | 8 | 107.5 | 2580 | T2CW-H-1 | 10F~25F,29F~52F |
| | 2402.5 | 35 | 1 | 35 | 280 | X | 8 | 107.5 | 2580 | T2CW-F-2 | 10F~25F,29F~52F |
| | 2402.5 | 35 | 1 | 35 | 280 | X | 8 | 107.5 | 2580 | T2CW-F-1 | 10F~25F,29F~52F |
| | 2402.5 | 35 | 1 | 35 | 280 | X | 8 | 107.5 | 2580 | T2CW-D-1 | 10F~25F,29F~52F |
| | 2402.5 | 35 | 2 | 70 | 280 | X | 8 | 107.5 | 2580 | T2CW-B-2 | 10F~25F,29F~52F |
| | 2402.5 | 35 | 1 | 35 | 280 | X | 8 | 107.5 | 2580 | T2CW-L-2 | 10F~25F,29F~52F |
| | 2402.5 | 35 | 1 | 35 | 280 | X | 8 | 107.5 | 2580 | T2CW-K-1 | 10F~25F,29F~52F |
| 合計： | | | | 280 | | | | | | | |

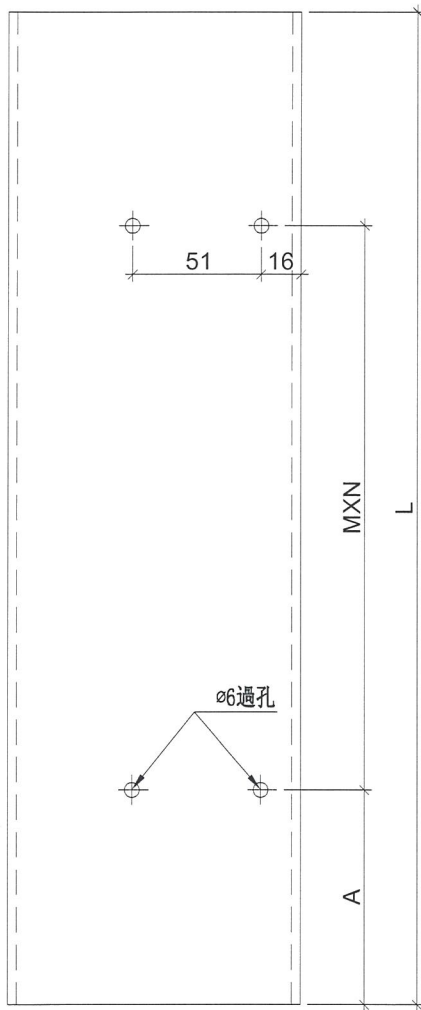

工廠用

註明：依據HK0587修改

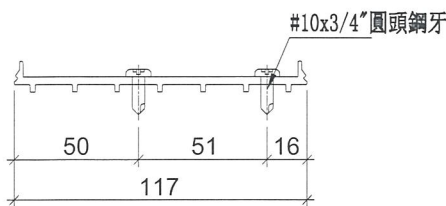

| | | | | | | | | |
|----|--------|----|-----|------------|----|------------|--|--|
| 名稱 | SD中柱底座 | 制圖 | 邱紅 | 2018.12.21 | 修改 | A | | |
| 材料 | X85579 | 復核 | 謝永林 | 2019.01.02 | 日期 | 2019.03.12 | | |
| 顏色 | MILL | 批准 | | | 圖號 | TD-M05R | | |