



工程指示 / 要求簡箋(E.I.)

工程指示編號：EI / 0206 / 19

修改版次：D

工程編號：J - 837

工程名稱：觀塘裕民坊

工程項目：幕牆 大貨(T2)(標準層 10-25,29-52/F)(死牆二合一款)

收件人：生統/ 永林

發件人：Eric Liu

日期：19/03/2019

要求提供 / 確認 事項：

- | | | |
|------------------------------------|-------------------------------------|-------------------------------|
| <input type="checkbox"/> 初步鋁料 B.M. | <input type="checkbox"/> 加工拆圖，然後生產 | <input type="checkbox"/> 尺寸表 |
| <input type="checkbox"/> 正式鋁料 B.M. | <input type="checkbox"/> 技術上資料 / 指示 | <input type="checkbox"/> 報價 |
| <input type="checkbox"/> 配件 B.M. | <input type="checkbox"/> 樣辦或貨品說明書 | <input type="checkbox"/> 分判合約 |
| <input type="checkbox"/> 其他：_____ | | |

內容：

以免混亂，現整合 EI0015 及 EI0144，改用此 EI 為準

請按加工圖生產幕牆鋁料送到地盤安裝(T2)(標準層)(10-25,29-52/F)

請留意：

D 版：T2J 單位，按則師 COMMENT 改分倉後有企料鋁碼改用鐵碼，
現補回加工圖

1) 按 MO 生產(EI9959A)

2) 10-12/F 企料(死牆二合一款)，已在 EI0144 生產，不需重複生產

3) 10-12/F 副框及批角料，已在 EI0164 批出，未生產請按此版加工圖生產

4) T2CW/B-2 因沙機位置，現場安裝不了，所以請不要來料地盤，詳細跟後頁位置圖(2206)

謝謝！

請在 2019/ 3 / 29 前完成上列要求。

附： 1 頁圖登， 2 頁加工圖， 1 頁位置圖

以上項目為：

- 原合約工程包 原合約工程加 / 減賬 新工程報價

原因：-

分發東莞各部門：

- () 生產技術總監 連附件 () 技術部 連附件 *永林* () 生產部 連附件 () 機械設計部 連附件
 () 採購部 連附件 () 生產統籌部 連附件 *梅*
 () 質檢部 連附件 () 會計部 連附件 () 報關組 連附件 () 其他 楊榮輝 連附件

分發香港各部門：

- () 行政部 連附件 () 會計部 連附件 () 統籌部 連附件 () 工程部地盤科文 連附件 *火明*
 () 採購部 連附件 () QS 部 連附件 () 維修部 連附件 () 其他 _____ 連附件

傳遞編號：

發件人簽署：
Eric Liu

HK 0645 /19

項目經理簽署：
[Signature]

圖則登記表
DRAWING REGISTER

工程名稱 Project Title: 觀塘裕民坊 (T2座)10F~25F,29F~52F
框架式幕牆 (主企+主橫+部分小配料拆圖)
工程編號 Project No: J-837

分發予 Distributed To

接收日期 Receiving Date (適用於客戶圖則)

發出日期 Issued Date

19	19	19	19	19	19	19	19		
01	01	01	02	2	2	3	3		
03	08	25	19	22	26	12	17		

圖則編號 Drg. No.	圖則名稱 Drawing Title
SD-ML01	SD中企 (外凹) 加工圖
SD-ML02	雙生企加工圖
SD-ML02A	雙生企加工圖
SD-MR01	雙生企加工圖
SD-MR02	SD中企 (外凹) 加工圖
SD-MR03	雙生企加工圖
G-MS01	生梗企加工圖
G-MS02	生梗企加工圖
G-MS03	雙梗企加工圖
G-MS04	雙生企1加工圖
G-MS05	生梗企加工圖
G-MS06	生梗企加工圖
G-MS07	雙生企1加工圖
G-MS07R	雙生企1加工圖
G-MS08	雙生企1加工圖
G-MS08R	雙生企1加工圖
G-MS09	雙生企1加工圖
G-MS10	雙生企1加工圖
G-MS10R	雙生企1加工圖
G-MS09R	雙生企1加工圖
G-MS11	生梗企加工圖
G-MS11R	生梗企加工圖
G-MS12	雙生企1加工圖
UN-SD201	SD門頂橫 (SD門用)
UN-SD201-1	SD門頂橫 (SD門用) (數據

修訂編號
Revision No.

1	-	-	A	-	-	-	B	-		
2	-	-	A	-	-	-	-	B		
3	-	-	-	-	-	-	-	A		
4	-	-	-	-	-	-	-	-		
5	-	-	A	-	-	-	B	-		
6	-	-	-	-	-	-	-	-		
7	-	-	-	-	-	-	-	-		
8	-	-	A	-	-	-	-	-		
9	-	-	-	-	-	-	-	-		
10	-	-	A	-	-	-	-	-		
11	-	-	A	-	-	-	-	-		
12	-	-	-	-	-	-	-	-		
13	-	-	-	-	-	-	-	-		
14	-	-	-	-	-	-	-	-		
15	-	-	-	-	-	-	-	-		
16	-	-	-	-	-	-	-	-		
17	-	-	-	-	-	-	-	-		
18	-	-	-	-	-	-	-	-		
19	-	-	-	-	-	-	-	-		
20	-	-	-	-	-	-	-	-		
21	-	-	-	-	-	-	-	-		
22	-	-	-	-	-	-	-	-		
23	-	-	-	-	-	-	-	-		
24	-	-	-	A	-	-	-	-		
25	-	-	A	B	-	-	-	-		



美特鋁質有限公司
MIDI Aluminium Fabricator Ltd.

工程號 J-837 地盤 觀塘裕民坊



數量	位置	樓層
35	T2CW-H-1	10F~25F, 29F~52F
70	T2CW-G-2	10F~25F, 29F~52F
35	T2CW-E-2	10F~25F, 29F~52F
35	T2CW-E-1	10F~25F, 29F~52F
35	T2CW-C-1	10F~25F, 29F~52F
70	T2CW-A-1	10F~25F, 29F~52F

35	T2CW-N-1	10F~25F, 29F~52F
35	T2CW-M-2	10F~25F, 29F~52F
35	T2CW-M-1	10F~25F, 29F~52F
35	T2CW-K-1	10F~25F, 29F~52F
35	T2CW-J-1	10F~25F, 29F~52F


左SD梗右SHR

*請用A3紙打印


雲縣圈起位取消改到用SD-ML02A

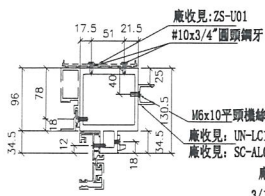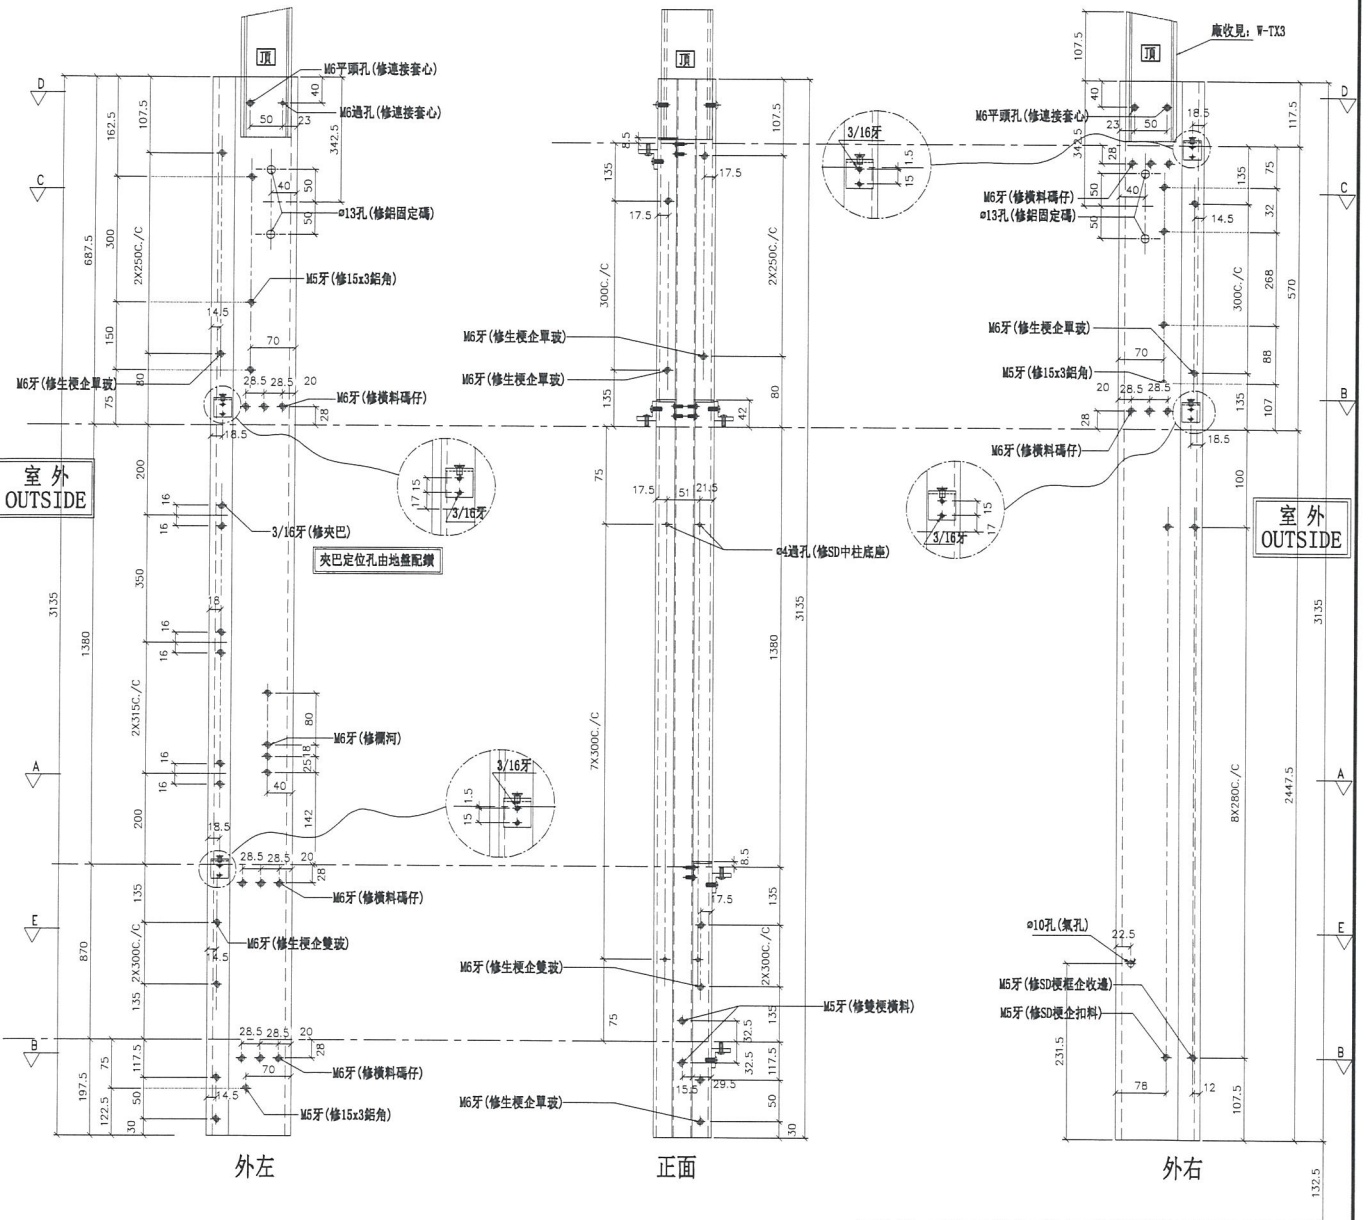


SECTION: A-A

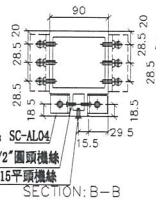

SECTION: B-B

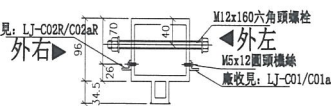


SECTION: C-C

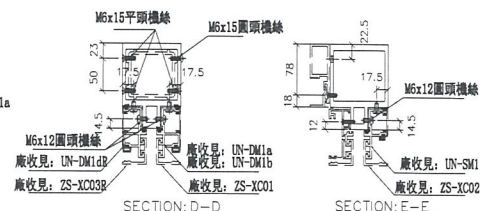

SECTION: D-D

SECTION: E-E

名稱	雙生企	制圖	邱紅	2018.12.21	修改	A	B
材料	X85547	復核	謝永林	2019.01.02	日期	2019.01.25	2019.03.17
顏色	EC-DG-S332054 (3塗)	批準			圖號	SD-ML02	

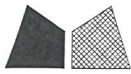

美特鋁質有限公司
MIDI Aluminium Fabricator Ltd.

工程號 J-837 地盤 觀塘裕民坊



數量	位置	樓層
35	T2CW-L-2	10F~25F, 29F~52F
35	T2CW-I-1	10F~25F, 29F~52F
35	T2CW-J-1	10F~25F, 29F~52F

左SD梗右SHR


*請用A3紙打印

雲縣圈起位是從G-MS02挑出


*注意:
螺絲鑽平頭孔事宜, 請留意M5及3/16"要
沉頭 (90° X $\phi 10$), 供修螺絲後啣膠用

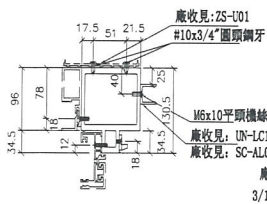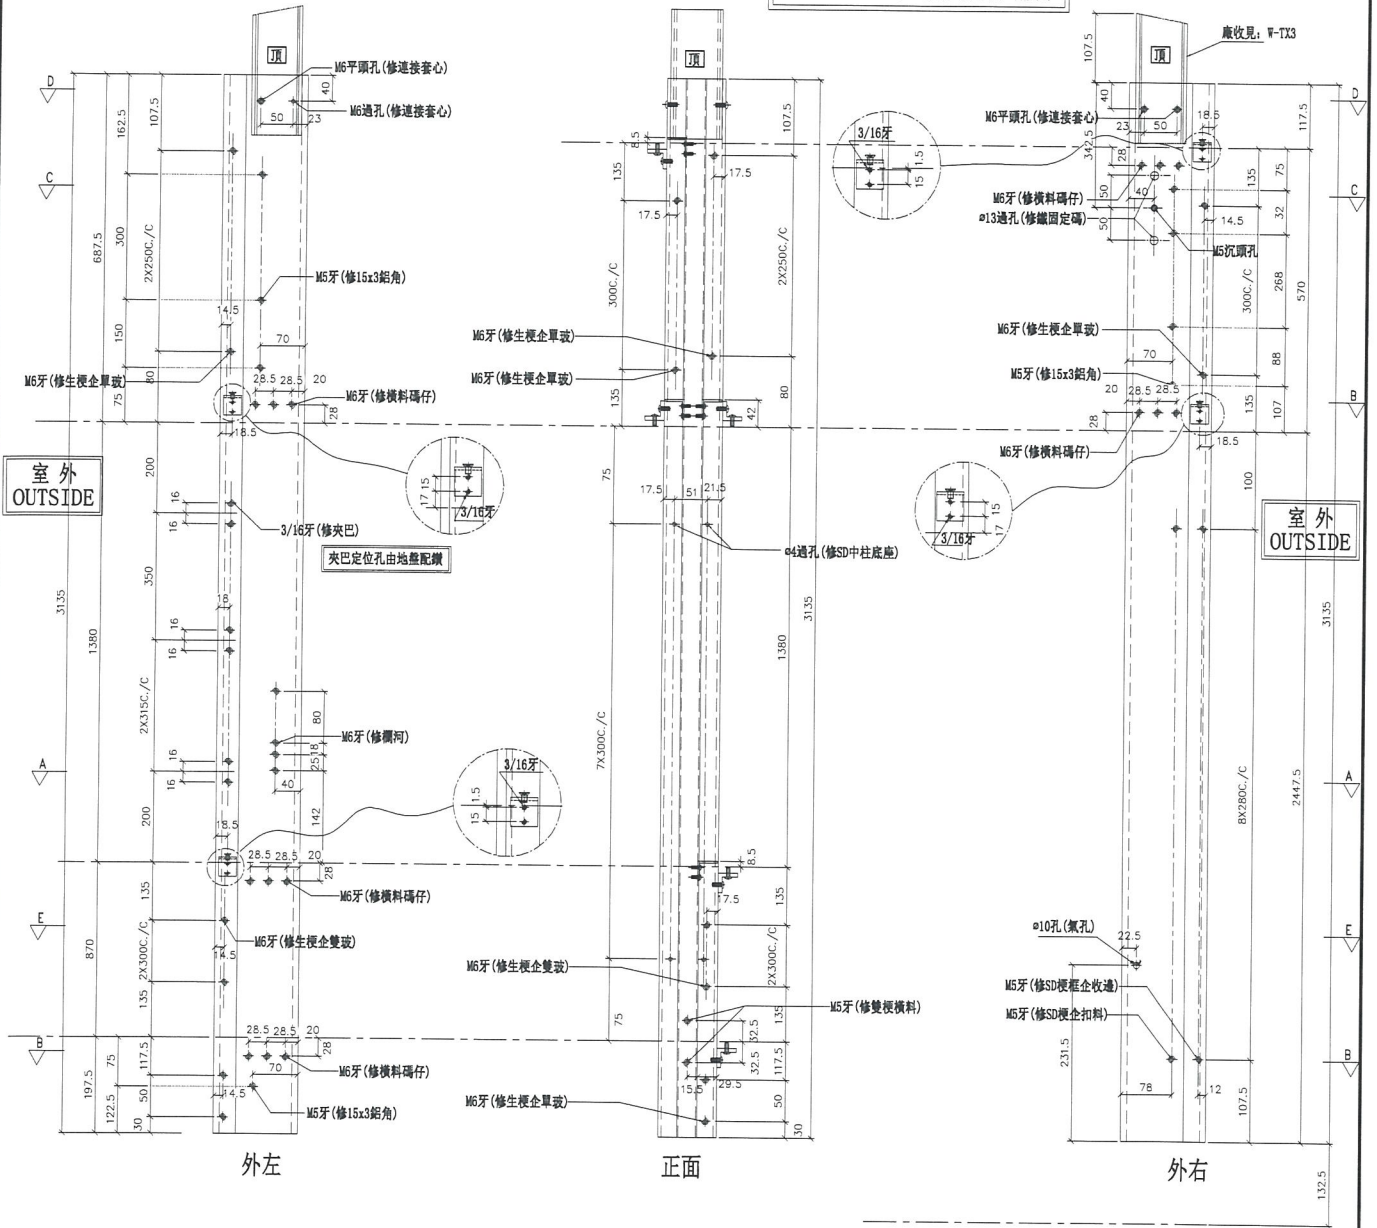


SECTION: A-A

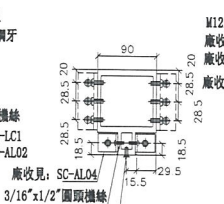


SECTION: B-B

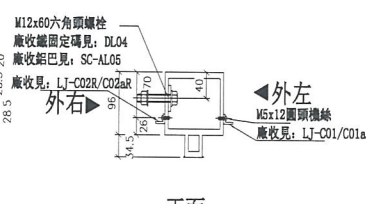

SECTION: C-C

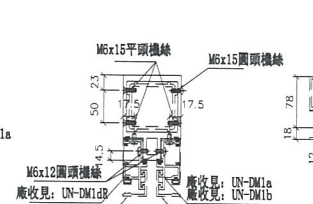

SECTION: D-D

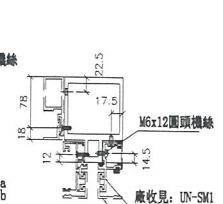


SECTION: E-E

名稱	雙生企	制圖	邱紅	2018.12.21	修改	A
材料	X85547	復核	謝永林	2019.01.02	日期	2019.03.17
顏色	EC-DG-S332054 (3塗)	批準			圖號	SD-ML02A

***注意:**

- 1: "SD-ML"開頭代表左SD門位主企料
- 2: "SD-MR"開頭代表右SD門位主企料
- 3: "G-MS"開頭代表幕牆位主企料
- 4: "UN-SD"開頭代表SD門位用主橫料
- 5: "UN-T"開頭代表樑窗位用主橫料
- 6: "UN-L"開頭代表SHL生窗位用主橫料
- 7: "UN-R"開頭代表SHR生窗位用主橫料
- 8: "(D)+樓層的"後綴代表主橫料有吊船, 及需要安裝的樓層。

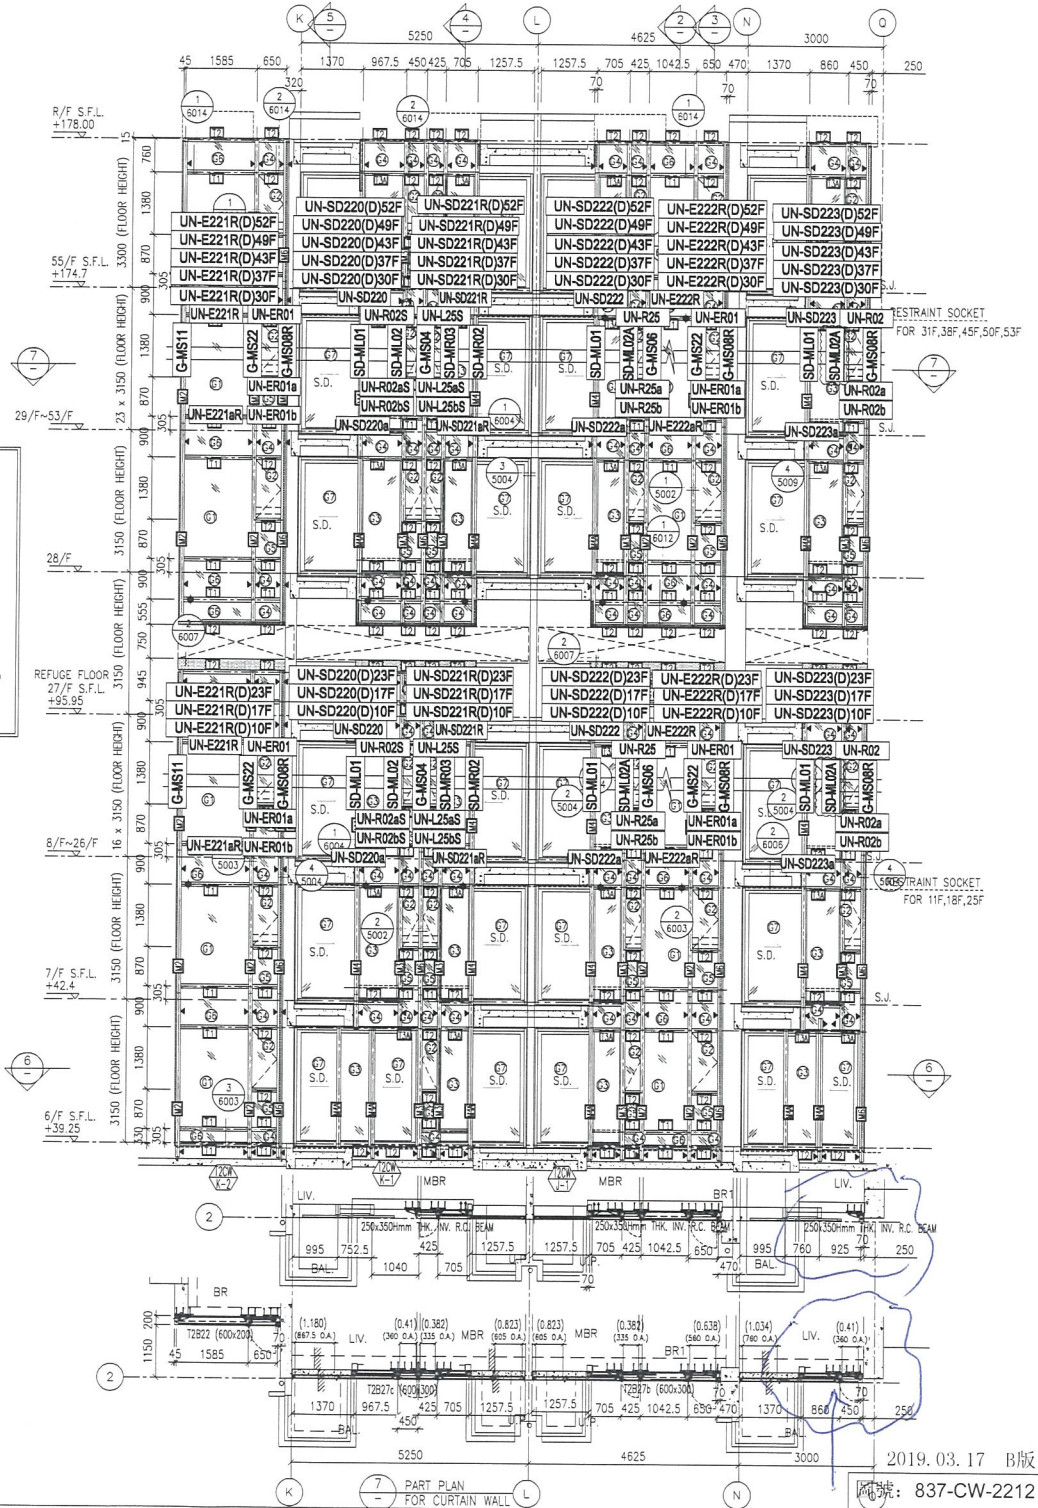

2019. 03. 17 B版

圖號: 837-CW-2212

PART PLAN FOR CURTAIN WALL