



工程指示 / 要求簡箋(E.I.)

工程指示編號：EI / 0206 / 19

修改版次：J

工程編號：J - 837

工程名稱：觀塘裕民坊

工程項目：幕牆 大貨(T2)(標準層 10-25,29-52/F)

收件人：生統/ 永林

發件人：Eric Liu

日期：26/08/2019

要求提供 / 確認 事項：

- | | | |
|------------------------------------|-------------------------------------|-------------------------------|
| <input type="checkbox"/> 初步鋁料 B.M. | <input type="checkbox"/> 加工拆圖，然後生產 | <input type="checkbox"/> 尺寸表 |
| <input type="checkbox"/> 正式鋁料 B.M. | <input type="checkbox"/> 技術上資料 / 指示 | <input type="checkbox"/> 報價 |
| <input type="checkbox"/> 配件 B.M. | <input type="checkbox"/> 樣辦或貨品說明書 | <input type="checkbox"/> 分判合約 |
| <input type="checkbox"/> 其他：_____ | | |

內容：

以免混亂，現整合 EI0015 及 EI0144，改用此 EI 為準

請按加工圖生產幕牆鋁料送到地盤安裝(T2)(標準層)(10-25,29-52/F)

請留意：

J 版：因應現場安裝扣蓋難以安裝 (1)，修改玻璃扣蓋，增加在企料斷口位置避位
(2)頂底避位加長

謝謝！

請在 2019/ 8 / 30 前完成上列要求。

附：2 頁圖登，8 頁加工圖

以上項目為：

- 原合約工程包 原合約工程加 / 減賬 新工程報價

原因：-

分發東莞各部門：

- () 生產技術總監 連附件 () 技術部 連附件 () 生產部 連附件 () 機械設計部 連附件
 () 採購部 連附件 () 生產統籌部 連附件
 () 質檢部 連附件 () 會計部 連附件 () 報關組 連附件 () 其他 楊榮輝 連附件

分發香港各部門：

- () 行政部 連附件 () 會計部 連附件 () 統籌部 連附件 () 工程部地盤科文 連附件
 () 採購部 連附件 () QS 部 連附件 () 維修部 連附件 () 其他 _____ 連附件

傳遞編號：

HK 1859 / 19

發件人簽署：

項目經理簽署：

(Handwritten signatures)

圖則登記表
DRAWING REGISTER

工程名稱 Project Title: 觀塘裕民坊 (T2座)10F~25F,29F~52F
框架式幕牆 (主企+主橫+部分小配料拆圖)
工程編號 Project No: J-837

接收日期 Receiving Date (適用於客戶圖則)

年									
月									
日									

分發予 Distributed To

發出日期 Issued Date

年	19	19	19	19	19	19	19	19	19	
月	4	5	8	02	2	2	3	3	3	
日	13	15	21	19	22	26	12	17	19	21

圖則編號 Drg. No.	圖則名稱 Drawing Title
UN-R16b	雙梗橫料 (外凸)
UN-R25b	雙梗橫料 (外凸)
UN-R24bS	雙梗橫料 (外凸)
ZX-XC01	玻璃扣蓋加工圖
ZX-XC01R	玻璃扣蓋加工圖
ZX-XY01	玻璃扣蓋加工圖
ZX-XY01R	玻璃扣蓋加工圖
UN-AM1a	單玻插線加工圖
UN-AM1a-1	單玻插線加工圖 (數據表)
UN-AM1aR	單玻插線加工圖
UN-AM1aR-1	單玻插線加工圖 (數據表)
UN-AM1b	單玻插線加工圖
UN-AM1b-1	單玻插線加工圖 (數據表)
UN-AM1bR	單玻插線加工圖
UN-AM1bR-1	單玻插線加工圖 (數據表)
UN-HM1	單玻插線加工圖
UN-HM201	單玻插線加工圖
UN-HM201S	單玻插線加工圖
UN-DM1a	生梗企單玻加工圖
UN-DM1a-1	生梗企單玻加工圖 (數據表)
UN-DM1aR	生梗企單玻加工圖
UN-DM1aR-1	生梗企單玻加工圖 (數據表)
UN-DM1b	生梗企單玻加工圖
UN-DM1b-1	生梗企單玻加工圖 (數據表)
UN-DM1bR	生梗企單玻加工圖

修訂編號 Revision No.									
76	-	-	-	-	-	-	-	-	-
77	-	-	-	A	-	-	-	-	-
78	-	-	-	-	-	-	-	-	-
79	-	C	D	-	-	-	-	-	-
80	-	C	D	-	-	-	-	-	-
81	-	C	D	-	-	-	-	-	-
82	-	C	D	-	-	-	-	-	-
83	-	-	-	-	-	-	-	-	-
84	-	-	-	-	-	-	-	-	-
85	-	-	-	-	-	-	-	-	-
86	-	-	-	-	-	-	-	-	-
87	-	-	-	-	-	-	-	-	-
88	-	-	-	-	-	-	-	-	-
89	-	-	-	-	-	-	-	-	-
90	-	-	-	-	-	-	-	-	-
91	-	-	-	B	-	-	-	-	-
92	-	-	-	B	-	-	-	-	-
93	-	-	-	B	-	-	-	-	-
94	-	-	-	-	-	-	-	-	-
95	-	-	-	-	-	-	-	-	-
96	-	-	-	-	-	-	-	-	-
97	-	-	-	-	-	-	-	-	-
98	-	-	-	-	-	-	-	-	-
99	-	-	-	-	-	-	-	-	-
100	-	-	-	-	-	-	-	-	-

圖則登記表
DRAWING REGISTER

工程名稱 Project Title: 觀塘裕民坊 (T2座)10F~25F,29F~52F
框架式幕牆 (主企+主橫+部分小配料拆圖)
工程編號 Project No: J-837

年
月
日

接收日期 Receiving Date (適用於客戶圖則)

分發予 Distributed To

年
月
日

發出日期 Issued Date

19	19	19	19	19	19	19	19	19	19
4	5	8	02	2	2	3	3	3	3
13	15	21	19	22	26	12	17	19	21

圖則編號 Drg. No.	圖則名稱 Drawing Title
J837-CW-2211G	生梗企單玻/雙玻扣蓋位置圖
J837-CW-2212G	生梗企單玻/雙玻扣蓋位置圖
J837-CW-2213G	生梗企單玻/雙玻扣蓋位置圖
ZX-XC02	玻璃扣蓋加工圖
ZX-XC02R	玻璃扣蓋加工圖
ZX-XY02	玻璃扣蓋加工圖
ZX-XY02R	玻璃扣蓋加工圖

276
277
278
279
280
281
282

修訂編號
Revision No.

新增	-	-							
新增	-	-							
-	-	-							
-	-	新增							
-	-	新增							
-	-	新增							
-	-	新增							





美特鋁質有限公司
MIDI Aluminium Fabricator Ltd.

工程號 J-837 地盤 觀塘裕民坊

地盤用

生窗+SD梗頂位用

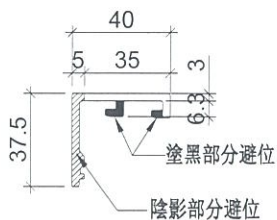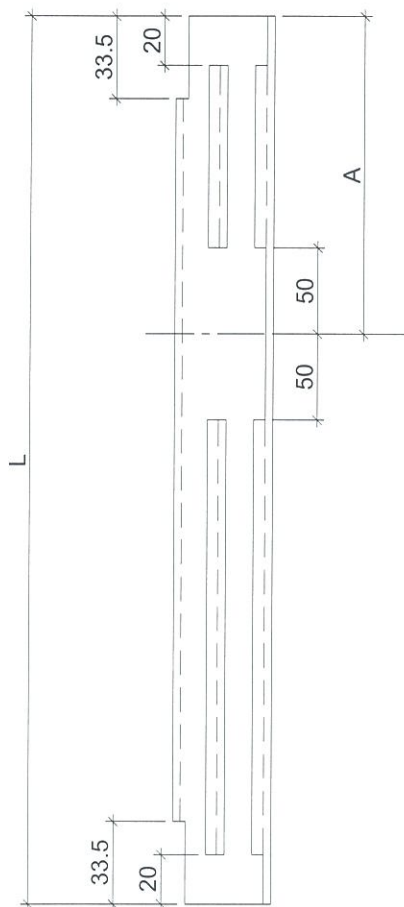

物料編號	L	層數	每層	總數量	分格尺寸	A	使用位置	樓層	備註
877	35	3	105	900	193.5	T2CW-H-1	10F-25F,29F-52F		
877	35	2	70	900	193.5	T2CW-G-2	10F-25F,29F-52F		
877	35	1	35	900	193.5	T2CW-F-2	10F-25F,29F-52F		
877	35	2	70	900	193.5	T2CW-F-1	10F-25F,29F-52F		
877	35	1	35	900	193.5	T2CW-E-2	10F-25F,29F-52F		
877	35	1	35	900	193.5	T2CW-E-1	10F-25F,29F-52F		
877	35	1	35	900	193.5	T2CW-D-1	10F-25F,29F-52F		
877	35	1	35	900	193.5	T2CW-C-2	10F-25F,29F-52F		
877	35	1	35	900	193.5	T2CW-C-1	10F-25F,29F-52F		
877	35	3	105	900	193.5	T2CW-B-2	10F-25F,29F-52F		
877	35	1	35	900	193.5	T2CW-B-1	10F-25F,29F-52F		
877	35	2	70	900	193.5	T2CW-A-2	10F-25F,29F-52F		
877	35	3	105	900	193.5	T2CW-A-1	10F-25F,29F-52F		
877	35	1	35	900	193.5	T2CW-N-2	10F-25F,29F-52F		
877	35	1	35	900	193.5	T2CW-N-1	10F-25F,29F-52F		
877	35	1	35	900	193.5	T2CW-M-3	10F-25F,29F-52F		
877	35	2	70	900	193.5	T2CW-M-2	10F-25F,29F-52F		
877	35	1	35	900	193.5	T2CW-M-1	10F-25F,29F-52F		
877	35	1	35	900	193.5	T2CW-L-2	10F-25F,29F-52F		
877	35	1	35	900	193.5	T2CW-L-1	10F-25F,29F-52F		
877	35	0	0	900	193.5	T2CW-K-2	10F-25F,29F-52F		
877	35	2	70	900	193.5	T2CW-K-1	10F-25F,29F-52F		
877	35	2	70	900	193.5	T2CW-J-1	10F-25F,29F-52F		
877	35	1	35	900	193.5	T2CW-H-2	10F-25F,29F-52F		

依據HK1838修改此圖

名稱	玻璃扣蓋	制圖	邱紅	2018.10.21	修改	D	B	C
材料	X85558	復核	謝永林	2019.01.02	日期	2019.08.21	2019.01.25	2019.05.15
顏色	EC-DG-S332054 (3塗)	批准			圖號	ZS-XC01		





美特鋁質有限公司
MIDI Aluminium Fabricator Ltd.

工程號 J-837 地盤 觀塘裕民坊

地盤用

生窗+SD梗頂位用

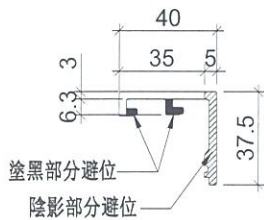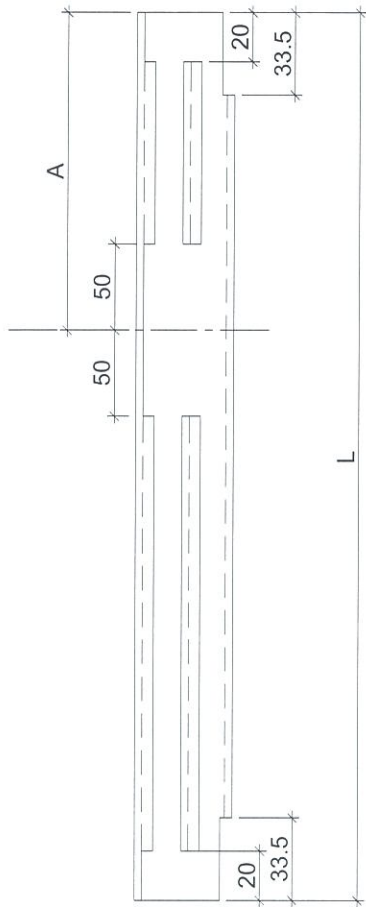

物料編號	L	層數	每層	總數量	分格尺寸	A	使用位置	樓層	備註
877	35	3	105	900	193.5	T2CW-H-1	10F-25F,29F-52F		
877	35	3	105	900	193.5	T2CW-G-2	10F-25F,29F-52F		
877	35	1	35	900	193.5	T2CW-F-2	10F-25F,29F-52F		
877	35	1	35	900	193.5	T2CW-F-1	10F-25F,29F-52F		
877	35	2	70	900	193.5	T2CW-E-2	10F-25F,29F-52F		
877	35	1	35	900	193.5	T2CW-E-1	10F-25F,29F-52F		
877	35	1	35	900	193.5	T2CW-D-1	10F-25F,29F-52F		
877	35	1	35	900	193.5	T2CW-E-2	10F-25F,29F-52F		
877	35	1	35	900	193.5	T2CW-C-1	10F-25F,29F-52F		
877	35	3	105	900	193.5	T2CW-B-2	10F-25F,29F-52F		
877	35	2	70	900	193.5	T2CW-B-1	10F-25F,29F-52F		
877	35	1	35	900	193.5	T2CW-A-2	10F-25F,29F-52F		
877	35	3	105	900	193.5	T2CW-A-1	10F-25F,29F-52F		
877	35	2	70	900	193.5	T2CW-N-2	10F-25F,29F-52F		
877	35	1	35	900	193.5	T2CW-N-1	10F-25F,29F-52F		
877	35	2	70	900	193.5	T2CW-M-3	10F-25F,29F-52F		
877	35	2	70	900	193.5	T2CW-M-2	10F-25F,29F-52F		
877	35	1	35	900	193.5	T2CW-M-1	10F-25F,29F-52F		
877	35	1	35	900	193.5	T2CW-L-2	10F-25F,29F-52F		
877	35	0	0	900	193.5	T2CW-L-1	10F-25F,29F-52F		
877	35	1	35	900	193.5	T2CW-K-2	10F-25F,29F-52F		
877	35	2	70	900	193.5	T2CW-K-1	10F-25F,29F-52F		
877	35	3	105	900	193.5	T2CW-J-1	10F-25F,29F-52F		
877	35	1	35	900	193.5	T2CW-H-2	10F-25F,29F-52F		

依據HK1838修改此圖

名稱	玻璃扣蓋	制圖	邱紅	2018.10.21	修改	D	B	C
材料	X85558	復核	謝永林	2019.01.02	日期	2019.08.21	2019.01.25	2019.05.15
顏色	EC-DG-S332054 (3塗)	批准			圖號	ZS-XC01R		



美特鋁質 有限公司

MIDI Aluminium Fabricator Ltd.

工程號



J-837

地盤

觀塘裕民坊

地盤用

大梗窗位用

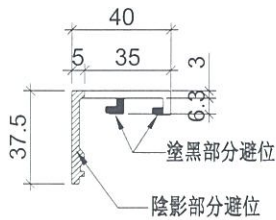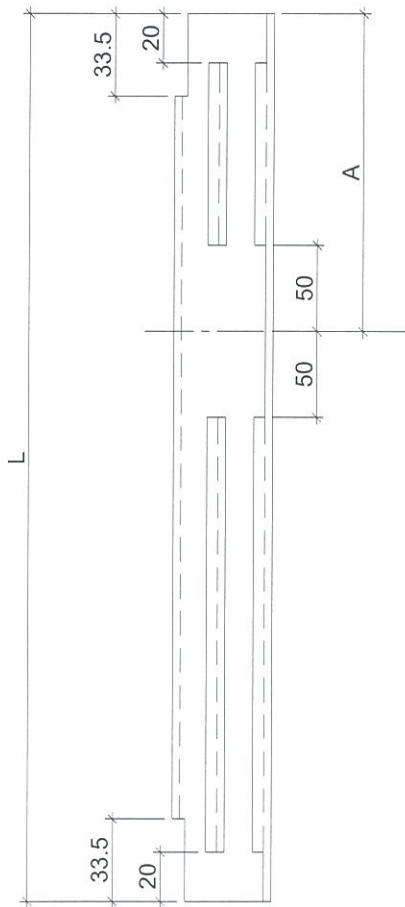

依據HK1838修改此圖

物料編號	L	層數	每層	總數量	分格尺寸	A	使用位置	樓層
ZS-XY01	877	35	1	35	900	193.5	T2CW-H-1	10F-25F,29F-52F
	877	35	1	35	900	193.5	T2CW-G-2	10F-25F,29F-52F
	877	35	0	0	900	193.5	T2CW-F-1	10F-25F,29F-52F
	877	35	1	35	900	193.5	T2CW-E-2	10F-25F,29F-52F
	877	35	1	35	900	193.5	T2CW-C-2	10F-25F,29F-52F
	877	35	1	35	900	193.5	T2CW-B-2	10F-25F,29F-52F
	877	35	1	35	900	193.5	T2CW-B-1	10F-25F,29F-52F
	877	35	0	0	900	193.5	T2CW-A-2	10F-25F,29F-52F
	877	35	1	35	900	193.5	T2CW-A-1	10F-25F,29F-52F
	877	35	2	70	900	193.5	T2CW-N-2	10F-25F,29F-52F
	877	35	1	35	900	193.5	T2CW-M-3	10F-25F,29F-52F
	877	35	1	35	900	193.5	T2CW-M-2	10F-25F,29F-52F
	877	35	0	0	900	193.5	T2CW-L-1	10F-25F,29F-52F
	877	35	1	35	900	193.5	T2CW-K-2	10F-25F,29F-52F
	877	35	1	35	900	193.5	T2CW-J-1	10F-25F,29F-52F
	877	35	0	0	900	193.5	T2CW-H-2	10F-25F,29F-52F
	877	35	1	35	900	193.5	T2CW-N-1	10F-25F,29F-52F

名稱	玻璃扣蓋	制圖	邱紅	2018.10.21	修改	D	B	C
材料	X85558	復核	謝永林	2019.01.02	日期	2019.08.21	2019.01.25	2019.05.15
顏色	EC-DG-S332054 (3塗)	批准			圖號	ZS-XY01		





美特鋁質 有限公司
MIDI Aluminium Fabricator Ltd.

工程號 J-837 地盤 觀塘裕民坊

地盤用

大梗窗位用

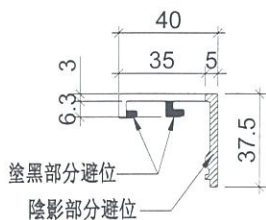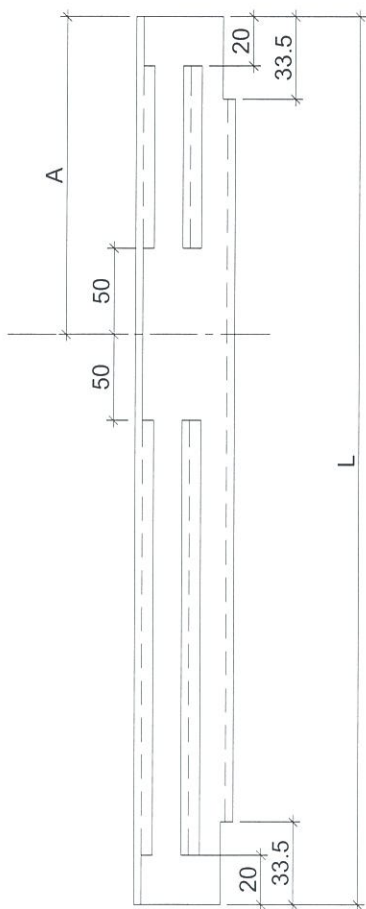

物料編號	L	層數	每層	總數量	分格尺寸	A	使用位置	樓層
ZS-XY01R	877	35	1	35	900	193.5	T2CW-H-1	10F-25F,29F-52F
	877	35	0	0	900	193.5	T2CW-G-2	10F-25F,29F-52F
	877	35	1	35	900	193.5	T2CW-F-1	10F-25F,29F-52F
	877	35	0	0	900	193.5	T2CW-E-2	10F-25F,29F-52F
	877	35	1	35	900	193.5	T2CW-C-2	10F-25F,29F-52F
	877	35	1	35	900	193.5	T2CW-B-2	10F-25F,29F-52F
	877	35	0	0	900	193.5	T2CW-B-1	10F-25F,29F-52F
	877	35	1	35	900	193.5	T2CW-A-2	10F-25F,29F-52F
	877	35	1	35	900	193.5	T2CW-A-1	10F-25F,29F-52F
	877	35	1	35	900	193.5	T2CW-N-2	10F-25F,29F-52F
	877	35	0	0	900	193.5	T2CW-M-3	10F-25F,29F-52F
	877	35	1	35	900	193.5	T2CW-M-2	10F-25F,29F-52F
	877	35	1	35	900	193.5	T2CW-L-1	10F-25F,29F-52F
	877	35	0	0	900	193.5	T2CW-K-2	10F-25F,29F-52F
	877	35	0	0	900	193.5	T2CW-J-1	10F-25F,29F-52F
	877	35	0	0	900	193.5	T2CW-H-2	10F-25F,29F-52F
	877	35	1	35	900	193.5	T2CW-N-1	10F-25F,29F-52F

依據HK1838修改此圖

名稱	玻璃扣蓋	制圖	邱紅	2018.10.21	修改	D	B	C
材料	X85558	復核	謝永林	2019.01.02	日期	2019.08.21	2019.01.25	2019.05.15
顏色	EC-DG-S332054 (3塗)	批准			圖號	ZS-XY01R		




美特鋁質 有限公司
MIDI Aluminium Fabricator Ltd.

工程號 J-837 地盤 觀塘裕民坊

新增



生窗+SD梗頂位用

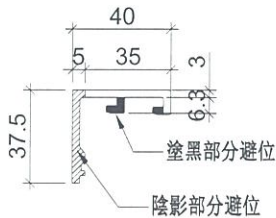

物料編號	L	層數	每層	總數量	分格尺寸	使用位置	樓層
ZS-XC02	847	35	4	140	870	T2CW-H-1	10F~25F,29F~52F
	847	35	3	105	870	T2CW-G-2	10F~25F,29F~52F
	847	35	1	35	870	T2CW-F-2	10F~25F,29F~52F
	847	35	2	70	870	T2CW-F-1	10F~25F,29F~52F
	847	35	2	70	870	T2CW-E-2	10F~25F,29F~52F
	847	35	1	35	870	T2CW-E-1	10F~25F,29F~52F
	847	35	1	35	870	T2CW-D-1	10F~25F,29F~52F
	847	35	2	70	870	T2CW-C-2	10F~25F,29F~52F
	847	35	1	35	870	T2CW-C-1	10F~25F,29F~52F
	847	35	4	140	870	T2CW-B-2	10F~25F,29F~52F
	847	35	2	70	870	T2CW-B-1	10F~25F,29F~52F
	847	35	2	70	870	T2CW-A-2	10F~25F,29F~52F
	847	35	4	140	870	T2CW-A-1	10F~25F,29F~52F
	847	35	2	70	870	T2CW-N-2	10F~25F,29F~52F
	847	35	1	35	870	T2CW-N-1	10F~25F,29F~52F
	847	35	3	105	870	T2CW-M-3	10F~25F,29F~52F
	847	35	3	105	870	T2CW-M-2	10F~25F,29F~52F
	847	35	1	35	870	T2CW-M-1	10F~25F,29F~52F
	847	35	2	70	870	T2CW-L-2	10F~25F,29F~52F
	847	35	1	35	870	T2CW-L-1	10F~25F,29F~52F
847	35	1	35	870	T2CW-K-2	10F~25F,29F~52F	
847	35	2	70	870	T2CW-K-1	10F~25F,29F~52F	
847	35	3	105	870	T2CW-J-1	10F~25F,29F~52F	
847	35	2	70	870	T2CW-H-2	10F~25F,29F~52F	
ZS-XC03	547	35	2	70	570	T2CW-H-1	10F~25F,29F~52F
	547	35	2	70	570	T2CW-G-2	10F~25F,29F~52F
	547	35	1	35	570	T2CW-F-2	10F~25F,29F~52F
	547	35	1	35	570	T2CW-F-1	10F~25F,29F~52F
	547	35	1	35	570	T2CW-E-2	10F~25F,29F~52F
	547	35	1	35	570	T2CW-E-1	10F~25F,29F~52F
	547	35	1	35	570	T2CW-D-1	10F~25F,29F~52F
	547	35	1	35	570	T2CW-C-1	10F~25F,29F~52F
	547	35	2	70	570	T2CW-B-2	10F~25F,29F~52F
	547	35	2	70	570	T2CW-A-1	10F~25F,29F~52F
	547	35	0	0	570	T2CW-N-1	10F~25F,29F~52F
	547	35	1	35	570	T2CW-M-2	10F~25F,29F~52F
	547	35	1	35	570	T2CW-M-1	10F~25F,29F~52F
	547	35	2	70	570	T2CW-L-2	10F~25F,29F~52F
	547	35	2	70	570	T2CW-K-1	10F~25F,29F~52F
547	35	2	70	570	T2CW-J-1	10F~25F,29F~52F	

依據HK1838新增此圖

名稱	玻璃扣蓋	制圖	邱紅	2019.08.21	修改	
材料	X85558	復核	謝永林	-	日期	
顏色	EC-DG-S332054 (3塗)	批准			圖號	ZS-XC02





美特鋁質有限公司
MIDI Aluminium Fabricator Ltd.

工程號 J-837 地盤 觀塘裕民坊

新增




生窗+SD梗頂位用

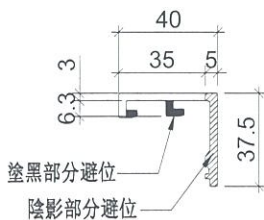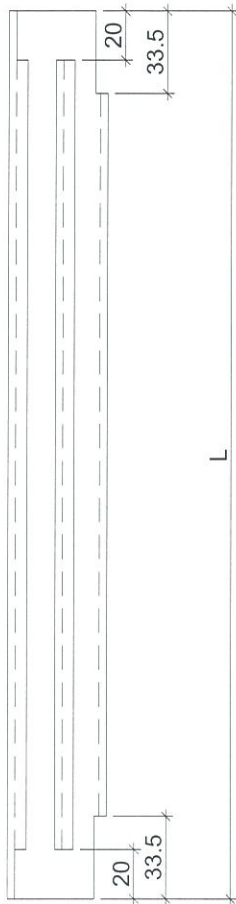

物料編號	L	層數	每層	總數量	分格尺寸	使用位置	樓層
ZS-XC02R	847	35	4	140	870	T2CW-H-1	10F~25F,29F~52F
	847	35	3	105	870	T2CW-G-2	10F~25F,29F~52F
	847	35	1	35	870	T2CW-F-2	10F~25F,29F~52F
	847	35	2	70	870	T2CW-F-1	10F~25F,29F~52F
	847	35	2	70	870	T2CW-E-2	10F~25F,29F~52F
	847	35	1	35	870	T2CW-E-1	10F~25F,29F~52F
	847	35	1	35	870	T2CW-D-1	10F~25F,29F~52F
	847	35	2	70	870	T2CW-C-2	10F~25F,29F~52F
	847	35	1	35	870	T2CW-C-1	10F~25F,29F~52F
	847	35	4	140	870	T2CW-B-2	10F~25F,29F~52F
	847	35	2	70	870	T2CW-B-1	10F~25F,29F~52F
	847	35	2	70	870	T2CW-A-2	10F~25F,29F~52F
	847	35	4	140	870	T2CW-A-1	10F~25F,29F~52F
	847	35	2	70	870	T2CW-N-2	10F~25F,29F~52F
	847	35	1	35	870	T2CW-N-1	10F~25F,29F~52F
	847	35	3	105	870	T2CW-M-3	10F~25F,29F~52F
	847	35	3	105	870	T2CW-M-2	10F~25F,29F~52F
	847	35	1	35	870	T2CW-M-1	10F~25F,29F~52F
	847	35	2	70	870	T2CW-L-2	10F~25F,29F~52F
	847	35	1	35	870	T2CW-L-1	10F~25F,29F~52F
	847	35	1	35	870	T2CW-K-2	10F~25F,29F~52F
	847	35	2	70	870	T2CW-K-1	10F~25F,29F~52F
	847	35	3	105	870	T2CW-J-1	10F~25F,29F~52F
	847	35	2	70	870	T2CW-H-2	10F~25F,29F~52F
	ZS-XC03R	547	35	2	70	570	T2CW-H-1
547		35	2	70	570	T2CW-G-2	10F~25F,29F~52F
547		35	1	35	570	T2CW-F-2	10F~25F,29F~52F
547		35	1	35	570	T2CW-F-1	10F~25F,29F~52F
547		35	1	35	570	T2CW-E-2	10F~25F,29F~52F
547		35	1	35	570	T2CW-E-1	10F~25F,29F~52F
547		35	1	35	570	T2CW-D-1	10F~25F,29F~52F
547		35	1	35	570	T2CW-C-1	10F~25F,29F~52F
547		35	2	70	570	T2CW-B-2	10F~25F,29F~52F
547		35	2	70	570	T2CW-A-1	10F~25F,29F~52F
547		35	0	0	570	T2CW-N-1	10F~25F,29F~52F
547		35	1	35	570	T2CW-M-2	10F~25F,29F~52F
547		35	1	35	570	T2CW-M-1	10F~25F,29F~52F
547		35	2	70	570	T2CW-L-2	10F~25F,29F~52F
547		35	2	70	570	T2CW-K-1	10F~25F,29F~52F
547	35	2	70	570	T2CW-J-1	10F~25F,29F~52F	

依據HK1838新增此圖



名稱	玻璃扣蓋	制圖	邱紅	2019.08.21	修改		
材料	X85558	復核	謝永林	-	日期		
顏色	EC-DG-S332054 (3塗)	批准			圖號	ZS-XC02R	

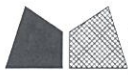

美特鋁質 有限公司
MIDI Aluminium Fabricator Ltd.

工程號 J-837 地盤 觀塘裕民坊

新增
地盤用
大梗窗位用

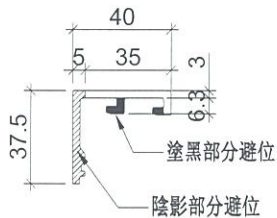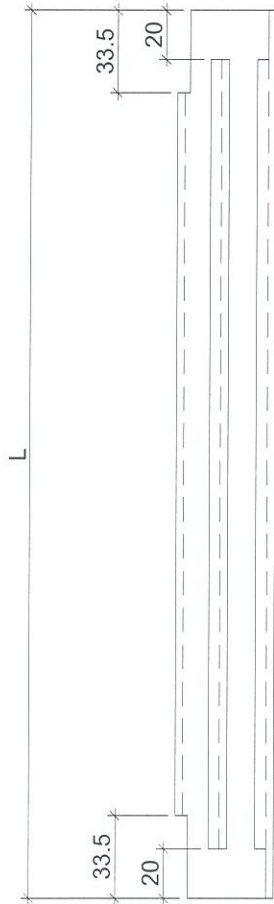

物料編號	L	層數	每層	總數量	分格尺寸	使用位置	樓層
ZS-XY02	2227	35	2	70	2250	T2CW-H-1	10F~25F,29F~52F
	2227	35	1	35	2250	T2CW-G-2	10F~25F,29F~52F
	2227	35	1	35	2250	T2CW-F-1	10F~25F,29F~52F
	2227	35	1	35	2250	T2CW-E-2	10F~25F,29F~52F
	2227	35	2	70	2250	T2CW-C-2	10F~25F,29F~52F
	2227	35	2	70	2250	T2CW-B-2	10F~25F,29F~52F
	2227	35	1	35	2250	T2CW-B-1	10F~25F,29F~52F
	2227	35	1	35	2250	T2CW-A-2	10F~25F,29F~52F
	2227	35	2	70	2250	T2CW-A-1	10F~25F,29F~52F
	2227	35	2	70	2250	T2CW-N-2	10F~25F,29F~52F
	2227	35	2	70	2250	T2CW-M-3	10F~25F,29F~52F
	2227	35	2	70	2250	T2CW-M-2	10F~25F,29F~52F
	2227	35	1	35	2250	T2CW-L-1	10F~25F,29F~52F
	2227	35	1	35	2250	T2CW-K-2	10F~25F,29F~52F
	2227	35	1	35	2250	T2CW-J-1	10F~25F,29F~52F
	2227	35	1	35	2250	T2CW-H-2	10F~25F,29F~52F
2227	35	1	35	2250	T2CW-N-1	10F~25F,29F~52F	

依據HK1838新增此圖

名稱	玻璃扣蓋	制圖	邱紅	2019.08.21	修改		
材料	X85558	復核	謝永林	-	日期		
顏色	EC-DG-S332054 (3塗)	批准			圖號	ZS-XY02	





美特鋁質有限公司
MIDI Aluminium Fabricator Ltd.

工程號 J-837 地盤 觀塘裕民坊

新增
地盤用

大梗窗位用

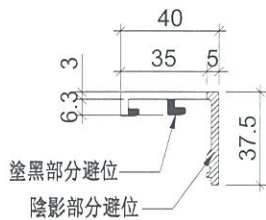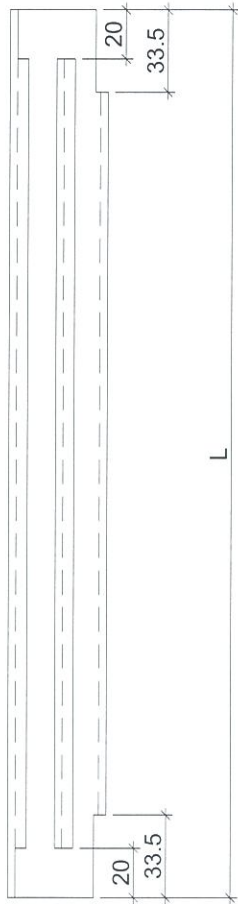

物料編號	L	層數	每層	總數量	分格尺寸	使用位置	樓層
ZS-XY02R	2227	35	2	70	2250	T2CW-H-1	10F~25F,29F~52F
	2227	35	1	35	2250	T2CW-G-2	10F~25F,29F~52F
	2227	35	1	35	2250	T2CW-F-1	10F~25F,29F~52F
	2227	35	1	35	2250	T2CW-E-2	10F~25F,29F~52F
	2227	35	2	70	2250	T2CW-C-2	10F~25F,29F~52F
	2227	35	2	70	2250	T2CW-B-2	10F~25F,29F~52F
	2227	35	1	35	2250	T2CW-B-1	10F~25F,29F~52F
	2227	35	1	35	2250	T2CW-A-2	10F~25F,29F~52F
	2227	35	2	70	2250	T2CW-A-1	10F~25F,29F~52F
	2227	35	2	70	2250	T2CW-N-2	10F~25F,29F~52F
	2227	35	2	70	2250	T2CW-M-3	10F~25F,29F~52F
	2227	35	2	70	2250	T2CW-M-2	10F~25F,29F~52F
	2227	35	1	35	2250	T2CW-L-1	10F~25F,29F~52F
	2227	35	1	35	2250	T2CW-K-2	10F~25F,29F~52F
	2227	35	1	35	2250	T2CW-J-1	10F~25F,29F~52F
	2227	35	1	35	2250	T2CW-H-2	10F~25F,29F~52F
2227	35	1	35	2250	T2CW-N-1	10F~25F,29F~52F	

依據HK1838新增此圖

名稱	玻璃扣蓋	制圖	邱紅	2019.08.21	修改		
材料	X85558	復核	謝永林	-	日期		
顏色	EC-DG-S332054 (3塗)	批准			圖號	ZS-XY02R	