



工程指示 / 要求簡箋(E.I.)

工程指示編號：EI / 0209 / 19

修改版次：-

工程編號：J - 837

工程名稱：觀塘裕民坊

工程項目：幕牆 隔音窗樣板 (T1CW/F-2)

收件人：生統 / 永林

發件人：Eric Liu

日期：01/02/2019

要求提供 / 確認 事項：

- | | | |
|------------------------------------|-------------------------------------|-------------------------------|
| <input type="checkbox"/> 初步鋁料 B.M. | <input type="checkbox"/> 加工拆圖，然後生產 | <input type="checkbox"/> 尺寸表 |
| <input type="checkbox"/> 正式鋁料 B.M. | <input type="checkbox"/> 技術上資料 / 指示 | <input type="checkbox"/> 報價 |
| <input type="checkbox"/> 配件 B.M. | <input type="checkbox"/> 樣辦或貨品說明書 | <input type="checkbox"/> 分判合約 |
| <input type="checkbox"/> 其他：_____ | | |

內容：

請按圖紙做一隻隔音窗(窗玉連配件)送地盤，做樣板用 (T1CW-F2)

永林: 請提供加工圖紙供加工使用 (附資料連 CAD檔)

謝謝！

請在 2019/ 2 / 18 前完成上列要求。

附： 6 頁

以上項目為：

- 原合約工程包 原合約工程加 / 減賬 新工程報價

原因：-

分發東莞各部門：

- () 生產技術總監 連附件 () 技術部 連附件 *永林* () 生產部 連附件 () 機械設計部 連附件
 () 採購部 連附件 () 生產統籌部 連附件 *永林*
 () 質檢部 連附件 () 會計部 連附件 () 報關組 連附件 () 其他 楊榮輝 連附件

分發其他分判：

- () 王禮秋 連附件

分發香港各部門：

- () 行政部 連附件 () 會計部 連附件 () 統籌部 連附件 () 工程部地盤科文 連附件 *楊榮輝*
 () 採購部 連附件 () QS 部 連附件 () 維修部 連附件 () 其他 _____ 連附件

傳遞編號：


HK 0344 / 19

發件人簽署：

Eric Liu



項目經理簽署：

PPZ

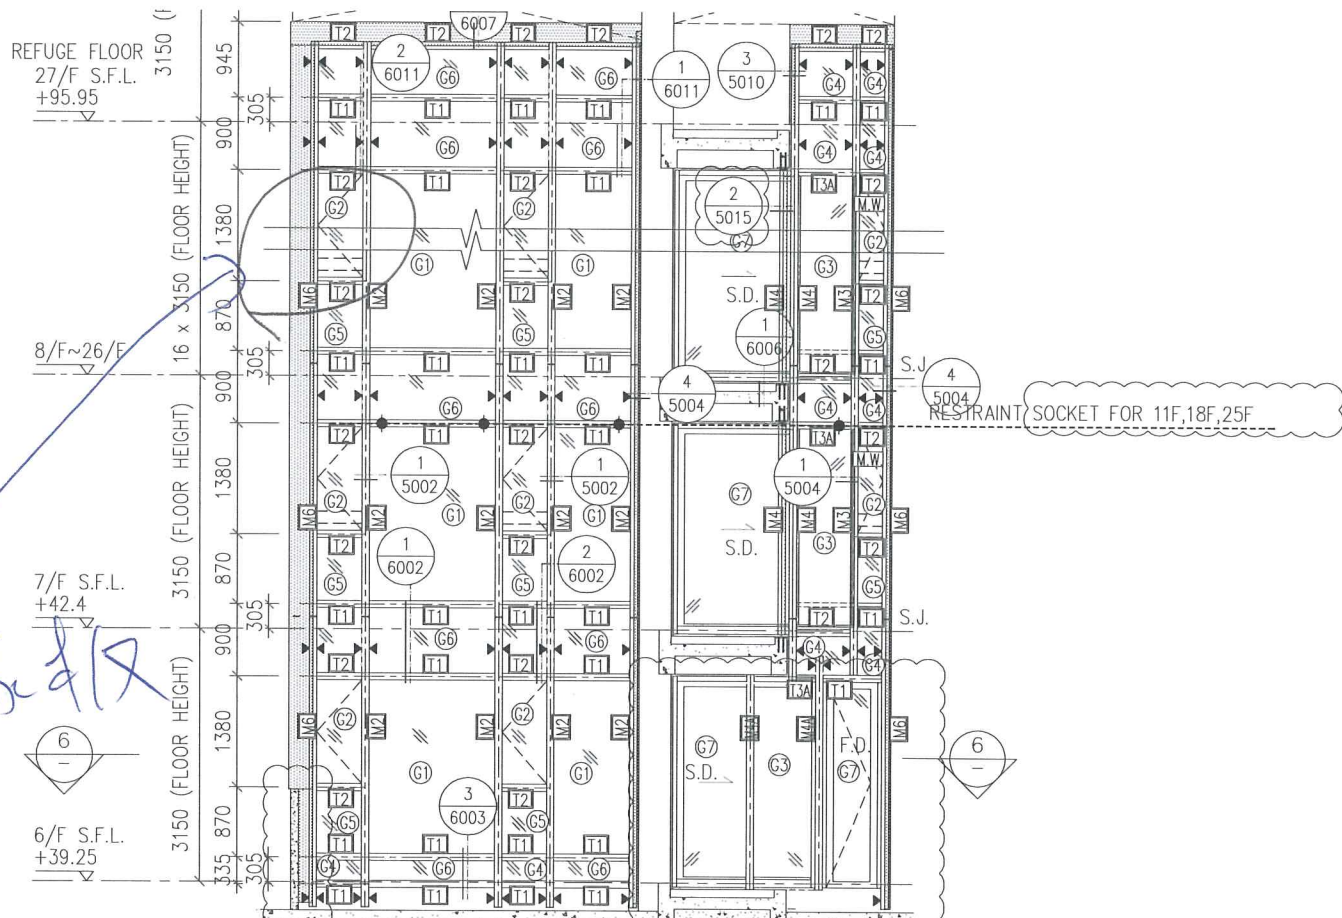


Handwritten text: T1 CW
F2

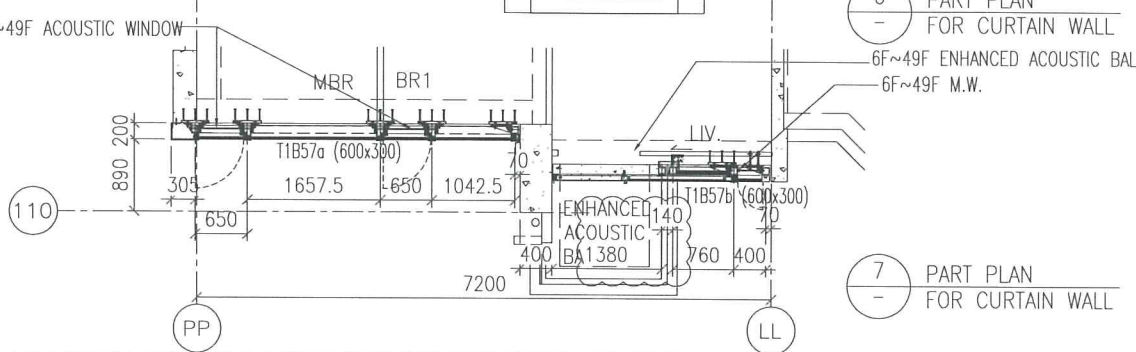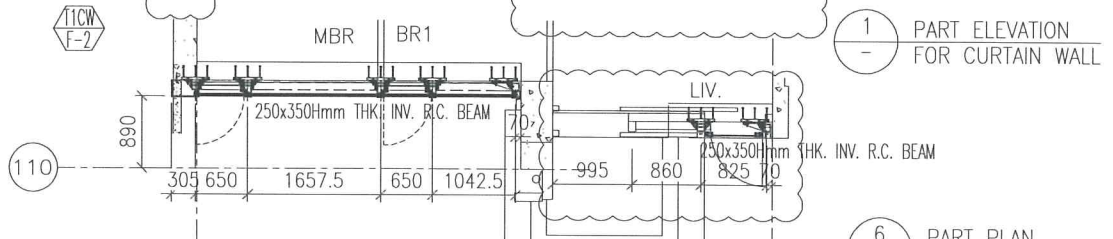


1 PART ELEVATION FOR CURTAIN WALL

6 PART PLAN FOR CURTAIN WALL

7 PART PLAN FOR CURTAIN WALL

Acoustic window 做板

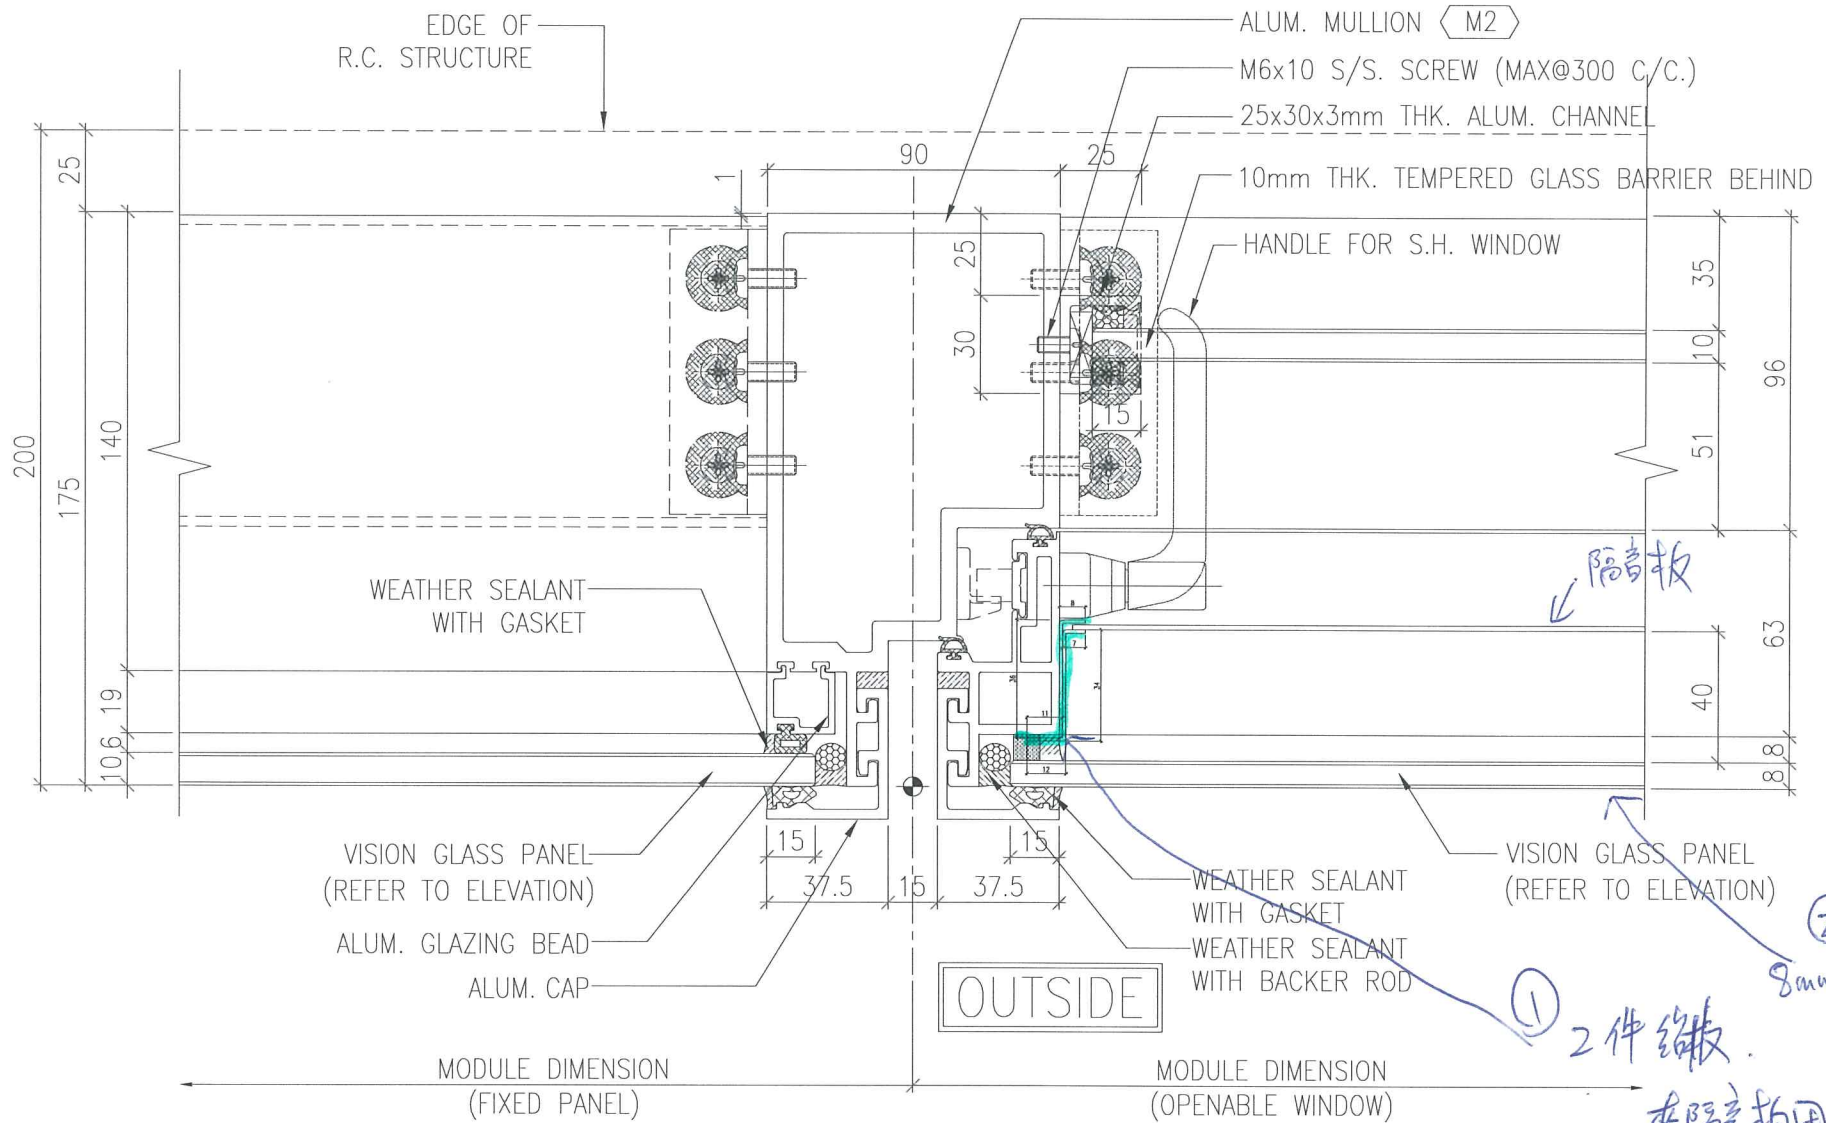


隔音板

① 2件组做
在隔音板用
用膠黏

② 8mm 單片

1 TYPICAL MULLION DETAIL
5001 CURTAIN WALL

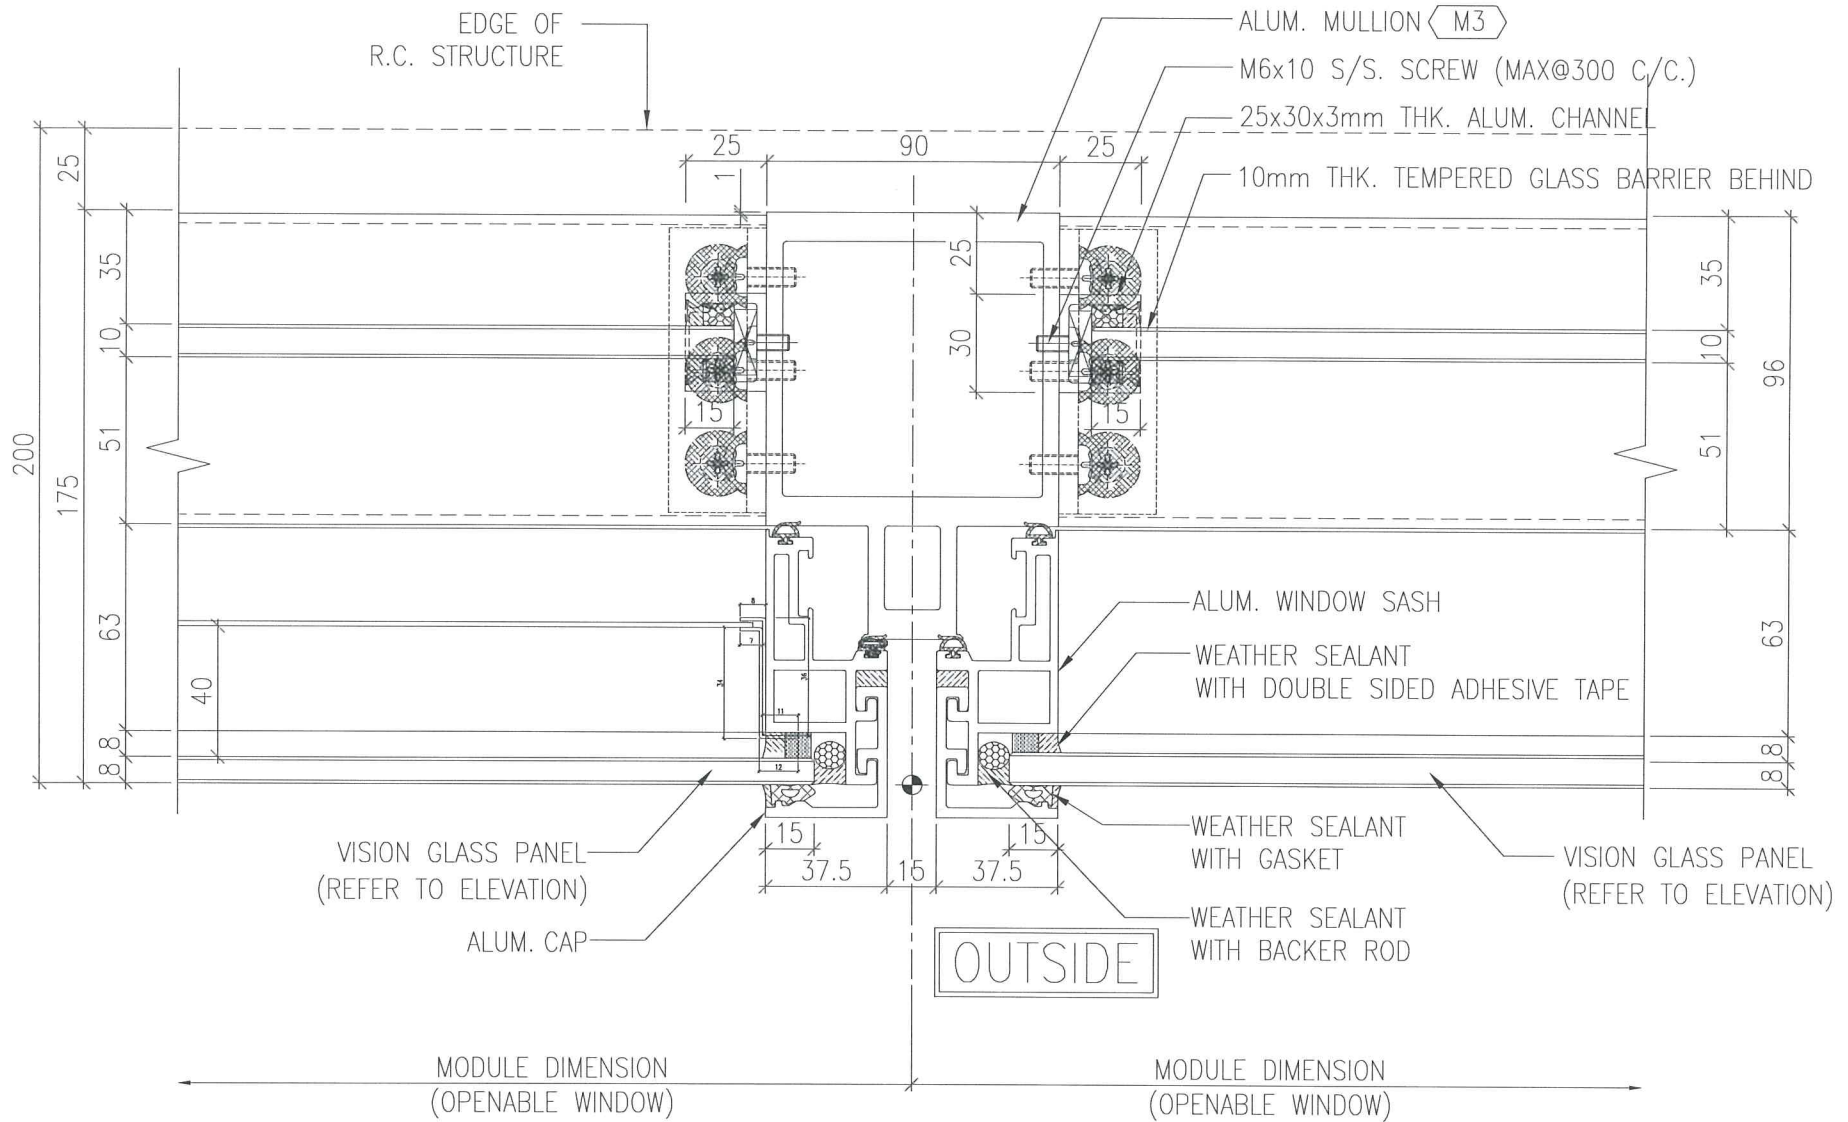


2
TYPICAL MULLION DETAIL
5001
CURTAIN WALL

②


內玻璃面與外隔音板面要求距離

OUTSIDE

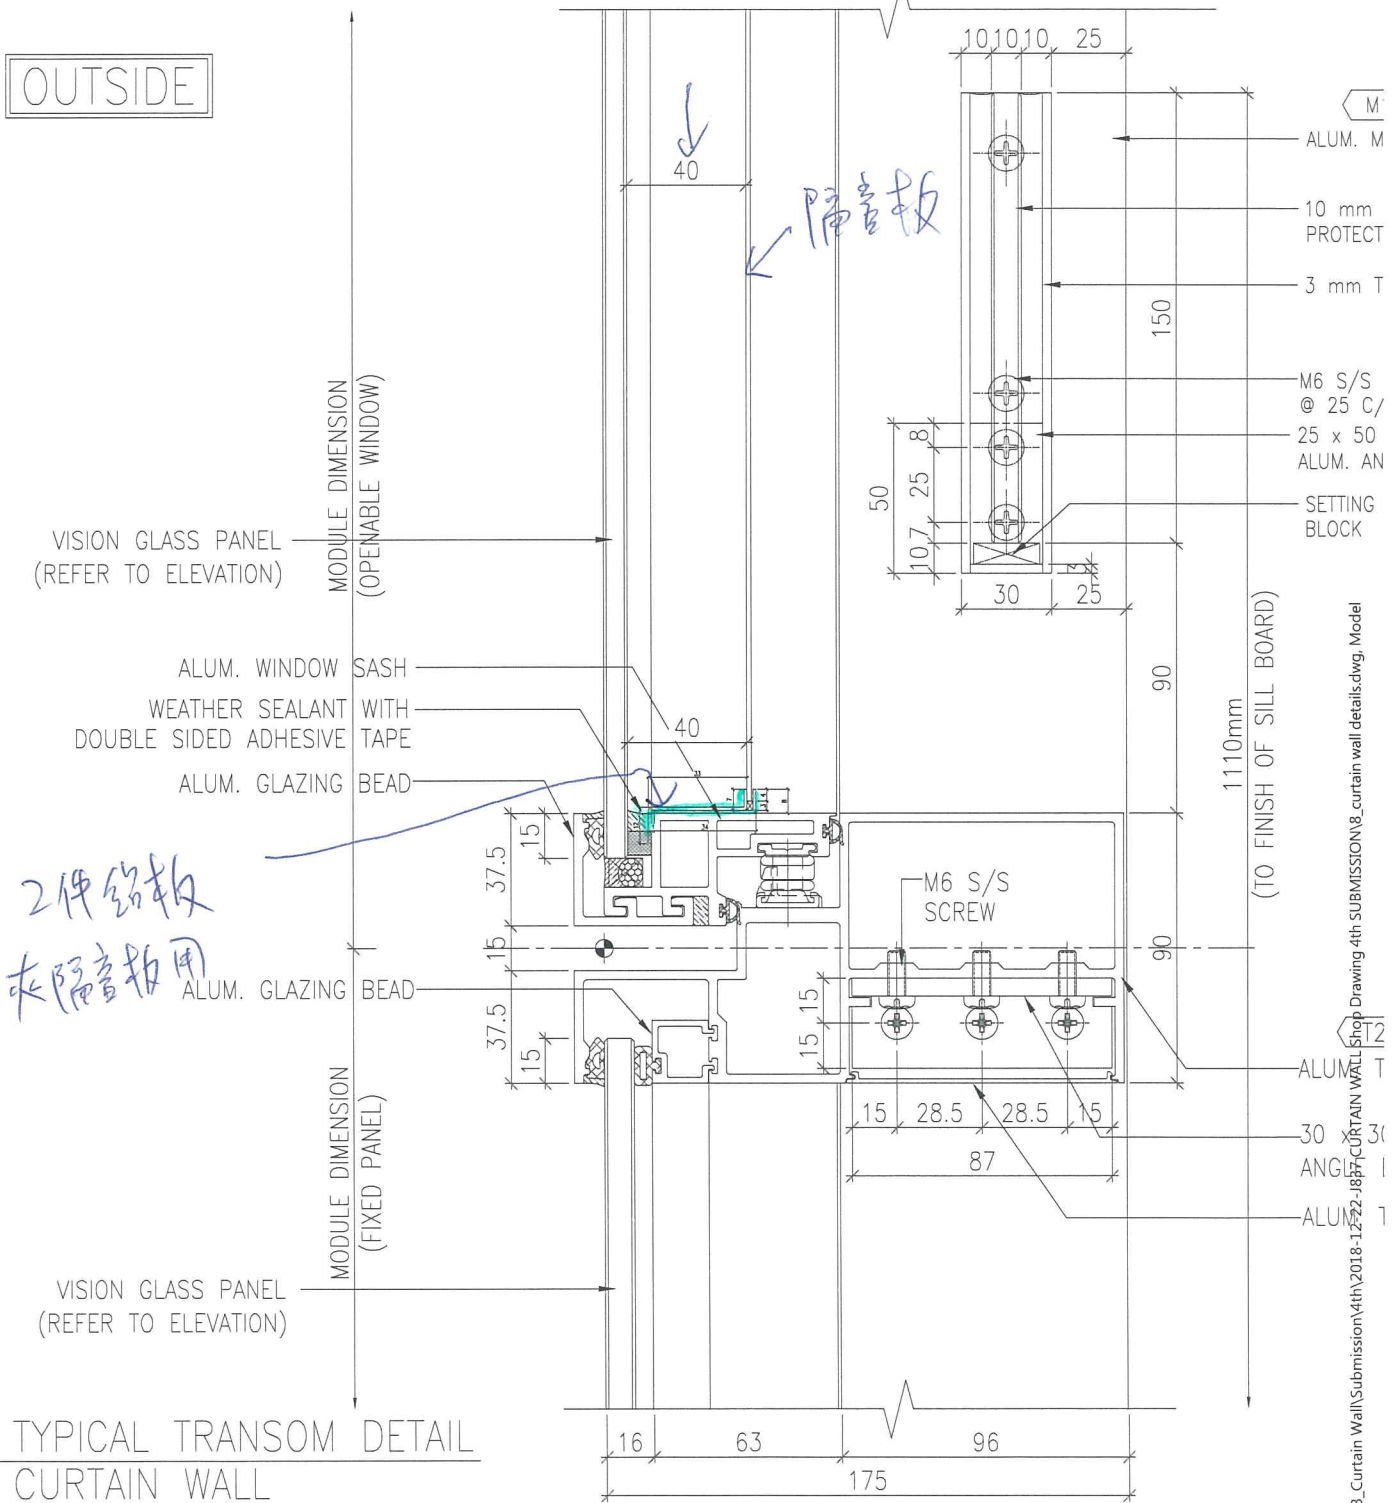


1
6003 TYPICAL TRANSOM DETAIL
CURTAIN WALL

3

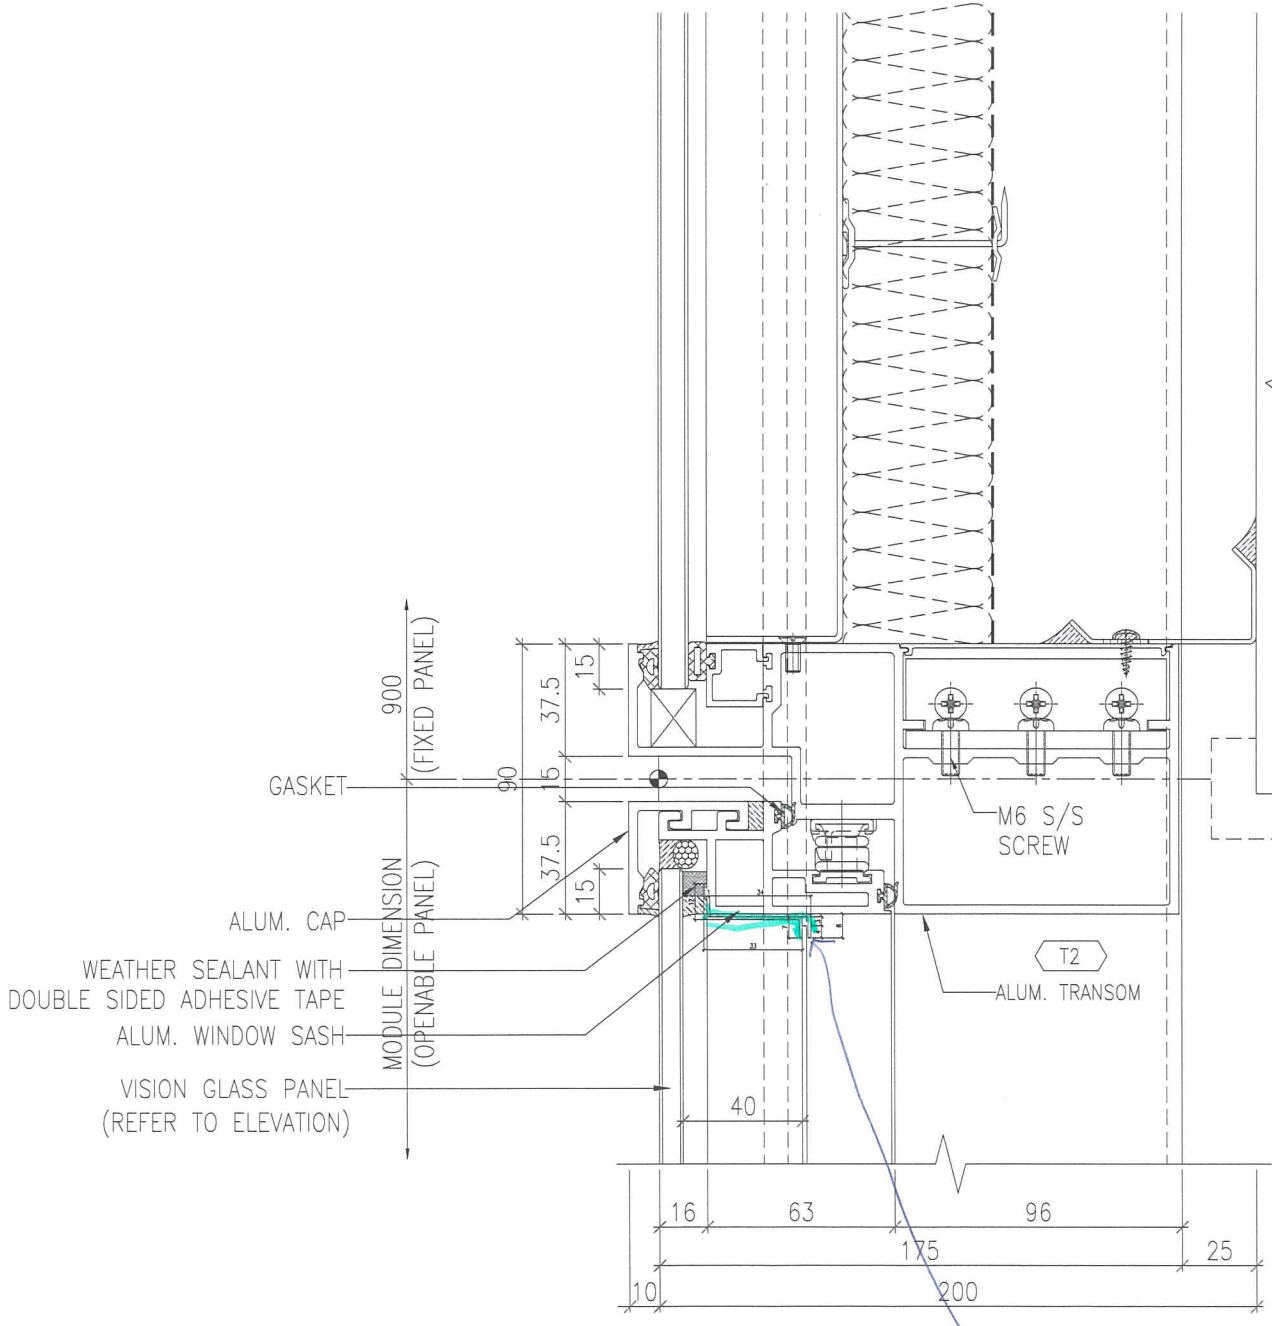

2件鋁板

④

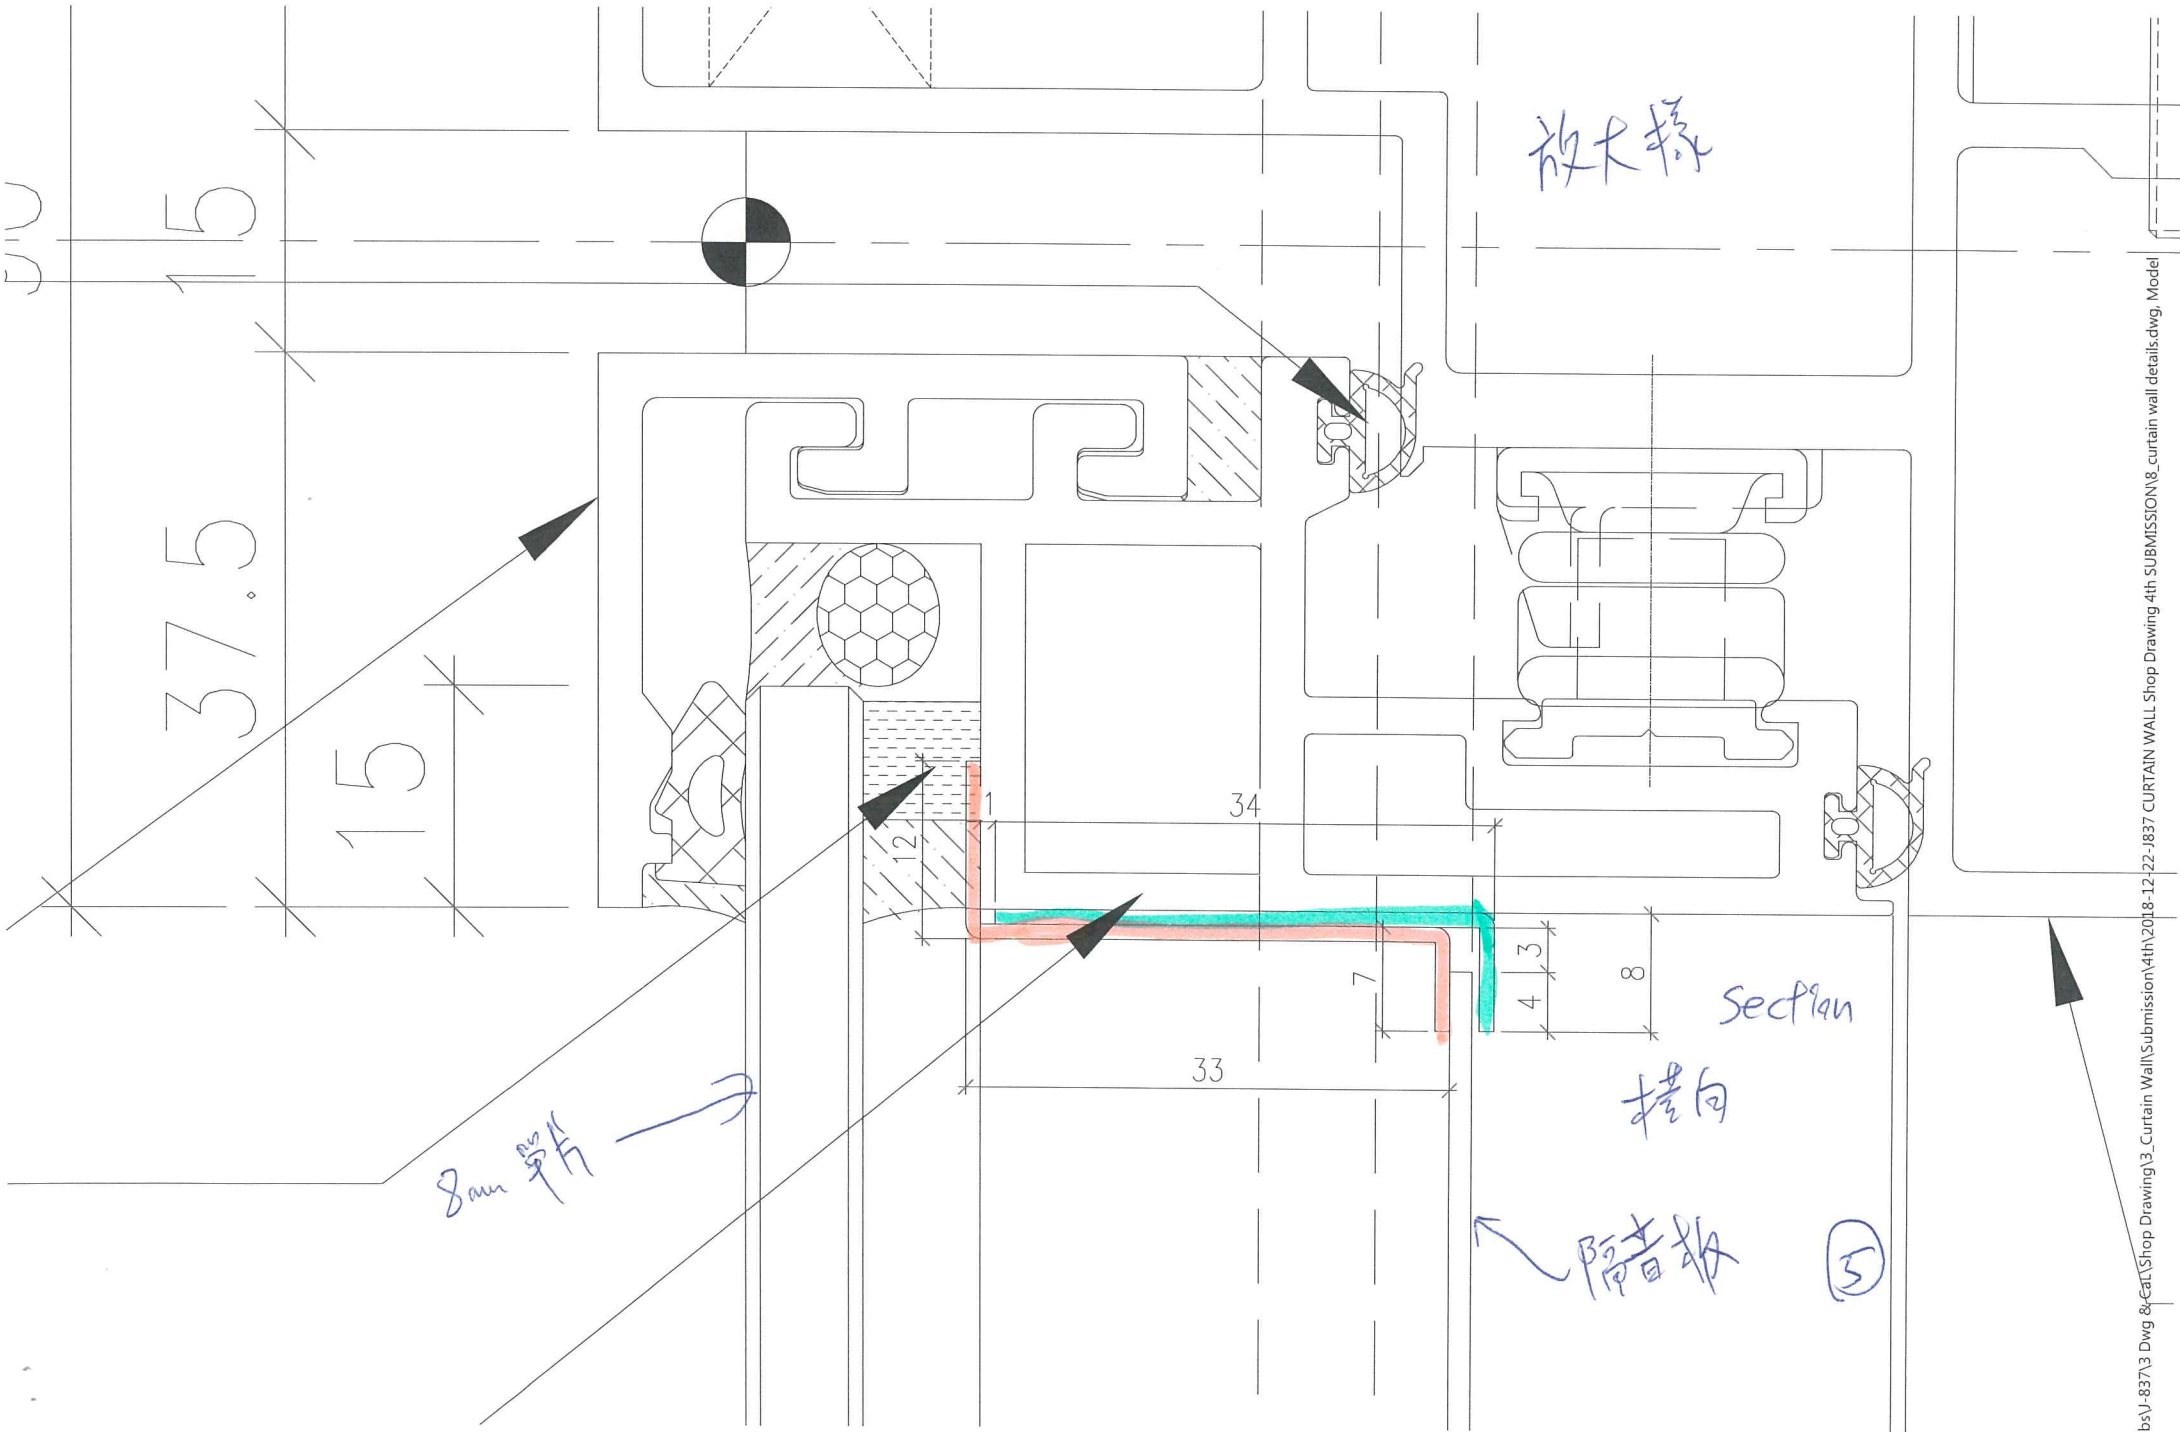

JU

37.5

15

12

34

33

7

4

3

8

放大樣


Section

橫向

隔音板

5

8mm 單片

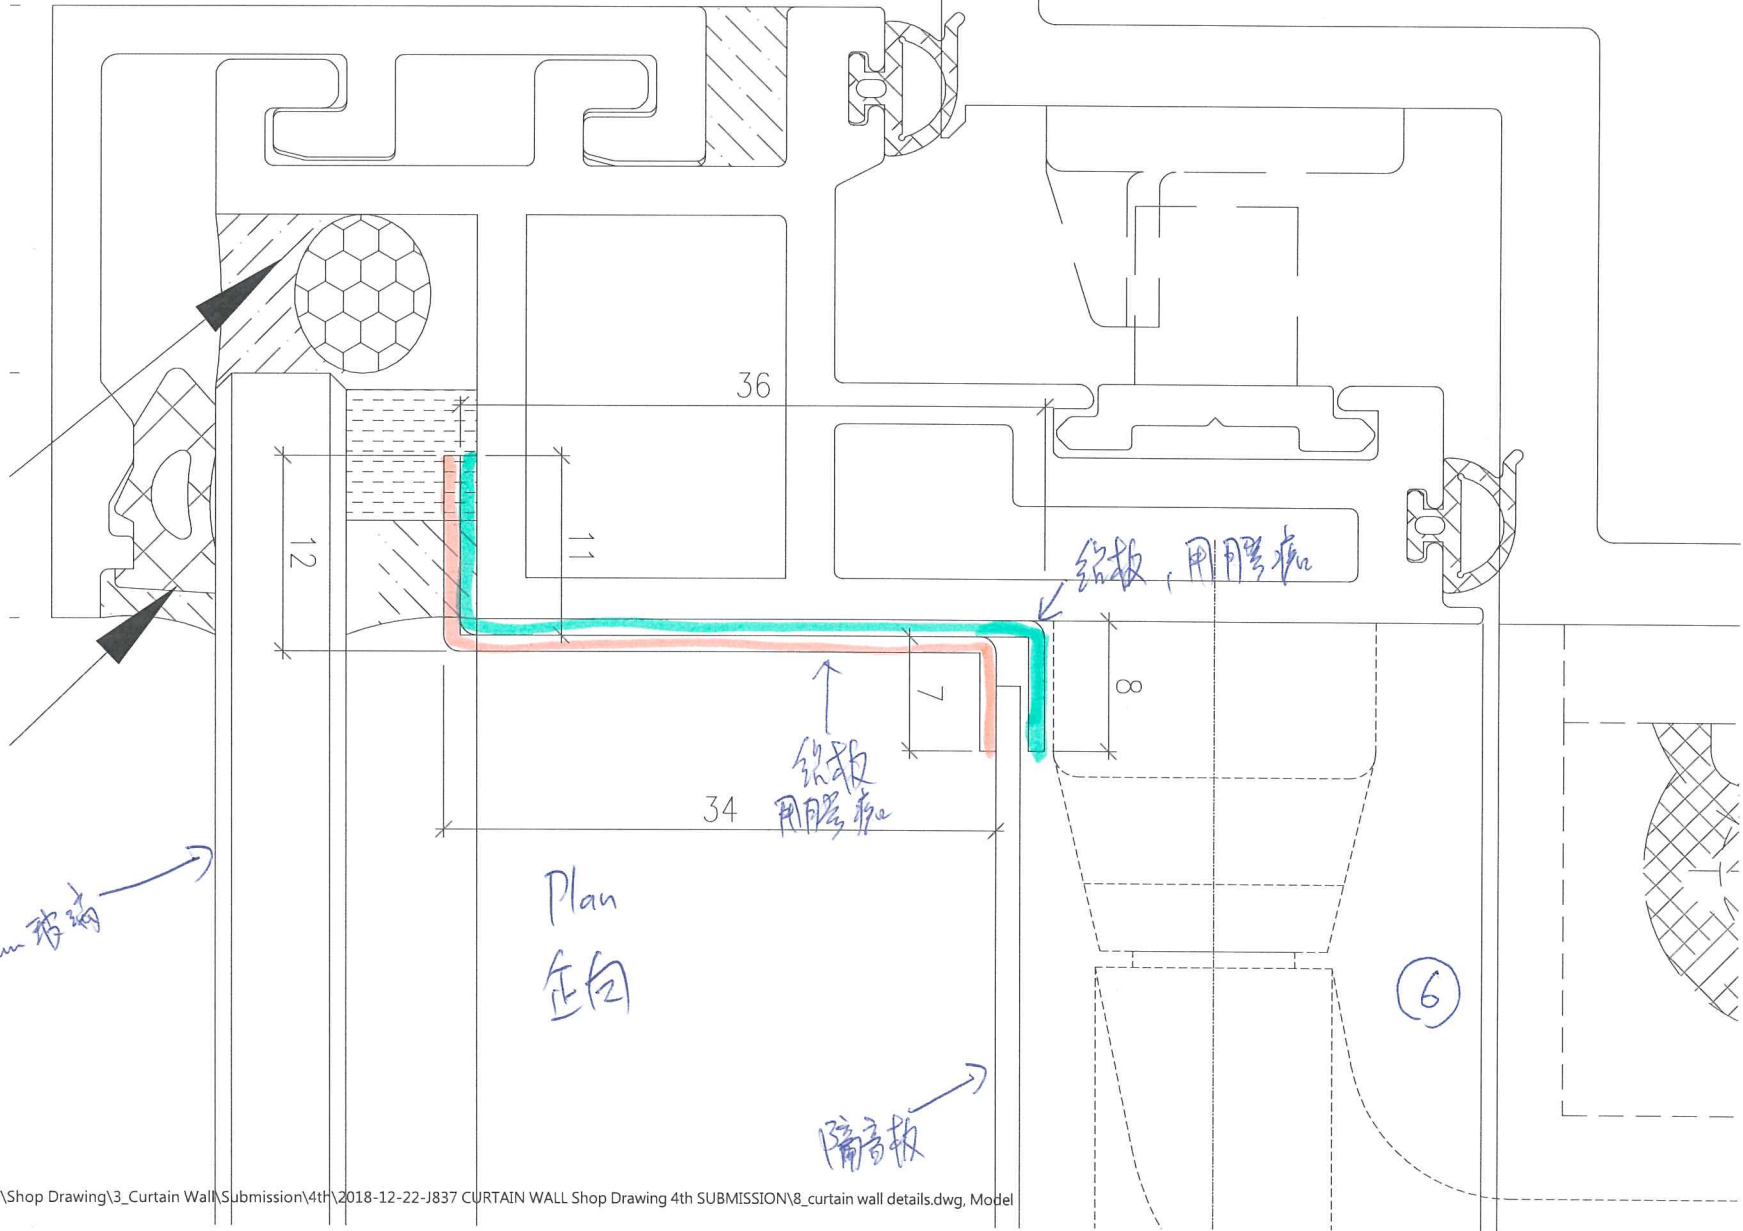

Scan 玻璃 →

Plan
在句

铅板
用胶板

铅板, 用胶板

隔音板 →

⑥