



## 工程指示 / 要求簡箋(E.I.)

工程指示編號：EI / 0212 / 19

修改版次：F

工程編號：J - 837

工程名稱：觀塘裕民坊

工程項目：幕牆 大貨(T3)(標準層 10-25,29-50/F)(死牆二合一款)

收件人：生統/ 永林

發件人：Eric Liu

日期：20/03/2019

要求提供 / 確認 事項：

- |                                    |                                     |                               |
|------------------------------------|-------------------------------------|-------------------------------|
| <input type="checkbox"/> 初步鋁料 B.M. | <input type="checkbox"/> 加工拆圖，然後生產  | <input type="checkbox"/> 尺寸表  |
| <input type="checkbox"/> 正式鋁料 B.M. | <input type="checkbox"/> 技術上資料 / 指示 | <input type="checkbox"/> 報價   |
| <input type="checkbox"/> 配件 B.M.   | <input type="checkbox"/> 樣辦或貨品說明書   | <input type="checkbox"/> 分判合約 |
| <input type="checkbox"/> 其他：_____  |                                     |                               |

內容：

以免混亂，現整合 EI0155，改用此 EI 為準請按加工圖生產幕牆鋁料送到地盤安裝(T3)(標準層)(10-25,29-50/F)F 版 請留意: 1) 修轉角收口鋁角 開避位，(2) 按地盤覆數，趟門位室內蓋底座修改1) 此版為死牆二合一修改後的加工圖，包括企橫以及新增配套用料2) 按 MO 生產(EI9959A)3) 10-12/F 企料(死牆二合一款)，已在 EI0155 生產，不需重複生產4) 背板批角、副框、玻璃線要連企橫出貨謝謝！請在 2019/ 3 / 28 前完成上列要求。

附： 7 頁圖登，4 頁加工圖

以上項目為：

- |                                 |                                      |                                |
|---------------------------------|--------------------------------------|--------------------------------|
| <input type="checkbox"/> 原合約工程包 | <input type="checkbox"/> 原合約工程加 / 減賬 | <input type="checkbox"/> 新工程報價 |
|---------------------------------|--------------------------------------|--------------------------------|

原因：-\_\_\_\_\_

分發東莞各部門：

- |  |  |   |   |
|--|--|---|---|
| <input type="checkbox"/> 生產技術總監 <input type="checkbox"/> 連附件 | <input checked="" type="checkbox"/> 技術部 <input type="checkbox"/> 連附件   | <input type="checkbox"/> 生產部 <input type="checkbox"/> 連附件 | <input type="checkbox"/> 機械設計部 <input type="checkbox"/> 連附件         |
| <input type="checkbox"/> 採購部 <input type="checkbox"/> 連附件    | <input checked="" type="checkbox"/> 生產統籌部 <input type="checkbox"/> 連附件 |   |   |
| <input type="checkbox"/> 質檢部 <input type="checkbox"/> 連附件    | <input type="checkbox"/> 會計部 <input type="checkbox"/> 連附件              | <input type="checkbox"/> 報關組 <input type="checkbox"/> 連附件 | <input type="checkbox"/> 其他 <u>楊榮輝</u> <input type="checkbox"/> 連附件 |

分發其他分判：

- |   |
|---|
| <input type="checkbox"/> 王禮秋 <input type="checkbox"/> 連附件 |
|---|

分發香港各部門：

- |   |  |   |  |
|---|--|---|--|
| <input type="checkbox"/> 行政部 <input type="checkbox"/> 連附件 | <input type="checkbox"/> 會計部 <input type="checkbox"/> 連附件  | <input type="checkbox"/> 統籌部 <input type="checkbox"/> 連附件 | <input type="checkbox"/> 工程部地盤科文 <input type="checkbox"/> 連附件  |
| <input type="checkbox"/> 採購部 <input type="checkbox"/> 連附件 | <input type="checkbox"/> QS 部 <input type="checkbox"/> 連附件 | <input type="checkbox"/> 維修部 <input type="checkbox"/> 連附件 | <input type="checkbox"/> 其他 _____ <input type="checkbox"/> 連附件 |

傳遞編號：

發件人簽署：

HK0661 / 19

項目經理簽署：

圖則登記表  
DRAWING REGISTER

|                     |                           | 接收日期 Receiving Date (適用於客戶圖則) |    |    |    |    |    |    |    |    |    |    |    |
|---------------------|---------------------------|-------------------------------|----|----|----|----|----|----|----|----|----|----|----|
| 工程名稱 Project Title: | 觀塘裕民坊(T3座)10F~25F,29F~50F | 年                             |    |    |    |    |    | 年  |    |    |    |    |    |
|                     | 框架式幕牆 (主企+主橫拆圖)           | 月                             |    |    |    |    |    | 月  |    |    |    |    |    |
| 工程編號 Project No:    | J-837                     | 日                             |    |    |    |    |    | 日  |    |    |    |    |    |
| 分發予 Distributed To  |                           | 發出日期 Issued Date              |    |    |    |    |    |    |    |    |    |    |    |
|                     |                           | 19                            | 19 | 19 | 19 | 19 | 19 | 19 | 19 | 19 | 19 | 19 | 19 |
|                     |                           | 1                             | 02 | 02 | 03 | 03 | 03 |    |    |    |    |    |    |
|                     |                           | 31                            | 18 | 28 | 12 | 15 | 19 |    |    |    |    |    |    |
| 圖則編號<br>Drg. No.    | 圖則名稱<br>Drawing Title     | 修訂編號<br>Revision No.          |    |    |    |    |    |    |    |    |    |    |    |
| SD-ML01             | SD中企(外凹)加工圖               | 1                             | -  | -  | -  | -  | -  |    |    |    |    |    |    |
| SD-ML02             | 雙生企加工圖                    | 2                             | -  | -  | -  | -  | -  |    |    |    |    |    |    |
| SD-ML02A            | 雙生企加工圖                    | 3                             | -  | -  | -  | -  | -  |    |    |    |    |    |    |
| SD-MR01             | 雙生企加工圖                    | 4                             | -  | -  | -  | -  | -  |    |    |    |    |    |    |
| SD-MR02             | SD中企(外凹)加工圖               | 5                             | -  | -  | -  | -  | -  |    |    |    |    |    |    |
| SD-MR03             | 雙生企加工圖                    | 6                             | -  | -  | -  | -  | -  |    |    |    |    |    |    |
| SD-MR01Z            | 轉角企加工圖                    | 7                             | -  | -  | -  | C  | -  |    |    |    |    |    |    |
| G-MS02              | 生梗企加工圖                    | 8                             | -  | -  | -  | -  | -  |    |    |    |    |    |    |
| G-MS03              | 雙梗企加工圖                    | 9                             | -  | -  | -  | -  | -  |    |    |    |    |    |    |
| G-MS04              | 雙生企1加工圖                   | 10                            | -  | -  | -  | -  | -  |    |    |    |    |    |    |
| G-MS05              | 生梗企加工圖                    | 11                            | -  | -  | -  | -  | -  |    |    |    |    |    |    |
| G-MS07              | 雙生企1加工圖                   | 12                            | -  | -  | B  | -  | -  |    |    |    |    |    |    |
| G-MS07R             | 雙生企1加工圖                   | 13                            | -  | -  | -  | -  | -  |    |    |    |    |    |    |
| G-MS08              | 雙生企1加工圖                   | 14                            | -  | -  | -  | -  | -  |    |    |    |    |    |    |
| G-MS08R             | 雙生企1加工圖                   | 15                            | -  | -  | -  | -  | -  |    |    |    |    |    |    |
| G-MS09              | 雙生企1加工圖                   | 16                            | -  | -  | -  | -  | -  |    |    |    |    |    |    |
| G-MS10              | 雙生企1加工圖                   | 17                            | -  | -  | -  | -  | -  |    |    |    |    |    |    |
| G-MS09R             | 雙生企1加工圖                   | 18                            | -  | -  | -  | -  | -  |    |    |    |    |    |    |
| G-MS10R             | 雙生企1加工圖                   | 19                            | -  | -  | -  | -  | -  |    |    |    |    |    |    |
| G-MS11              | 生梗企加工圖                    | 20                            | -  | -  | -  | -  | -  |    |    |    |    |    |    |
| G-MS13              | 生梗企加工圖                    | 21                            | -  | -  | -  | -  | -  |    |    |    |    |    |    |
| G-MS13R             | 生梗企加工圖                    | 22                            | -  | -  | -  | -  | -  |    |    |    |    |    |    |
| G-MS20              | 生梗企加工圖                    | 23                            | -  | -  | -  | -  | -  |    |    |    |    |    |    |
| G-MS21              | 雙生企1加工圖                   | 24                            | -  | -  | -  | -  | -  |    |    |    |    |    |    |
| G-MS22              | 生梗企加工圖                    | 25                            | -  | -  | -  | -  | -  |    |    |    |    |    |    |
| G-MS31              | 生梗企加工圖                    | 26                            | -  | -  | B  | -  | -  |    |    |    |    |    |    |
| G-MS32              | 生梗企加工圖                    | 27                            | -  | -  | B  | -  | -  |    |    |    |    |    |    |
| UN-SD301            | SD門頂橫(SD門用)               | 28                            | -  | -  | -  | -  | -  |    |    |    |    |    |    |
| UN-SD301-1          | SD門頂橫(SD門用)數據表            | 29                            | -  | A  | -  | -  | -  |    |    |    |    |    |    |

圖則登記表  
DRAWING REGISTER

|                     |                           | 接收日期 Receiving Date (適用於客戶圖則) |    |    |    |    |    |    |  |  |  |
|---------------------|---------------------------|-------------------------------|----|----|----|----|----|----|--|--|--|
| 工程名稱 Project Title: | 觀塘裕民坊(T3座)10F~25F,29F~50F | 年                             |    |    |    |    |    |    |  |  |  |
|                     | 框架式幕牆 (主企+主橫拆圖)           | 月                             |    |    |    |    |    |    |  |  |  |
| 工程編號 Project No:    | J-837                     | 日                             |    |    |    |    |    |    |  |  |  |
| 分發予 Distributed To  |                           | 發出日期 Issued Date              |    |    |    |    |    |    |  |  |  |
|                     |                           | 年                             | 19 | 19 | 19 | 19 | 19 | 19 |  |  |  |
|                     |                           | 月                             | 1  | 02 | 02 | 03 | 03 | 03 |  |  |  |
|                     |                           | 日                             | 31 | 18 | 28 | 12 | 15 | 19 |  |  |  |
| 圖則編號<br>Drg. No.    | 圖則名稱<br>Drawing Title     | 修訂編號<br>Revision No.          |    |    |    |    |    |    |  |  |  |
| UN-SD301(D)         | SD門頂橫 (吊船碼用)              | 30                            | -  | -  | -  | -  | E  | -  |  |  |  |
| UN-SD301(D)-1       | SD門頂橫 (吊船碼用) 數據表          | 31                            | -  | A  | -  | -  | -  | -  |  |  |  |
| UN-SD301a           | 生梗橫料 (SD門用)               | 32                            | -  | -  | -  | -  | -  | -  |  |  |  |
| UN-SD301a-1         | 生梗橫料 (SD門用) 數據表           | 33                            | -  | -  | B  | -  | -  | -  |  |  |  |
| UN-SD302R           | SD門頂橫 (SD門用)              | 34                            | -  | -  | -  | -  | -  | -  |  |  |  |
| UN-SD302R-1         | SD門頂橫 (SD門用) 數據表          | 35                            | -  | A  | -  | -  | -  | -  |  |  |  |
| UN-SD302R(D)        | SD門頂橫 (吊船碼用)              | 36                            | -  | -  | -  | -  | E  | -  |  |  |  |
| UN-SD302R(D)-1      | SD門頂橫 (吊船碼用) 數據表          | 37                            | -  | A  | -  | -  | -  | -  |  |  |  |
| UN-SD302aR          | 生梗橫料 (SD門用)               | 38                            | -  | -  | -  | -  | -  | -  |  |  |  |
| UN-SD302aR-1        | 生梗橫料 (SD門用) 數據表           | 39                            | -  | -  | B  | -  | -  | -  |  |  |  |
| UN-SD310R           | SD門頂橫 (SD門用)              | 40                            | -  | A  | -  | -  | -  | -  |  |  |  |
| UN-SD310R (D)       | SD門頂橫 (吊船碼用)              | 41                            | -  | A  | -  | -  | E  | -  |  |  |  |
| UN-SD310aR          | 生梗橫料 (SD門用)               | 42                            | -  | -  | -  | -  | -  | -  |  |  |  |
| UN-L01              | 生梗橫料 (生窗用)                | 43                            | -  | A  | -  | -  | -  | -  |  |  |  |
| UN-L01a             | 生梗橫料 (生窗用)                | 44                            | -  | -  | -  | -  | -  | -  |  |  |  |
| UN-L02              | 生梗橫料 (生窗用)                | 45                            | -  | A  | -  | -  | -  | -  |  |  |  |
| UN-L02a             | 生梗橫料 (生窗用)                | 46                            | -  | -  | -  | -  | -  | -  |  |  |  |
| UN-L02S             | 生梗橫料 (生窗用)                | 47                            | -  | A  | -  | -  | -  | -  |  |  |  |
| UN-L02aS            | 生梗橫料 (生窗用)                | 48                            | -  | -  | -  | -  | -  | -  |  |  |  |
| UN-R01              | 生梗橫料 (生窗用)                | 49                            | -  | A  | -  | -  | -  | -  |  |  |  |
| UN-R01a             | 生梗橫料 (生窗用)                | 50                            | -  | -  | -  | -  | -  | -  |  |  |  |
| UN-R01S             | 生梗橫料 (生窗用)                | 51                            | -  | A  | -  | -  | -  | -  |  |  |  |
| UN-R01aS            | 生梗橫料 (生窗用)                | 52                            | -  | -  | -  | -  | -  | -  |  |  |  |
| UN-R02              | 生梗橫料 (生窗用)                | 53                            | -  | A  | -  | -  | -  | -  |  |  |  |
| UN-R02a             | 生梗橫料 (生窗用)                | 54                            | -  | -  | -  | -  | -  | -  |  |  |  |
| UN-EL01             | 生梗橫料 (生窗用)                | 55                            | -  | -  | -  | -  | -  | -  |  |  |  |
| UN-EL01a            | 生梗橫料 (生窗用)                | 56                            | -  | -  | -  | -  | -  | -  |  |  |  |
| UN-EL01R            | 生梗橫料 (生窗用)                | 57                            | -  | -  | -  | -  | -  | -  |  |  |  |
| UN-EL01aR           | 生梗橫料 (生窗用)                | 58                            | -  | -  | -  | -  | -  | -  |  |  |  |

圖則登記表  
DRAWING REGISTER

|                     |                           | 接收日期 Receiving Date (適用於客戶圖則) |    |    |    |    |    |    |  |  |  |
|---------------------|---------------------------|-------------------------------|----|----|----|----|----|----|--|--|--|
| 工程名稱 Project Title: | 觀塘裕民坊(T3座)10F~25F,29F~50F | 年                             |    |    |    |    |    |    |  |  |  |
|                     | 框架式幕牆 (主企+主橫拆圖)           | 月                             |    |    |    |    |    |    |  |  |  |
| 工程編號 Project No:    | J-837                     | 日                             |    |    |    |    |    |    |  |  |  |
| 分發予 Distributed To  |                           | 發出日期 Issued Date              |    |    |    |    |    |    |  |  |  |
|                     |                           | 年                             | 19 | 19 | 19 | 19 | 19 | 19 |  |  |  |
|                     |                           | 月                             | 1  | 02 | 02 | 03 | 03 | 03 |  |  |  |
|                     |                           | 日                             | 31 | 18 | 28 | 12 | 15 | 19 |  |  |  |
|                     |                           | 修訂編號 Revision No.             |    |    |    |    |    |    |  |  |  |
| 圖則編號 Drq. No.       | 圖則名稱 Drawing Title        |                               |    |    |    |    |    |    |  |  |  |
| UN-EL01S            | 生梗橫料 (生窗用)                | 59                            | -  | -  | -  | -  | -  | -  |  |  |  |
| UN-EL01aS           | 生梗橫料 (生窗用)                | 60                            | -  | -  | -  | -  | -  | -  |  |  |  |
| UN-EL01RS           | 生梗橫料 (生窗用)                | 61                            | -  | -  | -  | -  | -  | -  |  |  |  |
| UN-EL01aRS          | 生梗橫料 (生窗用)                | 62                            | -  | -  | -  | -  | -  | -  |  |  |  |
| UN-EL02             | 生梗橫料 (生窗用)                | 63                            | -  | -  | -  | -  | -  | -  |  |  |  |
| UN-EL02a            | 生梗橫料 (生窗用)                | 64                            | -  | -  | -  | -  | -  | -  |  |  |  |
| UN-EL02R            | 生梗橫料 (生窗用)                | 65                            | -  | -  | -  | -  | -  | -  |  |  |  |
| UN-EL02aR           | 生梗橫料 (生窗用)                | 66                            | -  | -  | -  | -  | -  | -  |  |  |  |
| UN-EL02S            | 生梗橫料 (生窗用)                | 67                            | -  | -  | -  | -  | -  | -  |  |  |  |
| UN-EL02aS           | 生梗橫料 (生窗用)                | 68                            | -  | -  | -  | -  | -  | -  |  |  |  |
| UN-ER01             | 生梗橫料 (生窗用)                | 69                            | -  | -  | -  | -  | -  | -  |  |  |  |
| UN-ER01a            | 生梗橫料 (生窗用)                | 70                            | -  | -  | -  | -  | -  | -  |  |  |  |
| UN-ER01S            | 生梗橫料 (生窗用)                | 71                            | -  | -  | -  | -  | -  | -  |  |  |  |
| UN-ER01aS           | 生梗橫料 (生窗用)                | 72                            | -  | -  | -  | -  | -  | -  |  |  |  |
| UN-ER01RS           | 生梗橫料 (生窗用)                | 73                            | -  | -  | -  | -  | -  | -  |  |  |  |
| UN-ER01aRS          | 生梗橫料 (生窗用)                | 74                            | -  | -  | -  | -  | -  | -  |  |  |  |
| UN-ER02             | 生梗橫料 (生窗用)                | 75                            | -  | -  | -  | -  | -  | -  |  |  |  |
| UN-ER02a            | 生梗橫料 (生窗用)                | 76                            | -  | -  | -  | -  | -  | -  |  |  |  |
| UN-ER02R            | 生梗橫料 (生窗用)                | 77                            | -  | -  | -  | -  | -  | -  |  |  |  |
| UN-ER02aR           | 生梗橫料 (生窗用)                | 78                            | -  | -  | -  | -  | -  | -  |  |  |  |
| UN-ER02RS           | 生梗橫料 (生窗用)                | 79                            | -  | -  | -  | -  | -  | -  |  |  |  |
| UN-ER02aRS          | 生梗橫料 (生窗用)                | 80                            | -  | -  | -  | -  | -  | -  |  |  |  |
| UN-ER16             | 生梗橫料 (生窗用)                | 81                            | -  | -  | -  | -  | -  | -  |  |  |  |
| UN-ER16a            | 生梗橫料 (生窗用)                | 82                            | -  | -  | -  | -  | -  | -  |  |  |  |
| UN-T301             | 雙梗橫料 (外凸) (梗窗用)           | 83                            | -  | -  | -  | -  | -  | -  |  |  |  |
| UN-T301-1           | 雙梗橫料 (外凸) (梗窗用) 數據表       | 84                            | -  | A  | -  | -  | -  | -  |  |  |  |
| UN-T301(D)          | 雙梗橫料 (外凸) (吊船碼用)          | 85                            | -  | -  | B  | -  | E  | -  |  |  |  |
| UN-T301(D)-1        | 雙梗橫料 (外凸) (吊船碼用) 數據表      | 86                            | -  | A  | -  | -  | -  | -  |  |  |  |
| UN-T301a            | 雙梗橫料 (外凸) (梗窗用)           | 87                            | -  | -  | -  | -  | -  | -  |  |  |  |

圖則登記表  
DRAWING REGISTER

|                     |                           | 接收日期 Receiving Date (適用於客戶圖則) |    |    |    |    |    |    |  |
|---------------------|---------------------------|-------------------------------|----|----|----|----|----|----|--|
| 工程名稱 Project Title: | 觀塘裕民坊(T3座)10F~25F,29F~50F | 年                             |    |    |    |    |    |    |  |
| 框架式幕牆 (主企+主橫拆圖)     |                           | 月                             |    |    |    |    |    |    |  |
| 工程編號 Project No:    | J-837                     | 日                             |    |    |    |    |    |    |  |
| 分發予 Distributed To  |                           | 發出日期 Issued Date              |    |    |    |    |    |    |  |
|                     |                           | 年                             | 19 | 19 | 19 | 19 | 19 |    |  |
|                     |                           | 月                             | 1  | 02 | 02 | 03 | 03 | 03 |  |
|                     |                           | 日                             | 31 | 18 | 28 | 12 | 15 | 19 |  |
|                     |                           | 修訂編號 Revision No.             |    |    |    |    |    |    |  |
| 圖則編號 Drg. No.       | 圖則名稱 Drawing Title        |                               |    |    |    |    |    |    |  |
| UN-T301a-1          | 雙梗橫料 (外凸) (梗窗用)數據表        | 88                            | -  | -  | -  | -  | -  | -  |  |
| UN-E312             | 雙梗橫料 (外凸)                 | 89                            | -  | A  | -  | -  | -  | -  |  |
| UN-E312(D)          | 雙梗橫料 (外凸) (吊船碼用)          | 90                            | -  | A  | -  | -  | -  | -  |  |
| UN-E312a            | 雙梗橫料 (外凸)                 | 91                            | -  | -  | -  | -  | -  | -  |  |
| UN-E301             | 雙梗橫料 (外凸)                 | 92                            | -  | -  | -  | -  | -  | -  |  |
| UN-E301-1           | 雙梗橫料 (外凸) 數據表             | 93                            | -  | -  | -  | -  | -  | -  |  |
| UN-E301(D)          | 雙梗橫料 (外凸) (吊船碼用)          | 94                            | -  | -  | -  | -  | -  | -  |  |
| UN-E301(D)-1        | 雙梗橫料 (外凸) (吊船碼用) 數據表      | 95                            | -  | -  | -  | -  | -  | -  |  |
| UN-E301a            | 雙梗橫料 (外凸)                 | 96                            | -  | -  | -  | -  | -  | -  |  |
| UN-E301a-1          | 雙梗橫料 (外凸) 數據表             | 97                            | -  | -  | -  | -  | -  | -  |  |
| UN-E302R            | 雙梗橫料 (外凸)                 | 98                            | -  | -  | -  | -  | -  | -  |  |
| UN-E302R-1          | 雙梗橫料 (外凸) 數據表             | 99                            | -  | A  | -  | -  | -  | -  |  |
| UN-E302R(D)         | 雙梗橫料 (外凸) (吊船碼用)          | 100                           | -  | -  | -  | -  | -  | -  |  |
| UN-E302R(D)-1       | 雙梗橫料 (外凸) (吊船碼用) 數據表      | 101                           | -  | A  | -  | -  | -  | -  |  |
| UN-E302aR           | 雙梗橫料 (外凸)                 | 102                           | -  | -  | B  | -  | -  | -  |  |
| UN-E302aR-1         | 雙梗橫料 (外凸) 數據表             | 103                           | -  | -  | B  | -  | -  | -  |  |
| UN-E310W            | 雙梗橫料 (外凸)                 | 104                           | -  | -  | -  | -  | -  | -  |  |
| UN-E310W-1          | 雙梗橫料 (外凸) 數據表             | 105                           | -  | -  | -  | -  | -  | -  |  |
| UN-E310W(D)         | 雙梗橫料 (外凸) (吊船碼用)          | 106                           | -  | -  | -  | -  | -  | -  |  |
| UN-E310W(D)-1       | 雙梗橫料 (外凸) (吊船碼用) 數據表      | 107                           | -  | -  | -  | -  | -  | -  |  |
| UN-E310aW           | 雙梗橫料 (外凸)                 | 108                           | -  | -  | -  | -  | -  | -  |  |
| UN-E310aW-1         | 雙梗橫料 (外凸) 數據表             | 109                           | -  | -  | -  | -  | -  | -  |  |
| UN-L01b             | 雙梗橫料 (外凸)                 | 110                           | -  | -  | -  | -  | -  | -  |  |
| UN-L01b-1           | 雙梗橫料 (外凸) 數據表             | 111                           | -  | -  | -  | -  | -  | -  |  |
| UN-L02b             | 雙梗橫料 (外凸)                 | 112                           | -  | -  | -  | -  | -  | -  |  |
| UN-L02bS            | 雙梗橫料 (外凸)                 | 113                           | -  | -  | -  | -  | -  | -  |  |
| UN-R01b             | 雙梗橫料 (外凸)                 | 114                           | -  | -  | -  | -  | -  | -  |  |
| UN-R01b-1           | 雙梗橫料 (外凸) 數據表             | 115                           | -  | -  | B  | -  | -  | -  |  |
| UN-R01bS            | 雙梗橫料 (外凸)                 | 116                           | -  | -  | -  | -  | -  | -  |  |

圖則登記表  
DRAWING REGISTER

|   |                    | 接收日期 Receiving Date (適用於客戶圖則) |    |    |    |    |    |    |  |  |  |
|---|--------------------|-------------------------------|----|----|----|----|----|----|--|--|--|
| 工程名稱 Project Title: 觀塘裕民坊(T3座)10F~25F,29F~50F |                    | 年                             |    |    |    |    |    |    |  |  |  |
| 框架式幕牆 (主企+主橫拆圖)                               |                    | 月                             |    |    |    |    |    |    |  |  |  |
| 工程編號 Project No: J-837                        |                    | 日                             |    |    |    |    |    |    |  |  |  |
| 分發予 Distributed To                            |                    | 發出日期 Issued Date              |    |    |    |    |    |    |  |  |  |
|   |                    | 年                             | 19 | 19 | 19 | 19 | 19 | 19 |  |  |  |
|   |                    | 月                             | 1  | 02 | 02 | 03 | 03 | 03 |  |  |  |
|   |                    | 日                             | 31 | 18 | 28 | 12 | 15 | 19 |  |  |  |
|   |                    | 修訂編號 Revision No.             |    |    |    |    |    |    |  |  |  |
| 圖則編號 Drg. No.                                 | 圖則名稱 Drawing Title |                               |    |    |    |    |    |    |  |  |  |
| UN-R02b                                       | 雙梗橫料 (外凸)          | 117                           | -  | -  | -  | -  | -  | -  |  |  |  |
| UN-EL01b                                      | 雙梗橫料 (外凸)          | 118                           | -  | -  | -  | -  | -  | -  |  |  |  |
| UN-EL01b-1                                    | 雙梗橫料 (外凸) 數據表      | 119                           | -  | -  | -  | -  | -  | -  |  |  |  |
| UN-EL01bR                                     | 雙梗橫料 (外凸)          | 120                           | -  | -  | -  | -  | -  | -  |  |  |  |
| UN-EL01bR-1                                   | 雙梗橫料 (外凸) 數據表      | 121                           | -  | -  | -  | -  | -  | -  |  |  |  |
| UN-EL01bS                                     | 雙梗橫料 (外凸)          | 122                           | -  | -  | -  | -  | -  | -  |  |  |  |
| UN-EL01bS-1                                   | 雙梗橫料 (外凸) 數據表      | 123                           | -  | -  | -  | -  | -  | -  |  |  |  |
| UN-EL01bRS                                    | 雙梗橫料 (外凸)          | 124                           | -  | -  | -  | -  | -  | -  |  |  |  |
| UN-EL01bRS-1                                  | 雙梗橫料 (外凸) 數據表      | 125                           | -  | -  | -  | -  | -  | -  |  |  |  |
| UN-EL02b                                      | 雙梗橫料 (外凸)          | 126                           | -  | -  | -  | -  | -  | -  |  |  |  |
| UN-EL02b-1                                    | 雙梗橫料 (外凸) 數據表      | 127                           | -  | -  | -  | -  | -  | -  |  |  |  |
| UN-EL02bR                                     | 雙梗橫料 (外凸)          | 128                           | -  | -  | -  | -  | -  | -  |  |  |  |
| UN-EL02bR-1                                   | 雙梗橫料 (外凸) 數據表      | 129                           | -  | -  | -  | -  | -  | -  |  |  |  |
| UN-EL02bS                                     | 雙梗橫料 (外凸)          | 130                           | -  | -  | -  | -  | -  | -  |  |  |  |
| UN-EL02bS-1                                   | 雙梗橫料 (外凸) 數據表      | 131                           | -  | -  | -  | -  | -  | -  |  |  |  |
| UN-ER01b                                      | 雙梗橫料 (外凸)          | 132                           | -  | -  | -  | -  | -  | -  |  |  |  |
| UN-ER01b-1                                    | 雙梗橫料 (外凸) 數據表      | 133                           | -  | -  | -  | -  | -  | -  |  |  |  |
| UN-ER01bS                                     | 雙梗橫料 (外凸)          | 134                           | -  | -  | -  | -  | -  | -  |  |  |  |
| UN-ER01bS-1                                   | 雙梗橫料 (外凸) 數據表      | 135                           | -  | -  | -  | -  | -  | -  |  |  |  |
| UN-ER01bRS                                    | 雙梗橫料 (外凸)          | 136                           | -  | -  | -  | -  | -  | -  |  |  |  |
| UN-ER01bRS-1                                  | 雙梗橫料 (外凸) 數據表      | 137                           | -  | -  | -  | -  | -  | -  |  |  |  |
| UN-ER02b                                      | 雙梗橫料 (外凸)          | 138                           | -  | -  | B  | -  | -  | -  |  |  |  |
| UN-ER02b-1                                    | 雙梗橫料 (外凸) 數據表      | 139                           | -  | -  | -  | -  | -  | -  |  |  |  |
| UN-ER02bR                                     | 雙梗橫料 (外凸)          | 140                           | -  | -  | -  | -  | -  | -  |  |  |  |
| UN-ER02bR-1                                   | 雙梗橫料 (外凸) 數據表      | 141                           | -  | -  | -  | -  | -  | -  |  |  |  |
| UN-ER02bRS                                    | 雙梗橫料 (外凸)          | 142                           | -  | -  | B  | -  | -  | -  |  |  |  |
| UN-ER02bRS-1                                  | 雙梗橫料 (外凸) 數據表      | 143                           | -  | -  | -  | -  | -  | -  |  |  |  |
| UN-ER16b                                      | 雙梗橫料 (外凸)          | 144                           | -  | -  | -  | -  | -  | -  |  |  |  |
| ZS-U01  | SD中柱底座             | 145                           | -  | -  | -  | -  | -  | F  |  |  |  |

圖則登記表  
DRAWING REGISTER

|                     |                           | 接收日期 Receiving Date (適用於客戶圖則) |    |    |    |    |    |    |  |
|---------------------|---------------------------|-------------------------------|----|----|----|----|----|----|--|
| 工程名稱 Project Title: | 觀塘裕民坊(T3座)10F~25F,29F~50F | 年                             |    |    |    |    |    |    |  |
| 框架式幕牆 (主企+主橫拆圖)     |                           | 月                             |    |    |    |    |    |    |  |
| 工程編號 Project No:    | J-837                     | 日                             |    |    |    |    |    |    |  |
| 分發予 Distributed To  |                           | 發出日期 Issued Date              |    |    |    |    |    |    |  |
|                     |                           | 年                             | 19 | 19 | 19 | 19 | 19 |    |  |
|                     |                           | 月                             | 1  | 02 | 02 | 03 | 03 | 03 |  |
|                     |                           | 日                             | 31 | 18 | 28 | 12 | 15 | 19 |  |
|                     |                           | 修訂編號 Revision No.             |    |    |    |    |    |    |  |
| 圖則編號 Drg. No.       | 圖則名稱 Drawing Title        |                               |    |    |    |    |    |    |  |
| ZS-U01R             | SD中柱底座                    | 146                           | -  | -  | -  | -  | -  | F  |  |
| TD-M05              | SD中柱底座                    | 147                           | -  | -  | -  | C  | -  | -  |  |
| TD-M05R             | SD中柱底座                    | 148                           | -  | -  | -  | C  | -  | -  |  |
| UN-SE1              | 雙生托                       | 149                           | -  | -  | -  | -  | -  | -  |  |
| UN-SE1R             | 雙生托                       | 150                           | -  | -  | -  | -  | -  | -  |  |
| LJ-C01              | 鋁角加工圖                     | 151                           | -  | -  | -  | -  | -  | -  |  |
| LJ-C01R             | 鋁角加工圖                     | 152                           | -  | -  | -  | -  | -  | -  |  |
| LJ-C02              | 鋁角加工圖                     | 153                           | -  | -  | -  | -  | -  | -  |  |
| LJ-C02R             | 鋁角加工圖                     | 154                           | -  | -  | -  | -  | -  | -  |  |
| LJ-C03              | 鋁角加工圖                     | 155                           | -  | -  | -  | -  | -  | -  |  |
| LJ-C03R             | 鋁角加工圖                     | 156                           | -  | -  | -  | -  | -  | -  |  |
| FD-L01              | 鋁角加工圖                     | 157                           | -  | -  | -  | -  | -  | -  |  |
| FD-L01R             | 鋁角加工圖                     | 158                           | -  | -  | -  | -  | -  | -  |  |
| SZ-Y01              | 鋁角加工圖                     | 159                           | -  | A  | -  | -  | -  | -  |  |
| SZ-Y01R             | 鋁角加工圖                     | 160                           | -  | A  | -  | -  | -  | -  |  |
| SZ-Y02              | 鋁角加工圖                     | 161                           | -  | -  | -  | -  | -  | F  |  |
| ZS-X01              | 轉角企外蓋                     | 162                           | -  | -  | -  | C  | -  | -  |  |
| ZS-Y01              | 轉角室內蓋托角                   | 163                           | -  | -  | -  | -  | -  | F  |  |
| ZS-Y01a             | 轉角室內蓋                     | 164                           | -  | -  | -  | -  | -  | -  |  |
| SC-BL01             | 30*30*6鋁角                 | 165                           | -  | -  | -  | -  | -  | -  |  |
| SC-BL02             | 30*30*6鋁角                 | 166                           | -  | -  | -  | -  | -  | -  |  |
| SC-BL03             | 30*30*6鋁角                 | 167                           | -  | -  | -  | -  | -  | -  |  |
| SC-BL04             | 30*30*6鋁角                 | 168                           | -  | -  | -  | -  | -  | -  |  |
| SC-AL03             | 30*30*6鋁角                 | 169                           | -  | -  | -  | -  | -  | -  |  |
| SC-AL04             | 30*30*3鋁角                 | 170                           | -  | -  | -  | -  | -  | -  |  |
| SC-AL05             | 鋁巴加工圖                     | 171                           | -  | -  | -  | -  | -  | -  |  |
| Z-A01               | Z字碼                       | 172                           | -  | -  | -  | -  | -  | -  |  |
| UN-LC1              | 欄河槽加工圖                    | 173                           | -  | -  | -  | -  | -  | -  |  |
| UN-LC2              | 欄河槽加工圖                    | 174                           | -  | -  | -  | -  | -  | -  |  |

圖則登記表  
DRAWING REGISTER

|                     |                           | 接收日期 Receiving Date (適用於客戶圖則) |    |    |    |    |    |    |  |  |  |
|---------------------|---------------------------|-------------------------------|----|----|----|----|----|----|--|--|--|
| 工程名稱 Project Title: | 觀塘裕民坊(T3座)10F~25F,29F~50F | 年                             |    |    |    |    |    |    |  |  |  |
|                     | 框架式幕牆 (主企+主橫拆圖)           | 月                             |    |    |    |    |    |    |  |  |  |
| 工程編號 Project No:    | J-837                     | 日                             |    |    |    |    |    |    |  |  |  |
| 分發予 Distributed To  |                           | 發出日期 Issued Date              |    |    |    |    |    |    |  |  |  |
|                     |                           | 年                             | 19 | 19 | 19 | 19 | 19 | 19 |  |  |  |
|                     |                           | 月                             | 1  | 02 | 02 | 03 | 03 | 03 |  |  |  |
|                     |                           | 日                             | 31 | 18 | 28 | 12 | 15 | 19 |  |  |  |
|                     |                           |                               |    |    |    |    |    |    |  |  |  |
| 圖則編號<br>Drg. No.    | 圖則名稱<br>Drawing Title     | 修訂編號<br>Revision No.          |    |    |    |    |    |    |  |  |  |
| SC-AL02             | 鋁角加工圖                     | 175                           | -  | -  | -  | -  | -  | -  |  |  |  |
| W-TX1               | 雙梗企套心                     | 176                           | -  | -  | -  | -  | -  | -  |  |  |  |
| W-TX2               | 生梗企套心                     | 177                           | -  | -  | -  | -  | -  | -  |  |  |  |
| W-TX2R              | 生梗企套心                     | 178                           | -  | -  | -  | -  | -  | -  |  |  |  |
| W-TX3               | 雙生企套心                     | 179                           | -  | -  | -  | -  | -  | -  |  |  |  |
| W-TX4               | 轉角企套心                     | 180                           | -  | -  | -  | C  | -  | -  |  |  |  |
| CW-JT01             | 膠條安裝位置圖                   | 181                           | -  | -  | -  | -  | -  | -  |  |  |  |
| CW-JT02             | 膠條安裝位置圖                   | 182                           | -  | -  | -  | -  | -  | -  |  |  |  |
| J837-CW-2301        | 安裝位置圖                     | 183                           | -  | -  | -  | -  | -  | -  |  |  |  |
| J837-CW-2302        | 安裝位置圖                     | 184                           | -  | -  | -  | -  | -  | -  |  |  |  |
| J837-CW-2303        | 安裝位置圖                     | 185                           | -  | -  | -  | -  | -  | -  |  |  |  |
| J837-CW-2304        | 安裝位置圖                     | 186                           | -  | -  | -  | -  | -  | -  |  |  |  |
| J837-CW-2305        | 安裝位置圖                     | 187                           | -  | -  | -  | -  | -  | -  |  |  |  |
| J837-CW-2306        | 安裝位置圖                     | 188                           | -  | -  | -  | -  | -  | -  |  |  |  |
| J837-CW-2307        | 安裝位置圖                     | 189                           | -  | -  | -  | -  | -  | -  |  |  |  |
| J837-CW-2308        | 安裝位置圖                     | 190                           | -  | -  | -  | -  | -  | -  |  |  |  |
| J837-CW-2309        | 安裝位置圖                     | 191                           | -  | -  | -  | -  | -  | -  |  |  |  |
| J837-CW-2310        | 安裝位置圖                     | 192                           | -  | -  | -  | -  | -  | -  |  |  |  |
| J837-CW-2311        | 安裝位置圖                     | 193                           | -  | -  | -  | -  | -  | -  |  |  |  |
| J837-CW-2312        | 安裝位置圖                     | 194                           | -  | -  | -  | -  | -  | -  |  |  |  |




美特鋁質 有限公司  
MIDI Aluminium Fabricator Ltd.


依據HK0644修改

工程號 J-837 地盤 觀塘裕民坊

| 物料編號   | L    | 層數 | 每層 | 總數量 | MXN |   |   | EQ | 分格尺寸 | 使用位置     | 樓層              |
|--------|------|----|----|-----|-----|---|---|----|------|----------|-----------------|
| ZS-U01 | 2120 | 33 | 1  | 33  | 300 | X | 7 | 10 | 2250 | T3CW-E-1 | 10F~25F,29F~50F |
|        | 2120 | 33 | 1  | 33  | 300 | X | 7 | 10 | 2250 | T3CW-L-2 | 10F~25F,29F~50F |
|        | 2120 | 33 | 1  | 33  | 300 | X | 7 | 10 | 2250 | T3CW-L-1 | 10F~25F,29F~50F |
|        | 2120 | 33 | 1  | 33  | 300 | X | 7 | 10 | 2250 | T3CW-C-2 | 10F~25F,29F~50F |
|        | 2120 | 33 | 1  | 33  | 300 | X | 7 | 10 | 2250 | T3CW-C-1 | 10F~25F,29F~50F |
|        | 2120 | 33 | 1  | 33  | 300 | X | 7 | 10 | 2250 | T3CW-A-1 | 10F~25F,29F~50F |
|        | 2120 | 33 | 1  | 33  | 300 | X | 7 | 10 | 2250 | T3CW-A-1 | 10F~25F,29F~50F |
|        | 2120 | 33 | 1  | 33  | 300 | X | 7 | 10 | 2250 | T3CW-D-1 | 10F~25F,29F~50F |
|        | 2120 | 33 | 1  | 33  | 300 | X | 7 | 10 | 2250 | T3CW-G-1 | 10F~25F,29F~50F |
|        | 2120 | 20 | 1  | 20  | 300 | X | 7 | 10 | 2250 | T3CW-F-1 | 29F~50F         |
|        | 2120 | 13 | 1  | 13  | 300 | X | 7 | 10 | 2250 | T3CW-E-1 | 37F~50F         |
| 合計：    |      |    |    | 330 |     |   |   |    |      |          |                 |

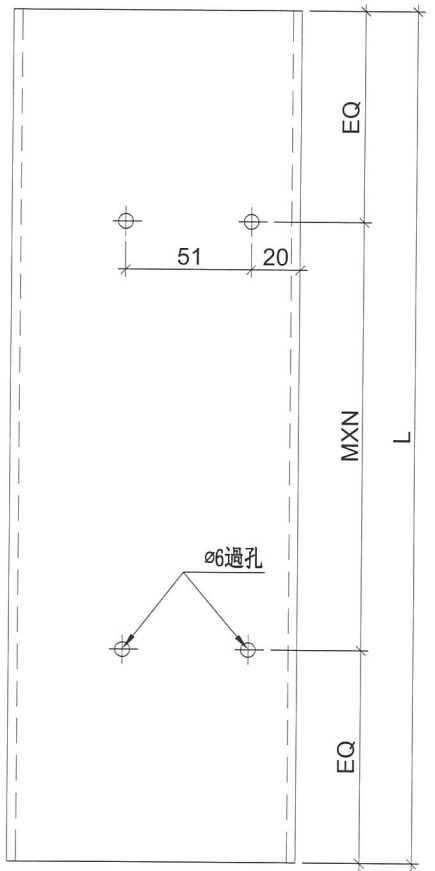

工廠用

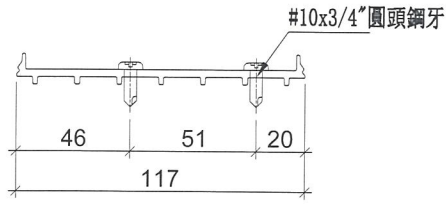

|    |        |    |     |            |    |            |  |  |
|----|--------|----|-----|------------|----|------------|--|--|
| 名稱 | SD中柱底座 | 制圖 | 陳俊賢 | 2018.12.10 | 修改 | F          |  |  |
| 材料 | X85579 | 復核 | 謝永林 | 2019.01.10 | 日期 | 2019.03.19 |  |  |
| 顏色 | MILL   | 批准 |     |            | 圖號 | ZS-U01     |  |  |




美特鋁質 有限公司  
MIDI Aluminium Fabricator Ltd.


依據HK0644修改

工程號 J-837 地盤 觀塘裕民坊

| 物料編號    | L    | 層數 | 每層 | 數量 | MXN |   |   | EQ | 分格尺寸 | 使用位置     | 樓層              |
|---------|------|----|----|----|-----|---|---|----|------|----------|-----------------|
| ZS-U01R | 2120 | 33 | 1  | 33 | 300 | X | 7 | 10 | 2250 | T3CW-F-1 | 10F~25F,29F~50F |
|         | 2120 | 33 | 1  | 33 | 300 | X | 7 | 10 | 2250 | T3CW-M-2 | 10F~25F,29F~50F |
|         | 2120 | 33 | 1  | 33 | 300 | X | 7 | 10 | 2250 | T3CW-K-2 | 10F~25F,29F~50F |
|         | 2120 | 33 | 1  | 33 | 300 | X | 7 | 10 | 2250 | T3CW-K-1 | 10F~25F,29F~50F |
|         | 2120 | 33 | 1  | 33 | 300 | X | 7 | 10 | 2250 | T3CW-J-2 | 10F~25F,29F~50F |
|         | 2120 | 33 | 1  | 33 | 300 | X | 7 | 10 | 2250 | T3CW-J-1 | 10F~25F,29F~50F |
|         | 2120 | 33 | 1  | 33 | 300 | X | 7 | 10 | 2250 | T3CW-H-1 | 10F~25F,29F~50F |
|         | 2120 | 33 | 1  | 33 | 300 | X | 7 | 10 | 2250 | T3CW-B-2 | 10F~25F,29F~50F |
|         | 2120 | 33 | 1  | 33 | 300 | X | 7 | 10 | 2250 | T3CW-B-2 | 10F~25F,29F~50F |
|         | 2120 | 33 | 1  | 33 | 300 | X | 7 | 10 | 2250 | T3CW-D-1 | 10F~25F,29F~50F |
|         | 2120 | 33 | 1  | 33 | 300 | X | 7 | 10 | 2250 | T3CW-G-1 | 10F~25F,29F~50F |
|         | 2120 | 18 | 1  | 18 | 300 | X | 7 | 10 | 2250 | T3CW-M-1 | 31F~50F         |
|         | 合計：  |    |    |    | 381 |   |   |    |      |          |                 |

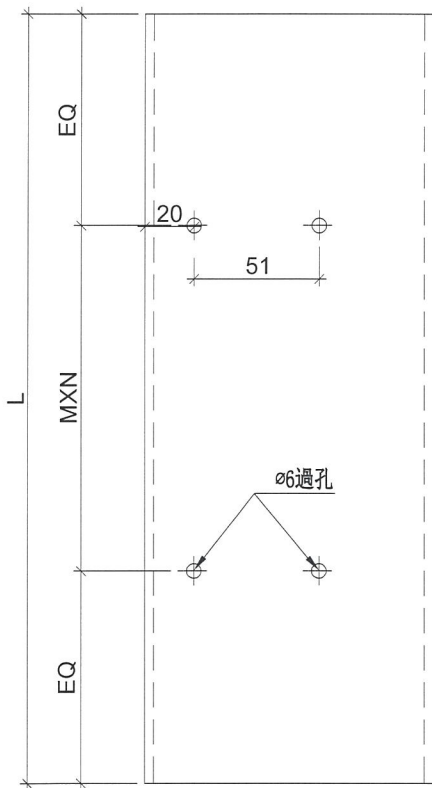

工廠用

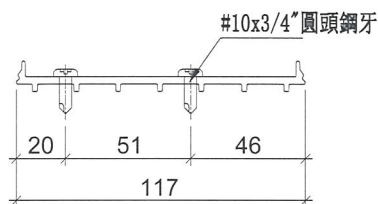


|    |        |    |     |            |    |            |  |  |
|----|--------|----|-----|------------|----|------------|--|--|
| 名稱 | SD中柱底座 | 制圖 | 陳俊賢 | 2018.12.10 | 修改 | F          |  |  |
| 材料 | X85579 | 復核 | 謝永林 | 2019.01.10 | 日期 | 2019.03.19 |  |  |
| 顏色 | MILL   | 批准 |     |            | 圖號 | ZS-U01R    |  |  |

| 物料編號   | 層數 | 每層 | 數量 | 使用位置     | 樓層              |
|--------|----|----|----|----------|-----------------|
| SZ-Y02 | 33 | 1  | 33 | T3CW-H-2 | 10F~25F,29F~50F |
| 小計     |    |    | 33 |          |                 |


|     |       |    |       |
|-----|-------|----|-------|
| 工程號 | J-837 | 地盤 | 觀塘裕民坊 |
|-----|-------|----|-------|

依據HK0644修改

工廠用

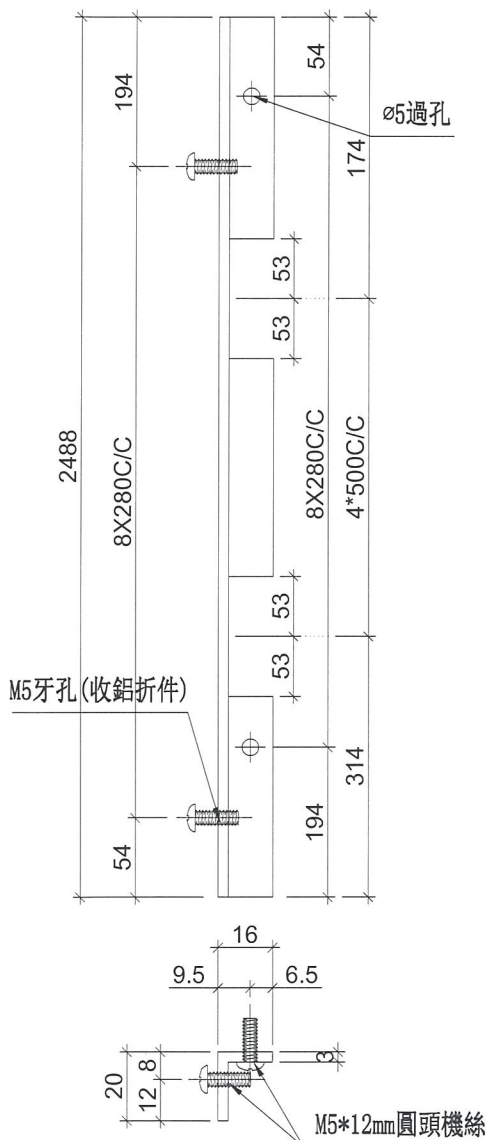

安裝示意圖


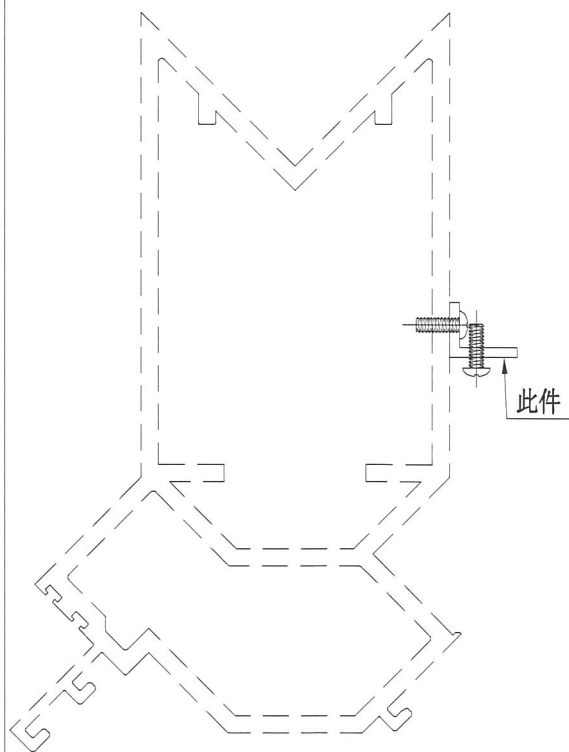


|    |           |    |     |            |    |            |  |  |
|----|-----------|----|-----|------------|----|------------|--|--|
| 名稱 | 鋁角加工圖     | 制圖 | 陳俊賢 | 2018.12.10 | 修改 | F          |  |  |
| 材料 | 16*20*3鋁角 | 復核 | 謝永林 | 2019.01.10 | 日期 | 2019.03.19 |  |  |
| 顏色 | MILL      | 批准 |     |            | 圖號 | SZ-Y02     |  |  |


工程號 J-837 地盤 觀塘裕民坊

| 物料編號   | L    | 層數 | 每層 | 數量 | MXN |   |   | EQ | 分格尺寸 | 位置       |
|--------|------|----|----|----|-----|---|---|----|------|----------|
| ZS-Y01 | 2120 | 33 | 1  | 33 | 300 | X | 7 | 10 | 2250 | T3CW-H-2 |

工廠用

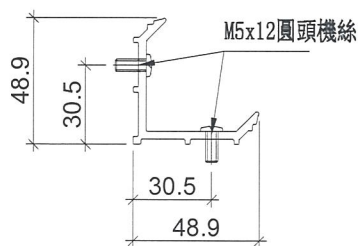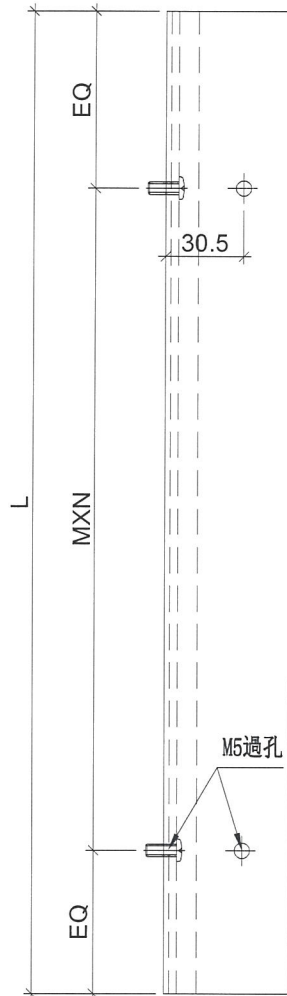

轉角室內蓋托角安裝示意圖

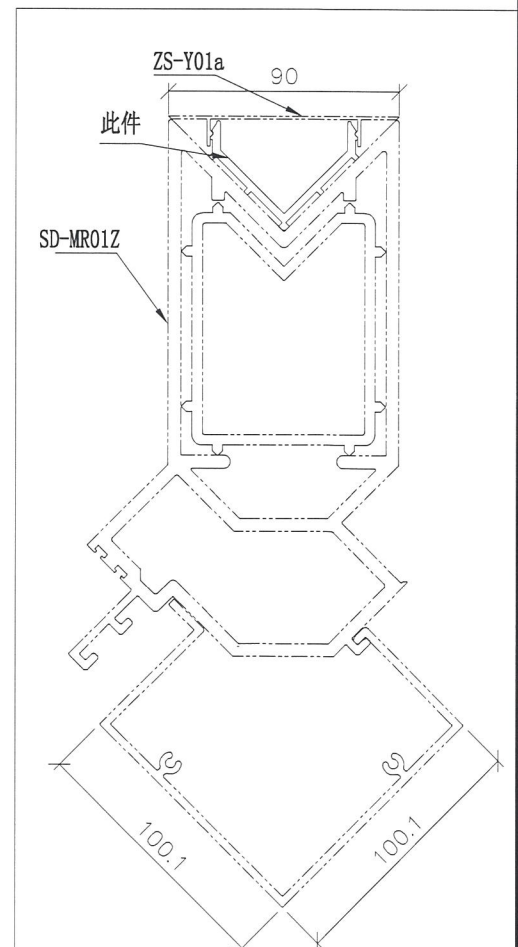

|    |         |    |     |            |    |            |  |  |
|----|---------|----|-----|------------|----|------------|--|--|
| 名稱 | 轉角室內蓋托角 | 制圖 | 陳俊賢 | 2018.09.18 | 修改 | F          |  |  |
| 材料 | X85596  | 復核 | 謝永林 | 2018.10.11 | 日期 | 2019.03.19 |  |  |
| 顏色 | MILL    | 批準 |     |            | 圖號 | ZS-Y01     |  |  |