



工程指示 / 要求簡箋(E.I.)

工程指示編號：EI / 0214 / 19

修改版次：C

工程編號：J - 837

工程名稱：觀塘裕民坊

工程項目：幕牆 大貨(T5)(標準層 10-25,29-49/F)(死牆二合一款)

收件人：生統/ 永林

發件人：Eric Liu

日期：12/03/2019

要求提供 / 確認 事項：

- | | | |
|------------------------------------|-------------------------------------|-------------------------------|
| <input type="checkbox"/> 初步鋁料 B.M. | <input type="checkbox"/> 加工拆圖，然後生產 | <input type="checkbox"/> 尺寸表 |
| <input type="checkbox"/> 正式鋁料 B.M. | <input type="checkbox"/> 技術上資料 / 指示 | <input type="checkbox"/> 報價 |
| <input type="checkbox"/> 配件 B.M. | <input type="checkbox"/> 樣辦或貨品說明書 | <input type="checkbox"/> 分判合約 |
| <input type="checkbox"/> 其他：_____ | | |

內容：

請按加工圖生產幕牆鋁料送到地盤安裝(T5)(標準層)(10-25,29-49/F)

請留意：

C 版：修改趟門室內拍蓋用底座，縮短至齊企料(前版拆圖現場裝後阻唧膠)

按 MO 生產(EI9959A)

背板批角、副框、玻璃線要連企橫出貨

T5CW/E-1, T5CW/D-2 因有工人籠及沙基位，照生產，但暫不出貨

謝謝！

請在 2019/ 3 / 29 前完成上列要求。

附： 2 頁圖登，5 頁加工圖

以上項目為：

- | | | |
|---------------------------------|--------------------------------------|--------------------------------|
| <input type="checkbox"/> 原合約工程包 | <input type="checkbox"/> 原合約工程加 / 減賬 | <input type="checkbox"/> 新工程報價 |
|---------------------------------|--------------------------------------|--------------------------------|

原因：-

分發東莞各部門：

- | | | | | |
|--|--|----|---|---|
| <input type="checkbox"/> 生產技術總監 <input type="checkbox"/> 連附件 | <input checked="" type="checkbox"/> 技術部 <input type="checkbox"/> 連附件 | 永林 | <input type="checkbox"/> 生產部 <input type="checkbox"/> 連附件 | <input type="checkbox"/> 機械設計部 <input type="checkbox"/> 連附件 |
| <input type="checkbox"/> 採購部 <input type="checkbox"/> 連附件 | <input checked="" type="checkbox"/> 生產統籌部 <input type="checkbox"/> 連附件 | 梅 | | |
| <input type="checkbox"/> 質檢部 <input type="checkbox"/> 連附件 | <input type="checkbox"/> 會計部 <input type="checkbox"/> 連附件 | | <input type="checkbox"/> 報關組 <input type="checkbox"/> 連附件 | <input type="checkbox"/> 其他 <u>楊榮輝</u> <input type="checkbox"/> 連附件 |

分發香港各部門：

- | | | | | |
|---|--|---|--|------------|
| <input type="checkbox"/> 行政部 <input type="checkbox"/> 連附件 | <input type="checkbox"/> 會計部 <input type="checkbox"/> 連附件 | <input type="checkbox"/> 統籌部 <input type="checkbox"/> 連附件 | <input checked="" type="checkbox"/> 工程部地盤科文 <input type="checkbox"/> 連附件 | 炳哥 / 民 / 豪 |
| <input type="checkbox"/> 採購部 <input type="checkbox"/> 連附件 | <input type="checkbox"/> QS 部 <input type="checkbox"/> 連附件 | <input type="checkbox"/> 維修部 <input type="checkbox"/> 連附件 | <input type="checkbox"/> 其他 _____ <input type="checkbox"/> 連附件 | |

傳遞編號：

HK 959419

發件人簽署：

項目經理簽署：

圖則登記表
DRAWING REGISTER

工程名稱 Project Title: 觀塘裕民坊(T5座)10F~25F,29F~49F 框架式幕牆 (主企+主橫拆圖)
工程編號 Project No: J-837
分發予 Distributed To

接收日期 Receiving Date (適用於客戶圖則)									
年									
月									
日									

發出日期 Issued Date									
年	19	19	19	19	19				
月	1	02	02	3	3				
日	28	18	22	5	12				

圖則編號 Drg. No.	圖則名稱 Drawing Title
SD-ML01	SD中企(外凹)加工圖
SD-ML01A	SD中企(外凹)加工圖
SD-ML02	雙生企加工圖
SD-ML02A	雙生企加工圖
SD-MR01	雙生企加工圖
SD-MR01A	雙生企加工圖
SD-MR02	SD中企(外凹)加工圖
G-MS01	生梗企加工圖
G-MS02	生梗企加工圖
G-MS03	雙梗企加工圖
G-MS04	雙生企1加工圖
G-MS05	生梗企加工圖
G-MS06	生梗企加工圖
G-MS07	雙生企1加工圖
G-MS07R	雙生企1加工圖
G-MS08	雙生企1加工圖
G-MS08R	雙生企1加工圖
G-MS09	雙生企1加工圖
G-MS10	雙生企1加工圖
G-MS09R	雙生企1加工圖
G-MS10R	雙生企1加工圖
G-MS10AR	生梗企加工圖
G-MS11R	生梗企加工圖
G-MS13	生梗企加工圖
G-MS13R	生梗企加工圖
G-MS20	生梗企加工圖
G-MS22	生梗企加工圖
UN-SD501	SD門頂橫(SD門用)
UN-SD501-1	SD門頂橫(SD門用)數據表

修訂編號 Revision No.									
1	-	-	-	-	A				
2	-	-	-	-	A				
3	-	-	-	-	-				
4	-	-	-	-	-				
5	-	-	-	-	-				
6	-	-	-	-	-				
7	-	-	-	-	A				
8	-	-	-	-	-				
9	-	-	-	-	-				
25	-	-	-	A	-				
26	-	-	-	-	-				
27	-	-	-	-	-				
28	-	-	-	-	-				
29	-	A	-	-	-				

圖則登記表
DRAWING REGISTER

工程名稱 Project Title: 觀塘裕民坊(T5座)10F~25F,29F~49F		接收日期 Receiving Date (適用於客戶圖則)	
工程編號 Project No: J-837		發出日期 Issued Date	
分發予 Distributed To		修訂編號 Revision No.	
圖則編號 Drg. No.	圖則名稱 Drawing Title	年	日
ZS-U01	SD中柱底座加工圖	19	19
ZS-U01R	SD中柱底座加工圖	19	02
TD-M05	SD中柱底座加工圖	19	02
TD-M05R	SD中柱底座加工圖	19	03
UN-SE1	雙生托加工圖	19	03
UN-SE1R	雙生托加工圖	19	05
LJ-C01	鋁角加工圖	19	12
LJ-C01R	鋁角加工圖		
LJ-C01a	鋁角加工圖		
LJ-C01aR	鋁角加工圖		
LJ-C02	鋁角加工圖		
LJ-C02R	鋁角加工圖		
LJ-C02a	鋁角加工圖		
LJ-C02aR	鋁角加工圖		
LJ-C03	鋁角加工圖		
LJ-C03R	鋁角加工圖		
FD-L01	鋁角加工圖		
FD-L01R	鋁角加工圖		
SZ-Y01	鋁角加工圖		
SZ-Y01R	鋁角加工圖		
UN-HT1	背板托角加工圖		
UN-HT1-1	背板托角加工圖 (數據表)		
UN-HT501	背板托角加工圖		
UN-HT501-1	背板托角加工圖 (數據表)		
UN-HT501S	背板托角加工圖		
UN-HT1a	背板托角加工圖		
UN-HT1a-1	背板托角加工圖 (數據表)		
UN-HT501a	背板托角加工圖		
UN-HT501a-1	背板托角加工圖 (數據表)		



美特鋁質有限公司
MIDI Aluminium Fabricator Ltd.



數量	位置	樓層
32	T5CW-JK-1	10F~25F, 29F~49F

工程號 J-837 地盤 觀塘裕民坊


SD雙主企位用

*請用A3紙打印


*注意:
螺絲鑽平頭孔事宜, 請留意M5及3/16"要
沉頭 (90° X ø10), 供修螺絲后啣膠用

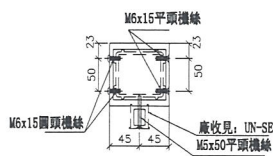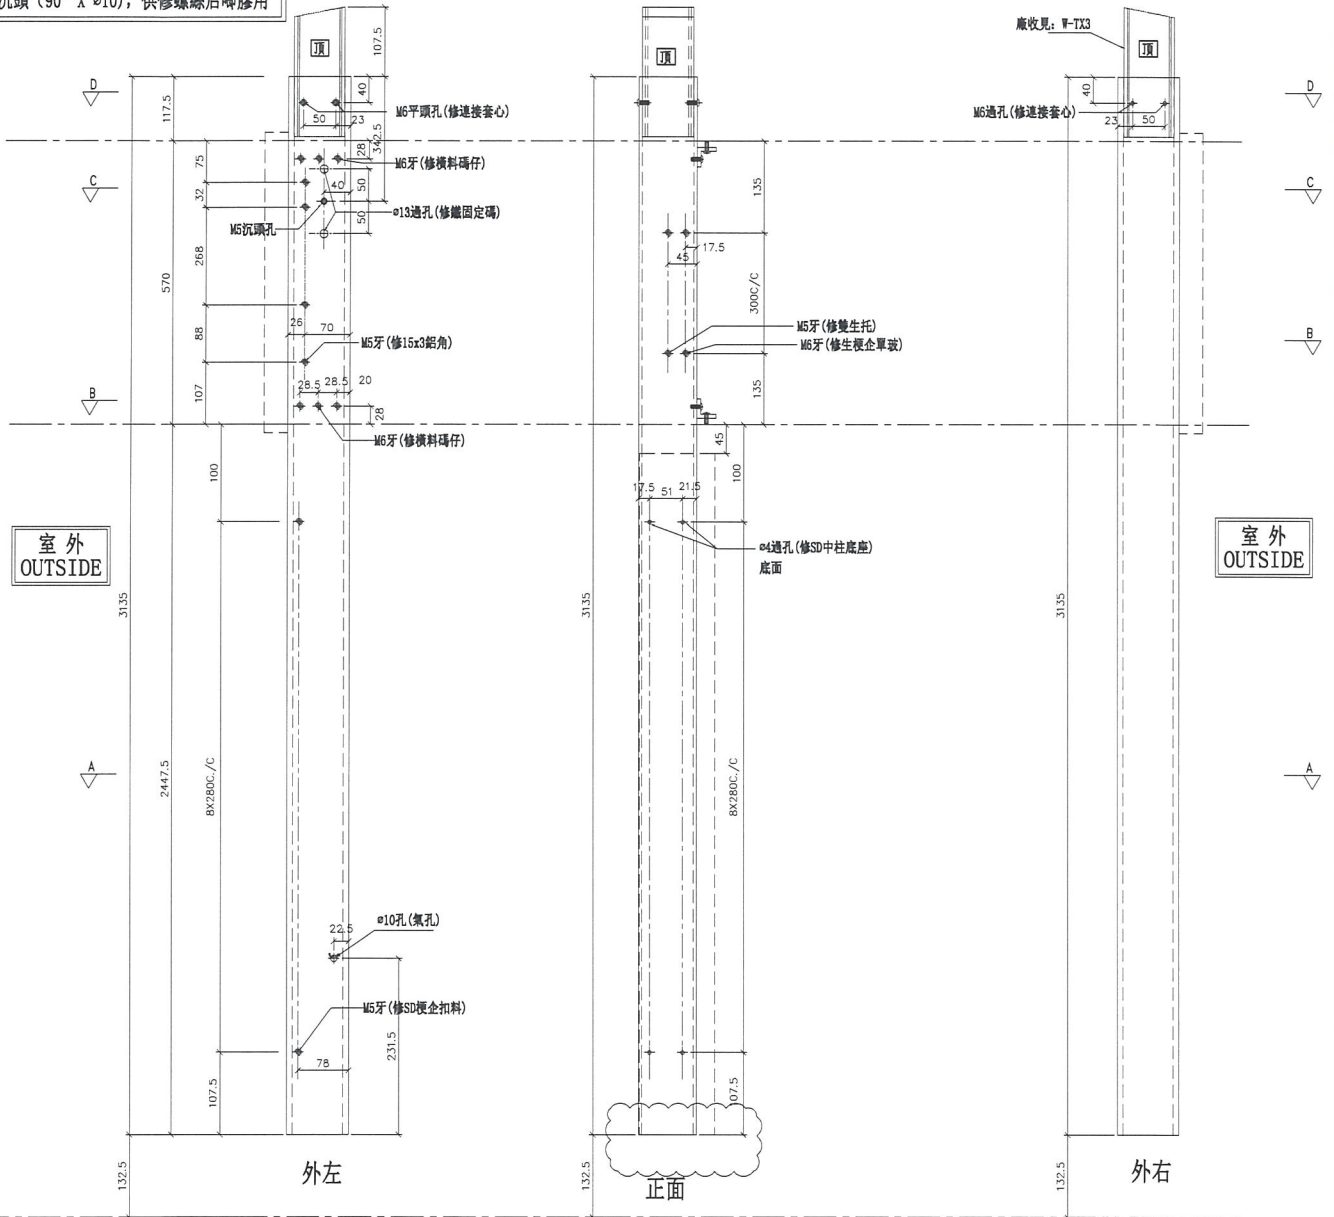


SECTION: D-D

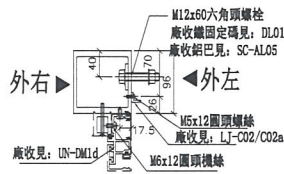

SECTION: C-C

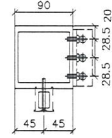


SECTION: B-B

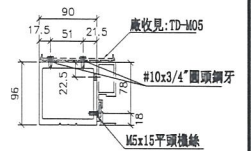

SECTION: A-A

名稱	SD中企(外凹)	制圖	邱紅	2019.01.25	修改	A	
材料	X85548	復核	謝永林	2019.01.28	日期	2019.03.12	
顏色	EC-DG-S332054 (3塗)	批准			圖號	SD-ML01A	

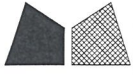

美特鋁質有限公司
MIDI Aluminium Fabricator Ltd.






工程號 J-837 地盤 觀塘裕民坊

數量	位置	樓層
32	T5CW-M-2	10F~25F, 29F~49F
32	T5CW-G-2	10F~25F, 29F~49F
32	T5CW-G-1	10F~25F, 29F~49F
32	T5CW-E-2	10F~25F, 29F~49F
32	T5CW-E-1	10F~25F, 29F~49F
18	T5CW-C-1	10F~20F


左SD梗右SD生

*請用A3紙打印

*注意：
螺絲鑽平頭孔事宜，請留意M5及3/16"要
沉頭(90° X $\phi 10$)，供修螺絲后唧膠用

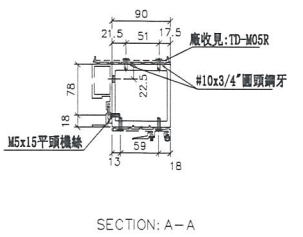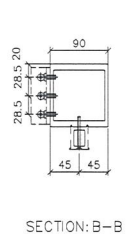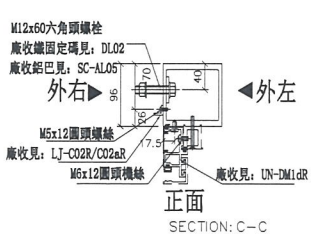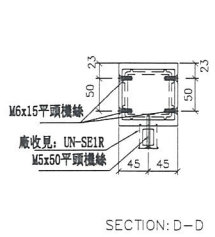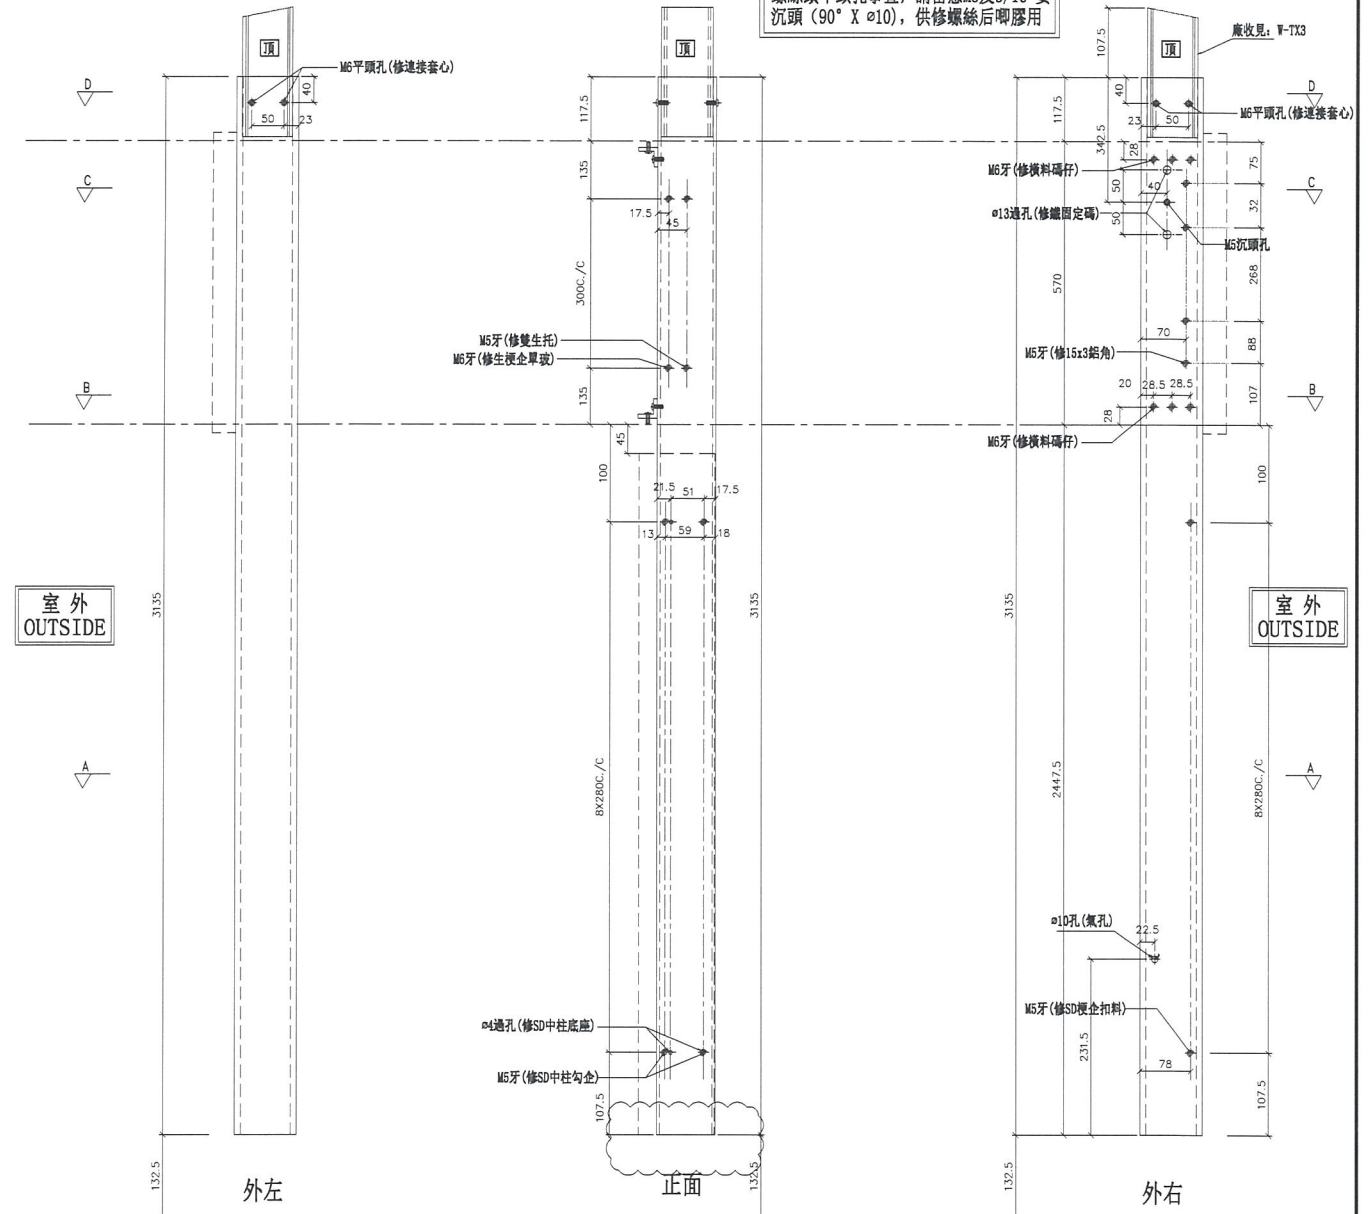


名稱	SD中企(外凹)	制圖	邱紅	2019.01.25	修改	A
材料	X85548	復核	謝永林	2019.01.28	日期	2019.03.12
顏色	EC-DG-S332054 (3塗)	批准			圖號	SD-MR02

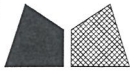

美特鋁質有限公司
MIDI Aluminium Fabricator Ltd.


工程號 J-837 地盤 觀塘裕民坊

物料編號	L	層數	每層	總數量	MXN			A	分格尺寸	使用位置	樓層
TD-M05	2402.5	32	1	32	280	X	8	107.5	2580	T5CW-N-1	10F~25F,29F~49F
	2402.5	32	1	32	280	X	8	107.5	2580	T5CW-L-1	10F~25F,29F~49F
	2402.5	32	1	32	280	X	8	107.5	2580	T5CW-JK-1	10F~25F,29F~49F
	2402.5	32	1	32	280	X	8	107.5	2580	T5CW-H-2	10F~25F,29F~49F
	2402.5	32	1	32	280	X	8	107.5	2580	T5CW-H-1	10F~25F,29F~49F
	2402.5	32	1	32	280	X	8	107.5	2580	T5CW-F-2	10F~25F,29F~49F
	2402.5	32	1	32	280	X	8	107.5	2580	T5CW-F-1	10F~25F,29F~49F
	2402.5	32	1	32	280	X	8	107.5	2580	T5CW-D-2	10F~25F,29F~49F
	2402.5	32	1	32	280	X	8	107.5	2580	T5CW-D-1	10F~25F,29F~49F
2402.5	9	1	9	280	X	8	107.5	2580	T5CW-A-3	10F~20F	
合計:				297							

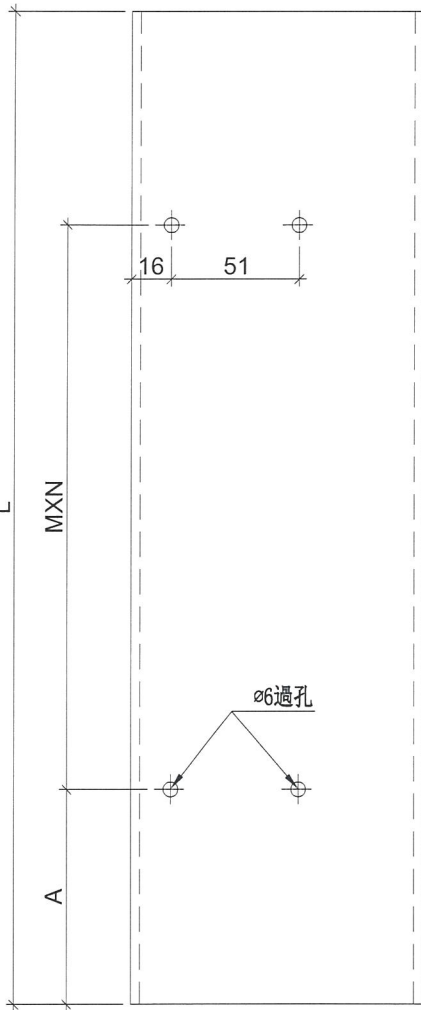

工廠用

註明: 依據HK0587修改

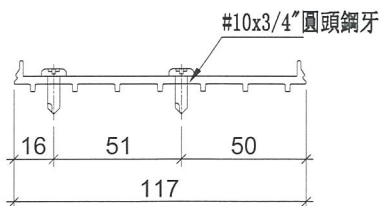


名稱	SD中柱底座	制圖	邱紅	2019.01.25	修改	A	
材料	X85579	復核	謝永林	2019.02.18	日期	2019.03.12	
顏色	MILL	批准			圖號	TD-M05	



美特鋁質 有限公司
MIDI Aluminium Fabricator Ltd.


工程號 J-837 地盤 觀塘裕民坊

物料編號	L	層數	每層	數量	MXN			A	分格尺寸	使用位置	樓層
TD-M05R	2402.5	32	1	32	280	X	8	107.5	2580	T5CW-M-2	10F~25F,29F~49F
	2402.5	32	1	32	280	X	8	107.5	2580	T5CW-G-2	10F~25F,29F~49F
	2402.5	32	1	32	280	X	8	107.5	2580	T5CW-G-1	10F~25F,29F~49F
	2402.5	32	1	32	280	X	8	107.5	2580	T5CW-E-2	10F~25F,29F~49F
	2402.5	32	1	32	280	X	8	107.5	2580	T5CW-E-1	10F~25F,29F~49F
	2402.5	9	2	18	280	X	8	107.5	2580	T5CW-C-1	10F~20F
合計：				178							

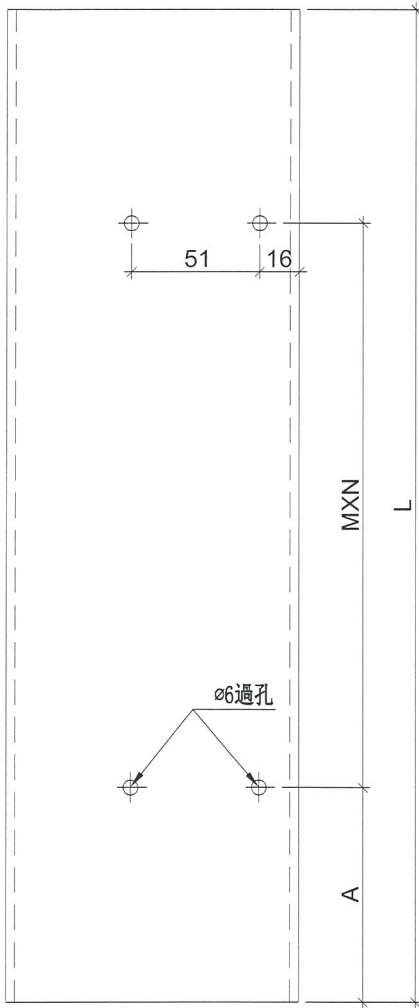

工廠用

註明：依據HK0587修改

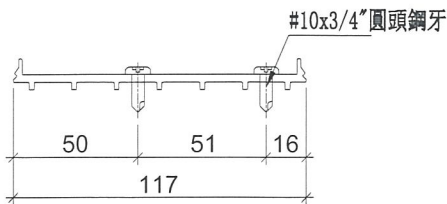

名稱	SD中柱底座	制圖	邱紅	2019.01.25	修改	A		
材料	X85579	復核	謝永林	2019.02.18	日期	2019.03.12		
顏色	MILL	批准			圖號	TD-M05R		