



工程指示 / 要求簡箋(E.I.)

工程指示編號：EI / 0216 / 19

修改版次：C

工程編號：J - 837

工程名稱：觀塘裕民坊

工程項目：幕牆 副框及玻璃線 (T3)(大貨 10-25,29-50/F)

收件人：生統/ 永林

發件人：Eric Liu

日期：22/05/2019

要求提供 / 確認 事項：

- |                                    |                                     |                               |
|------------------------------------|-------------------------------------|-------------------------------|
| <input type="checkbox"/> 初步鋁料 B.M. | <input type="checkbox"/> 加工拆圖，然後生產  | <input type="checkbox"/> 尺寸表  |
| <input type="checkbox"/> 正式鋁料 B.M. | <input type="checkbox"/> 技術上資料 / 指示 | <input type="checkbox"/> 報價   |
| <input type="checkbox"/> 配件 B.M.   | <input type="checkbox"/> 樣辦或貨品說明書   | <input type="checkbox"/> 分判合約 |
| <input type="checkbox"/> 其他：_____  |                                     |                               |

內容：

請按加工圖生產背板托角、副框、玻璃線(T3)(標準層 10-25,29-50/F)供廠組裝用

C 版: 1) 方便現場安裝，玻璃扣蓋頭尾各縮 1mm

2) 放行生產 MO1 內拍蓋，送地盤安裝，其他再通知 (取摺仔 X85563 後先)

B 版: 1) 按 MO 生產(EI9959A)

2) 背板托角、副框、玻璃線要跟企橫料出貨

3) 玻璃扣蓋現場後裝

謝謝！

請在 2019/ 5 / 30 前完成上列要求。

附：2 頁圖登，16 頁加工圖

以上項目為：

- 原合約工程包                       原合約工程加 / 減賬                       新工程報價

原因：-

分發東莞各部門：

- ( ) 生產技術總監  連附件    ( ) 技術部  連附件 *利*    ( ) 生產部  連附件    ( ) 機械設計部  連附件  
 ( ) 採購部  連附件    ( ) 生產統籌部  連附件 *利*  
 ( ) 質檢部  連附件    ( ) 會計部  連附件    ( ) 報關組  連附件    ( ) 其他 楊榮輝  連附件

分發其他分判：

- ( ) 王禮秋  連附件

分發香港各部門：

- ( ) 行政部  連附件    ( ) 會計部  連附件    ( ) 統籌部  連附件    ( ) 工程部地盤科文  連附件 *火*  
 ( ) 採購部  連附件    ( ) QS 部  連附件    ( ) 維修部  連附件    ( ) 其他 \_\_\_\_\_  連附件

傳遞編號：

發件人簽署：*Eric Liu*

HK 1185 / 19

項目經理簽署：*PP*

圖則登記表  
DRAWING REGISTER

工程名稱 Project Title:	觀塘裕民坊(T3座) 10F~25F, 29F~50F
	框架式幕牆副框料拆圖
工程編號 Project No:	J-837

分發予 Distributed To

圖則編號 Drg. No.	圖則名稱 Drawing Title
ZX-XC01	玻璃扣蓋加工圖
ZX-XC01R	玻璃扣蓋加工圖
ZX-XY01	玻璃扣蓋加工圖
ZX-XY01R	玻璃扣蓋加工圖
UN-AM1a	單玻插線加工圖
UN-AM1a-1	單玻插線加工圖 (數據表)
UN-AM1aR	單玻插線加工圖
UN-AM1aR-1	單玻插線加工圖 (數據表)
UN-AM1b	單玻插線加工圖
UN-AM1b-1	單玻插線加工圖 (數據表)
UN-AM1bR	單玻插線加工圖
UN-AM1bR-1	單玻插線加工圖 (數據表)
UN-HM1	單玻插線加工圖
UN-HM301	單玻插線加工圖
UN-HM301S	單玻插線加工圖
UN-EH1	單玻插線加工圖
UN-EH1a	單玻插線加工圖
UN-EH1R	單玻插線加工圖
UN-EH1aR	單玻插線加工圖
UN-EH301	單玻插線加工圖
UN-EH301a	單玻插線加工圖
UN-EH302R	單玻插線加工圖
UN-EH302aR	單玻插線加工圖
UN-EH310W	單玻插線加工圖
UN-EH310aW	單玻插線加工圖
UN-DM1a	生梗企單玻加工圖
UN-DM1a-1	生梗企單玻加工圖 (數據表)
UN-DM1aR	生梗企單玻加工圖
UN-DM1aR-1	生梗企單玻加工圖 (數據表)

接收日期 Receiving Date (適用於客戶圖則)

年									
月									
日									

發出日期 Issued Date

年	19	19	19	19					
月	01	02	03	05					
日	31	18	01	16					

修訂編號  
Revision No.

1	-	A	-	C					
2	-	A	-	C					
3	-	A	-	C					
4	-	A	-	C					
5	-	-	-	-					
6	-	-	-	-					
7	-	-	-	-					
8	-	-	-	-					
9	-	-	-	-					
10	-	-	-	-					
11	-	-	-	-					
12	-	-	-	-					
13	-	A	-	-					
14	-	A	-	-					
15	-	A	-	-					
16	-	-	-	-					
17	-	A	-	-					
18	-	-	-	-					
19	-	A	-	-					
20	-	-	-	-					
21	-	A	B	-					
22	-	-	-	-					
23	-	A	-	-					
24	-	-	-	-					
25	-	A	-	-					
26	-	-	-	-					
27	-	-	-	-					
28	-	-	-	-					
29	-	-	-	-					






美特鋁質有限公司  
MIDI Aluminium Fabricator Ltd.

工程號 J-837 地盤 觀塘裕民坊

依據HK1022修改

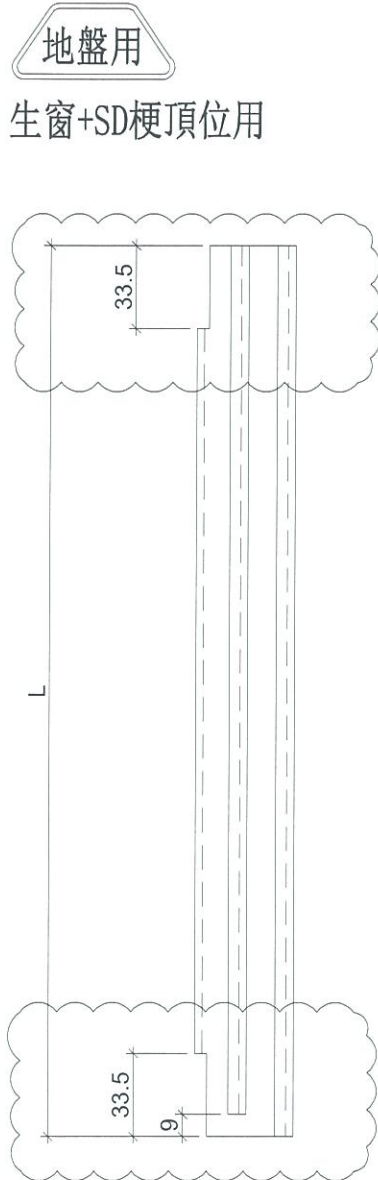

地盤用  
生窗+SD梗頂位用

物料編號	L	層數	每層	總數量	分格尺	使用位置	樓層	備注
877	33	2	66	900	T3CW-F-1	10F~25F, 29F-50F	長度減短	
877	33	2	66	900	T3CW-E-1	10F~25F, 29F-50F	長度減短	
877	33	1	33	900	T3CW-M-2	10F~25F, 29F-50F	長度減短	
877	33	1	33	900	T3CW-M-1	10F~25F, 29F-50F	長度減短	
877	33	2	66	900	T3CW-L-2	10F~25F, 29F-50F	長度減短	
877	33	1	33	900	T3CW-L-1	10F~25F, 29F-50F	長度減短	
877	33	1	33	900	T3CW-K-2	10F~25F, 29F-50F	長度減短	
877	33	1	33	900	T3CW-K-1	10F~25F, 29F-50F	長度減短	
877	33	1	33	900	T3CW-J-2	10F~25F, 29F-50F	長度減短	
877	33	1	33	900	T3CW-J-1	10F~25F, 29F-50F	長度減短	
877	33	1	33	900	T3CW-H-3	10F~25F, 29F-50F	長度減短	
877	33	1	33	900	T3CW-H-1	10F~25F, 29F-50F	長度減短	
877	33	1	33	900	T3CW-C-2	10F~25F, 29F-50F	長度減短	
877	33	1	33	900	T3CW-C-1	10F~25F, 29F-50F	長度減短	
877	33	3	99	900	T3CW-B-2	10F~25F, 29F-50F	長度減短	
877	33	1	33	900	T3CW-B-1	10F~25F, 29F-50F	長度減短	
877	33	2	66	900	T3CW-A-2	10F~25F, 29F-50F	長度減短	
877	33	3	99	900	T3CW-A-1	10F~25F, 29F-50F	長度減短	
877	33	1	33	900	T3CW-D-1	10F~25F, 29F-50F	長度減短	
877	33	1	33	900	T3CW-G-1	10F~25F, 29F-50F	長度減短	
877	33	1	33	900	T3CW-F-2	10F~25F, 29F-50F	長度減短	
847	33	4	132	870	T3CW-F-1	10F~25F, 29F-50F	長度減短	
847	33	4	132	870	T3CW-E-1	10F~25F, 29F-50F	長度減短	
847	33	1	33	870	T3CW-M-2	10F~25F, 29F-50F	長度減短	
847	33	2	66	870	T3CW-M-1	10F~25F, 29F-50F	長度減短	
847	33	2	66	870	T3CW-L-2	10F~25F, 29F-50F	長度減短	
847	33	1	33	870	T3CW-L-1	10F~25F, 29F-50F	長度減短	
847	33	1	33	870	T3CW-K-2	10F~25F, 29F-50F	長度減短	
847	33	2	66	870	T3CW-K-1	10F~25F, 29F-50F	長度減短	
847	33	1	33	870	T3CW-J-2	10F~25F, 29F-50F	長度減短	
847	33	2	66	870	T3CW-J-1	10F~25F, 29F-50F	長度減短	
547	33	1	33	570	T3CW-K-1	10F~25F, 29F-50F	長度減短	
547	33	1	33	570	T3CW-J-2	10F~25F, 29F-50F	長度減短	
547	33	1	33	570	T3CW-J-1	10F~25F, 29F-50F	長度減短	
547	33	1	33	570	T3CW-H-1	10F~25F, 29F-50F	長度減短	
547	33	1	33	570	T3CW-C-2	10F~25F, 29F-50F	長度減短	
547	33	1	33	570	T3CW-C-1	10F~25F, 29F-50F	長度減短	
547	33	2	66	570	T3CW-B-2	10F~25F, 29F-50F	長度減短	
547	33	2	66	570	T3CW-A-1	10F~25F, 29F-50F	長度減短	
547	33	2	66	570	T3CW-D-1	10F~25F, 29F-50F	長度減短	
547	33	2	66	570	T3CW-G-1	10F~25F, 29F-50F	長度減短	
547	20	1	20	570	T3CW-F-1	29F~50F	長度減短	
547	14	1	14	570	T3CW-E-1	36F~50F	長度減短	
547	19	1	19	570	T3CW-M-1	30F~50F	長度減短	

名稱	玻璃扣蓋	制圖	陳俊賢	2018. 10. 21	修改	A	C
材料	X85558	復核	謝永林	2019. 02. 18	日期	2019.02.18	2019.05.16
顏色	EC-DG-S332054 (3塗)	批准			圖號	ZS-XC01	





美特鋁質有限公司  
MIDI Aluminium Fabricator Ltd.

工程號 J-837 地盤 觀塘裕民坊

依據HK1022修改

地盤用

生窗+SD梗頂位用

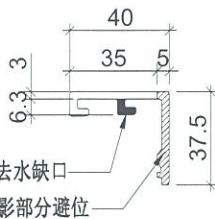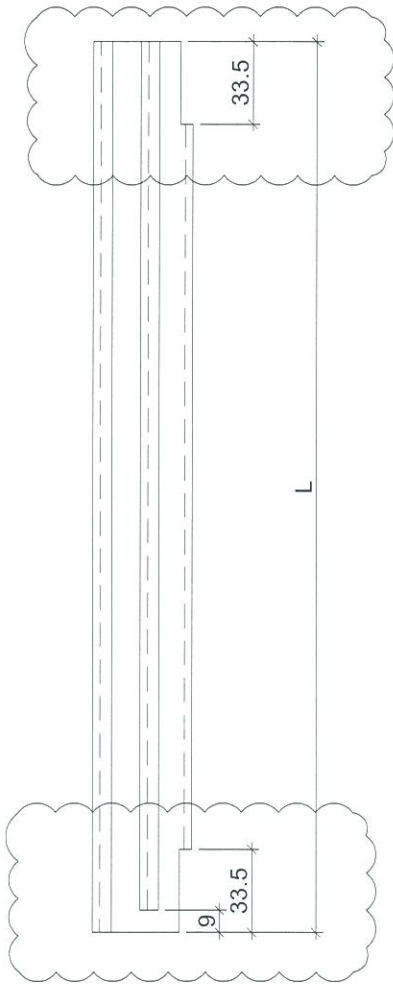

物料編號	L	層數	每層	總數量	分格尺寸	使用位置	樓層	備注
877	33	2	66	900	T3CW-F-1	10F~25F,29-50F	長度減短	
877	33	3	99	900	T3CW-E-1	10F~25F,29-50F	長度減短	
877	33	1	33	900	T3CW-M-2	10F~25F,29-50F	長度減短	
877	33	2	66	900	T3CW-M-1	10F~25F,29-50F	長度減短	
877	33	1	33	900	T3CW-L-2	10F~25F,29-50F	長度減短	
877	33	1	33	900	T3CW-L-1	10F~25F,29-50F	長度減短	
877	33	1	33	900	T3CW-K-2	10F~25F,29-50F	長度減短	
877	33	1	33	900	T3CW-K-1	10F~25F,29-50F	長度減短	
877	33	1	33	900	T3CW-J-2	10F~25F,29-50F	長度減短	
877	33	1	33	900	T3CW-J-1	10F~25F,29-50F	長度減短	
877	33	1	33	900	T3CW-H-1	10F~25F,29-50F	長度減短	
877	33	1	33	900	T3CW-C-2	10F~25F,29-50F	長度減短	
877	33	1	33	900	T3CW-C-1	10F~25F,29-50F	長度減短	
877	33	2	66	900	T3CW-B-2	10F~25F,29-50F	長度減短	
877	33	2	66	900	T3CW-B-1	10F~25F,29-50F	長度減短	
877	33	1	33	900	T3CW-A-2	10F~25F,29-50F	長度減短	
877	33	3	99	900	T3CW-A-1	10F~25F,29-50F	長度減短	
877	33	1	33	900	T3CW-D-1	10F~25F,29-50F	長度減短	
877	33	1	33	900	T3CW-G-1	10F~25F,29-50F	長度減短	
877	33	2	66	900	T3CW-F-2	10F~25F,29-50F	長度減短	
847	33	4	132	870	T3CW-F-1	10F~25F,29-50F	長度減短	
847	33	4	132	870	T3CW-E-1	10F~25F,29-50F	長度減短	
847	33	1	33	870	T3CW-M-2	10F~25F,29-50F	長度減短	
847	33	2	66	870	T3CW-M-1	10F~25F,29-50F	長度減短	
847	33	2	66	870	T3CW-L-2	10F~25F,29-50F	長度減短	
847	33	1	33	870	T3CW-L-1	10F~25F,29-50F	長度減短	
847	33	1	33	870	T3CW-K-2	10F~25F,29-50F	長度減短	
847	33	2	66	870	T3CW-K-1	10F~25F,29-50F	長度減短	
847	33	1	33	870	T3CW-J-2	10F~25F,29-50F	長度減短	
847	33	2	66	870	T3CW-J-1	10F~25F,29-50F	長度減短	
847	33	1	33	870	T3CW-H-3	10F~25F,29-50F	長度減短	
847	33	2	66	870	T3CW-H-1	10F~25F,29-50F	長度減短	
847	33	2	66	870	T3CW-C-2	10F~25F,29-50F	長度減短	
547	33	1	33	570	T3CW-H-1	10F~25F,29-50F	長度減短	
547	33	1	33	570	T3CW-C-2	10F~25F,29-50F	長度減短	
547	33	1	33	570	T3CW-C-1	10F~25F,29-50F	長度減短	
547	33	2	66	570	T3CW-B-2	10F~25F,29-50F	長度減短	
547	33	2	66	570	T3CW-A-1	10F~25F,29-50F	長度減短	
547	33	2	66	570	T3CW-D-1	10F~25F,29-50F	長度減短	
547	33	2	66	570	T3CW-G-1	10F~25F,29-50F	長度減短	
547	20	1	20	570	T3CW-F-1	29F~50F	長度減短	
547	14	1	14	570	T3CW-E-1	36F~50F	長度減短	
547	19	1	19	570	T3CW-M-1	30F~50F	長度減短	

名稱	玻璃扣蓋	制圖	陳俊賢	2018.10.21	修改	A	C
材料	X85558	復核	謝永林	2019.02.18	日期	2019.02.18	2019.05.16
顏色	EC-DG-S332054 (3塗)	批准			圖號	ZS-XC01R	





美特鋁質有限公司  
MIDI Aluminium Fabricator Ltd.

工程號 J-837 地盤 觀塘裕民坊

依據HK1022修改

地盤用  
大梗窗位用

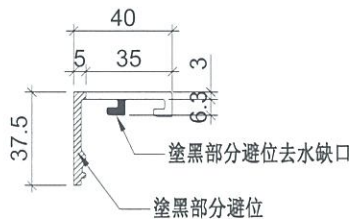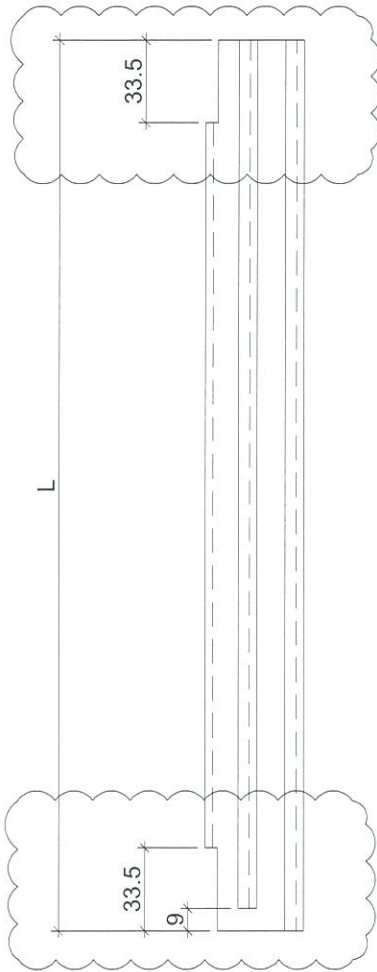

物料編號	L	層數	每層	總數量	分格尺寸	使用位置	樓層	備註
ZS-XY01	877	33	2	66	900	T3CW-F-1	10F~25F, 29F~50F	長度減短
	877	33	2	66	900	T3CW-E-1	10F~25F, 29F~50F	長度減短
	877	33	1	33	900	T3CW-M-1	10F~25F, 29F~50F	長度減短
	877	33	1	33	900	T3CW-B-2	10F~25F, 29F~50F	長度減短
	877	33	1	33	900	T3CW-B-1	10F~25F, 29F~50F	長度減短
	877	33	1	33	900	T3CW-A-1	10F~25F, 29F~50F	長度減短
	877	33	1	33	900	T3CW-F-2	10F~25F, 29F~50F	長度減短
	877	13	1	13	900	T3CW-F-1	10F~25F	長度減短
	877	19	1	19	900	T3CW-E-1	10F~25F, 29F~35F	長度減短
	877	14	1	14	900	T3CW-M-1	10F~25F, 29F	長度減短
ZS-XY02	2227	33	2	66	2250	T3CW-F-1	10F~25F, 29F~50F	長度減短
	2227	33	2	66	2250	T3CW-E-1	10F~25F, 29F~50F	長度減短
	2227	33	1	33	2250	T3CW-M-1	10F~25F, 29F~50F	長度減短
	2227	33	1	33	2250	T3CW-L-2	10F~25F, 29F~50F	長度減短
	2227	33	1	33	2250	T3CW-K-1	10F~25F, 29F~50F	長度減短
	2227	33	1	33	2250	T3CW-J-1	10F~25F, 29F~50F	長度減短
	2227	33	1	33	2250	T3CW-H-3	10F~25F, 29F~50F	長度減短
	2227	33	1	33	2250	T3CW-H-1	10F~25F, 29F~50F	長度減短
	2227	33	1	33	2250	T3CW-C-2	10F~25F, 29F~50F	長度減短
	2227	33	2	66	2250	T3CW-B-2	10F~25F, 29F~50F	長度減短
	2227	33	1	33	2250	T3CW-B-1	10F~25F, 29F~50F	長度減短
	2227	33	1	33	2250	T3CW-A-2	10F~25F, 29F~50F	長度減短
	2227	33	2	66	2250	T3CW-A-1	10F~25F, 29F~50F	長度減短
	2227	33	2	66	2250	T3CW-F-2	10F~25F, 29F~50F	長度減短
	2227	13	1	13	2250	T3CW-F-1	10F~25F	長度減短
2227	20	1	20	2250	T3CW-E-1	10F~25F, 29F~36F	長度減短	
2227	15	1	15	2250	T3CW-M-1	10F~25F, 29F~30F	長度減短	

名稱	玻璃扣蓋	制圖	陳俊賢	2018.10.21	修改	A	C
材料	X85558	復核	謝永林	2019.02.18	日期	2019.02.18	2019.05.16
顏色	EC-DG-S332054 (3塗)	批準			圖號	ZS-XY01	





美特鋁質 有限公司  
MIDI Aluminium Fabricator Ltd.

工程號 J-837 地盤 觀塘裕民坊

依據HK1022修改

地盤用  
大梗窗位用

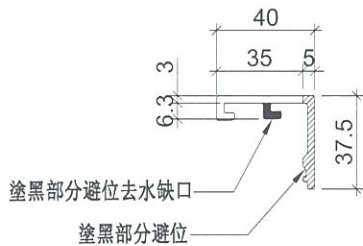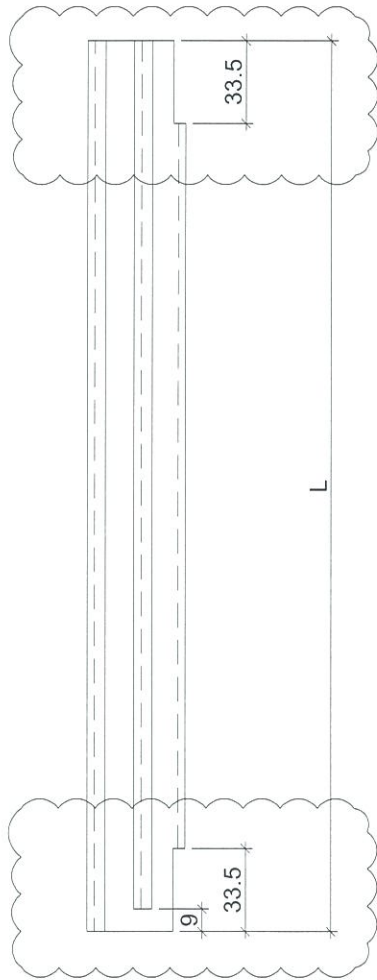

物料編號	L	層數	每層	總數量	分格尺寸	使用位置	樓層	備註	
ZS-XY01R	877	33	2	66	900	T3CW-F-1	10F~25F,29F~50F	長度減短	
	877	33	1	33	900	T3CW-E-1	10F~25F,29F~50F	長度減短	
	877	33	1	33	900	T3CW-L-2	10F~25F,29F~50F	長度減短	
	877	33	1	33	900	T3CW-H-3	10F~25F,29F~50F	長度減短	
	877	33	2	66	900	T3CW-B-2	10F~25F,29F~50F	長度減短	
	877	33	1	33	900	T3CW-A-2	10F~25F,29F~50F	長度減短	
	877	33	1	33	900	T3CW-A-1	10F~25F,29F~50F	長度減短	
	877	13	1	13	900	T3CW-F-1	10F~25F	長度減短	
	877	19	1	19	900	T3CW-E-1	10F~25F,29F~35F	長度減短	
	877	14	1	14	900	T3CW-M-1	10F~25F,29F	長度減短	
	ZS-XY02R	2227	33	2	66	2250	T3CW-F-1	10F~25F,29F~50F	長度減短
		2227	33	2	66	2250	T3CW-E-1	10F~25F,29F~50F	長度減短
		2227	33	1	33	2250	T3CW-M-1	10F~25F,29F~50F	長度減短
		2227	33	1	33	2250	T3CW-L-2	10F~25F,29F~50F	長度減短
2227		33	1	33	2250	T3CW-K-1	10F~25F,29F~50F	長度減短	
2227		33	1	33	2250	T3CW-J-1	10F~25F,29F~50F	長度減短	
2227		33	1	33	2250	T3CW-H-3	10F~25F,29F~50F	長度減短	
2227		33	1	33	2250	T3CW-H-1	10F~25F,29F~50F	長度減短	
2227		33	1	33	2250	T3CW-C-2	10F~25F,29F~50F	長度減短	
2227		33	2	66	2250	T3CW-B-2	10F~25F,29F~50F	長度減短	
2227		33	1	33	2250	T3CW-B-1	10F~25F,29F~50F	長度減短	
2227		33	1	33	2250	T3CW-A-2	10F~25F,29F~50F	長度減短	
2227		33	2	66	2250	T3CW-A-1	10F~25F,29F~50F	長度減短	
2227		33	2	66	2250	T3CW-F-2	10F~25F,29F~50F	長度減短	
2227		13	1	13	2250	T3CW-F-1	10F~25F	長度減短	
2227		20	1	20	2250	T3CW-E-1	10F~25F,29F~36F	長度減短	
2227		15	1	15	2250	T3CW-M-1	10F~25F,29F~30F	長度減短	

名稱	玻璃扣蓋	制圖	陳俊賢	2018.10.21	修改	A	C
材料	X85558	復核	謝永林	2019.02.18	日期	2019.02.18	2019.05.16
顏色	EC-DG-S332054 (3塗)	批准			圖號	ZS-XY01R	




美特鋁質 有限公司  
MIDI Aluminium Fabricator Ltd.

數據表參見：ZS-S01b-1

工程號	J-837	地盤	觀塘裕民坊
-----	-------	----	-------

依據HK1022修改

地盤用

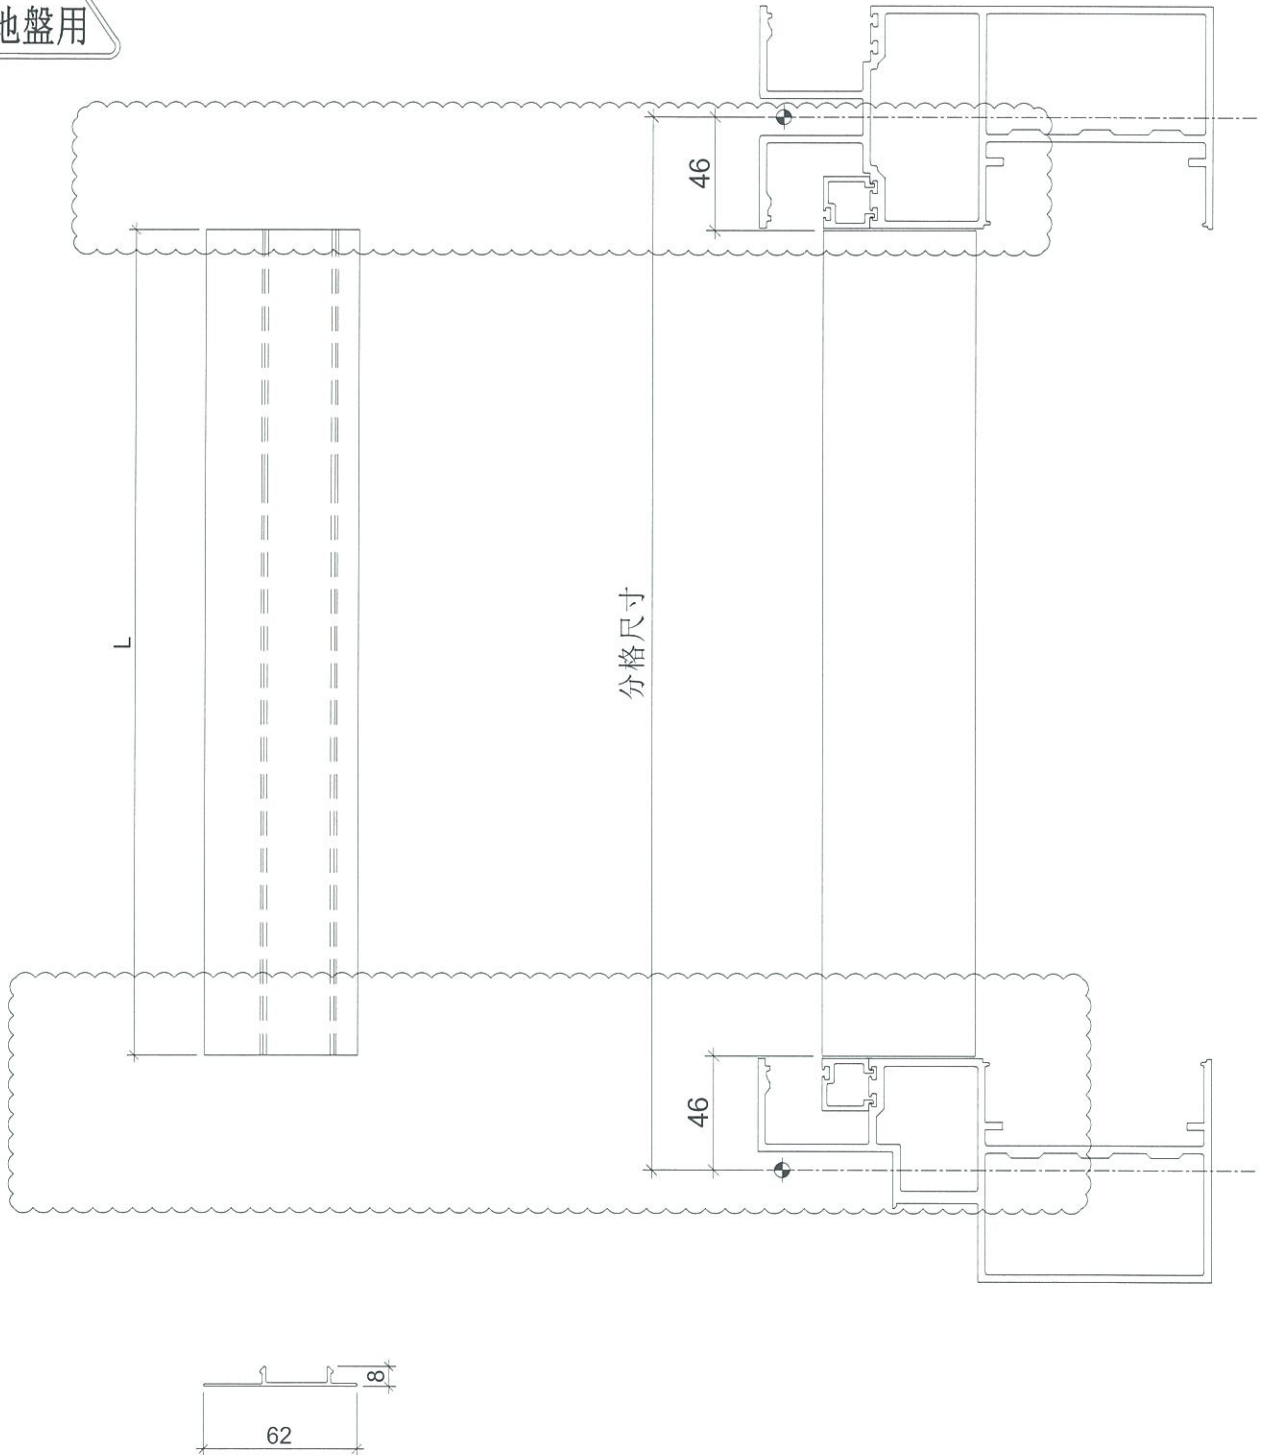

名稱	生梗企單玻扣蓋	制圖	陳俊賢	2019.01.18	修改	C		
材料	X85563	復核	謝永林	2019.01.21	日期	2019.05.16		
顏色	EC-DG-S332054 (3塗)	批准			圖號	ZS-S01b		



美特鋁質 有限公司  
MIDI Aluminium Fabricator Ltd.

拆圖參見：ZS-S01b

工程號	J-837	地盤	觀塘裕民坊
-----	-------	----	-------

依據HK1022修改

物料編號	L	層數	每層	總數量	分格尺寸	使用位置	樓層	備注
ZS-S01	808	33	2	66	900	T3CW-F-1	10F~25F,29F~50F	長度減短
	808	33	2	66	900	T3CW-E-1	10F~25F,29F~50F	長度減短
	808	33	1	33	900	T3CW-M-2	10F~25F,29F~50F	長度減短
	808	33	1	33	900	T3CW-M-1	10F~25F,29F~50F	長度減短
	808	33	2	66	900	T3CW-L-2	10F~25F,29F~50F	長度減短
	808	33	1	33	900	T3CW-L-1	10F~25F,29F~50F	長度減短
	808	33	1	33	900	T3CW-K-2	10F~25F,29F~50F	長度減短
	808	33	1	33	900	T3CW-K-1	10F~25F,29F~50F	長度減短
	808	33	1	33	900	T3CW-J-2	10F~25F,29F~50F	長度減短
	808	33	1	33	900	T3CW-J-1	10F~25F,29F~50F	長度減短
	808	33	1	33	900	T3CW-H-3	10F~25F,29F~50F	長度減短
	808	33	1	33	900	T3CW-H-1	10F~25F,29F~50F	長度減短
	808	33	1	33	900	T3CW-C-2	10F~25F,29F~50F	長度減短
	808	33	1	33	900	T3CW-C-1	10F~25F,29F~50F	長度減短
	808	33	3	99	900	T3CW-B-2	10F~25F,29F~50F	長度減短
	808	33	1	33	900	T3CW-B-1	10F~25F,29F~50F	長度減短
	808	33	2	66	900	T3CW-A-2	10F~25F,29F~50F	長度減短
	808	33	3	99	900	T3CW-A-1	10F~25F,29F~50F	長度減短
	808	33	1	33	900	T3CW-D-1	10F~25F,29F~50F	長度減短
	808	33	1	33	900	T3CW-G-1	10F~25F,29F~50F	長度減短
808	33	1	33	900	T3CW-F-2	10F~25F,29F~50F	長度減短	
		合計：		957				

名稱	生梗企單玻扣蓋	制圖	陳俊賢	2019.01.18	修改	C		
材料	X85563	復核	謝永林	2019.01.21	日期	2019.05.16		
顏色	EC-DG-S332054 (3塗)	批准			圖號	ZS-S01b-1		




美特鋁質 有限公司  
MIDI Aluminium Fabricator Ltd.

數據表參見：ZS-S01bR-1

工程號	J-837	地盤	觀塘裕民坊
-----	-------	----	-------

依據HK1022修改

地盤用

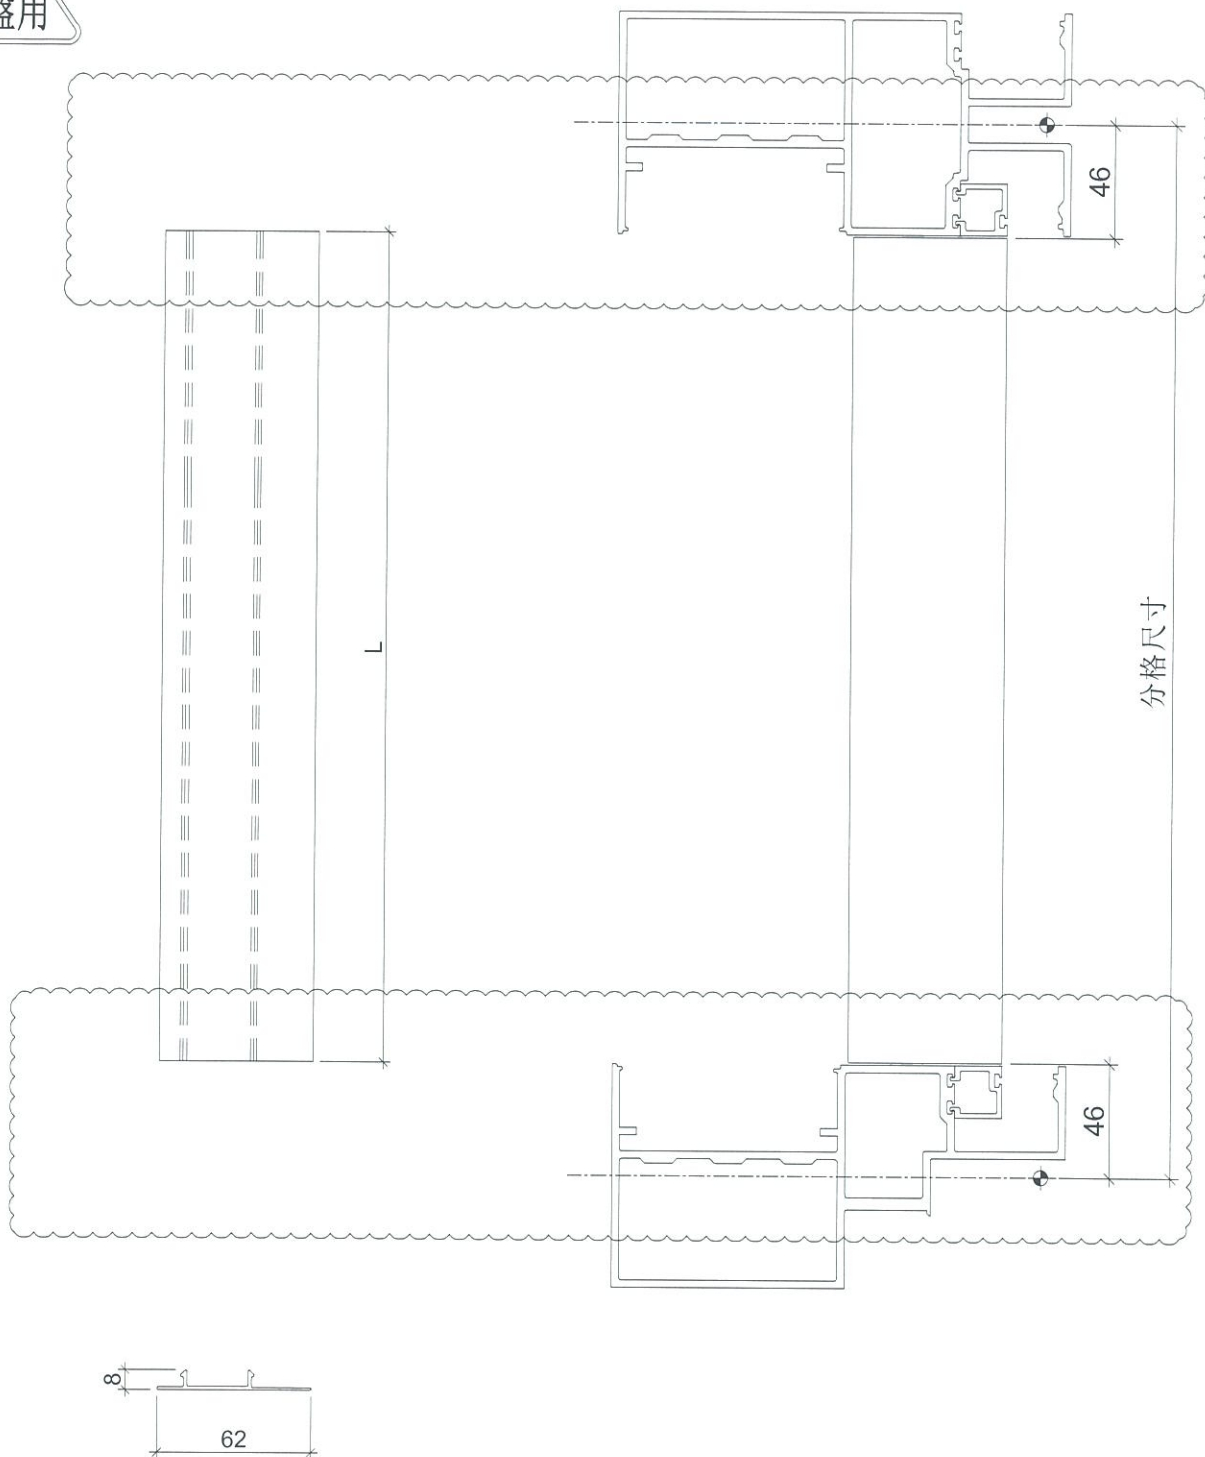

名稱	生梗企單玻扣蓋	制圖	陳俊賢	2019.01.18	修改	C		
材料	X85563	復核	謝永林	2019.01.21	日期	2019.05.16		
顏色	EC-DG-S332054 (3塗)	批准			圖號	ZS-S01bR		



美特鋁質 有限公司  
MIDI Aluminium Fabricator Ltd.


拆圖參見: ZS-S01bR

工程號 J-837 地盤 觀塘裕民坊

依據HK1022修改

物料編號	L	層數	每層	總數量	分格尺寸	使用位置	樓層	備注
ZS-S01R	808	33	2	66	900	T3CW-F-1	10F~25F,29F~50F	長度減短
	808	33	3	99	900	T3CW-E-1	10F~25F,29F~50F	長度減短
	808	33	1	33	900	T3CW-M-2	10F~25F,29F~50F	長度減短
	808	33	2	66	900	T3CW-M-1	10F~25F,29F~50F	長度減短
	808	33	1	33	900	T3CW-L-2	10F~25F,29F~50F	長度減短
	808	33	1	33	900	T3CW-L-1	10F~25F,29F~50F	長度減短
	808	33	1	33	900	T3CW-K-2	10F~25F,29F~50F	長度減短
	808	33	1	33	900	T3CW-K-1	10F~25F,29F~50F	長度減短
	808	33	1	33	900	T3CW-J-2	10F~25F,29F~50F	長度減短
	808	33	1	33	900	T3CW-J-1	10F~25F,29F~50F	長度減短
	808	33	1	33	900	T3CW-H-1	10F~25F,29F~50F	長度減短
	808	33	1	33	900	T3CW-C-2	10F~25F,29F~50F	長度減短
	808	33	1	33	900	T3CW-C-1	10F~25F,29F~50F	長度減短
	808	33	2	66	900	T3CW-B-2	10F~25F,29F~50F	長度減短
	808	33	2	66	900	T3CW-B-1	10F~25F,29F~50F	長度減短
	808	33	1	33	900	T3CW-A-2	10F~25F,29F~50F	長度減短
	808	33	3	99	900	T3CW-A-1	10F~25F,29F~50F	長度減短
	808	33	1	33	900	T3CW-D-1	10F~25F,29F~50F	長度減短
	808	33	1	33	900	T3CW-G-1	10F~25F,29F~50F	長度減短
	808	33	2	66	900	T3CW-F-2	10F~25F,29F~50F	長度減短
		合計 :		957				

名稱	生梗企單玻扣蓋	制圖	陳俊賢	2019.01.18	修改	C		
材料	X85563	復核	謝永林	2019.01.21	日期	2019.05.16		
顏色	EC-DG-S332054 (3塗)	批准			圖號	ZS-S01bR-1		

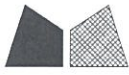



美特鋁質 有限公司  
MIDI Aluminium Fabricator Ltd.

數據表參見：ZS-S01d-1

工程號 J-837 地盤 觀塘裕民坊

依據HK1022修改

地盤用

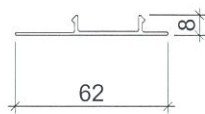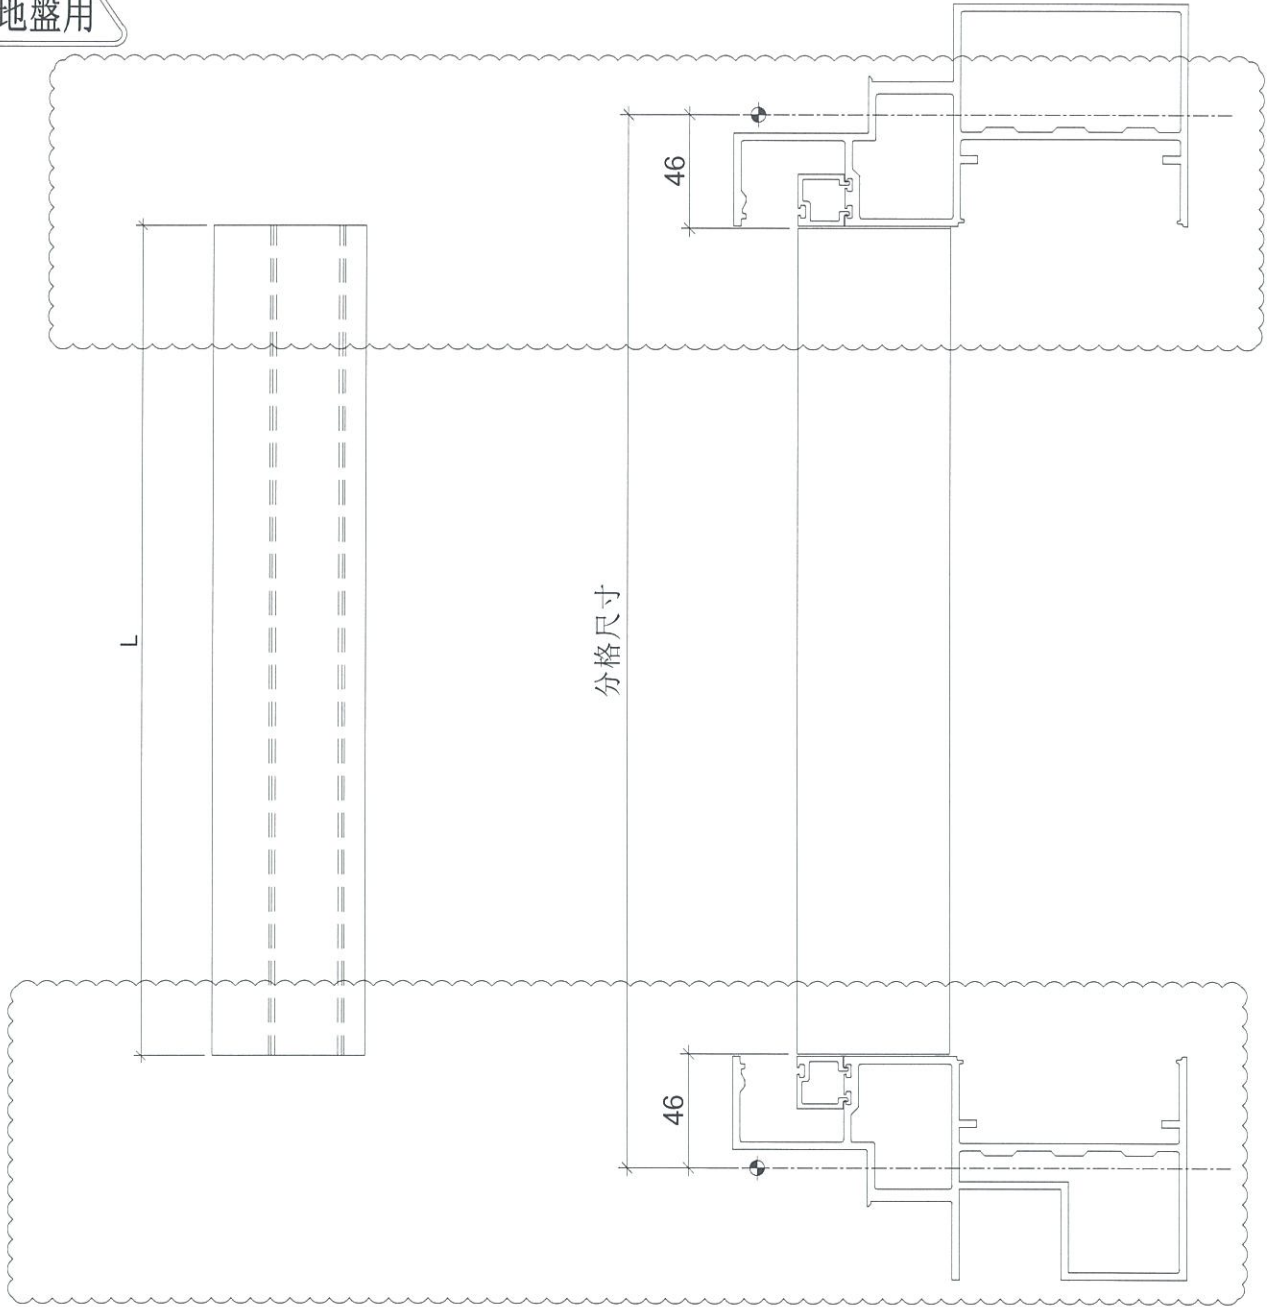

名稱	生梗企單玻扣蓋	制圖	陳俊賢	2019.01.18	修改	C		
材料	X85563	復核	謝永林	2019.01.21	日期	2019.05.16		
顏色	EC-DG-S332054 (3塗)	批准			圖號	ZS-S01d		



美特鋁質 有限公司  
MIDI Aluminium Fabricator Ltd.

拆圖參見: ZS-S01d

工程號 J-837 地盤 觀塘裕民坊

依據HK1022修改

物料編號	L	層數	每層	總數量	分格尺寸	使用位置	樓層	備注
ZS-S01d	478	33	1	33	570	T3CW-F-1	10F~25F,29F~50F	長度減短
	478	33	1	33	570	T3CW-E-1	10F~25F,29F~50F	長度減短
	478	33	1	33	570	T3CW-M-2	10F~25F,29F~50F	長度減短
	478	33	1	33	570	T3CW-L-2	10F~25F,29F~50F	長度減短
	478	33	1	33	570	T3CW-L-1	10F~25F,29F~50F	長度減短
	478	33	1	33	570	T3CW-K-2	10F~25F,29F~50F	長度減短
	478	33	1	33	570	T3CW-K-1	10F~25F,29F~50F	長度減短
	478	33	1	33	570	T3CW-J-2	10F~25F,29F~50F	長度減短
	478	33	1	33	570	T3CW-J-1	10F~25F,29F~50F	長度減短
	478	33	1	33	570	T3CW-H-3	10F~25F,29F~50F	長度減短
	478	33	1	33	570	T3CW-H-1	10F~25F,29F~50F	長度減短
	478	33	1	33	570	T3CW-C-2	10F~25F,29F~50F	長度減短
	478	33	1	33	570	T3CW-C-1	10F~25F,29F~50F	長度減短
	478	33	2	66	570	T3CW-B-2	10F~25F,29F~50F	長度減短
	478	33	2	66	570	T3CW-A-1	10F~25F,29F~50F	長度減短
	478	33	2	66	570	T3CW-D-1	10F~25F,29F~50F	長度減短
	478	33	2	66	570	T3CW-G-1	10F~25F,29F~50F	長度減短
	478	20	1	20	570	T3CW-F-1	29F~50F	長度減短
	478	14	1	14	570	T3CW-E-1	36F~50F	長度減短
	478	19	1	19	570	T3CW-M-1	30F~50F	長度減短
		合計 :		746				

名稱	生梗企單玻扣蓋	制圖	陳俊賢	2019.01.18	修改	A	C	
材料	X85563	復核	謝永林	2019.01.21	日期	2019.02.18	2019.05.16	
顏色	EC-DG-S332054 (3塗)	批准			圖號	ZS-S01d-1		



美特鋁質 有限公司  
MIDI Aluminium Fabricator Ltd.

數據表參見：ZS-S01dR-1

工程號



J-837

地盤

觀塘裕民坊

依據HK1022修改

地盤用

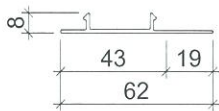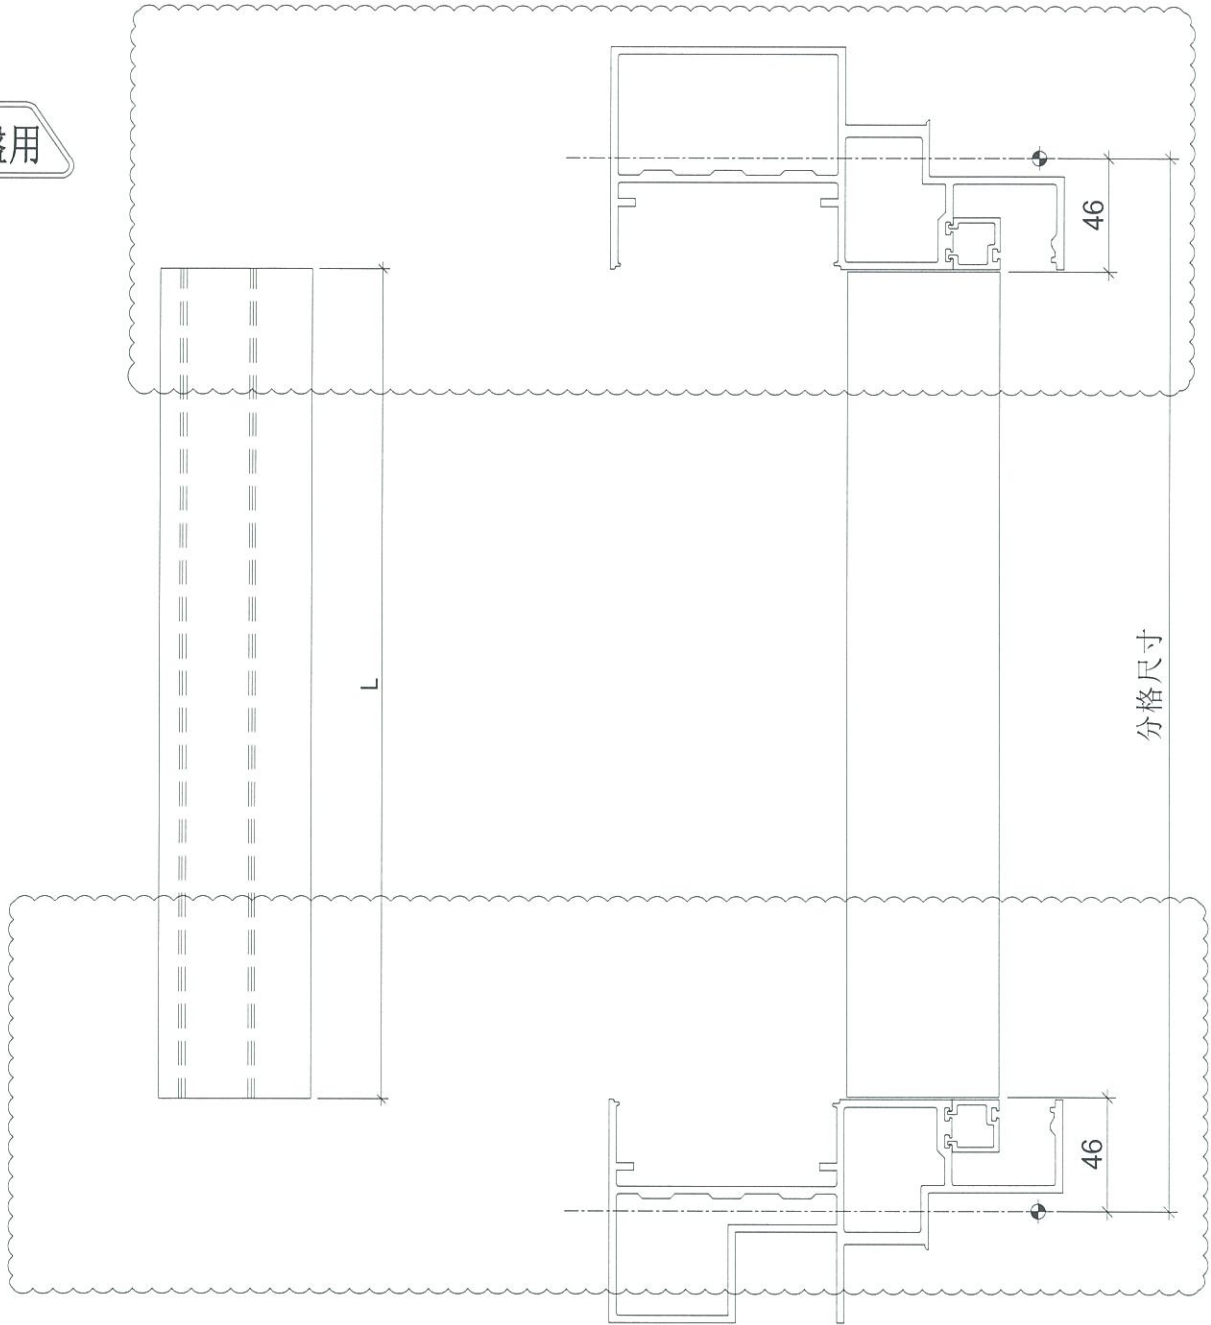

名稱	生梗企單玻扣蓋	制圖	陳俊賢	2019.01.18	修改	C		
材料	X85563	復核	謝永林	2019.01.21	日期	2019.05.16		
顏色	EC-DG-S332054 (3塗)	批准			圖號	ZS-S01dR		



美特鋁質 有限公司  
MIDI Aluminium Fabricator Ltd.

拆圖參見: ZS-S01dR

工程號 J-837 地盤 觀塘裕民坊

依據HK1022修改

物料編號	L	層數	每層	總數量	分格尺寸	使用位置	樓層	備注
ZS-S01dR	478	33	1	33	570	T3CW-F-1	10F~25F,29F~50F	長度減短
	478	33	1	33	570	T3CW-E-1	10F~25F,29F~50F	長度減短
	478	33	1	33	570	T3CW-M-2	10F~25F,29F~50F	長度減短
	478	33	1	33	570	T3CW-L-2	10F~25F,29F~50F	長度減短
	478	33	1	33	570	T3CW-L-1	10F~25F,29F~50F	長度減短
	478	33	1	33	570	T3CW-K-2	10F~25F,29F~50F	長度減短
	478	33	1	33	570	T3CW-K-1	10F~25F,29F~50F	長度減短
	478	33	1	33	570	T3CW-J-2	10F~25F,29F~50F	長度減短
	478	33	1	33	570	T3CW-J-1	10F~25F,29F~50F	長度減短
	478	33	1	33	570	T3CW-H-3	10F~25F,29F~50F	長度減短
	478	33	1	33	570	T3CW-H-1	10F~25F,29F~50F	長度減短
	478	33	1	33	570	T3CW-C-2	10F~25F,29F~50F	長度減短
	478	33	1	33	570	T3CW-C-1	10F~25F,29F~50F	長度減短
	478	33	2	66	570	T3CW-B-2	10F~25F,29F~50F	長度減短
	478	33	2	66	570	T3CW-A-1	10F~25F,29F~50F	長度減短
	478	33	2	66	570	T3CW-D-1	10F~25F,29F~50F	長度減短
	478	33	2	66	570	T3CW-G-1	10F~25F,29F~50F	長度減短
	478	20	1	20	570	T3CW-F-1	29F~50F	長度減短
	478	14	1	14	570	T3CW-E-1	36F~50F	長度減短
	478	19	1	19	570	T3CW-M-1	30F~50F	長度減短
		合計 :		746				

名稱	生梗企單玻扣蓋	制圖	陳俊賢	2019.01.18	修改	A	C	
材料	X85563	復核	謝永林	2019.01.21	日期	2019.02.18	2019.05.16	
顏色	EC-DG-S332054 (3塗)	批准			圖號	ZS-S01dR-1		




美特鋁質 有限公司  
MIDI Aluminium Fabricator Ltd.

數據表參見：ZS-BG1-1

工程號 J-837 地盤 觀塘裕民坊

依據HK1022修改

地盤用

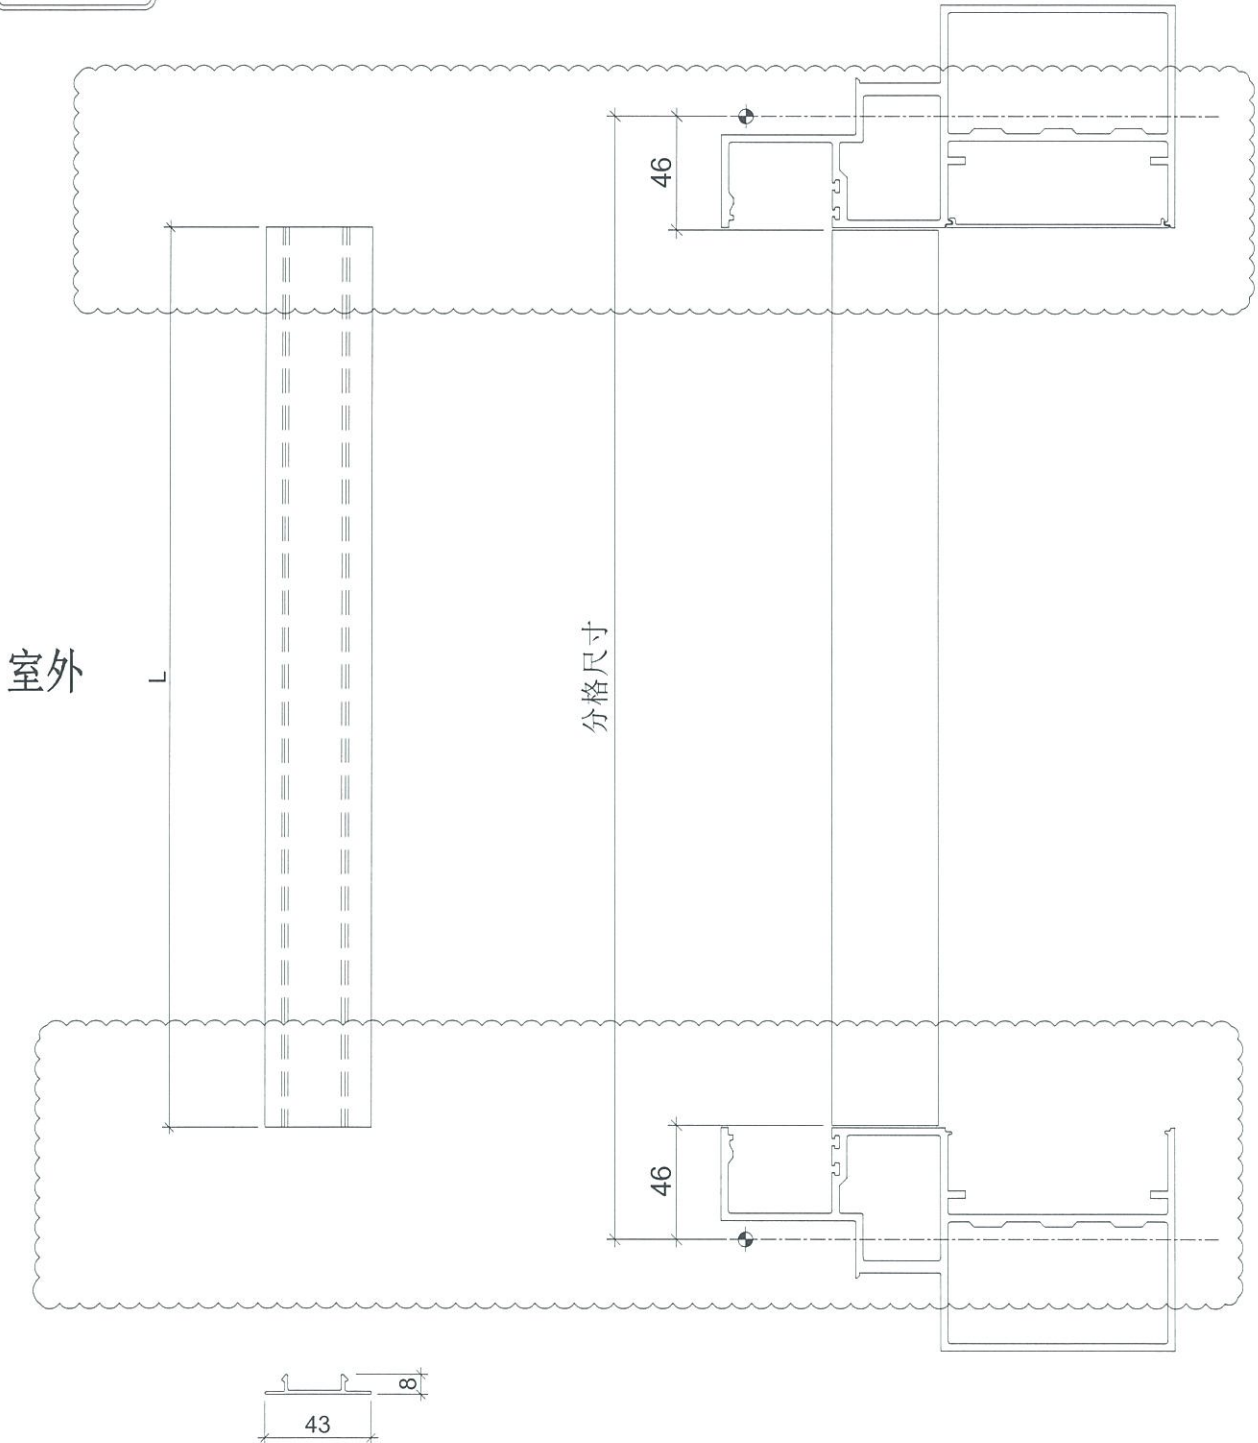

名稱	生梗企雙玻扣蓋	制圖	陳俊賢	2019.01.18	修改	C		
材料	X85564	復核	謝永林	2019.01.21	日期	2019.05.16		
顏色	EC-DG-S332054 (3塗)	批准			圖號	ZS-BG1		



美特鋁質 有限公司  
MIDI Aluminium Fabricator Ltd.

拆圖參見: ZS-BG1

工程號 J-837 地盤 觀塘裕民坊

依據HK1022修改

物料編號	L	層數	每層	數量	分格尺寸	使用位置	樓層	備註
ZS-BG1	778	33	4	132	870	T3CW-F-1	10F-25F, 29F~50F	長度減短
	778	33	4	132	870	T3CW-E-1	10F-25F, 29F~50F	長度減短
	778	33	1	33	870	T3CW-M-2	10F-25F, 29F~50F	長度減短
	778	33	2	66	870	T3CW-M-1	10F-25F, 29F~50F	長度減短
	778	33	2	66	870	T3CW-L-2	10F-25F, 29F~50F	長度減短
	778	33	1	33	870	T3CW-L-1	10F-25F, 29F~50F	長度減短
	778	33	1	33	870	T3CW-K-2	10F-25F, 29F~50F	長度減短
	778	33	2	66	870	T3CW-K-1	10F-25F, 29F~50F	長度減短
	778	33	1	33	870	T3CW-J-2	10F-25F, 29F~50F	長度減短
	778	33	2	66	870	T3CW-J-1	10F-25F, 29F~50F	長度減短
	778	33	1	33	870	T3CW-H-3	10F-25F, 29F~50F	長度減短
	778	33	2	66	870	T3CW-H-1	10F-25F, 29F~50F	長度減短
	778	33	2	66	870	T3CW-C-2	10F-25F, 29F~50F	長度減短
	778	33	1	33	870	T3CW-C-1	10F-25F, 29F~50F	長度減短
	778	33	4	132	870	T3CW-B-2	10F-25F, 29F~50F	長度減短
	778	33	2	66	870	T3CW-B-1	10F-25F, 29F~50F	長度減短
	778	33	2	66	870	T3CW-A-2	10F-25F, 29F~50F	長度減短
	778	33	4	132	870	T3CW-A-1	10F-25F, 29F~50F	長度減短
	778	33	2	66	870	T3CW-D-1	10F-25F, 29F~50F	長度減短
	778	33	2	66	870	T3CW-G-1	10F-25F, 29F~50F	長度減短
778	33	3	99	870	T3CW-F-2	10F-25F, 29F~50F	長度減短	
		合計		1485				

名稱	生梗企雙玻扣蓋	制圖	陳俊賢	2019.01.18	修改	C		
材料	X85564	復核	謝永林	2019.01.21	日期	2019.05.16		
顏色	EC-DG-S332054 (3塗)	批准			圖號	ZS-BG1-1		




美特鋁質 有限公司  
MIDI Aluminium Fabricator Ltd.

數據表參見: ZS-BG1R-1

工程號	J-837	地盤	觀塘裕民坊
-----	-------	----	-------

依據HK1022修改

地盤用

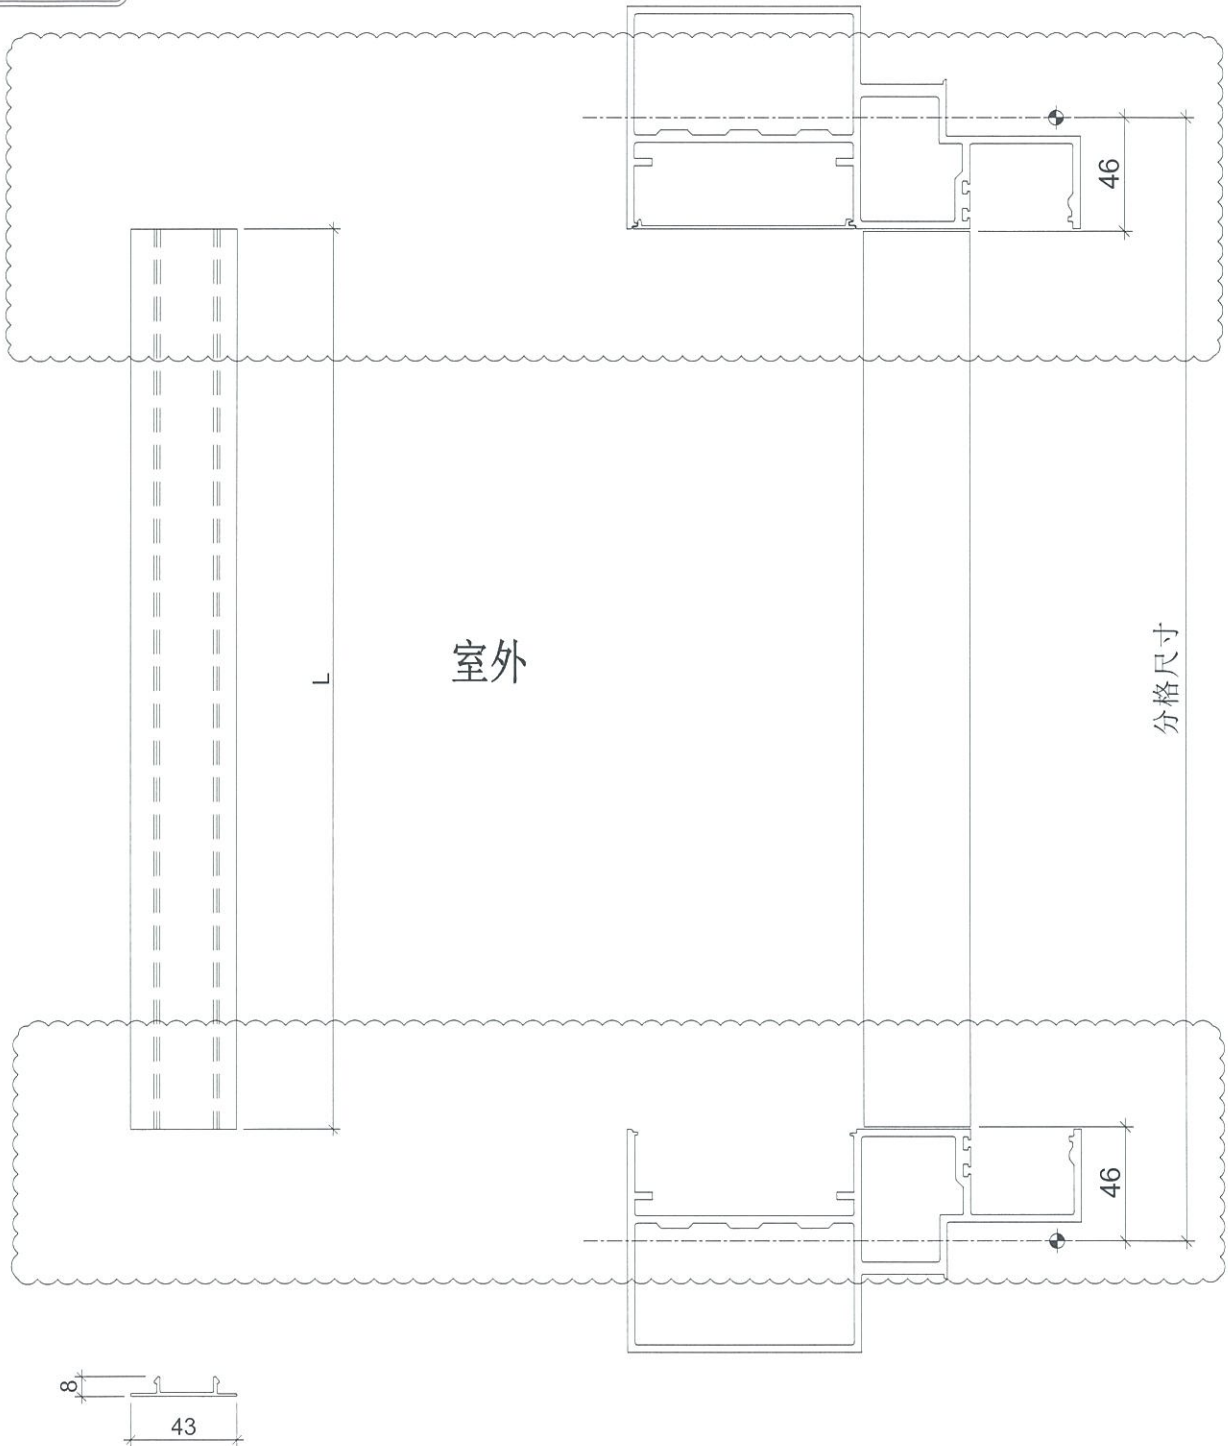

名稱	生梗企雙玻扣蓋	制圖	陳俊賢	2019.01.18	修改	C		
材料	X85564	復核	謝永林	2019.01.21	日期	2019.05.16		
顏色	EC-DG-S332054 (3塗)	批准			圖號	ZS-BG1R		



美特鋁質 有限公司  
MIDI Aluminium Fabricator Ltd.

拆圖參見: ZS-BG1R

工程號 J-837 地盤 觀塘裕民坊

依據HK1022修改

物料編號	L	層數	每層	數量	分格尺寸	使用位置	樓層	備注
ZS-BG1R	778	33	4	132	870	T3CW-F-1	10F-25F, 29F~50F	長度減短
	778	33	4	132	870	T3CW-E-1	10F-25F, 29F~50F	長度減短
	778	33	1	33	870	T3CW-M-2	10F-25F, 29F~50F	長度減短
	778	33	2	66	870	T3CW-M-1	10F-25F, 29F~50F	長度減短
	778	33	2	66	870	T3CW-L-2	10F-25F, 29F~50F	長度減短
	778	33	1	33	870	T3CW-L-1	10F-25F, 29F~50F	長度減短
	778	33	1	33	870	T3CW-K-2	10F-25F, 29F~50F	長度減短
	778	33	2	66	870	T3CW-K-1	10F-25F, 29F~50F	長度減短
	778	33	1	33	870	T3CW-J-2	10F-25F, 29F~50F	長度減短
	778	33	2	66	870	T3CW-J-1	10F-25F, 29F~50F	長度減短
	778	33	1	33	870	T3CW-H-3	10F-25F, 29F~50F	長度減短
	778	33	2	66	870	T3CW-H-1	10F-25F, 29F~50F	長度減短
	778	33	2	66	870	T3CW-C-2	10F-25F, 29F~50F	長度減短
	778	33	1	33	870	T3CW-C-1	10F-25F, 29F~50F	長度減短
	778	33	4	132	870	T3CW-B-2	10F-25F, 29F~50F	長度減短
	778	33	2	66	870	T3CW-B-1	10F-25F, 29F~50F	長度減短
	778	33	2	66	870	T3CW-A-2	10F-25F, 29F~50F	長度減短
	778	33	4	132	870	T3CW-A-1	10F-25F, 29F~50F	長度減短
	778	33	2	66	870	T3CW-D-1	10F-25F, 29F~50F	長度減短
778	33	2	66	870	T3CW-G-1	10F-25F, 29F~50F	長度減短	
778	33	3	99	870	T3CW-F-2	10F-25F, 29F~50F	長度減短	
		合計		1485				

名稱	生梗企雙玻扣蓋	制圖	陳俊賢	2019.01.18	修改	C	
材料	X85564	復核	謝永林	2019.01.21	日期	2019.05.16	
顏色	EC-DG-S332054 (3塗)	批准			圖號	ZS-BG1R-1	