



工程指示 / 要求簡箋(E.I.)

工程指示編號：EI / 0216 / 19

修改版次：F

工程編號：J - 837

工程名稱：觀塘裕民坊

工程項目：幕牆 副框及玻璃線 (T3)(大貨 10-25,29-50/F) (修改玻璃扣蓋避位)

收件人：生統/ 永林

發件人：Eric Liu

日期：26/11/2019

要求提供 / 確認 事項：

- |                                    |                                     |                               |
|------------------------------------|-------------------------------------|-------------------------------|
| <input type="checkbox"/> 初步鋁料 B.M. | <input type="checkbox"/> 加工拆圖，然後生產  | <input type="checkbox"/> 尺寸表  |
| <input type="checkbox"/> 正式鋁料 B.M. | <input type="checkbox"/> 技術上資料 / 指示 | <input type="checkbox"/> 報價   |
| <input type="checkbox"/> 配件 B.M.   | <input type="checkbox"/> 樣辦或貨品說明書   | <input type="checkbox"/> 分判合約 |
| <input type="checkbox"/> 其他：_____  |                                     |                               |

內容：

請按加工圖生產背板托角、副框、玻璃線(T3)(標準層 10-25,29-50/F)供廠組裝用  
 F 版: 1) 按湛哥意見，方便現場安裝及打膠，修改玻璃扣蓋  
 謝謝！

請在 2019/ 12 / 06 前完成上列要求。

附：2 頁圖登，8 頁加工圖

以上項目為：

- 原合約工程包                       原合約工程加 / 減賬                       新工程報價

原因：-

分發東莞各部門：

- ( ) 生產技術總監  連附件    ( / ) 技術部  連附件 *洪*    ( ) 生產部  連附件    ( ) 機械設計部  連附件  
 ( ) 採購部  連附件    ( / ) 生產統籌部  連附件 *梅*  
 ( ) 質檢部  連附件    ( ) 會計部  連附件    ( ) 報關組  連附件    ( ) 其他 楊榮輝  連附件

分發香港各部門：

- ( ) 行政部  連附件    ( ) 會計部  連附件    ( ) 統籌部  連附件    ( ) 工程部地盤科文  連附件  
 ( ) 採購部  連附件    ( ) QS 部  連附件    ( ) 維修部  連附件    ( ) 其他 \_\_\_\_\_  連附件

傳遞編號：

HK *2425* /19

發件人簽署：

*Eric Liu*

項目經理簽署：

*PPZ*

圖則登記表  
DRAWING REGISTER

工程名稱 Project Title: 觀塘裕民坊(T3座) 10F~25F,29F~50F 框架式幕牆副框料拆圖	接收日期 Receiving Date (適用於客戶圖則)
工程編號 Project No: J-837	年 月 日

分發予 Distributed To	發出日期 Issued Date
年 月 日	19 19 19 19 19 19
	01 02 03 05 08 11
	31 18 01 16 21 16

圖則編號 Drg. No.	圖則名稱 Drawing Title	修訂編號 Revision No.
ZS-XC01	玻璃扣蓋加工圖	1 - A - B C D
ZS-XC01R	玻璃扣蓋加工圖	2 - A - B C D
ZS-XY01	玻璃扣蓋加工圖	3 - A - B C D
ZS-XY01R	玻璃扣蓋加工圖	4 - A - B C D
UN-AM1a	單玻插線加工圖	5 - - - - -
UN-AM1a-1	單玻插線加工圖 (數據表)	6 - - - - -
UN-AM1aR	單玻插線加工圖	7 - - - - -
UN-AM1aR-1	單玻插線加工圖 (數據表)	8 - - - - -
UN-AM1b	單玻插線加工圖	9 - - - - -
UN-AM1b-1	單玻插線加工圖 (數據表)	10 - - - - -
UN-AM1bR	單玻插線加工圖	11 - - - - -
UN-AM1bR-1	單玻插線加工圖 (數據表)	12 - - - - -
UN-HM1	單玻插線加工圖	13 - A - - - -
UN-HM301	單玻插線加工圖	14 - A - - - -
UN-HM301S	單玻插線加工圖	15 - A - - - -
UN-EH1	單玻插線加工圖	16 - - - - -
UN-EH1a	單玻插線加工圖	17 - A - - - -
UN-EH1R	單玻插線加工圖	18 - - - - -
UN-EH1aR	單玻插線加工圖	19 - A - - - -
UN-EH301	單玻插線加工圖	20 - - - - -
UN-EH301a	單玻插線加工圖	21 - A B - - -
UN-EH302R	單玻插線加工圖	22 - - - - -
UN-EH302aR	單玻插線加工圖	23 - A - - - -
UN-EH310W	單玻插線加工圖	24 - - - - -
UN-EH310aW	單玻插線加工圖	25 - A - - - -
UN-DM1a	生梗企單玻加工圖	26 - - - - -
UN-DM1a-1	生梗企單玻加工圖 (數據表)	27 - - - - -
UN-DM1aR	生梗企單玻加工圖	28 - - - - -
UN-DM1aR-1	生梗企單玻加工圖 (數據表)	29 - - - - -

**圖則登記表**  
DRAWING REGISTER

工程名稱 Project Title: <b>觀塘裕民坊(T3座) 10F~25F,29F~50F</b>
<b>框架式幕牆副框料拆圖</b>
工程編號 Project No: <b>J-837</b>

接收日期 Receiving Date (適用於客戶圖則)

年									
月									
日									

分發予 Distributed To


發出日期 Issued Date

年	19	19	19	19	19	19			
月	01	02	03	05	08	11			
日	31	18	01	16	21	16			

圖則編號 Drg. No.	圖則名稱 Drawing Title
837-CW-2309	散料安裝位置圖
837-CW-2310	散料安裝位置圖
837-CW-2311	散料安裝位置圖
837-CW-2312	散料安裝位置圖
UN-HM1a	單玻插線加工圖
UN-HM301a	單玻插線加工圖
UN-HM301aS	單玻插線加工圖
UN-HM301(D)	單玻插線加工圖
ZS-XC02	玻璃扣蓋加工圖
ZS-XC02R	玻璃扣蓋加工圖
ZS-XY02	玻璃扣蓋加工圖
ZS-XY02R	玻璃扣蓋加工圖

修訂編號 Revision No.	
88	- A - - B -
89	- A - - B -
90	- A - - B -
91	- A - - B -
92	新增 - - - -
93	新增 - - - -
94	新增 - - - -
95	新增 B - - -
96	- - - 新增 B
97	- - - 新增 B
98	- - - 新增 B
99	- - - 新增 B





美特鋁質有限公司  
MIDI Aluminium Fabricator Ltd.

工程號 J-837 地盤 觀塘裕民坊

地盤用

生窗+SD梗頂位用

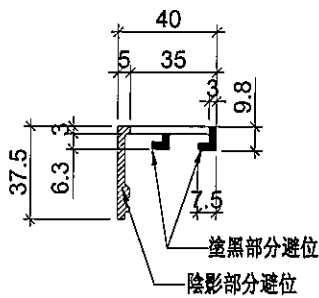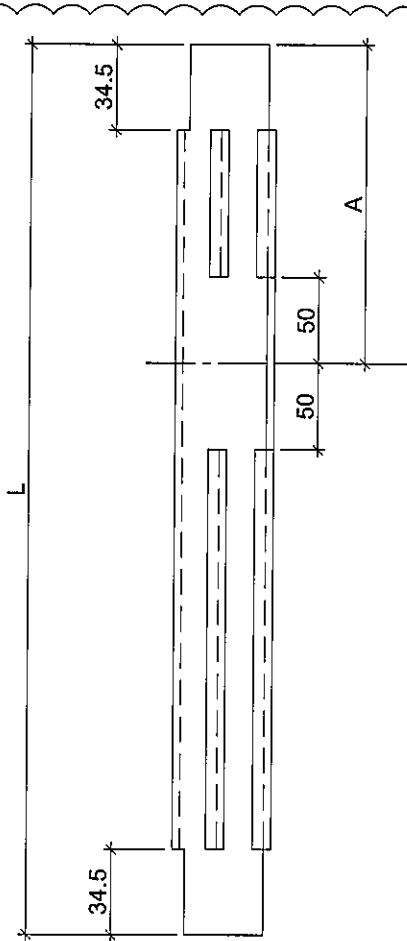

物料編號	L	層數	每層	總數量	分格尺寸	A	使用位置	樓層	
877	33	2	66	900	193.5	T3CW-F-1	10F~25F, 29F-50F		
877	33	2	66	900	193.5	T3CW-E-1	10F~25F, 29F-50F		
877	33	1	33	900	193.5	T3CW-M-2	10F~25F, 29F-50F		
877	33	1	33	900	193.5	T3CW-M-1	10F~25F, 29F-50F		
877	33	2	66	900	193.5	T3CW-L-2	10F~25F, 29F-50F		
877	33	1	33	900	193.5	T3CW-L-1	10F~25F, 29F-50F		
877	33	1	33	900	193.5	T3CW-K-2	10F~25F, 29F-50F		
877	33	1	33	900	193.5	T3CW-K-1	10F~25F, 29F-50F		
877	33	1	33	900	193.5	T3CW-J-2	10F~25F, 29F-50F		
877	33	1	33	900	193.5	T3CW-J-1	10F~25F, 29F-50F		
7S-XC01	877	33	1	33	900	193.5	T3CW-H-3	10F~25F, 29F-50F	
877	33	1	33	900	193.5	T3CW-H-1	10F~25F, 29F-50F		
877	33	1	33	900	193.5	T3CW-C-2	10F~25F, 29F-50F		
877	33	1	33	900	193.5	T3CW-C-1	10F~25F, 29F-50F		
877	33	3	99	900	193.5	T3CW-B-2	10F~25F, 29F-50F		
877	33	1	33	900	193.5	T3CW-B-1	10F~25F, 29F-50F		
877	33	2	66	900	193.5	T3CW-A-2	10F~25F, 29F-50F		
877	33	3	99	900	193.5	T3CW-A-1	10F~25F, 29F-50F		
877	33	1	33	900	193.5	T3CW-D-1	10F~25F, 29F-50F		
877	33	1	33	900	193.5	T3CW-G-1	10F~25F, 29F-50F		
877	33	1	33	900	193.5	T3CW-F-2	10F~25F, 29F-50F		

依據EI1185修改此圖

名稱	玻璃扣蓋	制圖	陳俊賢	2019.07.10	修改	B	C	D
材料	X85558	復核	謝永林	-	日期	2019.05.16	2019.08.21	2019.11.16
顏色	EC-DG-S332054 (3塗)	批準	Jason		圖號	ZS-XC01		





美特鋁質有限公司  
MIDI Aluminium Fabricator Ltd.

工程號 J-837 地盤 觀塘裕民坊

地盤用

生窗+SD梗頂位用

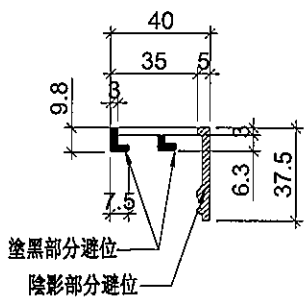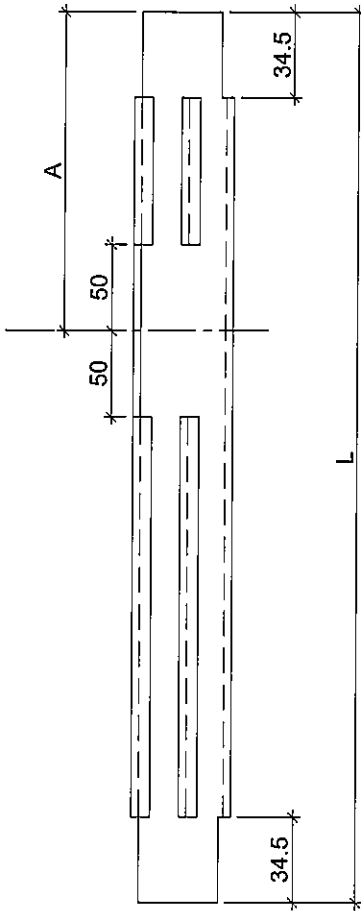

依據EI1185修改此圖

物料編號	L	層數	每層	總數量	分格尺寸	A	使用位置	樓層
877	33	2	66	900	193.5	T3CW-F-1	10F-25F,29-50F	
877	33	3	99	900	193.5	T3CW-E-1	10F-25F,29-50F	
877	33	1	33	900	193.5	T3CW-M-2	10F-25F,29-50F	
877	33	2	66	900	193.5	T3CW-M-1	10F-25F,29-50F	
877	33	1	33	900	193.5	T3CW-L-2	10F-25F,29-50F	
877	33	1	33	900	193.5	T3CW-L-1	10F-25F,29-50F	
877	33	1	33	900	193.5	T3CW-K-2	10F-25F,29-50F	
877	33	1	33	900	193.5	T3CW-K-1	10F-25F,29-50F	
877	33	1	33	900	193.5	T3CW-J-2	10F-25F,29-50F	
877	33	1	33	900	193.5	T3CW-J-1	10F-25F,29-50F	
877	33	1	33	900	193.5	T3CW-H-1	10F-25F,29-50F	
877	33	1	33	900	193.5	T3CW-C-2	10F-25F,29-50F	
877	33	1	33	900	193.5	T3CW-C-1	10F-25F,29-50F	
877	33	2	66	900	193.5	T3CW-B-2	10F-25F,29-50F	
877	33	2	66	900	193.5	T3CW-B-1	10F-25F,29-50F	
877	33	1	33	900	193.5	T3CW-A-2	10F-25F,29-50F	
877	33	3	99	900	193.5	T3CW-A-1	10F-25F,29-50F	
877	33	1	33	900	193.5	T3CW-D-1	10F-25F,29-50F	
877	33	1	33	900	193.5	T3CW-G-1	10F-25F,29-50F	
877	33	2	66	900	193.5	T3CW-F-2	10F-25F,29-50F	

名稱	玻璃扣蓋	制圖	陳俊賢	2019.07.10	修改	B	C	D
材料	X85558	復核	謝永林	-	日期	2019.05.16	2019.08.21	2019.11.16
顏色	EC-DG-S332054 (3塗)	批準	Jason		圖號	ZS-XC01R		




美特鋁質有限公司  
MIDI Aluminium Fabricator Ltd.

工程號 J-837 地盤 觀塘裕民坊

物料編號	L	層數	每層	總數量	分格尺寸	A	使用位置	樓層
ZS-XY01	877	33	2	66	900	193.5	T3CW-F-1	10F~25F, 29F~50F
	877	33	2	66	900	193.5	T3CW-E-1	10F~25F, 29F~50F
	877	33	1	33	900	193.5	T3CW-M-1	10F~25F, 29F~50F
	877	33	1	33	900	193.5	T3CW-B-2	10F~25F, 29F~50F
	877	33	1	33	900	193.5	T3CW-B-1	10F~25F, 29F~50F
	877	33	1	33	900	193.5	T3CW-A-1	10F~25F, 29F~50F
	877	33	1	33	900	193.5	T3CW-F-2	10F~25F, 29F~50F
	877	13	1	13	900	193.5	T3CW-F-1	10F~25F
	877	19	1	19	900	193.5	T3CW-E-1	10F~25F, 29F~35F
	877	14	1	14	900	193.5	T3CW-M-1	10F~25F, 29F

地盤用  
大梗窗位用

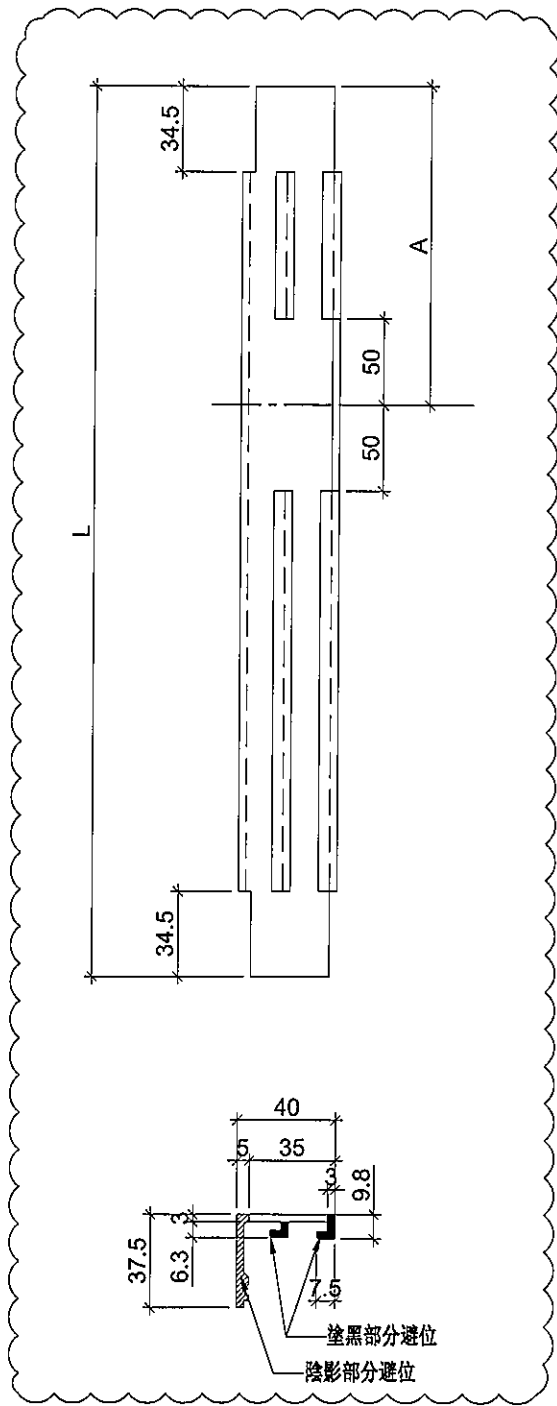

依據EI1185修改此圖

名稱	玻璃扣蓋	制圖	陳俊賢	2019.07.10	修改	B	C	D
材料	X85558	復核	謝永林	-	日期	2019.05.16	2019.08.21	2019.11.16
顏色	EC-DG-S332054 (3塗)	批準	Jason		圖號	ZS-XY01		




美特鋁質 有限公司  
MIDI Aluminium Fabricator Ltd.

工程號 J-837 地盤 觀塘裕民坊


物料編號	L	層數	每層	總數量	分格尺寸	A	使用位置	樓層
ZS-XY01R	877	33	2	66	900	193.5	T3CW-F-1	10F~25F,29F~50F
	877	33	1	33	900	193.5	T3CW-E-1	10F~25F,29F~50F
	877	33	1	33	900	193.5	T3CW-L-2	10F~25F,29F~50F
	877	33	1	33	900	193.5	T3CW-H-3	10F~25F,29F~50F
	877	33	2	66	900	193.5	T3CW-B-2	10F~25F,29F~50F
	877	33	1	33	900	193.5	T3CW-A-2	10F~25F,29F~50F
	877	33	1	33	900	193.5	T3CW-A-1	10F~25F,29F~50F
	877	13	1	13	900	193.5	T3CW-F-1	10F~25F
	877	19	1	19	900	193.5	T3CW-E-1	10F~25F,29F~35F
	877	14	1	14	900	193.5	T3CW-M-1	10F~25F,29F

地盤用

大梗窗位用

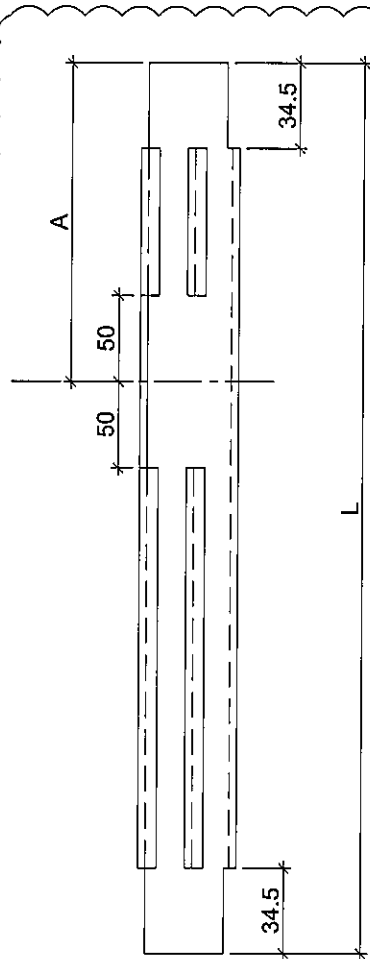

依據EI1185修改此圖

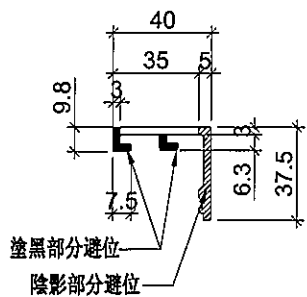

名稱	玻璃扣蓋	制圖	陳俊賢	2019.07.10	修改	B	C	D
材料	X85558	復核	謝永林	-	日期	2019.05.16	2019.08.21	2019.11.16
顏色	EC-DG-S332054 (3塗)	批准	Jason		圖號	ZS-XY01R		





美特鋁質有限公司  
MID Aluminium Fabricator Ltd.

工程號 J-837 地盤 觀塘裕民坊

地盤用

生窗+SD梗頂位用

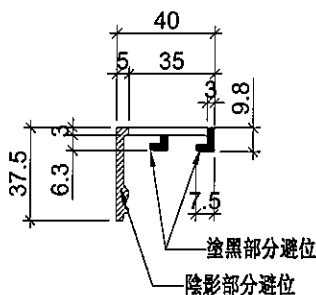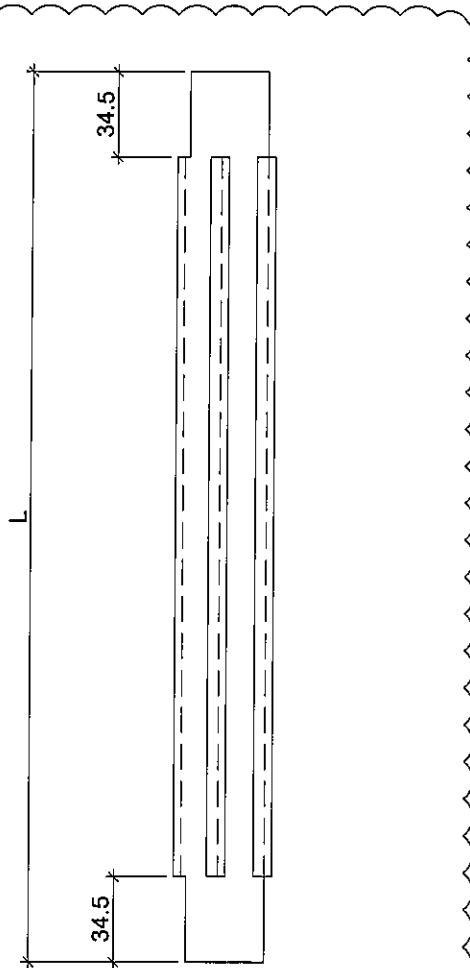

物料編號	L	層數	每層	總數量	分格尺	使用位置	樓層	
ZS-XC02	847	33	4	132	870	T3CW-F-1	10F~25F, 29F-50F	
	847	33	4	132	870	T3CW-E-1	10F~25F, 29F-50F	
	847	33	1	33	870	T3CW-M-2	10F~25F, 29F-50F	
	847	33	2	66	870	T3CW-M-1	10F~25F, 29F-50F	
	847	33	2	66	870	T3CW-L-2	10F~25F, 29F-50F	
	847	33	1	33	870	T3CW-L-1	10F~25F, 29F-50F	
	847	33	1	33	870	T3CW-K-2	10F~25F, 29F-50F	
	847	33	2	66	870	T3CW-K-1	10F~25F, 29F-50F	
	847	33	1	33	870	T3CW-J-2	10F~25F, 29F-50F	
	847	33	2	66	870	T3CW-J-1	10F~25F, 29F-50F	
	847	33	1	33	870	T3CW-H-3	10F~25F, 29F-50F	
	847	33	2	66	870	T3CW-H-1	10F~25F, 29F-50F	
	847	33	2	66	870	T3CW-C-2	10F~25F, 29F-50F	
	847	33	1	33	870	T3CW-C-1	10F~25F, 29F-50F	
	847	33	4	132	870	T3CW-B-2	10F~25F, 29F-50F	
	847	33	2	66	870	T3CW-B-1	10F~25F, 29F-50F	
	847	33	2	66	870	T3CW-A-2	10F~25F, 29F-50F	
	847	33	4	132	870	T3CW-A-1	10F~25F, 29F-50F	
	847	33	2	66	870	T3CW-D-1	10F~25F, 29F-50F	
	847	33	2	66	870	T3CW-G-1	10F~25F, 29F-50F	
	847	33	3	99	870	T3CW-F-2	10F~25F, 29F-50F	
	ZS-XC03	547	33	1	33	570	T3CW-F-1	10F~25F, 29F-50F
		547	33	1	33	570	T3CW-E-1	10F~25F, 29F-50F
		547	33	1	33	570	T3CW-M-2	10F~25F, 29F-50F
547		33	1	33	570	T3CW-L-2	10F~25F, 29F-50F	
547		33	1	33	570	T3CW-L-1	10F~25F, 29F-50F	
547		33	1	33	570	T3CW-K-2	10F~25F, 29F-50F	
547		33	1	33	570	T3CW-K-1	10F~25F, 29F-50F	
547		33	1	33	570	T3CW-J-2	10F~25F, 29F-50F	
547		33	1	33	570	T3CW-J-1	10F~25F, 29F-50F	
547		33	1	33	570	T3CW-H-2	10F~25F, 29F-50F	
547		33	1	33	570	T3CW-H-1	10F~25F, 29F-50F	
547		33	1	33	570	T3CW-C-2	10F~25F, 29F-50F	
547		33	1	33	570	T3CW-C-1	10F~25F, 29F-50F	
547		33	2	66	570	T3CW-B-2	10F~25F, 29F-50F	
547		33	2	66	570	T3CW-A-1	10F~25F, 29F-50F	
547		33	2	66	570	T3CW-D-1	10F~25F, 29F-50F	
547		33	2	66	570	T3CW-G-1	10F~25F, 29F-50F	
547		20	1	20	570	T3CW-F-1	29F~50F	
547		14	1	14	570	T3CW-E-1	36F~50F	
547		19	1	19	570	T3CW-M-1	30F~50F	

依據EI1185修改此圖

名稱	玻璃扣蓋	制圖	陳俊賢	2019.08.20	修改	A	
材料	X85558	復核	謝永林	-	日期	2019.11.16	
顏色	EC-DG-S332054 (3塗)	批准	Jason		圖號	ZS-XC02	





美特鋁質有限公司  
MIDI Aluminium Fabricator Ltd.

工程號 J-837 地盤 觀塘裕民坊

地盤用

生窗+SD梗頂位用

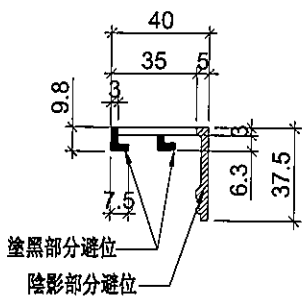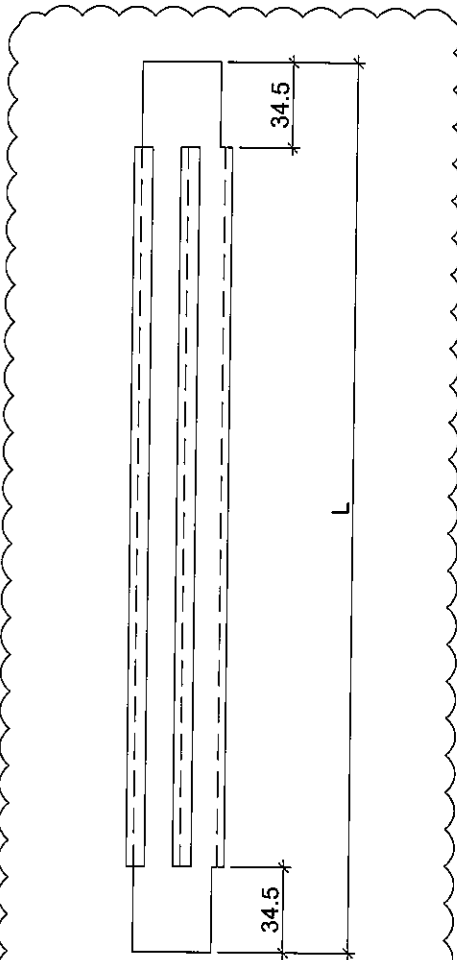

依據EI1185修改此圖

物料編號	L	層數	每層	總數量	分格尺寸	使用位置	樓層	
ZS-XC02R	847	33	4	132	870	T3CW-F-1	10F~25F,29-50F	
	847	33	4	132	870	T3CW-E-1	10F~25F,29-50F	
	847	33	1	33	870	T3CW-M-2	10F~25F,29-50F	
	847	33	2	66	870	T3CW-M-1	10F~25F,29-50F	
	847	33	2	66	870	T3CW-L-2	10F~25F,29-50F	
	847	33	1	33	870	T3CW-L-1	10F~25F,29-50F	
	847	33	1	33	870	T3CW-K-2	10F~25F,29-50F	
	847	33	2	66	870	T3CW-K-1	10F~25F,29-50F	
	847	33	1	33	870	T3CW-J-2	10F~25F,29-50F	
	847	33	2	66	870	T3CW-J-1	10F~25F,29-50F	
	847	33	1	33	870	T3CW-H-3	10F~25F,29-50F	
	847	33	2	66	870	T3CW-H-1	10F~25F,29-50F	
	847	33	2	66	870	T3CW-C-2	10F~25F,29-50F	
	847	33	1	33	870	T3CW-C-1	10F~25F,29-50F	
	847	33	4	132	870	T3CW-B-2	10F~25F,29-50F	
	847	33	2	66	870	T3CW-B-1	10F~25F,29-50F	
	847	33	2	66	870	T3CW-A-2	10F~25F,29-50F	
	847	33	4	132	870	T3CW-A-1	10F~25F,29-50F	
	847	33	2	66	870	T3CW-D-1	10F~25F,29-50F	
	847	33	2	66	870	T3CW-G-1	10F~25F,29-50F	
	847	33	3	99	870	T3CW-F-2	10F~25F,29-50F	
	ZS-XC03R	547	33	1	33	570	T3CW-F-1	10F~25F,29-50F
		547	33	1	33	570	T3CW-E-1	10F~25F,29-50F
		547	33	1	33	570	T3CW-M-2	10F~25F,29-50F
547		33	1	33	570	T3CW-L-2	10F~25F,29-50F	
547		33	1	33	570	T3CW-L-1	10F~25F,29-50F	
547		33	1	33	570	T3CW-K-2	10F~25F,29-50F	
547		33	1	33	570	T3CW-K-1	10F~25F,29-50F	
547		33	1	33	570	T3CW-J-2	10F~25F,29-50F	
547		33	1	33	570	T3CW-J-1	10F~25F,29-50F	
547		33	1	33	570	T3CW-H-2	10F~25F,29-50F	
547		33	1	33	570	T3CW-H-1	10F~25F,29-50F	
547		33	1	33	570	T3CW-C-2	10F~25F,29-50F	
547		33	1	33	570	T3CW-C-1	10F~25F,29-50F	
547		33	2	66	570	T3CW-B-2	10F~25F,29-50F	
547		33	2	66	570	T3CW-A-1	10F~25F,29-50F	
547		33	2	66	570	T3CW-D-1	10F~25F,29-50F	
547		33	2	66	570	T3CW-G-1	10F~25F,29-50F	
547		20	1	20	570	T3CW-F-1	29F~50F	
547		14	1	14	570	T3CW-E-1	36F~50F	
547		19	1	19	570	T3CW-M-1	30F~50F	



名稱	玻璃扣蓋	制圖	陳俊賢	2019.08.20	修改	A	
材料	X85558	復核	謝永林	-	日期	2019.11.16	
顏色	EC-DG-S332054 (3塗)	批准	Jason		圖號	ZS-XC02R	



美特鋁質有限公司  
MIDI Aluminium Fabricator Ltd.

工程號 J-837 地盤 觀塘裕民坊

地盤用  
大梗窗位用

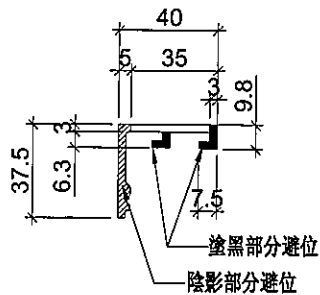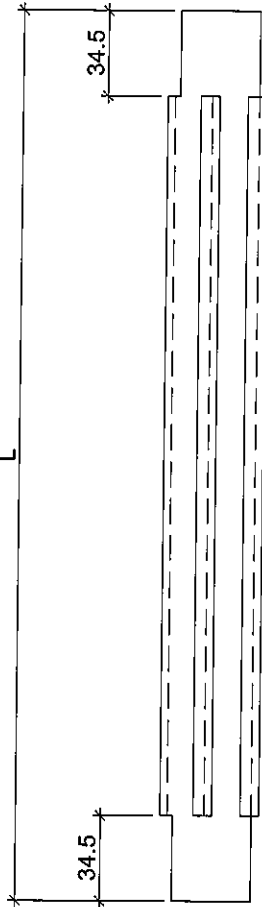

物料編號	L	層數	每層	總數量	分格尺寸	使用位置	樓層
ZS-XY02	2227	33	2	66	2250	T3CW-F-1	10F~25F, 29F~50F
	2227	33	2	66	2250	T3CW-E-1	10F~25F, 29F~50F
	2227	33	1	33	2250	T3CW-M-1	10F~25F, 29F~50F
	2227	33	1	33	2250	T3CW-L-2	10F~25F, 29F~50F
	2227	33	1	33	2250	T3CW-K-1	10F~25F, 29F~50F
	2227	33	1	33	2250	T3CW-J-1	10F~25F, 29F~50F
	2227	33	1	33	2250	T3CW-H-3	10F~25F, 29F~50F
	2227	33	1	33	2250	T3CW-H-1	10F~25F, 29F~50F
	2227	33	1	33	2250	T3CW-C-2	10F~25F, 29F~50F
	2227	33	2	66	2250	T3CW-B-2	10F~25F, 29F~50F
	2227	33	1	33	2250	T3CW-B-1	10F~25F, 29F~50F
	2227	33	1	33	2250	T3CW-A-2	10F~25F, 29F~50F
	2227	33	2	66	2250	T3CW-A-1	10F~25F, 29F~50F
	2227	33	2	66	2250	T3CW-F-2	10F~25F, 29F~50F
	2227	13	1	13	2250	T3CW-F-1	10F~25F
	2227	20	1	20	2250	T3CW-E-1	10F~25F, 29F~36F
	2227	15	1	15	2250	T3CW-M-1	10F~25F, 29F~30F

依據EI1185修改此圖


名稱	玻璃扣蓋	制圖	陳俊賢	2019.08.20	修改	A	
材料	X85558	復核	謝永林	-	日期	2019.11.16	
顏色	EC-DG-S332054 (3塗)	批准	Jason		圖號	ZS-XY02	



美特鋁質有限公司  
MIDI Aluminium Fabricator Ltd.

工程號 J-837 地盤 觀塘裕民坊

地盤用  
大梗窗位用

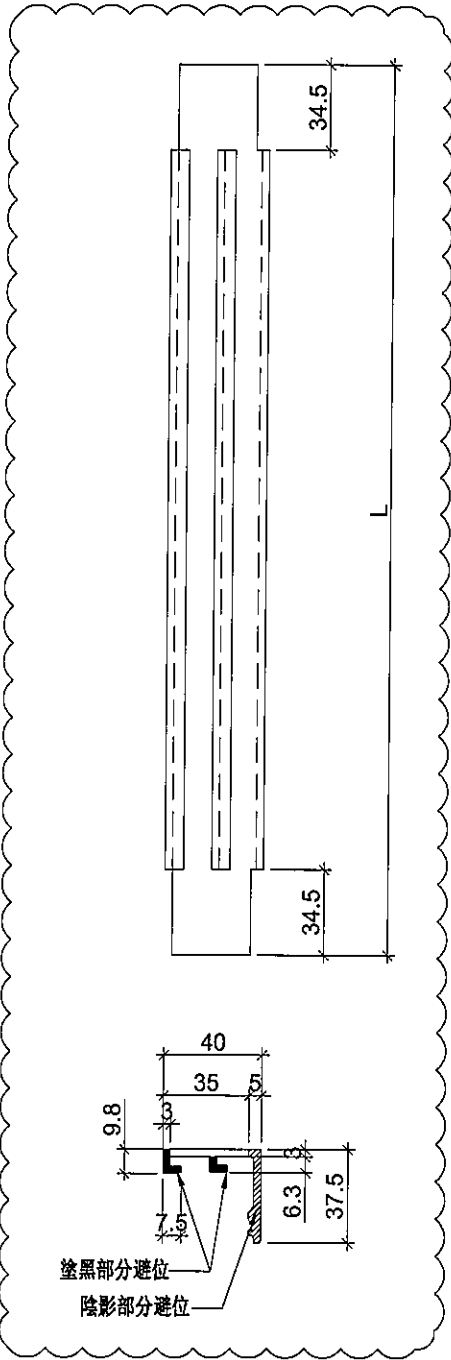

依據EI1185修改此圖

物料編號	L	層數	每層	總數量	分格尺寸	使用位置	樓層
ZS-XY02R	2227	33	2	66	2250	T3CW-F-1	10F~25F,29F~50F
	2227	33	2	66	2250	T3CW-E-1	10F~25F,29F~50F
	2227	33	1	33	2250	T3CW-M-1	10F~25F,29F~50F
	2227	33	1	33	2250	T3CW-L-2	10F~25F,29F~50F
	2227	33	1	33	2250	T3CW-K-1	10F~25F,29F~50F
	2227	33	1	33	2250	T3CW-J-1	10F~25F,29F~50F
	2227	33	1	33	2250	T3CW-H-3	10F~25F,29F~50F
	2227	33	1	33	2250	T3CW-H-1	10F~25F,29F~50F
	2227	33	1	33	2250	T3CW-C-2	10F~25F,29F~50F
	2227	33	2	66	2250	T3CW-B-2	10F~25F,29F~50F
	2227	33	1	33	2250	T3CW-B-1	10F~25F,29F~50F
	2227	33	1	33	2250	T3CW-A-2	10F~25F,29F~50F
	2227	33	2	66	2250	T3CW-A-1	10F~25F,29F~50F
	2227	33	2	66	2250	T3CW-F-2	10F~25F,29F~50F
	2227	13	1	13	2250	T3CW-F-1	10F~25F
	2227	20	1	20	2250	T3CW-E-1	10F~25F,29F~36F
	2227	15	1	15	2250	T3CW-M-1	10F~25F,29F~30F

名稱	玻璃扣蓋	制圖	陳俊賢	2019.08.20	修改	A	
材料	X85558	復核	謝永林	-	日期	2019.11.16	
顏色	EC-DG-S332054 (3塗)	批准	Jason		圖號	ZS-XY02R	