



工程指示 / 要求簡箋(E.I.)

工程指示編號：EI / 0271 / 19

修改版次：A

工程編號：J - 837

工程名稱：觀塘裕民坊

工程項目：幕牆 唧膠做法

收件人：生統 / 謝永林 / 王良

發件人：Eric Liu

日期：15/03/2019

要求提供 / 確認 事項：

- () 初步鋁料 B.M. () 加工拆圖，然後生產 () 尺寸表
- () 正式鋁料 B.M. () 技術上資料 / 指示 () 報價
- () 配件 B.M. () 樣辦或貨品說明書 () 分判合約
- () 其他：_____

內容：

A 版: (1) 基仔面防水片 批擋網拉釘位廠要唧膠

(2) 橫碰企 L 角要唧膠修死 (1個死後還有2個膠)

謝謝!

請在 2019 / 03 / 16 前完成上列要求。

附：2 頁

以上項目為:

- 原合約工程包 原合約工程加 / 減賬 新工程報價

原因：-

分發東莞各部門：

- () 生產技術總監 連附件 (/) 技術部 連附件 永林 () 生產部 連附件 () 機械設計部 連附件
- () 採購部 連附件 (/) 生產統籌部 連附件 梅
- () 質檢部 連附件 () 會計部 連附件 () 報關組 連附件 () 其他 楊榮輝 連附件

分發香港各部門：

- () 行政部 連附件 () 會計部 連附件 () 統籌部 連附件 () 工程部地盤科文 連附件 炳哥
- () 採購部 連附件 () QS 部 連附件 () 維修部 連附件 () 其他 _____ 連附件

傳遞編號：

HK 0617 / 19


發件人簽署：

項目經理簽署：

叶膠

修死

叶膠後要有叶膠
效果

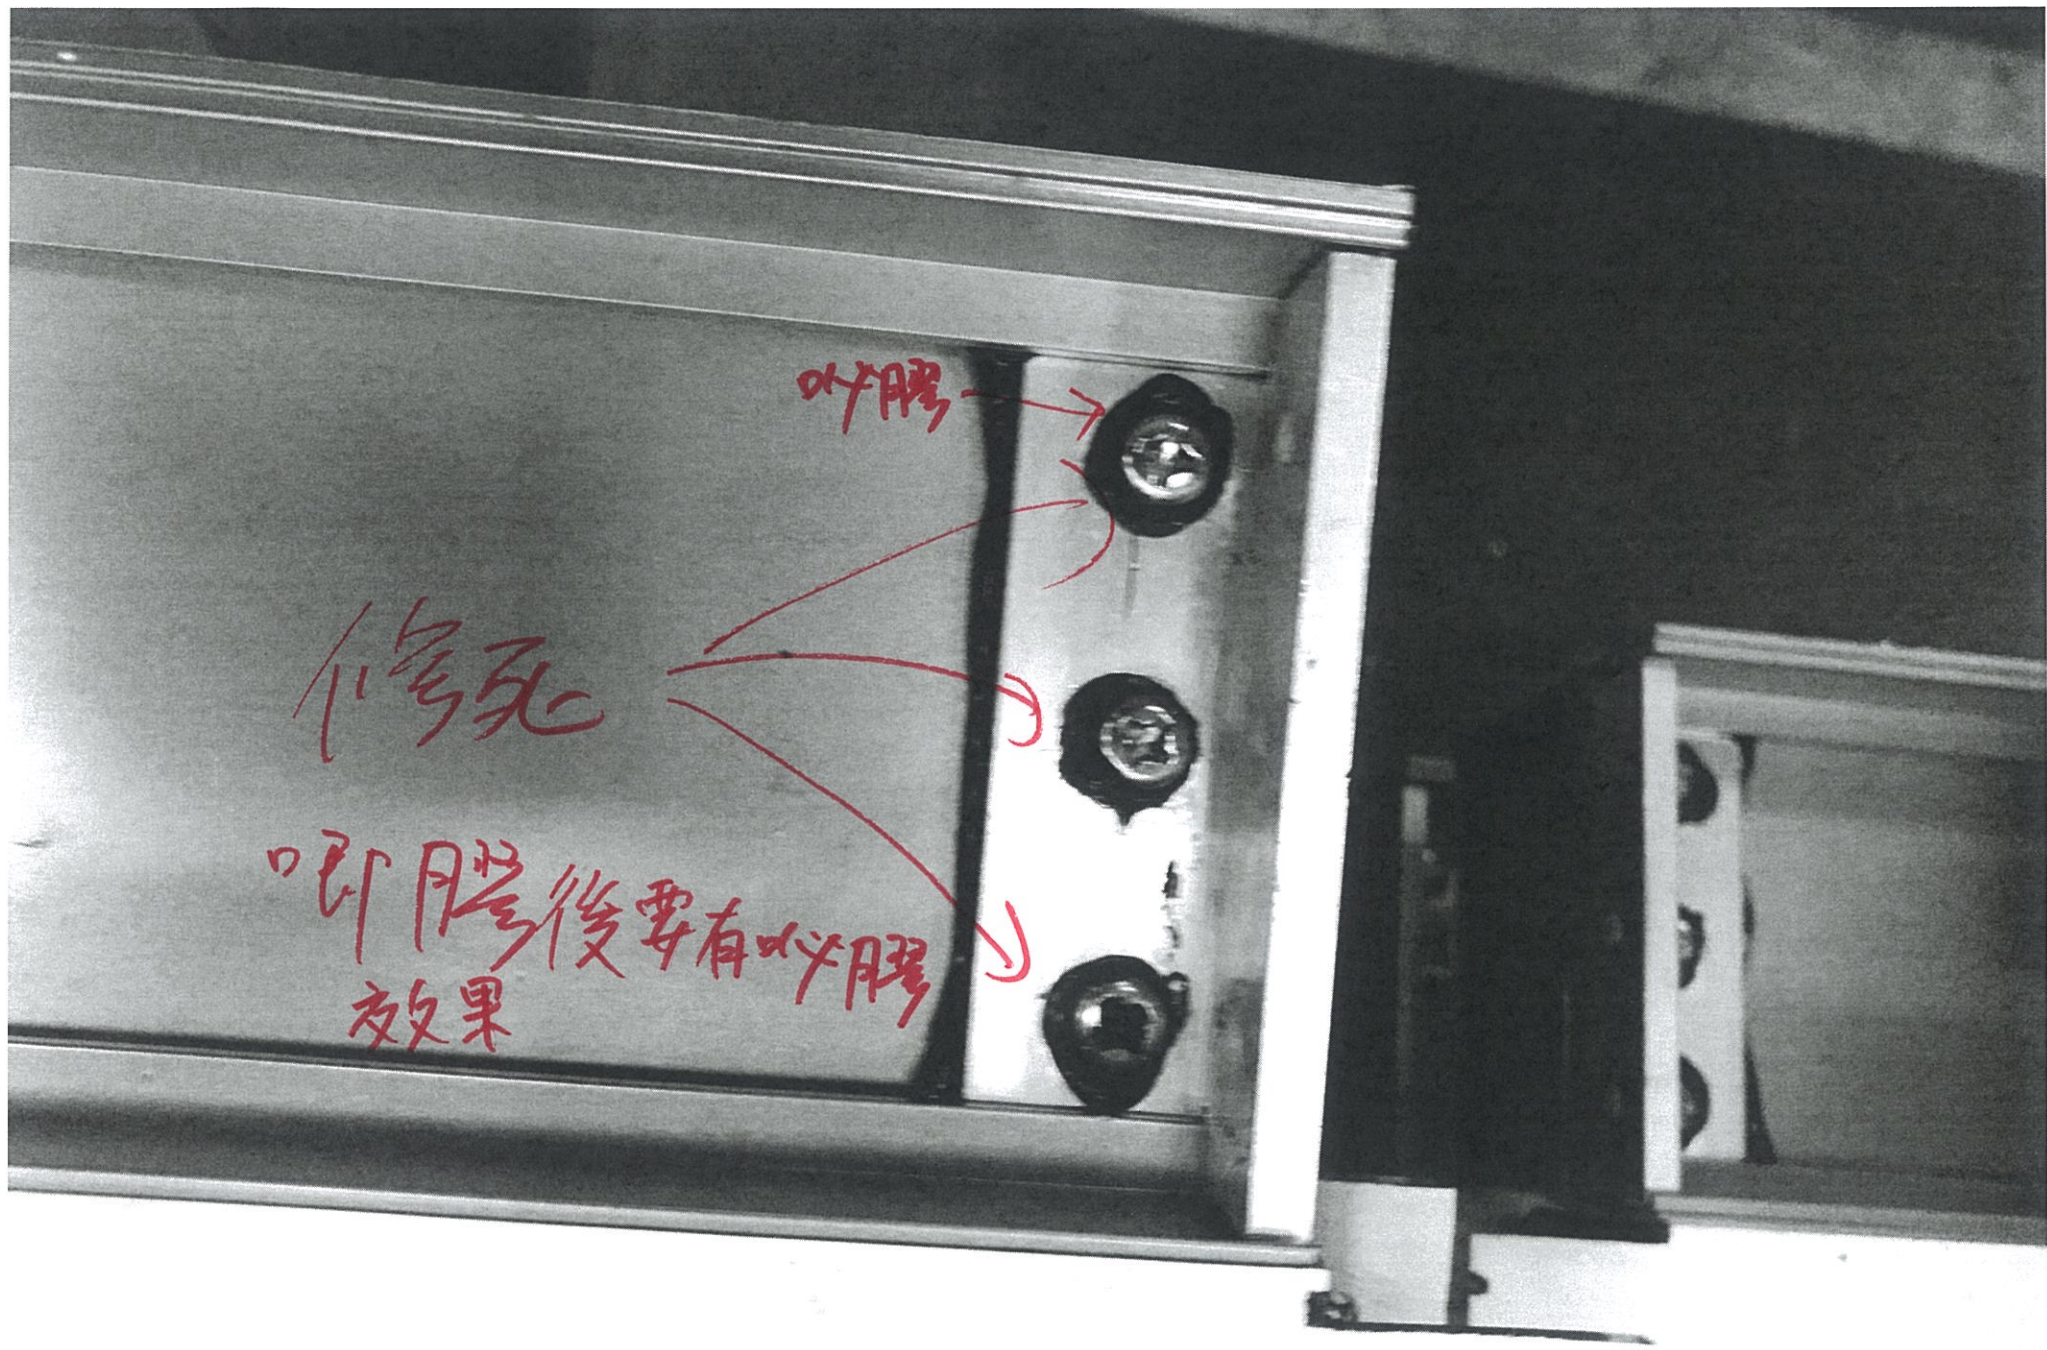

打釘
做印膠

