



工程指示 / 要求簡箋(E.I.)

工程指示編號：EI / 024 / 19

修改版次：-

工程編號：J - 837

工程名稱：觀塘裕民坊

工程項目：幕牆 浴室位防水片(樣板)

收件人：生統 / 永林

發件人：Eric Liu

日期：13/02/2019

要求提供 / 確認 事項：

- |                                    |                                     |                               |
|------------------------------------|-------------------------------------|-------------------------------|
| <input type="checkbox"/> 初步鋁料 B.M. | <input type="checkbox"/> 加工拆圖，然後生產  | <input type="checkbox"/> 尺寸表  |
| <input type="checkbox"/> 正式鋁料 B.M. | <input type="checkbox"/> 技術上資料 / 指示 | <input type="checkbox"/> 報價   |
| <input type="checkbox"/> 配件 B.M.   | <input type="checkbox"/> 樣辦或貨品說明書   | <input type="checkbox"/> 分判合約 |
| <input type="checkbox"/> 其他：_____  |                                     |                               |

內容：

請按附圖做兩款防水片樣板，在地盤試裝供業主批

每款各做 5 件，長度 L=2440，送地盤試裝

謝謝

請在 2019/ 1 / 25 前完成上列要求。

附：1 頁

以上項目為：

- 原合約工程包                       原合約工程加 / 減賬                       新工程報價

原因：-

分發東莞各部門：

- ( ) 生產技術總監  連附件    ( ) 技術部  連附件    ( ) 生產部  連附件    ( ) 機械設計部  連附件  
 ( ) 採購部  連附件    ( ) 生產統籌部  連附件  
 ( ) 質檢部  連附件    ( ) 會計部  連附件    ( ) 報關組  連附件    ( ) 其他 楊榮輝  連附件

分發其他分判：

- ( ) 王禮秋  連附件

分發香港各部門：

- ( ) 行政部  連附件    ( ) 會計部  連附件    ( ) 統籌部  連附件    ( ) 工程部地盤科文  連附件    ( ) 採購部  連附件    ( ) QS 部  連附件    ( ) 維修部  連附件    ( ) 其他 \_\_\_\_\_  連附件

傳遞編號：

HK 0371 / 19

發件人簽署：

項目經理簽署：

45

加工圖

圖號 = BSF-001a

1.5mm 鋁板

L=2440mm

顏色 = UCT 803649 FxL-3  
(廠自噴)

5件

3 00 d/c, M5 螺絲

BSF-001a

BSF-002a

3 00 d/c, M5 螺絲


圖號 = BSF-002a

1.5mm 鋁板

L=2440mm

顏色 = mill

5件

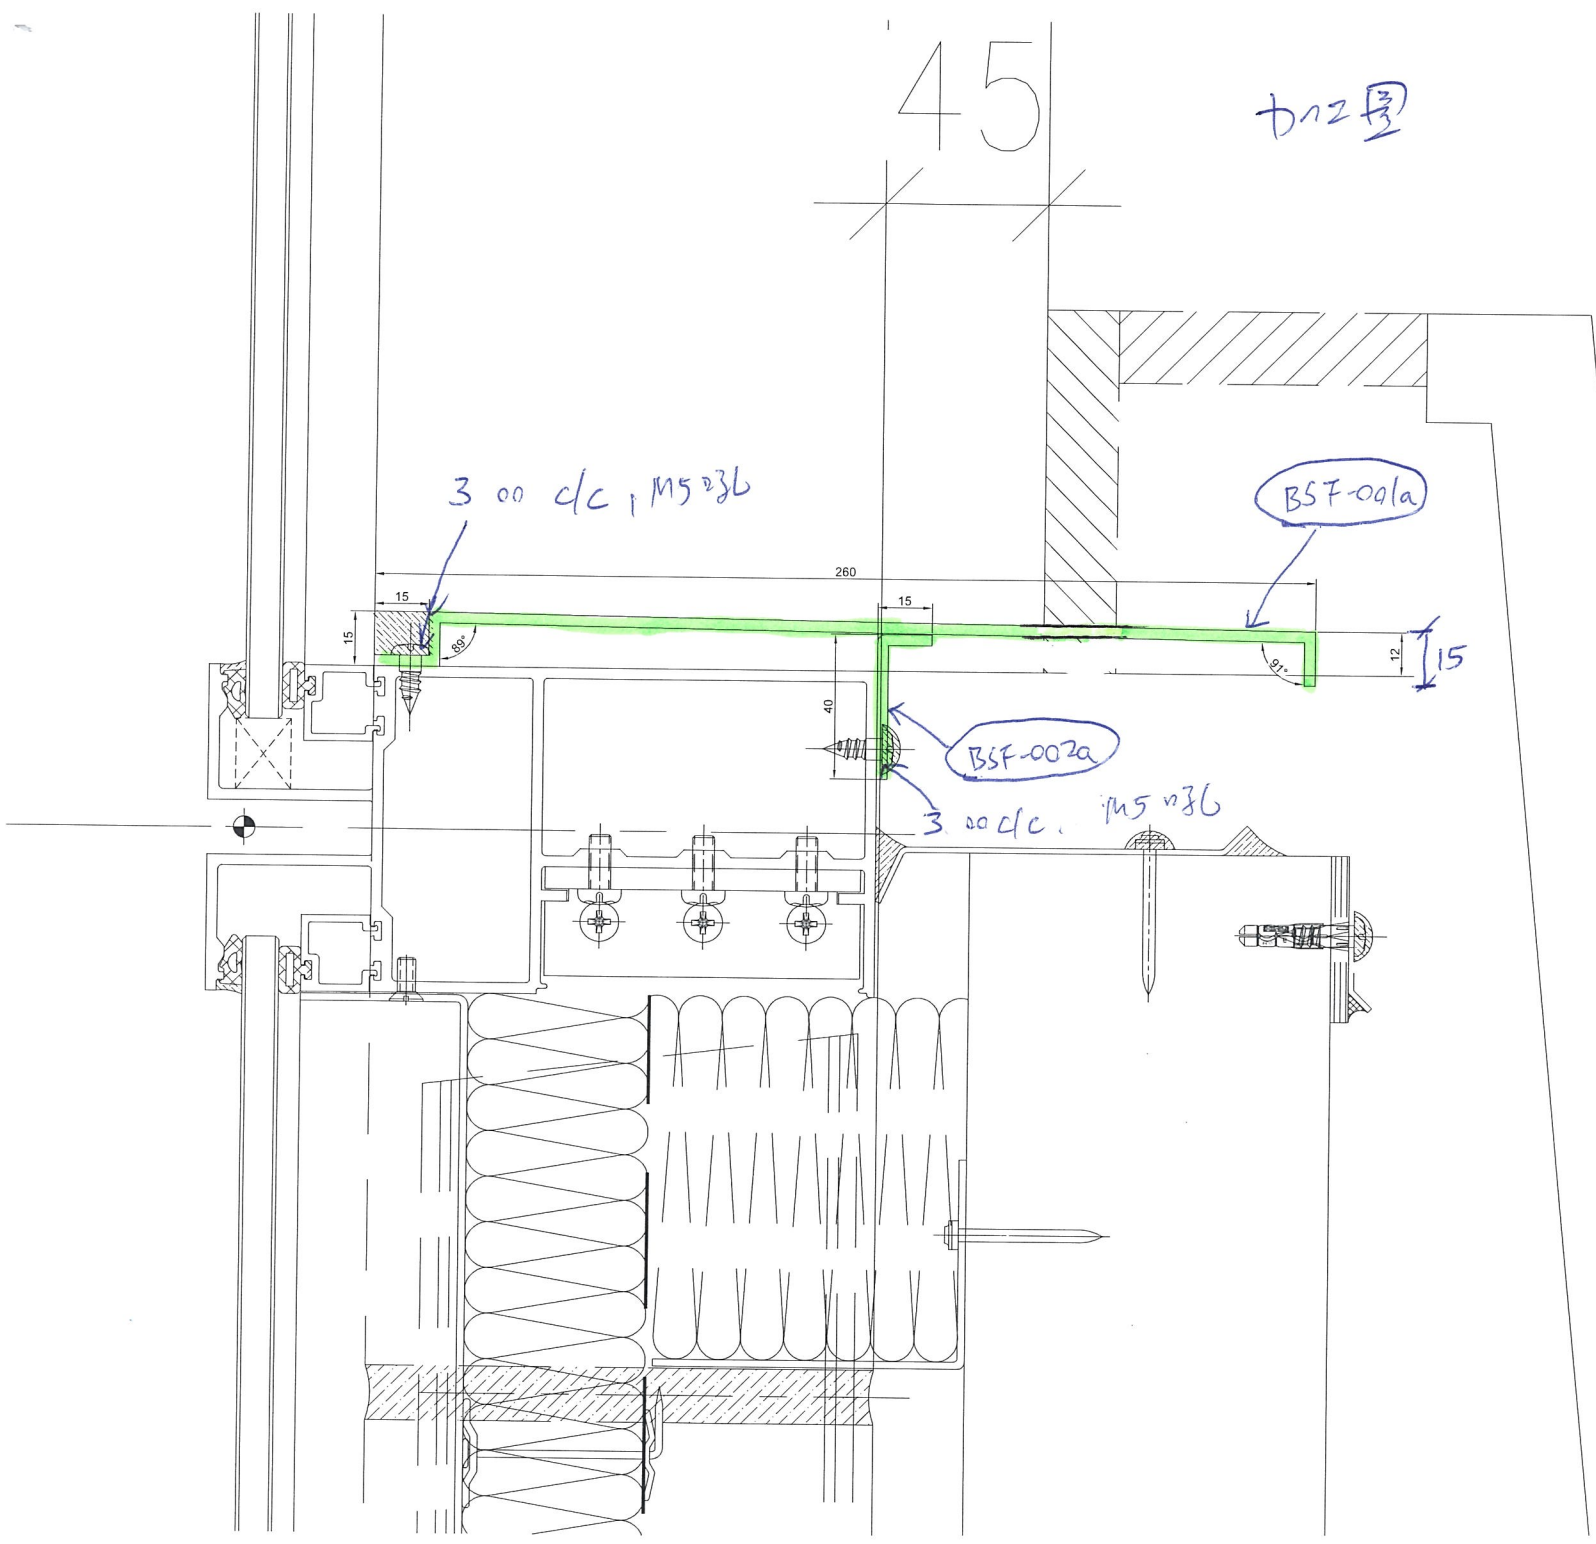

2019\_1-30

1476 detail

4/23/19

