



工程指示 / 要求簡箋(E.I.)

工程指示編號：EI / 0244 / 19

修改版次：C

工程編號：J - 837

工程名稱：觀塘裕民坊

工程項目：幕牆 鋁背板(T1-T5 大貨 9-50/F)(T1C 修改)

收件人：生統 / 永林

發件人：Eric Liu

日期：14/05/2019

要求提供 / 確認 事項：

- | | | |
|------------------------------------|-------------------------------------|-------------------------------|
| <input type="checkbox"/> 初步鋁料 B.M. | <input type="checkbox"/> 加工拆圖，然後生產 | <input type="checkbox"/> 尺寸表 |
| <input type="checkbox"/> 正式鋁料 B.M. | <input type="checkbox"/> 技術上資料 / 指示 | <input type="checkbox"/> 報價 |
| <input type="checkbox"/> 配件 B.M. | <input type="checkbox"/> 樣辦或貨品說明書 | <input type="checkbox"/> 分判合約 |
| <input type="checkbox"/> 其他：_____ | | |

內容：

請按加工圖生產背板，送地盤安裝用 (T1-T5 大貨 9-50/F)

C 版: 因 T1C 大圖分倉有誤，需修改拆圖，請先補做 7-8/F 背板送地盤，樣板層位置用請優先生產 APB-28，APB-28a 全數送地盤安裝 (阻裝防水片)

1) 請按 MO 生產及出貨(EI9959A)

謝謝！

請在 2019/ 05 / 30 前完成上列要求。

附：-

以上項目為：

- 原合約工程包 原合約工程加 / 減賬 新工程報價

原因：-

分發東莞各部門：

- () 生產技術總監 連附件 () 技術部 連附件 *永林* () 生產部 連附件 () 機械設計部 連附件
 () 採購部 連附件 () 生產統籌部 連附件
 () 質檢部 連附件 () 會計部 連附件 () 報關組 連附件 () 其他 楊榮輝 連附件
- 分發其他分判：
 () 王禮秋 連附件

分發香港各部門：

- () 行政部 連附件 () 會計部 連附件 () 統籌部 連附件 () 工程部地盤科文 連附件 *永林*
 () 採購部 連附件 () QS 部 連附件 () 維修部 連附件 () 其他 _____ 連附件


傳遞編號：

HK 1097/19

發件人簽署：
Eric Liu

項目經理簽署：
永林

EG-DWG3

 美特鋁質有限公司 MIDI Aluminium Fabric				物料編號	L	數量	M	X	N	EQ	分格尺寸	使用位置	樓層	樓層數	每層數
工程號	J-837	地盤	觀塘裕民坊	APB-01	530	72	300	X	1	115	650	T3CWF-1	9-25,28-51F	36	2
					530	108	300	X	1	115	650	T3CWE-1	9-25,28-51F	36	3
530	36	300	X		1	115	650	T3CWM-2	9-25F, 28-51F	36	1				
530	36	300	X		1	115	650	T3CWM-1	9-25F, 28-51F	36	1				
530	36	300	X		1	115	650	T3CWL-2	9-25F, 28-51F	36	1				
530	36	300	X		1	115	650	T3CWL-1	9-25F, 28-51F	36	1				
530	35	300	X		1	115	650	T3CWL-2	9-25F, 28-50F	35	1				
530	36	300	X		1	115	650	T3CWL-1	9-25F, 28-51F	36	1				
530	36	300	X		1	115	650	T3CWL-1	9-25F, 28-51F	36	1				
530	36	300	X		1	115	650	T3CWH-3	9-25F, 28-51F	36	1				
530	72	300	X		1	115	650	T3CWH-1	9-25F, 28-51F	36	2				
530	36	300	X		1	115	650	T3CWC-2	9-25F, 28-51F	36	1				
530	36	300	X		1	115	650	T3CWC-1	9-25F, 28-51F	36	1				
530	144	300	X		1	115	650	T3CWB-2	9-25F, 28-51F	36	4				
530	144	300	X		1	115	650	T3CWA-1	9-25F, 28-51F	36	4				
合計					899										
APB-02	330	35	250	X	1	40	450	T3CWF-1	9-25,28-50F	35	1				
	330	36	250	X	1	40	450	T3CWF-1	9-25,28-51F	36	1				
	330	36	250	X	1	40	450	T3CWE-1	9-25,28-51F	36	1				
	330	36	250	X	1	40	450	T3CWM-1	9-25,28-51F	36	1				
	330	36	250	X	1	40	450	T3CWL-2	9-25F, 28-51F	36	1				
	330	36	250	X	1	40	450	T3CWL-1	9-25F, 28-51F	36	1				
	330	35	250	X	1	40	450	T3CWL-2	9-25F, 28-50F	35	1				
	330	36	250	X	1	40	450	T3CWL-1	9-25F, 28-51F	36	1				
	330	36	250	X	1	40	450	T3CWC-2	9-25F, 28-51F	36	1				
	330	72	250	X	1	40	450	T3CWB-1	9-25F, 28-51F	36	2				
	330	72	250	X	1	40	450	T3CWA-2	9-25F, 28-51F	36	2				
	330	70	250	X	1	40	450	T3CWD-1	9-25F, 28-50F	35	2				
	330	72	250	X	1	40	450	T3CWG-1	9-25F, 28-51F	36	2				
	330	72	250	X	1	40	450	T3CWF-2	9-25F, 28-51F	36	2				
合計					645										
APB-16	430	36	300	X	1	65	550	T3CWF-2	9-25F, 28-51F	36	1				

物料編號	L	數量	M	X	N	EQ	分格尺寸	使用位置	樓層	樓層數	每層數	修改
APB-01	530	102	300	X	1	115	650	T5CW N-1	9-25F, 28-49F	34	3	
	530	102	300	X	1	115	650	T5CW M-2	9-25F, 28-49F	34	3	
	530	102	300	X	1	115	650	T5CW L-1	9-25F, 28-49F	34	3	
	530	68	300	X	1	115	650	T5CW H-2	9-25F, 28-49F	34	2	
	530	34	300	X	1	115	650	T5CW H-1	9-25F, 28-49F	34	1	
	530	34	300	X	1	115	650	T5CW G-2	9-25F, 28-49F	34	1	
	530	34	300	X	1	115	650	T5CW G-1	9-25F, 28-49F	34	1	
	530	34	300	X	1	115	650	T5CW F-2	9-25F, 28-49F	34	1	
	530	34	300	X	1	115	650	T5CW F-1	9-25F, 28-49F	34	1	
	530	34	300	X	1	115	650	T5CW E-2	9-25F, 28-49F	34	1	
	530	34	300	X	1	115	650	T5CW E-1	9-25F, 28-49F	34	1	
	530	34	300	X	1	115	650	T5CW D-2	9-25F, 28-49F	34	1	
	530	34	300	X	1	115	650	T5CW D-1	9-25F, 28-49F	34	1	
	530	34	300	X	1	115	650	T5CW C-1	9-25F, 28-49F	34	1	
	530	33	300	X	1	115	650	T5CW C-1	9-20F, 22-25F, 28-49F	33	1	
	530	69	300	X	1	115	650	T5CW C-1	22-25F, 28-49F	23	3	
530	68	300	X	1	115	650	T5CW A-3	9-25F, 28-49F	34	2		
合計		884										
APB-02	330	68	250	X	1	40	450	T5CWA-2	9-25F, 28-49F	34	2	
	330	34	250	X	1	40	450	T5CWN-1	9-25F, 28-49F	34	1	
	330	34	250	X	1	40	450	T5CWM-2	9-25F, 28-49F	34	1	
	330	68	250	X	1	40	450	T5CWM-1	9-25F, 28-49F	34	2	
	330	68	250	X	1	40	450	T5CWL-2	9-25F, 28-49F	34	2	
	330	34	250	X	1	40	450	T5CWL-1	9-25F, 28-49F	34	1	
	330	102	250	X	1	40	450	T5CWJK-1	9-25F, 28-49F	34	3	
	330	68	250	X	1	40	450	T5CWH-3	9-25F, 28-49F	34	2	
	330	34	250	X	1	40	450	T5CWH-2	9-25F, 28-49F	34	1	
	330	34	250	X	1	40	450	T5CWG-1	9-25F, 28-49F	34	1	
	330	34	250	X	1	40	450	T5CWF-2	9-25F, 28-49F	34	1	
	330	34	250	X	1	40	450	T5CWE-1	9-25F, 28-49F	34	1	
	330	34	250	X	1	40	450	T5CWE-2	9-25F, 28-49F	34	1	
	330	10	250	X	1	40	450	T5CWC-1	9-20F	10	1	減少數量
330	68	250	X	1	40	450	T5CWA-3	9-25F, 28-49F	34	2		
合計		724										
APB-16	430	34	300	X	1	65	550	T5CWA-1	9-25F, 28-49F	34	1	
APB-20	260	34	180	X	1	40	380	T5CWJK-1	9-25F, 28-49F	34	1	


名稱	鋁板拆圖	制圖	鞠章芳	2019.2.14	修改	B	
材料	2mm厚鋁板	復核			日期	2019.5.6	
顏色	香檳金UCT803649FXL-3	批准			圖號	APB-01(2)	

EG-DWG3

物料編號	L	數量	M	X	N	A	分格尺寸	使用位置	樓層	樓層數	每層數	修改
APB-SD-101	787.5	34	300	X	2	93.75	907.5	T1CW G-1	9-25F,28-49F	34	1	
APB-SD-103	640.0	34	250	X	2	70	760.0	T1CW F-2	9-25F,28-49F	34	1	
APB-SD-104	847.5	34	250	X	3	48.75	967.5	T1CW E-1	9-25F,28-49F	34	1	
APB-SD-105(新)	972.5	34	280	X	3	66.25	1092.5	T1CW D-1	9-25F,28-49F	34	1	
APB-SD-106	647.5	33	250	X	2	73.75	767.5	T1CW D-1	9-25F,28-48F	33	1	
APB-SD-107	815.0	34	300	X	2	107.5	935	T1CW D-1	9-25F,28-49F	34	1	
APB-SD-108	1160.0	33	250	X	4	80	1280.0	T1CW A-3	9-25F,28-48F	33	1	
APB-SD-109	887.5	34	250	X	3	68.75	1007.5	T1CW A-2	9-25F,28-49F	34	1	
APB-SD-110	887.5	34	250	X	3	68.75	1007.5	T1CWB-2	9-25F,28-49F	34	1	
APB-SD-111	1310.0	34	300	X	4	55	1430.0	T1CWB-1	9-25F,28-49F	34	1	
APB-SD-112	915.0	34	250	X	3	82.5	1035.0	T1CWC-1	9-25F,28-49F	34	1	
APB-SD-113	797.5	36	300	X	2	98.75	917.5	T1CWC-1	7-25F,28-49F	36	1	修改分格 /數量
APB-SD-114	815.0	34	300	X	2	107.5	935.0	T1CWM-2	9-25F,28-49F	34	1	
APB-SD-115	647.5	34	250	X	2	73.75	767.5	T1CWM-1	9-25F,28-49F	34	1	
APB-SD-116	647.5	34	250	X	2	73.75	767.5	T1CWL-2	9-25F,28-49F	34	1	
APB-SD-117	815.0	34	300	X	2	107.5	935.0	T1CWL-1	9-25F,28-49F	34	1	
APB-SD-118	815.0	34	300	X	2	107.5	935.0	T1CWK-2	9-25F,28-49F	34	1	
APB-SD-121	840.0	34	250	X	3	45	960.0	T1CWJ-1	9-25F,28-49F	34	1	
APB-SD-122	1015.0	34	300	X	3	57.5	1135.0	T1CWH-2	9-25F,28-49F	34	1	
APB-SD-123	687.5	34	300	X	2	43.75	807.5	T1CWH-2	9-25F,28-49F	34	1	

物料編號	L	數量	M	X	N	A	分格尺寸	使用位置	樓層	樓層數	每層數
APB-SD-201	787.5	37	300	X	2	93.75	907.5	T2CWH-1	9-25,28-52F	37	1
APB-SD-202(新)	897.5	37	250	X	3	73.75	1017.5	T2CWH-1	9-25,28-52F	37	1
APB-SD-203	647.5	37	250	X	2	73.75	767.5	T2CWG-2	9-25,28-52F	37	1
APB-SD-204	815.0	37	300	X	2	107.5	935.0	T2CWG-2	9-25,28-52F	37	1
APB-SD-205	815.0	38	300	X	2	107.5	935.0	T2CWF-2	9-25,28-53F	38	1
APB-SD-206	647.5	38	250	X	2	73.75	767.5	T2CWF-1	9-25,28-53F	38	1
APB-SD-207	647.5	38	250	X	2	73.75	767.5	T2CWE-2	9-25,28-53F	38	1
APB-SD-208	815.0	38	300	X	2	107.5	935.0	T2CWE-1	9-25,28-53F	38	1
APB-SD-209	740.0	38	300	X	2	70	860.0	T2CWD-1	9-25,28-53F	38	1
APB-SD-210	740.0	38	300	X	2	70	860.0	T2CWC-1	9-25,28-53F	38	1
APB-SD-211	1165.0	38	250	X	4	82.5	1285.0	T2CWB-2	9-25,28-53F	38	1
APB-SD-212	787.5	38	300	X	2	93.75	907.5	T2CWB-2	9-25,28-53F	38	1
APB-SD-213	787.5	38	300	X	2	93.75	907.5	T2CWA-1	9-25,28-53F	38	1
APB-SD-214	1065.0	38	300	X	3	82.5	1185.0	T2CWA-1	9-25,28-53F	38	1
APB-SD-216	787.5	38	300	X	2	93.75	907.5	T2CWM-2	9-25,28-53F	38	1
APB-SD-217	940.0	38	250	X	3	95	1060.0	T2CWM-1	9-25,28-53F	38	1
APB-SD-218	572.5	38	230	X	2	56.25	692.5	T2CWL-2	9-25,28-53F	38	1
APB-SD-219(新)	847.5	38	250	X	3	48.75	967.5	T2CWL-2	9-25,28-53F	38	1
APB-SD-220(新)	847.5	38	250	X	3	48.75	967.5	T2CWK-1	9-25,28-53F	38	1
APB-SD-221	585.0	38	250	X	2	42.5	705.0	T2CWK-1	9-25,28-53F	38	1
APB-SD-222	585.0	38	250	X	2	42.5	705.0	T2CWJ-1	9-25,28-53F	38	1
APB-SD-223(新)	740.0	38	300	X	2	70	860.0	T2CWJ-1	9-25,28-53F	38	1

名稱	鋁板拆圖	制圖	鞠章芳	2019.2.14	修改	B
材料	2mm厚鋁板	復核			日期	2019.5.6
顏色	香檳金UCT803649FXL-3	批准			圖號	APB-SD-101(1)

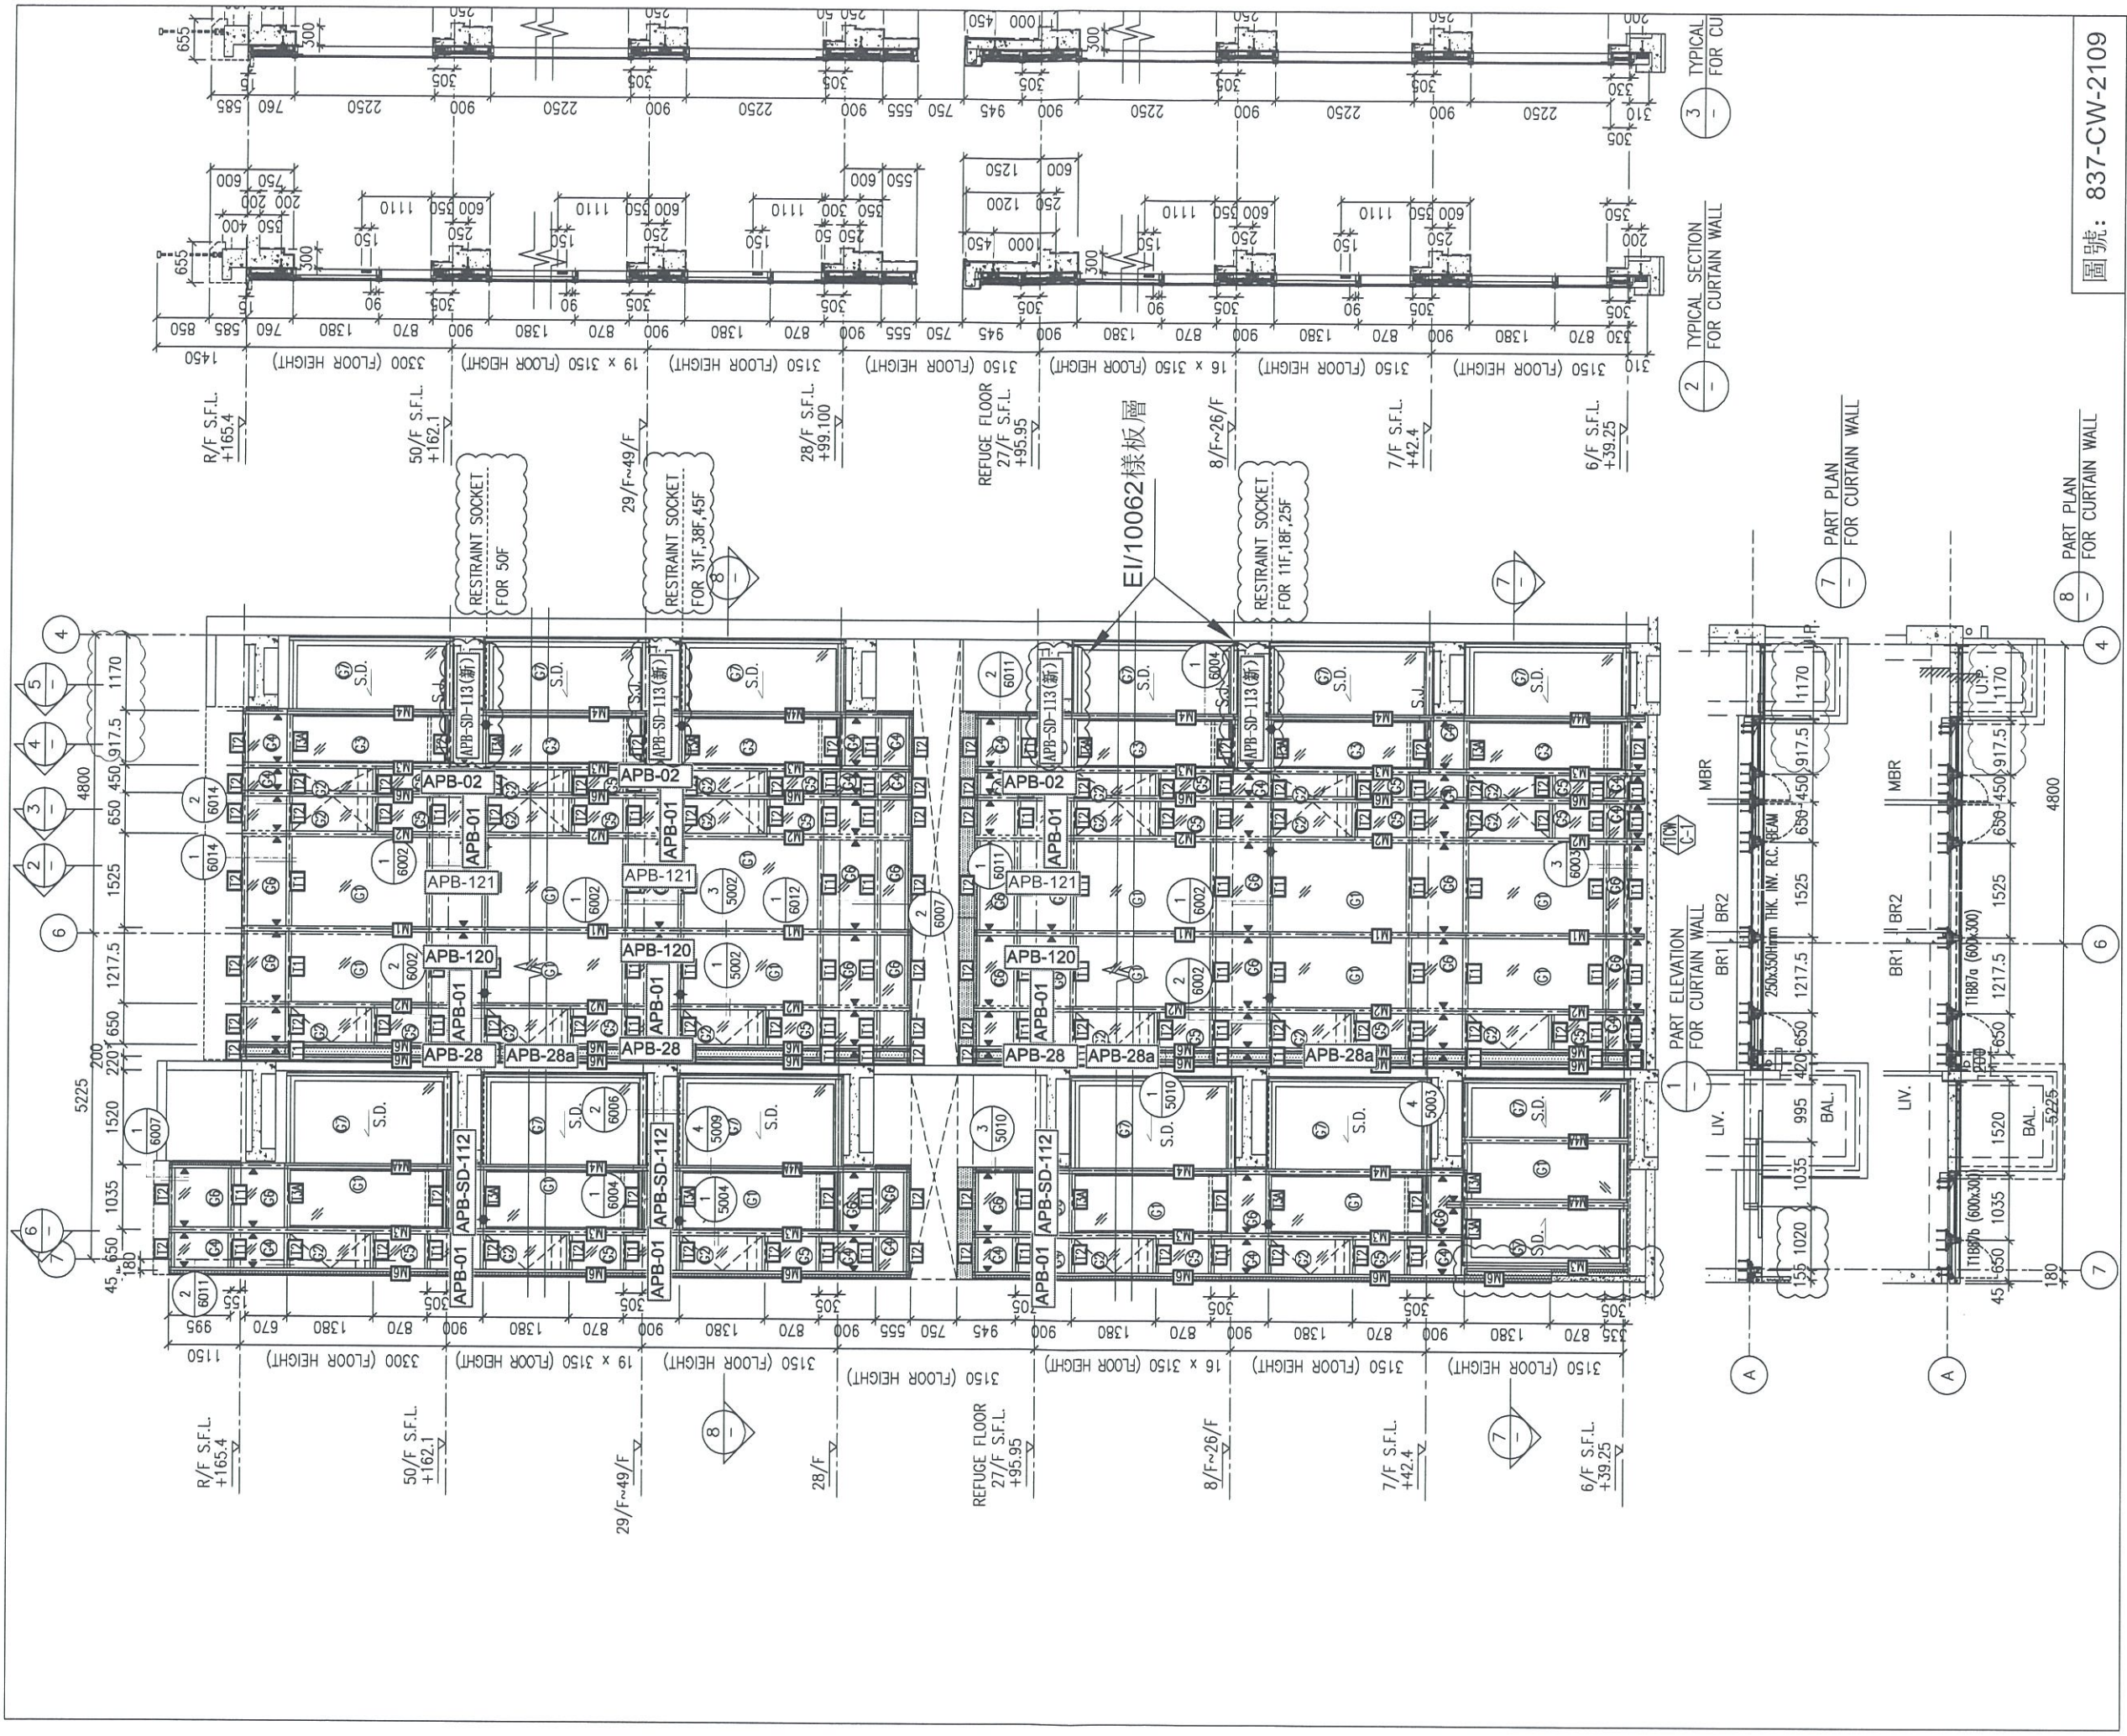

圖號: 837-CW-2109