

工程指示 / 要求簡箋(E.I.)

工程指示編號：EI / 0261 / 19

修改版次：A

工程編號：J - 837

工程名稱：觀塘裕民坊

工程項目：幕牆 趟門頂橫鋁板收口(樣板層用) + FD 門橫向收口(樣板層)

收件人：生統/ 永林

發件人：Eric Liu

日期：01/03/2019

要求提供 / 確認 事項：

- | | | |
|------------------------------------|-------------------------------------|-------------------------------|
| <input type="checkbox"/> 初步鋁料 B.M. | <input type="checkbox"/> 加工拆圖，然後生產 | <input type="checkbox"/> 尺寸表 |
| <input type="checkbox"/> 正式鋁料 B.M. | <input type="checkbox"/> 技術上資料 / 指示 | <input type="checkbox"/> 報價 |
| <input type="checkbox"/> 配件 B.M. | <input type="checkbox"/> 樣辦或貨品說明書 | <input type="checkbox"/> 分判合約 |
| <input type="checkbox"/> 其他：_____ | | |

內容：

請按加工圖生產趟門頂橫鋁板收口(樣板層用)

A 版: 1)因現場已做泥水，碰泥水邊由 50 改做 25 及增加數量(FD 門用)

2) 新增鋁角，用作修鋁板收口

謝謝！

請在 2019/ 3 / 08 前完成上列要求。

附： 2 頁加工圖

以上項目為：

- 原合約工程包 原合約工程加 / 減賬 新工程報價

原因：-

分發東莞各部門：

- () 生產技術總監 連附件 (✓) 技術部 連附件 () 生產部 連附件 () 機械設計部 連附件
 () 採購部 連附件 () 生產統籌部 連附件
 () 質檢部 連附件 () 會計部 連附件 () 報關組 連附件 () 其他 楊榮輝 連附件
- 分發其他分判：
 () 王禮秋 連附件

分發香港各部門：


- () 行政部 連附件 () 會計部 連附件 () 統籌部 連附件 (✓) 工程部地盤科文 連附件
 () 採購部 連附件 () QS 部 連附件 () 維修部 連附件 () 其他 _____ 連附件

傳遞編號：

HK0512/19

發件人簽署：

項目經理簽署：

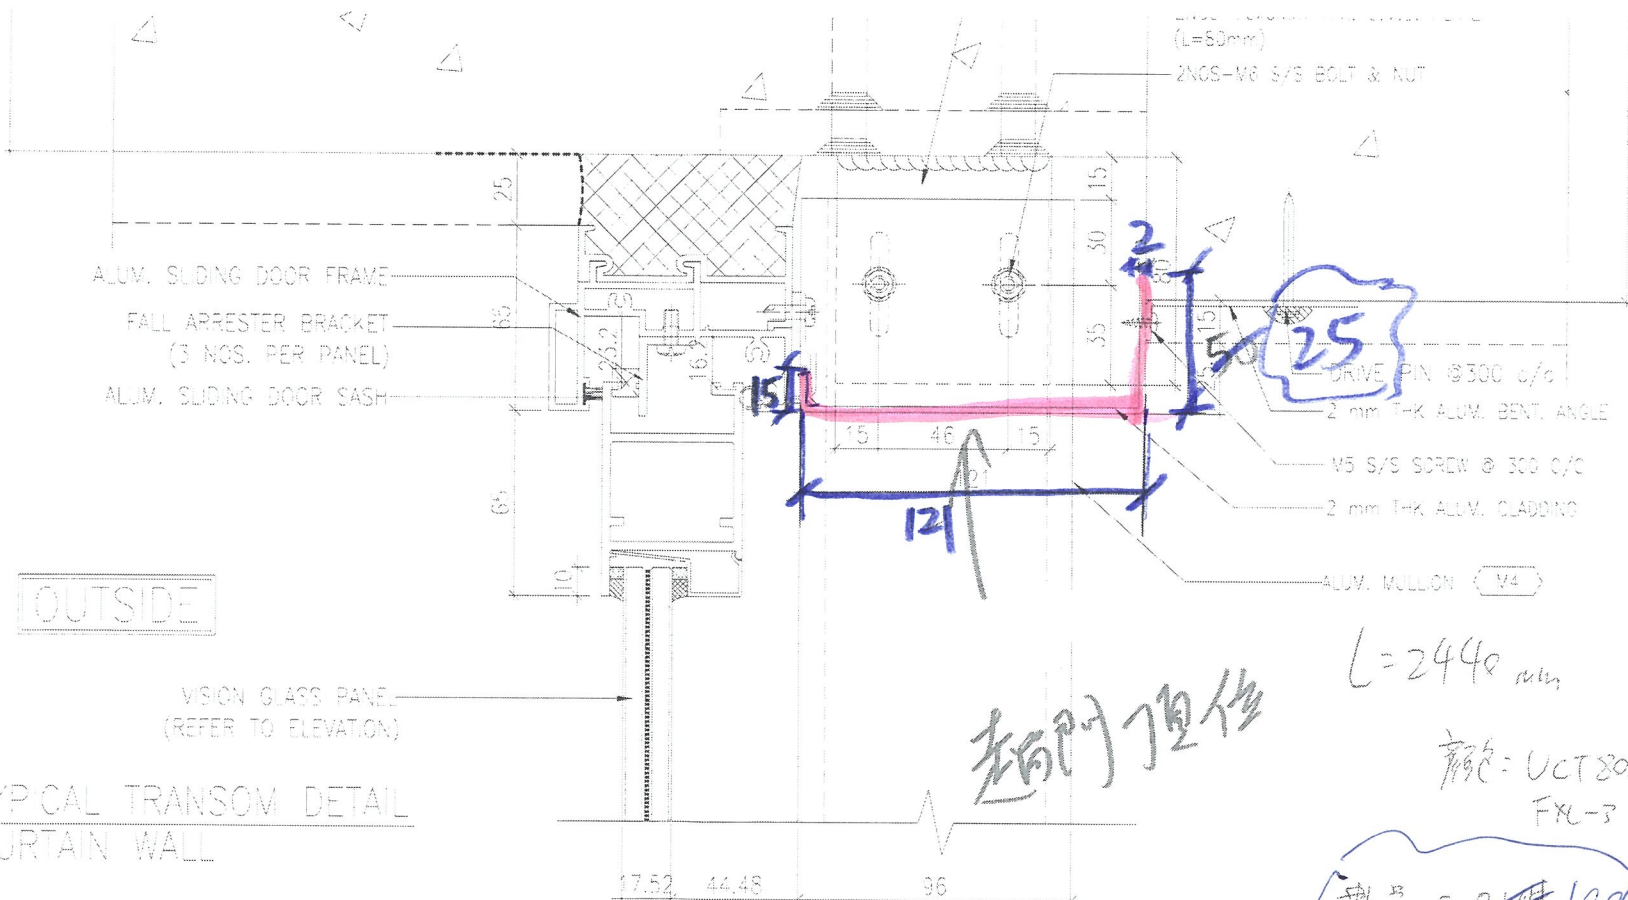

1
8006 TYPICAL TRANSOM DETAIL
CURTAIN WALL


超門頂位

L=2440 mm


規格: UCT803649
FXL-3

數量: ~~21~~ 100件

2mm厚鋁板
目錄: SDT-001

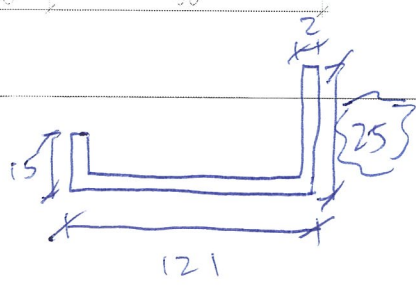

新增

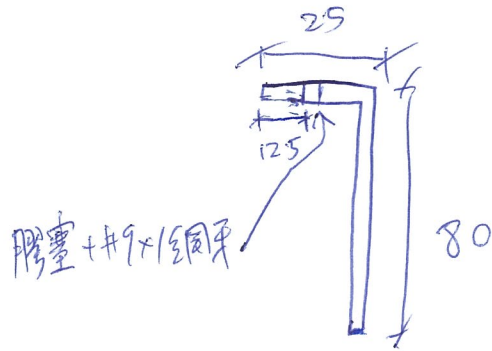


$L = 200\text{mm}$

300 件

材料：1.5 mm 厚鋁板

顏色：mill

圖號：SDT-002

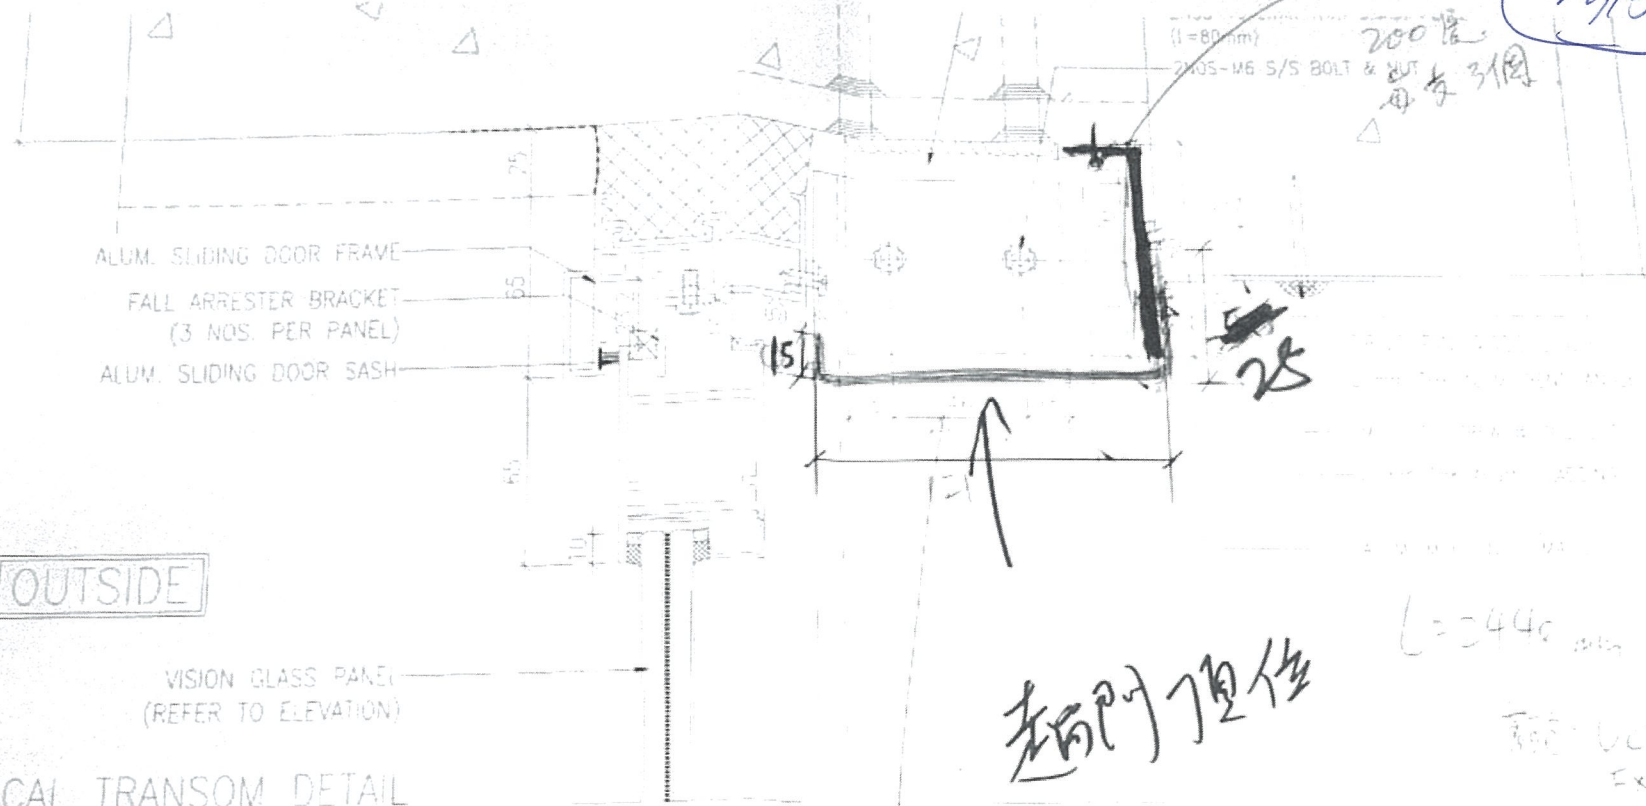

參考用

OUTSIDE

ALUM. SLIDING DOOR FRAME
 FALL ARRESTER BRACKET
 (3 NOS. PER PANEL)
 ALUM. SLIDING DOOR SASH

VISION GLASS PANEL
 (REFER TO ELEVATION)

1
 6006 TYPICAL TRANSOM DETAIL
 CURTAIN WALL

超門頂位


L=3440mm

規格: LCT303644
 EX-3

數量: 51件

2mm厚

圖號: SDT-001

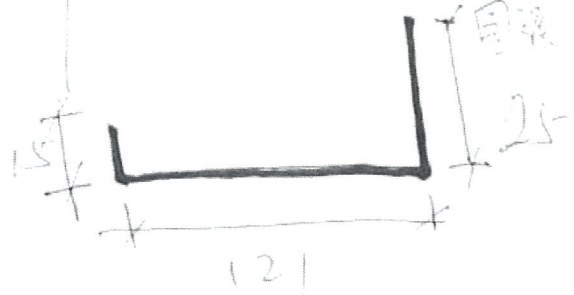

26	27	28	29	30	31	43	44	45	46	47	48	49	51	52	53	54	55	56	58	59	60	61	62	63	64	65	66
29	30																										