



工程指示 / 要求簡箋(E.I.)

工程指示編號：EI / 0271 / 19

修改版次：-

工程編號：J - 837

工程名稱：觀塘裕民坊

工程項目：幕牆 唧膠做法

收件人：生統 / 謝永林 / 王良

發件人：Eric Liu

日期：27/02/2019

要求提供 / 確認 事項：

- | | | |
|------------------------------------|-------------------------------------|-------------------------------|
| <input type="checkbox"/> 初步鋁料 B.M. | <input type="checkbox"/> 加工拆圖，然後生產 | <input type="checkbox"/> 尺寸表 |
| <input type="checkbox"/> 正式鋁料 B.M. | <input type="checkbox"/> 技術上資料 / 指示 | <input type="checkbox"/> 報價 |
| <input type="checkbox"/> 配件 B.M. | <input type="checkbox"/> 樣辦或貨品說明書 | <input type="checkbox"/> 分判合約 |
| <input type="checkbox"/> 其他：_____ | | |

內容：

請留意圖示，12/2 上廠後王威建議唧膠方案

生統請在組裝時，按此唧膠方案唧膠

謝謝！

永林 = 請更新膠數量，更新 B.M.

請在 2019 / 03 / 02 前完成上列要求。

附：3 頁

以上項目為：

- 原合約工程包 原合約工程加 / 減賬 新工程報價

原因：-

分發東莞各部門：

- () 生產技術總監 連附件 () 技術部 連附件 永林 () 生產部 連附件 () 機械設計部 連附件
 () 採購部 連附件 () 生產統籌部 連附件 梅
 () 質檢部 連附件 () 會計部 連附件 () 報關組 連附件 () 其他 楊榮輝 連附件

分發香港各部門：

- () 行政部 連附件 () 會計部 連附件 () 統籌部 連附件 () 工程部地盤科文 連附件 炳哥
 () 採購部 連附件 () QS 部 連附件 () 維修部 連附件 () 其他 _____ 連附件

傳遞編號：

HK0490 / 19

發件人簽署：

項目經理簽署：

水
2#

水
2#

12/2

水
2#


水
2#

水
1#

水
1#


水
2#

水
1#

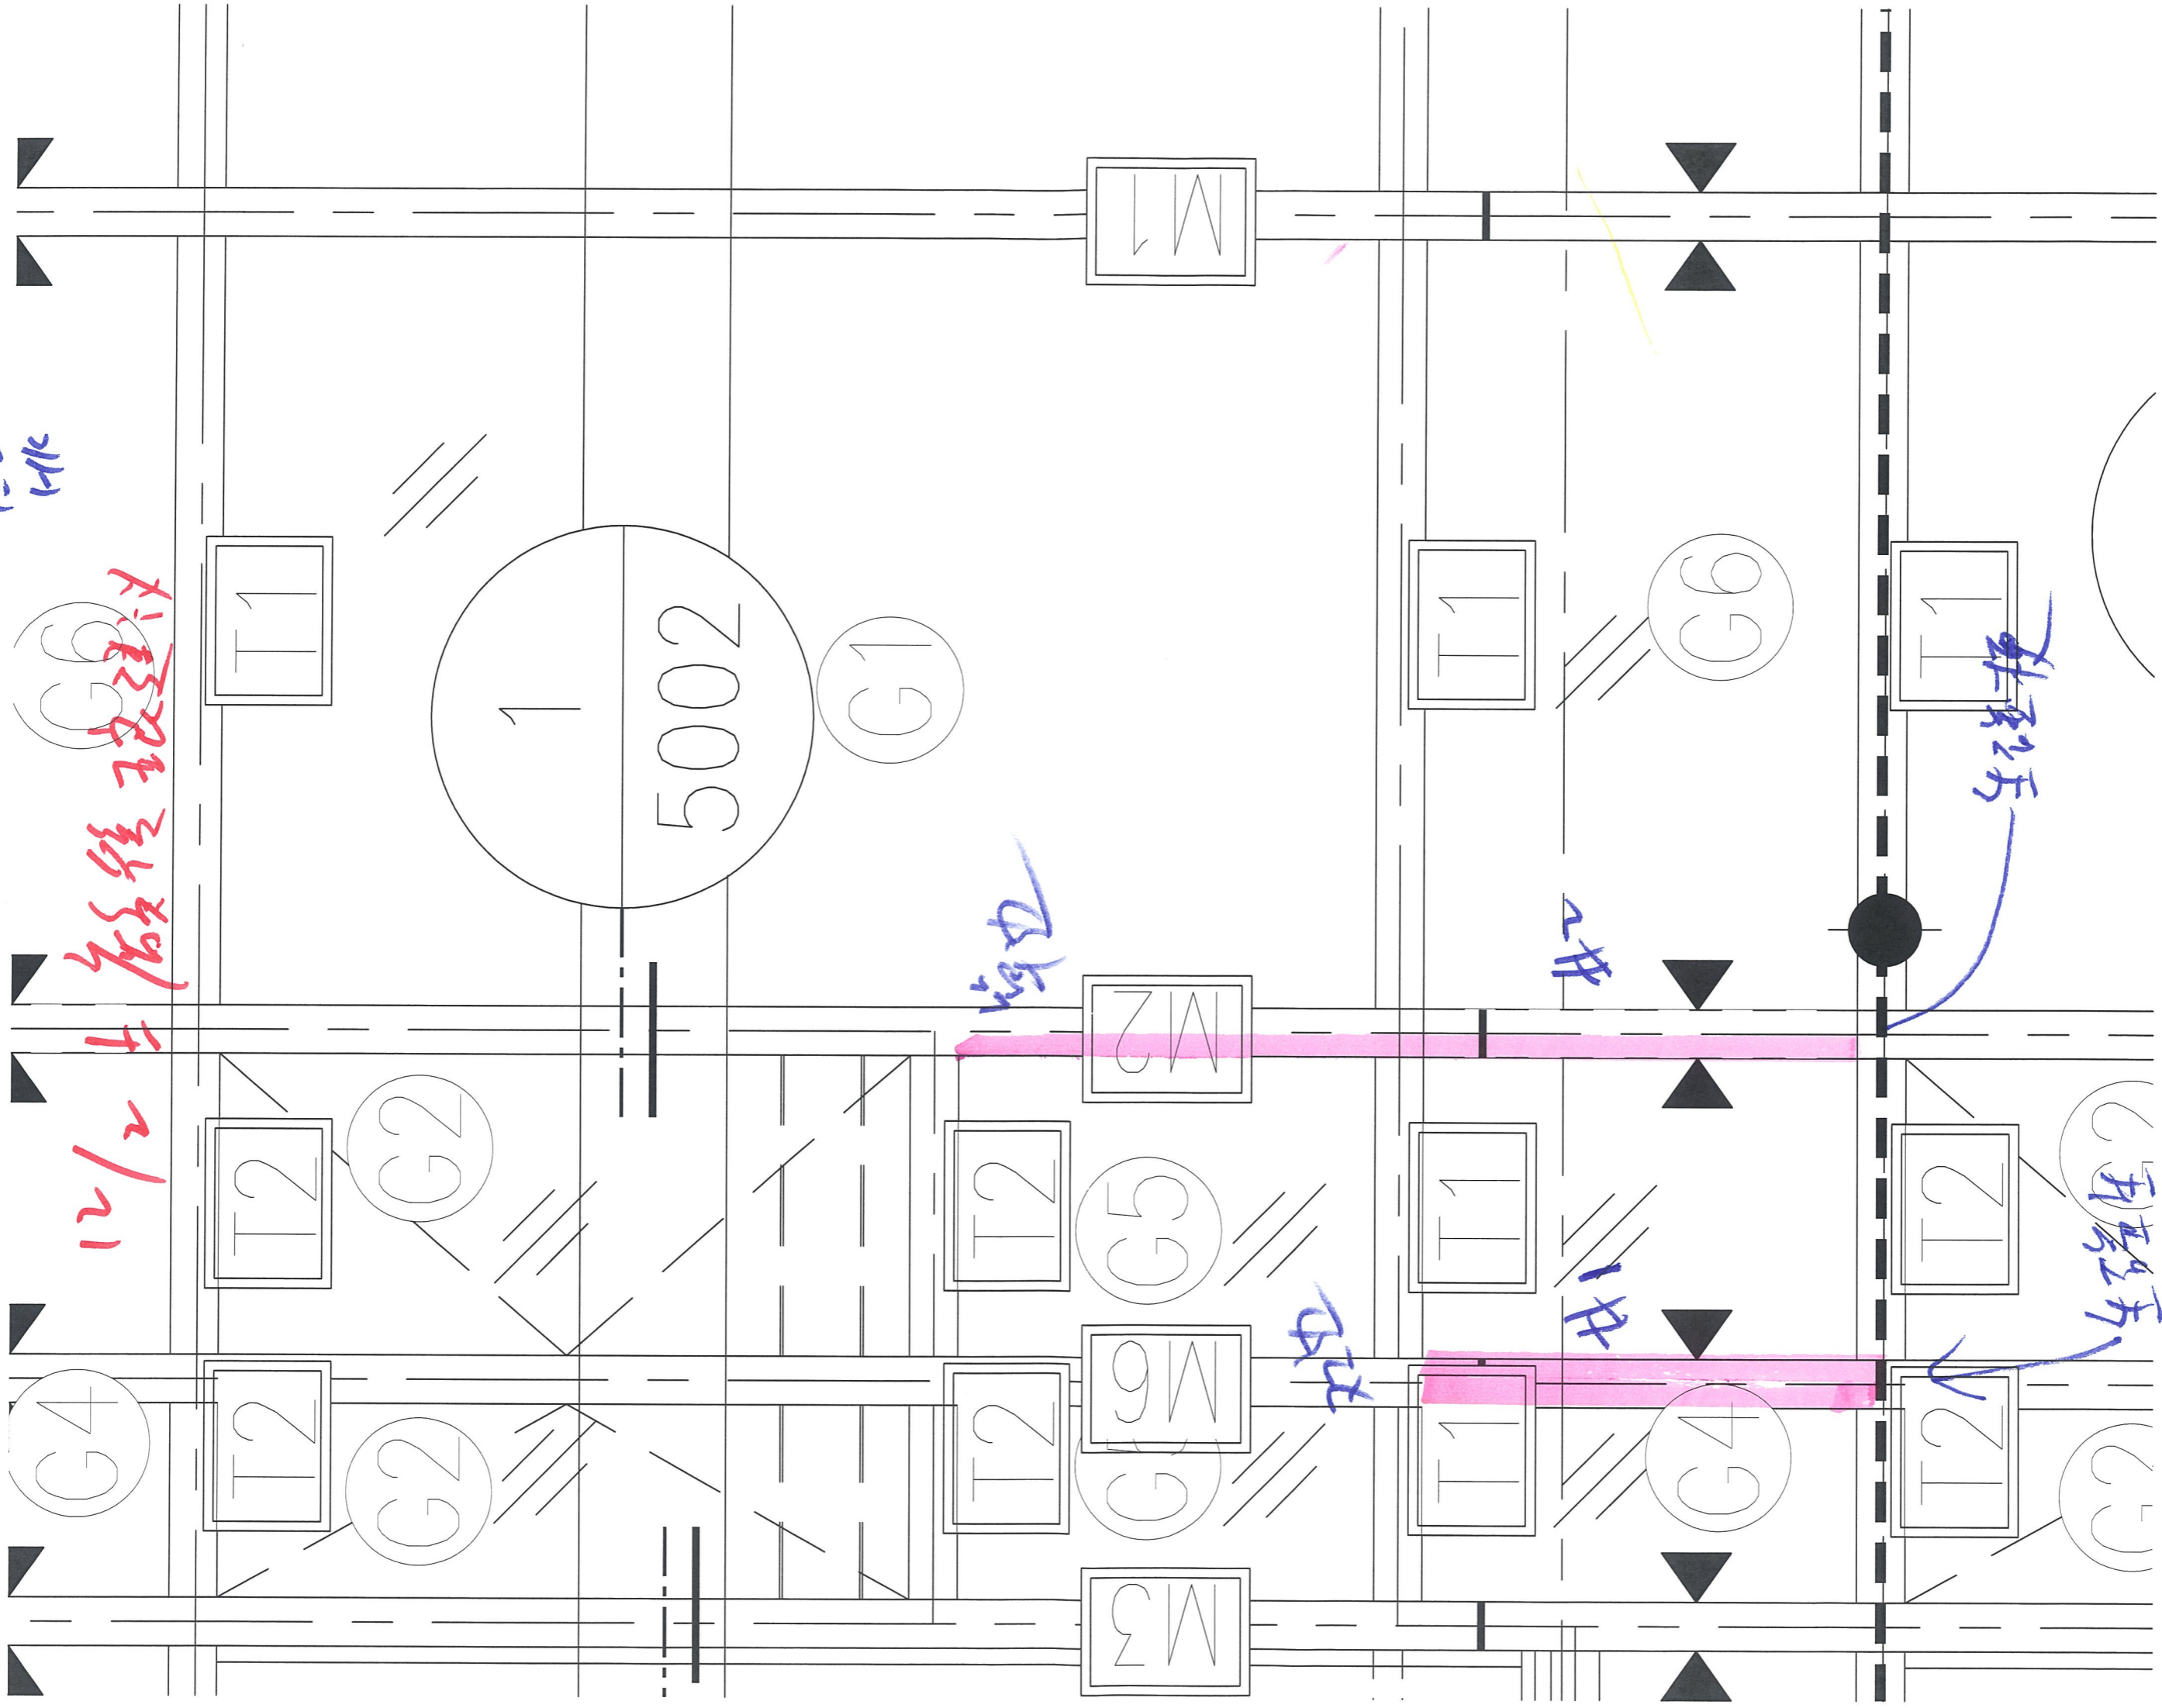

水
1#

C. STRUCTURE

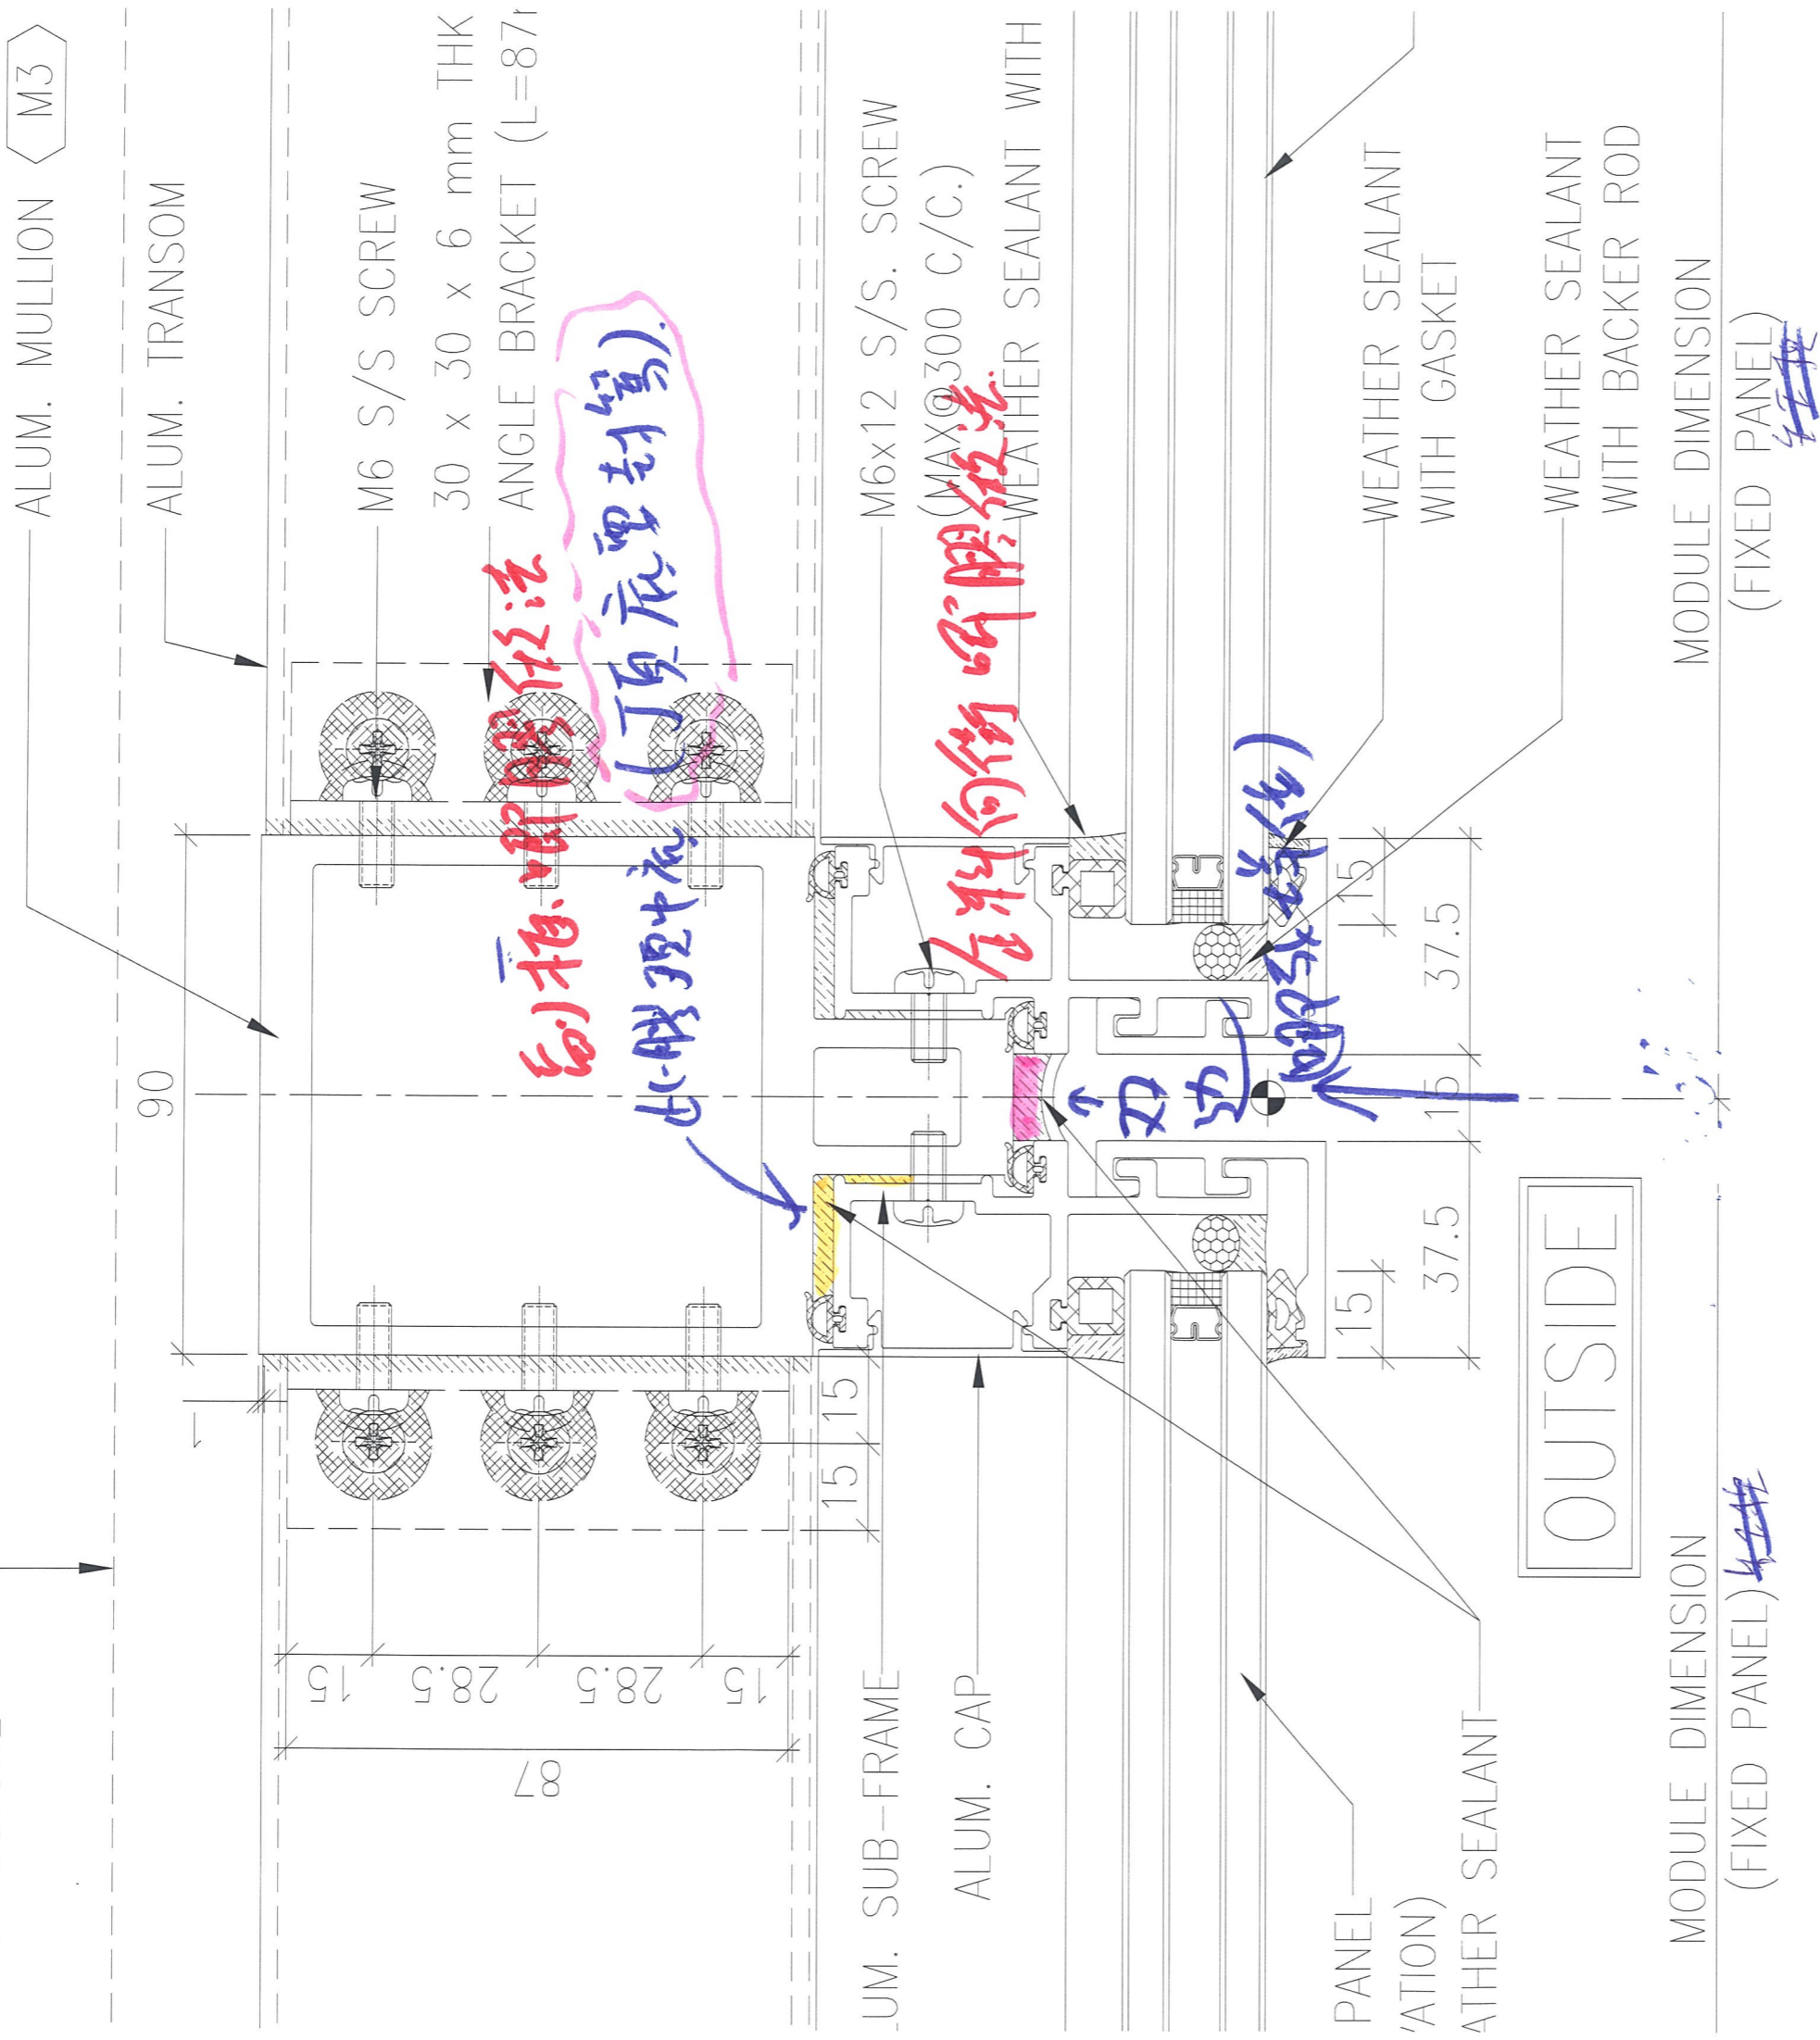


密封胶法

4 TYPICAL MULLION DETAIL
 5002 CURTAIN WALL

#1

