



工程指示 / 要求簡箋(E.I.)

工程指示編號：EI / 0278 / 19 修改版次：A
 工程編號：J - 837 工程名稱：觀塘裕民坊
 工程項目：幕牆 - 趟門框底橫保 (SD 門)大貨
 收件人： 發件人： 日期：21/03/2019

要求提供 / 確認 事項：

- | | | |
|------------------------------------|-------------------------------------|-------------------------------|
| <input type="checkbox"/> 初步鋁料 B.M. | <input type="checkbox"/> 加工拆圖，然後生產 | <input type="checkbox"/> 尺寸表 |
| <input type="checkbox"/> 正式鋁料 B.M. | <input type="checkbox"/> 技術上資料 / 指示 | <input type="checkbox"/> 報價 |
| <input type="checkbox"/> 配件 B.M. | <input type="checkbox"/> 樣辦或貨品說明書 | <input type="checkbox"/> 分判合約 |
| <input type="checkbox"/> 其他：_____ | | |

內容：

請按附件生產木夾板和木壳作保護趟門框底橫用(大貨)

A 版 - 取消前一版次的方案

- 請把保護在廠安裝在框底橫再送地盤

謝謝!

請在 28/03/2019 前完成上列要求。

附： 2 頁

以上項目為：

- 原合約工程包 原合約工程加 / 減賬 新工程報價

原因：-

分發東莞各部門：

- 生產技術總監 連附件 技術部 連附件 永林 生產部 連附件 機械設計部 連附件
 採購部 連附件 生產統籌部 連附件 梅姐
 質檢部 連附件 會計部 連附件 報關組 連附件 其他 _____ 連附件

分發香港各部門：

- 行政部 連附件 會計部 連附件 統籌部 連附件 工程部地盤科文 連附件 炳哥
 採購部 連附件 QS 部 連附件 維修部 連附件 其他 _____ 連附件


傳遞編號：

HK 0666 / 19

發件人簽署：

項目經理簽署：

木夹板

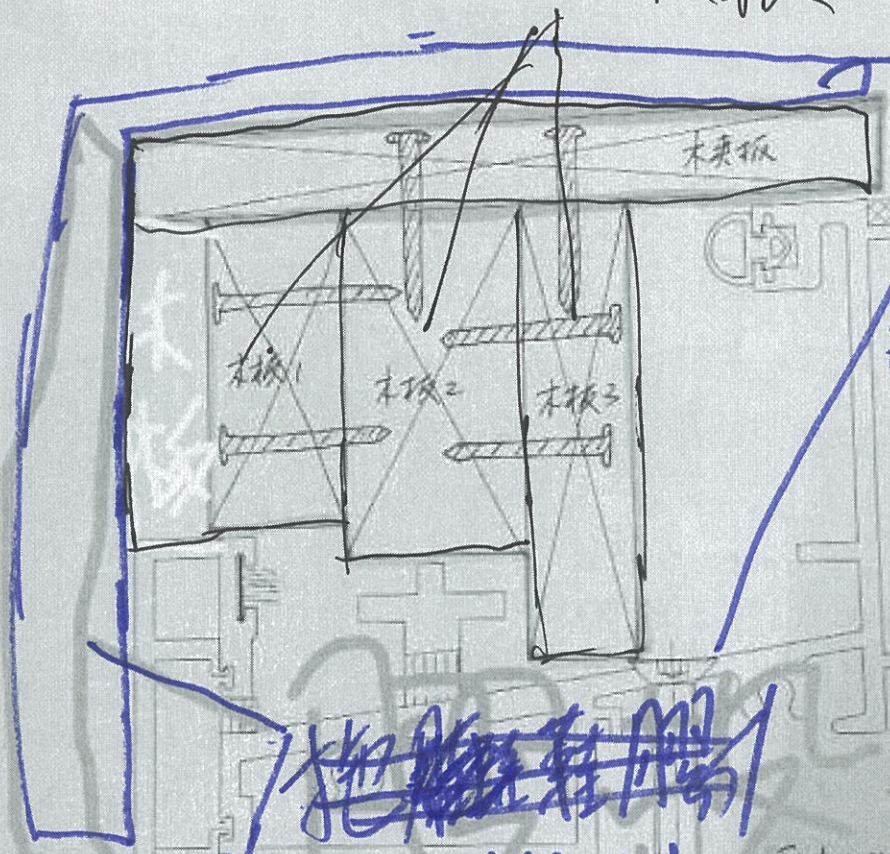

木夹板厚 8mm
 木板1比木板2短 20mm

2. 木板1、2、3 组合
 约 100mm 长 1 件。
 3. 与木夹板约 500mm
 长一段组合 2。

包工需再用胶盖
 保护，地盘安装时
 取出物件，停止时再盖
 回即可。

~~物料清单~~


木壳 ~~物料~~


留九一点夕，代


 美特铝业 有限公司
 MDZ Aluminum Fabricator Ltd.
 工廠號 | 工廠 | 地址 | 聯絡電話

此節點適用於SD左開T1, T3, T5

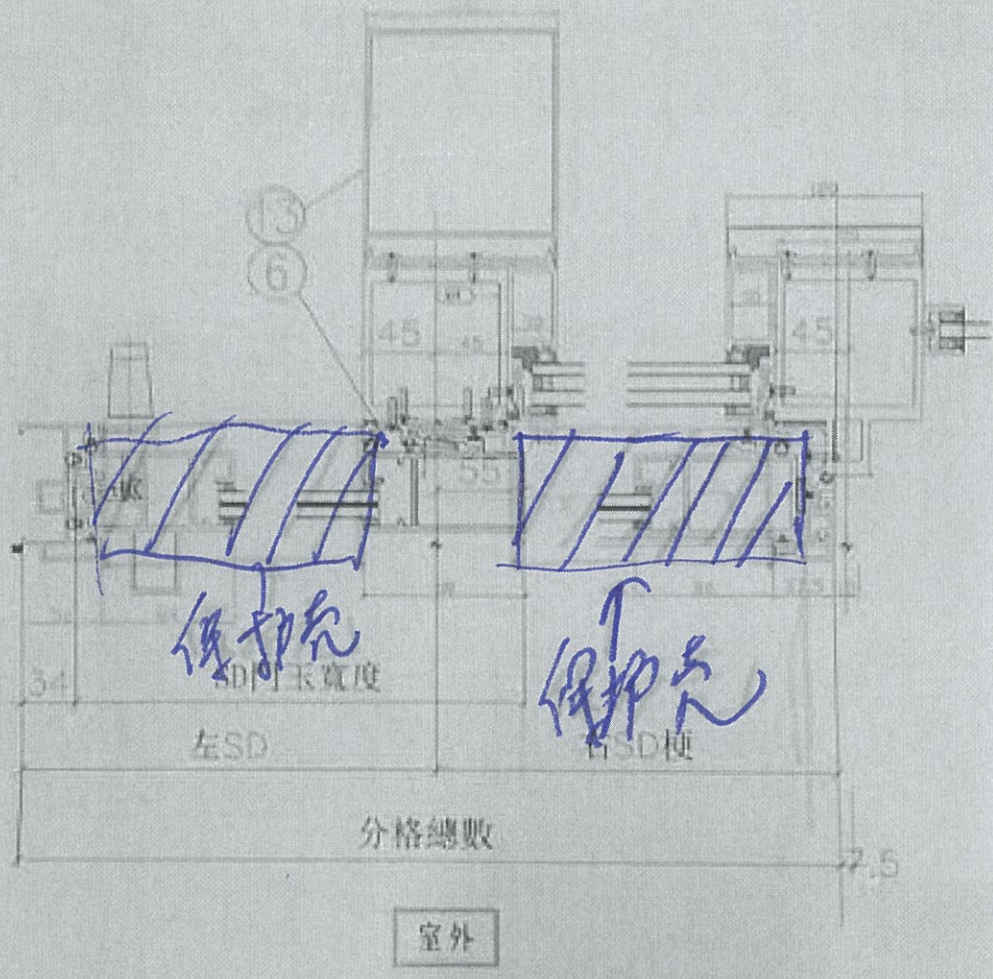

名稱	地門節點尺寸示意圖	制圖	柯春晴	2019.02.25	修改	6#
材料		校核	謝永林	2019.02.26	日期	
繪者		批准			圖號	SD-FY-06