

工程指示 / 要求簡箋(E.I.)

工程指示編號：EI / 0279 / 19

修改版次：A

工程編號：J - 837

工程名稱：觀塘裕民坊

工程項目：幕牆 - 鐵碼配件 (現場備用)

收件人：生統

發件人：Erik Kong

日期：07/03/2019

□要求提供 / □確認 事項：

- | | | |
|------------------------------------|-------------------------------------|-------------------------------|
| <input type="checkbox"/> 初步鋁料 B.M. | <input type="checkbox"/> 加工拆圖，然後生產 | <input type="checkbox"/> 尺寸表 |
| <input type="checkbox"/> 正式鋁料 B.M. | <input type="checkbox"/> 技術上資料 / 指示 | <input type="checkbox"/> 報價 |
| <input type="checkbox"/> 配件 B.M. | <input type="checkbox"/> 樣辦或貨品說明書 | <input type="checkbox"/> 分判合約 |
| <input type="checkbox"/> 其他：_____ | | |

內容：

請廠把 EI0012(80 件)的鐵碼尾數 30 件送到盤作備用(之前已送 50 件)

請按 EI0279 附件生產配件

A 版 - 請按安裝示意圖組裝

謝謝!

請在 09/03/2019 前完成上列要求。

附：2 頁

以上項目為：

- | | | |
|---------------------------------|--------------------------------------|--------------------------------|
| <input type="checkbox"/> 原合約工程包 | <input type="checkbox"/> 原合約工程加 / 減賬 | <input type="checkbox"/> 新工程報價 |
|---------------------------------|--------------------------------------|--------------------------------|

原因：-

分發東莞各部門：

- | | | | | |
|--------------------------------------|--|----|-----------------------------------|--|
| <input type="checkbox"/> 生產技術總監 □連附件 | <input checked="" type="checkbox"/> 技術部 □連附件 | 永林 | <input type="checkbox"/> 生產部 □連附件 | <input type="checkbox"/> 機械設計部 □連附件 |
| <input type="checkbox"/> 採購部 □連附件 | <input checked="" type="checkbox"/> 生產統籌部 □連附件 | 梅姐 | | |
| <input type="checkbox"/> 質檢部 □連附件 | <input type="checkbox"/> 會計部 □連附件 | | <input type="checkbox"/> 報關組 □連附件 | <input type="checkbox"/> 其他 _____ □連附件 |


分發香港各部門：


- | | | | | |
|-----------------------------------|------------------------------------|-----------------------------------|--|----|
| <input type="checkbox"/> 行政部 □連附件 | <input type="checkbox"/> 會計部 □連附件 | <input type="checkbox"/> 統籌部 □連附件 | <input checked="" type="checkbox"/> 工程部地盤科文 □連附件 | 炳哥 |
| <input type="checkbox"/> 採購部 □連附件 | <input type="checkbox"/> QS 部 □連附件 | <input type="checkbox"/> 維修部 □連附件 | <input type="checkbox"/> 其他 _____ □連附件 | |

傳遞編號：HK 0539 / 19

發件人簽署：

項目經理簽署：

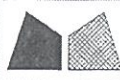
 美特鋁質有限公司 MIDI Aluminium Fabricator Ltd.		類別	物料號	
修改		制圖 陳俊賢	2018.10.23	圖號 837-DL01
日期		復核 謝永林	2018.11.06	數量 -
		批准		位置

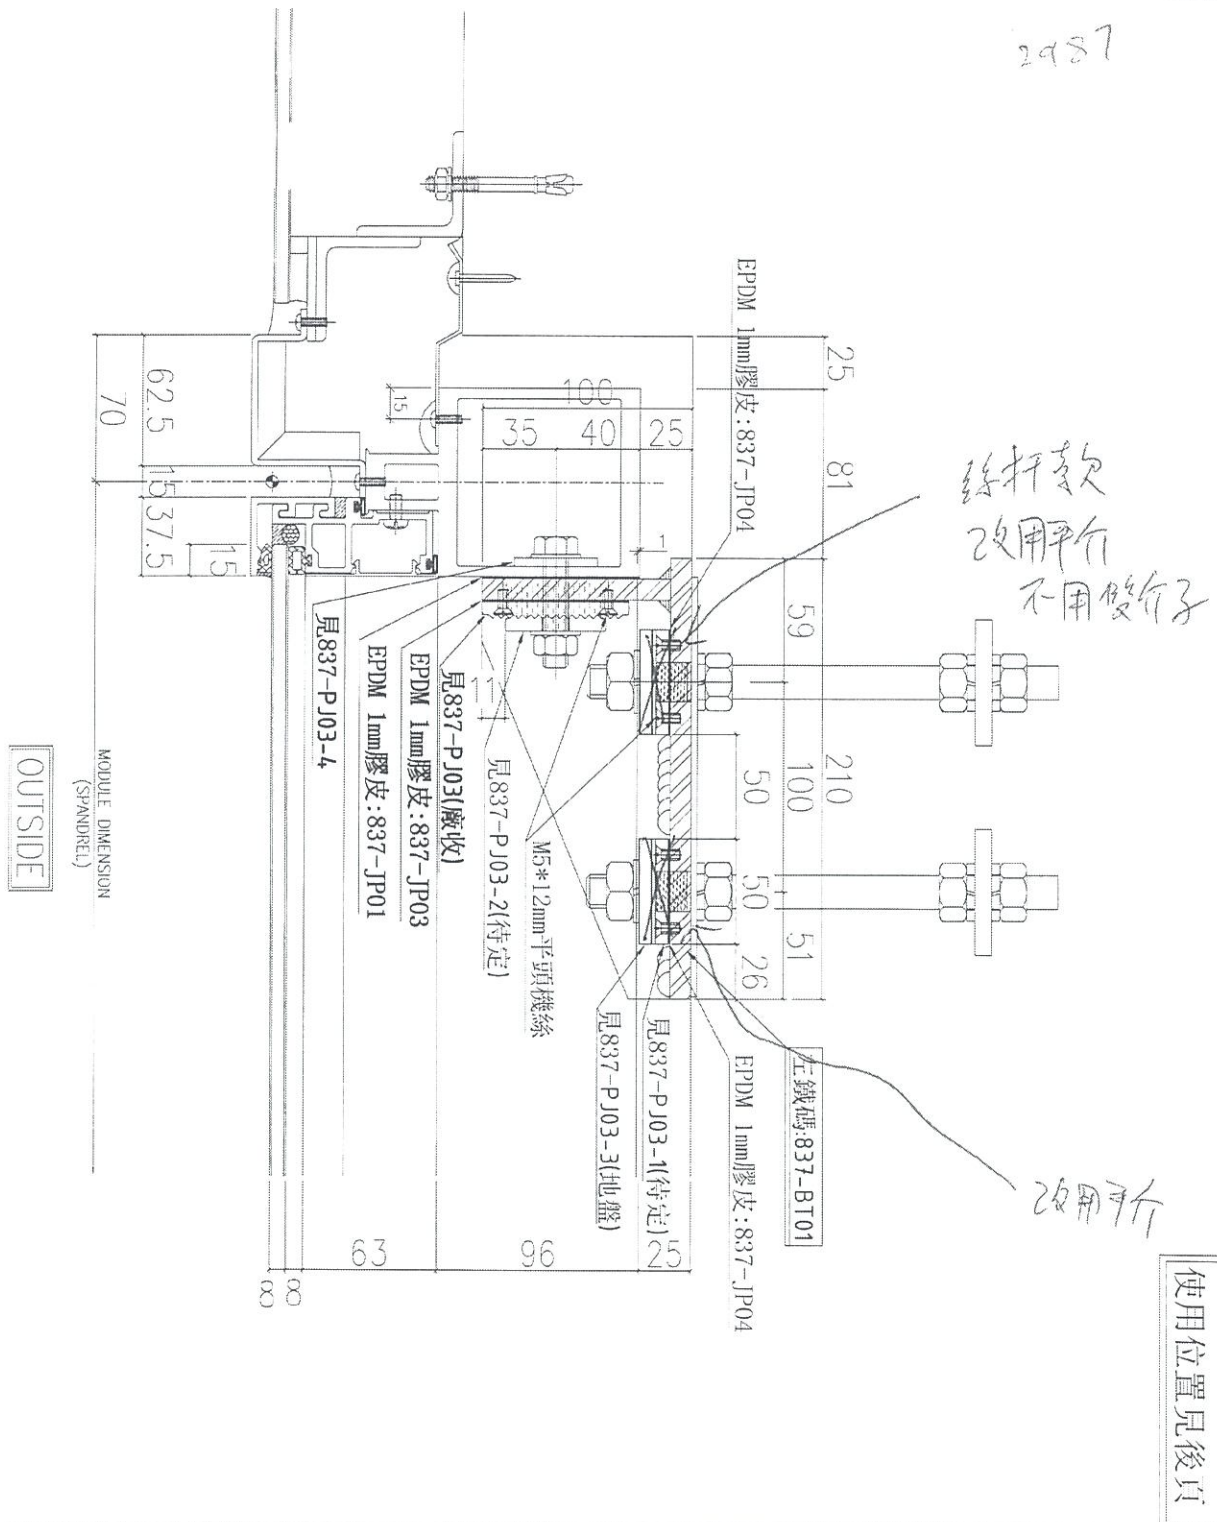

工程號	J-837	地盤	觀塘裕民坊	附 件
名稱	鐵碼組裝鋁件安裝示意圖		採用	
材料	-		地盤	
顏色	-		工務	

P.6

 美特鋁質有限公司 MIDI Aluminium Fabricator Ltd.		類別	物料號	
修改		制圖	張俊賢	2018.10.23
日期		復核	謝永林	2018.11.06
		批准		
			圖號	837-DL02
			數量	-
			位置	

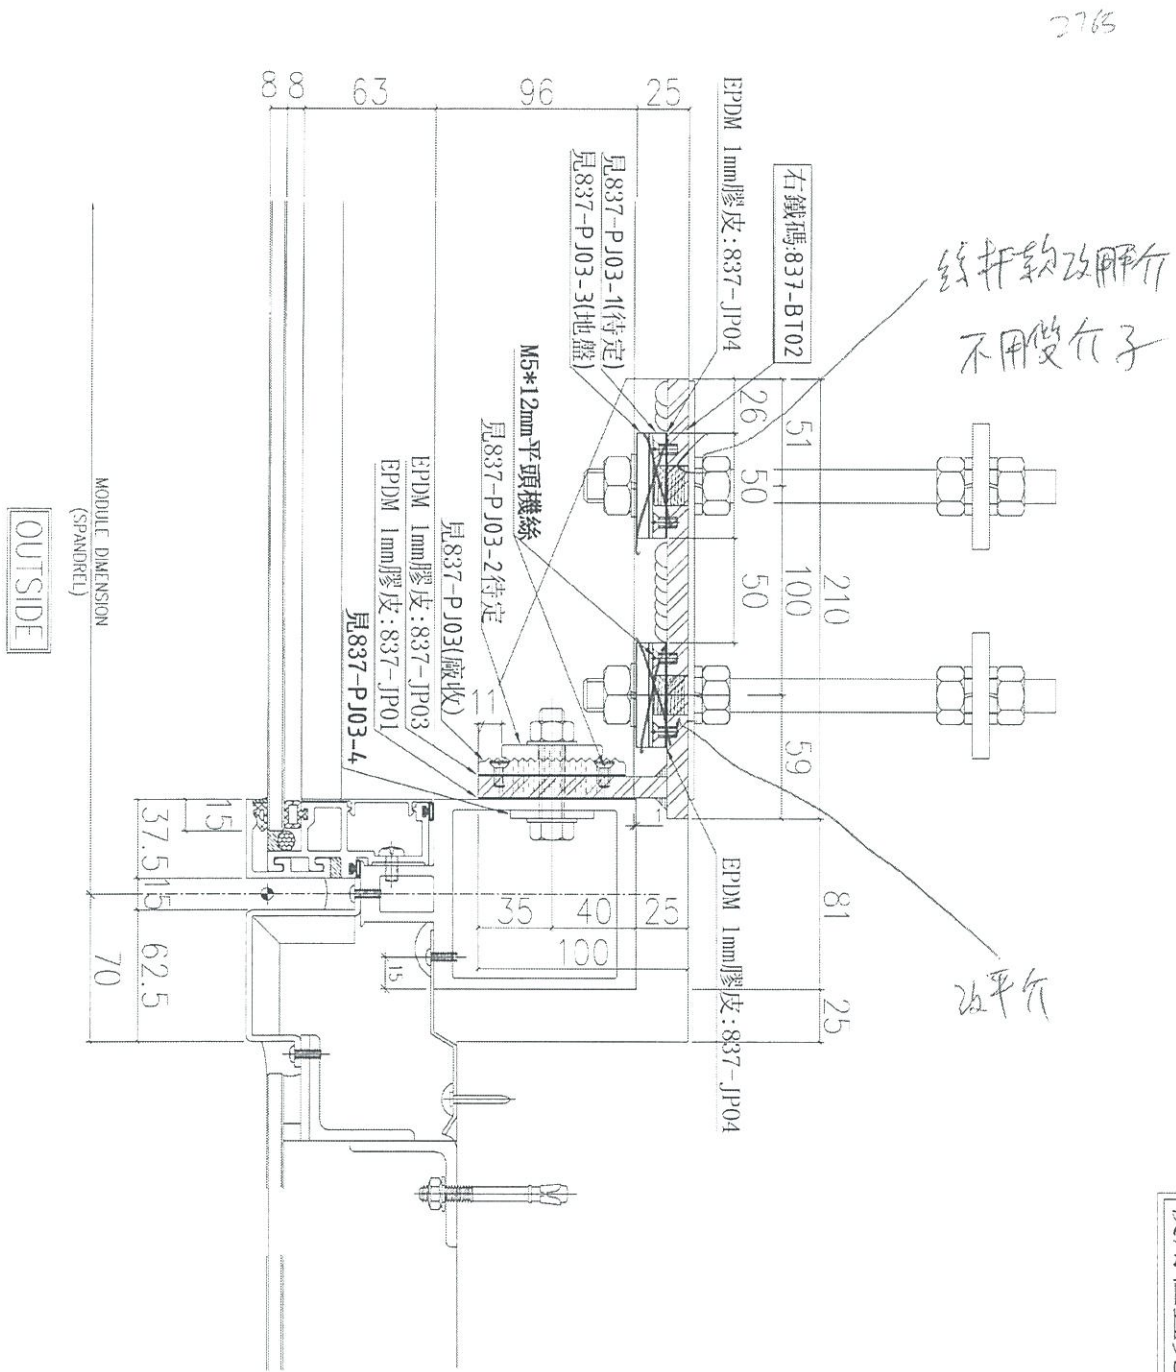

工程號	J-837	地盤	觀塘裕興坊
名稱	鐵碼組裝鋁件安裝示意圖	採用	附
材料	-	地盤	件
顏色	-	工廠	

P.8