

工程指示 / 要求簡箋(E.I.)

工程指示編號：EI / 0282 / 19

修改版次：B

工程編號：J - 837

工程名稱：觀塘裕民坊

工程項目：幕牆 大圖(T1C 位置)

收件人：生統/永林

發件人：Eric Liu

日期：06/05/2019

要求提供 / 確認 事項：

- | | | |
|------------------------------------|-------------------------------------|-------------------------------|
| <input type="checkbox"/> 初步鋁料 B.M. | <input type="checkbox"/> 加工拆圖，然後生產 | <input type="checkbox"/> 尺寸表 |
| <input type="checkbox"/> 正式鋁料 B.M. | <input type="checkbox"/> 技術上資料 / 指示 | <input type="checkbox"/> 報價 |
| <input type="checkbox"/> 配件 B.M. | <input type="checkbox"/> 樣辦或貨品說明書 | <input type="checkbox"/> 分判合約 |
| <input type="checkbox"/> 其他：_____ | | |

內容：

因 EI9536 已到 J 版，無法登記，現以此 EI0282 為準

B 版：T1C 圖紙畫錯，請按新圖修改分倉

永林請留意修改：(1) 鋁料 BM (2) 橫料 (優先修改橫板層數量)
(3) 玻璃(樣板層+大貨) (4) 趟門框、玉 (5) 死牆 (6) 背板

謝謝！

請在 2019/ 05 / 11 前完成上列要求。

附： 2 頁+CAD

以上項目為：

- 原合約工程包 原合約工程加 / 減賬 新工程報價

原因：-

分發東莞各部門：

- () 生產技術總監 連附件 (/) 技術部 連附件 林 () 生產部 連附件 () 機械設計部 連附件
() 採購部 連附件 (/) 生產統籌部 連附件 楊
() 質檢部 連附件 () 會計部 連附件 () 報關組 連附件 () 其他 楊榮輝 連附件

分發其他分判：

- () 王禮秋 連附件

分發香港各部門：


- () 行政部 連附件 () 會計部 連附件 () 統籌部 連附件 () 工程部地盤科文 連附件
() 採購部 連附件 () QS 部 連附件 () 維修部 連附件 () 其他 _____ 連附件

傳遞編號：


HK1045/19

發件人簽署：

項目經理簽署：

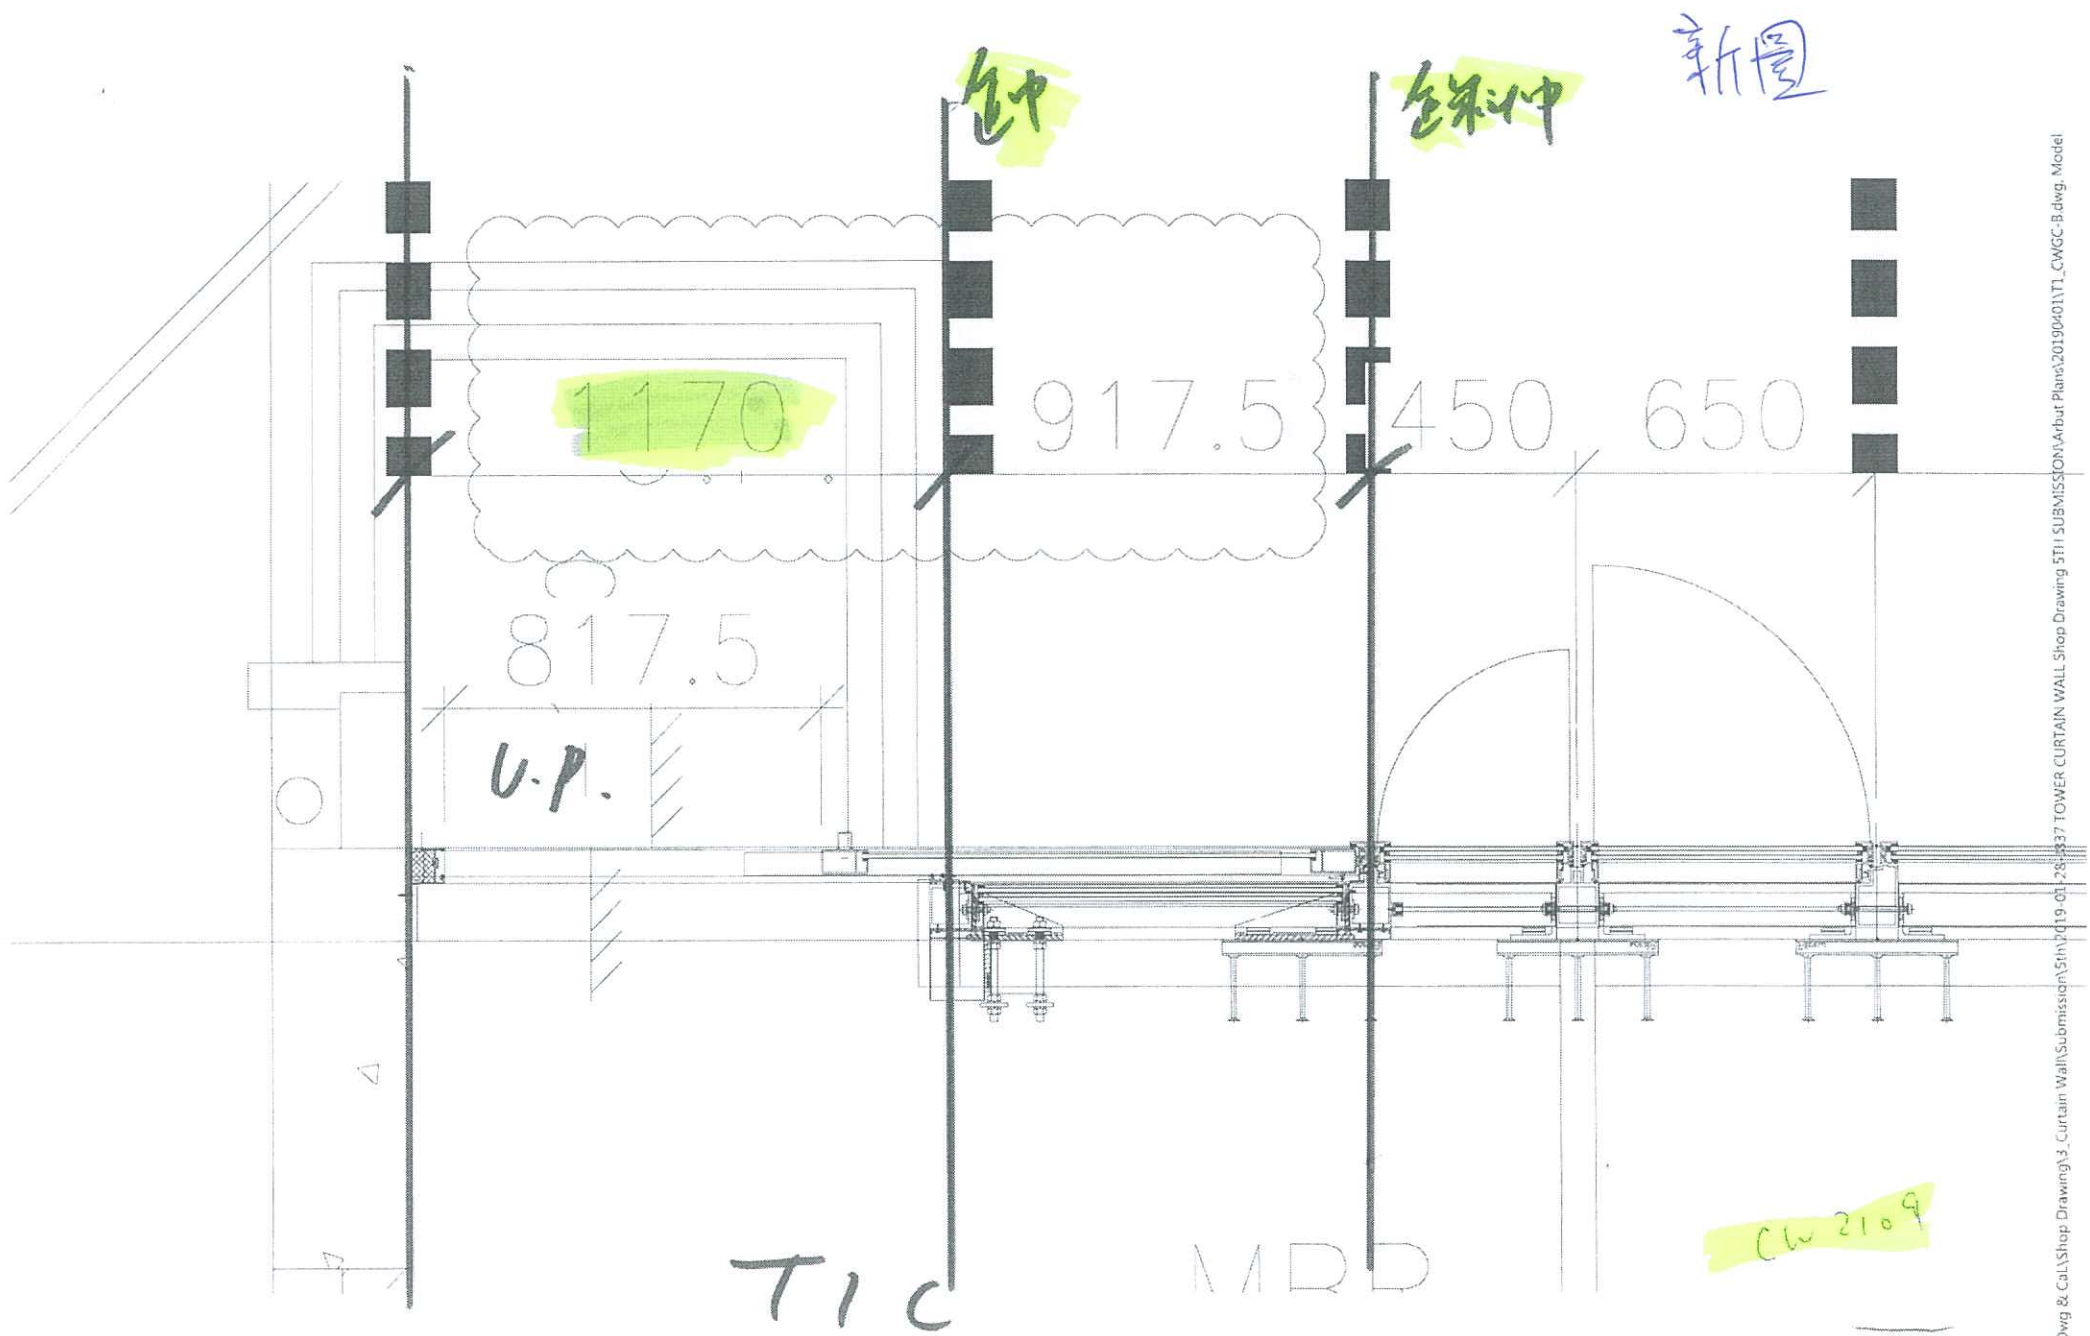


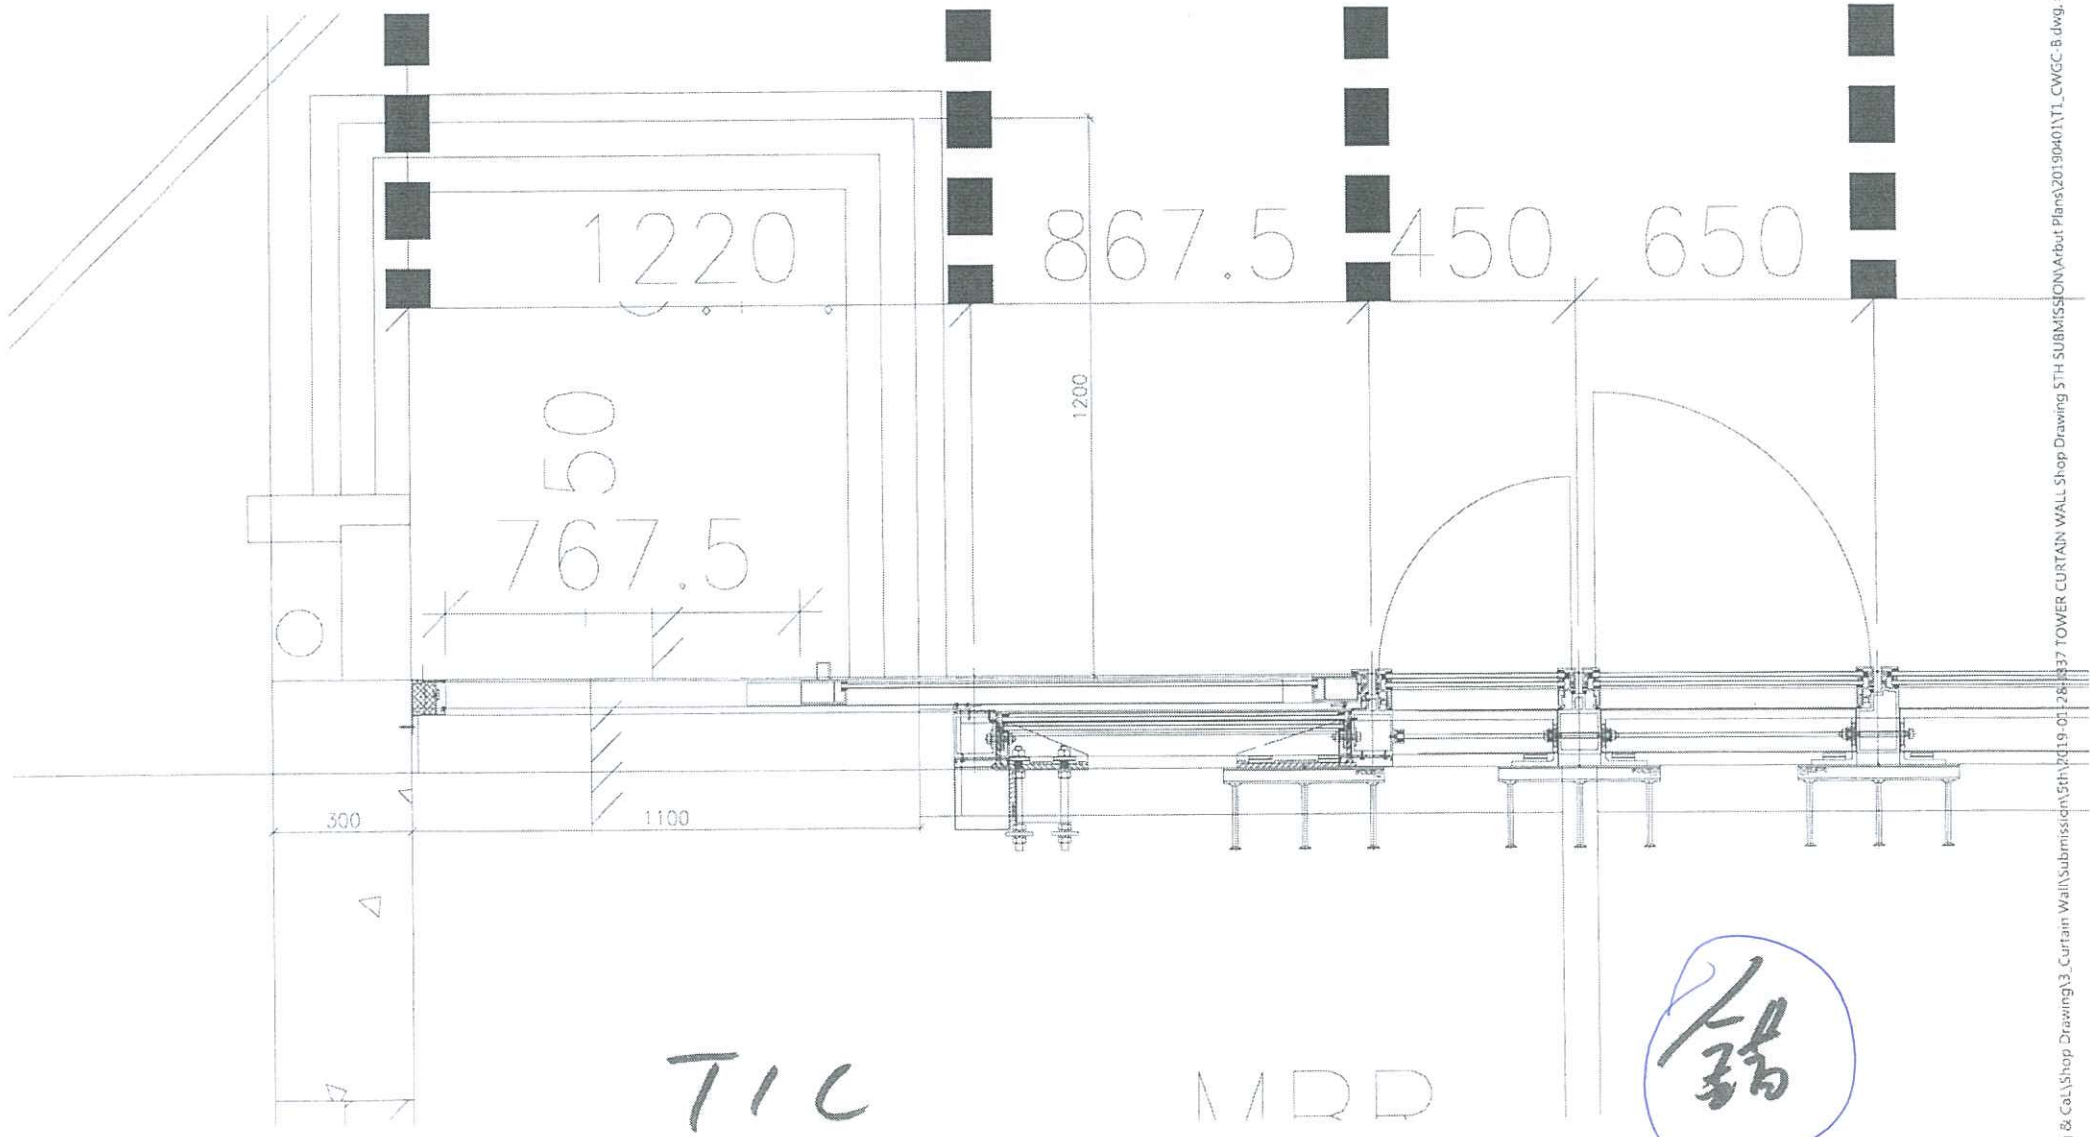

1220

867.5

450

650

50
767.5

1200

300

1100

TIC

MDD

人錯