



工程指示 / 要求簡箋(E.I.)

工程指示編號：EI / 0282 / 19

修改版次：I

工程編號：J - 837

工程名稱：觀塘裕民坊

工程項目：幕牆 大圖 (27/F 水缸位)

收件人：生統 / 永林

發件人：Eric Liu

日期：11/10/2019

要求提供 / 確認 事項：

- | | | |
|------------------------------------|-------------------------------------|-------------------------------|
| <input type="checkbox"/> 初步鋁料 B.M. | <input type="checkbox"/> 加工拆圖，然後生產 | <input type="checkbox"/> 尺寸表 |
| <input type="checkbox"/> 正式鋁料 B.M. | <input type="checkbox"/> 技術上資料 / 指示 | <input type="checkbox"/> 報價 |
| <input type="checkbox"/> 配件 B.M. | <input type="checkbox"/> 樣辦或貨品說明書 | <input type="checkbox"/> 分判合約 |
| <input type="checkbox"/> 其他：_____ | | |

內容：

因 EI9536 已到 J 版，無法登記，現以此 EI0282 為準
H 版:1) 27/F 水缸位，橫料派位按業主及則師要求修改
2) 已做斷層位不換新料，需要現場削料，請提供削料尺寸圖供現場參考
附上相關資料，請安排拆圖及相關補料計算(鋁料,鐵件,配件)
謝謝！

請在 2019/ 10 / 14 前完成上列要求。

附：5 頁+CAD

以上項目為：

- 原合約工程包 原合約工程加 / 減賬 新工程報價

原因：-_____

分發東莞各部門：

- () 生產技術總監 連附件 () 技術部 連附件 永林 () 生產部 連附件 () 機械設計部 連附件
 () 採購部 連附件 () 生產統籌部 連附件 楊榮輝
 () 質檢部 連附件 () 會計部 連附件 () 報關組 連附件 () 其他 楊榮輝 連附件

分發香港各部門：

- () 行政部 連附件 () 會計部 連附件 () 統籌部 連附件 () 工程部地盤科文 連附件
 () 採購部 連附件 () QS 部 連附件 () 維修部 連附件 () 其他 _____ 連附件


傳遞編號：

HK 2129 / 19


發件人簽署：

項目經理簽署：


2019.10.11 email
revised 27/F 水缸位

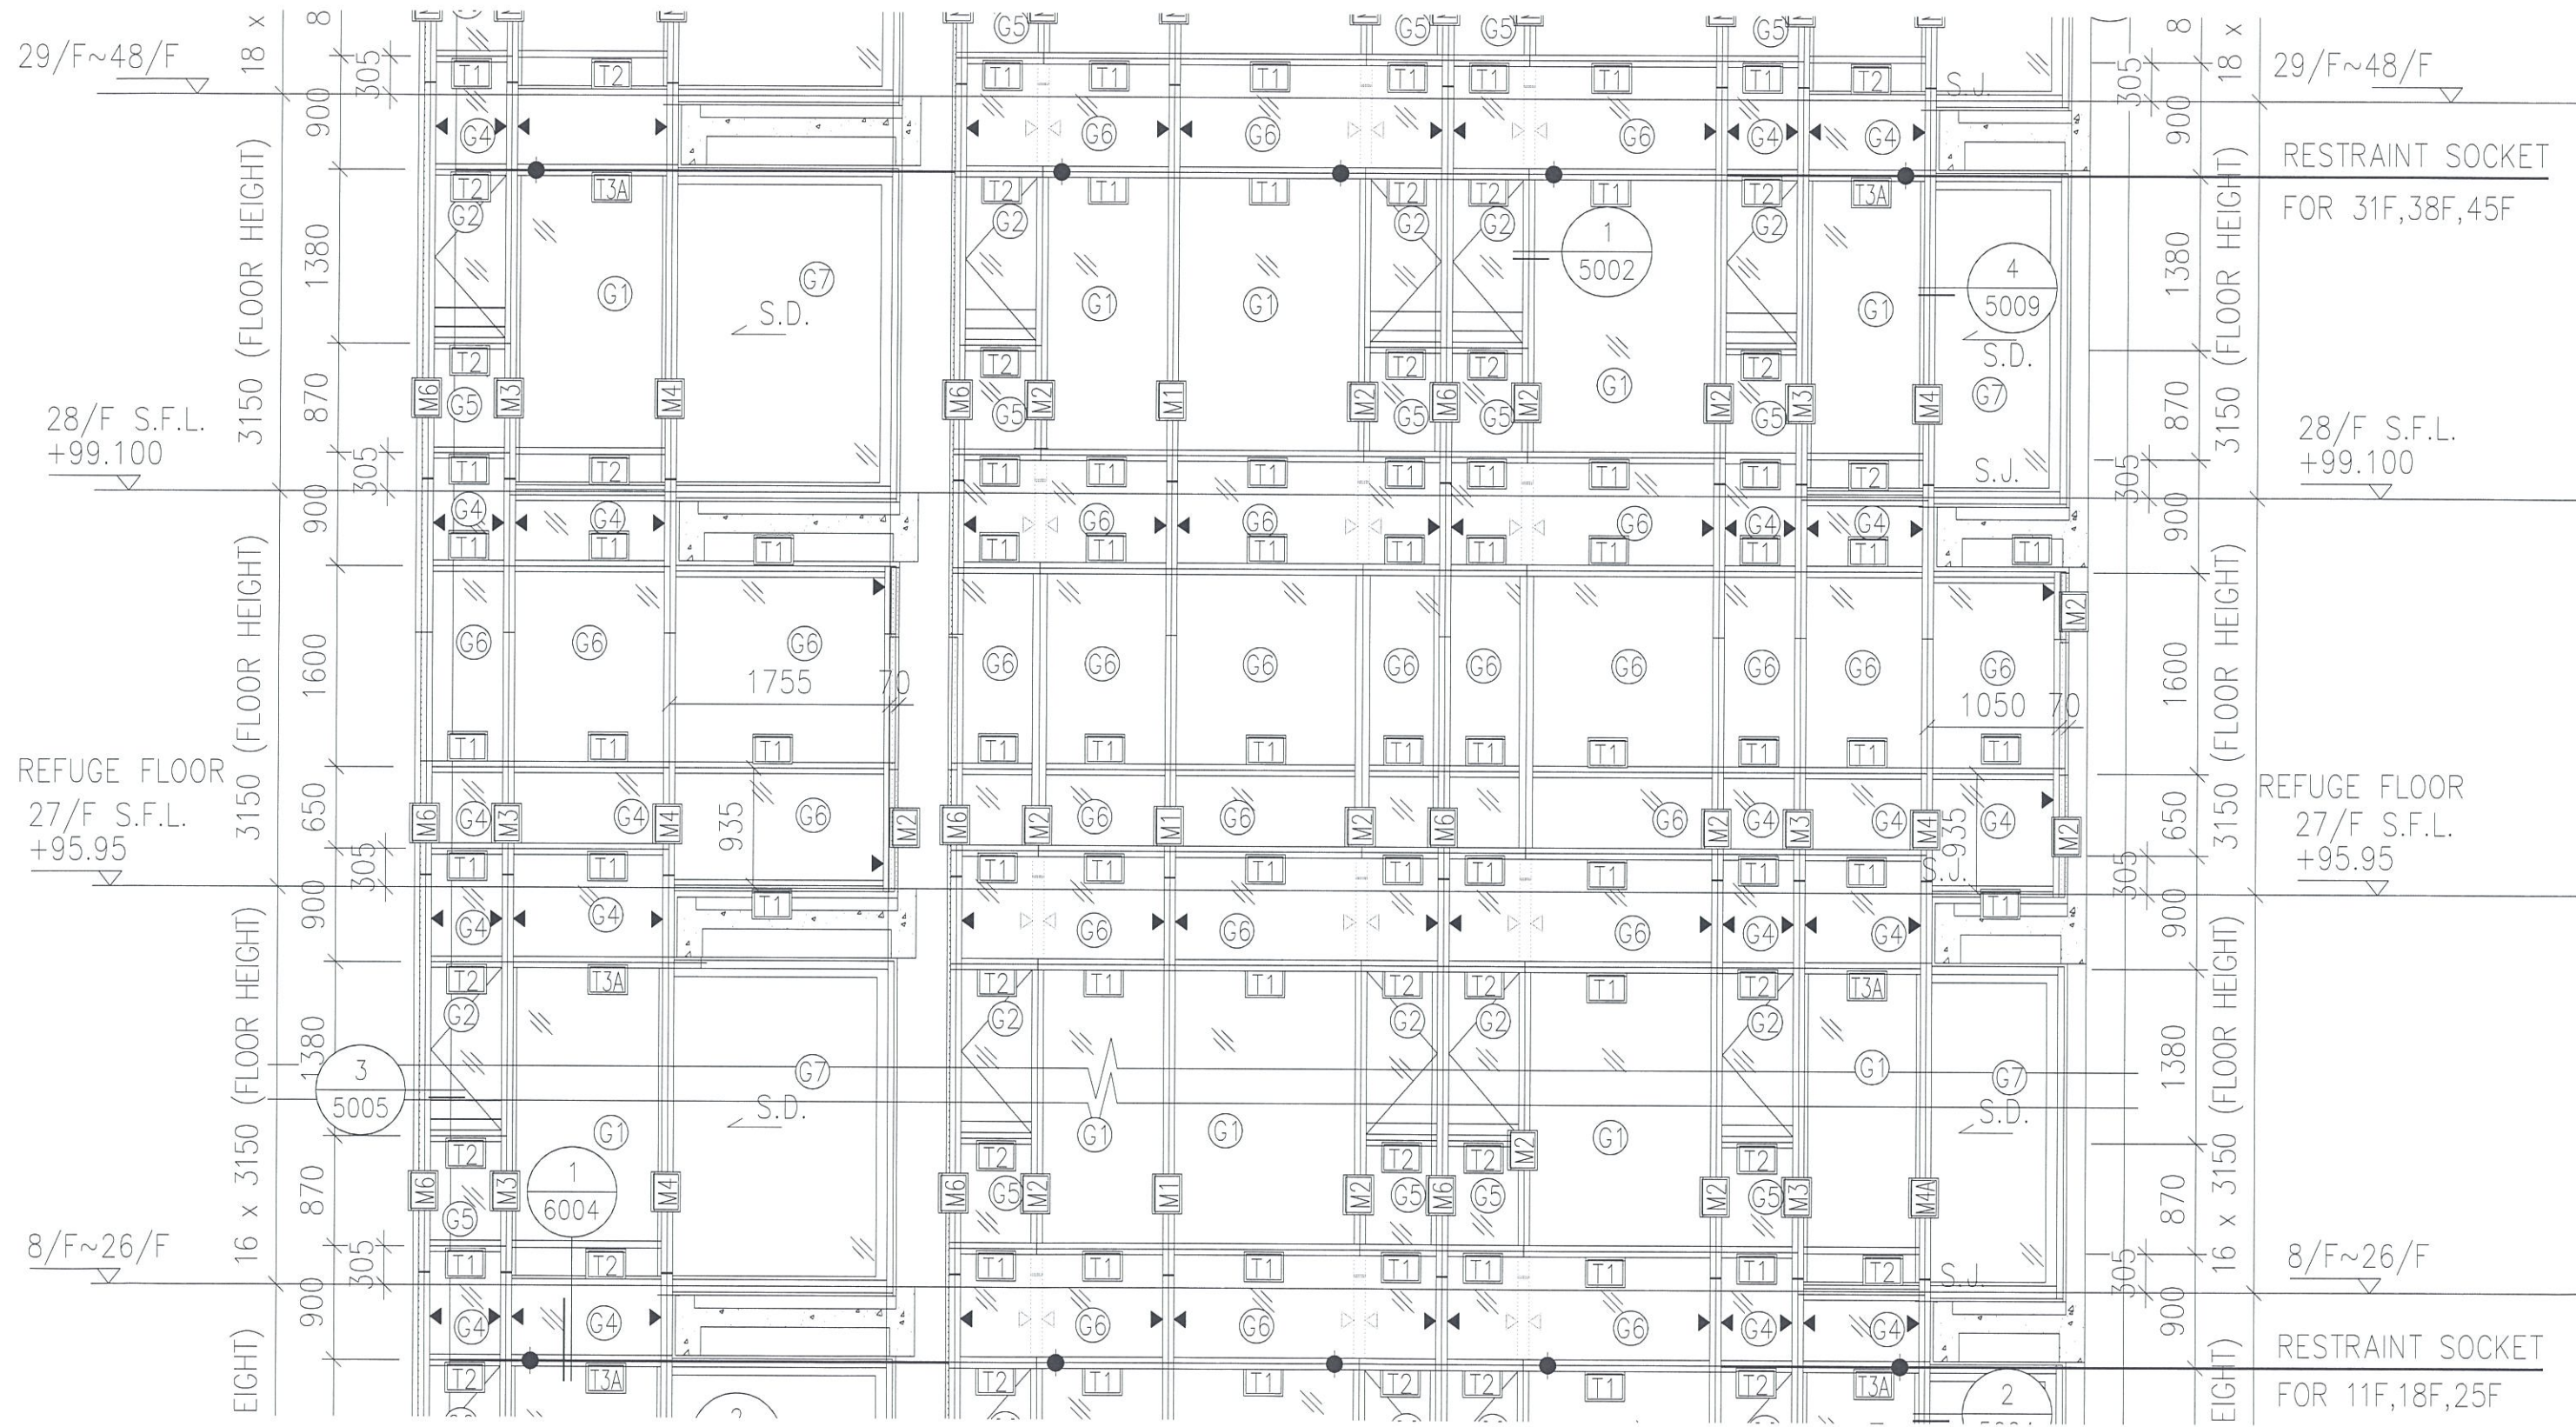


7/A

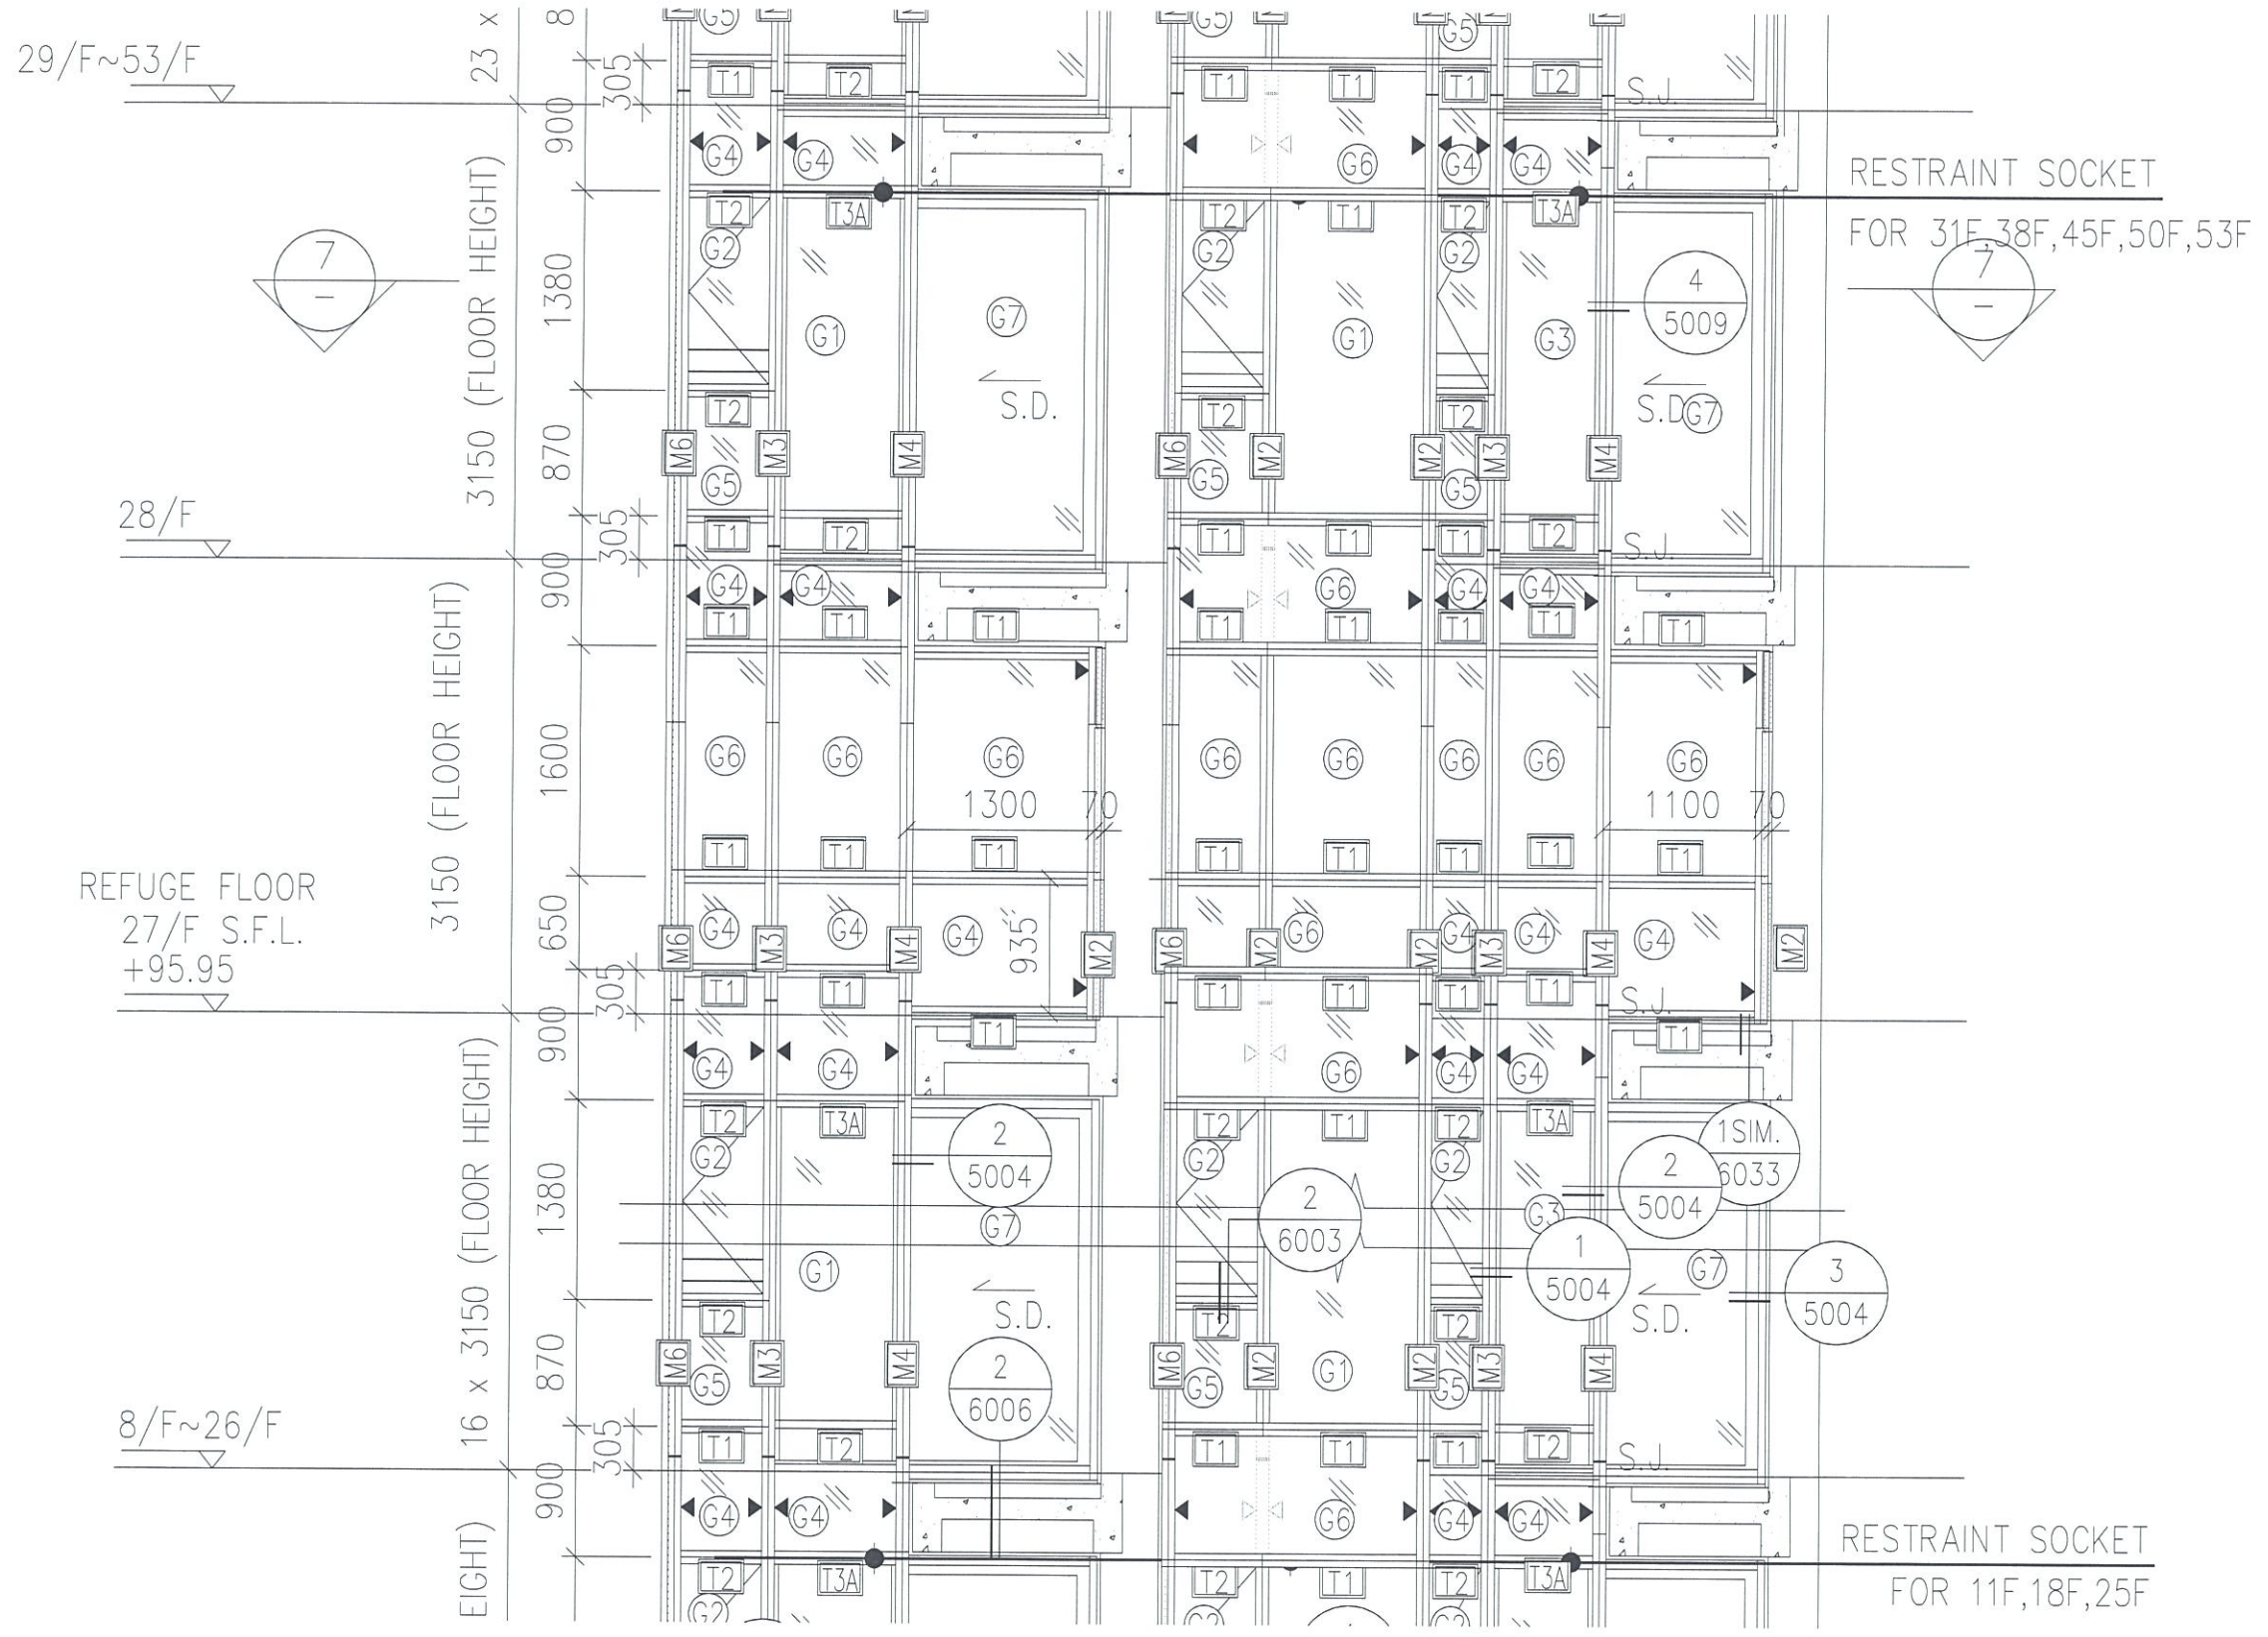

27

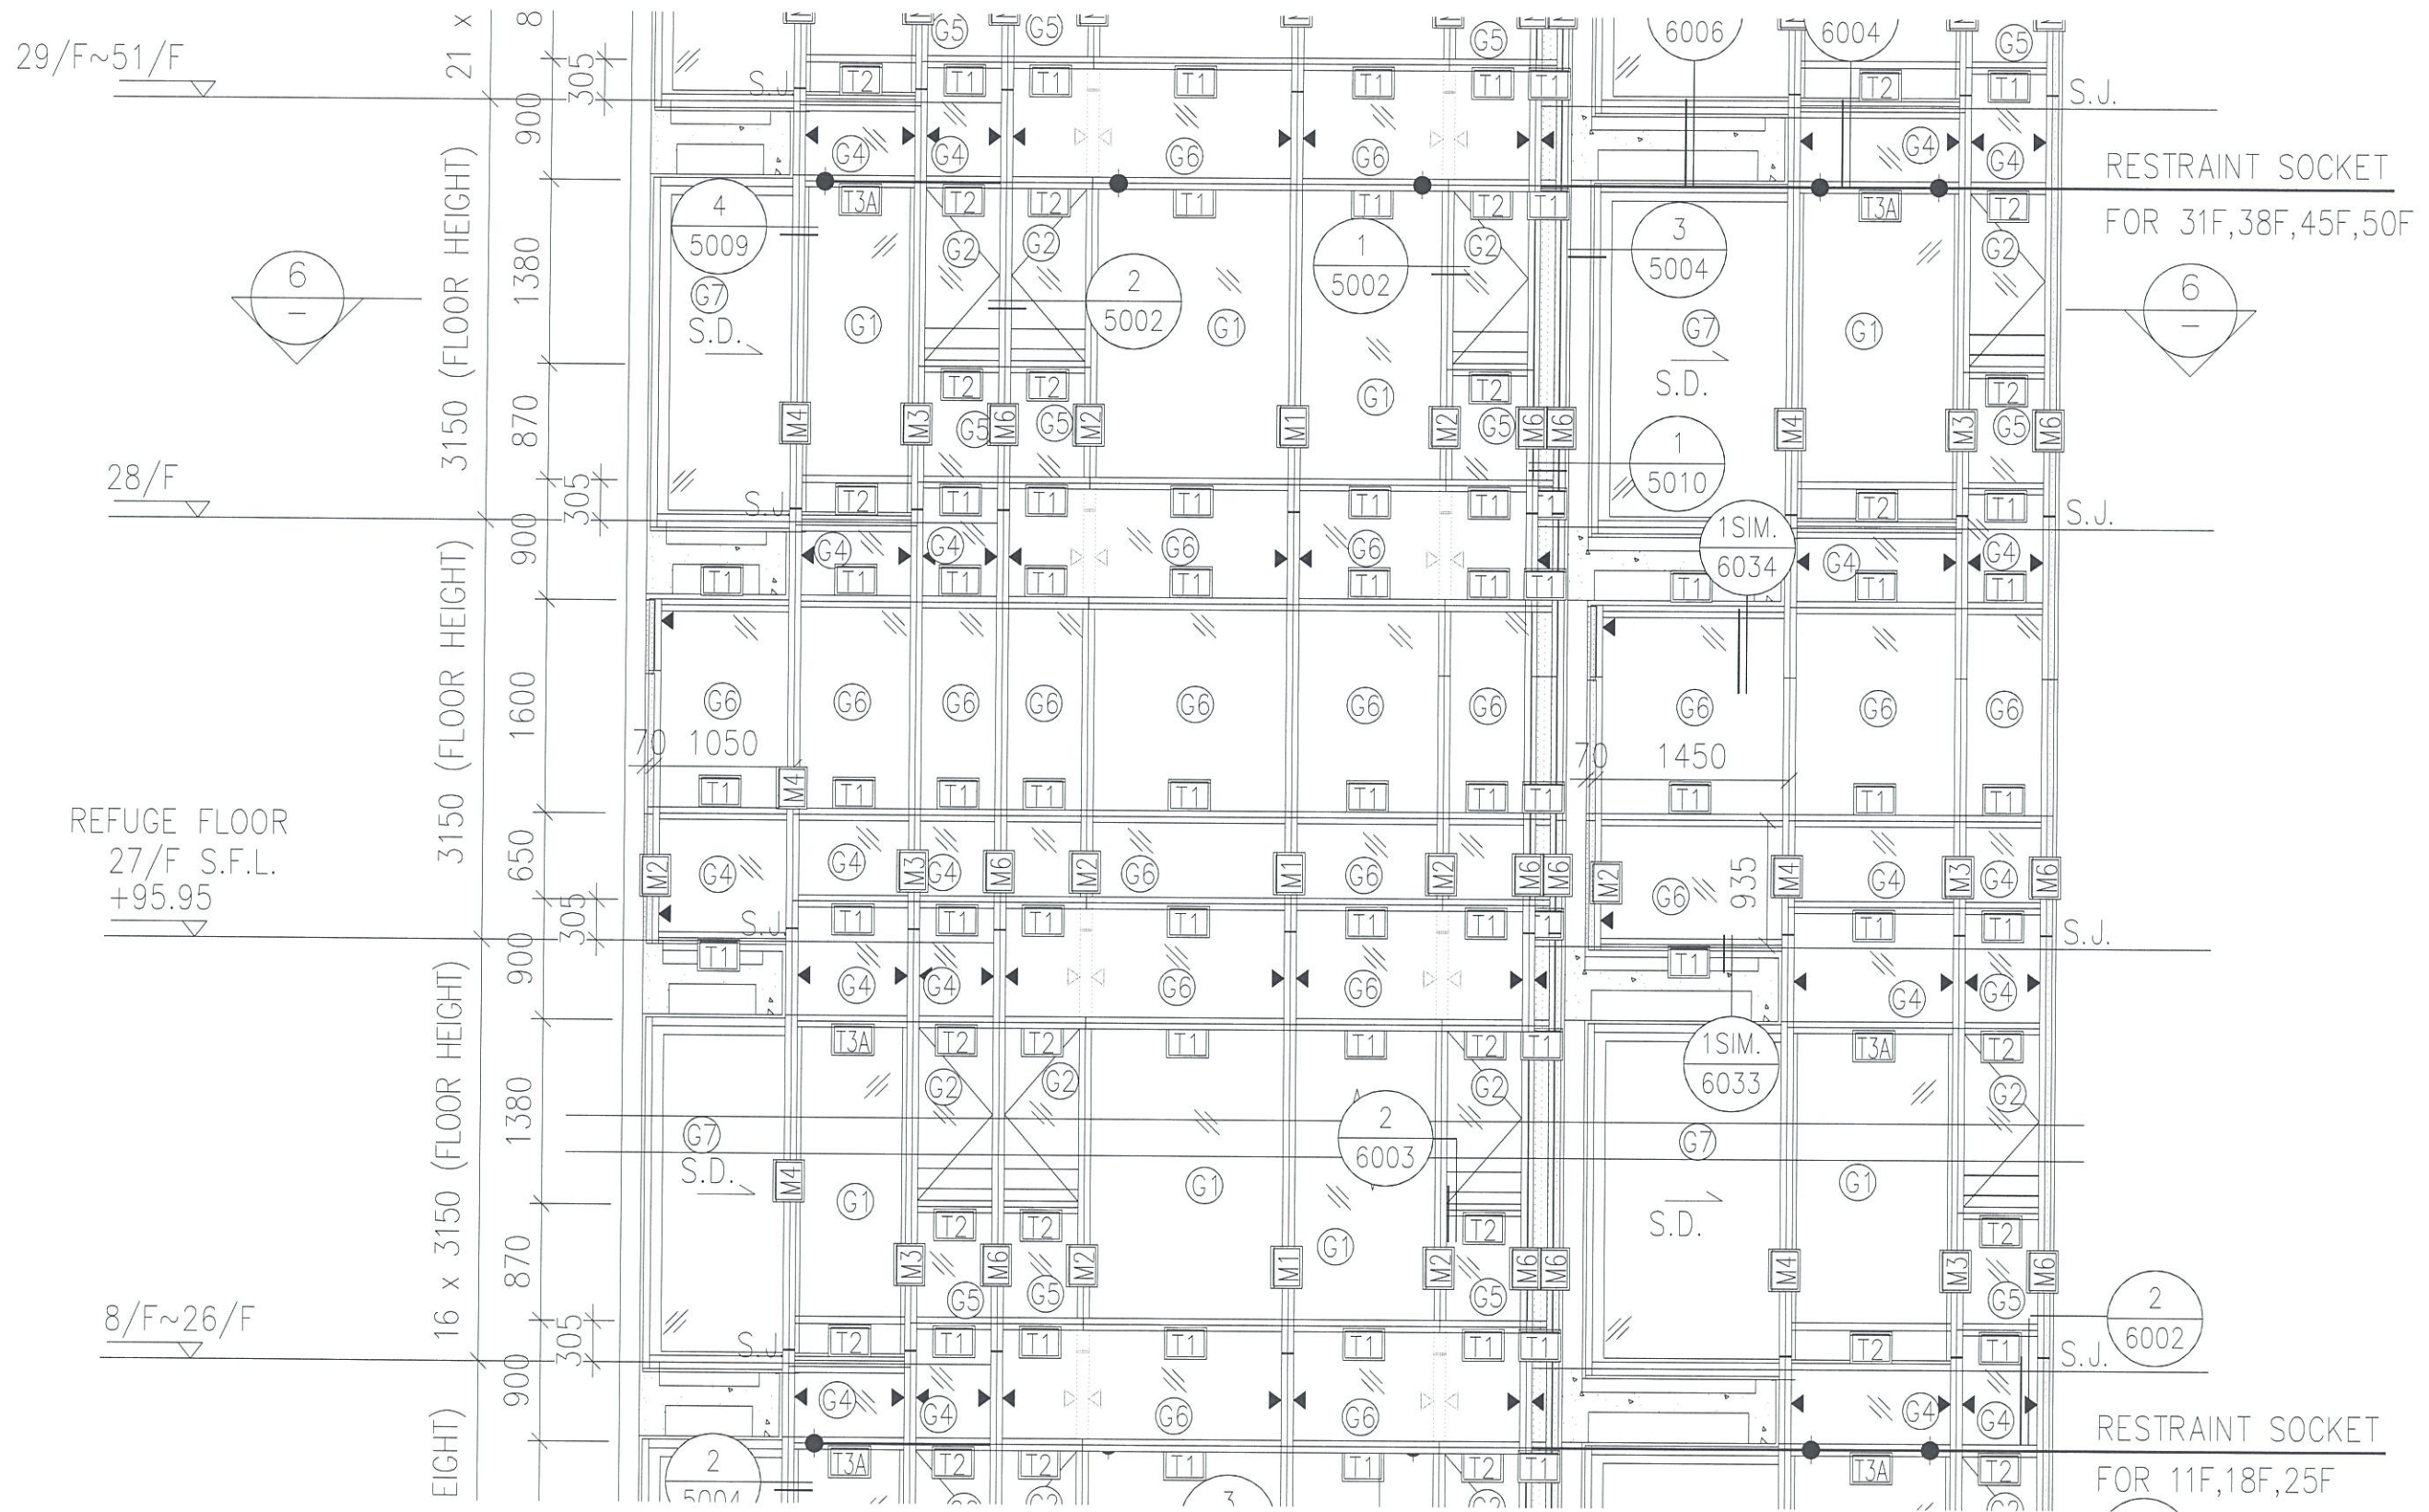

734

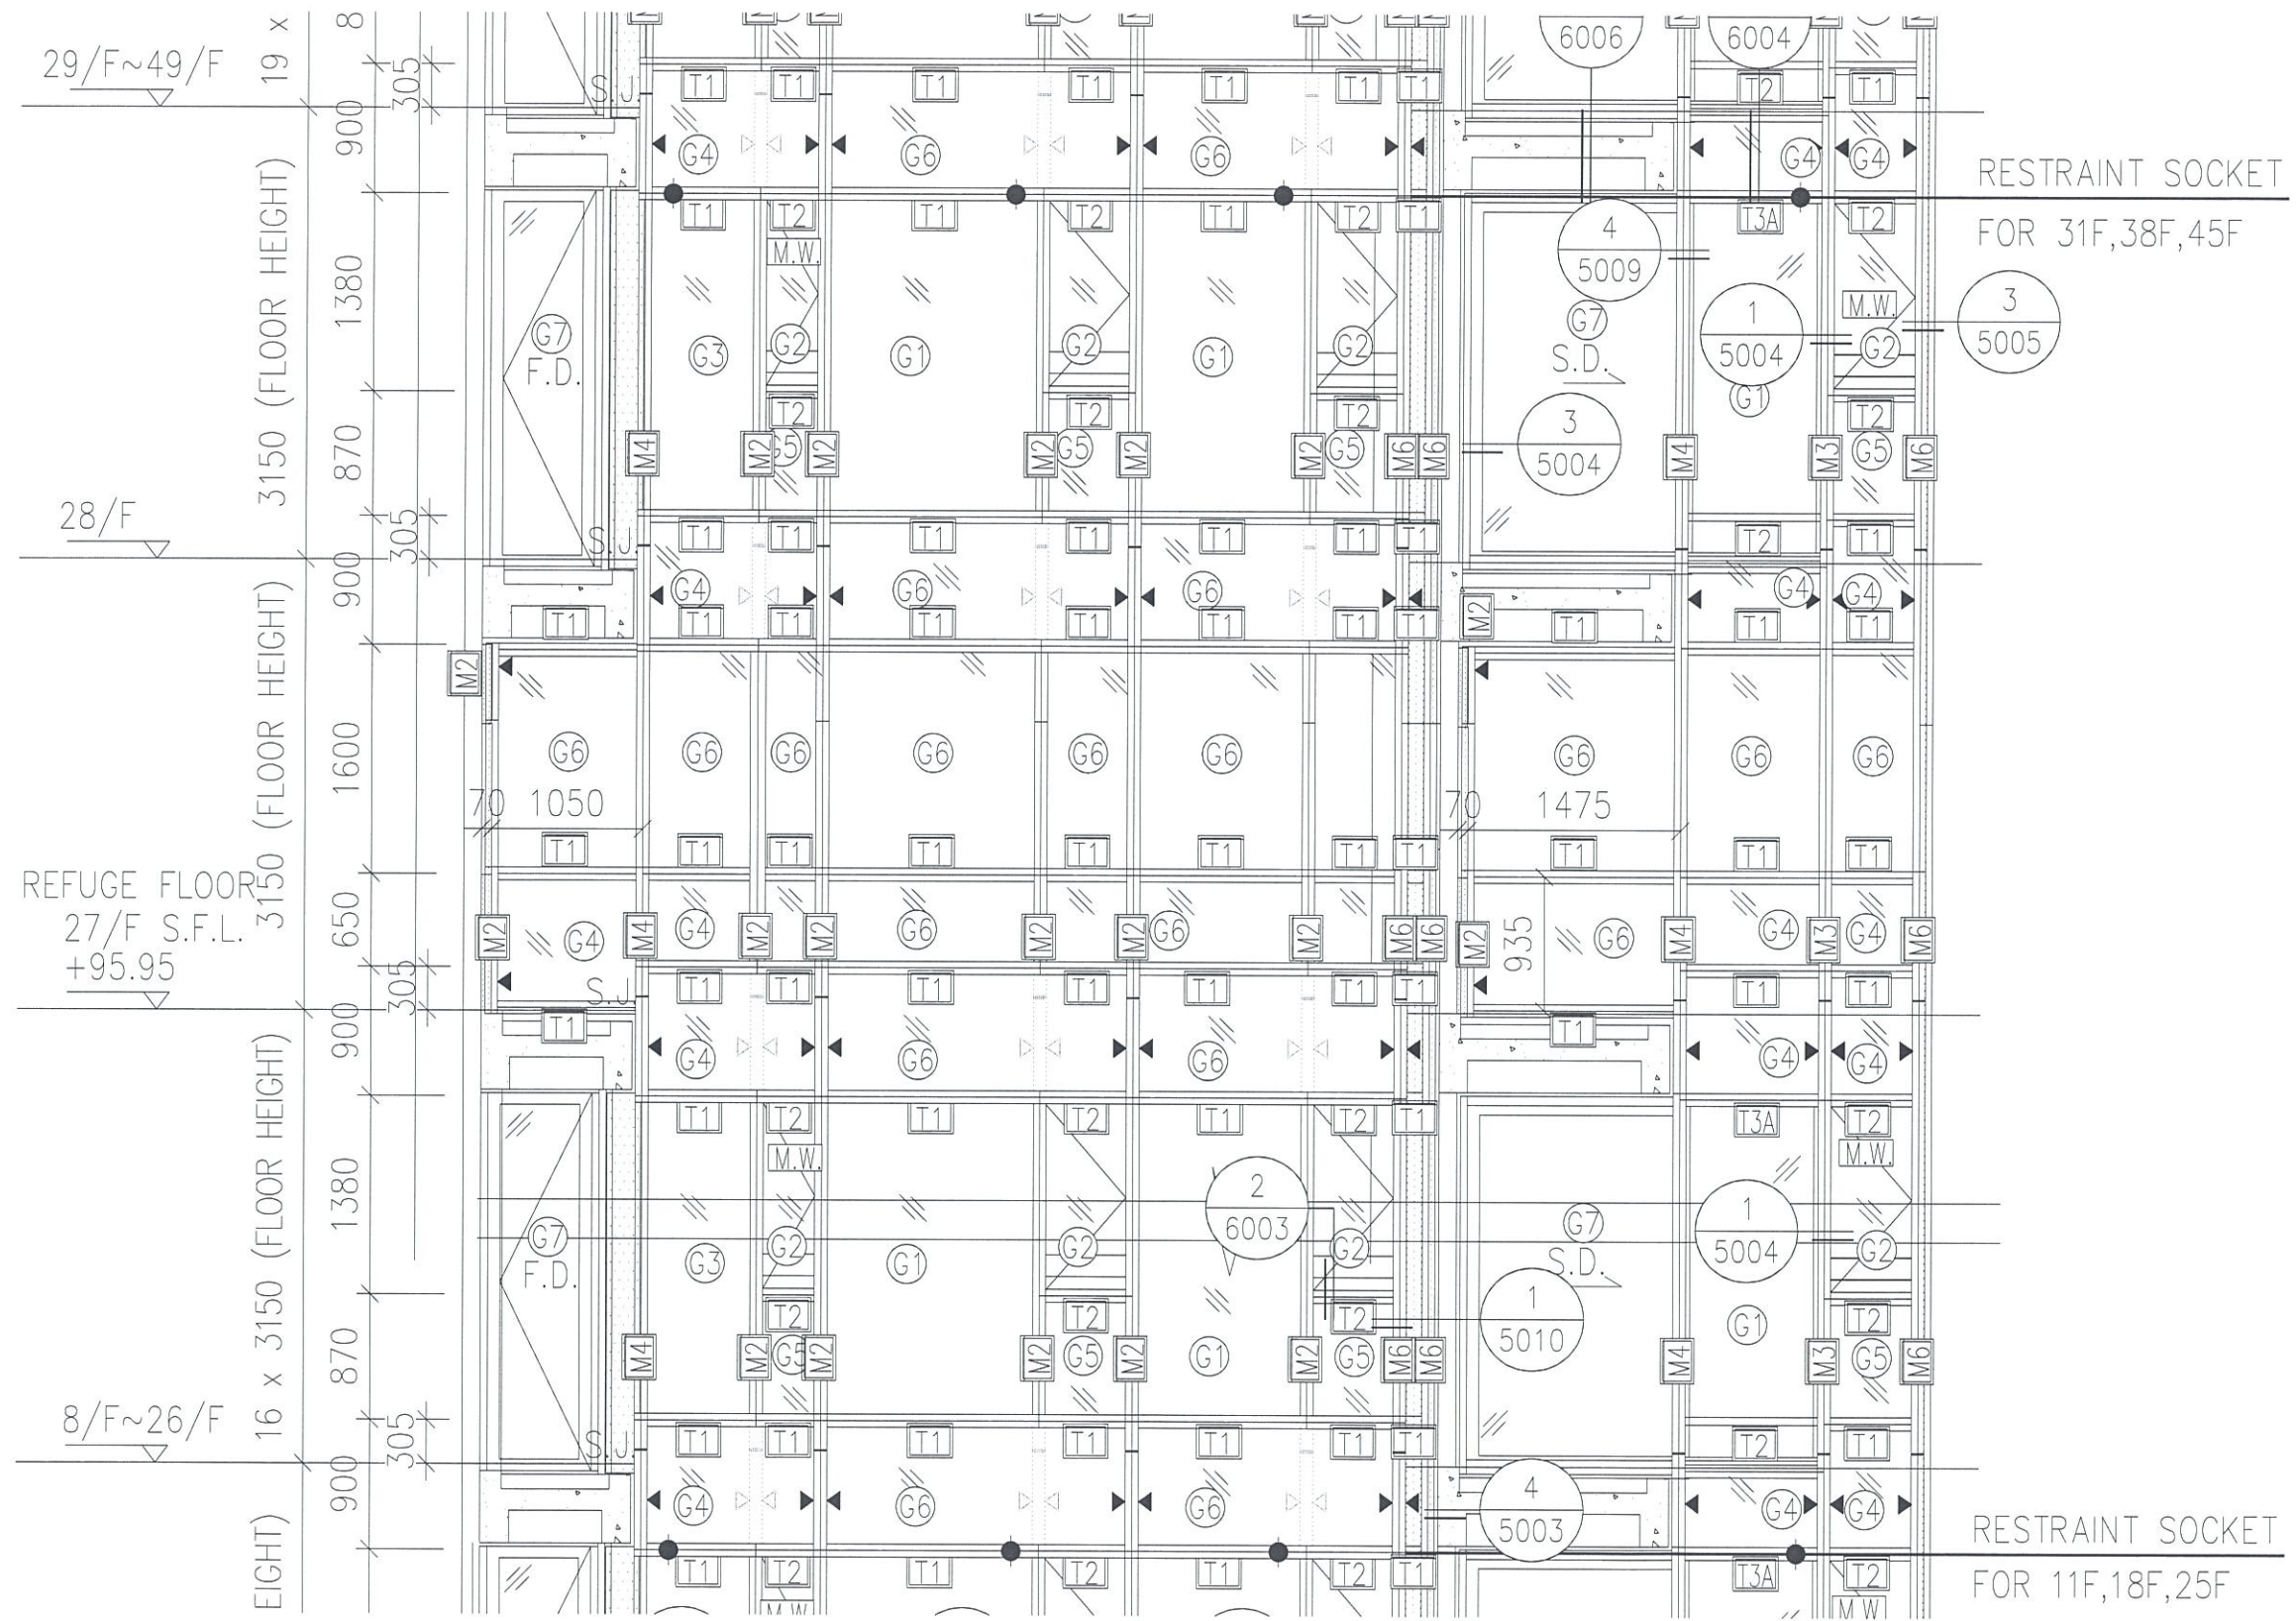

75L

