



工程指示 / 要求簡箋(E.I.)

工程指示編號：EI/0308/19

修改版次：-

工程編號：J-837

工程名稱：觀塘裕民坊

工程項目：幕牆 橫料玻璃位鋁角封篤 廠打膠

收件人：生統 / 永林 琅

發件人：Eric Liu

日期：14/03/2019

要求提供 / 確認 事項：

- () 初步鋁料 B.M. () 加工拆圖，然後生產 () 尺寸表
- () 正式鋁料 B.M. () 技術上資料 / 指示 () 報價
- () 配件 B.M. () 樣辦或貨品說明書 () 分判合約
- () 其他：_____

內容：

按上廠後要求，橫料玻璃位鋁角封篤要打膠

請按附件指示在廠進行打膠工序

謝謝！

請在 2019 / 03 / 29 前完成上列要求。

附：2頁

以上項目為：

- 原合約工程包 原合約工程加 / 減賬 新工程報價

原因：-

分發東莞各部門：

- () 生產技術總監 連附件 () 技術部 連附件 () 生產部 連附件 () 機械設計部 連附件
- () 採購部 連附件 () 生產統籌部 連附件
- () 質檢部 連附件 () 會計部 連附件 () 報關組 連附件 () 其他 _____ 連附件

分發香港各部門：

- () 行政部 連附件 () 會計部 連附件 () 統籌部 連附件 () 工程部地盤科文 連附件
- () 採購部 連附件 () QS 部 連附件 () 維修部 連附件 () 其他 _____ 連附件

傳遞編號：

發件人簽署：

HK 0618 / 19


項目經理簽署：

~~此處~~

~~即膠柱平~~

~~此處~~ 扣1


廠即

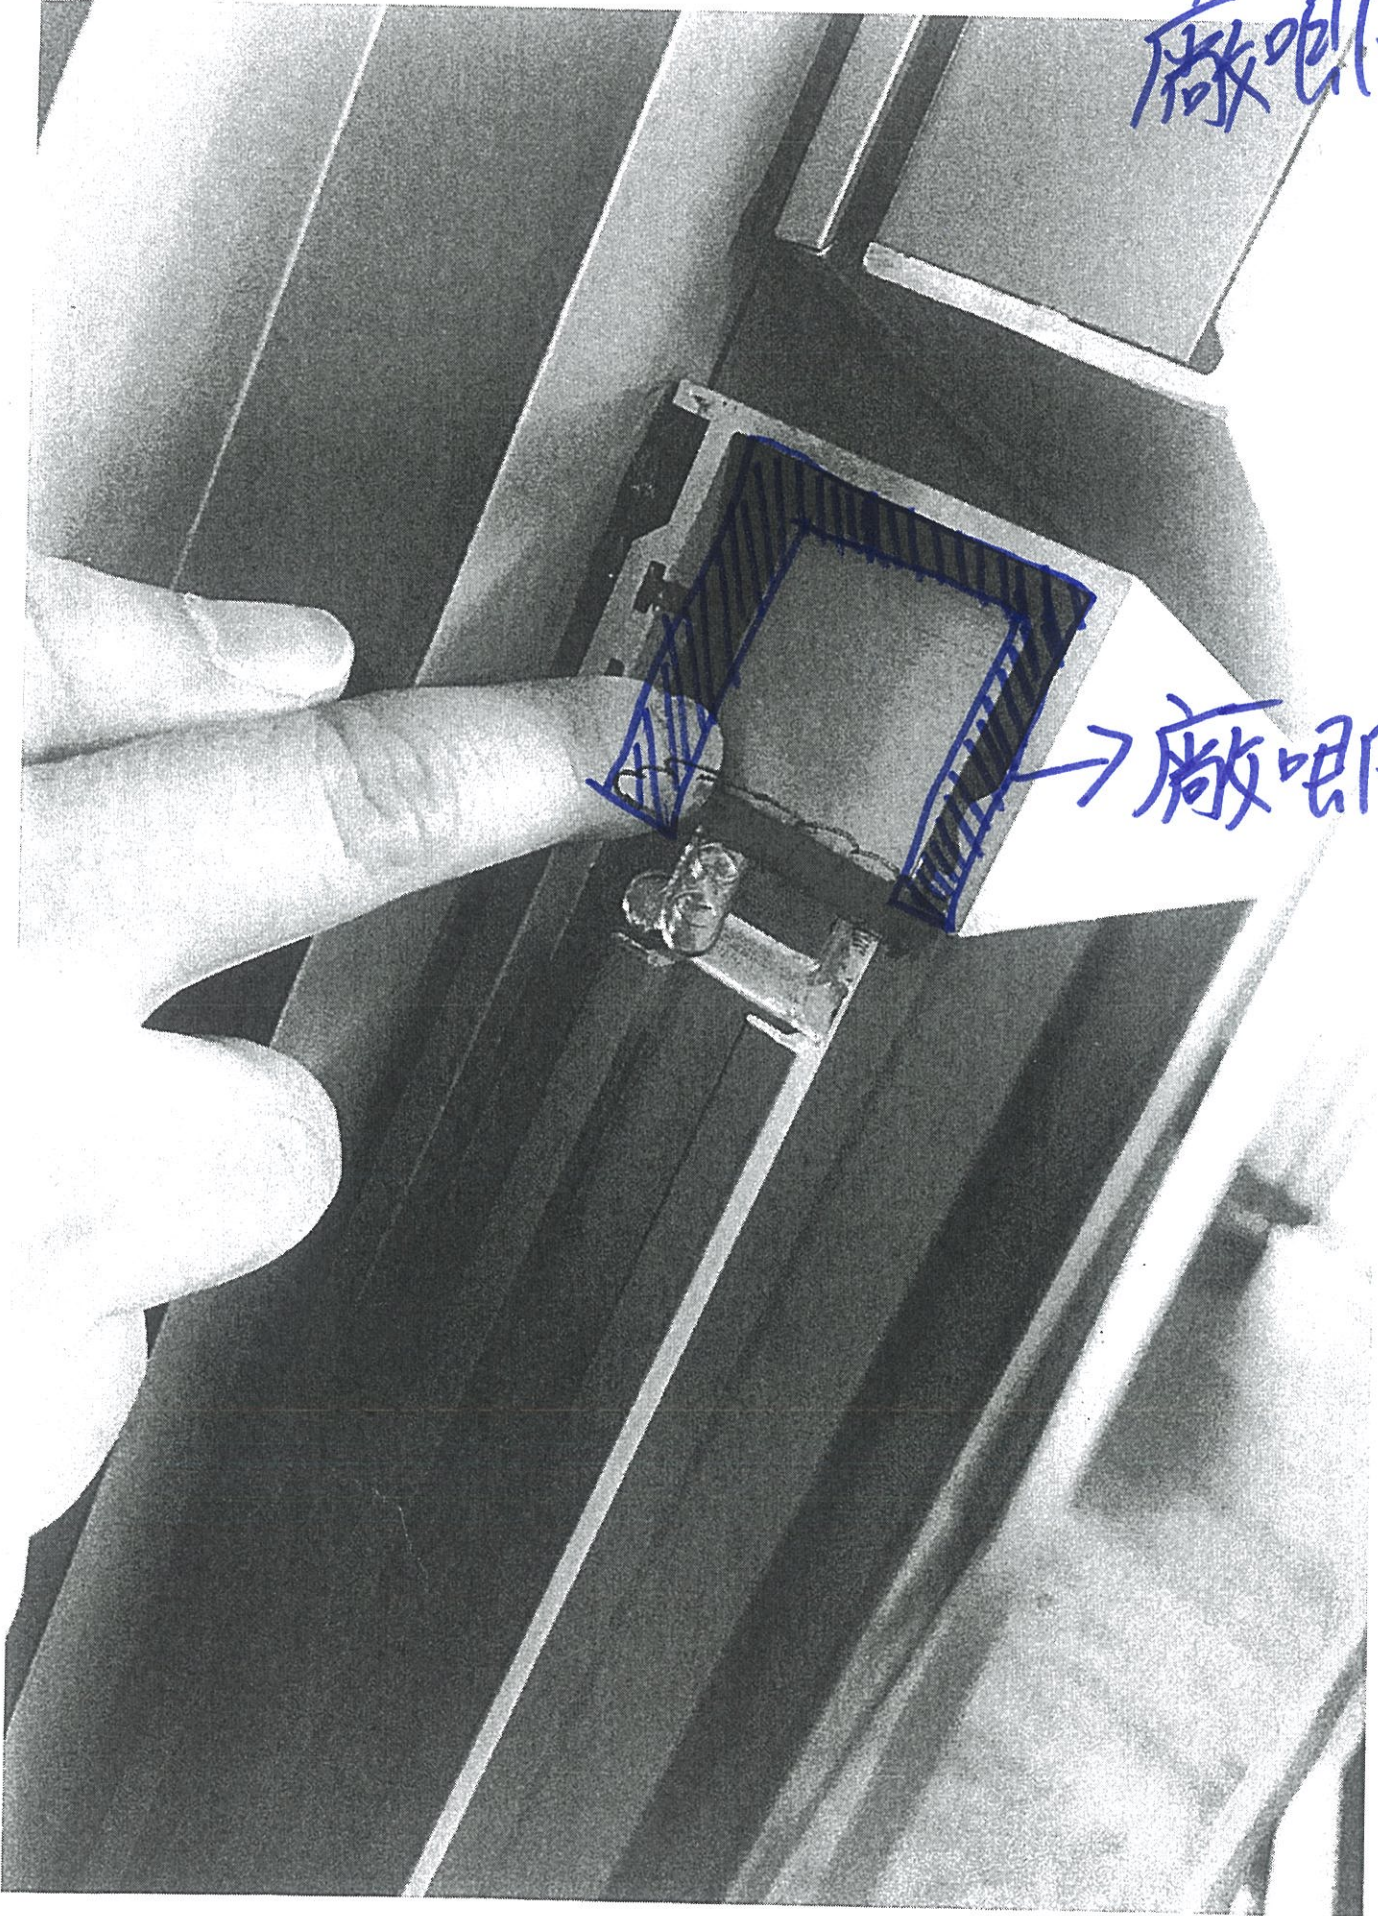

→ 廠即

廠字器及印膠

相片2

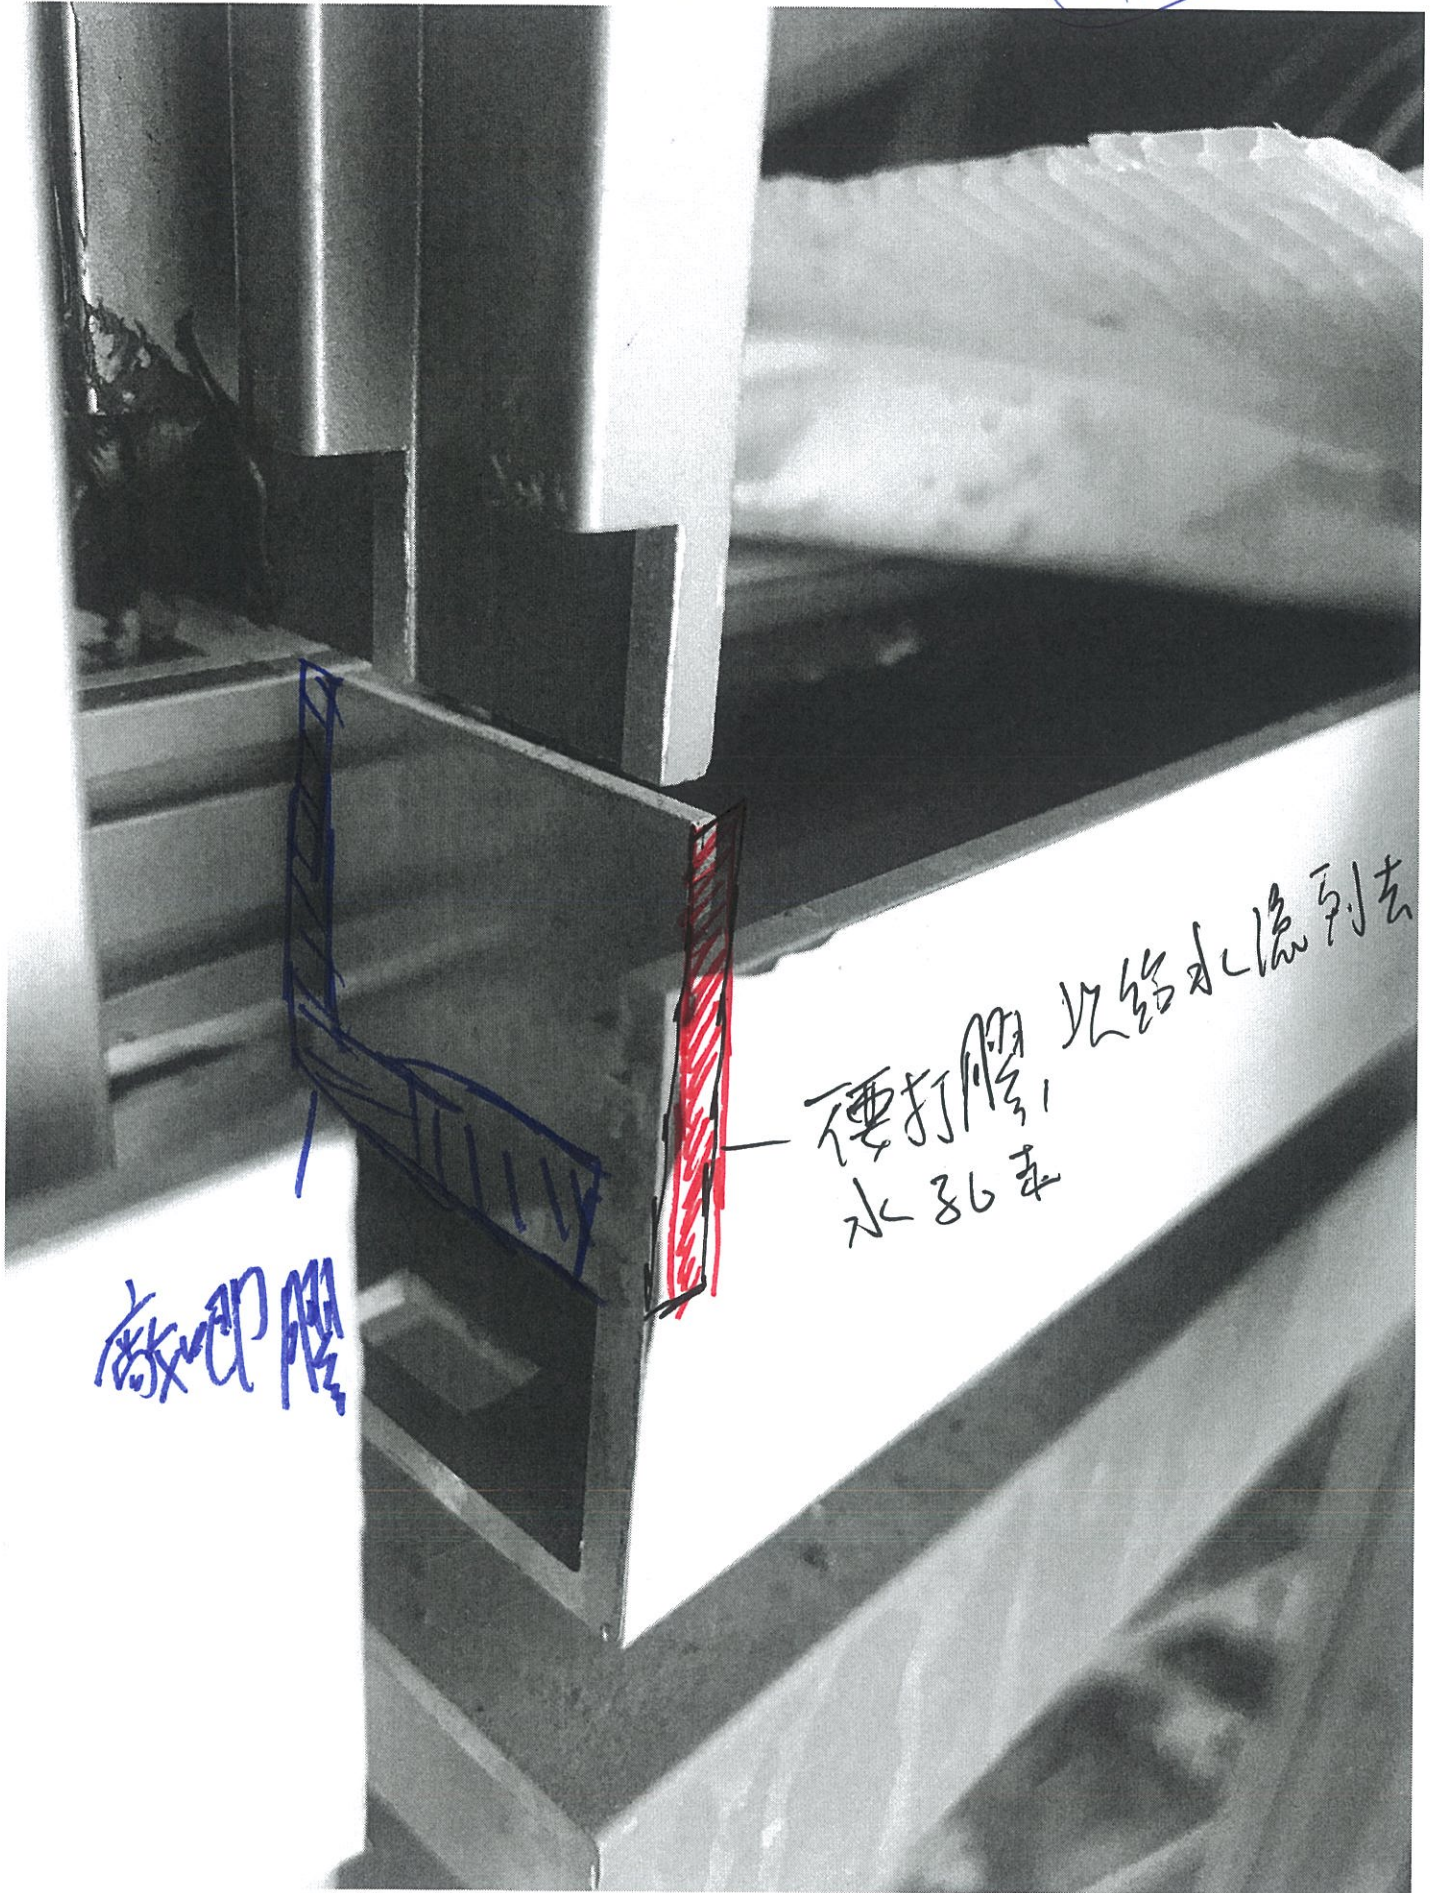

廠印膠

標打膠
水孔車
以給水流到去

~~止匪取~~
~~小心水~~ GA

廢文器及呢咁

掛了



大板

生完

釘

打膠

釘

釘

步馬聚 6B

廠字及印膠

相片4



廠字及

廠
打膠

鑽

