

工程指示 / 要求簡箋(E.I.)

工程指示編號：EI/0311/19

修改版次：-

工程編號：J-837

工程名稱：觀塘裕民坊

工程項目：幕牆 大梗位防水片(樣板層 7-9/F)

收件人：生統 / 永林

發件人：Eric Liu

日期：16/03/2019

要求提供 / 確認 事項：

- | | | |
|------------------------------------|-------------------------------------|-------------------------------|
| <input type="checkbox"/> 初步鋁料 B.M. | <input type="checkbox"/> 加工拆圖，然後生產 | <input type="checkbox"/> 尺寸表 |
| <input type="checkbox"/> 正式鋁料 B.M. | <input type="checkbox"/> 技術上資料 / 指示 | <input type="checkbox"/> 報價 |
| <input type="checkbox"/> 配件 B.M. | <input type="checkbox"/> 樣辦或貨品說明書 | <input type="checkbox"/> 分判合約 |
| <input type="checkbox"/> 其他：_____ | | |

內容：

請按加工圖生產大梗避位位置用防水片(樣板層 7-9/F)(T1-T5)

安排星期一 ~~送一批到地盤~~

謝謝！

請在 2019/03/18 前完成上列要求。

附：1 頁加工圖

以上項目為：

- 原合約工程包 原合約工程加 / 減賬 新工程報價

原因：-

分發東莞各部門：

- () 生產技術總監 連附件 () 技術部 連附件 永林 () 生產部 連附件 () 機械設計部 連附件
 () 採購部 連附件 () 生產統籌部 連附件 梅
 () 質檢部 連附件 () 會計部 連附件 () 報關組 連附件 () 其他 楊榮輝 連附件

分發香港各部門：

- () 行政部 連附件 () 會計部 連附件 () 統籌部 連附件 () 工程部地盤科文 連附件 楊
 () 採購部 連附件 () QS 部 連附件 () 維修部 連附件 () 其他 _____ 連附件

傳遞編號：

HK 0624/19

發件人簽署：

Eric Liu

項目經理簽署：

Project Manager



美特鋁質有限公司
MIDI Aluminium Fabricator Ltd.

工程號

J-837

地盤

觀塘裕民坊

地盤用

用於：梗窗15mm連接位防水巴

數量：~~7920+48~~（後備）~~7968~~

一層約用201支



數量：102（用於T2座樣板層梗

窗多避橫料切口位）

總合計：~~8070~~

（T1~T5總用量）


總數 = 500 件

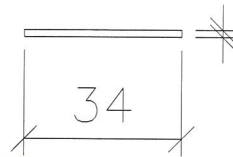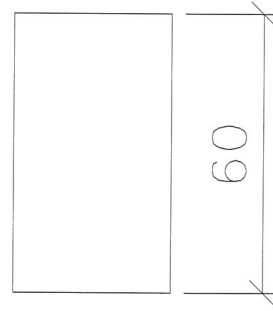

1.5

安裝示意圖

由地盤打膠固定

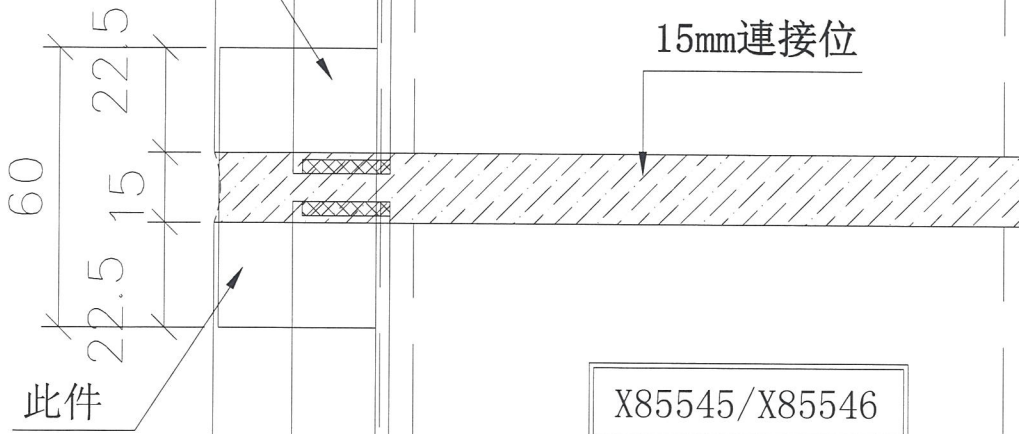

15mm連接位

X85545/X85546

名稱	鋁板拆圖	制圖	邱紅	2019.01.06	修改		
材料	1.5mm厚鋁板	復核	謝永林	2019.01.07	日期		
顏色	MILL	批准			圖號	FS-Y01	