

工程指示 / 要求簡箋(E.I.)

工程指示編號：EI / 0325 / 19

修改版次：-

工程編號：J - 837

工程名稱：觀塘裕民坊

工程項目：Glass Cladding 背板用棉叉

收件人：生統 / 永林

發件人：Eric Liu

日期：20/03/2019

要求提供 / 確認 事項：

- | | | |
|------------------------------------|-------------------------------------|-------------------------------|
| <input type="checkbox"/> 初步鋁料 B.M. | <input type="checkbox"/> 加工拆圖，然後生產 | <input type="checkbox"/> 尺寸表 |
| <input type="checkbox"/> 正式鋁料 B.M. | <input type="checkbox"/> 技術上資料 / 指示 | <input type="checkbox"/> 報價 |
| <input type="checkbox"/> 配件 B.M. | <input type="checkbox"/> 樣辦或貨品說明書 | <input type="checkbox"/> 分判合約 |
| <input type="checkbox"/> 其他：_____ | | |

內容：

Glass Cladding 背板需要安裝 25mm 厚隔熱棉

現附上棉叉加工圖，請用此款棉叉

謝謝！

請在 2019/ 03 / 25 前完成上列要求。

附：1 頁加工圖

以上項目為：

- 原合約工程包 原合約工程加 / 減賬 新工程報價

原因：-

分發東莞各部門：

- () 生產技術總監 連附件 () 技術部 連附件 () 生產部 連附件 () 機械設計部 連附件
 () 採購部 連附件 () 生產統籌部 連附件
 () 質檢部 連附件 () 會計部 連附件 () 報關組 連附件 () 其他 楊榮輝 連附件
- 分發其他分判：
 () 王禮秋 連附件

分發香港各部門：

- () 行政部 連附件 () 會計部 連附件 () 統籌部 連附件 () 工程部地盤科文 連附件
 () 採購部 連附件 () QS 部 連附件 () 維修部 連附件 () 其他 _____ 連附件

傳遞編號：

HK 0656 / 19


發件人簽署：

項目經理簽署：


J837 Glass Clamping

物料標尺



EG--DWG4

 美特鋁質有限公司 MIDI Aluminium Fabricator Ltd		類別	物料號	14-000006-TH01-00	
修改	A	制圖	雷富裕	01-11-2001	圖號 TH-01
日期	25-12-2001	復核			數量
		批准	2001.12.28		零件重量 (適用條件)


25 標用.

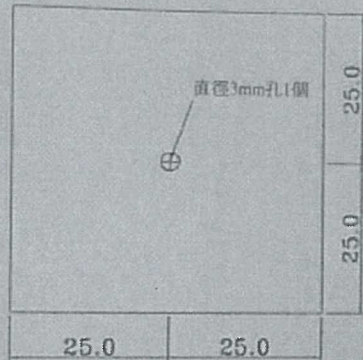

鋁片

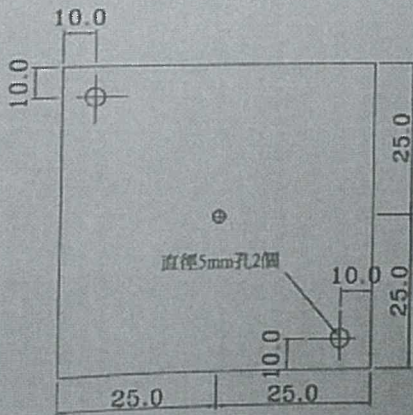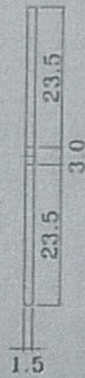

鋁片+鋁針

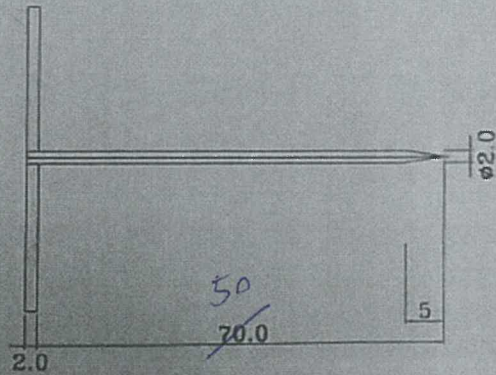

請計數量 6.1M

工程號	J-686	地盤	C111 數碼港	附	
名稱	鋁棉插 (鋁針+鋁片)		探用	件	
材料	1.5mm 鋁板+2mm 鋁板+直徑2mm 鋁針		地盤		✓
顏色	MILL		工廠		✓