



工程指示 / 要求簡箋(E.I.)

工程指示編號：EI / 0326 / 19

修改版次：A

工程編號：J - 837

工程名稱：觀塘裕民坊

工程項目：幕牆 防水片(大貨)(T1-T5)

收件人：生統 / 永林

發件人：Eric Liu

日期：08/04/2019

要求提供 / 確認 事項：

- | | | |
|------------------------------------|-------------------------------------|-------------------------------|
| <input type="checkbox"/> 初步鋁料 B.M. | <input type="checkbox"/> 加工拆圖，然後生產 | <input type="checkbox"/> 尺寸表 |
| <input type="checkbox"/> 正式鋁料 B.M. | <input type="checkbox"/> 技術上資料 / 指示 | <input type="checkbox"/> 報價 |
| <input type="checkbox"/> 配件 B.M. | <input type="checkbox"/> 樣辦或貨品說明書 | <input type="checkbox"/> 分判合約 |
| <input type="checkbox"/> 其他：_____ | | |

內容：

請按加工圖生產防水片(大貨)(T1-T5) 送地盤安裝

A 版: 按現場覆數，FS-H04 及 FS-H04R 款闊度改短

(幕牆在 Glass Cladding 內)

已問鋁板廠未做，可修改全部數量

謝謝！

請在 2019/04/29 前完成上列要求。

附：2 頁加工圖 + 復

以上項目為：

- 原合約工程包 原合約工程加 / 減賬 新工程報價

原因：-

分發東莞各部門：

- () 生產技術總監 連附件 (✓) 技術部 連附件 (永林) () 生產部 連附件 () 機械設計部 連附件
 () 採購部 連附件 (✓) 生產統籌部 連附件 (梅)
 () 質檢部 連附件 () 會計部 連附件 () 報關組 連附件 () 其他 楊榮輝 連附件

分發香港各部門：

- () 行政部 連附件 () 會計部 連附件 () 統籌部 連附件 (✓) 工程部地盤科文 連附件 (何)
 () 採購部 連附件 () QS 部 連附件 () 維修部 連附件 () 其他 _____ 連附件

傳遞編號：

HK 0803 /19

發件人簽署：

項目經理簽署：





美特鋁質 有限公司
MIDI Aluminium Fabricator Ltd.

工程號 J-837 地盤 觀塘裕民坊


總層	總數量	使用位置	樓層
3 37	560	T1CW H-1	7F~9F
3 37	560	T1CW G-2	7F~9F
3 37	10120	T1CW A-1	7F~9F
3 37	560	T1CW B-3	7F~9F
3 37	560	T2CW B-1	7F~9F
3 37	560	T2CW A-2	7F~9F
3 37	560	T2CW M-3	7F~9F
3	560	T2CW H-2	7F~9F
3	560	T3CW B-1	7F~9F
3	560	T3CW A-2	7F~9F
3	560	T3CW F-2	7F~9F
3	560	T5CW A-2	7F~9F
3	560	T5CW A-1	7F~9F
3	560	T5CW M-1	7F~9F
3	560	T5CW L-2	7F~9F
3	560	T5CW H-3	7F~9F
合計:	85		

10-547

1020/14

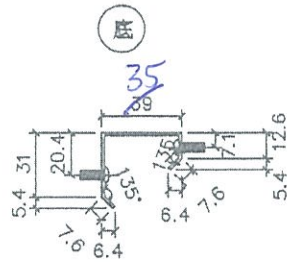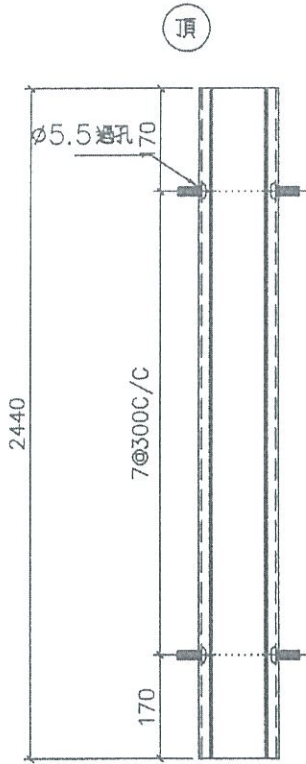

地盤安裝

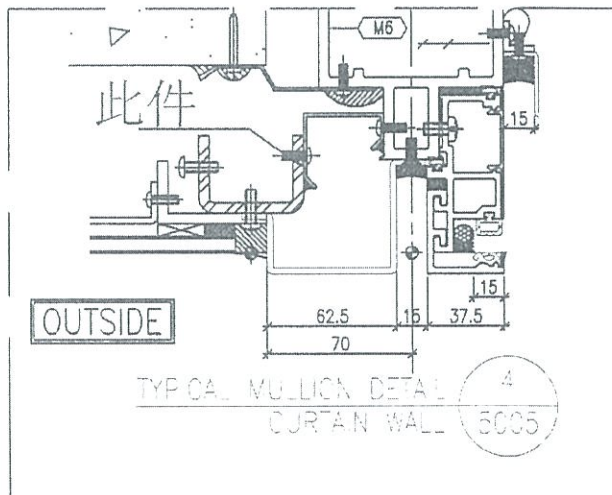



名稱	防水光折窗	制圖	韓芳	2019.1.9	修改		
材料	1.5mm鋁	復核			日期		3
顏色	銀	批准			圖號	FS-H04	

EG-DWG3



美特鋁質 有限公司
MIDI Aluminium Fabricator Ltd.


工程號 J-837 地盤 觀塘裕民坊

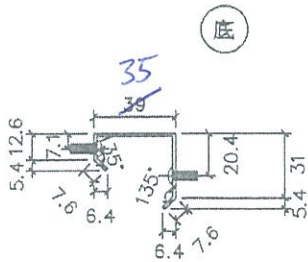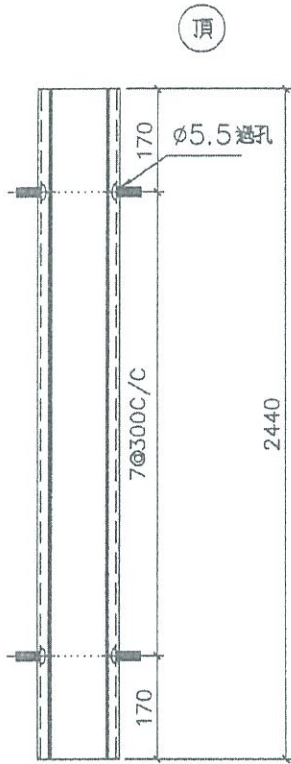

總層	總數量	使用位置	樓層
37	8	60 5	T1CW H-1 7F~9F
	8	60 5	T1CW G-2 7F~9F
	8	60 5	T1CW E-2 7F~9F
	8	60 5	T1CW A-1 7F~9F
	8	60 5	T1CW B-3 7F~9F
	8	60 5	T2CW B-1 7F~9F
	8	60 5	T2CW A-2 7F~9F
	3	120 10	T2CW M-3 7F~9F
	8	60 5	T2CW H-2 7F~9F
	8	60 5	T3CW B-1 7F~9F
	8	60 5	T3CW A-2 7F~9F
	8	120 10	T3CW F-2 7F~9F
	8	60 5	T5CW A-2 7F~9F
	3	60 5	T5CW M-1 7F~9F
	3	60 5	T5CW L-2 7F~9F
	8	60 5	T5CW H-3 7F~9F
合計:		90	


1980件

地盤安裝

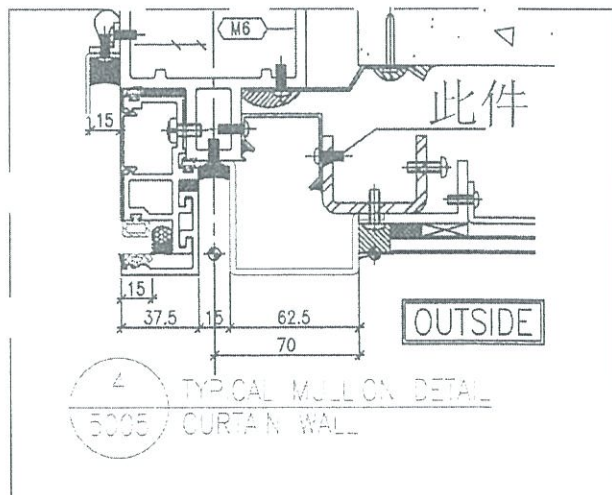

名稱	防水片新圖	制圖	韓華芳	2019.1.9	修改	
材料	1.5mm鋁	復核			日期	
顏色	銀	批准			圖號	FS-H04R

4

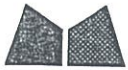


美特鋁質有限公司
MIDI Aluminium Fabricator Ltd.


工程號 J-837 地盤 觀塘裕民坊

G1/81

頂

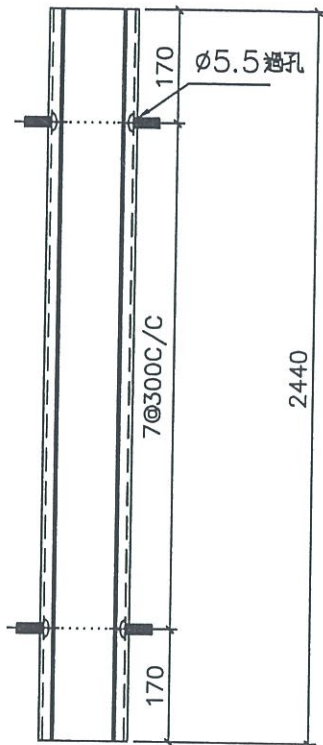


底

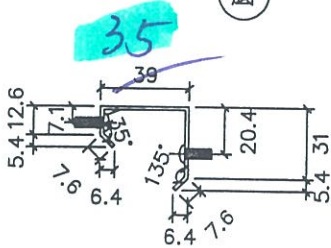

總層	總數量	使用位置	樓層
3	5	T1CW H-1	7F~9F
3	5	T1CW G-2	7F~9F
3	5	T1CW E-2	7F~9F
3	5	T1CW A-1	7F~9F
3	5	T1CW B-3	7F~9F
3	5	T2CW B-1	7F~9F
3	5	T2CW A-2	7F~9F
3	10	T2CW M-3	7F~9F
3	5	T2CW H-2	7F~9F
3	5	T3CW B-1	7F~9F
3	5	T3CW A-2	7F~9F
3	10	T3CW F-2	7F~9F
3	5	T5CW A-2	7F~9F
3	5	T5CW M-1	7F~9F
3	5	T5CW L-2	7F~9F
3	5	T5CW H-3	7F~9F
合計;	90		

請用
不生產

地盤安裝

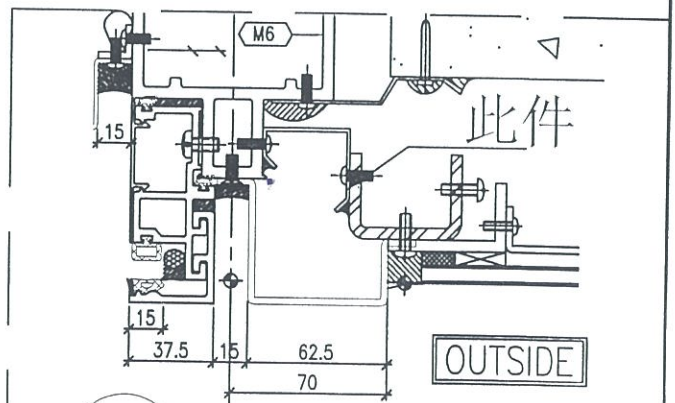

4 TYPICAL MULLION DETAIL
5005 CURTAIN WALL

名稱	防水先拆圖	制圖	韓章芳	2019.1.9	修改		
材料	1.5mm鋁	復核			日期		
顏色	銀	批准			圖號	FS-H04R	