



工程指示 / 要求簡箋(E.I.)

工程指示編號：EI / 0328 / 19

修改版次：B

工程編號：J - 837

工程名稱：觀塘裕民坊

工程項目：幕牆 趟門大貨(T2) (7F, 9-26F, 28-52F)(標準層)

收件人：生統/ 永林

發件人：Eric Liu

日期：08/04/2019

14000單

要求提供 / 確認 事項：

- |                                    |                                     |                               |
|------------------------------------|-------------------------------------|-------------------------------|
| <input type="checkbox"/> 初步鋁料 B.M. | <input type="checkbox"/> 加工拆圖，然後生產  | <input type="checkbox"/> 尺寸表  |
| <input type="checkbox"/> 正式鋁料 B.M. | <input type="checkbox"/> 技術上資料 / 指示 | <input type="checkbox"/> 報價   |
| <input type="checkbox"/> 配件 B.M.   | <input type="checkbox"/> 樣辦或貨品說明書   | <input type="checkbox"/> 分判合約 |
| <input type="checkbox"/> 其他：_____  |                                     |                               |

內容：

請按加工圖生產趟門(大貨 7F, 9-26F, 28-52F)(標準層) (T2)

B 版: 趟門防盜角及防墮角修改

- 1) 改用 25x20x3mm 鋁角，方便安裝 (已做 28x29x3mm 的不用改)
- 2) 因鋁料未到廠，現有鋁料先做廠用部份，地盤用部份待有料回廠再開始做
- 3) 為不阻出貨，未有料回廠前趟門框照出貨
- 4) 因應安裝防盜角及防墮角，請廠把底轆調至最低
- 5) 其他細節請按前版做

謝謝！

請在 2019/ 04 / 18 前完成上列要求。

附：- 4個加工圖 + 2頁

以上項目為：

- 原合約工程包                       原合約工程加 / 減賬                       新工程報價

原因：-

分發東莞各部門：

- ( ) 生產技術總監  連附件 ( ) 技術部  連附件 ( ) 生產部  連附件 ( ) 機械設計部  連附件  
 ( ) 採購部  連附件 ( ) 生產統籌部  連附件  
 ( ) 質檢部  連附件 ( ) 會計部  連附件 ( ) 報關組  連附件 ( ) 其他 楊榮輝  連附件

分發香港各部門：

- ( ) 行政部  連附件 ( ) 會計部  連附件 ( ) 統籌部  連附件 ( ) 工程部地盤科文  連附件  
 ( ) 採購部  連附件 ( ) QS 部  連附件 ( ) 維修部  連附件 ( ) 其他 \_\_\_\_\_  連附件

傳遞編號：

HK 0809 / 19

發件人簽署：



項目經理簽署：

EG-DWG3



美特鋁質有限公司  
MIDI Aluminium Fabricator Ltd.

工程號 J-837 | 地盤 觀塘裕民坊

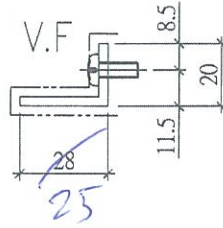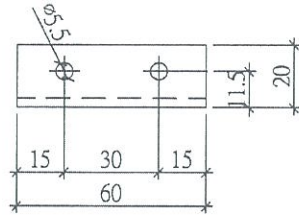

圖號 :	SD-AL100
數量 :	858+7=865支
位置 :	趟門防盜角

名稱	鋁角加工圖	制圖	謝永林	2019.03.05	修改		
材料	28*20*3鋁角	復核	謝永林	2019.03.18	日期		
顏色	EC-DG-S332054	批准			圖號	SD-AL100	

EG-DWG3





美特鋁質有限公司  
MIDI Aluminium Fabricator Ltd.

工程號 J-837 地盤 觀塘裕民坊

工廠用

趟門防盜角

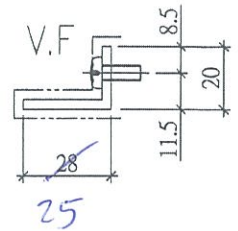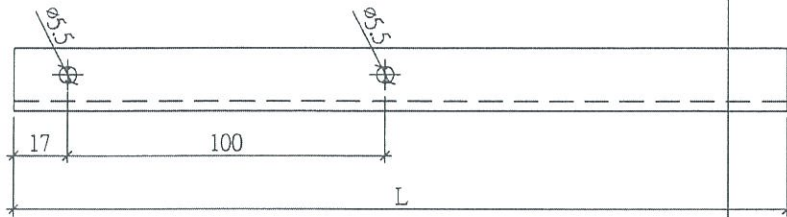

物料編號	數量	L	窗号	樓層位置	分格數	左SD	右SD梗
SD-AL-201	39	416.5	T2CWH-1左	7F,9F-52F	2077.5	1170	907.5
SD-AL-203	39	556.5	T2CWG-2左	7F,9F-52F	1937.5	1170	767.5
SD-AL-204	39	589	T2CWG-2右	7F,9F-52F	2305	1370	935
SD-AL-207	39	556.5	T2CWE-2	7F,9F-52F	1937.5	1170	767.5
SD-AL-208	39	589	T2CWE-1	7F,9F-52F	2305	1370	935
SD-AL-210	39	664	T2CWC-1	7F,9F-52F	2230	1370	860
SD-AL-213	39	366.5	T2CWA-1左	7F,9F-52F	2027.5	1120	907.5
SD-AL-214	39	489	T2CWA-1右	7F,9F-52F	2705	1520	1185
SD-AL-216	39	366.5	T2CWM-2	7F,9F-52F	2027.5	1120	907.5
SD-AL-217	39	614	T2CWM-1	7F,9F-52F	2580	1520	1060
SD-AL-218	39	556.5	T2CWL-2左	7F,9F-52F	1787.5	1095	692.5
SD-AL-220	39	547.5	T2CWK-1左	7F,9F-52F	2346.5	1370	976.5
SD-AL-222	39	706.5	T2CWJ-1左	7F,9F-52F	1962.5	1257.5	705
SD-AL-223	39	664	T2CWJ-1右	7F,9F-52F	2230	1370	860

名稱	鋁角加工圖	制圖	謝永林	2019.03.05	修改		
材料	28*20*3鋁角	復核	謝永林	2019.03.18	日期		
顏色	EC-DG-S332054	批准			圖號	SD-AL201	

EG-DWG3





美特鋁質有限公司  
MIDI Aluminium Fabricator Ltd.

工程號 J-837 地盤 觀塘裕民坊

工廠用

趟門防盜角

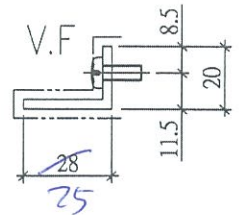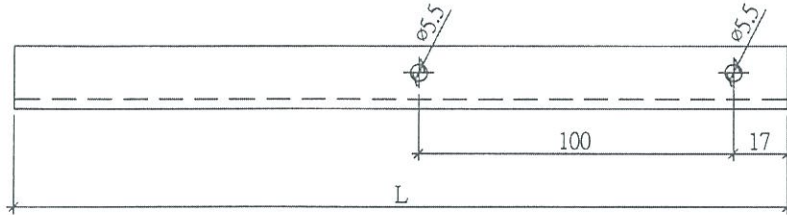

物料編號	數量	L	窗号	樓層位置	分格數	右SD	左SD梗
SD-AL-202R	39	506.5	T2CWH-1右	7F,9F-52F	2387.5	1370	1017.5
SD-AL-205R	39	589	T2CWF-2	7F,9F-52F	2305	1370	935
SD-AL-206R	39	556.5	T2CWF-1	7F,9F-52F	1937.5	1170	767.5
SD-AL-209R	39	664	T2CWD-1	7F,9F-52F	2230	1370	860
SD-AL-211R	39	389	T2CWB-2左	7F,9F-52F	2805	1520	1285
SD-AL-212R	39	366.5	T2CWB-2右	7F,9F-52F	2027.5	1120	907.5
SD-AL-219R	39	556.5	T2CWL-2右	7F,9F-52F	2337.5	1370	967.5
SD-AL-221R	39	706.5	T2CWK-1右	7F,9F-52F	1962.5	1257.5	705


名稱	鋁角加工圖	制圖	謝永林	2019.03.05	修改		
材料	28*20*3鋁角	復核	謝永林	2019.03.18	日期		
顏色	EC-DG-S332054	批准			圖號	SD-AL202R	

EG-DWG3



**美特鋁質有限公司**  
 MIDI Aluminium Fabricator Ltd.

工程號 J-837 | 地盤 觀塘裕民坊

工廠用
趟門防墜角

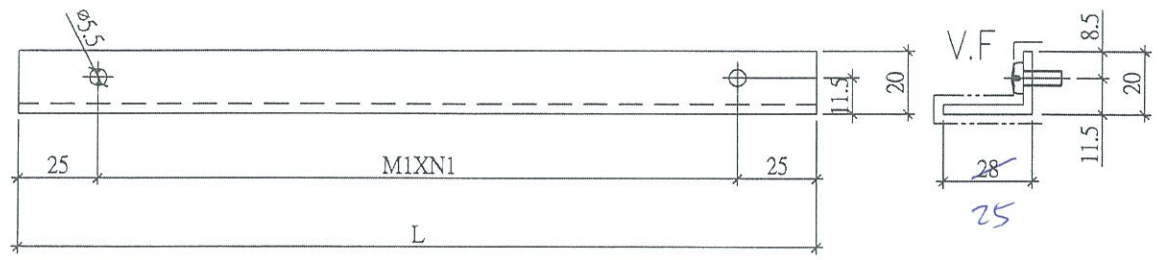

物料編號	數量	L	M1XN1			A	分格數	左SD	右SD梗	窗号	樓層位置
SD-AL-201a	39	703.5	326.8	X	2	25	2077.5	1170	907.5	T2CWH-1左	7F,9F-52F
SD-AL-203a	39	563.5	256.8	X	2	25	1937.5	1170	767.5	T2CWG-2左	7F,9F-52F
SD-AL-204a	39	731	340.5	X	2	25	2305	1370	935	T2CWG-2右	7F,9F-52F
SD-AL-207a	39	563.5	256.8	X	2	25	1937.5	1170	767.5	T2CWE-2	7F,9F-52F
SD-AL-208a	39	731	340.5	X	2	25	2305	1370	935	T2CWE-1	7F,9F-52F
SD-AL-210a	39	656	303	X	2	25	2230	1370	860	T2CWC-1	7F,9F-52F
SD-AL-213a	39	703.5	326.8	X	2	25	2027.5	1120	907.5	T2CWA-1左	7F,9F-52F
SD-AL-214a	39	981	310.3	X	3	25	2705	1520	1185	T2CWA-1右	7F,9F-52F
SD-AL-216a	39	703.5	326.8	X	2	25	2027.5	1120	907.5	T2CWM-2	7F,9F-52F
SD-AL-217a	39	856	268.7	X	3	25	2580	1520	1060	T2CWM-1	7F,9F-52F
SD-AL-218a	39	488.5	219.3	X	2	25	1787.5	1095	692.5	T2CWL-2左	7F,9F-52F
SD-AL-220a	39	772.5	361.3	X	2	25	2346.5	1370	976.5	T2CWK-1左	7F,9F-52F
SD-AL-222a	39	501	225.5	X	2	25	1962.5	1257.5	705	T2CWJ-1左	7F,9F-52F
SD-AL-223a	39	656	303	X	2	25	2230	1370	860	T2CWJ-1右	7F,9F-52F
物料編號	數量	L	M1XN1			A	分格數	右SD	左SD梗	窗号	樓層位置
SD-AL-202a	39	813.5	381.8	X	2	25	2387.5	1370	1017.5	T2CWH-1右	7F,9F-52F
SD-AL-205a	39	731	340.5	X	2	25	2305	1370	935	T2CWF-2	7F,9F-52F
SD-AL-206a	39	563.5	256.8	X	2	25	1937.5	1170	767.5	T2CWF-1	7F,9F-52F
SD-AL-209a	39	656	303	X	2	25	2230	1370	860	T2CWD-1	7F,9F-52F
SD-AL-211a	39	1081	343.7	X	3	25	2805	1520	1285	T2CWB-2左	7F,9F-52F
SD-AL-212a	39	703.5	326.8	X	2	25	2027.5	1120	907.5	T2CWB-2右	7F,9F-52F
SD-AL-219a	39	763.5	356.8	X	2	25	2337.5	1370	967.5	T2CWL-2右	7F,9F-52F
SD-AL-221a	39	501	225.5	X	2	25	1962.5	1257.5	705	T2CWK-1右	7F,9F-52F
名稱	鋁角加工圖		制圖	謝永林		2019.03.05		修改			
材料	28*20*3鋁角		復核	謝永林		2019.03.18		日期			
顏色	EC-DG-S332054		批准					圖號	SD-AL201a		

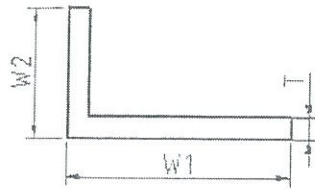

不等边角

编号	W1	W2	T	单重(Kg/m)
PEOE10028	12	10	1.6	0.088
A10000018	12.7	9.53	1.59	0.089
LH0081815	17	15	3	0.236
PV0000792	19.05	6.35	1.4	0.091
A10000021	19.05	12.7	3.18	0.252
FA0000788	19.5	12	1.4	0.114
PEOE10000	20	10	1.4	0.108
PEOE10002	20	12	1.6	0.132
PEOE10033	20	12	3	0.236
LH0081813	20	15	2	0.179
LH0079274	21.5	12	1.2	0.105
PEOE10030	24.5	19.5	1.4	0.162
PEOE10031	24.5	19.5	2.4	0.271
PEOE10004	25	12	1.6	0.153
PEOE10011	25	12	3	0.276
PDA6832SS	25	15	2	0.206
ME0002515	25	19	1.2	0.139
BE0000515	25	20	1.5	0.176
PEOE10005	25	20	1.6	0.188
PEOE10012	25	20	3	0.341
A10000102	25.4	12.7	1.58	0.156
A10000024	25.4	12.7	3.18	0.306
A10000025	25.4	19.05	3.18	0.361
EN000002S	30	20	1.6	0.21
PA0000064	30	20	2.3	0.297
A10000028	31.75	12.7	3.18	0.355
A10000161	31.75	25.4	3.18	0.464
ME0000340	32	20	1.4	0.192
PEOE10007	32	20	1.6	0.219
ME0000018	32	20	3	0.398
ME0000168	32	25	3	0.439
LH0079566	35	25	4	0.607
XF0000030	37	15	1	0.138
ME0000597	38	20	2.3	0.347
ME0000742	38	25	2.3	0.378
A10000031	38.1	12.7	3.18	0.41
A10000012	38.1	19.05	2.36	0.351
A10000013	38.1	19.05	3.18	0.464
A10000105	38.1	25.4	1.58	0.264
A10000032	38.1	25.4	3.18	0.519
PM0000148	40	12	1.4	0.192

般. 防盜有 飞天控位 (出)  
切 防盜向. 正.

26

25



25

