

工程指示 / 要求簡箋(E.I.)

工程指示編號：EI / 0334 / 19

修改版次：A

工程編號：J - 837

工程名稱：觀塘裕民坊

工程項目：幕牆 趟門大貨(T1,3,5) (7F, 9-26F, 28-52F)(標準層)

收件人：生統/ 永林

發件人：Eric Liu

日期：22/03/2019

要求提供 / 確認 事項：

- | | | |
|------------------------------------|-------------------------------------|-------------------------------|
| <input type="checkbox"/> 初步鋁料 B.M. | <input type="checkbox"/> 加工拆圖，然後生產 | <input type="checkbox"/> 尺寸表 |
| <input type="checkbox"/> 正式鋁料 B.M. | <input type="checkbox"/> 技術上資料 / 指示 | <input type="checkbox"/> 報價 |
| <input type="checkbox"/> 配件 B.M. | <input type="checkbox"/> 樣辦或貨品說明書 | <input type="checkbox"/> 分判合約 |
| <input type="checkbox"/> 其他：_____ | | |

內容：

請按加工圖生產趟門(大貨 7F, 9-26F, 28-52F)(標準層) (T1,3,5)

A 版: 圖紙有誤，背板色改回香檳金(UCT 803649FXL-3)

- 1) 大貨趟門，請先生產趟門框送地盤安裝(以免阻泥水)
- 2) 出貨: 包裝要分單位
- 3) 按 MO 生產，共 5 批
- 4) 請留意：趟門框出貨時，需要跟木尖及磨耳出貨
- 5) 後做位可生產，但不送貨 (EI0087)
- 6) 出貨安排: 趟門框及玉闊度大過 1200mm 要散出，地盤組裝 (EI0322 已出指示)。

謝謝！

請在 2019/ 04 / 05 前完成上列要求。

附：1 頁加工圖

以上項目為：

- 原合約工程包 原合約工程加 / 減賬 新工程報價

原因：-

分發東莞各部門：

- () 生產技術總監 連附件 () 技術部 連附件 *OK* () 生產部 連附件 () 機械設計部 連附件
 () 採購部 連附件 () 生產統籌部 連附件 *OK*
 () 質檢部 連附件 () 會計部 連附件 () 報關組 連附件 () 其他 楊榮輝 連附件

分發香港各部門：

- () 行政部 連附件 () 會計部 連附件 () 統籌部 連附件 () 工程部地盤科文 連附件 *OK*
 () 採購部 連附件 () QS 部 連附件 () 維修部 連附件 () 其他 _____ 連附件

傳遞編號：

HK 069219

發件人簽署：

項目經理簽署：



(Handwritten signature)



工程號 J-837 地盤 觀塘裕民坊



隔熱棉鋁板 編號	數量	L	MXN	A	右SD梗	窗號	樓層位置
AG-SD-101	35	756.5	300 X 2	78.25	907.5	T1CWG-1左	7/F,9/F~48/F
AG-SD-103	35	609	250 X 2	51.5	760	T1CWF-2	7/F,9/F~48/F
AG-SD-104	35	816.5	250 X 3	33.25	967.5	T1CWE-1	7/F,9/F~48/F
AG-SD-105	35	941.5	250 X 3	95.75	1092.5	T1CWD-1左	7/F,9/F~48/F
AG-SD-107	35	784	300 X 2	92	935	T1CWD-1右	7/F,9/F~48/F
AG-SD-110	35	856.5	250 X 3	53.25	1007.5	T1CWB-2	7/F,9/F~48/F
AG-SD-111	35	1279	300 X 4	39.5	1430	T1CWB-1	7/F,9/F~48/F
AG-SD-116	35	616.5	250 X 2	58.25	767.5	T1CWL-2	7/F,9/F~48/F
AG-SD-117	35	784	300 X 2	92	935	T1CWL-1	7/F,9/F~48/F
AG-SD-121	35	809	250 X 3	29.5	960	T1CWJ-1	7/F,9/F~48/F
AG-SD-201	39	756.5	300 X 2	78.25	907.5	T2CWH-1左	7/F,9/F~52/F
AG-SD-203	39	616.5	250 X 2	58.25	767.5	T2CWG-2左	7/F,9/F~52/F
AG-SD-204	39	784	300 X 2	92	935	T2CWG-2右	7/F,9/F~52/F
AG-SD-207	39	616.5	250 X 2	58.25	767.5	T2CWE-2	7/F,9/F~52/F
AG-SD-208	39	784	300 X 2	92	935	T2CWE-1	7/F,9/F~52/F
AG-SD-210	39	709	300 X 2	54.5	860	T2CWC-1	7/F,9/F~52/F
AG-SD-213	39	756.5	300 X 2	78.25	907.5	T2CWA-1左	7/F,9/F~52/F
AG-SD-214	39	1034	300 X 3	67	1185	T2CWA-1右	7/F,9/F~52/F
AG-SD-216	39	756.5	300 X 2	78.25	907.5	T2CWM-2	7/F,9/F~52/F
AG-SD-217	39	909	250 X 3	79.5	1060	T2CWM-1	7/F,9/F~52/F
AG-SD-218	39	541.5	230 X 2	40.75	692.5	T2CWL-2左	7/F,9/F~52/F
AG-SD-220	39	816.5	250 X 3	33.25	967.5	T2CWK-1左	7/F,9/F~52/F
AG-SD-222	39	554	250 X 2	27	705	T2CWJ-1左	7/F,9/F~52/F
AG-SD-223	39	709	300 X 2	54.5	860	T2CWJ-1右	7/F,9/F~52/F
AG-SD-302	37	1016.5	300 X 3	58.25	1167.5	T3CWE-1左	7/F,9/F~50/F
AG-SD-304	37	616.5	250 X 2	58.25	767.5	T3CWL-2	7/F,9/F~50/F
AG-SD-305	37	834	250 X 3	42	985	T3CWL-1	7/F,9/F~50/F
AG-SD-312	37	616.5	250 X 2	58.25	767.5	T3CWC-2	7/F,9/F~50/F
AG-SD-313	37	784	300 X 2	92	935	T3CWC-1	7/F,9/F~50/F
AG-SD-316	37	756.5	300 X 2	78.25	907.5	T3CWA-1左	7/F,9/F~50/F
AG-SD-317	37	1134	250 X 4	67	1285	T3CWA-1右	7/F,9/F~50/F
AG-SD-318	37	665	300 X 2	32.5	816	T3CWD-1左	7/F,9/F~50/F
AG-SD-320	37	616.5	250 X 2	58.25	767.5	T3CWG-1左	7/F,9/F~50/F
AG-SD-501	35	909	250 X 3	79.5	1060	T5CWN-1	7/F,9/F~48/F
AG-SD-503	35	859	250 X 3	51.5	1010	T5CWL-1	7/F,9/F~48/F
AG-SD-504	35	561.5	250 X 2	30.75	712.5	T5CWJK-1	7/F,9/F~48/F
AG-SD-505	35	756.5	300 X 2	78.25	907.5	T5CWH-2	7/F,9/F~48/F
AG-SD-506	35	784	300 X 2	92	935	T5CWH-1	7/F,9/F~48/F
AG-SD-509	35	616.5	250 X 2	58.25	767.5	T5CWF-2	7/F,9/F~48/F
AG-SD-510	35	784	300 X 2	92	935	T5CWF-1	7/F,9/F~48/F
AG-SD-513	35	616.5	250 X 2	58.25	767.5	T5CWD-2	7/F,9/F~48/F
AG-SD-514	35	809	250 X 3	29.5	960	T5CWD-1	7/F,9/F~48/F
AG-SD-518	35	1329	300 X 4	64.5	1480	T5CWA-3左	7/F,9/F~48/F
合計	1579						

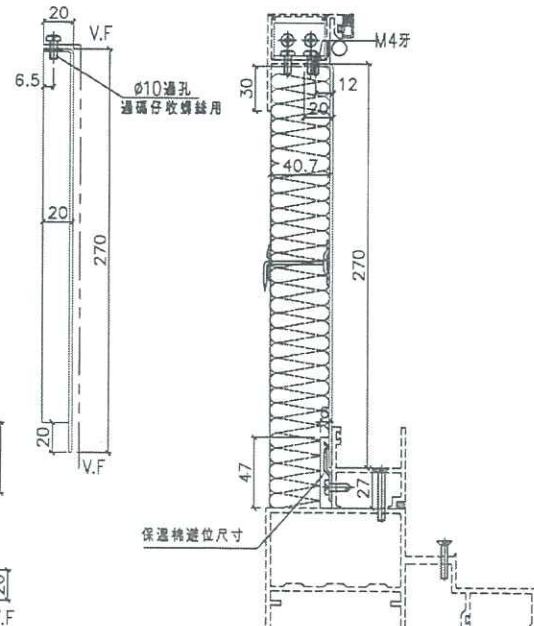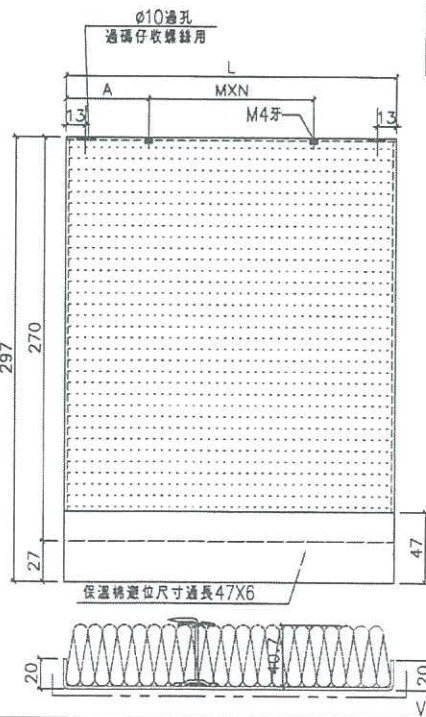

名稱	趟門(陽臺背板)拆圖	制圖	利春媚	2019.03.05	修改	A	
材料	2mm厚鋁板	復核	謝永林	2019.03.19	日期	22/3	
顏色	銀藍UCT13172XL-3	批准			圖號	AG-SD-101	

UCT803649FXL-3 番搖空