



工程指示 / 要求簡箋(E.I.)

工程指示編號：EI / 0334 / 19

修改版次：E

工程編號：J - 837

工程名稱：觀塘裕民坊

工程項目：幕牆 趟門大貨(T1,3,5) (7F, 9-26F, 28-52F)(標準層)

收件人：生統/ 永林

發件人：Eric Liu

日期：08/04/2019

要求提供 / 確認 事項：

- | | | |
|------------------------------------|-------------------------------------|-------------------------------|
| <input type="checkbox"/> 初步鋁料 B.M. | <input type="checkbox"/> 加工拆圖，然後生產 | <input type="checkbox"/> 尺寸表 |
| <input type="checkbox"/> 正式鋁料 B.M. | <input type="checkbox"/> 技術上資料 / 指示 | <input type="checkbox"/> 報價 |
| <input type="checkbox"/> 配件 B.M. | <input type="checkbox"/> 樣辦或貨品說明書 | <input type="checkbox"/> 分判合約 |
| <input type="checkbox"/> 其他：_____ | | |

內容：

請按加工圖生產趟門(大貨 7F，9-26F，28-52F)(標準層) (T1,3,5)

E 版: 趟門防盜角及防墮角修改

- 1) 改用 25x20x3mm 鋁角，方便安裝 (已做 28x29x3mm 的不用改)
- 2) 因鋁料未到廠，現有鋁料先做廠用部份，地盤用部份待有料回廠再開始做
- 3) 為不阻出貨，未有料回廠前趟門框照出貨
- 4) 因應安裝防盜角及防墮角，請廠把底轆調至最低
- 5) 其他細節請按前版做 謝謝！

請在 2019/ 04 / 18 前完成上列要求。

附：- 5張加工圖 + 2張

以上項目為：

- 原合約工程包 原合約工程加 / 減賬 新工程報價

原因：-

分發東莞各部門：

- () 生產技術總監 連附件 () 技術部 連附件 () 生產部 連附件 () 機械設計部 連附件
 () 採購部 連附件 () 生產統籌部 連附件
 () 質檢部 連附件 () 會計部 連附件 () 報關組 連附件 () 其他 楊榮輝 連附件

分發香港各部門：

- () 行政部 連附件 () 會計部 連附件 () 統籌部 連附件 () 工程部地盤科文 連附件
 () 採購部 連附件 () QS 部 連附件 () 維修部 連附件 () 其他 _____ 連附件

傳遞編號：

發件人簽署：

HK 0808 / 19

項目經理簽署：

EG-DWG3





美特鋁質有限公司
MIDI Aluminium Fabricator Ltd.

工程號 J-837 | 地盤 | 觀塘裕民坊

趟門防盜角


地盤用

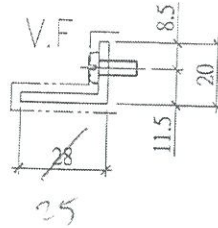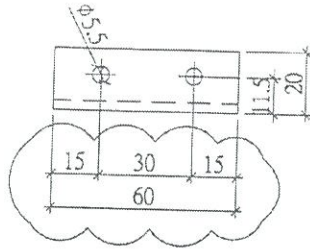

圖號:	SD-AL100
數量:	2026+4=2030支
位置:	趟門防盜角

名稱	鋁角加工圖	制圖	利春媚	2019.03.13	修改		
材料	28*20*3鋁角	復核	謝永林	2019.03.20	日期		
顏色	EC-DG-S332054	批准			圖號	SD-AL100	

EG-DWG3


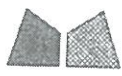


美特鋁質有限公司
MIDI Aluminium Fabricator Ltd.

工程號 J-837 | 地盤 觀塘裕民坊

地盤用

趟門防盜角

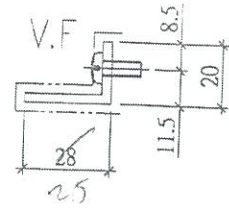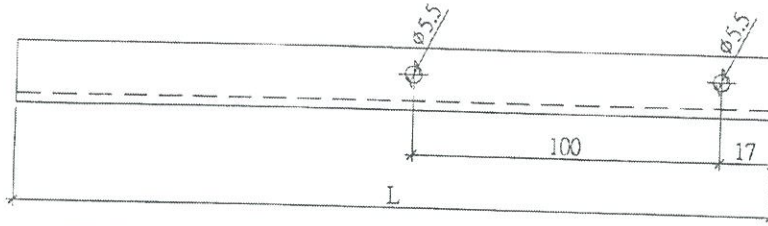

物料編號	數量	L	窗號	樓層位置	分格數	右SD	左SD梗
SD-AL-106R	35	556.5	T1CWD-1中	7/F,9/F~48/F	1937.5	1170	767.5
SD-AL-108R	35	699	T1CWA-3	7/F,9/F~48/F	3105	1825	1280
SD-AL-109R	35	266.5	T1CWA-2	7/F,9/F~48/F	2127.5	1120	1007.5
SD-AL-112R	35	639	T1CWC-1左	7/F,9/F~48/F	2555	1520	1035
SD-AL-113R	35	506.5	T1CWC-1右	7/F,9/F~48/F	2087.5	1220	867.5
SD-AL-114R	35	589	T1CWM-2	7/F,9/F~48/F	2305	1370	935
SD-AL-115R	35	556.5	T1CWM-1	7/F,9/F~48/F	1937.5	1170	767.5
SD-AL-118R	35	589	T1CWK-2	7/F,9/F~48/F	2305	1370	935
SD-AL-122R	35	539	T1CWH-2左	7/F,9/F~48/F	2655	1520	1135
SD-AL-123R	35	466.5	T1CWH-2右	7/F,9/F~48/F	1927.5	1120	807.5
SD-AL-301R	37	306.5	T3CWF-1右	7/F,9/F~50/F	2887.5	1520	1367.5
SD-AL-303R	37	839	T3CWM-2	7/F,9/F~50/F	2355	1520	835
SD-AL-306R	37	589	T3CWK-2	7/F,9/F~50/F	2305	1370	935
SD-AL-307R	37	556.5	T3CWK-1	7/F,9/F~50/F	1937.5	1170	767.5
SD-AL-308R	37	664	T3CWJ-2	7/F,9/F~50/F	2230	1370	860
SD-AL-309R	37	556.5	T3CWJ-1	7/F,9/F~50/F	1937.5	1170	767.5
SD-AL-310R	37	247	T3CWH-2	7/F,9/F~50/F	2552.5	1170	1382.5
SD-AL-311R	37	706.5	T3CWH-1	7/F,9/F~50/F	2187.5	1370	817.5
SD-AL-314R	37	289	T3CWB-2左	7/F,9/F~50/F	2905	1520	1385
SD-AL-315R	37	366.5	T3CWB-2右	7/F,9/F~50/F	2027.5	1120	907.5
SD-AL-319R	37	506.5	T3CWD-1右	7/F,9/F~50/F	1887.5	1120	767.5
SD-AL-321R	37	706.5	T3CWG-1右	7/F,9/F~50/F	2187.5	1370	817.5
SD-AL-502R	35	439	T5CWM-2	7/F,9/F~48/F	2805	1545	1260
SD-AL-507R	35	639	T5CWG-2	7/F,9/F~48/F	2255	1370	885
SD-AL-508R	35	556.5	T5CWG-1	7/F,9/F~48/F	1937.5	1170	767.5
SD-AL-511R	35	564	T5CWE-2	7/F,9/F~48/F	2330	1370	960
SD-AL-512R	35	556.5	T5CWE-1	7/F,9/F~48/F	1937.5	1170	767.5
SD-AL-515R	12	839	T5CWC-1左下	7/F,9/F~21/F	2455	1570	885
SD-AL-517R	12	651	T5CWC-1右下	7/F,9/F~21/F	2475	1486	989

名稱	鋁角加工圖	制圖	利春媚	2019.03.13	修改		
材料	28*20*3鋁角	復核	謝永林	2019.03.20	日期		
顏色	EC-DG-S332054	批准			圖號	SD-AL106R	

EG-DWG3





美特鋁質有限公司
MIDI Aluminium Fabricator Ltd.

工廠用

趟門防盜角

工程號 J-837 | 地盤 觀塘裕民坊

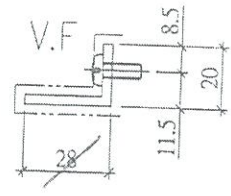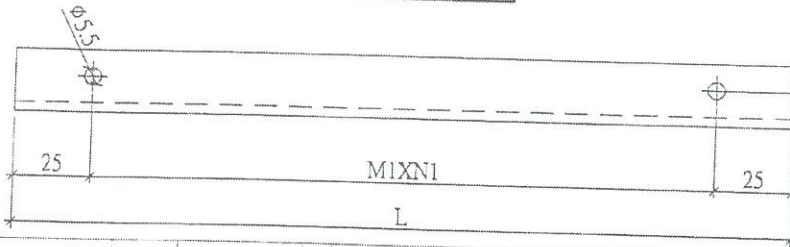

物料編號	數量	L	MIXN1	A	分格數	左SD	右SD樑	窗號	樓層位置		
SD-AL-101a	35	703.5	326.8	X	2	25	2027.5	1120	907.5	T1CWG-1左	7/F,9/F-48/F
SD-AL-103a	35	696	323	X	2	25	2280	1380	900	T1CWF-2	7/F,9/F-48/F
SD-AL-104a	35	763.5	356.8	X	2	25	2087.5	1120	967.5	T1CWE-1	7/F,9/F-48/F
SD-AL-105a	35	886.5	279.5	X	3	25	2462.5	1370	1092.5	T1CWD-1左	7/F,9/F-48/F
SD-AL-107a	35	731	340.5	X	2	25	2305	1370	935	T1CWD-1右	7/F,9/F-48/F
SD-AL-110a	35	803.5	376.8	X	2	25	2127.5	1120	1007.5	T1CWB-2	7/F,9/F-48/F
SD-AL-111a	35	1220.5	390.2	X	3	25	2950	1520	1430	T1CWB-1	7/F,9/F-48/F
SD-AL-116a	35	563.5	256.8	X	2	25	1937.5	1170	767.5	T1CWL-2	7/F,9/F-48/F
SD-AL-117a	35	731	340.5	X	2	25	2305	1370	935	T1CWL-1	7/F,9/F-48/F
SD-AL-121a	35	756	353	X	2	25	2330	1370	960	T1CWJ-1	7/F,9/F-48/F
SD-AL-302a	37	993.5	304.5	X	3	25	2687.5	1520	1187.5	T3CWE-1左	7/F,9/F-50/F
SD-AL-304a	37	563.5	256.8	X	2	25	1937.5	1170	767.5	T3CWL-2	7/F,9/F-50/F
SD-AL-305a	37	761	365.5	X	2	25	2355	1370	985	T3CWL-1	7/F,9/F-50/F
SD-AL-312a	37	563.5	256.8	X	2	25	1937.5	1170	767.5	T3CWC-2	7/F,9/F-50/F
SD-AL-313a	37	731	340.5	X	2	25	2305	1370	935	T3CWC-1	7/F,9/F-50/F
SD-AL-316a	37	703.5	326.8	X	2	25	2027.5	1120	907.5	T3CWA-1左	7/F,9/F-50/F
SD-AL-317a	37	1081	343.7	X	3	25	2808	1520	1285	T3CWA-1右	7/F,9/F-50/F
SD-AL-318a	37	612	281	X	2	25	2187.5	1371.5	816	T3CWD-1左	7/F,9/F-50/F
SD-AL-320a	37	563.5	256.8	X	2	25	1897.5	1120	767.5	T3CWD-1右	7/F,9/F-50/F
SD-AL-501a	35	656	268.7	X	3	25	2608	1545	1060	T5CWN-1	7/F,9/F-48/F
SD-AL-503a	35	806	378	X	2	25	2555	1545	1010	T5CWL-1	7/F,9/F-48/F
SD-AL-504a	35	648.5	299.3	X	2	25	2257.5	1405	852.5	T5CWJK-1	7/F,9/F-48/F
SD-AL-505a	35	703.5	326.8	X	2	25	2027.5	1170	907.5	T5CWH-2	7/F,9/F-48/F
SD-AL-506a	35	731	340.5	X	2	25	2330	1395	935	T5CWH-1	7/F,9/F-48/F
SD-AL-509a	35	563.5	256.8	X	2	25	1937.5	1170	767.5	T5CWF-2	7/F,9/F-48/F
SD-AL-510a	35	731	340.5	X	2	25	2305	1370	935	T5CWF-1	7/F,9/F-48/F
SD-AL-513a	35	563.5	256.8	X	2	25	1937.5	1170	767.5	T5CWD-2	7/F,9/F-48/F
SD-AL-514a	35	756	353	X	2	25	2330	1370	960	T5CWD-1	7/F,9/F-48/F
SD-AL-518a	35	1245.6	298.9	X	4	25	3025	1545	1480	T5CWA-3左	7/F,9/F-48/F
物料編號	數量	L	MIXN1	A	分格數	右SD	左SD樑	窗號	樓層位置		
SD-AL-106a	35	563.5	256.8	X	2	25	1937.5	1170	767.5	T1CWD-1中	7/F,9/F-48/F
SD-AL-108a	35	1076	342	X	3	25	3108	1825	1280	T1CWA-3	7/F,9/F-48/F
SD-AL-109a	35	803.5	376.8	X	2	25	2127.5	1120	1007.5	T1CWA-2	7/F,9/F-48/F
SD-AL-112a	35	831	399.5	X	2	25	2555	1520	1035	T1CWC-1左	7/F,9/F-48/F
SD-AL-113a	35	663.5	308.8	X	2	25	2087.5	1220	867.5	T1CWC-1右	7/F,9/F-48/F
SD-AL-114a	35	731	340.5	X	2	25	2305	1370	935	T1CWM-2	7/F,9/F-48/F
SD-AL-115a	35	563.5	256.8	X	2	25	1937.5	1170	767.5	T1CWM-1	7/F,9/F-48/F
SD-AL-118a	35	731	340.5	X	2	25	2305	1370	935	T1CWK-2	7/F,9/F-48/F
SD-AL-122a	35	951	292.7	X	3	25	2655	1520	1135	T1CWH-2左	7/F,9/F-48/F
SD-AL-123a	35	603.5	276.8	X	2	25	1927.5	1120	807.5	T1CWH-2右	7/F,9/F-48/F
SD-AL-301a	37	1163.5	372.2	X	3	25	2887.5	1520	1367.5	T3CWF-1	7/F,9/F-50/F
SD-AL-303a	37	631	290.5	X	2	25	2355	1520	835	T3CWM-2	7/F,9/F-50/F
SD-AL-306a	37	731	340.5	X	2	25	2305	1370	935	T3CWK-2	7/F,9/F-50/F
SD-AL-307a	37	563.5	256.8	X	2	25	1937.5	1170	767.5	T3CWK-1	7/F,9/F-50/F
SD-AL-308a	37	656	303	X	2	25	2230	1370	860	T3CWJ-2	7/F,9/F-50/F
SD-AL-309a	37	663.5	256.8	X	2	25	1937.5	1170	767.5	T3CWJ-1	7/F,9/F-50/F
SD-AL-310a	37	670.8	273.6	X	2	25	2552.5	1170	1382.5	T3CWH-2	7/F,9/F-50/F
SD-AL-311a	37	613.5	281.5	X	2	25	2187.5	1370	817.5	T3CWH-1	7/F,9/F-50/F
SD-AL-314a	37	1181	377	X	3	25	2908	1520	1385	T3CWB-2左	7/F,9/F-50/F
SD-AL-315a	37	703.5	326.8	X	2	25	2027.5	1120	907.5	T3CWB-2右	7/F,9/F-50/F
SD-AL-319a	37	563.5	256.8	X	2	25	1897.5	1120	767.5	T3CWD-1左	7/F,9/F-50/F
SD-AL-321a	37	613.5	281.5	X	2	25	2187.5	1370	817.5	T3CWD-1右	7/F,9/F-50/F
SD-AL-502a	35	1056	335.3	X	3	25	2505	1545	1260	T5CWM-2	7/F,9/F-48/F
SD-AL-507a	35	681	323.5	X	2	25	2255	1370	885	T5CWF-2	7/F,9/F-48/F
SD-AL-508a	35	563.5	256.8	X	2	25	1937.5	1170	767.5	T5CWF-1	7/F,9/F-48/F
SD-AL-511a	35	756	353	X	2	25	2330	1370	960	T5CWE-2	7/F,9/F-48/F
SD-AL-512a	35	563.5	256.8	X	2	25	1937.5	1170	767.5	T5CWE-1	7/F,9/F-48/F
SD-AL-515a	12	681	323.5	X	2	25	2455	1570	985	T5CWC-1左	7/F,9/F-21/F
SD-AL-517a	12	785	367.5	X	2	25	2175	1486	989	T5CWC-1右	7/F,9/F-21/F

配左邊用量
TD-M03

配右邊用量
TD-M03R

名稱	鋁角加工圖	制圖	利春媚	2019.03.13	修改
材料	28*20*3鋁角	復核	謝永林	2019.03.20	日期
顏色	EC-DG-S332054	批准			圖號 SD-AL101c



EG-DWG3

美特鋁質有限公司
MIDI Aluminium Fabricator Ltd.


工程號 J-837 地盤 觀塘裕民坊

地盤用

趟門防盜角

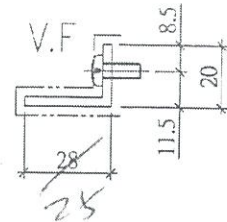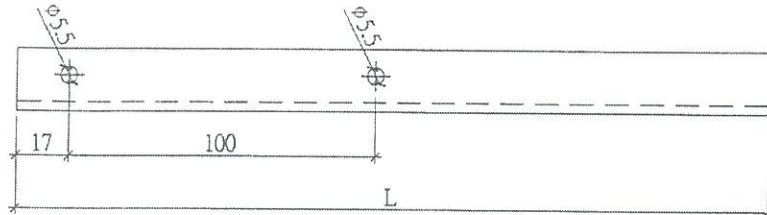

物料編號	數量	L	窗號	樓層位置	分格數	左SD	右SD梗
SD-AL-101	35	366.5	T1CW G-1左	7/F,9/F~48/F	2027.5	1120	907.5
SD-AL-103	35	634	T1CW F-2	7/F,9/F~48/F	2280	1380	900
SD-AL-104	35	306.5	T1CW E-1	7/F,9/F~48/F	2087.5	1120	967.5
SD-AL-105	35	431.5	T1CW D-1左	7/F,9/F~48/F	2462.5	1370	1092.5
SD-AL-107	35	589	T1CW D-1右	7/F,9/F~48/F	2305	1370	935
SD-AL-110	35	266.5	T1CWB-2	7/F,9/F~48/F	2127.5	1120	1007.5
SD-AL-111	35	247	T1CWB-1	7/F,9/F~48/F	2950	1520	1430
SD-AL-116	35	556.5	T1CWL-2	7/F,9/F~48/F	1937.5	1170	767.5
SD-AL-117	35	589	T1CWL-1	7/F,9/F~48/F	2305	1370	935
SD-AL-121	35	564	T1CWJ-1	7/F,9/F~48/F	2330	1370	960
SD-AL-302	37	506.5	T3CWE-1左	7/F,9/F~50/F	2687.5	1520	1167.5
SD-AL-304	37	556.5	T3CWL-2	7/F,9/F~50/F	1937.5	1170	767.5
SD-AL-305	37	539	T3CWL-1	7/F,9/F~50/F	2355	1370	985
SD-AL-312	37	556.5	T3CWC-2	7/F,9/F~50/F	1937.5	1170	767.5
SD-AL-313	37	589	T3CWC-1	7/F,9/F~50/F	2305	1370	935
SD-AL-316	37	366.5	T3CWA-1左	7/F,9/F~50/F	2027.5	1120	907.5
SD-AL-317	37	389	T3CWA-1右	7/F,9/F~50/F	2805	1520	1285
SD-AL-318	37	709.5	T3CWD-1左	7/F,9/F~50/F	2187.5	1371.5	816
SD-AL-320	37	506.5	T3CWG-1左	7/F,9/F~50/F	1887.5	1120	767.5
SD-AL-501	35	639	T5CWN-1	7/F,9/F~48/F	2605	1545	1060
SD-AL-503	35	689	T5CWL-1	7/F,9/F~48/F	2555	1545	1010
SD-AL-504	35	706.5	T5CWJK-1	7/F,9/F~48/F	2257.5	1405	852.5
SD-AL-505	35	416.5	T5CWH-2	7/F,9/F~48/F	2077.5	1170	907.5
SD-AL-506	35	614	T5CWH-1	7/F,9/F~48/F	2330	1395	935
SD-AL-509	35	556.5	T5CWF-2	7/F,9/F~48/F	1937.5	1170	767.5
SD-AL-510	35	589	T5CWF-1	7/F,9/F~48/F	2305	1370	935
SD-AL-513	35	556.5	T5CWD-2	7/F,9/F~48/F	1937.5	1170	767.5
SD-AL-514	35	564	T5CWD-1	7/F,9/F~48/F	2330	1370	960
SD-AL-518	35	247	T5CWA-3左	7/F,9/F~48/F	3025	1545	1480
名稱	鋁角加工圖		制圖	利春嬌	2019.03.13	修改	
材料	28*20*3鋁角		復核	謝永林	2019.03.20	日期	
顏色	EC-DG-S332054		批准			圖號	SD-AL101

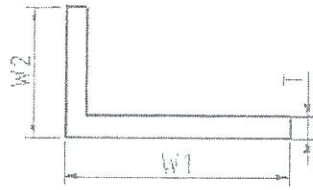

不等边角

编号	W1	W2	T	单重(Kg/m)
PE0E10028	12	10	1.6	0.088
A10000018	12.7	9.53	1.59	0.089
LH0081815	17	15	3	0.236
PV0000792	19.05	6.35	1.4	0.091
A10000021	19.05	12.7	3.18	0.252
FA0000788	19.5	12	1.4	0.114
PE0E10000	20	10	1.4	0.108
PE0E10002	20	12	1.6	0.132
PE0E10033	20	12	3	0.236
LH0081813	20	15	2	0.179
LH0079274	21.5	12	1.2	0.105
PE0E10030	24.5	19.5	1.4	0.162
PE0E10031	24.5	19.5	2.4	0.271
PE0E10004	25	12	1.6	0.153
PE0E10011	25	12	3	0.276
PDA6832SS	25	15	2	0.206
ME0002515	25	19	1.2	0.139
BE0000515	25	20	1.5	0.176
PE0E10005	25	20	1.6	0.188
PE0E10012	25	20	3	0.341
A10000102	25.4	12.7	1.58	0.156
A10000024	25.4	12.7	3.18	0.306
A10000025	25.4	19.05	3.18	0.361
EN000002S	30	20	1.6	0.21
PA0000064	30	20	2.3	0.297
A10000028	31.75	12.7	3.18	0.355
A10000161	31.75	25.4	3.18	0.464
ME0000340	32	20	1.4	0.192
PE0E10007	32	20	1.6	0.219
ME0000018	32	20	3	0.398
ME0000168	32	25	3	0.439
LH0079566	35	25	1	0.607
XF0000030	37	15	1	0.138
ME0000597	38	20	2.3	0.347
ME0000742	38	25	2.3	0.378
A10000031	38.1	12.7	3.18	0.41
A10000012	38.1	19.05	2.36	0.351
A10000013	38.1	19.05	3.18	0.464
A10000105	38.1	25.4	1.58	0.264
A10000032	38.1	25.4	3.18	0.519
PM0000148	40	12	1.4	0.192


做防墜自飛天控位 (出)
地防盜向. 在.

26

25



25 x 20

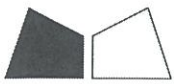

工程指示 / 要求簡箋(E.I.)

工程指示編號：EI / 0416 / 19

修改版次：-

工程編號：J - 837

工程名稱：觀塘裕民坊

工程項目：幕牆 大貨企橫(T1-T5)(26-28/F)(連層款)

收件人：生統/ 永林

發件人：Eric Liu

日期：08/04/2019

要求提供 / 確認 事項：

- | | | |
|------------------------------------|-------------------------------------|-------------------------------|
| <input type="checkbox"/> 初步鋁料 B.M. | <input type="checkbox"/> 加工拆圖，然後生產 | <input type="checkbox"/> 尺寸表 |
| <input type="checkbox"/> 正式鋁料 B.M. | <input type="checkbox"/> 技術上資料 / 指示 | <input type="checkbox"/> 報價 |
| <input type="checkbox"/> 配件 B.M. | <input type="checkbox"/> 樣辦或貨品說明書 | <input type="checkbox"/> 分判合約 |
| <input type="checkbox"/> 其他：_____ | | |

內容：

請按加工圖生產幕牆鋁料送到地盤安裝(T1-5)(26-28/F)(連層款)

1) 分座包裝出貨

2) 由隔火層後(28/F)開始，趟門框要跟企橫出貨

3) 後做位可生產，但暫不出貨(跟 EI0087)

謝謝！

永林 尚欠 26-28 層層款作撥，請盡快補回。

請在 2019/ 4 / 22 前完成上列要求。

附： 10 頁圖登，259 頁加工圖，22 頁位置圖

以上項目為：

- 原合約工程包 原合約工程加 / 減賬 新工程報價

原因：-

分發東莞各部門：

- () 生產技術總監 連附件 () 技術部 連附件 *永林* () 生產部 連附件 () 機械設計部 連附件
 () 採購部 連附件 () 生產統籌部 連附件 *梅*
 () 質檢部 連附件 () 會計部 連附件 () 報關組 連附件 () 其他 楊榮輝 連附件

分發其他分判：

- () 王禮秋 連附件

分發香港各部門：

- () 行政部 連附件 () 會計部 連附件 () 統籌部 連附件 () 工程部地盤科文 連附件 *趙*
 () 採購部 連附件 () QS 部 連附件 () 維修部 連附件 () 其他 _____ 連附件

傳遞編號：

HK0806/19

發件人簽署：

項目經理簽署：