



工程指示 / 要求簡箋(E.I.)

工程指示編號：EI / 0354 / 19

修改版次：-

工程編號：J - 837

工程名稱：觀塘裕民坊

工程項目：幕牆 企身鋁板收口用鐵角(3/5005 公差款)

收件人：Maggie / 生統

發件人：Eric Liu

日期：25/03/2019

要求提供 / 確認 事項：

- | | | |
|------------------------------------|-------------------------------------|-------------------------------|
| <input type="checkbox"/> 初步鋁料 B.M. | <input type="checkbox"/> 加工拆圖，然後生產 | <input type="checkbox"/> 尺寸表 |
| <input type="checkbox"/> 正式鋁料 B.M. | <input type="checkbox"/> 技術上資料 / 指示 | <input type="checkbox"/> 報價 |
| <input type="checkbox"/> 配件 B.M. | <input type="checkbox"/> 樣辦或貨品說明書 | <input type="checkbox"/> 分判合約 |
| <input type="checkbox"/> 其他：_____ | | |

內容：

請按加工圖訂購鐵件送地盤安裝 (3/5005 位置企身收口用鐵角)

1) 因應現場有公差，現增訂 500 件公差款鐵角

謝謝！

請在 2019/ 03 / 28 前完成上列要求。

附：1 頁加工圖 + (復)

以上項目為：

- 原合約工程包 原合約工程加 / 減賬 新工程報價

原因：-

分發東莞各部門：

- () 生產技術總監 連附件 () 技術部 連附件 永林 () 生產部 連附件 () 機械設計部 連附件
 () 採購部 連附件 () 生產統籌部 連附件 梅
 () 質檢部 連附件 () 會計部 連附件 () 報關組 連附件 () 其他 楊榮輝 連附件

分發香港各部門：

- () 行政部 連附件 () 會計部 連附件 () 統籌部 連附件 () 工程部地盤科文 連附件 炳哥
 () 採購部 連附件 () QS 部 連附件 () 維修部 連附件 () 其他 _____ 連附件

傳遞編號：

HK 0709/19

發件人簽署：

項目經理簽署：

3
5005 用

數量：T1 每層=8件

T2 每層=9件

T3 每層=7件

T5 每層=9件

材料：³²~~40~~×50×5mm 結構

顏色：藍綠漆



圖號：837-5005-3-SA32

~~1874079~~ 33×40 = 1320件

~~1320+20 = 1340件~~

*
~~先出 396件 這地盤~~
~~餘下分兩批送~~

500件

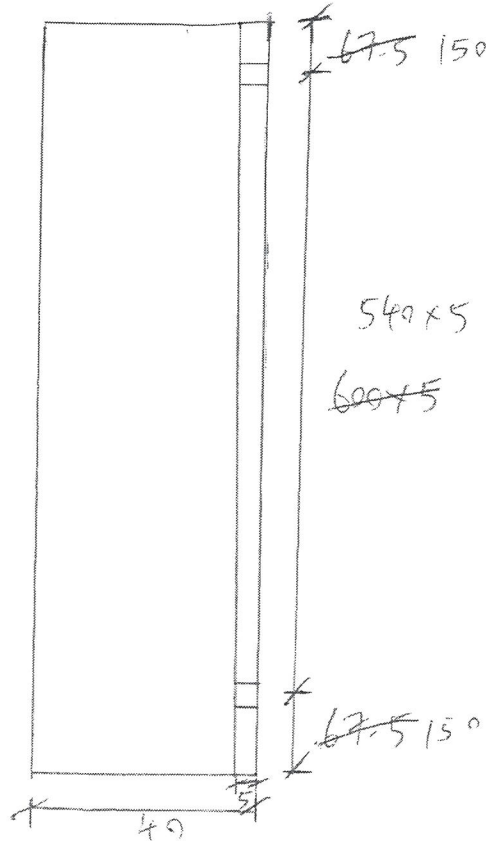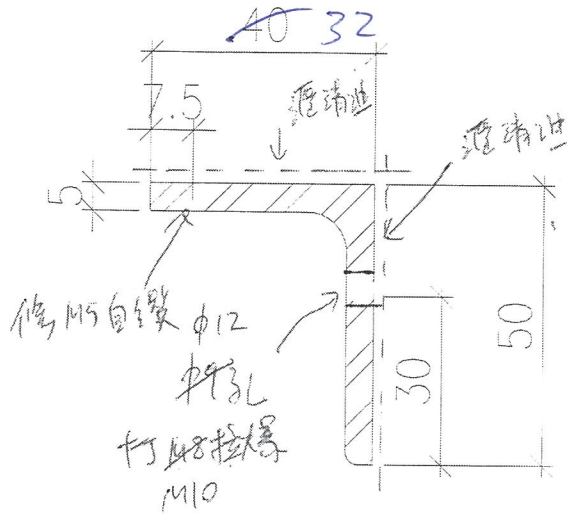

(P.3)

