



工程指示 / 要求簡箋(E.I.)

工程指示編號：EI / 0364 / 19

修改版次：-

工程編號：J - 837

工程名稱：觀塘裕民坊

工程項目：幕牆 基仔面 SMOKE SEAL(放行 21-50/F)

收件人：生統/永林

發件人：Eric Liu

日期：27/03/2019

要求提供 / 確認 事項：

- | | | |
|------------------------------------|-------------------------------------|-------------------------------|
| <input type="checkbox"/> 初步鋁料 B.M. | <input type="checkbox"/> 加工拆圖，然後生產 | <input type="checkbox"/> 尺寸表 |
| <input type="checkbox"/> 正式鋁料 B.M. | <input type="checkbox"/> 技術上資料 / 指示 | <input type="checkbox"/> 報價 |
| <input type="checkbox"/> 配件 B.M. | <input type="checkbox"/> 樣辦或貨品說明書 | <input type="checkbox"/> 分判合約 |
| <input type="checkbox"/> 其他：_____ | | |

內容：

請按加工圖生產基仔面 SMOKE SEAL，送地盤安裝用 共 4616 件

謝謝！

請在 2019/04/08 前完成上列要求。

① 分批出貨，10層一批

第一批 4月6號到地盤

② 7-20/F 已在 E2 0047, 0168 出貨

附：1 頁加工圖

以上項目為：

- 原合約工程包 原合約工程加 / 減賬 新工程報價

原因：-

分發東莞各部門：

- () 生產技術總監 連附件 () 技術部 連附件 *永林* () 生產部 連附件 () 機械設計部 連附件
 () 採購部 連附件 () 生產統籌部 連附件 *永林*
 () 質檢部 連附件 () 會計部 連附件 () 報關組 連附件 () 其他 楊榮輝 連附件

分發其他分判：
() 王禮秋 連附件

分發香港各部門：

- () 行政部 連附件 () 會計部 連附件 () 統籌部 連附件 () 工程部地盤科文 連附件 *永林*
 () 採購部 連附件 () QS 部 連附件 () 維修部 連附件 () 其他 _____ 連附件

傳遞編號：


HK0732/19

發件人簽署：
Eric Liu

項目經理簽署：
永林


EG-DWG4

 美特鋁質 有限公司 MIDI Aluminium Fabricator Ltd.				類別	物料號	圖號	WL-01	
修改				制圖	鞠章芳	2019.1.7	數量	見表
日期				復核	謝永林	2019.1.8	位置	
				批准				

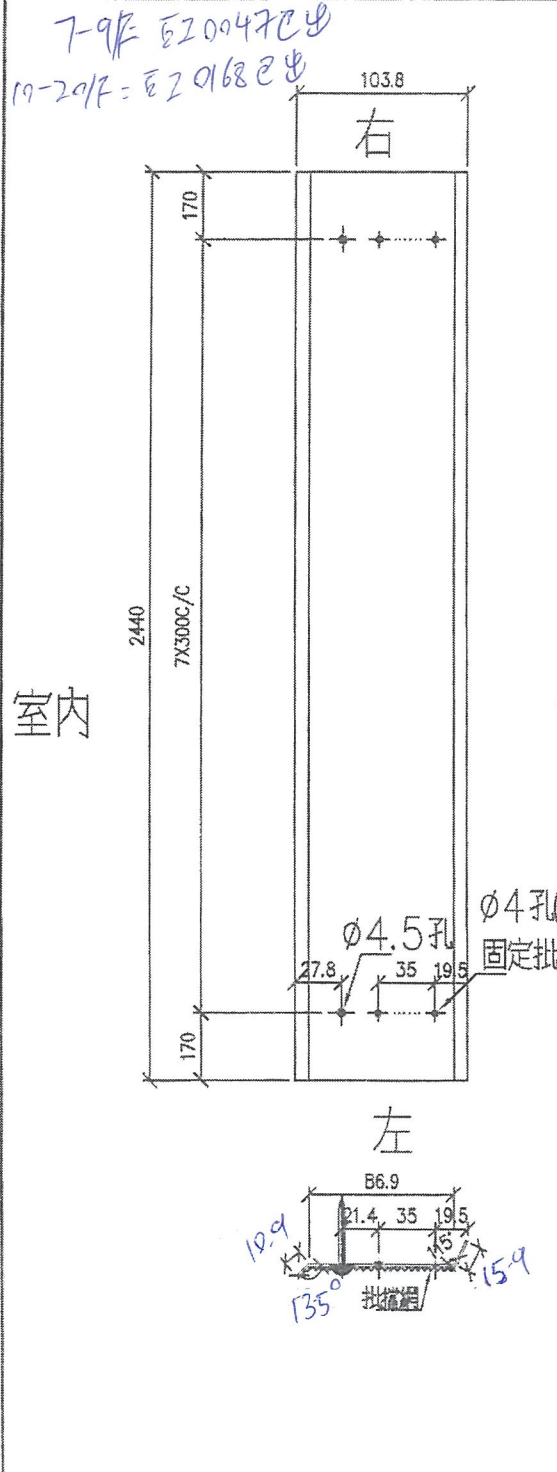

每層數量	層數	合計	後備	總計	使用位置	樓層
45	28	1260	6	1266	T1	21-50F
41	28	1148	6	1154	T2	21-50F
38	28	1064	6	1070	T3	21-50F
40	28	1120	6	1126	T5	21-50F

甘仔面 Smoke seal

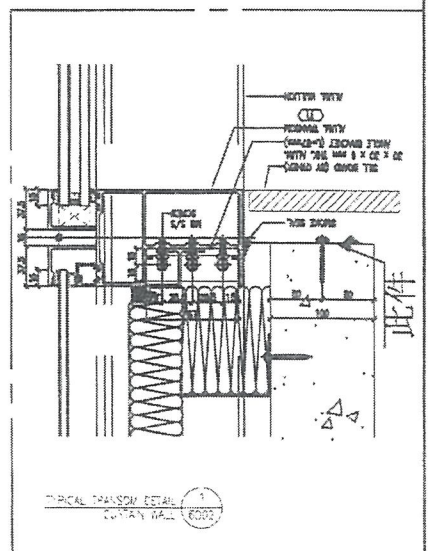

工程號	J-837	地盤	觀塘裕民坊	附 件
名稱	鋁板加工圖	採用		
材料	1.5mm 鋁板	地盤		
顏色	MILL	工廠		

