



工程指示 / 要求簡箋(E.I.)

工程指示編號：EI/0372/19

修改版次：-

工程編號：J-837

工程名稱：觀塘裕民坊

工程項目：幕牆 地盤備用 Z 字碼(T1F,T5JK 孖企位)

收件人：生統/永林

發件人：Eric Liu

日期：28/03/2019

要求提供 / 確認 事項：

- |                                    |                                     |                               |
|------------------------------------|-------------------------------------|-------------------------------|
| <input type="checkbox"/> 初步鋁料 B.M. | <input type="checkbox"/> 加工拆圖，然後生產  | <input type="checkbox"/> 尺寸表  |
| <input type="checkbox"/> 正式鋁料 B.M. | <input type="checkbox"/> 技術上資料 / 指示 | <input type="checkbox"/> 報價   |
| <input type="checkbox"/> 配件 B.M.   | <input type="checkbox"/> 樣辦或貨品說明書   | <input type="checkbox"/> 分判合約 |
| <input type="checkbox"/> 其他：_____  |                                     |                               |

內容：

請按加工圖生產 Z 字碼送地盤備用

1) T1F,T5K 趟門孖企位，因防水片及收口修改，29/F 以下需要現場補回

2) 因此碼在地盤容易損壞，需現場備料作更換用

請在 2019/ 4 / 03 前完成上列要求。

附： 2 頁

以上項目為：

- 原合約工程包                       原合約工程加 / 減賬                       新工程報價

原因：-

分發東莞各部門：

- ( ) 生產技術總監  連附件 ( ) 技術部  連附件 永林 ( ) 生產部  連附件 ( ) 機械設計部  連附件  
 ( ) 採購部  連附件 ( ) 生產統籌部  連附件 梅  
 ( ) 質檢部  連附件 ( ) 會計部  連附件 ( ) 報關組  連附件 ( ) 其他 楊榮輝  連附件

分發香港各部門：


- ( ) 行政部  連附件 ( ) 會計部  連附件 ( ) 統籌部  連附件 ( ) 工程部地盤科文  連附件 炳哥 / 民 / 豪  
 ( ) 採購部  連附件 ( ) QS 部  連附件 ( ) 維修部  連附件 ( ) 其他 \_\_\_\_\_  連附件

傳遞編號：

HK 0744 / 19

發件人簽署：

項目經理簽署：

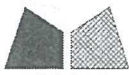

美特鋁質 有限公司  
MIDI Aluminium Fabricator Ltd.

工程號

J-837

地盤

觀塘裕民坊

物料編號

Z-A01

數量

400 + 200 + 200 + 400

1200



地盤備用

→ 此配件容易損壞,

需現場各料更換

→ T1F, T5K S.O位

孖位料 29位以下

Z字碼

T1, T1F孖位 = 400


T2, = 200

T3, = 200


T5, T5K孖位 = 400

另卷 ↑  
份數量

按座包數

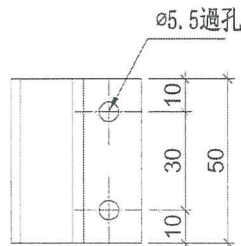

#10x5/8"圓頭鋼牙

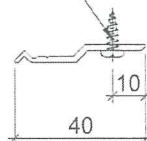


名稱	Z字碼	制圖	陳俊賢	2018.12.10	修改		
材料	X84589	復核	謝永林	2018.12.23	日期		
顏色	MILL	批准			圖號	Z-A01	

昨天 下午2:58



黄瑛梅

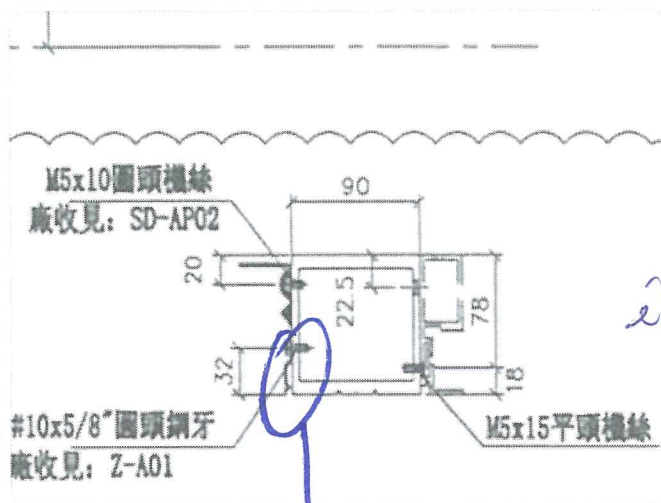

黄瑛梅

王学峰

T5 座 SD-ML01A 企料改圖，  
剛跟車間核對，只能從 29F 開  
始也，25F 以下已包裝，正在  
落架了，請各位知悉！