



工程指示 / 要求簡箋(E.I.)

工程指示編號：EI / 0439 / 19

修改版次：B

工程編號：J - 837

工程名稱：觀塘裕民坊

工程項目：Glass Cladding 防水片(大貨)(T1-T5)

收件人：生統 / 永林

發件人：Eric Liu

日期：20/06/2019

要求提供 / 確認 事項：

- | | | |
|------------------------------------|-------------------------------------|-------------------------------|
| <input type="checkbox"/> 初步鋁料 B.M. | <input type="checkbox"/> 加工拆圖，然後生產 | <input type="checkbox"/> 尺寸表 |
| <input type="checkbox"/> 正式鋁料 B.M. | <input type="checkbox"/> 技術上資料 / 指示 | <input type="checkbox"/> 報價 |
| <input type="checkbox"/> 配件 B.M. | <input type="checkbox"/> 樣辦或貨品說明書 | <input type="checkbox"/> 分判合約 |
| <input type="checkbox"/> 其他：_____ | | |

內容：

請按加工圖生產 Glass Cladding 防水片(大貨)(T1-T5) 送地盤安裝

B版: 1) 修改 FS-001, FS-004，補回摺腳，此款已做的不用重做

2) 修改 FS-017, FS-018，地盤開會後確定，增加批蕩網 (已包裝的拆裝做批蕩網)

1) EI0130 已出 7-9/F 數量

2) EI0156 已出部份泥水位置防水片，大貨數量會減少

3) EI0405 已出 1/5005 改款防水片

4) FS-001 及 FS-004 請按附頁 GC-NF01 加工圖加工(3/5003 改款防水片)

4) 包裝分座，每 5 層一批，分批出貨

謝謝！

請在 2019/07/26 前完成上列要求。

附：5 頁加工圖，~~4~~ 頁位置圖 2 頁圖考

以上項目為：

- 原合約工程包 原合約工程加 / 減賬 新工程報價

原因：-

分發東莞各部門：

- () 生產技術總監 連附件 () 技術部 連附件 永林 () 生產部 連附件 () 機械設計部 連附件
 () 採購部 連附件 () 生產統籌部 連附件 梅
 () 質檢部 連附件 () 會計部 連附件 () 報關組 連附件 () 其他 楊榮輝 連附件

分發香港各部門：


- () 行政部 連附件 () 會計部 連附件 () 統籌部 連附件 () 工程部地盤科文 連附件 阿司
 () 採購部 連附件 () QS 部 連附件 () 維修部 連附件 () 其他 _____ 連附件

傳遞編號：

HK/420 /19

發件人簽署：

項目經理簽署：

 美特鋁質有限公司 Mei Tin Aluminium Co., Ltd.		工程號: J-837	計算: JH	日期:	2019/4/15	送呈: 胡哥						
地盤名稱: 觀塘裕民坊		核對: DL	日期:	2019/4/15	副本:							
項目類別: Glass Cladding		批准:	日期:									
地盤用鋁板B.M.表		A/C Code: 原E10439 2019.05.24	總V.F.:	0.00	總重量:	7208.37						
BM編號: J837-GC-FS-BM001						此BM依據E19720F計算						
序號	修改內容	鋁板圖號	鋁板名稱	顏色	實用	後備	總數	總重量	總展開面積		備註	
									單件展開面積	總展開面積		單件V.F.
									平方米		平方米	
1	B版修改 款色	FS-001	1.5mm厚鋁板	MILL	298	0	298	289.663	0.239	71.258	0.000	0.000
2	A版修改顏色	FS-002	1.5mm厚鋁板	MILL	152	0	152	224.636	0.364	55.261	0.000	0.000
3	A版修改顏色	FS-003	1.5mm厚鋁板	MILL	200	0	200	295.574	0.364	72.712	0.000	0.000
4	B版修改 款色	FS-004	1.5mm厚鋁板	MILL	400	0	400	388.809	0.239	95.648	0.000	0.000
5	A版修改顏色	FS-005	1.5mm厚鋁板	MILL	48	0	48	27.137	0.139	6.676	0.000	0.000
6	A版修改顏色	FS-006	1.5mm厚鋁板	MILL	36	0	36	69.450	0.475	17.085	0.000	0.000
7	A版修改顏色	FS-007	1.5mm厚鋁板	MILL	116	0	116	151.874	0.322	37.361	0.000	0.000
8	A版修改顏色	FS-008	1.5mm厚鋁板	MILL	144	0	144	126.403	0.216	31.095	0.000	0.000
9	A版修改顏色	FS-009	1.5mm厚鋁板	MILL	849	0	849	854.720	0.248	210.263	0.000	0.000
10	A版修改顏色	FS-010	1.5mm厚鋁板	MILL	849	0	849	867.352	0.251	213.371	0.000	0.000
11	A版修改顏色	FS-011	1.5mm厚鋁板	MILL	961	0	961	967.475	0.248	238.001	0.000	0.000
12	A版修改顏色	FS-012	1.5mm厚鋁板	MILL	961	0	961	981.773	0.251	241.519	0.000	0.000
13	A版修改顏色	FS-013	1.5mm厚鋁板	MILL	152	0	152	165.085	0.267	40.611	0.000	0.000
14	A版修改顏色	FS-014	1.5mm厚鋁板	MILL	152	0	152	275.896	0.447	67.871	0.000	0.000
15	A版修改顏色	FS-015	1.5mm厚鋁板	MILL	36	0	36	49.633	0.339	12.210	0.000	0.000
16	A版修改顏色	FS-016	1.5mm厚鋁板	MILL	1	0	1	0.665	0.163	0.163	0.000	0.000
17	A版修改顏色	FS-017	1.5mm厚鋁板	MILL	209	0	209	337.897	0.398	83.123	0.000	0.000
18	A版修改顏色	FS-018	1.5mm厚鋁板	MILL	53	0	53	85.687	0.398	21.079	0.000	0.000
19	A版修改顏色	FS-019	1.5mm厚鋁板	MILL	53	0	53	76.750	0.356	18.881	0.000	0.000


圖則登記表 DRAWING REGISTER									
工程名稱 Project Title: 觀塘裕民坊					接收日期 Receiving Date (適用於客戶圖則)				
Glass Cladding防水片拆圖 (6F&10`RF)					年				
工程編號 Project No: J-837					月				
分發予 Distributed To					日				
					發出日期 Issued Date				
					年	19	19	19	
					月	3	4	5	
					日	29	15	25	
圖則編號 Drg. No.	圖則名稱 Drawing Title	修訂編號 Revision No.							
J837-GC-FS-BM001	防水片BM表	1	新增	-					
FS-001	防水片拆圖	2	-	A	B				
FS-002	防水片拆圖	3	-	A	-				
FS-003	防水片拆圖	4	-	A	-				
FS-004 (1 of 2)	防水片拆圖	5	-	A	B				
FS-004 (2 of 2)	防水片拆圖 (数据表)	6	-	A	-				
FS-005	防水片拆圖	7	-	A	-				
FS-006	防水片拆圖	8	-	A	-				
FS-007	防水片拆圖	9	-	A	-				
FS-008	防水片拆圖	10	-	A	-				
FS-009 (1 of 2)	防水片拆圖	11	-	A	-				
FS-009 (2 of 2)	防水片拆圖 (数据表)	12	-	A	-				
FS-010 (1 of 2)	防水片拆圖	13	-	A	-				
FS-010 (2 of 2)	防水片拆圖 (数据表)	14	-	A	-				
FS-011 (1 of 2)	防水片拆圖	15	-	A	-				
FS-011 (2 of 2)	防水片拆圖 (数据表)	16	-	A	-				
FS-012 (1 of 2)	防水片拆圖	17	-	A	-				
FS-012 (2 of 2)	防水片拆圖 (数据表)	18	-	A	-				
FS-013	防水片拆圖	19	-	A	-				
FS-014	防水片拆圖	20	-	A	-				
FS-015	防水片拆圖	21	-	A	-				
FS-016	防水片拆圖	22	-	A	-				
FS-017	防水片拆圖	23	-	A	B				
FS-018	防水片拆圖	24	-	A	B				



美特铝质有限公司
MIDI Aluminium Fabricator Ltd.


工程号 J-837 地盘 观塘裕民坊

依据EI0570修改

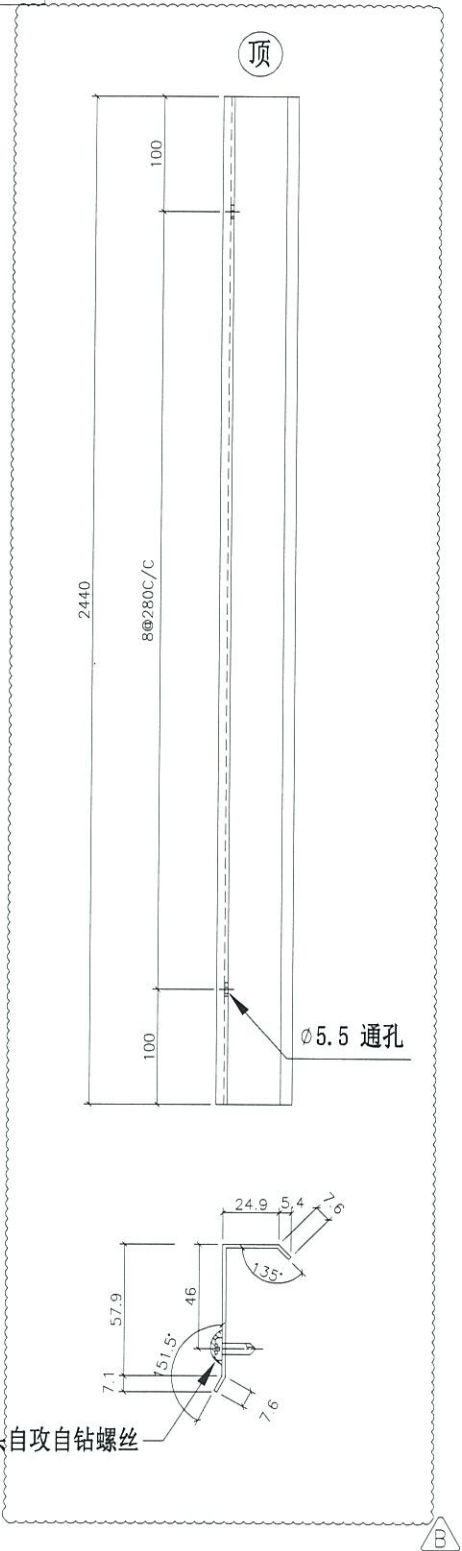

物料编号	层数	总数	使用位置	楼层	备注
FS-001	1	1	T1-A	06F	
FS-001	1	1	T1-H	06F	
FS-001	1	1	T2-B	06F	
FS-001	1	1	T3-B	06F	
FS-001	1	1	T5-A	06F	
FS-001	1	1	T5-M	06F	
FS-001	14	18	T1-A	10~26F	
FS-001	14	18	T1-H	10~26F	
FS-001	14	18	T2-B	10~26F	
FS-001	14	18	T3-B	10~26F	
FS-001	14	18	T5-A	10~26F	
FS-001	14	18	T5-M	10~26F	
FS-001	1	1	T1-A	27F	
FS-001	1	1	T1-H	27F	
FS-001	1	1	T2-B	27F	
FS-001	1	1	T3-B	27F	
FS-001	1	1	T5-A	27F	
FS-001	1	1	T5-M	27F	
FS-001	1	1	T1-A	28F	
FS-001	1	1	T1-H	28F	
FS-001	1	1	T2-B	28F	
FS-001	1	1	T3-B	28F	
FS-001	1	1	T5-A	28F	
FS-001	1	1	T5-M	28F	
FS-001	19	26	T1-A	29~49F	
FS-001	19	26	T1-H	29~49F	
FS-001	19	26	T5-A	29~49F	
FS-001	19	26	T5-M	29~49F	
FS-001	21	28	T3-B	29~51F	
FS-001	23	31	T2-B	29~53F	
FS-001	1	1	T1-A	50F	
FS-001	1	1	T1-H	50F	
FS-001	1	1	T5-A	50F	
FS-001	1	1	T5-M	50F	
FS-001	1	2	T5-A	51F	
FS-001	1	2	T3-B	52F	
FS-001	1	1	T2-B	55F	

地盘安装

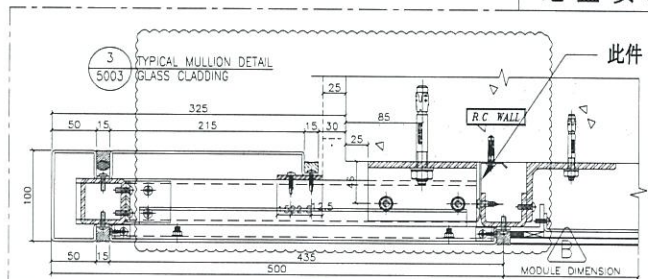



名称	防水片拆图	制图	陳俊賢	2019.3.27	修改	A	B
材料	1.5mm 铝板	复核	謝永林	2019.3.28	日期	2019.4.15	2019.5.22
颜色	MILL	批准			图号	FS-001	



美特铝质有限公司
MIDI Aluminium Fabricator Ltd.


工程号 J-837 地盘 观塘裕民坊

依据EI0570修改

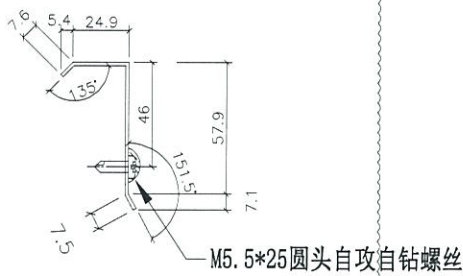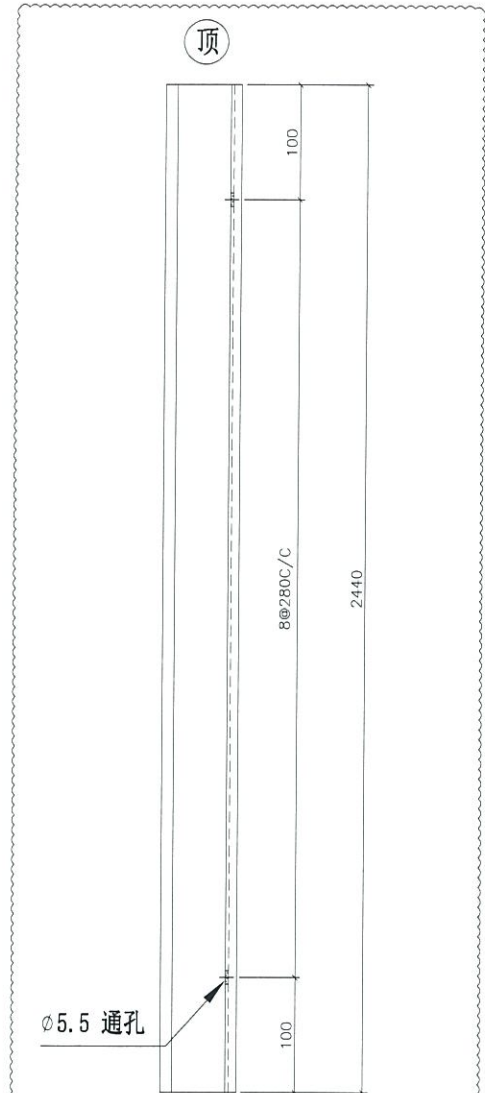

物料编号	层数	总数	使用位置	楼层	备注
FS-004	1	1	T1-B	06F	
FS-004	1	1	T1-E	06F	
FS-004	1	1	T1-G	06F	
FS-004	1	1	T2-A	06F	
FS-004	1	1	T2-M	06F	
FS-004	1	1	T3-A	06F	
FS-004	1	1	T3-F	06F	
FS-004	1	1	T5-L	06F	
FS-004	14	18	T1-B	10~26F	
FS-004	14	18	T1-E	10~26F	
FS-004	14	18	T1-G	10~26F	
FS-004	14	18	T2-A	10~26F	
FS-004	14	18	T2-M	10~26F	
FS-004	14	18	T3-A	10~26F	
FS-004	14	18	T3-F	10~26F	
FS-004	14	18	T5-L	10~26F	
FS-004	1	1	T1-B	27F	
FS-004	1	1	T1-E	27F	
FS-004	1	1	T1-G	27F	
FS-004	1	1	T2-A	27F	
FS-004	1	1	T2-M	27F	
FS-004	1	1	T3-A	27F	
FS-004	1	1	T3-F	27F	
FS-004	1	1	T5-L	27F	
FS-004	1	1	T1-B	28F	
FS-004	1	1	T1-E	28F	
FS-004	1	1	T1-G	28F	
FS-004	1	1	T2-A	28F	
FS-004	1	1	T2-M	28F	
FS-004	1	1	T3-A	28F	

地盘安装

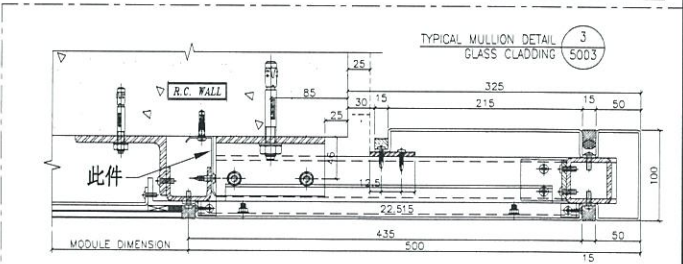

名称	防水片拆图	制图	陳俊賢	2019.3.27	修改	A	B
材料	1.5mm 铝板	复核	謝永林	2019.3.28	日期	2019.4.15	2019.5.22
颜色	MILL	批准			图号	FS-004 (1 of 2)	



美特铝质有限公司
MIDI Aluminium Fabricator Ltd.

工程号 J-837 地盘 观塘裕民坊

物料编号	层数	总数	使用位置	楼层	备注
FS-004	1	1	T3-F	28F	
FS-004	1	1	T5-L	28F	
FS-004	19	26	T1-B	29~49F	
FS-004	19	26	T1-E	29~49F	
FS-004	19	26	T1-G	29~49F	
FS-004	19	26	T5-L	29~49F	
FS-004	21	28	T3-A	29~51F	
FS-004	21	28	T3-F	29~51F	
FS-004	23	31	T2-A	29~53F	
FS-004	23	31	T2-M	29~53F	
FS-004	1	1	T1-B	50F	
FS-004	1	1	T1-E	50F	
FS-004	1	1	T1-G	50F	
FS-004	1	1	T5-L	50F	
FS-004	1	2	T3-A	52F	
FS-004	1	2	T3-F	52F	
FS-004	1	1	T2-A	55F	
FS-004	1	1	T2-M	55F	


名称	防水片拆图 (数据表)	制图	JH	2019.3.27	修改	A		
材料	1.5mm 铝板	复核	DL	2019.3.28	日期	2019.4.15		
颜色	MILL	批准			图号	FS-004 (2 of 2)		



美特铝质有限公司
MIDI Aluminium Fabricator Ltd.


工程号 J-837 地盘 观塘裕民坊

依据EI0570修改

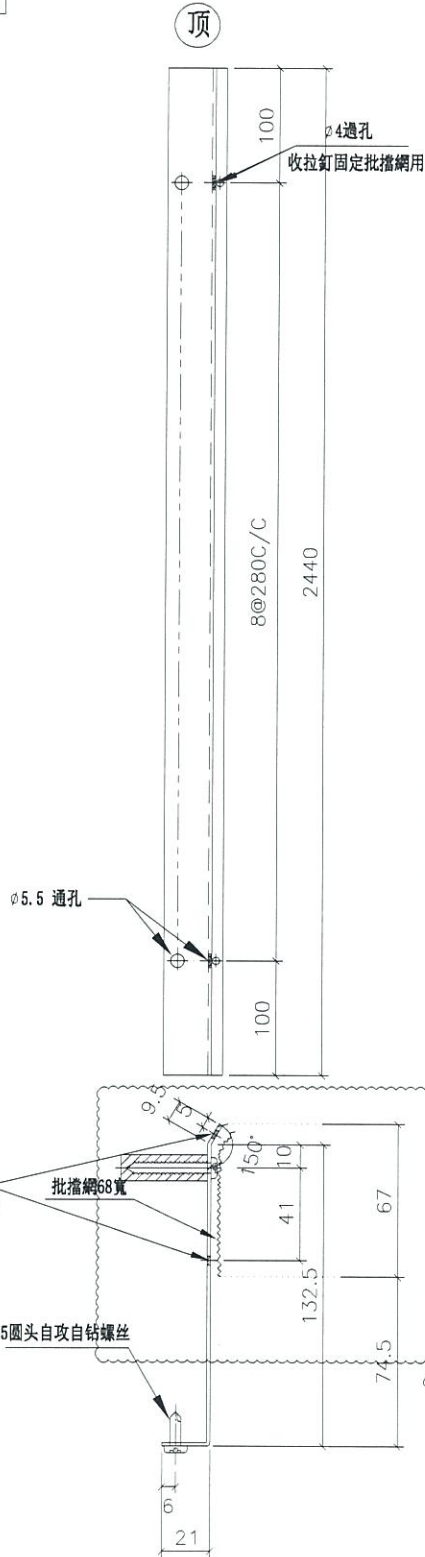

物料编号	层数	总数	使用位置	楼层	备注
FS-017	1	1	T2-H	06F	
FS-017	1	1	T2-J	06F	
FS-017	1	1	T5-A	06F	
FS-017	1	1	T5-H	06F	
FS-017	14	18	T2-H	10~26F	
FS-017	3	5	T2-J (样板层)	07~09F	
FS-017	14	18	T2-J	10~26F	
FS-017	14	18	T5-A	10~26F	
FS-017	14	18	T5-H	10~26F	
FS-017	1	1	T2-H	27F	
FS-017	1	1	T2-J	27F	
FS-017	1	1	T5-A	27F	
FS-017	1	1	T5-H	27F	
FS-017	1	1	T2-H	28F	
FS-017	1	1	T2-J	28F	
FS-017	1	1	T5-A	28F	
FS-017	1	1	T5-H	28F	
FS-017	19	26	T5-A	29~49F	
FS-017	19	26	T5-H	29~49F	
FS-017	23	31	T2-H	29~53F	
FS-017	23	31	T2-J	29~53F	
FS-017	1	1	T5-A	50F	
FS-017	1	1	T5-H	50F	
FS-017	1	2	T5-A	51F	
FS-017	1	1	T2-H	55F	
FS-017	1	1	T2-J	55F	

地盘安装

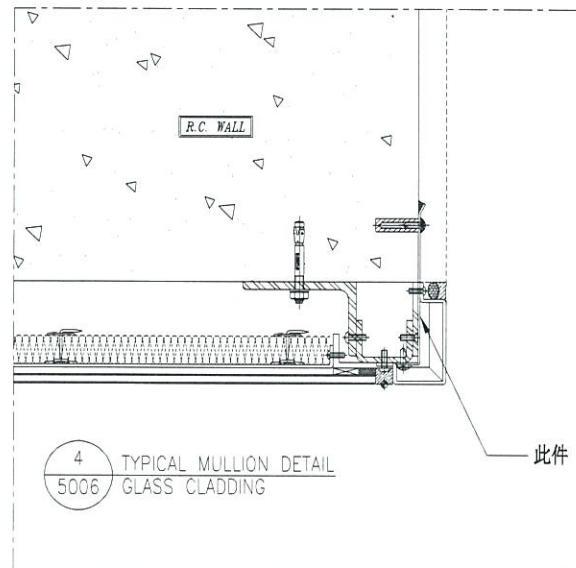

名称	防水片拆图	制图	陳俊賢	2019.3.27	修改	A	B
材料	1.5mm 铝板	复核	謝永林	2019.3.28	日期	2019.4.15	2019.5.22
颜色	MILL	批准			图号	FS-017	




美特铝质有限公司
MIDI Aluminium Fabricator Ltd.

工程号 J-837 地盘 观塘裕民坊


依据EI0570修改

物料编号	层数	总数	使用位置	楼层	备注
FS-018	1	1	T2-H	06F	
FS-018	14	18	T2-H	10-26F	
FS-018	1	1	T2-H	27F	
FS-018	1	1	T2-H	28F	
FS-018	23	31	T2-H	29-53F	
FS-018	1	1	T2-H	55F	

53

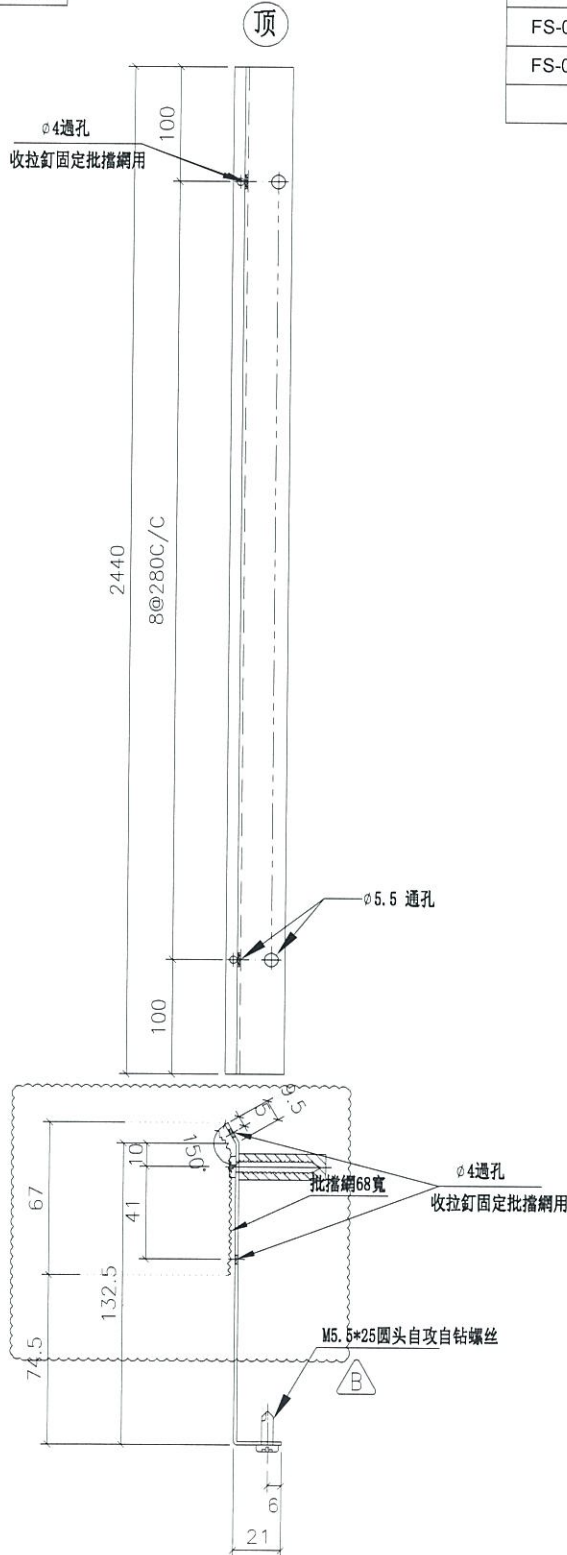

地盘安装

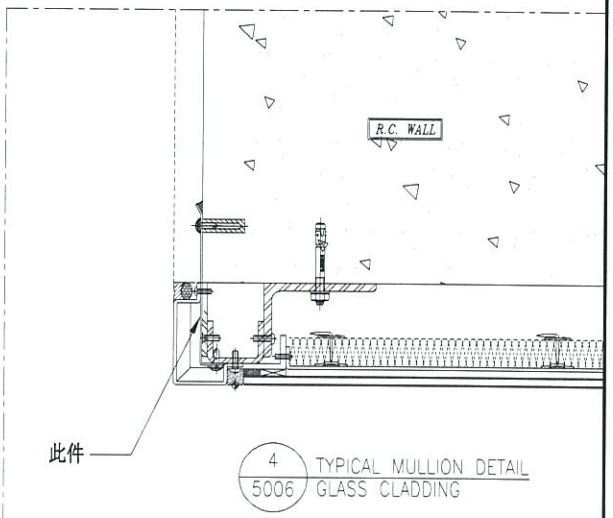

名称	防水片拆图	制图	陳俊賢	2019.3.27	修改	A	B
材料	1.5mm 铝板	复核	謝永林	2019.3.28	日期	2019.4.15	2019.5.22
颜色	MILL	批准			图号	FS-018	