



工程指示 / 要求簡箋(E.I.)

工程指示編號：EI / 0448 / 19

修改版次：A

工程編號：J - 837

工程名稱：觀塘裕民坊

工程項目：幕牆 趟門大貨(T1G，轉層款) (標準層) (T1,3,5)

收件人：生統/ 永林

發件人：Eric Liu

日期：16/04/2019

要求提供 / 確認 事項：

- | | | |
|------------------------------------|-------------------------------------|-------------------------------|
| <input type="checkbox"/> 初步鋁料 B.M. | <input type="checkbox"/> 加工拆圖，然後生產 | <input type="checkbox"/> 尺寸表 |
| <input type="checkbox"/> 正式鋁料 B.M. | <input type="checkbox"/> 技術上資料 / 指示 | <input type="checkbox"/> 報價 |
| <input type="checkbox"/> 配件 B.M. | <input type="checkbox"/> 樣辦或貨品說明書 | <input type="checkbox"/> 分判合約 |
| <input type="checkbox"/> 其他：_____ | | |

內容：

請按加工圖生產趟門(T1G，其他變層款)(標準層) (T1,3,5)

因 EI0334 已進行生產，為免混亂，以此 EI 放行 T1G 及其他變層款趟門

A 版: 新增趟門用背板，轉層位置用

1) 趟門用背板修定平台橫出貨，

2) 隔火層後開始(28F)，趟門背板連橫料跟趟門框及幕牆企橫出貨

謝謝！

請在 2019/ 04 / 30 前完成上列要求。

附：1 頁

以上項目為：

- 原合約工程包 原合約工程加 / 減賬 新工程報價

原因：-_____

分發東莞各部門：

- () 生產技術總監 連附件 () 技術部 連附件 *利* () 生產部 連附件 () 機械設計部 連附件
 () 採購部 連附件 () 生產統籌部 連附件 *梅*
 () 質檢部 連附件 () 會計部 連附件 () 報關組 連附件 () 其他 楊榮輝 連附件

分發香港各部門：

- () 行政部 連附件 () 會計部 連附件 () 統籌部 連附件 () 工程部地盤科文 連附件 *楊*
 () 採購部 連附件 () QS 部 連附件 () 維修部 連附件 () 其他 _____ 連附件

傳遞編號：

HK0907 / 19

發件人簽署：

項目經理簽署：

Eric Liu
Project Manager

美特鋁質有限公司
MIDI Aluminium Fabricator Ltd.


工程號 J-837 地盤 觀塘裕民坊

工廠用

新窗

隔熱棉鋁板 編號	數量	L	MXN	A	右SD梗	窗號	樓層位置
AG-SD-102	36	839	250 X	2	169.5	1060 T1CW G-1右	7F-48F
AG-SD-322	20	956.5	250 X	3	103.3	1107.5 T3CWF-1左	29F-50F
AG-SD-323	13	834	250 X	2	167	985 T3CWE-1右	37F-50F
AG-SD-324	18	616.5	250 X	2	58.25	767.5 T3CWM-1	31F-50F
AG-SD-519	23	774	250 X	2	137	995 T5CWC-1左上	22F-48F
AG-SD-520	23	842	250 X	2	171	993 T5CWC-1右上	22F-48F
AG-SD-521	23	956.5	250 X	2	228.3	1107.5 T5CWA-3右上	22F-48F

→ 紅 848A

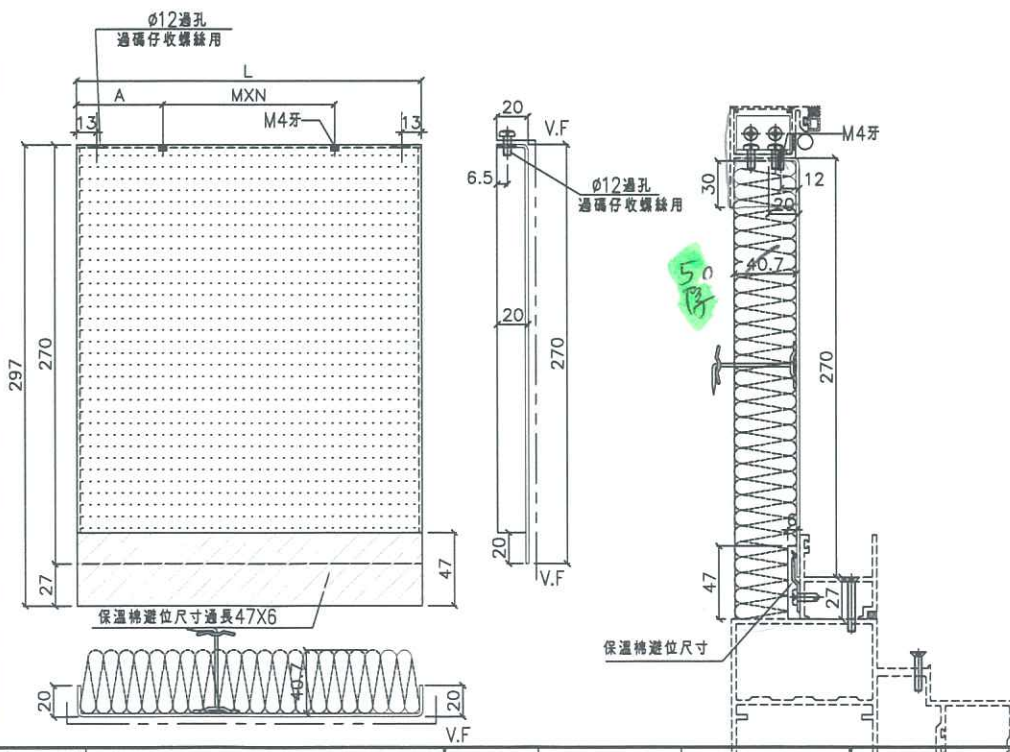

名稱	趟門 (陽臺背板) 拆圖	制圖	利春媚	2019.04.11	修改		
材料	2mm厚鋁板	復核	謝永林	2019.04.12	日期		
顏色	香檳金UCT803649 FXL-3	批准			圖號	AG-SD-102	