



工程指示 / 要求簡箋(E.I.)

工程指示編號：EI / 0448 / 19

修改版次：E

工程編號：J - 837

工程名稱：觀塘裕民坊

工程項目：幕牆 趟門大貨(T1G, 轉層款) (標準層) (T1,3,5)

收件人：生統/ 永林

發件人：Eric Liu

日期：31/05/2019

要求提供 / 確認 事項：

- |                                    |                                     |                               |
|------------------------------------|-------------------------------------|-------------------------------|
| <input type="checkbox"/> 初步鋁料 B.M. | <input type="checkbox"/> 加工拆圖，然後生產  | <input type="checkbox"/> 尺寸表  |
| <input type="checkbox"/> 正式鋁料 B.M. | <input type="checkbox"/> 技術上資料 / 指示 | <input type="checkbox"/> 報價   |
| <input type="checkbox"/> 配件 B.M.   | <input type="checkbox"/> 樣辦或貨品說明書   | <input type="checkbox"/> 分判合約 |
| <input type="checkbox"/> 其他：_____  |                                     |                               |

內容：

請按加工圖生產趟門(T1G, 其他變層款)(標準層) (T1,3,5)  
因 EI0334 已進行生產，為免混亂，以此 EI 放行 T1G 及其他變層款趟門  
E 版: 1) 前版拆圖有誤，22/F, A 單位，轉層位趟門底橫和幕牆橫料孔位對不上 (T5, 22A)  
廠已加工至 32/F, 已送地盤料，在現場修改(改幕牆橫，不改趟門橫)

謝謝！

請在 2019/ 06 / 3 前完成上列要求。

附：5 頁圖登，5 頁加工圖

以上項目為：

- 原合約工程包                       原合約工程加 / 減賬                       新工程報價

原因：-

分發東莞各部門：

- ( ) 生產技術總監  連附件    ( ) 技術部  連附件 *永林*    ( ) 生產部  連附件    ( ) 機械設計部  連附件  
 ( ) 採購部  連附件    ( ) 生產統籌部  連附件 *梅*  
 ( ) 質檢部  連附件    ( ) 會計部  連附件    ( ) 報關組  連附件    ( ) 其他 楊榮輝  連附件

分發香港各部門：

- ( ) 行政部  連附件    ( ) 會計部  連附件    ( ) 統籌部  連附件    ( ) 工程部地盤科文  連附件 *炳*  
 ( ) 採購部  連附件    ( ) QS 部  連附件    ( ) 維修部  連附件    ( ) 其他 \_\_\_\_\_  連附件

傳遞編號：

HK 128 / 19

發件人簽署：  
*Eric Liu*

項目經理簽署：  
*[Signature]*

**圖則登記表**  
DRAWING REGISTER

		接收日期 Receiving Date (適用於客戶圖則)											
工程名稱 Project Title:	觀塘裕民坊(T1,T3,T5-第三批大貨)	年	月	日	年	月	日	年	月	日	年	月	日
工程編號 Project No:	J-837												
分發予 Distributed To													
圖則編號 Drg. No.	圖則名稱 Drawing Title	修訂編號 Revision No.											
SD-FY-01	趟門玉拉手連幹放樣圖	1	-	-	-	-	-						
SD-FY-02	趟門玉拉手連幹放樣圖	2	-	-	-	-	-						
SD-FY-05	趟門節點尺寸示意圖	3	-	-	-	-	-						
SD-FY-06	趟門節點尺寸示意圖	4	-	-	-	-	-						
SD-FY-07	趟門節點尺寸示意圖	5	-	-	-	-	-						
SD-FY-08	趟門節點尺寸示意圖	6	-	-	-	-	-						
SD-FY-11	趟門節點尺寸示意圖	7	-	-	-	-	-						
SD-FY-12	趟門節點尺寸示意圖	8	-	-	-	-	-						
SD-FY-13	趟門節點尺寸示意圖	9	-	-	-	-	-						
SD-FY-14	趟門節點尺寸示意圖	10	-	-	-	-	-						
T3CW F-1左	左趟門組裝圖	11	-	-	-	-	-						
T3CW E-1右	左趟門組裝圖	12	-	-	-	-	-						
T5CW C-1左上	左趟門組裝圖	13	-	-	-	A	-						
TD-M01	趟門框企	14	-	-	-	-	-						
TD-M02	趟門框企	15	-	-	-	-	-						
TD-M03	趟門框頂橫	16	-	A	-	-	-						
TD-M03a	SD框頂橫附加料	17	-	-	-	-	-						
TD-M04	趟門框底橫	18	-	A	-	-	-						
TD-M04(X)	趟門框底橫	19	-	A	-	-	-						
TD-M04a	SD框底橫附加料	20	-	-	-	-	-						
TD-M04b	SD框底橫扣蓋	21	-	A	-	-	-						
TD-M06	SD中柱勾企	22	-	A	-	-	-						
TD-M07	SD梗企扣料	23	-	-	-	-	-						
TD-M08	SD梗企扣料	24	-	-	-	-	-						
TD-M09	SD梗企扣角線	25	-	-	-	-	-						
TD-M10	SD梗框底	26	-	-	-	-	A						

**圖則登記表**  
DRAWING REGISTER

		接收日期 Receiving Date (適用於客戶圖則)									
工程名稱 Project Title:	觀塘裕民坊(T1,T3,T5-第三批大貨)	年									
	趟門拆圖	月									
工程編號 Project No:	J-837	日									
	分發予 Distributed To	年	19	19	19	19	19				
		月	4	4	5	5	5				
		日	11	19	9	16	30				
圖則編號 Drg. No.	圖則名稱 Drawing Title	修訂編號 Revision No.									
TD-M11	SD平台橫料	27	-	-	-	-	-				
TD-M12	SD平台橫扣蓋	28	-	-	-	-	-				
TD-M13	SD中柱扣蓋	29	-	-	-	-	-				
SD-M01	SD光企料	30	-	-	-	-	-				
SD-M02	SD勾企料	31	-	-	-	-	-				
SD-M03	SD玉頂橫	32	-	A	-	-	-				
SD-M04	SD玉底橫	33	-	A	-	-	-				
SD-M06	SD玉橫玻璃線	34	-	-	-	-	-				
TD-M101	趟門框企	35	-	-	-	-	-				
TD-M102	趟門框企	36	-	-	-	-	-				
TD-M103	趟門框頂橫	37	-	A	-	-	-				
TD-M103a	SD框頂橫附加料	38	-	-	-	A	-				
TD-M104(X)	趟門框底橫	39	-	A	-	-	-				
TD-M104a	SD框底橫附加料	40	-	-	-	-	-				
TD-M104b	SD框底橫扣蓋	41	-	A	-	-	-				
TD-M106	SD中柱勾企	42	-	A	-	-	-				
TD-M107	SD梗企扣料	43	-	A	-	-	-				
TD-M108	SD梗企扣料	44	-	A	-	-	-				
TD-M109	SD梗企扣角線	45	-	-	-	-	-				
TD-M110	SD梗框底	46	-	-	-	-	-				
TD-M111	SD平台橫料	47	-	-	-	-	-				
TD-M112	SD平台橫扣蓋	48	-	-	-	-	-				
SD-HH02	SD中企(外凹)	49	-	-	-	-	-				
SD-HH03	雙生企	50	-	-	-	-	-				
UN-SD102T	SD門頂橫	51	-	-	-	-	-				
TD-H01	SD中柱底座	52	-	-	-	-	-				

**圖則登記表**  
DRAWING REGISTER

		接收日期 Receiving Date (適用於客戶圖則)											
工程名稱 Project Title:	觀塘裕民坊(T1,T3,T5-第三批大貨)	年	月	日	年	月	日	年	月	日	年	月	日
工程編號 Project No:	J-837	19	19	19	19	19							
分發予 Distributed To		4	4	5	5	5							
圖則編號 Drg. No.	圖則名稱 Drawing Title	11	19	9	16	30							
		修訂編號 Revision No.											
TD-H01R	SD中柱底座	53	-	-	-	-							
TD-H01a	SD中柱扣蓋	54	-	-	-	-							
SD-AL01	趟門組裝鋁角加工圖	55	-	-	-	-							
SD-AL08	趟門組裝鋁角加工圖	56	-	-	-	-							
SD-AL11	趟門組裝鋁角加工圖	57	-	-	-	-							
SD-AL100	趟門組裝鋁角加工圖	58	-	-	-	-							
SD-AL322	趟門組裝鋁角加工圖	59	-	-	-	-							
SD-AL102R	趟門組裝鋁角加工圖	60	-	-	-	-							
SD-AL322a	趟門組裝鋁角加工圖	61	-	A	-	-							
SD-CV-01	趟門玉勾企收口蓋加工圖	62	-	-	-	-							
Z-A01	Z字碼加工圖	63	-	-	-	A	-						
SD-JT01	J837-趟門/膠條安裝位置圖	64	-	-	-	-	-						
SD-FK-M03	趟門橫料封篤件加工圖	65	-	-	-	-	-						
SD-FK-M03R	趟門橫料封篤件加工圖	66	-	-	-	-	-						
SD-FK-M04	趟門橫料封篤件加工圖	67	-	-	-	-	-						
SD-FK-M04R	趟門橫料封篤件加工圖	68	-	-	-	-	-						
SD-FK-A01	趟門橫料封篤件加工圖	69	-	-	-	-	-						
T1CWG-1右	右趟門組裝圖	70	-	-	-	A	-						
T3CWM-1	右趟門組裝圖	71	-	-	-	-	-						
T5CWC-1右上	右趟門組裝圖	72	-	-	-	-	-						
T5CWA-3右上	右趟門組裝圖	73	-	-	-	-	-						
TD-M01R	趟門框企	74	-	-	-	-	-						
TD-M02R	趟門框企	75	-	-	-	-	-						
TD-M03R	趟門框頂橫	76	-	A	-	-	B						
TD-M03aR	SD框頂橫附加料	77	-	-	A	-	-						
TD-M04R	趟門框底橫	78	-	A	-	-	B						

**圖則登記表**  
DRAWING REGISTER


圖則登記表 DRAWING REGISTER		接收日期 Receiving Date (適用於客戶圖則)									
工程名稱 Project Title:	觀塘裕民坊(T1,T3,T5-第三批大貨)	年	月	日	年	月	日	年	月	日	
	趟門拆圖										
工程編號 Project No:	J-837										
分發予 Distributed To											
		19	19	19	19	19					
		4	4	5	5	5					
		11	19	9	16	30					
圖則編號 Drg. No.	圖則名稱 Drawing Title	修訂編號 Revision No.									
TD-M04R(X)	趟門框底橫	79	-	A	-	-	B				
TD-M04aR	SD框底橫附加料	80	-	-	-	-	-				
TD-M04bR	SD框底橫扣蓋	81	-	A	-	-	-				
TD-M06R	SD中柱勾企	82	-	A	-	-	-				
TD-M07R	SD梗企扣料	83	-	-	-	-	-				
TD-M08R	SD梗企扣料	84	-	-	-	-	-				
TD-M09R	SD梗企扣角線	85	-	-	-	-	-				
TD-M10R	SD梗框底	86	-	-	-	-	A				
TD-M11R	SD平台橫料	87	-	-	-	-	-				
TD-M12R	SD平台橫扣蓋	88	-	-	-	-	-				
TD-M13R	SD中柱扣蓋	89	-	-	-	-	-				
SD-M01R	SD光企料	90	-	-	-	-	-				
SD-M02R	SD勾企料	91	-	-	-	-	-				
SD-M03R	SD玉頂橫	92	-	A	-	-	-				
SD-M04R	SD玉底橫	93	-	A	-	-	-				
SD-M06R	SD玉橫玻璃線	94	-	-	-	-	-				
TD-M101R	趟門框企	95	-	-	-	-	-				
TD-M102R	趟門框企	96	-	-	-	-	-				
TD-M103R	趟門框頂橫	97	-	A	-	-	-				
TD-M103aR	SD框頂橫附加料	98	-	-	-	A	-				
TD-M104R	趟門框底橫	99	-	A	-	-	-				
TD-M104aR	SD框底橫附加料	100	-	-	-	-	-				
TD-M104bR	SD框底橫扣蓋	101	-	A	-	-	-				
TD-M106R	SD中柱勾企	102	-	A	-	-	-				
TD-M107R	SD梗企扣料	103	-	A	-	-	-				
TD-M108R	SD梗企扣料	104	-	A	-	-	-				
TD-M109R	SD梗企扣角線	105	-	-	-	-	-				
TD-M110R	SD梗框底	106	-	-	-	-	-				
TD-M111R	SD平台橫料	107	-	-	-	-	-				
TD-M112R	SD平台橫扣蓋	108	-	-	-	-	-				
SD-HH02R	SD中企 (外凹)	109	-	-	-	-	-				

**圖則登記表**  
DRAWING REGISTER

圖則登記表 DRAWING REGISTER		接收日期 Receiving Date (適用於客戶圖則)									
工程名稱 Project Title:	觀塘裕民坊(T1,T3,T5-第三批大貨)	年									
	趙門拆圖	月									
工程編號 Project No:	J-837	日									
	分發予 Distributed To										
		年	19	19	19	19	19				
		月	4	4	5	5	5				
		日	11	19	9	16	30				
圖則編號 Drg. No.	圖則名稱 Drawing Title		修訂編號 Revision No.								
SD-HH03R	雙生企	110	-	-	-	-	-				
J837-CW-2102	安裝位置圖	111	-	-	-	-	-				
J837-CW-2512	安裝位置圖	112	-	-	-	-	-				
SD-EVA-01	SD防風防水密封件安裝圖	113	-	新增	-	-	-				

EG-DWG3

 美特鋁質有限公司 MIDI Aluminium Fabricator Ltd.	數量	L	MXN		A	右SD梗	窗號	樓層位置
	20	1017.5	300	X 3	58.75	1107.5	T3CWF-1左	29F-50F
工程號	J-837	地盤	觀塘裕民坊					
	13	895	250	X 3	72.5	985	T3CWE-1右	37F-50F

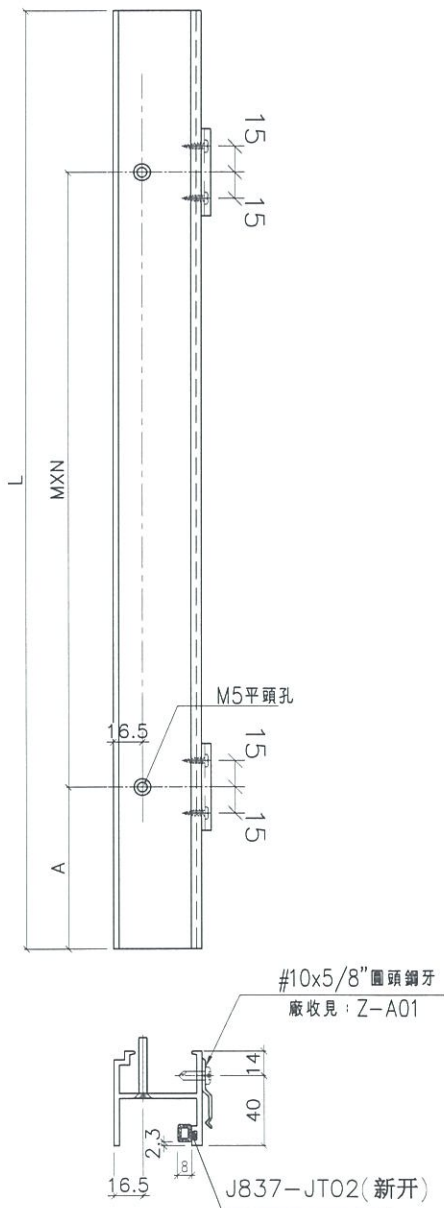

名稱	SD梗框底橫	制圖	利春媚	2019.04.01	修改	A		
材料	X85574	復核	謝永林	2019.04.07	日期	19.05.30		
顏色	EC-DG-S332054	批准			圖號	TD-M10		








EG-DWG3



工程號 J-837 地盤 觀塘裕民坊

數量	L	MXN	A	左SD梗	窗號	樓層位置
18	677.5	250 X	2	88.75	767.5 T3CWM-1	31F-50F
23	903	250 X	3	76.5	993 T5CWC-1右上	22F-48F
23	1017.5	300 X	2	208.75	1107.5 T5CWA-3右上	22F-48F

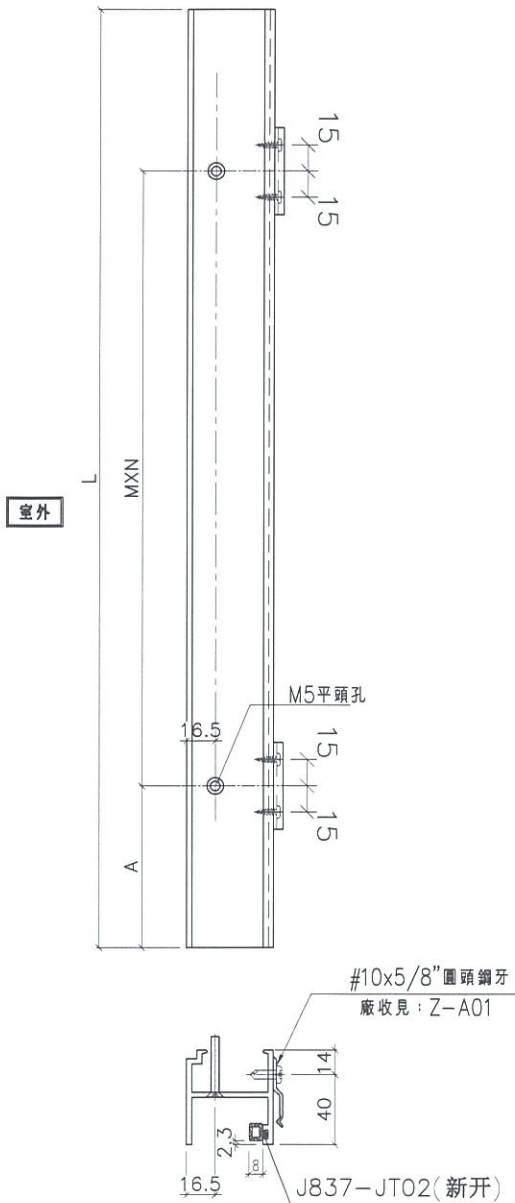

名稱	SD梗框底橫	制圖	利春媚	2019.04.01	修改	A	
材料	X85574	復核	謝永林	2019.04.07	日期	19.05.30	
顏色	EC-DG-S332054	批准			圖號	TD-M10R	