

工程指示 / 要求簡箋(E.I.)

工程指示編號：EI / 0448 / 19

修改版次：I

工程編號：J - 837

工程名稱：觀塘裕民坊

工程項目：幕牆 趟門大貨(T1G,T5C，轉層款)(標準層)(T1,3,5)

收件人：生統/ 永林

發件人：Eric Liu

日期：21/08/2019

要求提供 / 確認 事項：

- | | | |
|------------------------------------|-------------------------------------|-------------------------------|
| <input type="checkbox"/> 初步鋁料 B.M. | <input type="checkbox"/> 加工拆圖，然後生產 | <input type="checkbox"/> 尺寸表 |
| <input type="checkbox"/> 正式鋁料 B.M. | <input type="checkbox"/> 技術上資料 / 指示 | <input type="checkbox"/> 報價 |
| <input type="checkbox"/> 配件 B.M. | <input type="checkbox"/> 樣辦或貨品說明書 | <input type="checkbox"/> 分判合約 |
| <input type="checkbox"/> 其他：_____ | | |

內容：

請按加工圖生產趟門(T1G，其他變層款)(標準層)(T1,3,5)

因 EI0334 已進行生產，為免混亂，以此 EI 放行 T1G 及其他變層款趟門

I 版：因現場安裝趟門框橫料時，容易刮走橫碰企膠

修改頂底趟門橫料加工圖，加開避位，以免刮走膠

謝謝！

請在 2019/ 08 / 30 前完成上列要求。

附：5 頁圖登，9 頁加工圖

以上項目為：

- 原合約工程包 原合約工程加 / 減賬 新工程報價

原因：-

分發東莞各部門：

- () 生產技術總監 連附件 () 技術部 連附件 *永林* () 生產部 連附件 () 機械設計部 連附件
 () 採購部 連附件 () 生產統籌部 連附件 *梅*
 () 質檢部 連附件 () 會計部 連附件 () 報關組 連附件 () 其他 楊榮輝 連附件

分發香港各部門：

- () 行政部 連附件 () 會計部 連附件 () 統籌部 連附件 () 工程部地盤科文 連附件 *水阿哥*
 () 採購部 連附件 () QS 部 連附件 () 維修部 連附件 () 其他 _____ 連附件

傳遞編號：

HK 1861 /19

發件人簽署：

項目經理簽署：

Eric Liu
PP

圖則登記表
DRAWING REGISTER

圖則登記表 DRAWING REGISTER		接收日期 Receiving Date (適用於客戶圖則)								
工程名稱 Project Title:	觀塘裕民坊(T1,T3,T5-第三批大貨)	年	月	日	年	月	日			
工程編號 Project No:	J-837									
分發予 Distributed To										
圖則編號 Drg. No.	圖則名稱 Drawing Title									
		修訂編號 Revision No.								
		19	19	19	19	19	19			
		4	4	5	5	5	8	8		
		11	19	9	16	30	15	21		
SD-FY-01	趟門玉拉手連幹放樣圖	-	-	-	-	-	A	B		
SD-FY-02	趟門玉拉手連幹放樣圖	-	-	-	-	-	A	B		
SD-FY-05	趟門節點尺寸示意圖	-	-	-	-	-	-	-		
SD-FY-06	趟門節點尺寸示意圖	-	-	-	-	-	A	-		
SD-FY-07	趟門節點尺寸示意圖	-	-	-	-	-	-	-		
SD-FY-08	趟門節點尺寸示意圖	-	-	-	-	-	A	-		
SD-FY-11	趟門節點尺寸示意圖	-	-	-	-	-	A	-		
SD-FY-12	趟門節點尺寸示意圖	-	-	-	-	-	-	-		
SD-FY-13	趟門節點尺寸示意圖	-	-	-	-	-	A	-		
SD-FY-14	趟門節點尺寸示意圖	-	-	-	-	-	-	-		
T3CW F-1左	左趟門組裝圖	-	-	-	-	-	A	-		
T3CW E-1右	左趟門組裝圖	-	-	-	-	-	A	-		
T5CW C-1左上	左趟門組裝圖	-	-	-	A	-	B	-		
TD-M01	趟門框企	-	-	-	-	-	-	-		
TD-M02	趟門框企	-	-	-	-	-	-	-		
TD-M03	趟門框頂橫	-	A	-	-	-	-	B		
TD-M03a	SD框頂橫附加料	-	-	-	-	-	-	-		
TD-M04	趟門框底橫	-	A	-	-	-	-	B		
TD-M04(X)	趟門框底橫	-	A	-	-	-	-	B		
TD-M04a	SD框底橫附加料	-	-	-	-	-	-	-		
TD-M04b	SD框底橫扣蓋	-	A	-	-	-	-	-		
TD-M06	SD中柱勾企	-	A	-	-	-	B	-		
TD-M07	SD梗企扣料	-	-	-	-	-	-	-		
TD-M08	SD梗企扣料	-	-	-	-	-	-	-		
TD-M09	SD梗企扣角線	-	-	-	-	-	-	-		

圖則登記表
DRAWING REGISTER

圖則登記表 DRAWING REGISTER		接收日期 Receiving Date (適用於客戶圖則)								
工程名稱 Project Title:	觀塘裕民坊(T1,T3,T5-第三批大貨)	年								
	趟門拆圖	月								
工程編號 Project No:	J-837	日								
分發予 Distributed To		年	19	19	19	19	19	19		
		月	4	4	5	5	5	8	8	
		日	11	19	9	16	30	15	21	
圖則編號 Drg. No.	圖則名稱 Drawing Title	修訂編號 Revision No.								
TD-M10	SD梗框底	26	-	-	-	-	A	-	-	
TD-M11	SD平台橫料	27	-	-	-	-	-	-	-	
TD-M12	SD平台橫扣蓋	28	-	-	-	-	-	-	-	
TD-M13	SD中柱扣蓋	29	-	-	-	-	-	-	-	
SD-M01	SD光企料	30	-	-	-	-	-	A	-	
SD-M02	SD勾企料	31	-	-	-	-	-	A	-	
SD-M03	SD玉頂橫	32	-	A	-	-	-	B	-	
SD-M04	SD玉底橫	33	-	A	-	-	-	B	-	
SD-M06	SD玉橫玻璃線	34	-	-	-	-	-	-	-	
TD-M101	趟門框企	35	-	-	-	-	-	-	-	
TD-M102	趟門框企	36	-	-	-	-	-	-	-	
TD-M103	趟門框頂橫	37	-	A	-	-	-	-	-	
TD-M103a	SD框頂橫附加料	38	-	-	-	A	-	-	-	
TD-M104(X)	趟門框底橫	39	-	A	-	-	-	-	-	
TD-M104a	SD框底橫附加料	40	-	-	-	-	-	-	-	
TD-M104b	SD框底橫扣蓋	41	-	A	-	-	-	-	-	
TD-M106	SD中柱勾企	42	-	A	-	-	-	B	-	
TD-M107	SD梗企扣料	43	-	A	-	-	-	-	-	
TD-M108	SD梗企扣料	44	-	A	-	-	-	-	-	
TD-M109	SD梗企扣角線	45	-	-	-	-	-	-	-	
TD-M110	SD梗框底	46	-	-	-	-	-	-	-	
TD-M111	SD平台橫料	47	-	-	-	-	-	-	-	
TD-M112	SD平台橫扣蓋	48	-	-	-	-	-	-	-	
SD-HH02	SD中企(外門)	49	-	-	-	-	-	-	-	
SD-HH03	雙生企	50	-	-	-	-	-	-	-	

圖則登記表
DRAWING REGISTER

圖則登記表 DRAWING REGISTER		接收日期 Receiving Date (適用於客戶圖則)								
工程名稱 Project Title:	觀塘裕民坊(T1,T3,T5-第三批大貨)	年 月 日								
	趟門拆圖									
工程編號 Project No:	J-837									
分發予 Distributed To		年 月 日								
			19	19	19	19	19	19		
			4	4	5	5	5	8	8	
圖則編號 Drg. No.	圖則名稱 Drawing Title	修訂編號 Revision No.								
UN-SD102T	SD門頂橫	51	-	-	-	-	-	-	-	
TD-H01	SD中柱底座	52	-	-	-	-	-	-	-	
TD-H01R	SD中柱底座	53	-	-	-	-	-	-	-	
TD-H01a	SD中柱扣蓋	54	-	-	-	-	-	-	-	
SD-AL01	趟門組裝鋁角加工圖	55	-	-	-	-	-	A	-	
SD-AL08	趟門組裝鋁角加工圖	56	-	-	-	-	-	-	-	
SD-AL11	趟門組裝鋁角加工圖	57	-	-	-	-	-	取消	-	
SD-AL100	趟門組裝鋁角加工圖	58	-	-	-	-	-	-	-	
SD-AL322	趟門組裝鋁角加工圖	59	-	-	-	-	-	-	-	
SD-AL102R	趟門組裝鋁角加工圖	60	-	-	-	-	-	-	-	
SD-AL322a	趟門組裝鋁角加工圖	61	-	A	-	-	-	-	-	
SD-CV-01	趟門玉勾企收口蓋加工圖	62	-	-	-	-	-	A	-	
Z-A01	Z字碼加工圖	63	-	-	-	A	-	-	-	
SD-JT01	J837-趟門/膠條安裝位置圖	64	-	-	-	-	-	A	B	
SD-FK-M03	趟門橫料封篤件加工圖	65	-	-	-	-	-	-	-	
SD-FK-M03R	趟門橫料封篤件加工圖	66	-	-	-	-	-	-	-	
SD-FK-M04	趟門橫料封篤件加工圖	67	-	-	-	-	-	-	-	
SD-FK-M04R	趟門橫料封篤件加工圖	68	-	-	-	-	-	-	-	
SD-FK-A01	趟門橫料封篤件加工圖	69	-	-	-	-	-	-	-	
T1CWG-1右	右趟門組裝圖	70	-	-	-	A	-	B	-	
T3CWM-1	右趟門組裝圖	71	-	-	-	-	-	A	-	
T5CWC-1右上	右趟門組裝圖	72	-	-	-	-	-	A	-	
T5CWA-3右上	右趟門組裝圖	73	-	-	-	-	-	A	-	
TD-M01R	趟門框企	74	-	-	-	-	-	-	-	
TD-M02R	趟門框企	75	-	-	-	-	-	-	-	

圖則登記表
DRAWING REGISTER

圖則登記表 DRAWING REGISTER		接收日期 Receiving Date (適用於客戶圖則)								
工程名稱 Project Title:	觀塘裕民坊(T1,T3,T5-第三批大貨)	年								
	趟門拆圖	月								
工程編號 Project No:	J-837	日								
分發予 Distributed To										
		年	19	19	19	19	19	19		
		月	4	4	5	5	5	8	8	
		日	11	19	9	16	30	15	21	
圖則編號 Drg. No.	圖則名稱 Drawing Title	修訂編號 Revision No.								
TD-M03R	趟門框頂橫	76	-	A	-	-	B	-	C	
TD-M03aR	SD框頂橫附加料	77	-	-	A	-	-	-	-	
TD-M04R	趟門框底橫	78	-	A	-	-	B	-	C	
TD-M04R(X)	趟門框底橫	79	-	A	-	-	B	-	C	
TD-M04aR	SD框底橫附加料	80	-	-	-	-	-	-	-	
TD-M04bR	SD框底橫扣蓋	81	-	A	-	-	-	-	-	
TD-M06R	SD中柱勾企	82	-	A	-	-	-	B	-	
TD-M07R	SD梗企扣料	83	-	-	-	-	-	-	-	
TD-M08R	SD梗企扣料	84	-	-	-	-	-	-	-	
TD-M09R	SD梗企扣角線	85	-	-	-	-	-	-	-	
TD-M10R	SD梗框底	86	-	-	-	-	A	-	-	
TD-M11R	SD平台橫料	87	-	-	-	-	-	-	-	
TD-M12R	SD平台橫扣蓋	88	-	-	-	-	-	-	-	
TD-M13R	SD中柱扣蓋	89	-	-	-	-	-	-	-	
SD-M01R	SD光企料	90	-	-	-	-	-	A	-	
SD-M02R	SD勾企料	91	-	-	-	-	-	A	-	
SD-M03R	SD主頂橫	92	-	A	-	-	-	B	-	
SD-M04R	SD玉底橫	93	-	A	-	-	-	B	-	
SD-M06R	SD玉橫玻璃線	94	-	-	-	-	-	-	-	
TD-M101R	趟門框企	95	-	-	-	-	-	-	-	
TD-M102R	趟門框企	96	-	-	-	-	-	-	-	
TD-M103R	趟門框頂橫	97	-	A	-	-	-	-	-	
TD-M103aR	SD框頂橫附加料	98	-	-	-	A	-	-	-	
TD-M104R	趟門框底橫	99	-	A	-	-	-	-	-	
TD-M104aR	SD框底橫附加料	100	-	-	-	-	-	-	-	
TD-M104bR	SD框底橫扣蓋	101	-	A	-	-	-	-	-	
TD-M106R	SD中柱勾企	102	-	A	-	-	-	B	-	
TD-M107R	SD梗企扣料	103	-	A	-	-	-	-	-	
TD-M108R	SD梗企扣料	104	-	A	-	-	-	-	-	

圖則登記表
DRAWING REGISTER

圖則登記表 DRAWING REGISTER		接收日期 Receiving Date (適用於客戶圖則)								
工程名稱 Project Title:	觀塘裕民坊(T1,T3,T5-第三批大貨)	年								
	趟門拆圖	月								
工程編號 Project No:	J-837	日								
分發予 Distributed To										
		年	19	19	19	19	19	19		
		月	4	4	5	5	5	8	8	
		日	11	19	9	16	30	15	21	
圖則編號 Drg. No.	圖則名稱 Drawing Title	修訂編號 Revision No.								
TD-M109R	SD梗企扣角線	105	-	-	-	-	-	-	-	
TD-M110R	SD梗框底	106	-	-	-	-	-	-	-	
TD-M111R	SD平台橫料	107	-	-	-	-	-	-	-	
TD-M112R	SD平台橫扣蓋	108	-	-	-	-	-	-	-	
SD-HH02R	SD中企(外圍)	109	-	-	-	-	-	-	-	
SD-HH03R	雙生企	110	-	-	-	-	-	-	-	
J837-CW-2102	安裝位置圖	111	-	-	-	-	-	-	-	
J837-CW-2512	安裝位置圖	112	-	-	-	-	-	-	-	
SD-EVA-01	SD防風防水密封件安裝圖	113	-	新增	-	-	-	-	-	
SD-AL01N	趟門組裝鋁角加工圖	114	-	-	-	-	-	新增	-	
SD-AL04N	趟門組裝鋁角加工圖	115	-	-	-	-	-	新增	-	




美特鋁質有限公司
MIDI Aluminium Fabricator Ltd.

工程號 J-837 地盤 觀塘裕民坊

右開門玉高度(2516)用

依據E10709修改

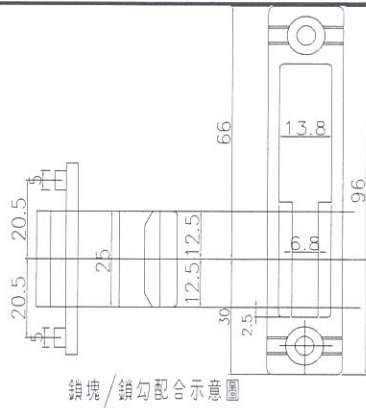

數量	窗號	樓層位置
36	T1CWG-1右	7F-48F
18	T3CWM-1	31F-50F
23	T5CWC-1右上	22F-48F
23	T5CWA-3右上	22F-48F
100	合計	

SD-M03R

門玉寬度

門玉橫料寬度

70 70

內碼SD-AL01N

內碼SD-AL02N

2516

SD-M02R

SD-M01R

內碼SD-AL04N 內碼SD-AL05N

內碼SD-AL06N

玻璃線SD-M06

SD-M04R

2516

Ø5.5過孔

6 100

6

6

手柄朝上
(關閉狀態)

772.8

800

774.2

800

1056

100

256

室外

(門玉高)2516


名稱	趟門玉拉手連幹放樣圖	制圖	利春媚	2019.04.01	修改	A	B
材料	X85657	復核	謝永林	2019.04.07	日期	19.07.12	19.08.20
顏色	EC-DG-S332054 (3塗)	批准	Jason	2019.04.11	圖號	SD-FY-02	



美特鋁質有限公司
MIDI Aluminium Fabricator Ltd.






工程號 J-837 地盤 觀塘裕民坊

數量	L	A	A(1/2L)	B	B(1/2L)	Y	MXN	X	分格數	左SD	右SD	窗號	樓層位置	
20	247.5	1066	532.5	1083	541.25	103.75	300X	3	78.75	227.5	1120	1107.5	30WF-左	29F-50F

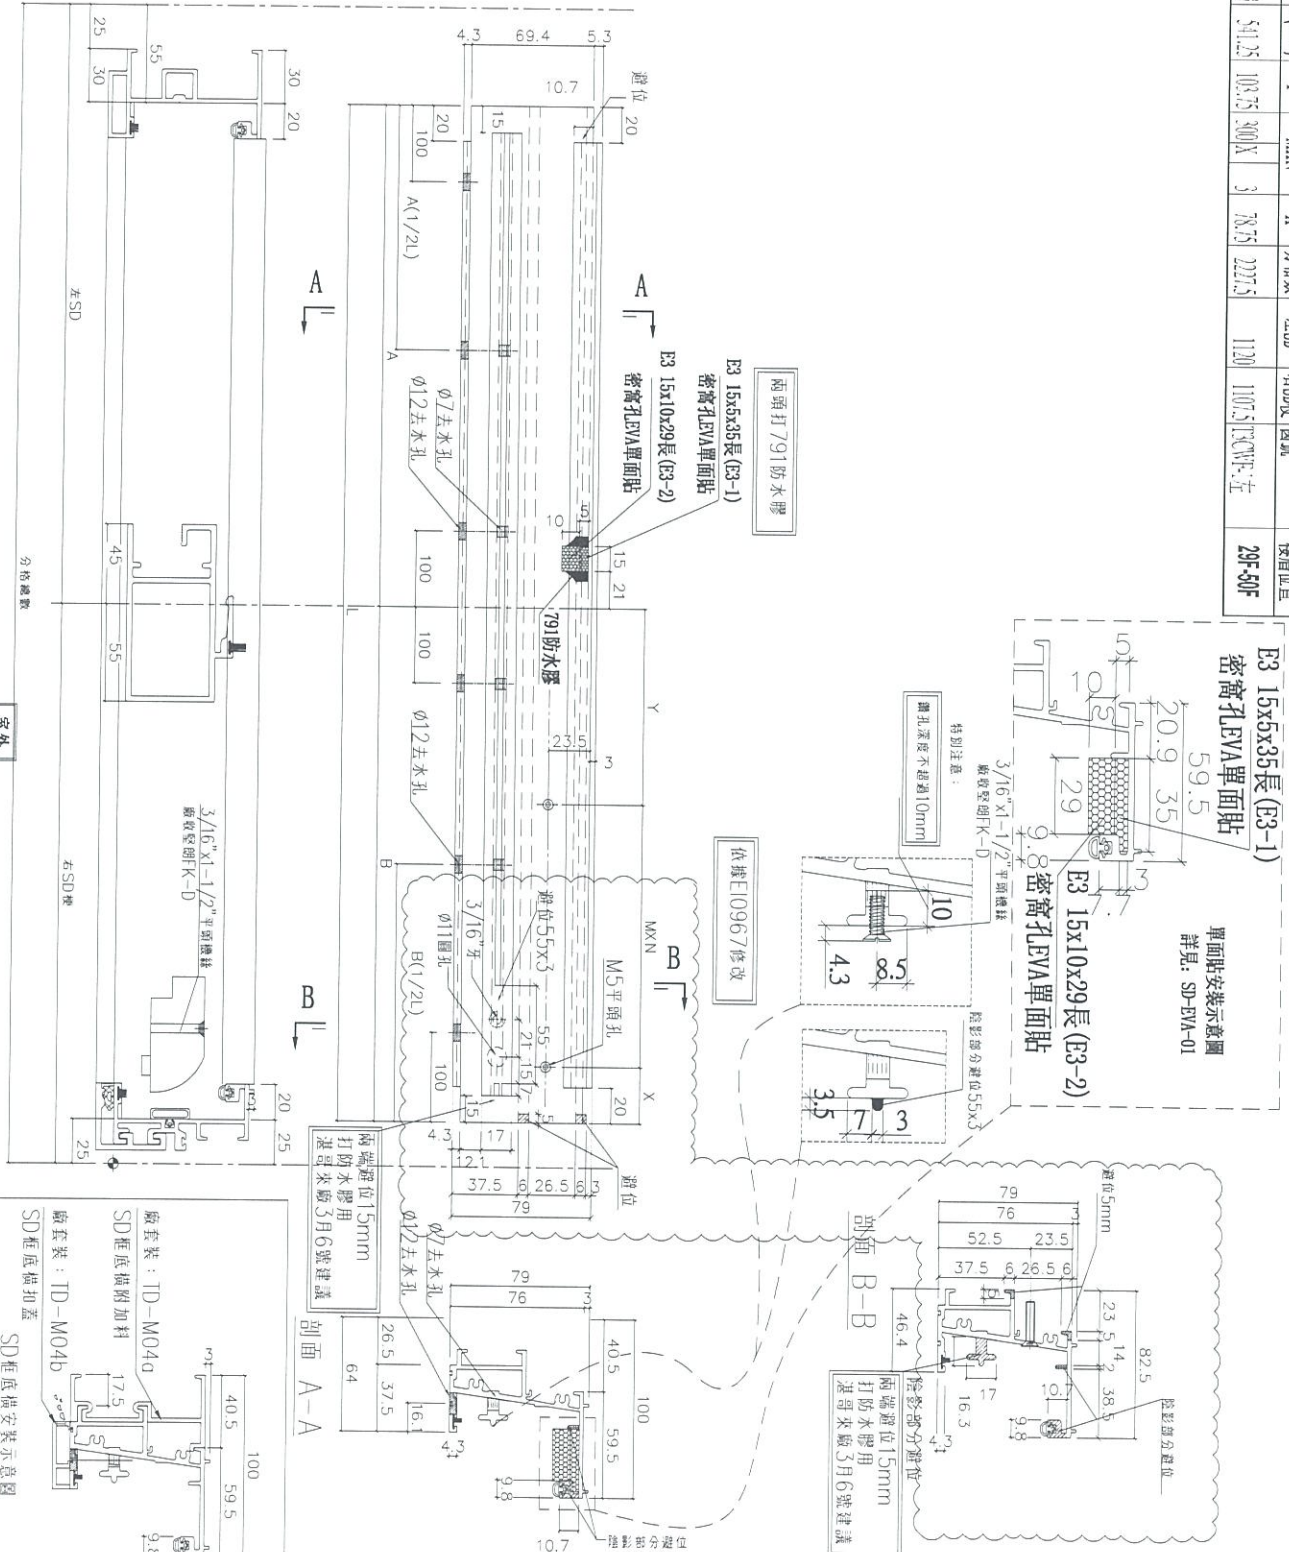

名稱	SD框底橫	制圖	利春媚	2019.04.01	修改	A	B
材料	X85584	復核	謝永林	2019.04.07	日期	19.04.18	19.08.20
顏色	EC-DG-S332054	批准	Jason	2019.04.11	圖號	TD-M04(X)	

J837-趟門/膠條安裝位置圖

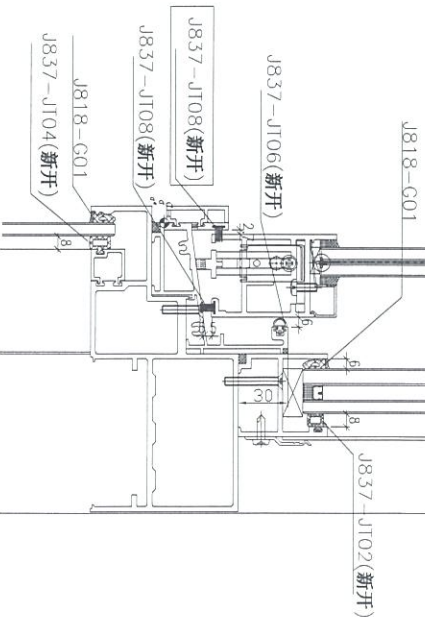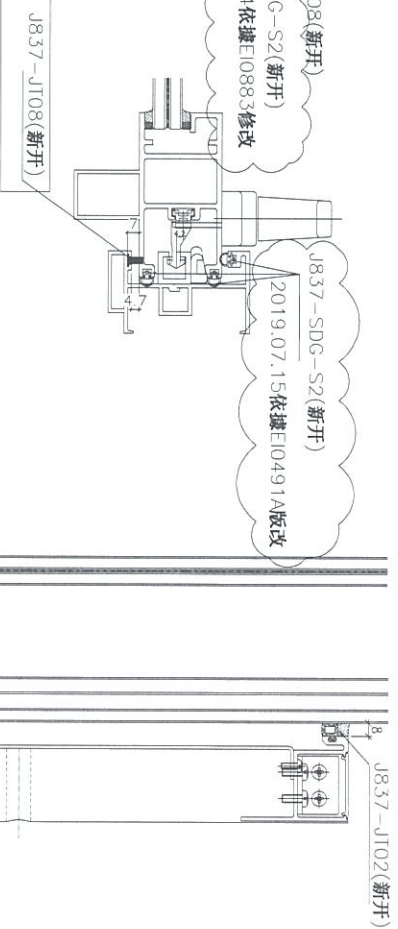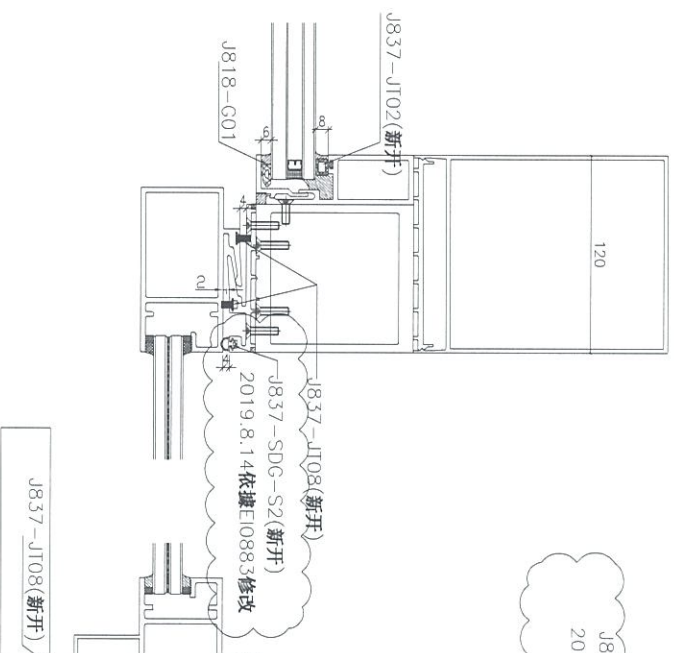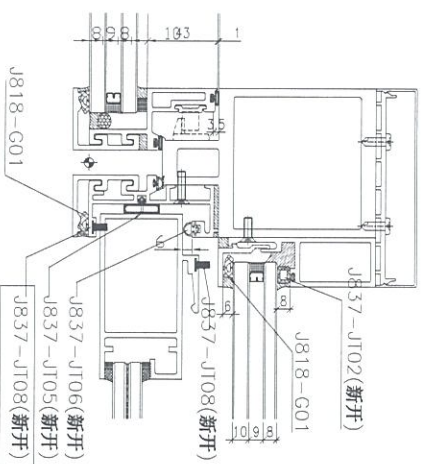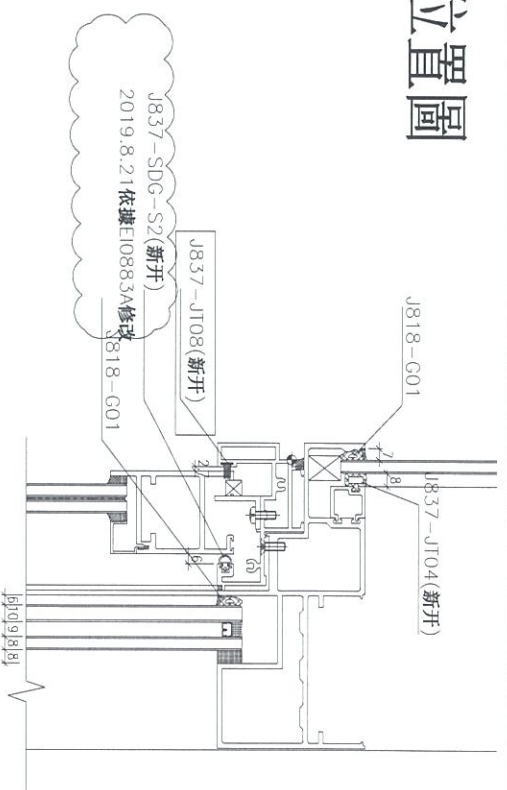

注：(地盤安裝) 玻璃安裝后J818-G01

(工廠安裝) : J837-JT02(新開)

J837-JT05(新開)





J837-JT06(新開)

J837-JT08(新開)

J837-SDG-S2(新開)

SD-JT01

數量	L	A	A(1/2L)	B	B(1/2L)	Y	MXN	X	分格數	右SD	左SD	窗號	樓層位置
18	1857.5	1115	557.5	742.5	371.25	133.75	250X	2	108.75	197.5	1170	767.5TCWN-1	31F-50F
23	2045	1077	538.5	968	484	121.5	250X	3	96.5	212.5	1132	993TCWC-1右土	22F-40F

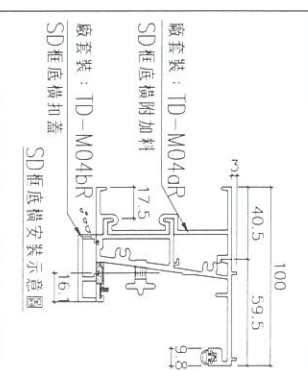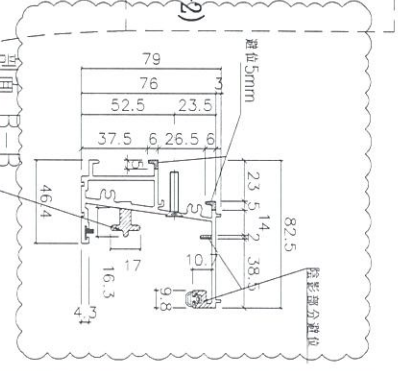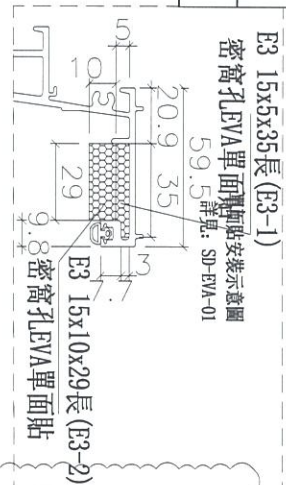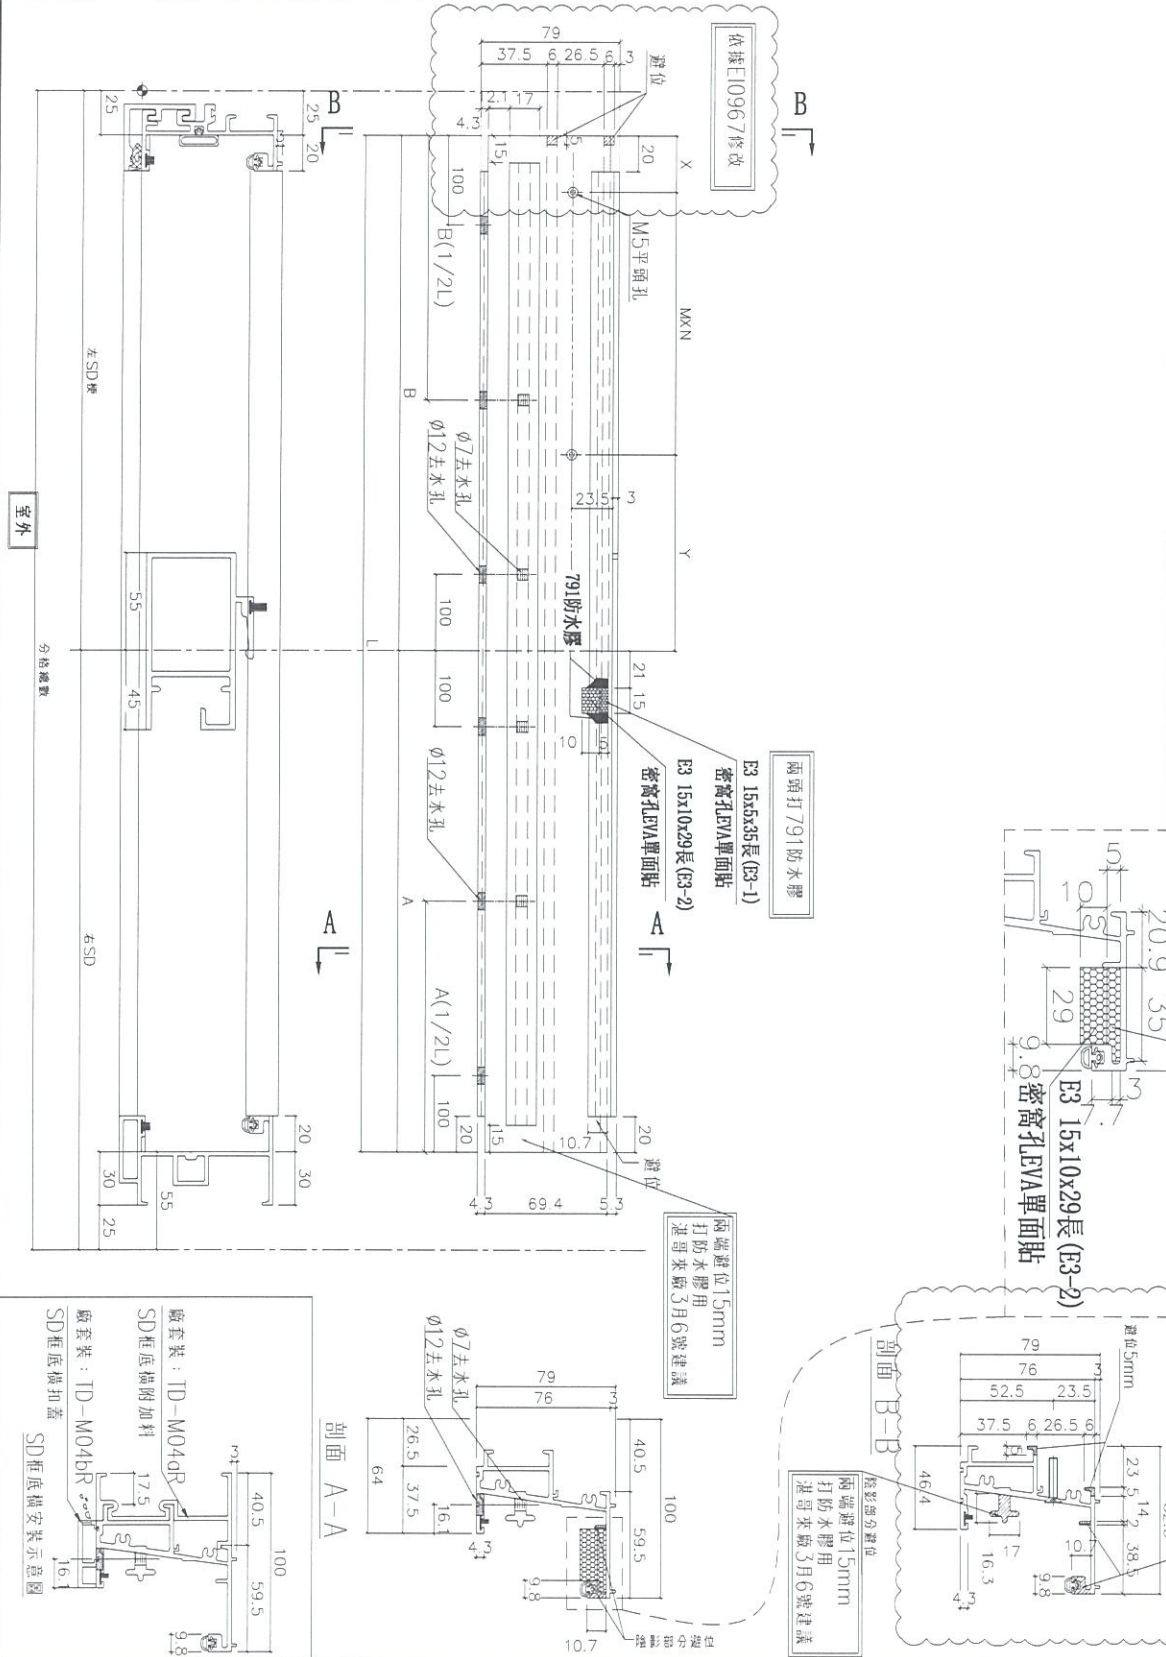

名稱	SD框底橫	制圖	利春媚	2019.04.01	修改	A	B	C
材料	X85584	復核	謝永林	2019.04.07	日期	19.04.18	19.05.30	19.08.20
顏色	EC-DG-S332054	批准	Jason	2019.04.11	圖號	TD-M04R		

