



工程指示 / 要求簡箋(E.I.)

工程指示編號：EI / 0471 / 19

修改版次：B

工程編號：J - 837

工程名稱：觀塘裕民坊

工程項目：Glass Cladding 背板(T1-T5)(大貨)

收件人：生統 / 永林

發件人：Eric Liu

日期：05/06/2019

要求提供 / 確認 事項：

- | | | |
|------------------------------------|-------------------------------------|-------------------------------|
| <input type="checkbox"/> 初步鋁料 B.M. | <input type="checkbox"/> 加工拆圖，然後生產 | <input type="checkbox"/> 尺寸表 |
| <input type="checkbox"/> 正式鋁料 B.M. | <input type="checkbox"/> 技術上資料 / 指示 | <input type="checkbox"/> 報價 |
| <input type="checkbox"/> 配件 B.M. | <input type="checkbox"/> 樣辦或貨品說明書 | <input type="checkbox"/> 分判合約 |
| <input type="checkbox"/> 其他：_____ | | |

內容：

請按加工圖生產 Glass cladding 背板(大貨)送廠組裝用

B 版: T2J, 6/F 背板前版拆圖有誤，現修改

請留意: 1) 隔熱棉要 25mm 厚

2) 要按 MO 生產，共 5 個 MO

謝謝！

請在 2019/ 06 / 29 前完成上列要求。

附： 2 頁圖登， 1 頁加工圖

以上項目為：

- 原合約工程包 原合約工程加 / 減賬 新工程報價

原因：-

分發東莞各部門：

- () 生產技術總監 連附件 () 技術部 連附件 永林 () 生產部 連附件 () 機械設計部 連附件
 () 採購部 連附件 () 生產統籌部 連附件 梅
 () 質檢部 連附件 () 會計部 連附件 () 報關組 連附件 () 其他 楊榮輝 連附件

分發香港各部門：

- () 行政部 連附件 () 會計部 連附件 () 統籌部 連附件 () 工程部地盤科文 連附件
 () 採購部 連附件 () QS 部 連附件 () 維修部 連附件 () 其他 _____ 連附件

傳遞編號：

HK|325/19

發件人簽署：

項目經理簽署：

圖則登記表
DRAWING REGISTER

工程名稱 Project Title: 觀塘裕民坊 (6~7F&9~RF)
Glass Cladding背板拆圖
工程編號 Project No: J-837

分發予 Distributed To

接收日期 Receiving Date (適用於客戶圖則)

年									
月									
日									

發出日期 Issued Date

年	19	19	19	19	19				
月	03	04	04	04	05				
日	27	10	13	17	10				

圖則編號 Drg. No.	圖則名稱 Drawing Title
BB01 (1 of 20)	背板拆圖
BB01 (2 of 20)	背板拆圖 (数据表)
BB01 (3 of 20)	背板拆圖 (数据表)
BB01 (4 of 20)	背板拆圖 (数据表)
BB01 (5 of 20)	背板拆圖 (数据表)
BB01 (6 of 20)	背板拆圖 (数据表)
BB01 (7 of 20)	背板拆圖 (数据表)
BB01 (8 of 20)	背板拆圖 (数据表)
BB01 (9 of 20)	背板拆圖 (数据表)
BB01 (10 of 20)	背板拆圖 (数据表)
BB01 (11 of 20)	背板拆圖 (数据表)
BB01 (12 of 20)	背板拆圖 (数据表)
BB01 (13 of 20)	背板拆圖 (数据表)
BB01 (14 of 20)	背板拆圖 (数据表)
BB01 (15 of 20)	背板拆圖 (数据表)
BB01 (16 of 20)	背板拆圖 (数据表)
BB01 (17 of 20)	背板拆圖 (数据表)
BB01 (18 of 20)	背板拆圖 (数据表)
BB01 (19 of 20)	背板拆圖 (数据表)
BB01 (20 of 20)	背板拆圖 (数据表)
BP-226	背板拆圖
AP-01	铝棉插 (铝针+铝片)
J837-GC-BT-2101	背板位置圖
J837-GC-BT-2102	背板位置圖
J837-GC-BT-2201	背板位置圖
J837-GC-BT-2202	背板位置圖
J837-GC-BT-2301	背板位置圖


修訂編號
Revision No.

1	-		A	B	B				
2	-		A	B	B				
3	-		A	B	B				
4	-		A	B	B				
5	-		A	B	B				
6	-		A	B	B				
7	-		A	B	B				
8	-		A	B	B				
9	-		A	B	B				
10	-		A	B	B				
11	-	A	B	C	C				
12	-	A	B	C	C				
13	-		A	B	B				
14	-		A	B	B				
15	-		A	B	B				
16	-		A	B	B				
17	-		A	B	B				
18	-			A	A				
19	-			A	A				
20	-			A	A				
21	-		A	B		C			
22	-								
23	-								
24	-								
25	-								
26	-								
27	-								

圖則登記表
DRAWING REGISTER

工程名稱 Project Title: 觀塘裕民坊 (6~7F&9~RF) Glass Cladding背板拆圖 工程編號 Project No: J-837 分發予 Distributed To		年	接收日期 Receiving Date (適用於客戶圖則)											
		月												
		日												
		年	發出日期 Issued Date											
		月	19	19	19	19		19						
		日	03	04	04	04		05						
			27	10	13	17		10						
圖則編號 Drg. No.		圖則名稱 Drawing Title		修訂編號 Revision No.										
J837-GC-BT-2501		背板位置圖		28	-									
J837-GC-BT-2502		背板位置圖		29	-									
J837-GC-BP-BM001		背板BM表		30	-		B	B	B					

 美特铝质有限公司 MIDI Aluminium Fabricator Ltd.	物料编号	层数	每层数	总数	使用位置	楼层	备注
	BP-226	1	1	1	T2-J	6F	
工程号	J-837	地盘	观塘裕民坊				

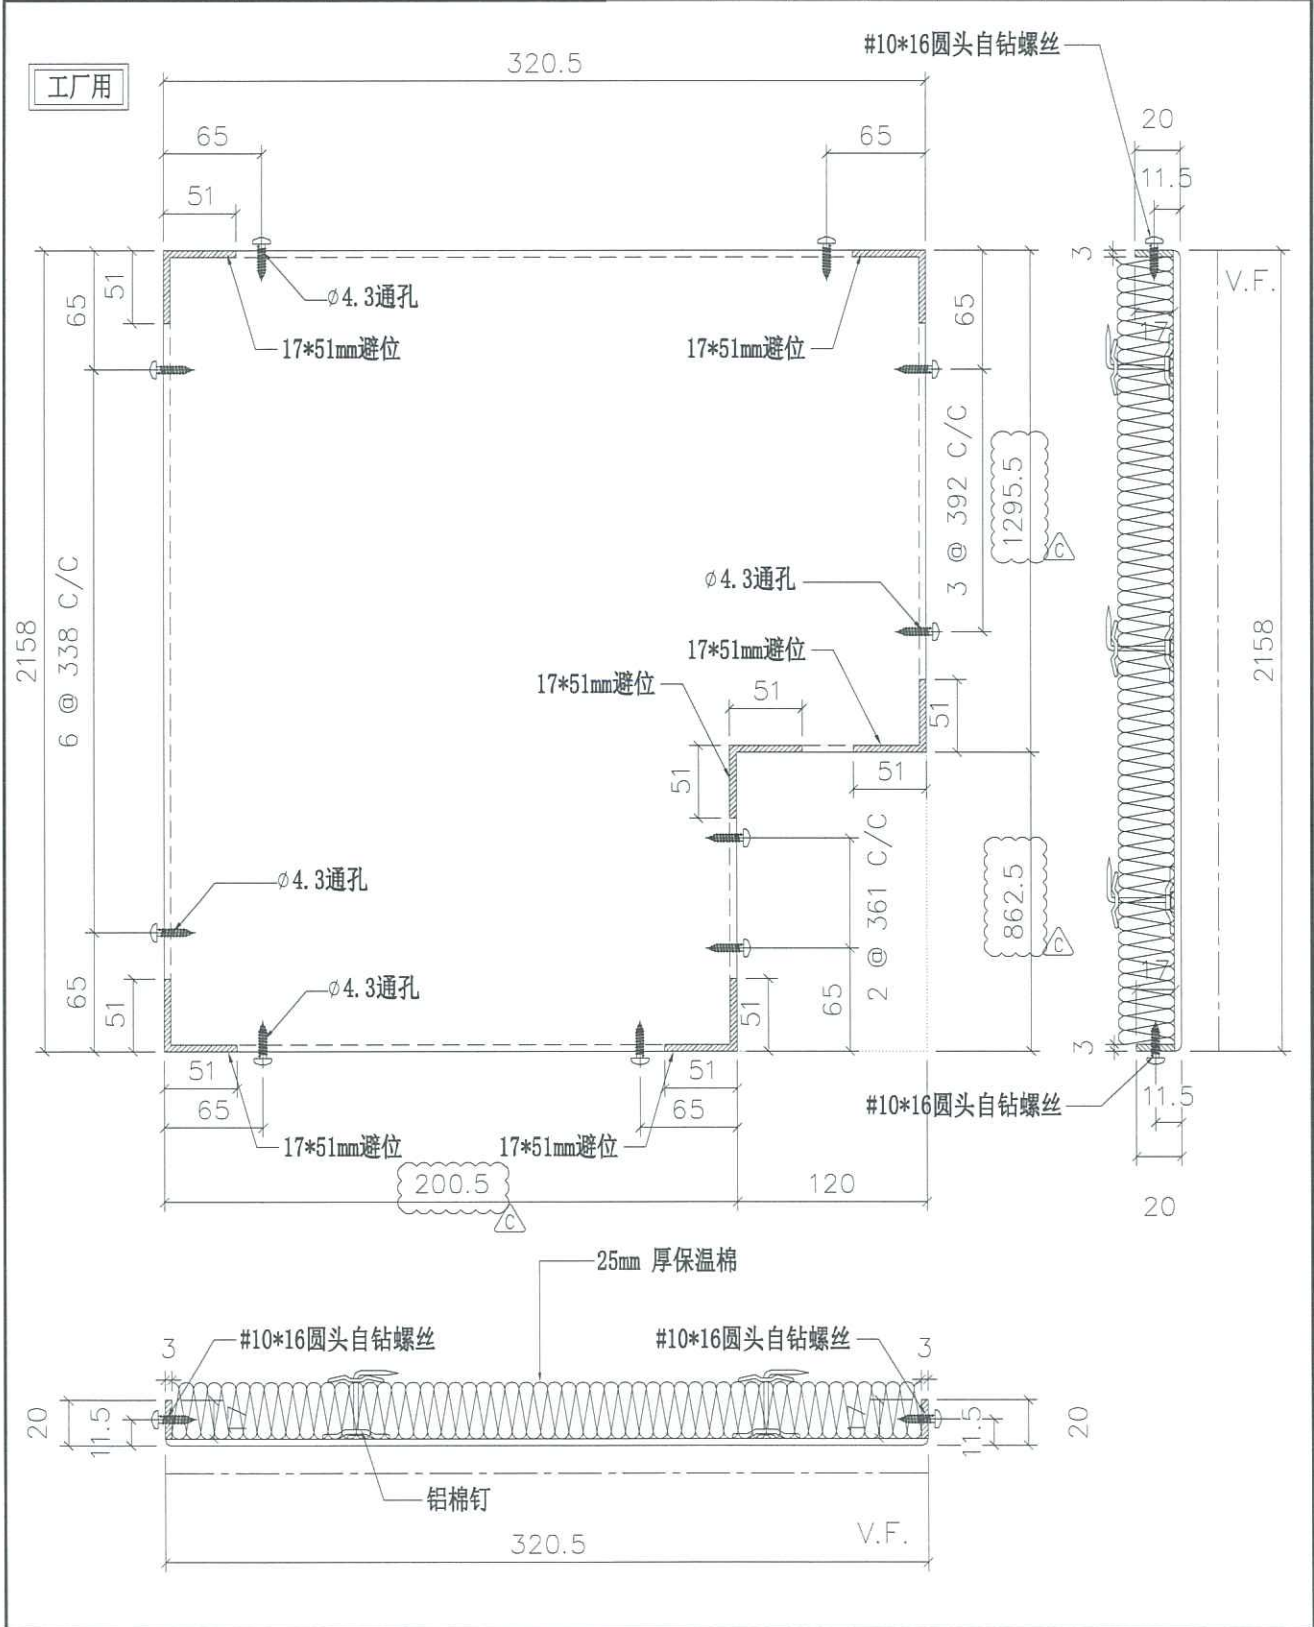

名称	背板拆图	制图	JH	2019.3.25	修改	A	B	C
材料	3mm厚铝板	复核	DL	2019.3.26	日期	2019.4.13	2019.4.17	2019.5.10
颜色	香槟金UCT803649FXL-3	批准			图号	BP-226		