



工程指示 / 要求簡箋(E.I.)

工程指示編號：EI 10479/19

修改版次：-

工程編號：J - 837

工程名稱：觀塘裕民坊

工程項目：幕牆 FD 門露台位收口(樣板層,8/F)

收件人：生統 / 永林

發件人：Eric Liu

日期：17/04/2019

□要求提供 / □確認 事項：

- | | | |
|------------------------------------|-------------------------------------|-------------------------------|
| <input type="checkbox"/> 初步鋁料 B.M. | <input type="checkbox"/> 加工拆圖，然後生產 | <input type="checkbox"/> 尺寸表 |
| <input type="checkbox"/> 正式鋁料 B.M. | <input type="checkbox"/> 技術上資料 / 指示 | <input type="checkbox"/> 報價 |
| <input type="checkbox"/> 配件 B.M. | <input type="checkbox"/> 樣辦或貨品說明書 | <input type="checkbox"/> 分判合約 |
| <input type="checkbox"/> 其他：_____ | | |

內容：

請按加工圖生產 FD 門位置用收口送地盤 (露台位)EI0260B 已出尺寸現場不適用，現改此款永林: 大貨先按此尺寸拆圖謝謝！請在 2019/ 04 / 23 前完成上列要求。

附：2 頁加工圖

以上項目為：

- | | | |
|---------------------------------|--------------------------------------|--------------------------------|
| <input type="checkbox"/> 原合約工程包 | <input type="checkbox"/> 原合約工程加 / 減賬 | <input type="checkbox"/> 新工程報價 |
|---------------------------------|--------------------------------------|--------------------------------|

原因：-

分發東莞各部門：

- | | | | | |
|--------------------------------------|--|---|------------------------------|---|
| <input type="checkbox"/> 生產技術總監 □連附件 | <input checked="" type="checkbox"/> 技術部 <input checked="" type="checkbox"/> 連附件 永林 | <input type="checkbox"/> 生產部 | <input type="checkbox"/> 連附件 | <input type="checkbox"/> 機械設計部 □連附件 |
| <input type="checkbox"/> 採購部 | <input type="checkbox"/> 連附件 | <input checked="" type="checkbox"/> 生產統籌部 <input checked="" type="checkbox"/> 連附件 梅 | | |
| <input type="checkbox"/> 質檢部 | <input type="checkbox"/> 連附件 | <input type="checkbox"/> 會計部 | <input type="checkbox"/> 連附件 | <input type="checkbox"/> 報關組 |
| | | <input type="checkbox"/> 連附件 | <input type="checkbox"/> 連附件 | <input type="checkbox"/> 其他 <u>楊榮輝</u> □連附件 |

分發香港各部門：

- | | | | | |
|-----------------------------------|------------------------------------|-----------------------------------|---|------------|
| <input type="checkbox"/> 行政部 □連附件 | <input type="checkbox"/> 會計部 □連附件 | <input type="checkbox"/> 統籌部 □連附件 | <input checked="" type="checkbox"/> 工程部地盤科文 <input checked="" type="checkbox"/> 連附件 | <u>KA3</u> |
| <input type="checkbox"/> 採購部 □連附件 | <input type="checkbox"/> QS 部 □連附件 | <input type="checkbox"/> 維修部 □連附件 | <input type="checkbox"/> 其他 _____ □連附件 | |

傳遞編號：

HK 0921 / 19

發件人簽署：

項目經理簽署：





美特鋁質有限公司
MIDI Aluminium Fabricator Ltd


工程號 J-837 地盤 觀塘裕民坊

物料編號	層數	每層數	總數	使用位置	樓層	備註
APB-H08	3	1	3	T3CWM-1	7F-9F	新增
APB-H08	3	1	3	T5CWM-2	7F-9F	新增
APB-H08	3	2	6	T5CWJK-1	7F-9F	新增
APB-H08	3	1	3	T5CWA-3	7F-9F	新增
合計:			15			

M5平頭孔

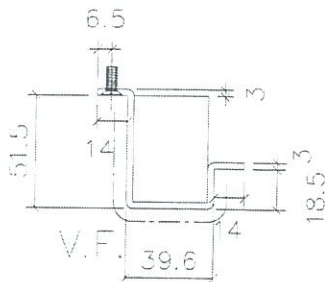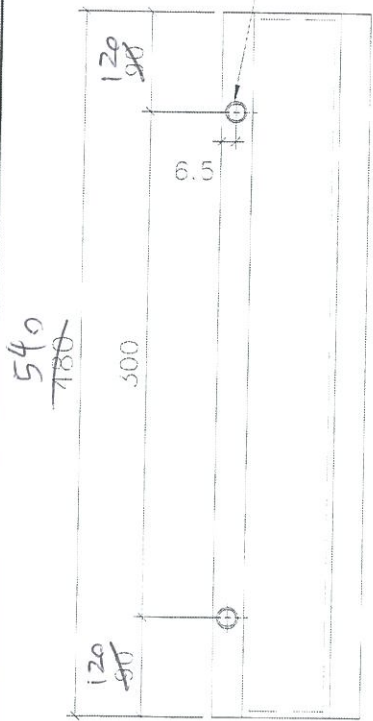

地盤安裝

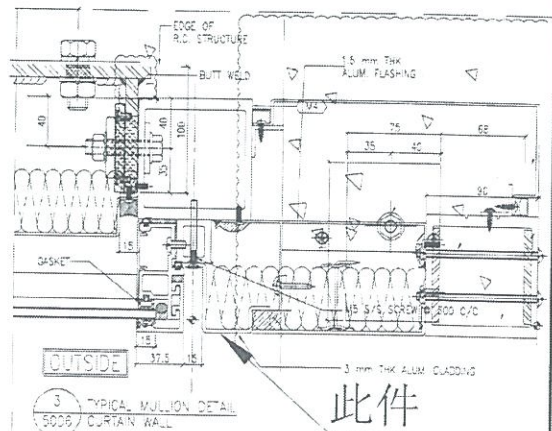

此件

名稱	室外收口件拆圖	制圖	駱華芳	2019.2.26	修改
材料	3mm鋁	復核	謝永林	2019.2.28	日期
顏色	UC7803649 FAL-3	批准			圖號 APB-H08



美特鋁質 有限公司
MIDI Aluminium Fabricator Ltd.


工程號 U-837 地盤 觀塘裕民坊

物料編號	層數	每層數	總數	使用位置	樓層	備註
APB-H08R	3	1	3	T2CW-N-1	7F-9F	已出
APB-H08R	3	1	3	T3CWF-1	7F-9F	
APB-H08R	3	1	3	T3CWE-1	7F-9F	
APB-H08R	3	1	3	T5CWN-1	7F-9F	
APB-H08R	3	1	3	T5CWL-1	7F-9F	
APB-H08R	3	1	3	T5CWJK-1	7F-9F	
APB-H08R	3	1	3	T5CWC-1	7F-9F	
合計:			21			



T1-T5 共用 21, T2 已出 4倍 3X4=12 還欠 9

總數 21件
421件

M5平頭孔

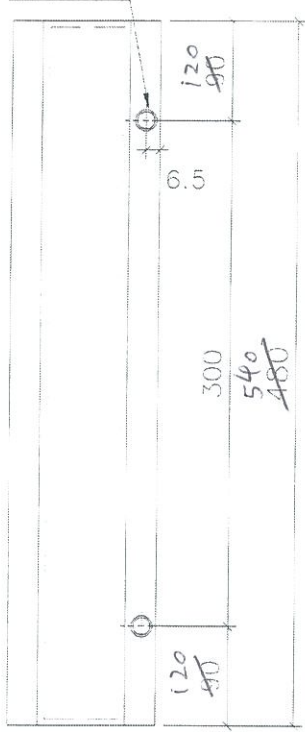

地盤安裝

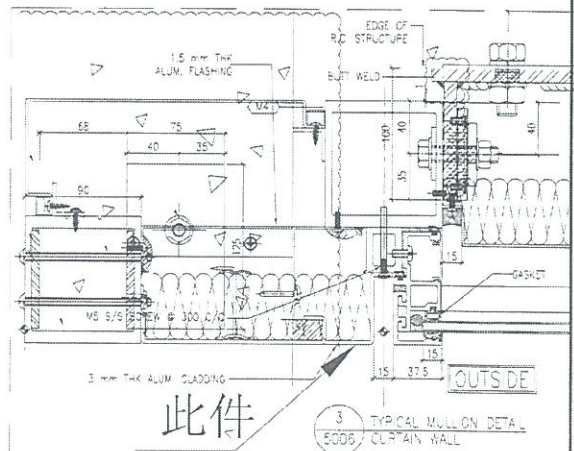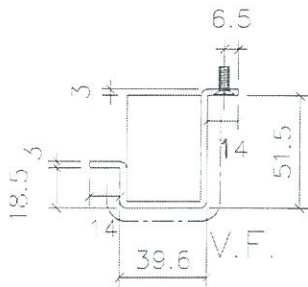

此件

名稱	室外收口件拆圖	制圖	歐麗芳	2019.2.26	修改	B
材料	3mm鋁	複核	謝永林	2019.2.28	日期	2019.3.6
顏色	UC7803649 FXL-3	批准			圖號	APB-H08R