



工程指示 / 要求簡箋(E.I.)

工程指示編號：EI / 0482/19

修改版次：-

工程編號：J - 837

工程名稱：觀塘裕民坊

工程項目：Glass Cladding 百葉用收口鋁板 (T2M) 8F 樣板層

收件人：生統 / 永林

發件人：Eric Liu

日期：18/04/2019

要求提供 / 確認 事項：

- | | | |
|------------------------------------|-------------------------------------|-------------------------------|
| <input type="checkbox"/> 初步鋁料 B.M. | <input type="checkbox"/> 加工拆圖，然後生產 | <input type="checkbox"/> 尺寸表 |
| <input type="checkbox"/> 正式鋁料 B.M. | <input type="checkbox"/> 技術上資料 / 指示 | <input type="checkbox"/> 報價 |
| <input type="checkbox"/> 配件 B.M. | <input type="checkbox"/> 樣辦或貨品說明書 | <input type="checkbox"/> 分判合約 |
| <input type="checkbox"/> 其他：_____ | | |

內容：

請按加工圖生產 Glass cladding 百葉位置收口鋁板(T2M 8/F 樣板層)送地盤

謝謝！

請在 2019/04/23 前完成上列要求。

急、先安排地盤，23號送地盤

附：2 頁加工圖

以上項目為：

- 原合約工程包 原合約工程加 / 減賬 新工程報價

原因：-

分發東莞各部門：

- () 生產技術總監 連附件 () 技術部 連附件 永林 () 生產部 連附件 () 機械設計部 連附件
 () 採購部 連附件 () 生產統籌部 連附件 梅
 () 質檢部 連附件 () 會計部 連附件 () 報關組 連附件 () 其他 楊榮輝 連附件

分發香港各部門：


- () 行政部 連附件 () 會計部 連附件 () 統籌部 連附件 () 工程部地盤科文 連附件 趙子
 () 採購部 連附件 () QS 部 連附件 () 維修部 連附件 () 其他 _____ 連附件

傳遞編號：

HK 0938/19

發件人簽署：

項目經理簽署：

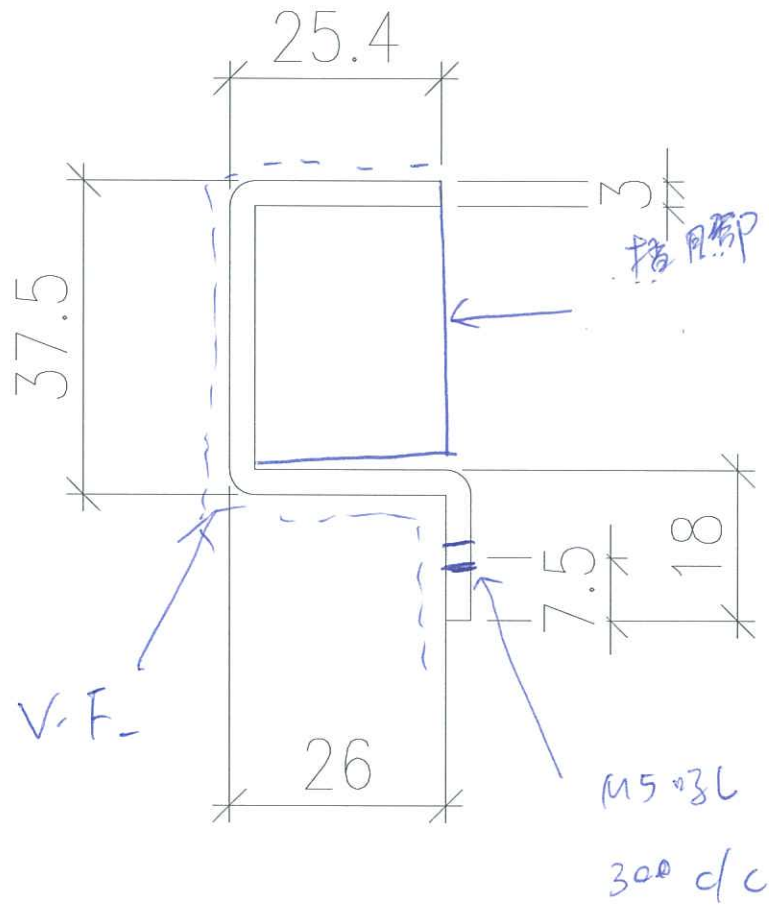


L = ~~1104~~ 1088.7

材料: 3mm 厚鋁板

規格 = VCT 803649FXL-3

數量 = 4件

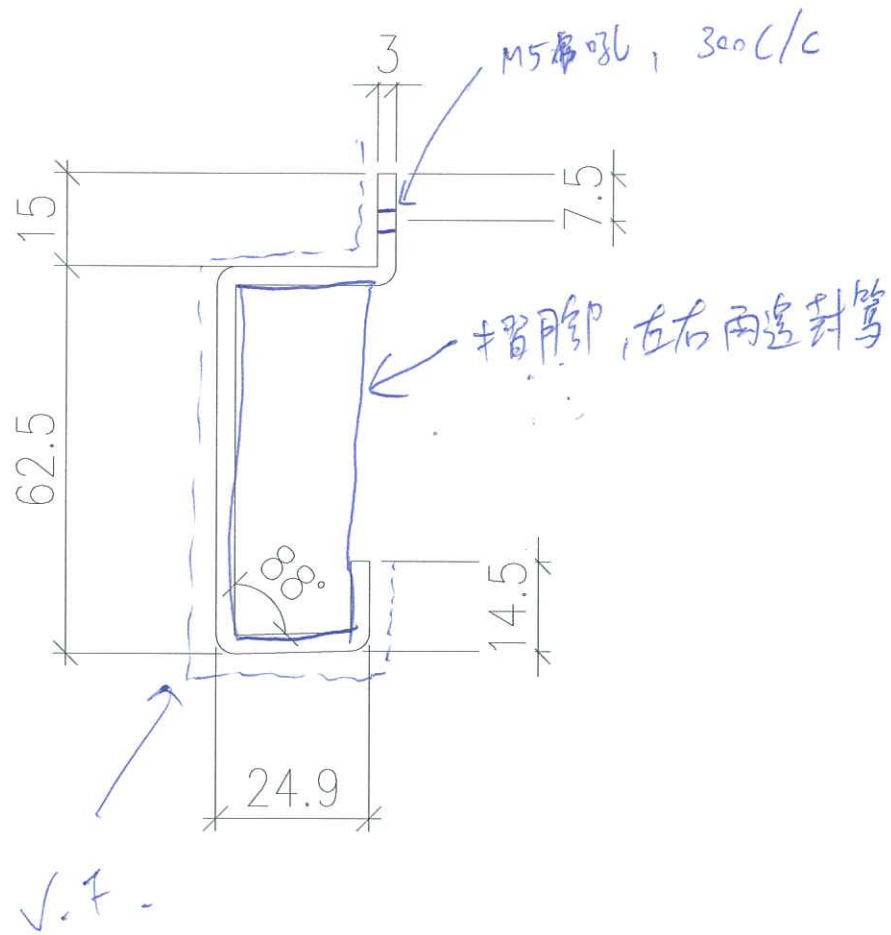

L = ~~1104~~ 1088-7

材料 = 3mm 厚 鋁板

廠牌 = UCT803649FXL-3

數量 = 41件