



工程指示 / 要求簡箋(E.I.)

工程指示編號：EI / 0484 / 19

修改版次：D

工程編號：J - 837

工程名稱：觀塘裕民坊

工程項目：幕牆 大貨企橫(T2)(26,28/F)(不連層款)

收件人：生統/ 永林

發件人：Eric Liu

日期：29/05/2019

要求提供 / 確認 事項：

- ( ) 初步鋁料 B.M.
- ( ) 加工拆圖，然後生產
- ( ) 尺寸表
- ( ) 正式鋁料 B.M.
- ( ) 技術上資料 / 指示
- ( ) 報價
- ( ) 配件 B.M.
- ( ) 樣辦或貨品說明書
- ( ) 分判合約
- ( ) 其他：\_\_\_\_\_

內容：

請按加工圖生產幕牆鋁料送到地盤安裝(T2)(26-28/F)(斷層款)

D版: 因 27/F 企料鋁角阻裝鐵碼，此版刪除鋁角 (修背板只用其餘 3 邊)

1) 分座包裝出貨

2) 由隔火層後(28/F)開始，趟門框要跟企橫出貨

3) 後做位可生產，但暫不出貨(跟 EI0087)

謝謝！

請在 2019/ 6/ 3 前完成上列要求。

附： 1 頁，2 頁加工圖

以上項目為：

- 原合約工程包
- 原合約工程加 / 減賬
- 新工程報價

原因：-

分發東莞各部門：

- ( ) 生產技術總監  連附件
- ( ) 技術部  連附件
- ( ) 生產部  連附件
- ( ) 機械設計部  連附件
- ( ) 採購部  連附件
- ( ) 生產統籌部  連附件
- ( ) 質檢部  連附件
- ( ) 會計部  連附件
- ( ) 報關組  連附件
- ( ) 其他 楊榮輝  連附件

分發其他分判：

- ( ) 王禮秋  連附件

分發香港各部門：

- ( ) 行政部  連附件
- ( ) 會計部  連附件
- ( ) 統籌部  連附件
- ( ) 工程部地盤科文  連附件
- ( ) 採購部  連附件
- ( ) QS 部  連附件
- ( ) 維修部  連附件
- ( ) 其他 \_\_\_\_\_  連附件

傳遞編號：

HK1264/19

發件人簽署：

項目經理簽署：

*(Handwritten signatures)*

圖則登記表 DRAWING REGISTER											
工程名稱 Project Title:		觀塘裕民坊(T2座)26F~28F斷接位				接收日期 Receiving Date (適用於客戶圖則)					
		框架式幕牆 (主企+主橫+部分小配料拆圖)									
工程編號 Project No:		J-837									
分發予 Distributed To						發出口期 Issued Date					
						19 19 19 19 19 19					
						4 4 4 5 5 5					
						17 19 30 14 22 28					
圖則編號 Drg. No.		圖則名稱 Drawing Title				修訂編號 Revision No.					
G-MS799		生梗企				30 - A B					
G-MS799R		生梗企				31 - A B					





美特鋁質有限公司  
MIDI Aluminium Fabricator Ltd.


工程號 J-837 地盤 觀塘裕民坊

左靠牆(梗窗) \*請用A3紙打印

註明：依據HK0992修改




數量	位置	樓層
1	T2CW-H-1	27F
1	T2CW-F-2	27F
1	T2CW-F-1	27F
1	T2CW-D-1	27F
2	T2CW-B-2	27F

1	T2CW-L-2	27F
1	T2CW-K-1	27F

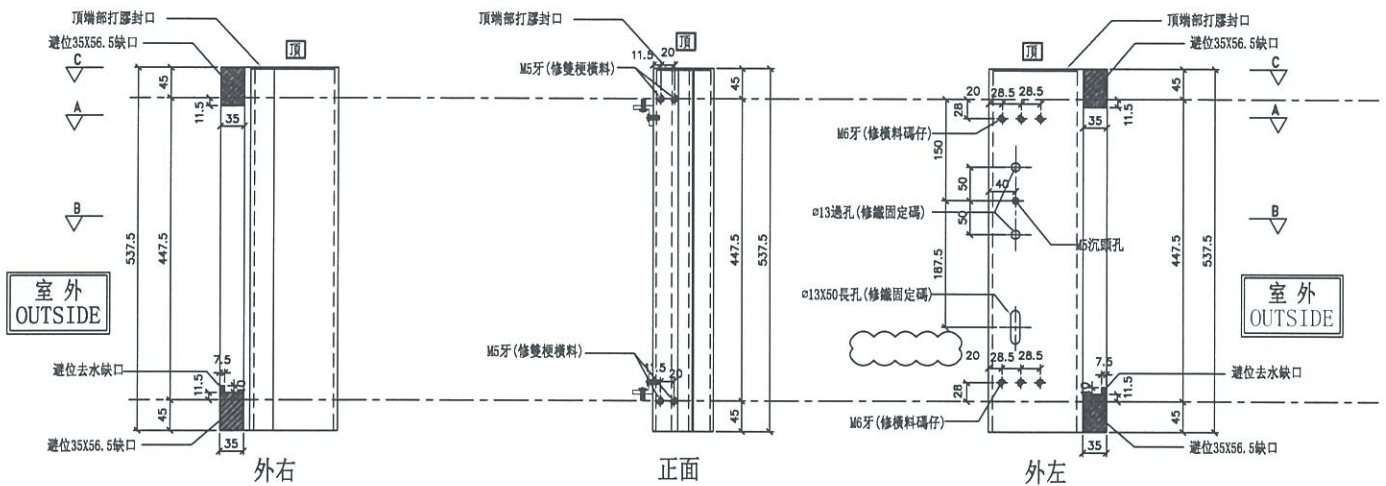

室外  
OUTSIDE

室外  
OUTSIDE

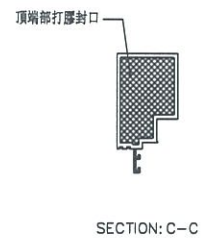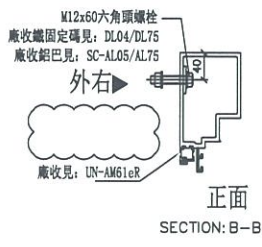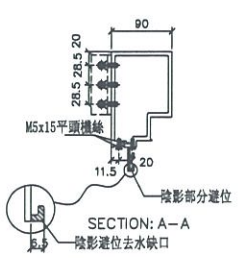

名稱	生梗企	制圖	WX	2019.04.10	修改	A	B	
材料	X85546	復核	HH	2019.04.16	日期	2019.04.30	2019.05.28	
顏色	EC-DG-S332054 (3塗)	批准			圖號	G-MS799R		