



工程指示 / 要求簡箋(E.I.)

工程指示編號：EI / 0491 / 19

修改版次：G

工程編號：J - 837

工程名稱：觀塘裕民坊

工程項目：幕牆配件 膠條模圖及 B.M.

收件人：生統 / 永林 / 王良

發件人：Eric Liu

日期：03/01/2020

要求提供 / 確認 事項：

- | | | |
|------------------------------------|-------------------------------------|-------------------------------|
| <input type="checkbox"/> 初步鋁料 B.M. | <input type="checkbox"/> 加工拆圖，然後生產 | <input type="checkbox"/> 尺寸表 |
| <input type="checkbox"/> 正式鋁料 B.M. | <input type="checkbox"/> 技術上資料 / 指示 | <input type="checkbox"/> 報價 |
| <input type="checkbox"/> 配件 B.M. | <input type="checkbox"/> 樣辦或貨品說明書 | <input type="checkbox"/> 分判合約 |
| <input type="checkbox"/> 其他：_____ | | |

內容：

因 EI9755 已到 J 版，無法登記，現 EI0491 為 EI9755 修改版

請留意: G 版: 1)按廠回覆，原#17 J833-JT02 蝴蝶窗企向膠條，

鋁模膠條位與膠條不能配合，不能安裝，

現廠已改用 J818-G02，此版 BM 修改#17 款式，補回數量 (加工圖已改)

謝謝！

請在 2020/ 01 / 08 前完成上列要求。

附： 1 頁 BM ， 1 頁使用位置 1頁模圖

以上項目為:

- 原合約工程包 原合約工程加 / 減賬 新工程報價

原因：-

分發東莞各部門：

- () 生產技術總監 連附件 () 技術部 連附件 1份 () 生產部 連附件 () 機械設計部 連附件
 () 採購部 連附件 () 生產統籌部 連附件 1份
 () 質檢部 連附件 () 會計部 連附件 () 報關組 連附件 () 其他 楊榮輝 連附件

分發其他分判：

- () 王禮秋 連附件

分發香港各部門：

- () 行政部 連附件 () 會計部 連附件 () 統籌部 連附件 () 工程部地盤科文 連附件
 () 採購部 連附件 () QS 部 連附件 () 維修部 連附件 () 其他 _____ 連附件

傳遞編號：

HK 0014 ²⁰ / 19

發件人簽署：

項目經理簽署：


		美特鋁質有限公司	工程號:J-837	計算:	邱紅	日期:	2018.12.14	送呈:	胡哥	註明:分MO參考數據 MO5暫不訂,工程結尾在給正式數量					
MIDI Aluminium Fabricator Ltd.		地盤名稱:觀塘裕民坊	核對:	謝永林	日期:	2018.12.18	副本:								
廠用配件B.M.表		項目類別:框架式幕牆(膠條)	批准:		日期:										
BM編號: 837-CW-M01-F-HP04C		A/C Code:	EI/0491G		此BM依據EI/9536E資料計算BM										
序號	修改標示	配件圖號	物料編號	配件名稱	顏色	實用	後備	總數	單位	備注	MO1	MO2	MO3	MO4	MO5
1			NEOPRENE	J837-JT09膠條	黑色	58300		58300	米	生梗企雙玻/單玻用膠條	12000	11660	11660	11660	11320
2			NEOPRENE	J837-JT09膠條	黑色	8775		8775	米	SD頂生梗企單玻用膠條	1850	1755	1755	1755	1660
3	EI0491增加數量		SILICONE	J837-JT01膠條	黑色	22900		22900	米	生梗企雙玻玻璃位用(生窗底小梗)	5000	4580	4580	4580	4160
4			SILICONE	J837-JT04膠條	黑色	25200		25200	米	生窗死牆玻璃位用	5100	5040	5040	5040	4980
5			SILICONE	J837-JT04膠條	黑色	19665		19665	米	梗窗死牆位用	4000	3935	3935	3935	3860
6			SILICONE	J837-JT04膠條	黑色	11295		11295	米	SD頂死牆位用	2300	2260	2260	2260	2215
7			SILICONE	J818-G01膠條	黑色	31000		31000	米	窗玉玻璃扣蓋位用	6500	6200	6200	6200	5900
8			SILICONE	J837-JT02膠條	黑色	29235		29235	米	大梗窗位用	6000	5850	5850	5850	5685
9			SILICONE	J837-JT02膠條	黑色	23665	135	23800	米	SD梗窗用膠條	5000	4750	4750	4750	4550
10			NEOPRENE	J837-JT05膠條	黑色	9305	95	9400	米	SD框邊企大膠條	1900	1865	1865	1865	1905
11	EI0491A取消 (改用837-SDG-S2)		NEOPRENE	J837-JT06膠條	黑色	0	0	0	米	SD框邊膠條	0	0	0	0	0
12	EI0491增加數量			J837-JT08毛條		44016	109	44125	米	SD玉用毛條,底寬7.6X高7.3mm	9300	8900	8900	8900	8125
13				J837-JT08毛條		23149	141	23290	米	SD玉用毛條,底寬7.6X高7.3mm	5000	4700	4700	4700	4190
14			SILICONE	J818-G01膠條	黑色	33085	115	33200	米	SD玉玻璃扣蓋位用	7000	7000	7000	7000	5200
15			EPDM	837-CWG-S1膠條	黑色	62000		62000	米	生窗玉用	13000	12400	12400	12400	11800
16	EI197551取消		EPDM	837-CWG-S1膠條	黑色	0		0	米	SD頂生梗企單玻用膠條	0	0	0	0	0
17	G版修改		EPDM	J818-G02膠條	黑色	3150		3150	米	蝴蝶窗玉企向扣蓋位用	650	630	630	630	610
18		(地盤用)	SILICONE	J818-G01膠條	黑色	69188		69188	米	幕牆玻璃扣蓋位用	14000	13840	13840	13840	13668
19	F版減少		PVC	J837-SDG-S2膠條	黑色	28189	155	28344	米	SD框邊膠條(代替JT06)	13000	12500	12500	12500	-22156
20	EI0491C版新增		Santoprene	837-SASH膠條	黑色	4840	160	5000	米	生窗玉頂部用	1100	1000	1000	1000	900
21	F版新增		6x10毛條	J837-6X10毛條	黑色	26056	125	26181	米	SD框邊膠條(趟門框室內底橫+趟門框室內企)	1800	1800	1800	1800	18981
註明: 2019. 09. 11修改內容, 依據EI1033增加第20行生窗頂部用防水膠條															

EG-DWG4



美特鋁質有限公司
MIDI Aluminium Fabricator Ltd.

類別	物料號	-	
制圖 夏之川	2014.2.21	圖號	J818-G02
修改		供應商	-
日期		描圖	
		審核 王禮秋	2014.2.21
		批准	

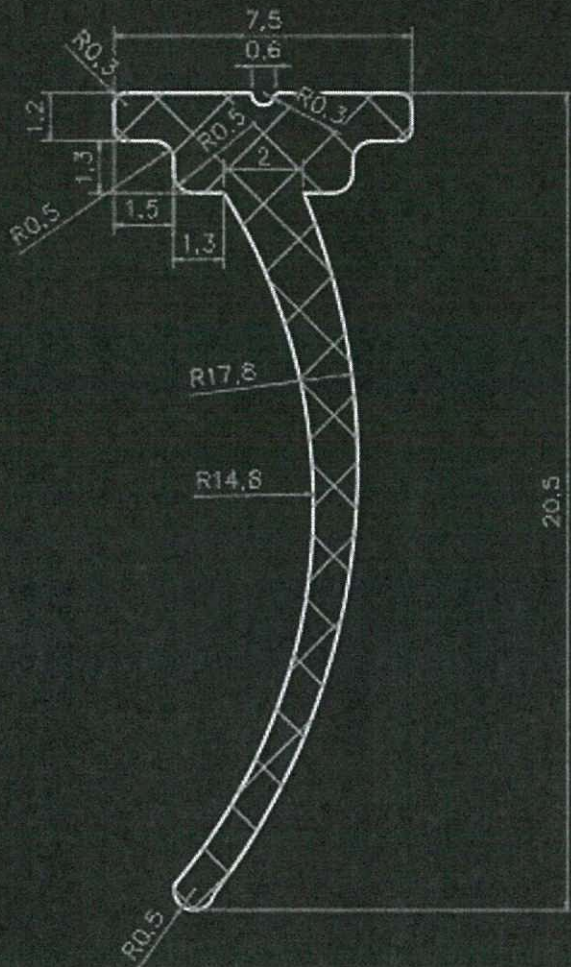

工程號	J-818	地盤	沙埔北	附	
名稱		樓	用	件	
材料	EPDM	地盤			
顏色	藍色	工廠			




此條

膠條: J818-G02

雙面貼8(寬)x4(高)
防水膠

手柄: 2026-001A

防水膠

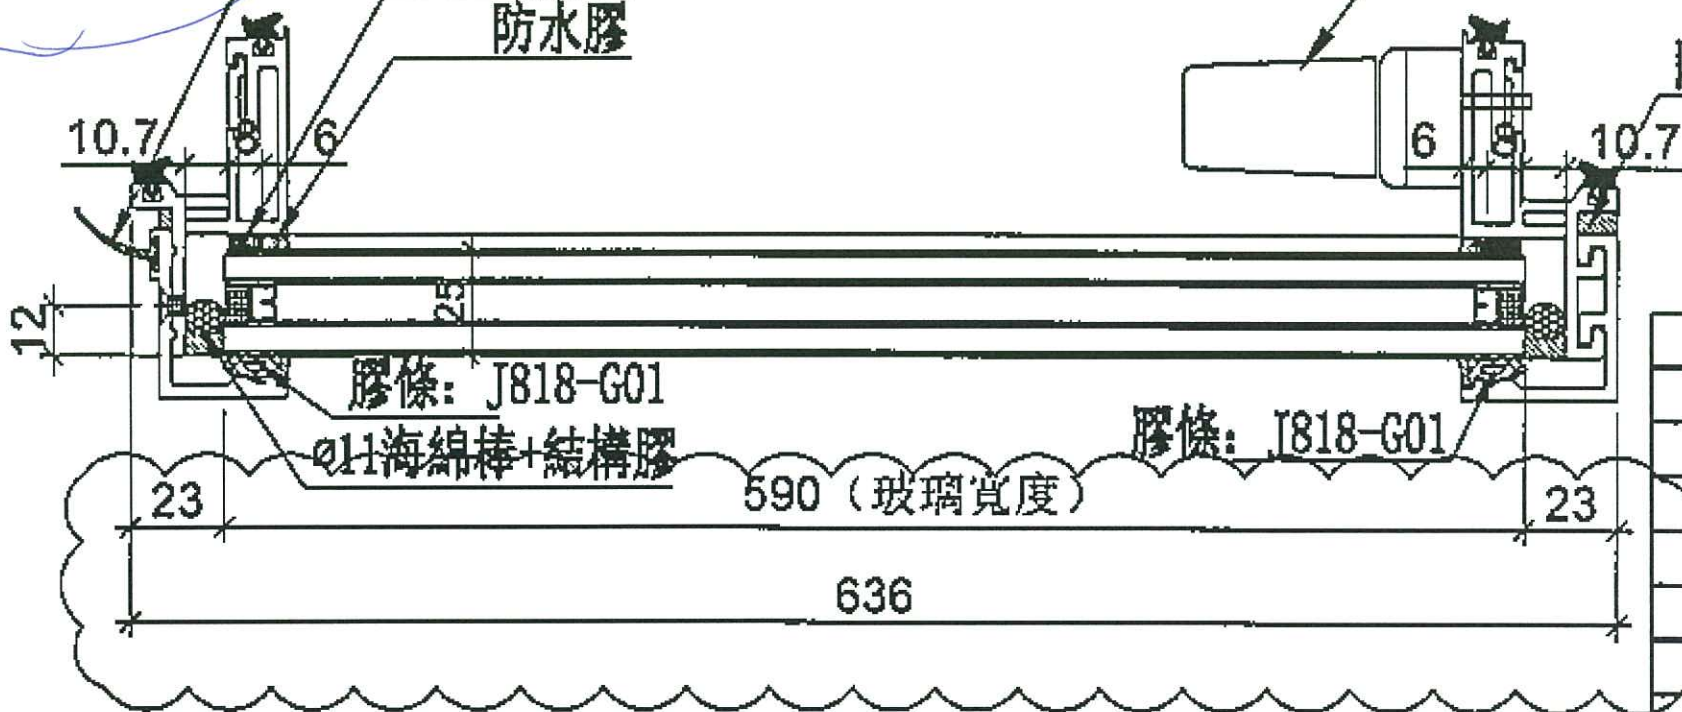

數量	位
16	T1C1
16	T1C1
16	T1C1
16	T1C1
16	T2C1
16	T2C1
