

工程指示 / 要求簡箋(E.I.)

工程指示編號：EI / 0511 / 19

修改版次：E

工程編號：J - 837

工程名稱：觀塘裕民坊

工程項目：幕牆 室外企身收口鋁板(大貨 T1-T5)(10-53F)

收件人：生統/ 永林

發件人：Eric Liu

日期：18/10/2019

要求提供 / 確認 事項：

- | | | |
|------------------------------------|-------------------------------------|-------------------------------|
| <input type="checkbox"/> 初步鋁料 B.M. | <input type="checkbox"/> 加工拆圖，然後生產 | <input type="checkbox"/> 尺寸表 |
| <input type="checkbox"/> 正式鋁料 B.M. | <input type="checkbox"/> 技術上資料 / 指示 | <input type="checkbox"/> 報價 |
| <input type="checkbox"/> 配件 B.M. | <input type="checkbox"/> 樣辦或貨品說明書 | <input type="checkbox"/> 分判合約 |
| <input type="checkbox"/> 其他：_____ | | |

內容：

請按加工圖生產企身收口鋁板，送地盤安裝

E 版請留意: 1)按大圖及 BD 批圖修改，室外收口摺位全是直角

已問廠，此批修改料已做第一批(4 層,已出貨)及第 2 批開料(420 件)，此批需重做

2) 修企料位改用 M5.5 平頭自鑽，請覆核配件 BM

3) 此批改款優先生產一批出貨，趕 25/10 到一批

附上加工圖作參考用，請留意不要重覆生產，出貨數量及排期按地盤安排

謝謝！

請在 2019/ 11 / 01 前完成上列要求。

附：6 頁圖登，8 頁加工圖

以上項目為：

- 原合約工程包 原合約工程加 / 減賬 新工程報價

原因：-

分發東莞各部門：

- () 生產技術總監 連附件 () 技術部 連附件 () 生產部 連附件 () 機械設計部 連附件
 () 採購部 連附件 () 生產統籌部 連附件
 () 質檢部 連附件 () 會計部 連附件 () 報關組 連附件 () 其他 楊榮輝 連附件

分發其他分判：

- () 王禮秋 連附件

分發香港各部門：

- () 行政部 連附件 () 會計部 連附件 () 統籌部 連附件 () 工程部地盤科文 連附件 () 採購部 連附件 () QS 部 連附件 () 維修部 連附件 () 其他 _____ 連附件

傳遞編號：

HK 2170 /19

發件人簽署：

項目經理簽署：

圖則登記表
DRAWING REGISTER

圖則編號 Drg. No.		圖則名稱 Drawing Title		接收日期 Receiving Date (適用於客戶圖則)		年		月		日	
工程名稱 Project Title: 觀塘裕民坊		幕牆大貨室內外收口鋁板拆圖		19		19		19		19	
工程編號 Project No: J-837		分發予 Distributed To		4		4		5		7	
				24		30		25		25	
				19		19		19		19	
				4		4		5		7	
				24		30		25		25	
				19		19		19		19	
				4		4		5		7	
				24		30		25		25	
				19							

圖則登記表
DRAWING REGISTER

圖則編號 Drg. No.		圖則名稱 Drawing Title		接收日期 Receiving Date (適用於客戶圖則)		年		月		日	
工程名稱 Project Title: 觀塘裕民坊		幕牆大貨室內外收口鋁板拆圖		19		19		19		19	
工程編號 Project No: J-837		分發予 Distributed To		4		4		5		7	
				24		30		25		25	
				19		19		19		19	
				4		4		5		7	
				24		30		25		25	
				19		19		19		19	
				4		4		5		7	
				24		30		25		25	
				19		19					

圖則登記表
DRAWING REGISTER

圖則編號 Drg. No.		圖則名稱 Drawing Title		年	月	日	接收日期 Receiving Date (適用於客戶圖則)							
工程名稱 Project Title: 觀塘裕民坊		幕牆大貨室內外收口鋁板拆圖												
工程編號 Project No: J-837		分發予 Distributed To												
				年	月	日	19	19	19	19	19			
				年	月	日	4	4	5	7	10			
				年	月	日	24	30	25	25	17			
				修訂編號 Revision No.										
APB-H01b		室外收口件-拆圖		47	-	-	-	-	-					
APB-H01bR		室外收口件-拆圖		48	-	-	-	-	-					
APB-H02b		室外收口件-拆圖		49	-	-	-	-	A					
APB-H02bR		室外收口件-拆圖		50	-	-	-	-	A					
APB-H03b		室外收口件-拆圖		51	-	-	-	-	-					
APB-H03bR		室外收口件-拆圖		52	-	-	-	-	-					
APB-H04b		室外收口件-拆圖		53	-	-	-	-	-					
APB-H04bR		室外收口件-拆圖		54	-	-	-	-	-					
APB-H05b		室外收口件-拆圖		55	-	-	-	-	-					
APB-H06b		室外收口件-拆圖		56	-	-	-	-	-					
APB-H06bR		室外收口件-拆圖		57	-	-	-	-	-					
APB-H10bR		室外收口件-拆圖		58	-	-	B	-	-					
APB-H11bR		室外收口件-拆圖		59	-	-	B	-	-					
APB-H12bR		室外收口件-拆圖		60	-	-	-	-	-					
APB-H13bR		室外收口件-拆圖		61	-	-	-	-	-					
APB-H20b		室外收口件-拆圖		62	-	A	B	-	-					
APB-H20bR		室外收口件-拆圖		63	-	A	B	-	-					
APB-H03d		室外收口件-拆圖		64	-	-	-	-	-					
APB-H03dR		室外收口件-拆圖		65	-	-	-	-	-					
APB-H06d		室外收口件-拆圖		66	-	-	-	-	-					
APB-H06dR		室外收口件-拆圖		67	-	-	-	-	-					
APB-H12dR		室外收口件-拆圖		68	-	-	-	-	-					
APB-H01c		室外收口件-拆圖		69	-	-	-	-	-					

圖則登記表
DRAWING REGISTER

工程名稱 Project Title: 觀塘裕民坊 幕牆大貨室內外收口鋁板拆圖		年 月 日	接收日期 Receiving Date (適用於客戶圖則)															
工程編號 Project No: J-837																		
分發予 Distributed To																		
圖則編號 Drg. No.		圖則名稱 Drawing Title		年 月 日	修訂編號 Revision No.													
APB-H01cR	室外收口件-拆圖	70	-	-	-	-	-	-	-	-	-	-	-	-	-	-	-	-
APB-H02c	室外收口件-拆圖	71	-	-	-	-	-	A	-	-	-	-	-	-	-	-	-	-
APB-H02cR	室外收口件-拆圖	72	-	-	-	-	-	A	-	-	-	-	-	-	-	-	-	-
APB-H03c	室外收口件-拆圖	73	-	-	-	-	-	-	-	-	-	-	-	-	-	-	-	-
APB-H03cR	室外收口件-拆圖	74	-	-	-	-	-	-	-	-	-	-	-	-	-	-	-	-
APB-H04c	室外收口件-拆圖	75	-	-	-	-	-	-	-	-	-	-	-	-	-	-	-	-
APB-H04cR	室外收口件-拆圖	76	-	-	-	-	-	-	-	-	-	-	-	-	-	-	-	-
APB-H05c	室外收口件-拆圖	77	-	-	-	-	-	-	-	-	-	-	-	-	-	-	-	-
APB-H06c	室外收口件-拆圖	78	-	-	-	-	-	-	-	-	-	-	-	-	-	-	-	-
APB-H06cR	室外收口件-拆圖	79	-	-	-	-	-	-	-	-	-	-	-	-	-	-	-	-
APB-H10cR	室外收口件-拆圖	80	-	-	B	-	-	-	-	-	-	-	-	-	-	-	-	-
APB-H11cR	室外收口件-拆圖	81	-	-	B	-	-	-	-	-	-	-	-	-	-	-	-	-
APB-H12cR	室外收口件-拆圖	82	-	-	-	-	-	-	-	-	-	-	-	-	-	-	-	-
APB-H13cR	室外收口件-拆圖	83	-	-	-	-	-	-	-	-	-	-	-	-	-	-	-	-
APB-H20c	室外收口件-拆圖	84	-	A	B	-	-	-	-	-	-	-	-	-	-	-	-	-
APB-H20cR	室外收口件-拆圖	85	-	A	B	-	-	-	-	-	-	-	-	-	-	-	-	-
J837-CW-2101	位置圖	86	-	-	-	-	-	-	-	-	-	-	-	-	-	-	-	-
J837-CW-2102	位置圖	87	-	-	B	-	-	-	-	-	-	-	-	-	-	-	-	-
J837-CW-2103	位置圖	88	-	A	B	-	-	-	-	-	-	-	-	-	-	-	-	-
J837-CW-2104	位置圖	89	-	-	-	-	-	-	-	-	-	-	-	-	-	-	-	-
J837-CW-2105	位置圖	90	-	A	B	-	-	-	-	-	-	-	-	-	-	-	-	-
J837-CW-2106	位置圖	91	-	A	B	-	-	-	-	-	-	-	-	-	-	-	-	-
J837-CW-2107	位置圖	92	-	-	-	-	-	-	-	-	-	-	-	-	-	-	-	-
J837-CW-2108	位置圖	93	-	A	B	-	-	-	-	-	-	-	-	-	-	-	-	-
J837-CW-2109	位置圖	94	-	-	-	-	-	-	-	-	-	-	-	-	-	-	-	-

圖則登記表
DRAWING REGISTER

工程名稱 Project Title: 觀塘裕民坊 幕牆大貨室內外收口鋁板拆圖		年 月 日	接收日期 Receiving Date (適用於客戶圖則)									
工程編號 Project No: J-837												
分發予 Distributed To												
		年 月 日	19	19	19	19	19					
			4	4	5	7	10					
			24	30	25	25	17					
圖則編號 Drg. No.	圖則名稱 Drawing Title		修訂編號 Revision No.									
J837-CW-2110	位置圖	95	-	A	B	-	-					
J837-CW-2111	位置圖	96	-	A	B	-	-					
J837-CW-2112	位置圖	97	-	A	B	-	-					
J837-CW-2113	位置圖	98	-	-	-	-	-					
J837-CW-2201	位置圖	99	-	-	-	-	-					
J837-CW-2202	位置圖	100	-	A	B	-	-					
J837-CW-2203	位置圖	101	-	A	B	-	-					
J837-CW-2204	位置圖	102	-	A	B	-	-					
J837-CW-2205	位置圖	103	-	-	-	-	-					
J837-CW-2206	位置圖	104	-	-	-	-	-					
J837-CW-2207	位置圖	105	-	-	-	-	-					
J837-CW-2208	位置圖	106	-	-	-	-	-					
J837-CW-2209	位置圖	107	-	A	B	-	-					
J837-CW-2210	位置圖	108	-	-	-	-	-					
J837-CW-2211	位置圖	109	-	A	B	-	-					
J837-CW-2212	位置圖	110	-	A	B	-	-					
J837-CW-2213	位置圖	111	-	-	-	-	-					
J837-CW-2301	位置圖	112	-	-	-	-	-					
J837-CW-2302	位置圖	113	-	-	-	-	-					
J837-CW-2303	位置圖	114	-	A	B	-	-					
J837-CW-2304	位置圖	115	-	A	B	-	-					
J837-CW-2305	位置圖	116	-	A	B	-	-					
J837-CW-2306	位置圖	117	-	A	B	-	-					
J837-CW-2307	位置圖	118	-	A	B	-	-					
J837-CW-2308	位置圖	119	-	-	-	-	-					
J837-CW-2309	位置圖	120	-	-	-	-	-					
J837-CW-2310	位置圖	121	-	-	-	-	-					
J837-CW-2311	位置圖	122	-	-	-	-	-					
J837-CW-2312	位置圖	123	-	-	-	-	-					

圖則登記表 DRAWING REGISTER											
工程名稱 Project Title: 觀塘裕民坊 幕牆大貨室內外收口鋁板拆圖		年 月 日	接收日期 Receiving Date (適用於客戶圖則)								
工程編號 Project No: J-837											
分發予 Distributed To											
		年 月 日	19	19	19	19	19				
			4	4	5	7	10				
			24	30	25	25	17				
		修訂編號 Revision No.									
圖則編號 Drg. No.	圖則名稱 Drawing Title										
J837-CW-2501	位置圖	124	-	-	-	-	-				
J837-CW-2502	位置圖	125	-	-	-	-	-				
J837-CW-2503	位置圖	126	-	-	-	-	-				
J837-CW-2504	位置圖	127	-	-	-	-	-				
J837-CW-2505	位置圖	128	-	-	-	-	-				
J837-CW-2506	位置圖	129	-	-	-	-	-				
J837-CW-2507	位置圖	130	-	-	-	-	-				
J837-CW-2508	位置圖	131	-	-	-	-	-				
J837-CW-2509	位置圖	132	-	A	B	-	-				
J837-CW-2510	位置圖	133	-	A	B	-	-				
J837-CW-2511	位置圖	134	-	A	B	-	-				
J837-CW-2512	位置圖	135	-	-	-	-	-				
APB-H21R	室外收口件-拆圖	136			新增	C	-				
APB-H21aR	室外收口件-拆圖	137			新增	C	-				
APB-H22R	室外收口件-拆圖	138			暫停	-	-				
APB-H22aR	室外收口件-拆圖	139			暫停	-	-				
APB-H21bR	室外收口件-拆圖	140			新增	C	-				
APB-H22bR	室外收口件-拆圖	141			暫停	-	-				
APB-H21cR	室外收口件-拆圖	142			新增	C	-				
APB-H22cR	室外收口件-拆圖	143			暫停	-	-				




美特鋁質 有限公司
MIDI Aluminium Fabricator Ltd.

工程號 J-837 地盤 觀塘裕民坊

依據EI/0282 G版修改

物料編號	總層	每層	總數量	使用位置	樓層
APB-H02	35	1	35	T1CW D-1	10~26F,27~49F
APB-H02	35	1	35	T1CW C-1	10~26F,27~49F
APB-H02	35	1	35	T1CW H-2	10~26F,27~49F
APB-H02	39	1	39	T2CWC-2	10~26F,27~53F
APB-H02	39	1	39	T2CWB-2	10~26F,27~53F
APB-H02	37	1	37	T3CW B-2	10~26F,27~51F
APB-H02	35	1	35	T5CW M-2	10~26F,27~49F
APB-H02	10	1	10	T5CW C-1	10~21F
合計			265		

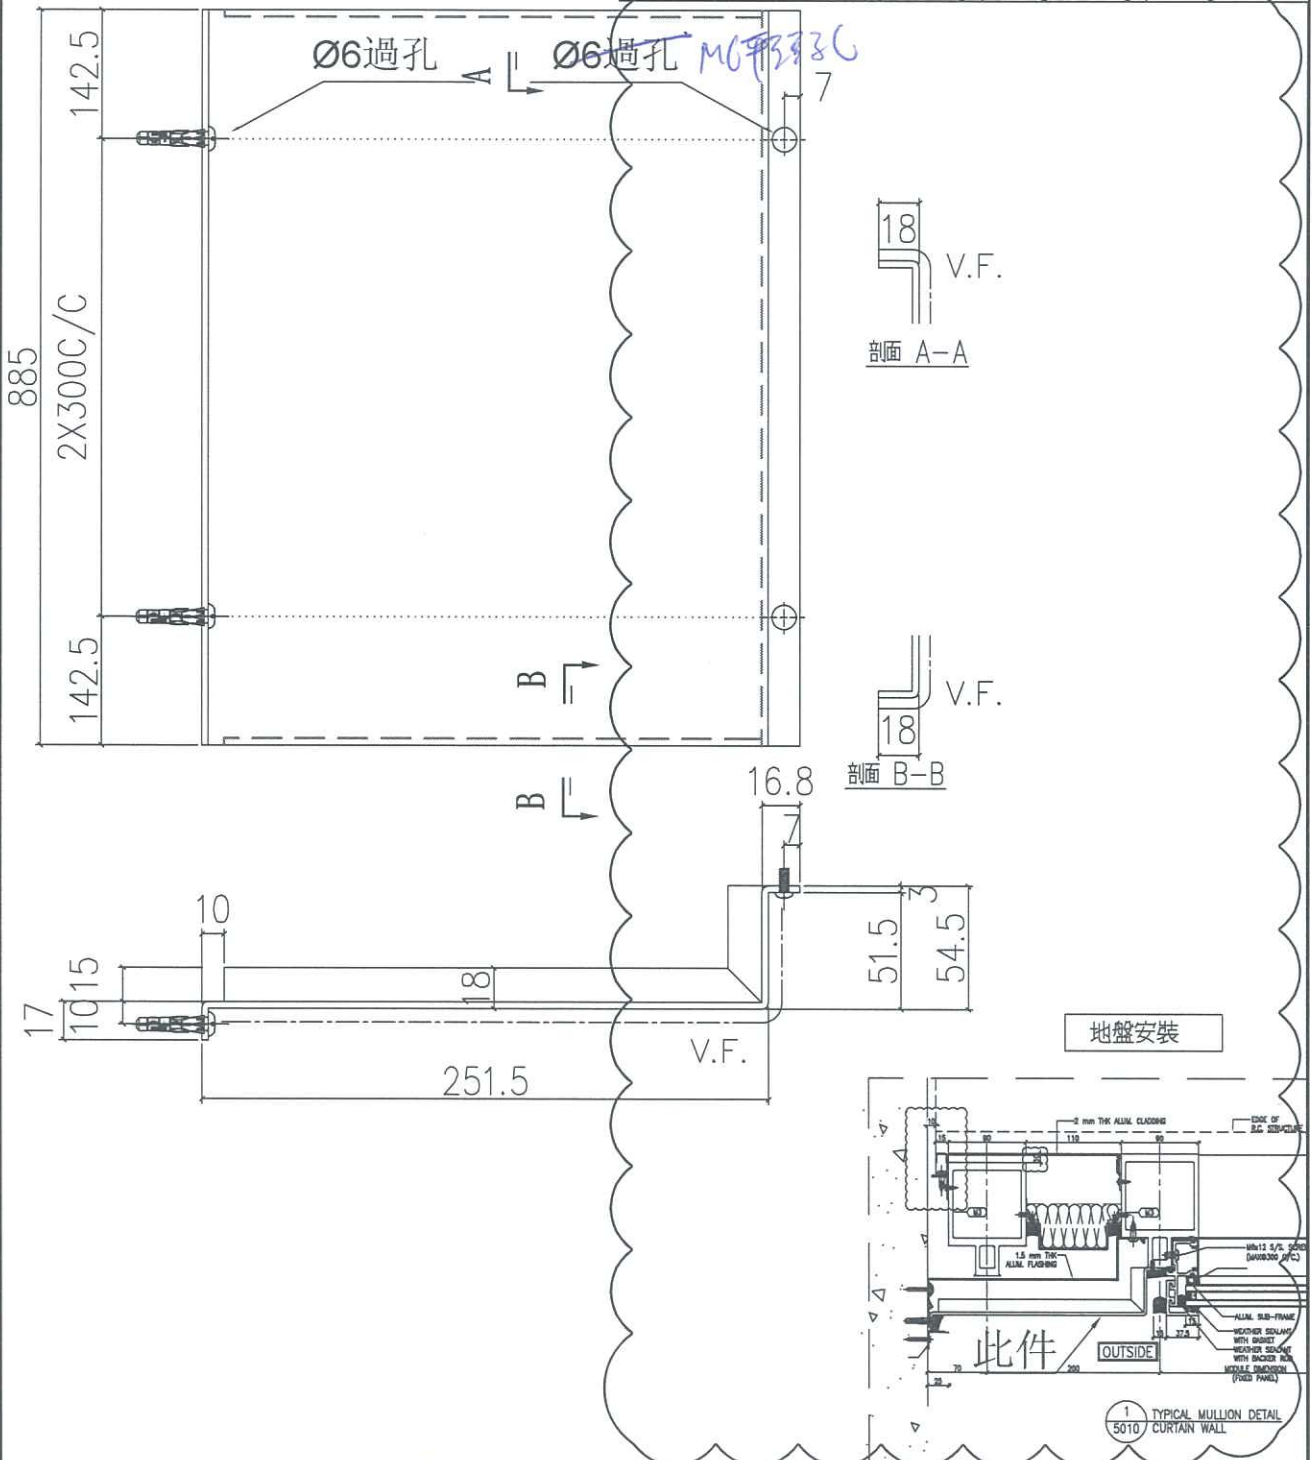

名稱	室外收口件拆圖	制圖	鞠章芳	2019.4.15	修改	A	
材料	3mm鋁	復核	謝永林	2019.4.20	日期	2019.10.17	
顏色	UCT803649 FXL-3	批准			圖號	APB-H02	




美特鋁質 有限公司
MIDI Aluminium Fabricator Ltd.

工程號 J-837 地盤 觀塘裕民坊

依據EI/0282 G版修改

物料編號	總層	每層	總數量	使用位置	樓層
APB-H02a	34	1	34	T1CW D-1	10~26F,28~49F
APB-H02a	34	1	34	T1CW C-1	10~26F,28~49F
APB-H02a	34	1	34	T1CW H-2	10~26F,28~49F
APB-H02a	38	1	38	T2CWC-2	10~26F,28~53F
APB-H02a	38	1	38	T2CWB-2	10~26F,28~53F
APB-H02a	36	1	36	T3CW B-2	10~26F,28~51F
APB-H02a	34	1	34	T5CW M-2	10~26F,28~49F
APB-H02a	10	1	10	T5CW C-1	10~21F
合計			258		

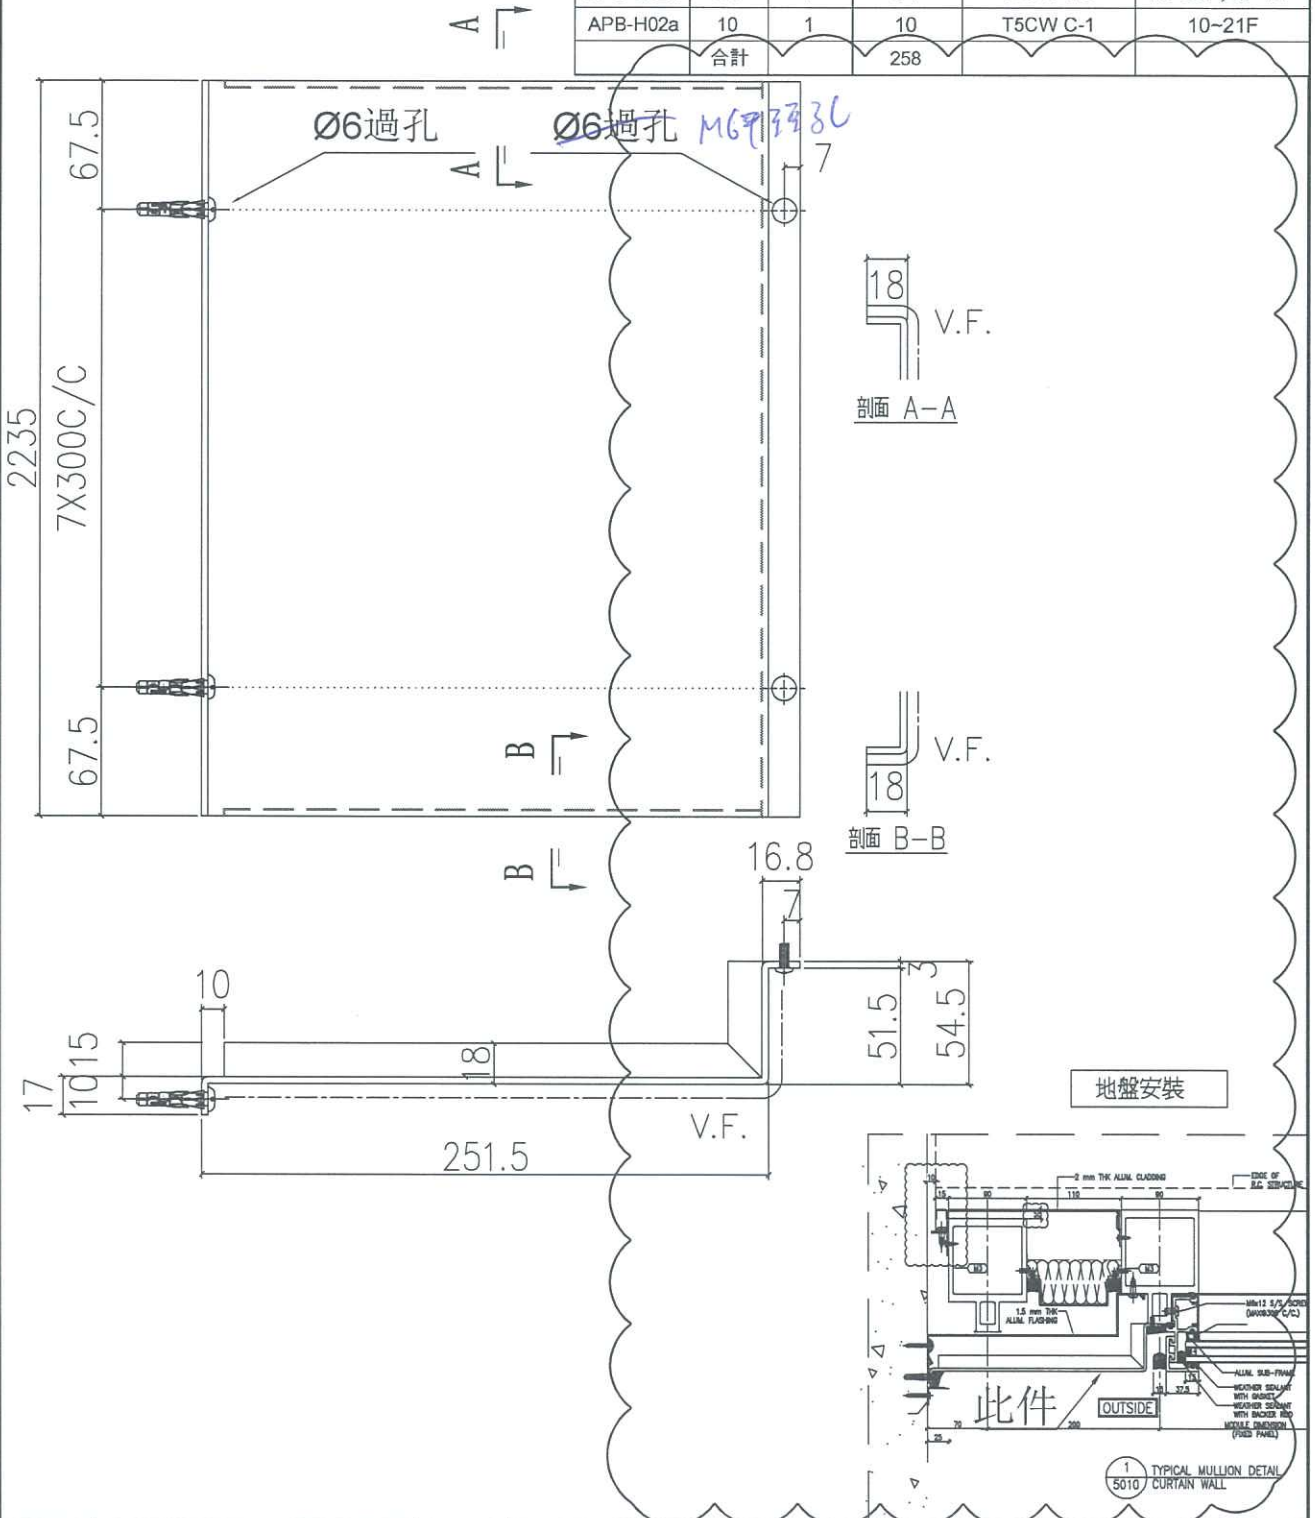

名稱	室外收口件拆圖	制圖	鞠章芳	2019.4.15	修改	A
材料	3mm鋁	復核	謝永林	2019.4.20	日期	2019.10.17
顏色	UCT803649 FXL-3	批准			圖號	APB-H02a




美特鋁質 有限公司
MIDI Aluminium Fabricator Ltd.

工程號 J-837 地盤 觀塘裕民坊

依據E1/0282 G版修改

物料編號	總層	每層	總數量	使用位置	樓層
APB-H02R	35	1	35	T1CW G-1	10~26F,27~49F
APB-H02R	39	1	39	T2CWC-2	10~26F,27~53F
APB-H02R	39	1	39	T2CWA-1	10~26F,27~53F
APB-H02R	39	1	39	T2CWM-2	10~26F,27~53F
APB-H02R	37	1	37	T3CW E-1	10~26F,27~51F
APB-H02R	37	1	37	T3CW A-1	10~26F,27~51F
APB-H02R	35	1	35	T5CW N-1	10~26F,27~49F
APB-H02R	35	1	35	T5CW L-1	10~26F,27~49F
APB-H02R	35	1	35	T5CW H-2	10~26F,27~49F
APB-H02R	10	1	10	T5CW C-1	10~21F
合計			341		

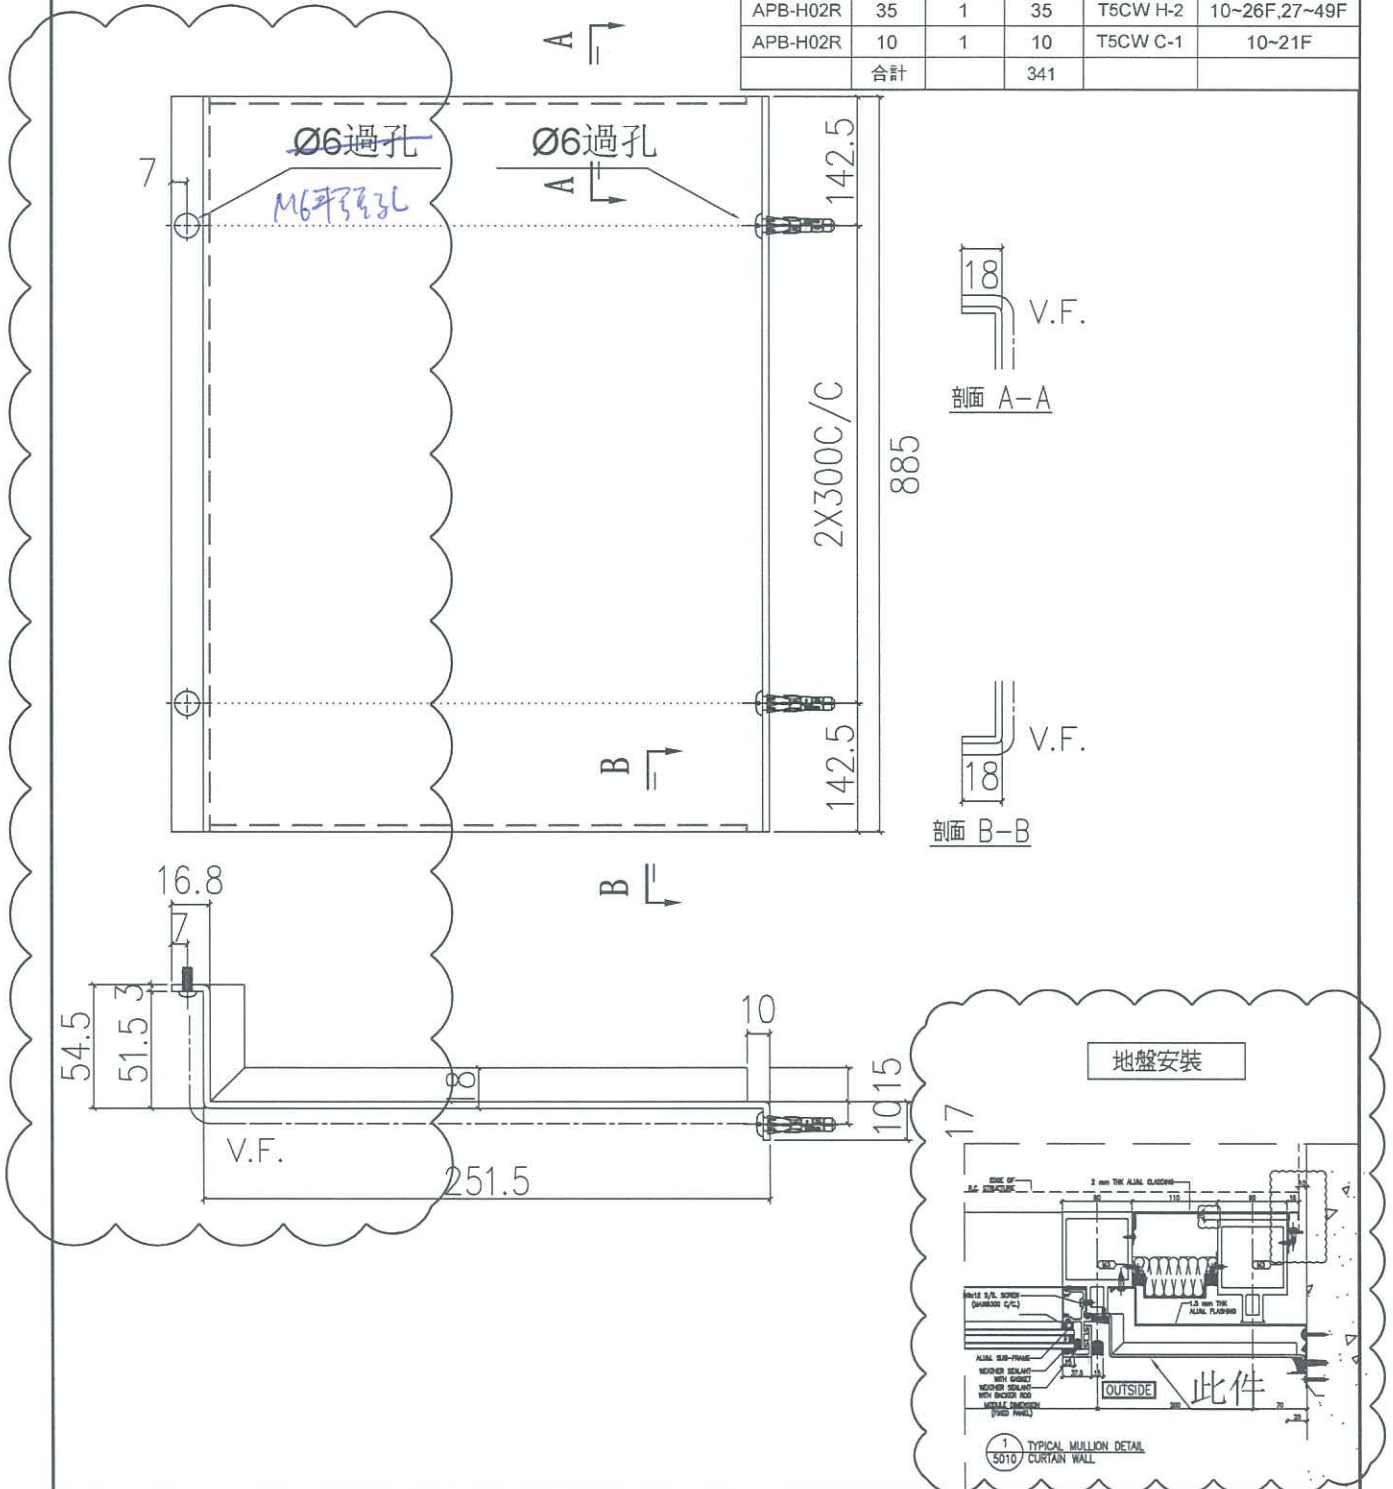

名稱	室外收口件拆圖	制圖	鞠章芳	2019.4.15	修改	A	
材料	3mm鋁	復核	謝永林	2019.4.20	日期	2019.10.17	
顏色	UCT803649 FXL-3	批准			圖號	APB-H02R	




美特鋁質 有限公司
MIDI Aluminium Fabricator Ltd.

工程號 J-837 地盤 觀塘裕民坊

依據EI/0282 G版修改

物料編號	總層	每層	總數量	使用位置	樓層
APB-H02aR	34	1	34	T1CW G-1	10~26F,28~49F
APB-H02aR	38	1	38	T2CWC-2	10~26F,28~53F
APB-H02aR	38	1	38	T2CWA-1	10~26F,28~53F
APB-H02aR	38	1	38	T2CWM-2	10~26F,28~53F
APB-H02aR	36	1	36	T3CW E-1	10~26F,28~51F
APB-H02aR	36	1	36	T3CW A-1	10~26F,28~51F
APB-H02aR	34	1	34	T5CW N-1	10~26F,28~49F
APB-H02aR	34	1	34	T5CW L-1	10~26F,28~49F
APB-H02aR	34	1	34	T5CW H-2	10~26F,28~49F
APB-H02aR	10	1	10	T5CW C-1	10~21F
合計			332		

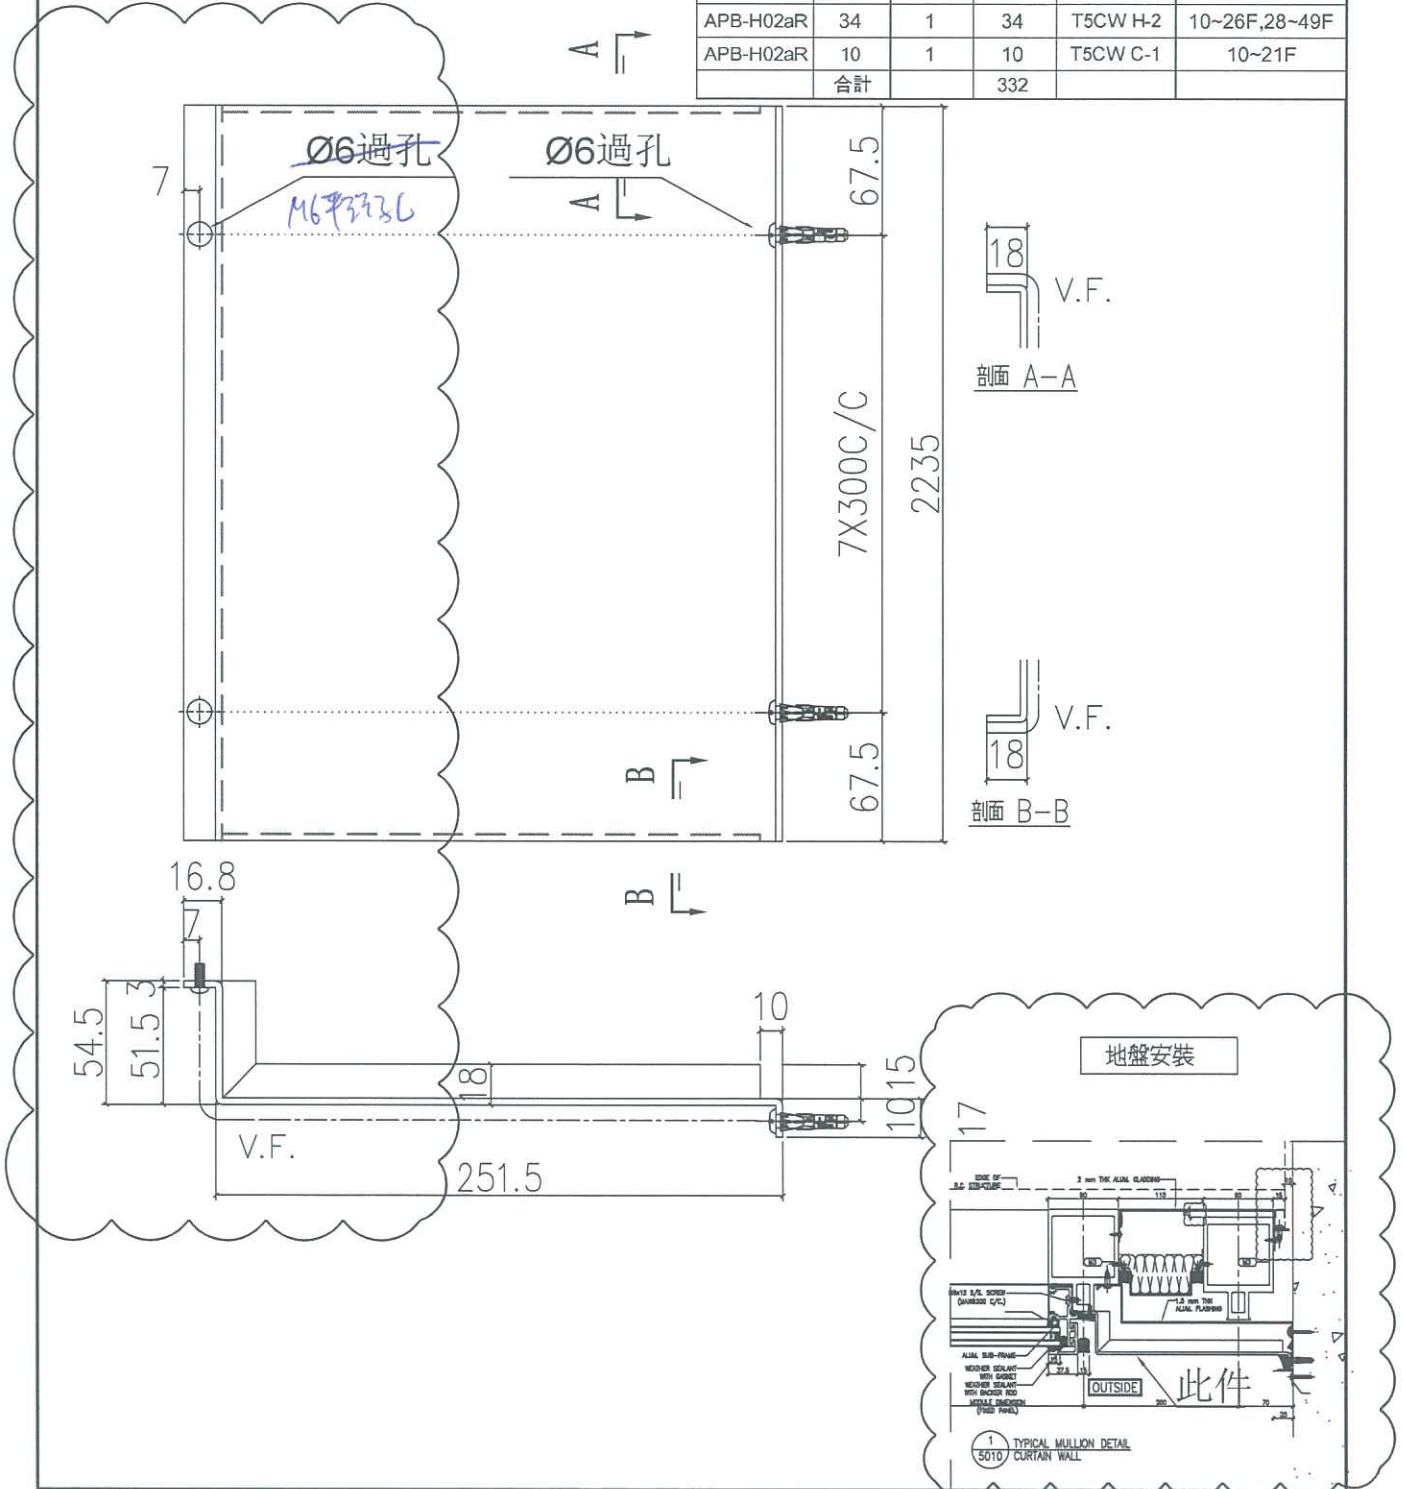

名稱	室外收口件拆圖	制圖	鞠章芳	2019.4.15	修改	A	
材料	3mm鋁	復核	謝永林	2019.4.20	日期	2019.10.17	
顏色	UCT803649 FXL-3	批准			圖號	APB-H02aR	





美特鋁質 有限公司
MIDI Aluminium Fabricator Ltd.

工程號 J-837 地盤 觀塘裕民坊

依據EI/0282 G版修改

物料編號	總層	每層	總數量	使用位置	樓層
APB-H02b	1	1	1	T1CW D-1	27F
APB-H02b	1	1	1	T1CW C-1	27F
APB-H02b	1	1	1	T1CW H-2	27F
APB-H02b	1	1	1	T2CWC-2	27F
APB-H02b	1	1	1	T2CWB-2	27F
APB-H02b	1	1	1	T3CW B-2	27F
APB-H02b	1	1	1	T5CW M-2	27F
APB-H02b	1	1	1	T5CW C-1	27F
合計			7		

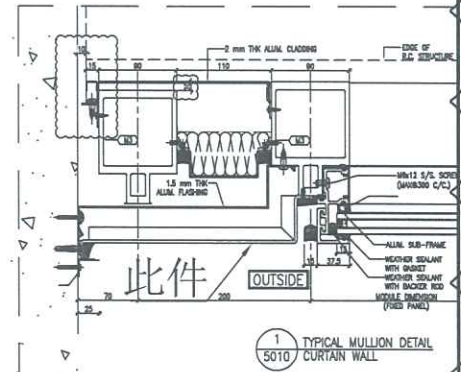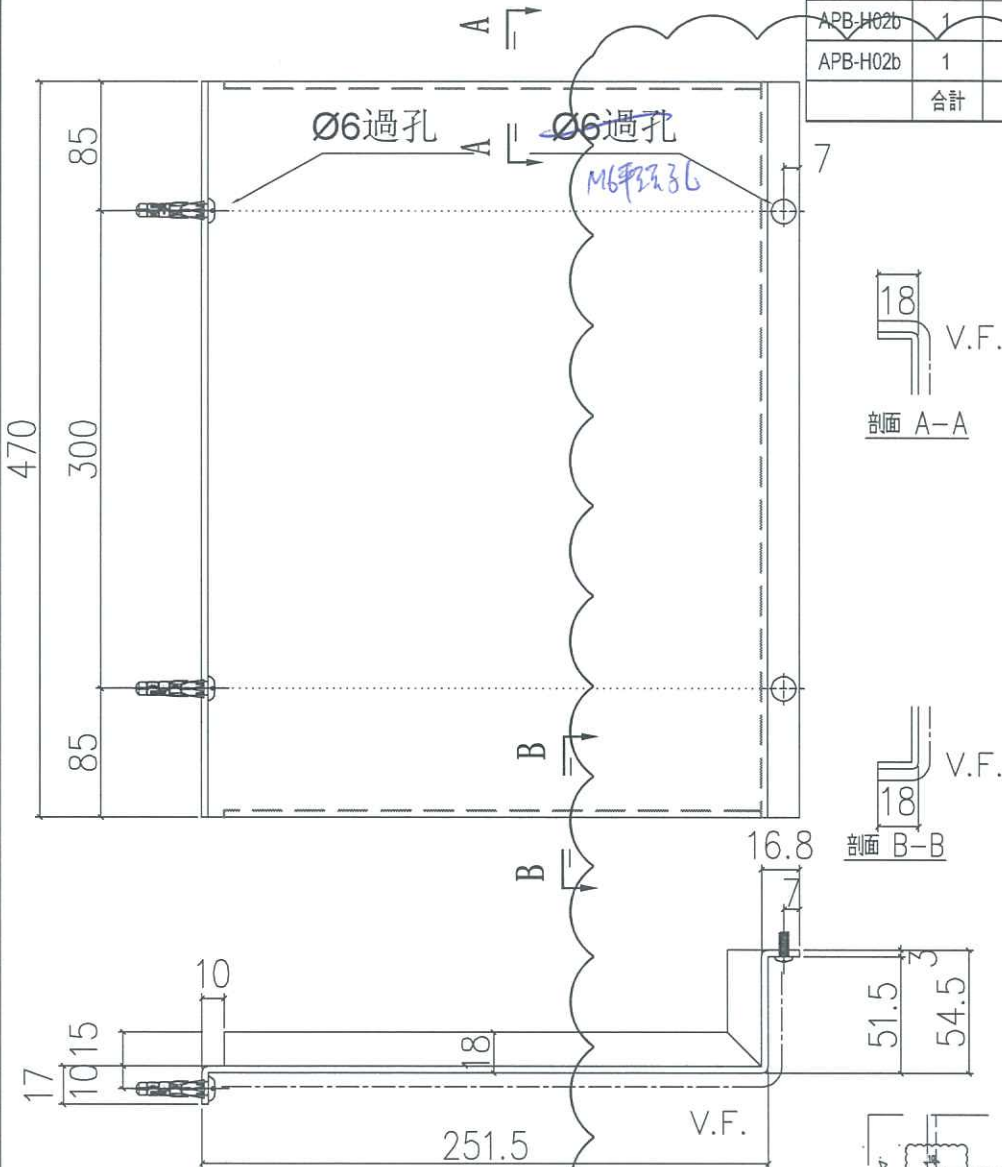

名稱	室外收口件拆圖	制圖	鞠章芳	2019.4.15	修改	A	
材料	3mm鋁	復核	謝永林	2019.4.20	日期	2019.10.17	
顏色	UCT803649 FXL-3	批准			圖號	APB-H02b	




美特鋁質 有限公司
MIDI Aluminium Fabricator Ltd.

工程號 J-837 地盤 觀塘裕民坊

依據EI/0282 G版修改

物料編號	總層	每層	總數量	使用位置	樓層
APB-H02c	1	1	1	T1CW D-1	27F
APB-H02c	1	1	1	T1CW C-1	27F
APB-H02c	1	1	1	T1CW H-2	27F
APB-H02c	1	1	1	T2CWC-2	27F
APB-H02c	1	1	1	T2CWB-2	27F
APB-H02c	1	1	1	T3CW B-2	27F
APB-H02c	1	1	1	T5CW M-2	27F
APB-H02c	1	1	1	T5CW C-1	27F
合計			7		

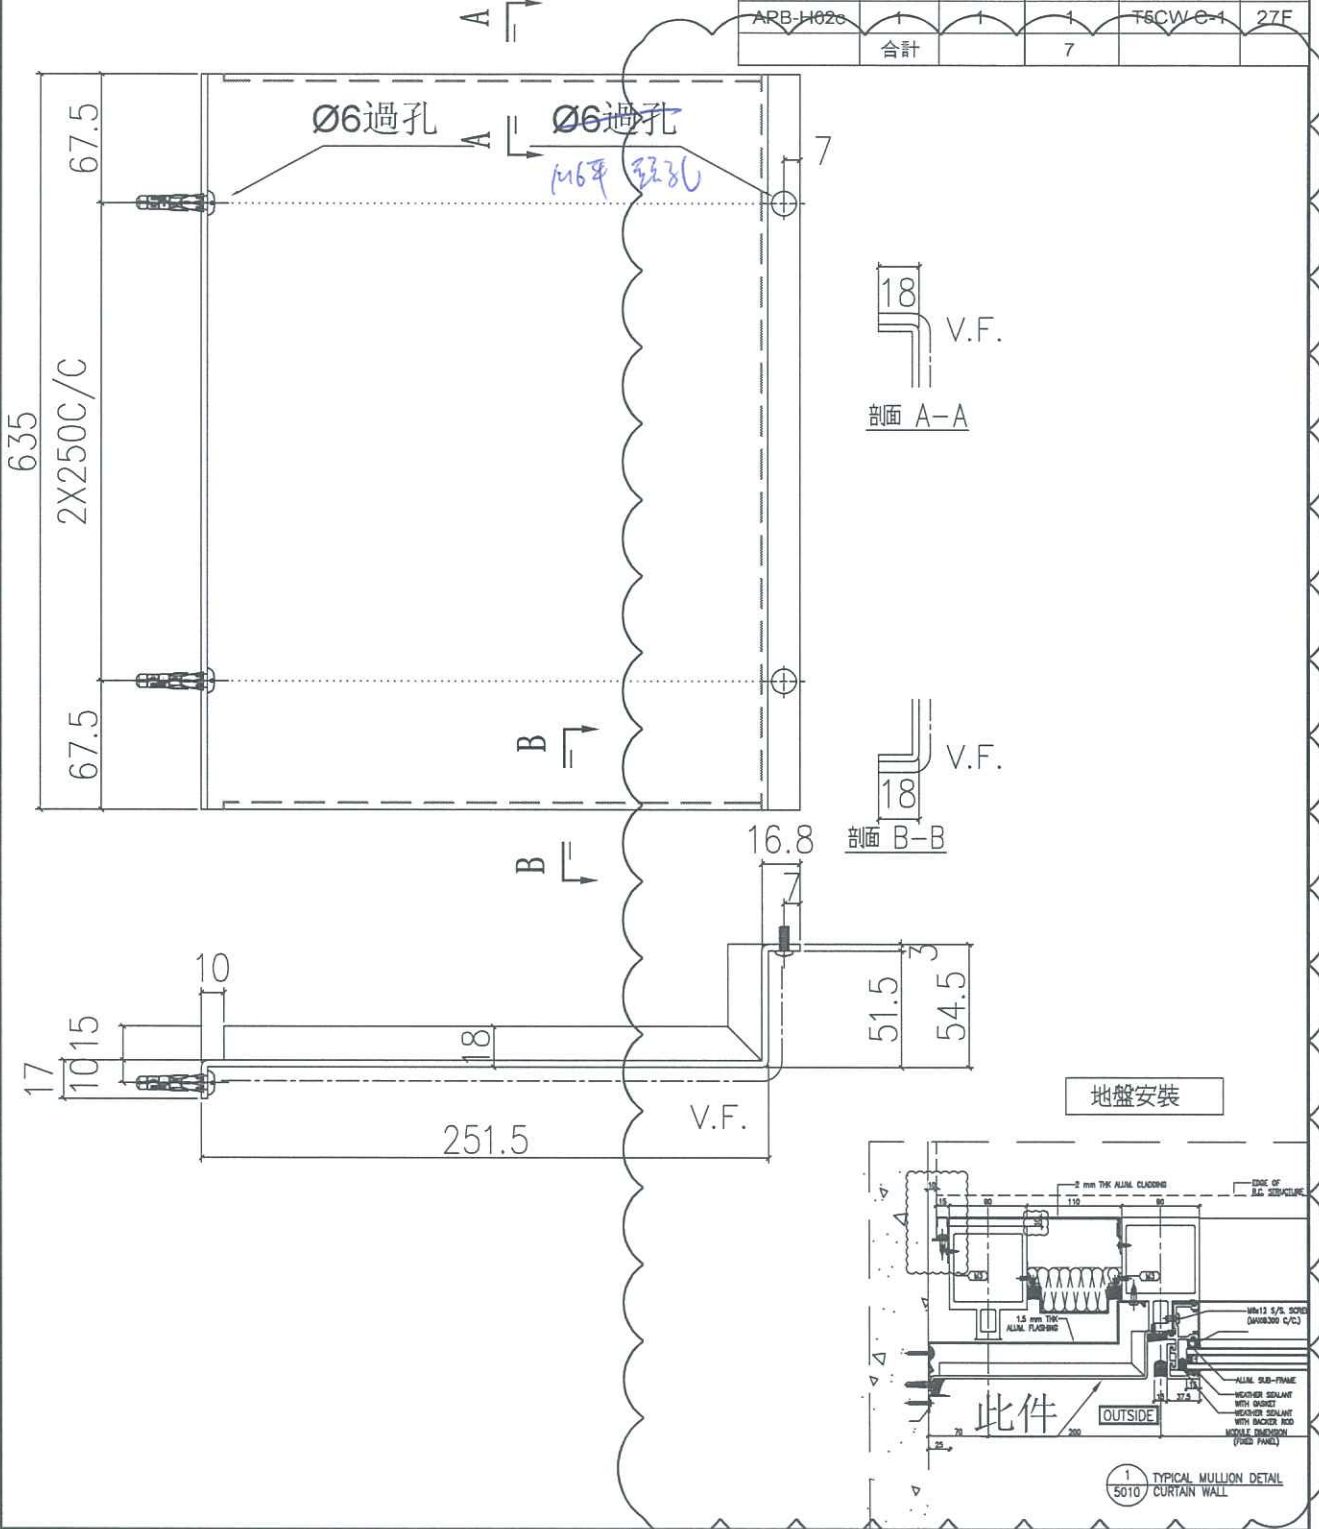

名稱	室外收口件拆圖	制圖	鞠章芳	2019.4.15	修改	A	
材料	3mm鋁	復核	謝永林	2019.4.20	日期	2019.10.17	
顏色	UCT803649 FXL-3	批准			圖號	APB-H02c	




美特鋁質 有限公司
MIDI Aluminium Fabricator Ltd.

工程號 J-837 地盤 觀塘裕民坊

依據EI/0282 G版修改

物料編號	總層	每層	總數量	使用位置	樓層
APB-H02cR	1	1	1	T1CW G-1	27F
APB-H02cR	1	1	1	T2CWC-2	27F
APB-H02cR	1	1	1	T2CWA-1	27F
APB-H02cR	1	1	1	T2CWM-2	27F
APB-H02cR	1	1	1	T3CW E-1	27F
APB-H02cR	1	1	1	T3CW A-1	27F
APB-H02cR	1	1	1	T5CW N-1	27F
APB-H02cR	1	1	1	T5CW L-1	27F
APB-H02cR	1	1	1	T5CW H-2	27F
合計			9		

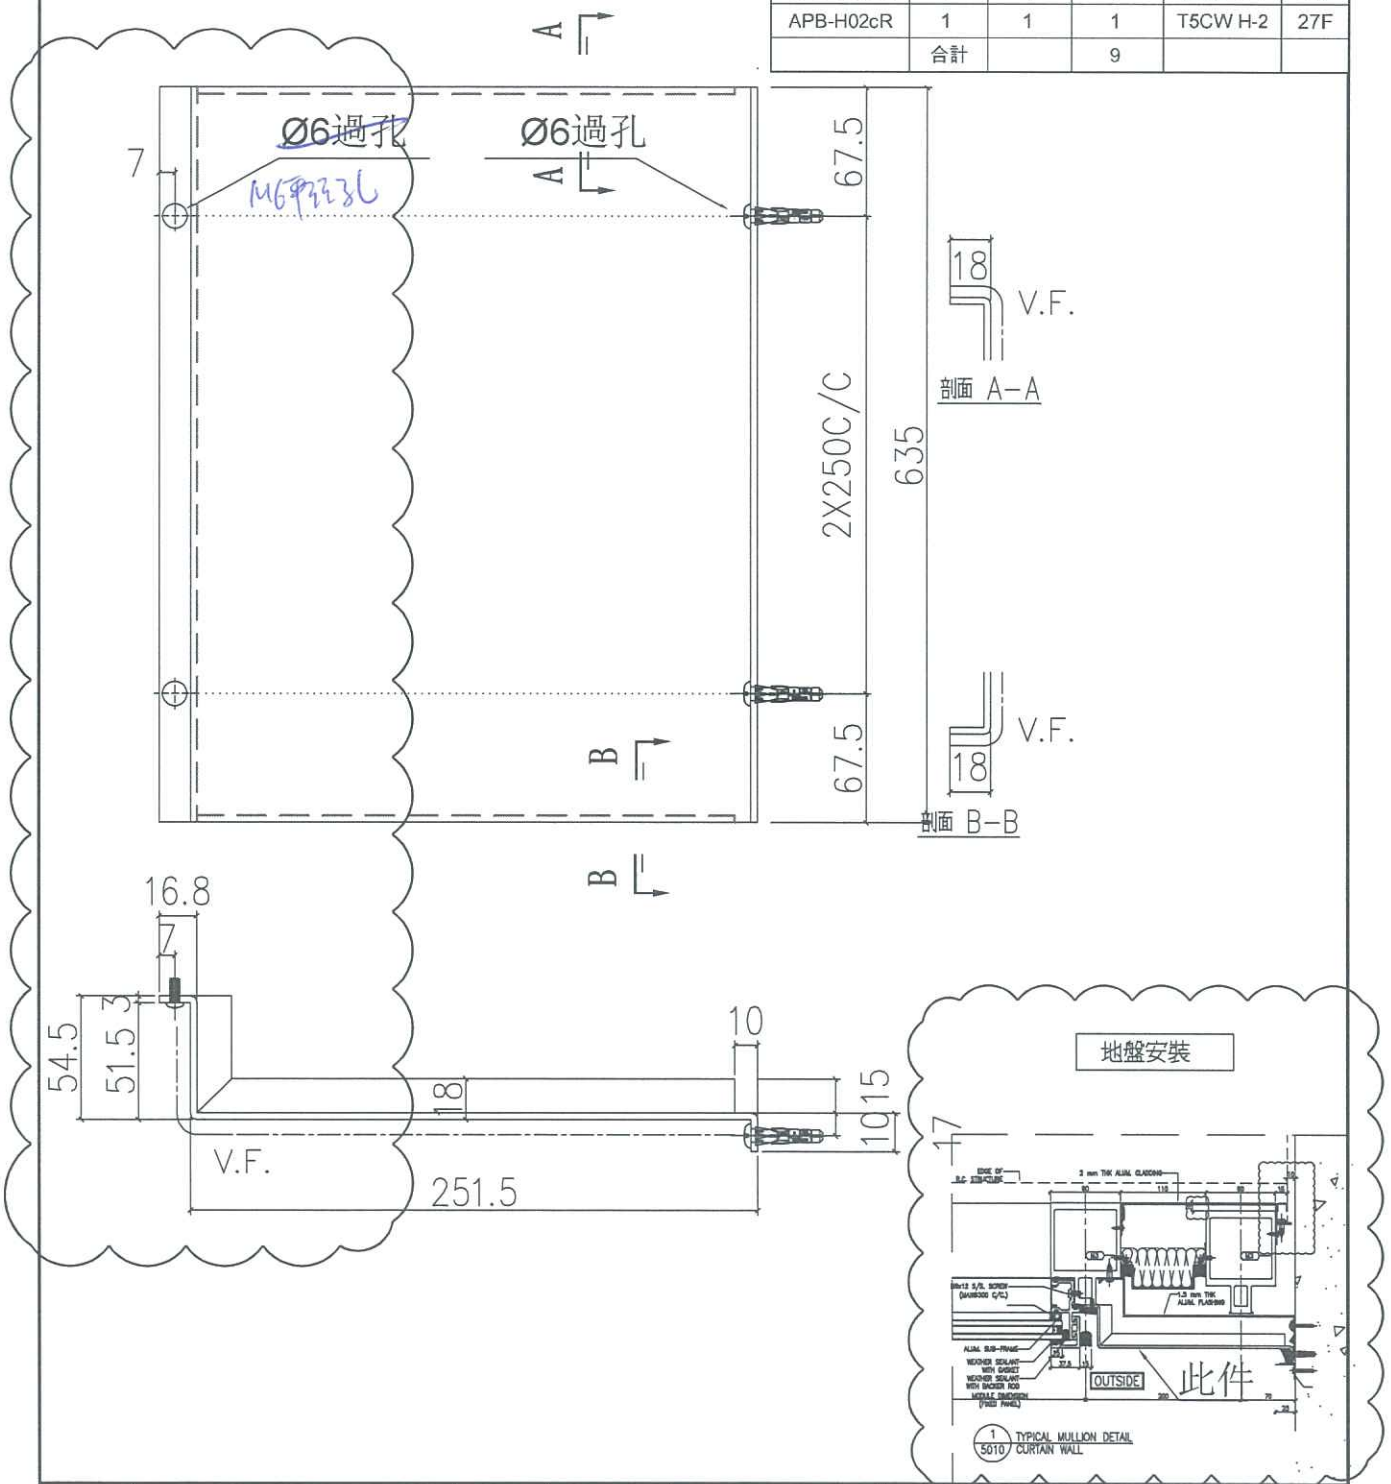

名稱	室外收口件拆圖	制圖	鞠章芳	2019.4.15	修改	A	
材料	3mm鋁	復核	謝永林	2019.4.20	日期	2019.10.17	
顏色	UCT803649 FXL-3	批准			圖號	APB-H02cR	