



工程指示 / 要求簡箋(E.I.)

工程指示編號：EI / 0511 / 19

修改版次：I

工程編號：J - 837

工程名稱：觀塘裕民坊

工程項目：幕牆 室外企身收口鋁板(大貨 T1-T5)(10-53F)

收件人：生統/ 永林

發件人：Eric Liu

日期：18/11/2019

要求提供 / 確認 事項：

- |                                    |                                     |                               |
|------------------------------------|-------------------------------------|-------------------------------|
| <input type="checkbox"/> 初步鋁料 B.M. | <input type="checkbox"/> 加工拆圖，然後生產  | <input type="checkbox"/> 尺寸表  |
| <input type="checkbox"/> 正式鋁料 B.M. | <input type="checkbox"/> 技術上資料 / 指示 | <input type="checkbox"/> 報價   |
| <input type="checkbox"/> 配件 B.M.   | <input type="checkbox"/> 樣辦或貨品說明書   | <input type="checkbox"/> 分判合約 |
| <input type="checkbox"/> 其他：_____  |                                     |                               |

內容：

請按加工圖生產企身收口鋁板，送地盤安裝

I 版請留意: 1) 1/5010 款 孖企位室外收口，因應現場實際尺寸修改(加大 10mm)

廠: 已按舊款尺寸做不用修改，不重做

謝謝！

請在 2019/ 11 / 30 前完成上列要求。

附：8 頁加工圖

以上項目為：

- 原合約工程包                       原合約工程加 / 減賬                       新工程報價

原因：-

分發東莞各部門：

- ( ) 生產技術總監  連附件    (  ) 技術部  連附件    ( ) 生產部  連附件    ( ) 機械設計部  連附件  
 ( ) 採購部  連附件    (  ) 生產統籌部  連附件  
 ( ) 質檢部  連附件    ( ) 會計部  連附件    ( ) 報關組  連附件    ( ) 其他 楊榮輝  連附件
- 分發其他分判：  
 ( ) 王禮秋  連附件

分發香港各部門：

- ( ) 行政部  連附件    ( ) 會計部  連附件    ( ) 統籌部  連附件    (  ) 工程部地盤科文  連附件  
 ( ) 採購部  連附件    ( ) QS 部  連附件    ( ) 維修部  連附件    ( ) 其他 \_\_\_\_\_  連附件

傳遞編號：

HK 2356 / 19

發件人簽署：

項目經理簽署：




美特鋁質 有限公司  
MIDI Aluminium Fabricator Ltd.

工程號 J-837 | 地盤 | 觀塘裕民坊

依據EI/0282 G版修改

物料編號	總層	每層	總數量	使用位置	樓層
APB-H02	35	1	35	T1CW D-1	10~26F,27~49F
APB-H02	35	1	35	T1CW C-1	10~26F,27~49F
APB-H02	35	1	35	T1CW H-2	10~26F,27~49F
APB-H02	39	1	39	T2CWC-2	10~26F,27~53F
APB-H02	39	1	39	T2CWB-2	10~26F,27~53F
APB-H02	37	1	37	T3CW B-2	10~26F,27~51F
APB-H02	35	1	35	T5CW M-2	10~26F,27~49F
APB-H02	10	1	10	T5CW C-1	10~21F
合計			265		

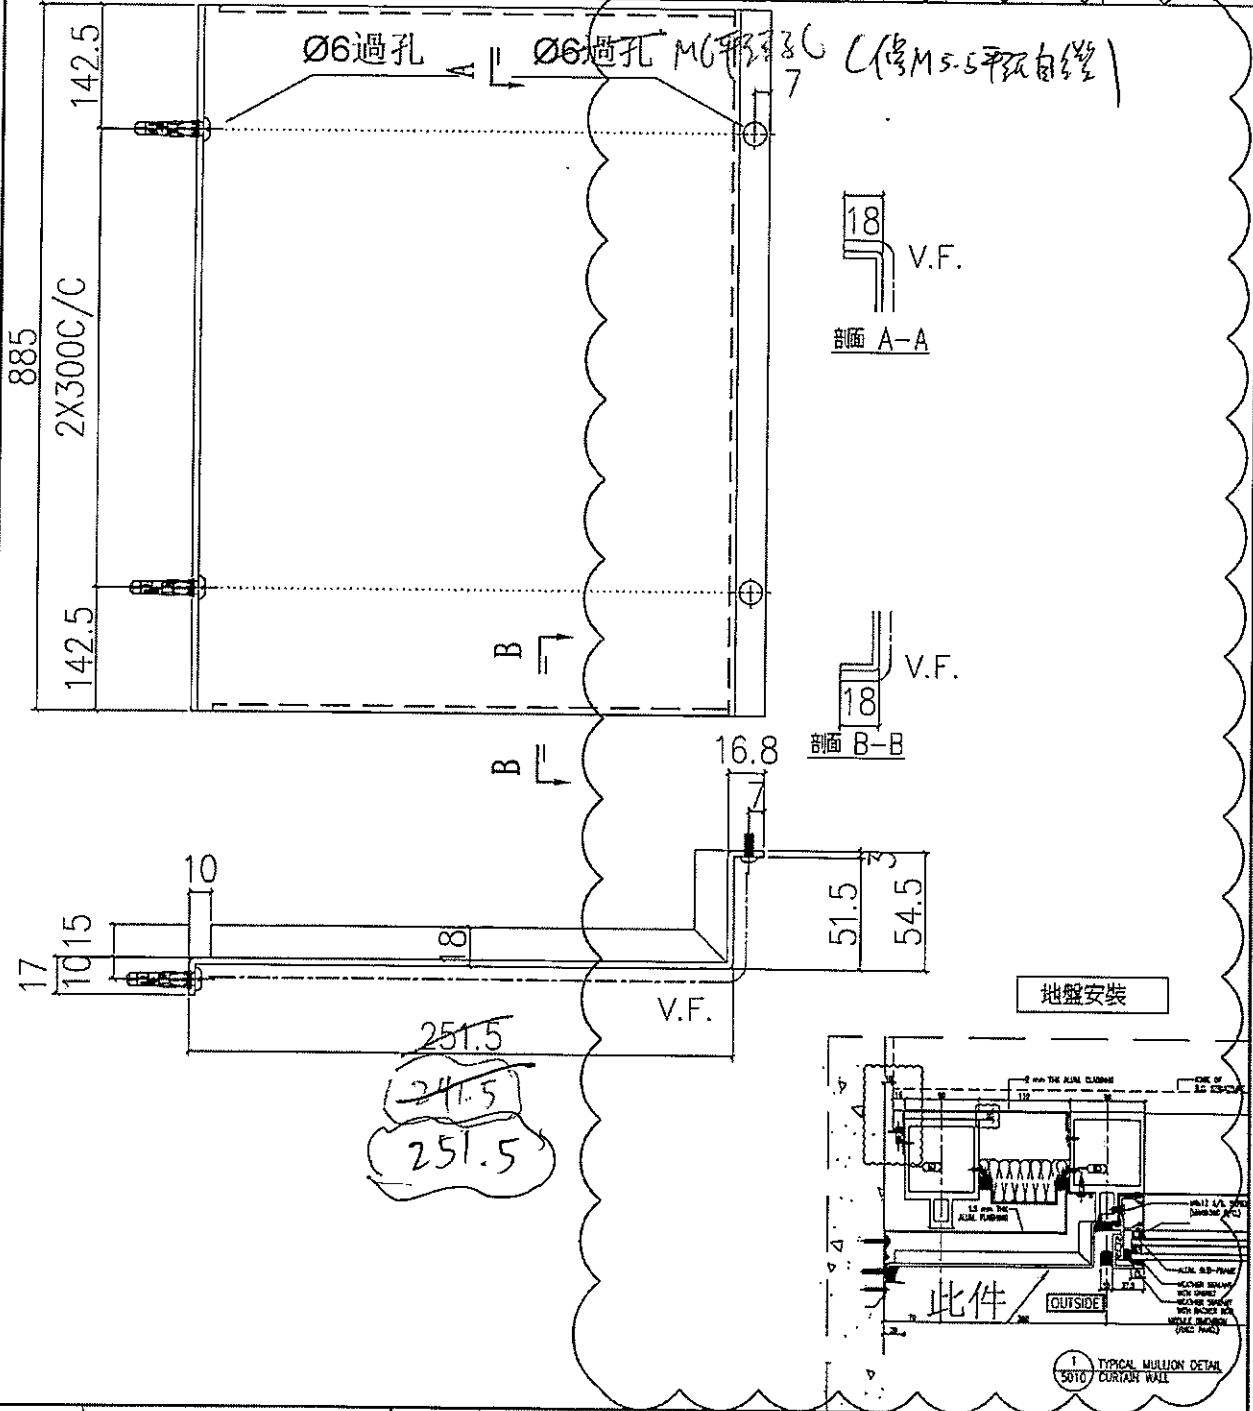

名稱	室外收口件拆圖	制圖	鞠章芳	2019.4.15	修改	A	
材料	3mm鋁	復核	謝永林	2019.4.20	日期	2019.10.17	
顏色	UCT803649 FXL-3	批准			圖號	APB-H02	




美特鋁質 有限公司  
MIDI Aluminium Fabricator Ltd.

工程號 J-837 地盤 觀塘裕民坊

依據EI/0282 G版修改

物料編號	總層	每層	總數量	使用位置	樓層
APB-H02a	34	1	34	T1CW D-1	10~26F,28~49F
APB-H02a	34	1	34	T1CW C-1	10~26F,28~49F
APB-H02a	34	1	34	T1CW H-2	10~26F,28~49F
APB-H02a	38	1	38	T2CWC-2	10~26F,28~53F
APB-H02a	38	1	38	T2CWB-2	10~26F,28~53F
APB-H02a	36	1	36	T3CW B-2	10~26F,28~51F
APB-H02a	34	1	34	T5CW M-2	10~26F,28~49F
APB-H02a	10	1	10	T5CW C-1	10~21F
合計			258		

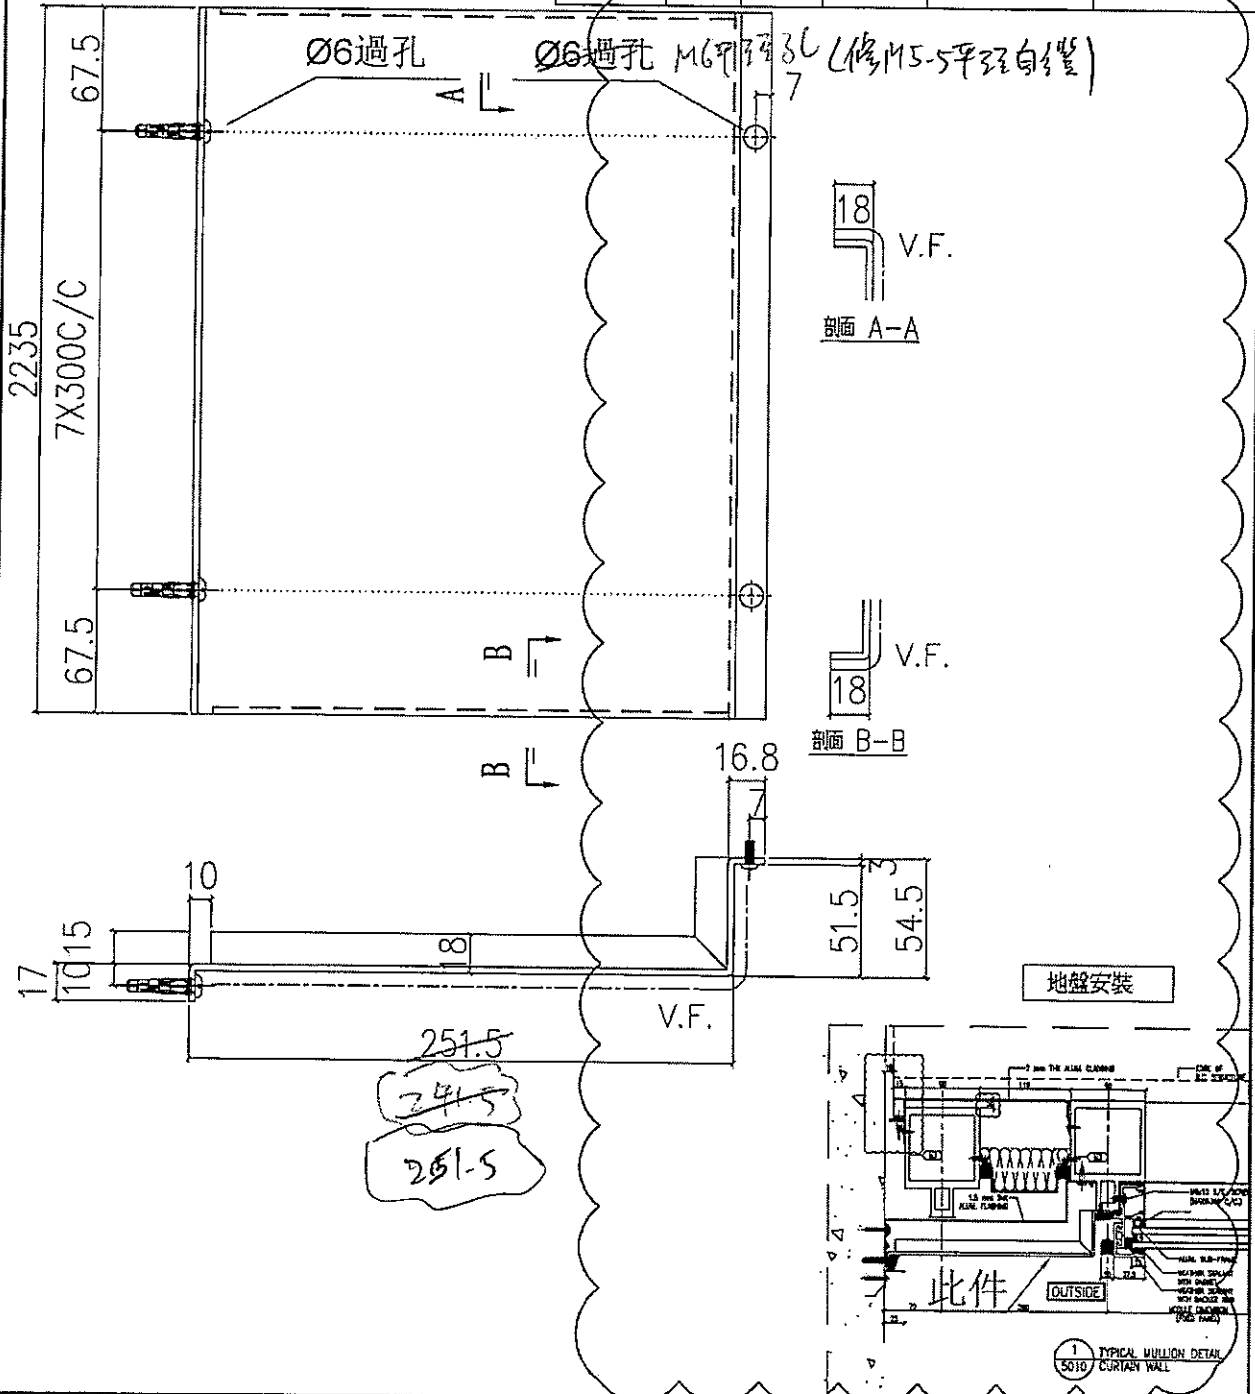

名稱	室外收口件拆圖	制圖	鞠章芳	2019.4.15	修改	A
材料	3mm鋁	復核	謝永林	2019.4.20	日期	2019.10.17
顏色	UCT803649 FXL-3	批准			圖號	APB-H02a




美特鋁質 有限公司  
MIDI Aluminium Fabricator Ltd.

工程號 J-837 地盤 觀塘裕民坊

依據EI/0282 G版修改

物料編號	總層	每層	總數量	使用位置	樓層
APB-H02R	35	1	35	T1CW G-1	10~26F,27~49F
APB-H02R	39	1	39	T2CWC-2	10~26F,27~53F
APB-H02R	39	1	39	T2CWA-1	10~26F,27~53F
APB-H02R	39	1	39	T2CWM-2	10~26F,27~53F
APB-H02R	37	1	37	T3CW E-1	10~26F,27~51F
APB-H02R	37	1	37	T3CW A-1	10~26F,27~51F
APB-H02R	35	1	35	T5CW N-1	10~26F,27~49F
APB-H02R	35	1	35	T5CW L-1	10~26F,27~49F
APB-H02R	35	1	35	T5CW H-2	10~26F,27~49F
APB-H02R	10	1	10	T5CW C-1	10~21F
合計			341		

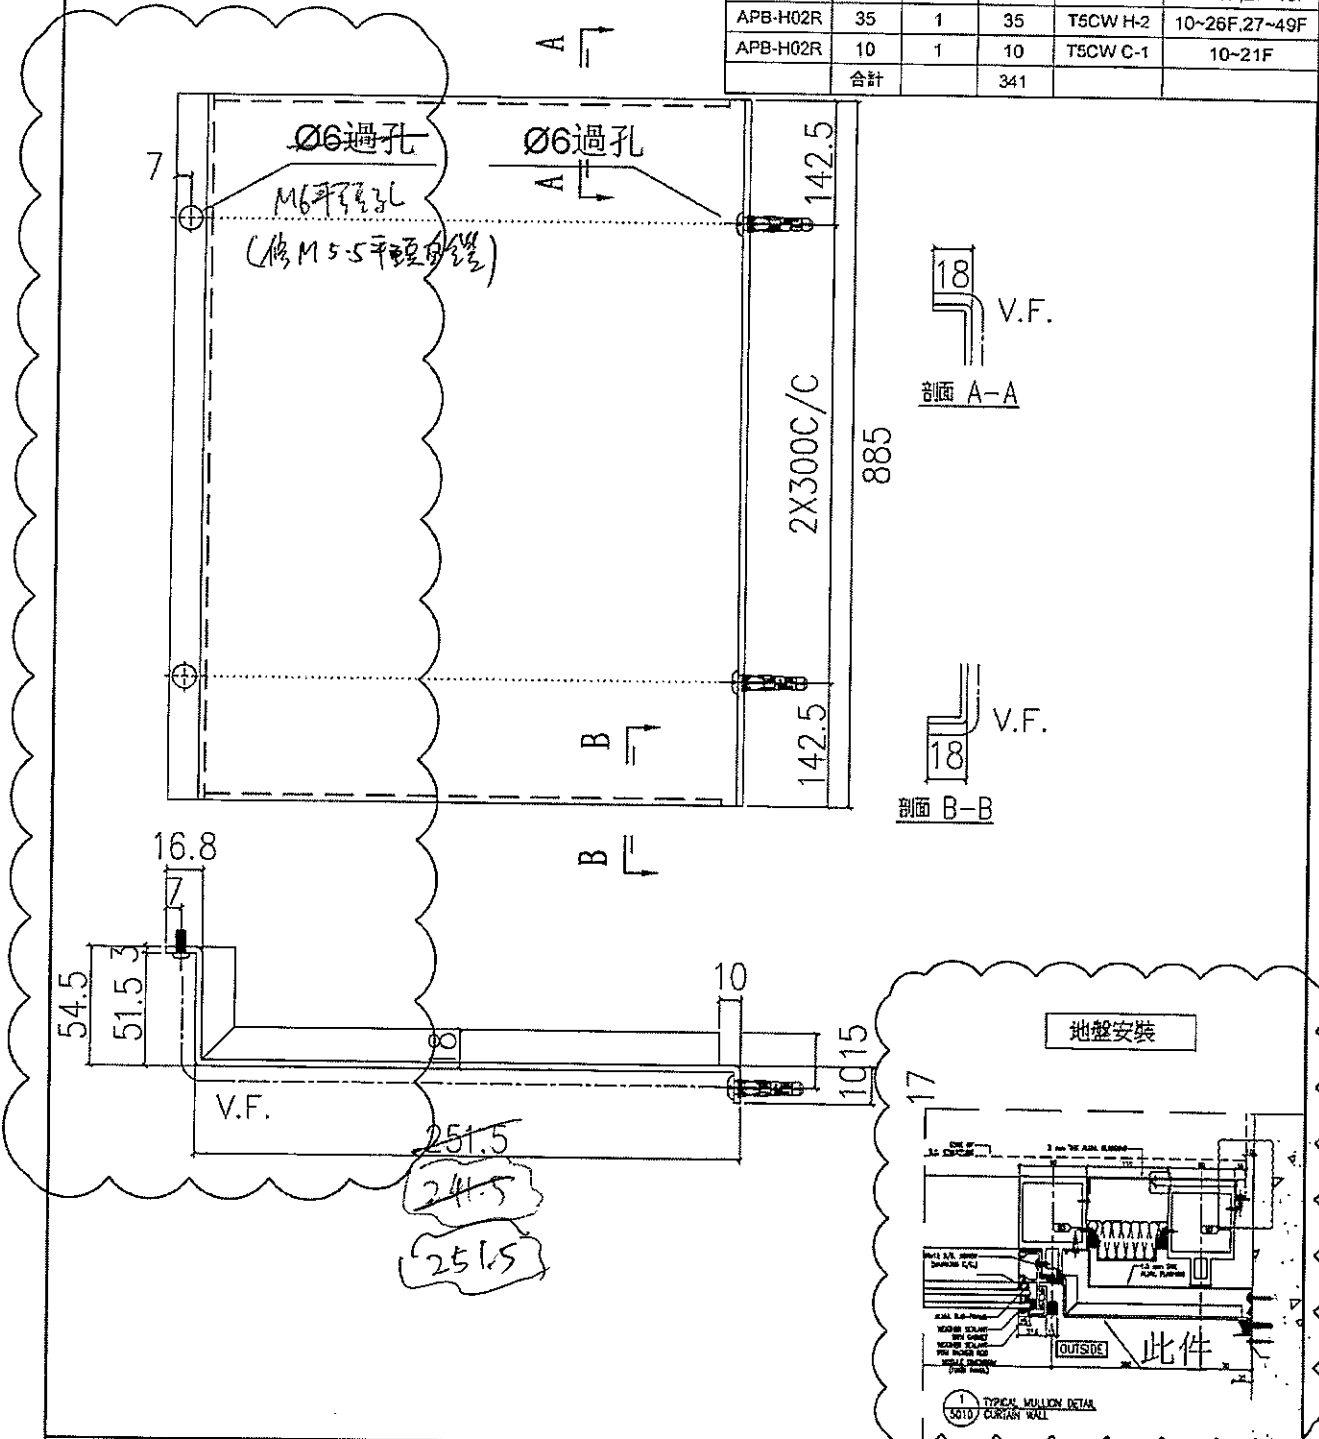

名稱	室外收口件拆圖	制圖	鞠章芳	2019.4.15	修改	A	
材料	3mm鋁	復核	謝永林	2019.4.20	日期	2019.10.17	
顏色	UCT803649 FXL-3	批准			圖號	APB-H02R	




美特鋁質 有限公司  
MIDI Aluminium Fabricator Ltd.

工程號 J-837 地盤 觀塘裕民坊

依據EI/0282 G版修改

物料編號	總層	每層	總數量	使用位置	樓層
APB-H02aR	34	1	34	T1CW G-1	10~26F,28~49F
APB-H02aR	38	1	38	T2CWC-2	10~26F,28~53F
APB-H02aR	38	1	38	T2CWA-1	10~26F,28~53F
APB-H02aR	38	1	38	T2CWM-2	10~26F,28~53F
APB-H02aR	36	1	36	T3CW E-1	10~26F,28~51F
APB-H02aR	36	1	36	T3CW A-1	10~26F,28~51F
APB-H02aR	34	1	34	T5CW N-1	10~26F,28~49F
APB-H02aR	34	1	34	T5CW L-1	10~26F,28~49F
APB-H02aR	34	1	34	T5CW H-2	10~26F,28~49F
APB-H02aR	10	1	10	T5CW C-1	10~21F
合計			332		

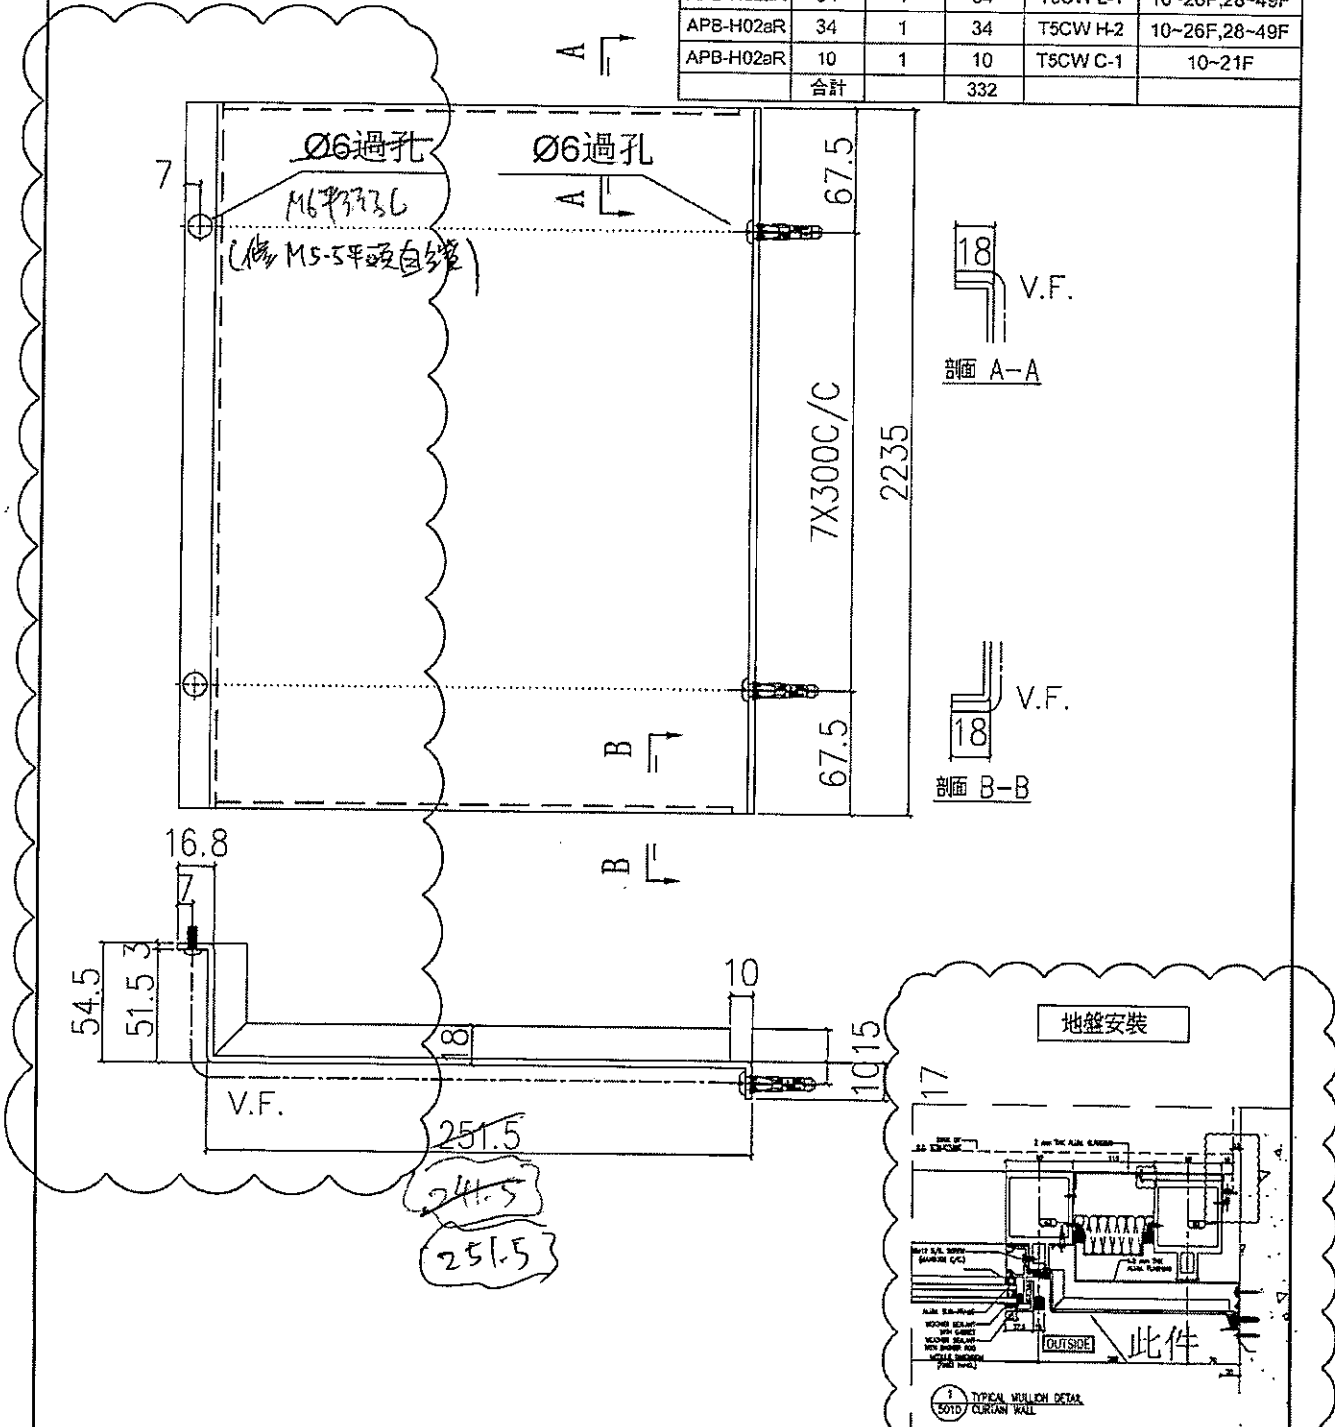

名稱	室外收口件拆圖	制圖	鞠章芳	2019.4.15	修改	A	
材料	3mm鋁	復核	謝永林	2019.4.20	日期	2019.10.17	
顏色	UCT803649 FXL-3	批准			圖號	APB-H02aR	




美特鋁質 有限公司  
MIDI Aluminium Fabricator Ltd.

工程號 J-837 地盤 觀塘裕民坊

依據EI/0282 G版修改

物料編號	總層	每層	總數量	使用位置	樓層
APB-H02b	1	1	1	T1CW D-1	27F
APB-H02b	1	1	1	T1CW C-1	27F
APB-H02b	1	1	1	T1CW H-2	27F
APB-H02b	1	1	1	T2CWC-2	27F
APB-H02b	1	1	1	T2CWB-2	27F
APB-H02b	1	1	1	T3CW B-2	27F
APB-H02b	1	1	1	T5CW M-2	27F
APB-H02b	1	1	1	T5CW C-1	27F
合計			7		

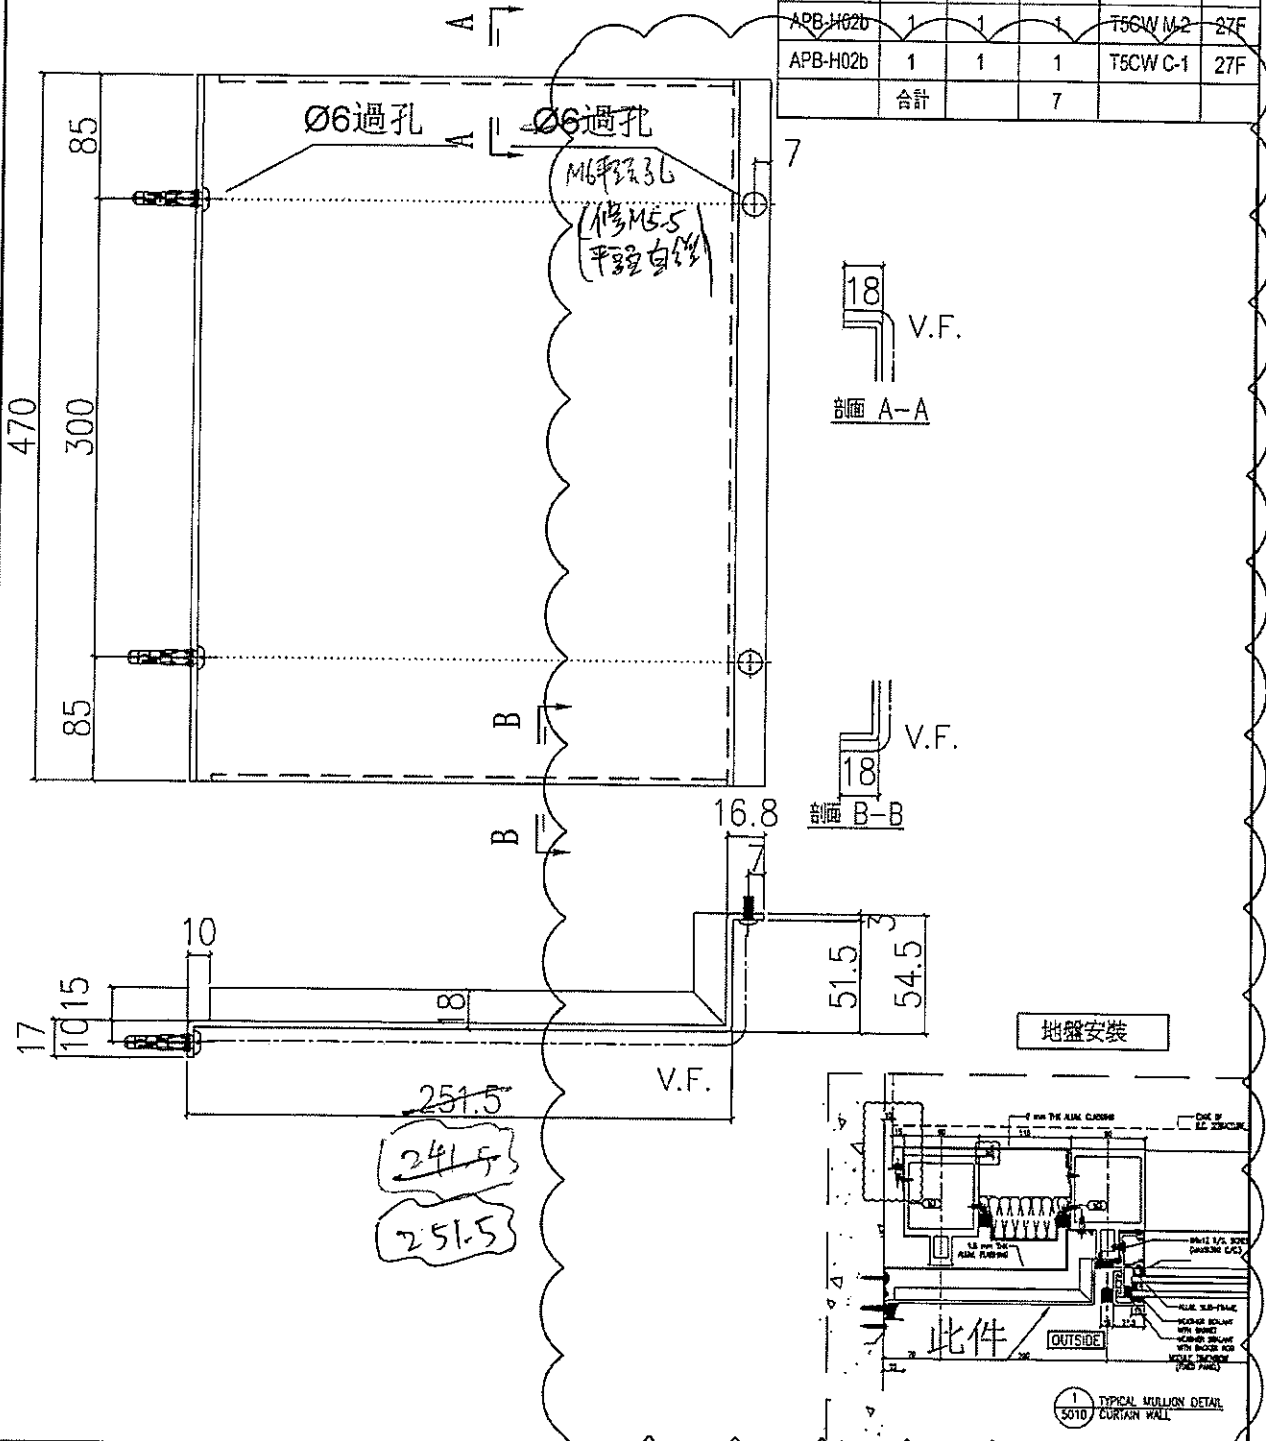

名稱	室外收口件拆圖	制圖	鞠章芳	2019.4.15	修改	A	
材料	3mm鋁	復核	謝永林	2019.4.20	日期	2019.10.17	
顏色	UCT803649 FXL-3	批准			圖號	APB-H02b	




美特鋁質 有限公司  
MIDI Aluminium Fabricator Ltd.

工程號 J-837 地盤 觀塘裕民坊

依據EI/0282 G版修改

物料編號	總層	每層	總數量	使用位置	樓層
APB-H02bR	1	1	1	T1CW G-1	27F
APB-H02bR	1	1	1	T2CWC-2	27F
APB-H02bR	1	1	1	T2CWA-1	27F
APB-H02bR	1	1	1	T2CWM-2	27F
APB-H02bR	1	1	1	T3CW E-1	27F
APB-H02bR	1	1	1	T3CW A-1	27F
APB-H02bR	1	1	1	T5CW N-1	27F
APB-H02bR	1	1	1	T5CW L-1	27F
APB-H02bR	1	1	1	T5CW H-2	27F
合計			9		

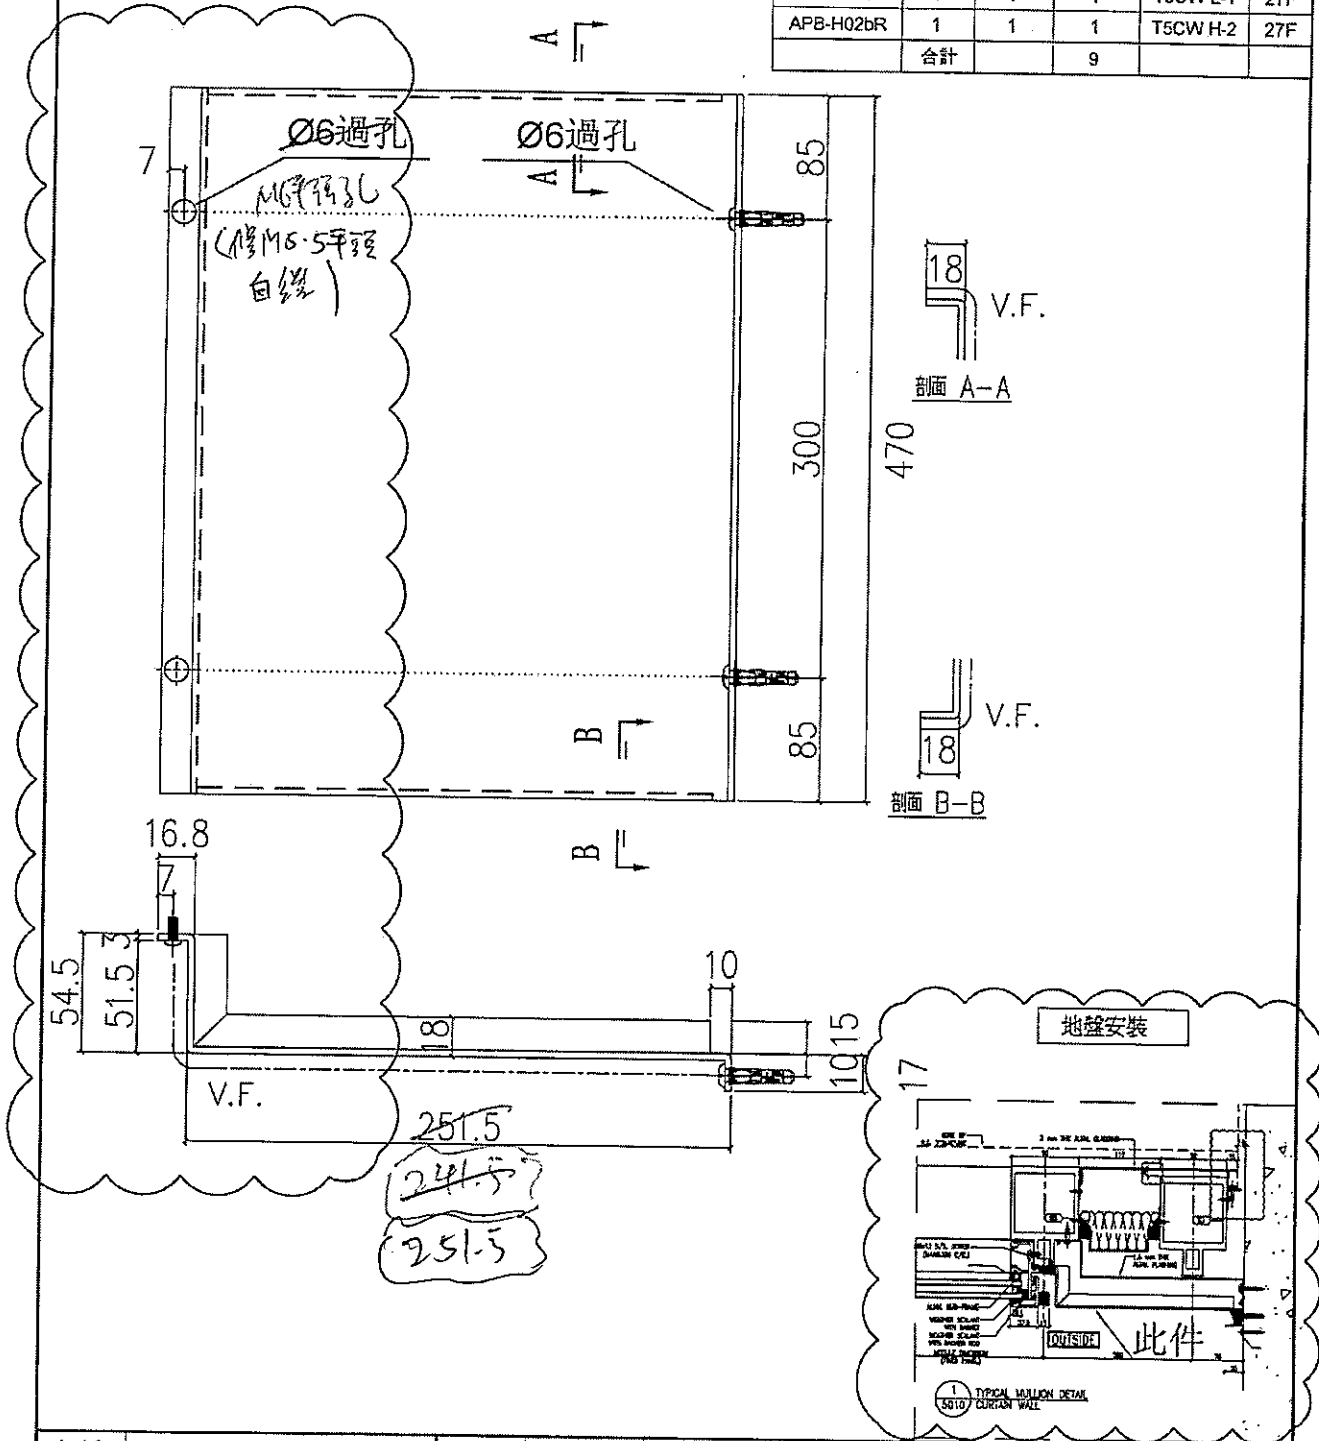

名稱	室外收口件拆圖	制圖	鞠章芳	2019.4.15	修改	A	
材料	3mm鋁	復核	謝永林	2019.4.20	日期	2019.10.17	
顏色	UCT803649 FXL-3	批准			圖號	APB-H02bR	




美特鋁質 有限公司  
MIDI Aluminium Fabricator Ltd.

工程號 J-837 地盤 觀塘裕民坊

依據EI/0282 G版修改

物料編號	總層	每層	總數量	使用位置	樓層
APB-H02c	1	1	1	T1CW D-1	27F
APB-H02c	1	1	1	T1CW C-1	27F
APB-H02c	1	1	1	T1CW H-2	27F
APB-H02c	1	1	1	T2CWC-2	27F
APB-H02c	1	1	1	T2CWB-2	27F
APB-H02c	1	1	1	T3CW B-2	27F
APB-H02c	1	1	1	T5CW M-2	27F
APB-H02c	1	1	1	T5CW C-1	27F
合計			7		

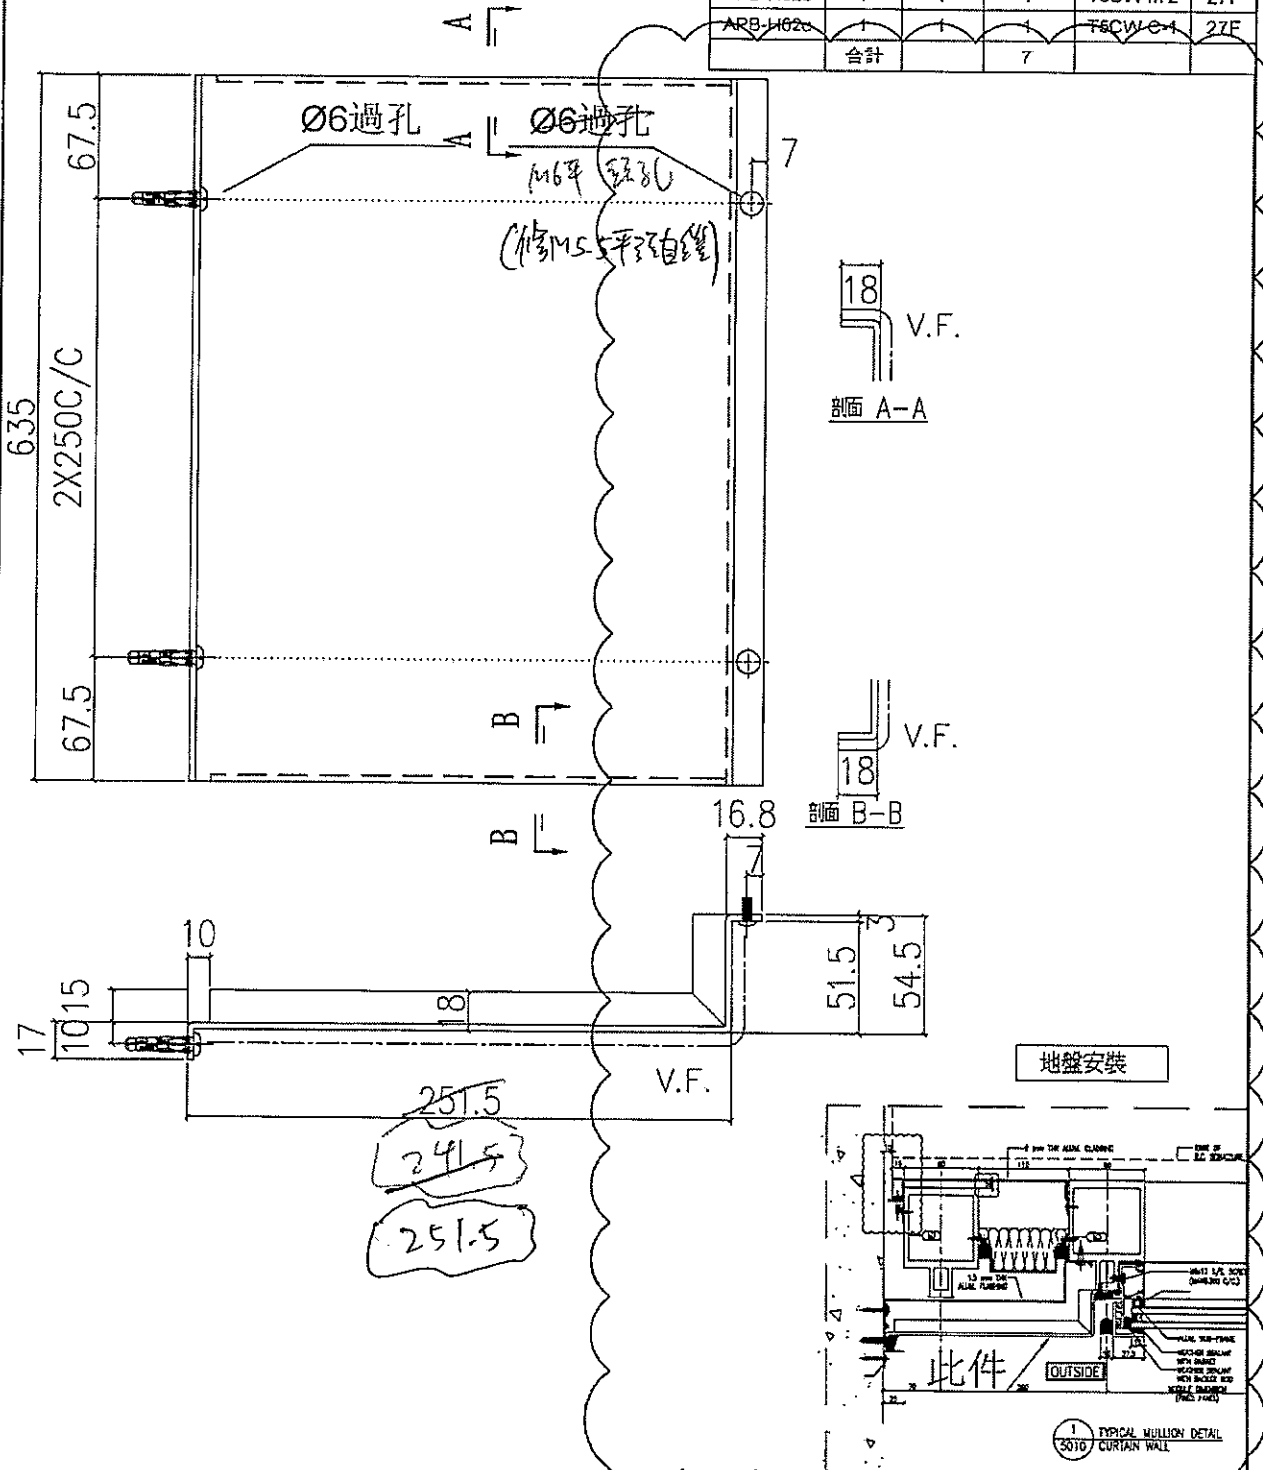

名稱	室外收口件拆圖	制圖	鞠章芳	2019.4.15	修改	A
材料	3mm鋁	復核	謝永林	2019.4.20	日期	2019.10.17
顏色	UCT803649 FXL-3	批准			圖號	APB-H02c




美特鋁質 有限公司  
MIDI Aluminium Fabricator Ltd.

工程號 J-837 地盤 觀塘裕民坊

依據EI/0282 G版修改

物料編號	總層	每層	總數量	使用位置	樓層
APB-H02cR	1	1	1	T1CW G-1	27F
APB-H02cR	1	1	1	T2CWC-2	27F
APB-H02cR	1	1	1	T2CWA-1	27F
APB-H02cR	1	1	1	T2CWM-2	27F
APB-H02cR	1	1	1	T3CW E-1	27F
APB-H02cR	1	1	1	T3CW A-1	27F
APB-H02cR	1	1	1	T5CW N-1	27F
APB-H02cR	1	1	1	T5CW L-1	27F
APB-H02cR	1	1	1	T5CW H-2	27F
合計			9		

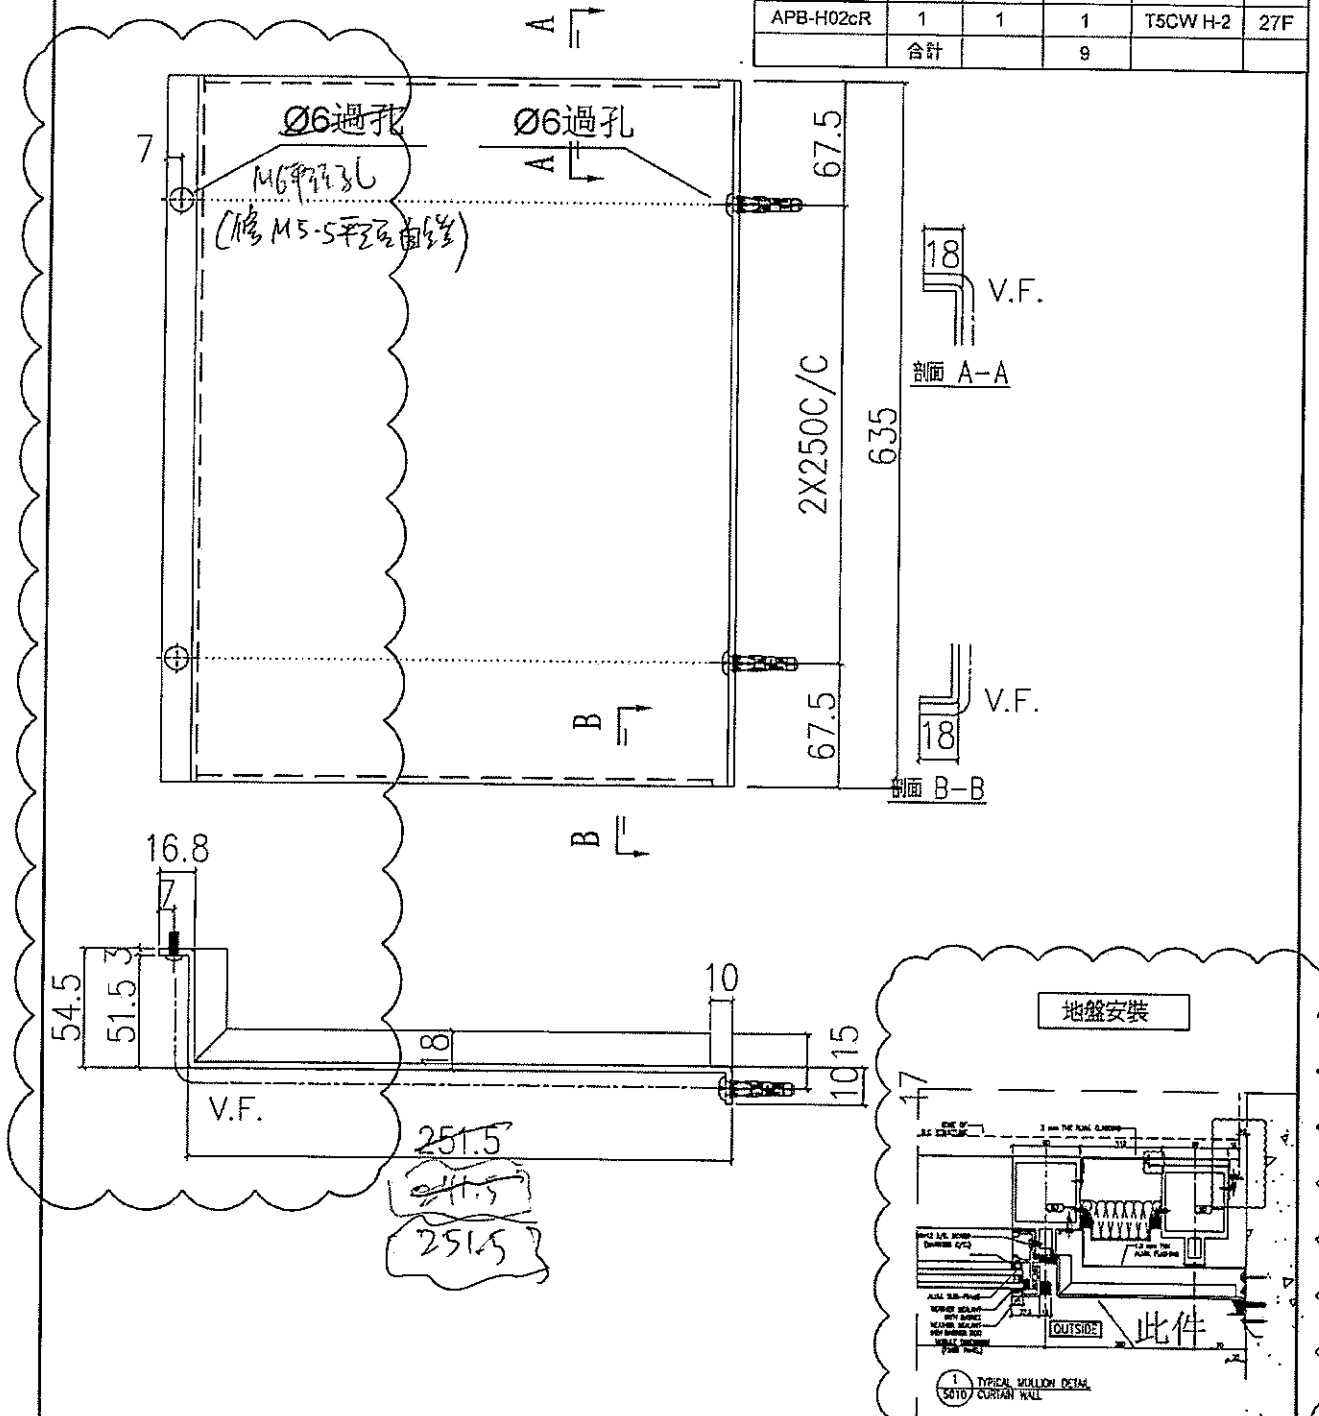

名稱	室外收口件拆圖	制圖	鞠章芳	2019.4.15	修改	A
材料	3mm鋁	復核	謝永林	2019.4.20	日期	2019.10.17
顏色	UCT803649 FXL-3	批准			圖號	APB-H02cR