



工程指示 / 要求簡箋(E.I.)

工程指示編號：EI / 0518 / 19

修改版次：B

工程編號：J - 837

工程名稱：觀塘裕民坊

工程項目：幕牆 大貨企橫(T3)(26,28/F)(不連層款)

收件人：生統/ 永林

發件人：Eric Liu

日期：29/05/2019

要求提供 / 確認 事項：

- |                                    |                                     |                               |
|------------------------------------|-------------------------------------|-------------------------------|
| <input type="checkbox"/> 初步鋁料 B.M. | <input type="checkbox"/> 加工拆圖，然後生產  | <input type="checkbox"/> 尺寸表  |
| <input type="checkbox"/> 正式鋁料 B.M. | <input type="checkbox"/> 技術上資料 / 指示 | <input type="checkbox"/> 報價   |
| <input type="checkbox"/> 配件 B.M.   | <input type="checkbox"/> 樣辦或貨品說明書   | <input type="checkbox"/> 分判合約 |
| <input type="checkbox"/> 其他：_____  |                                     |                               |

內容：

請按加工圖生產幕牆鋁料送到地盤安裝(T3)(26-28/F)(斷層款)

B版：因 27/F 企料鋁角阻裝鐵碼，此版刪除鋁角 (修背板只用其餘 3 邊)

1) 分座包裝出貨

2) 由隔火層後(28/F)開始，趟門框要跟企橫出貨

3) 後做位可生產，但暫不出貨(跟 EI0087)

謝謝！

請在 2019/ 6/ 3 前完成上列要求。

附： 2 頁圖登，3 頁加工圖

以上項目為：

- 原合約工程包                       原合約工程加 / 減賬                       新工程報價

原因：-

分發東莞各部門：

- ( ) 生產技術總監  連附件    ( / ) 技術部  連附件    ( ) 生產部  連附件    ( ) 機械設計部  連附件  
 ( ) 採購部  連附件    ( / ) 生產統籌部  連附件  
 ( ) 質檢部  連附件    ( ) 會計部  連附件    ( ) 報關組  連附件    ( ) 其他 楊榮輝  連附件

分發其他分判：

- ( ) 王禮秋  連附件

分發香港各部門：

- ( ) 行政部  連附件    ( ) 會計部  連附件    ( ) 統籌部  連附件    ( / ) 工程部地盤科文  連附件  
 ( ) 採購部  連附件    ( ) QS 部  連附件    ( ) 維修部  連附件    ( ) 其他 \_\_\_\_\_  連附件

傳遞編號：

HK1265 /19

發件人簽署：

項目經理簽署：





美特鋁質 有限公司  
MIDI Aluminium Fabricator Ltd.

工程號

J-837





地盤

觀塘裕民坊

左靠牆(梗窗)

\*請用A3紙打印

數量	位置	樓層
2	T3CW-A-1	27F
1	T3CW-C-1	27F
1	T3CW-C-2	27F
1	T3CW-D-1	27F
2	T3CW-E-1	27F
1	T3CW-F-1	27F
1	T3CW G 1	27F
1	T3CW L 1	27F
1	T3CW L 2	27F

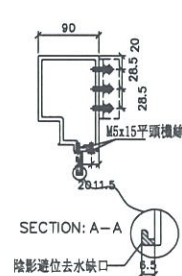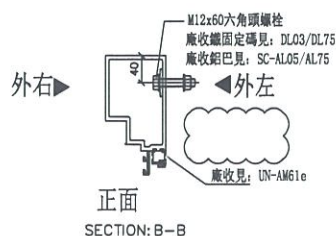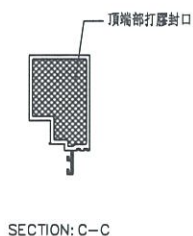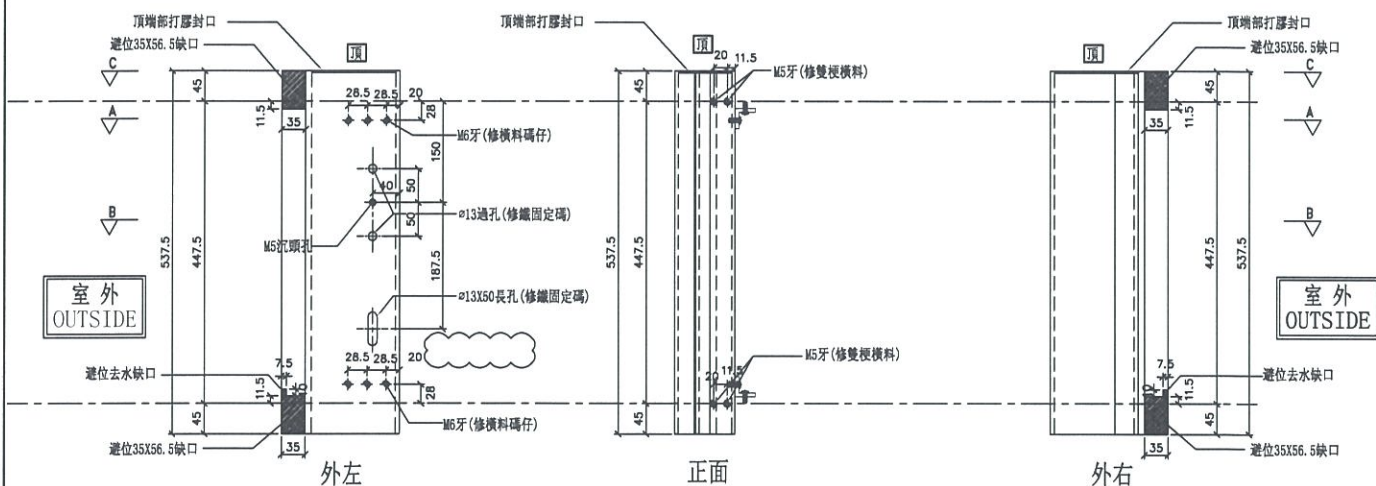

名稱	生梗企	制圖	WX	2019. 04. 10	修改	A		
材料	X85546	復核	HH	2019. 04. 16	日期	2019.05.28		
顏色	EC-DG-S332054 (3塗)	批準			圖號	G-MS799		




美特鋁質 有限公司  
MIDI Aluminium Fabricator Ltd.


工程號 J-837 地盤 觀塘裕民坊

數量	位置	樓層
2	T3CW-B-2	27F
1	T3CW-D-1	27F
1	T3CW-F-1	27F
1	T3CW G 1	27F
1	T3CW-H-1	27F
1	T3CW-H-2	27F
1	T3CW-J-1	27F
1	T3CW J 2	27F
1	T3CW K 1	27F
1	T3CW-K-2	27F
1	T3CW-M-1	27F
1	T3CW M 2	27F

左靠牆(梗窗) \*請用A3紙打印

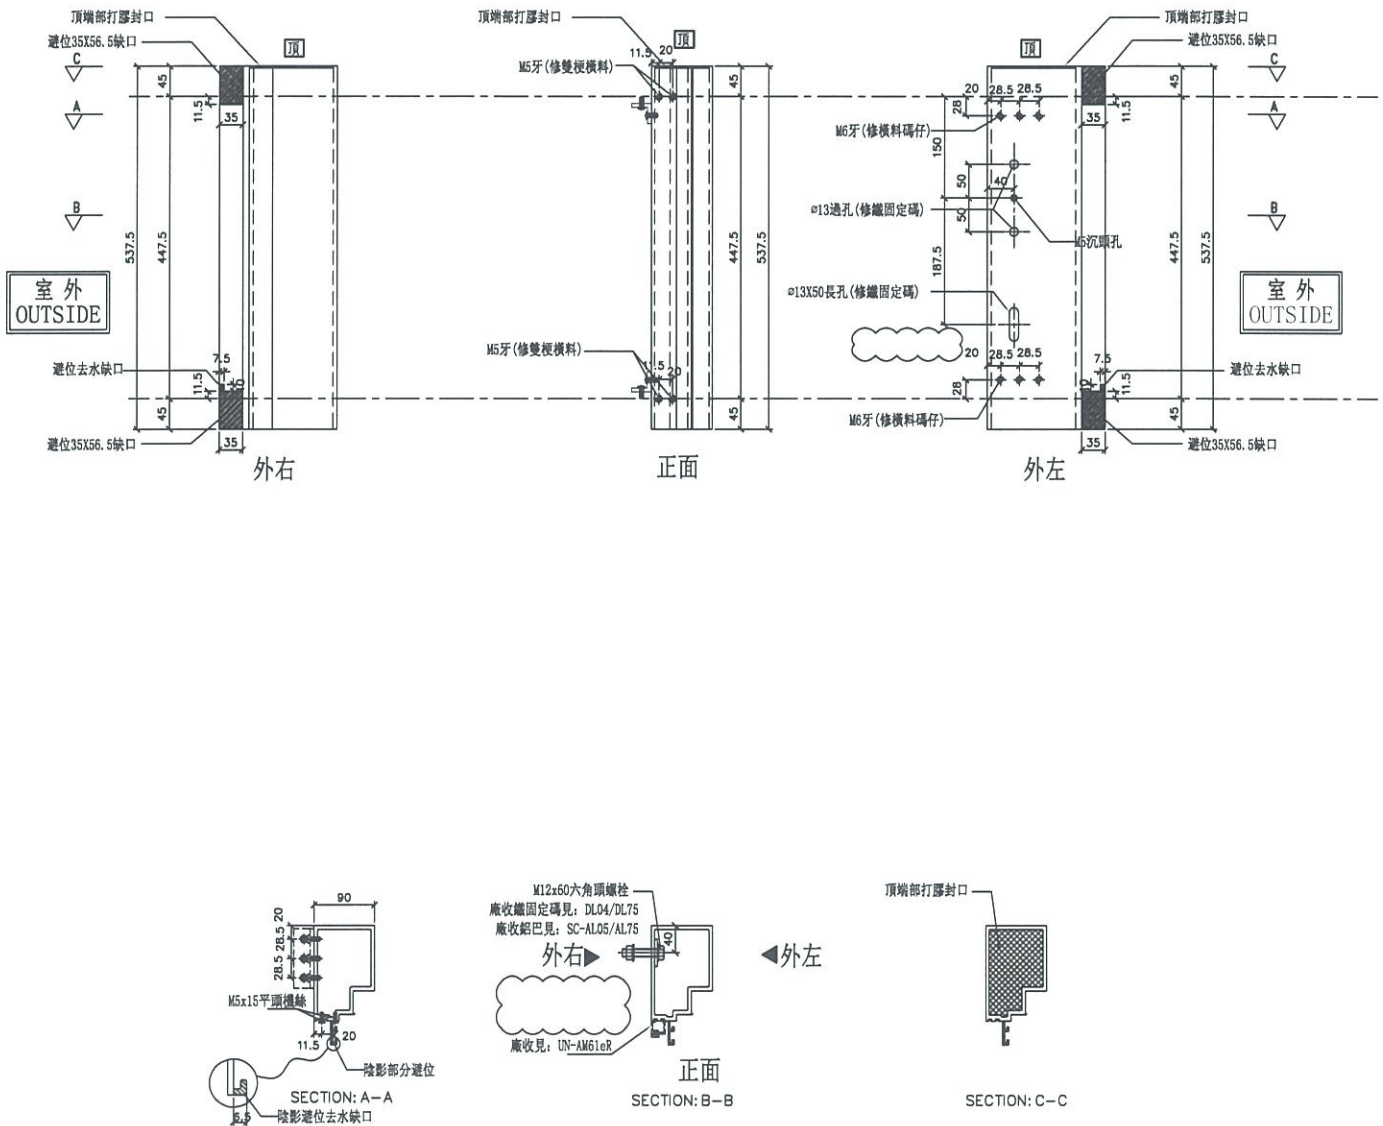

名稱	生梗企	制圖	WX	2019.04.10	修改	A		
材料	X85546	復核	HH	2019.04.16	日期	2019.05.28		
顏色	EC-DG-S332054 (3塗)	批准			圖號	G-MS799R		

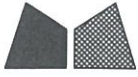


美特鋁質 有限公司  
MIDI Aluminium Fabricator Ltd.

數量	位置	樓層
1	T3CW-H-2	26F

工程號 J-837 地盤 觀塘裕民坊

左轉角梗窗右轉角SD梗 \*請用A3紙打印

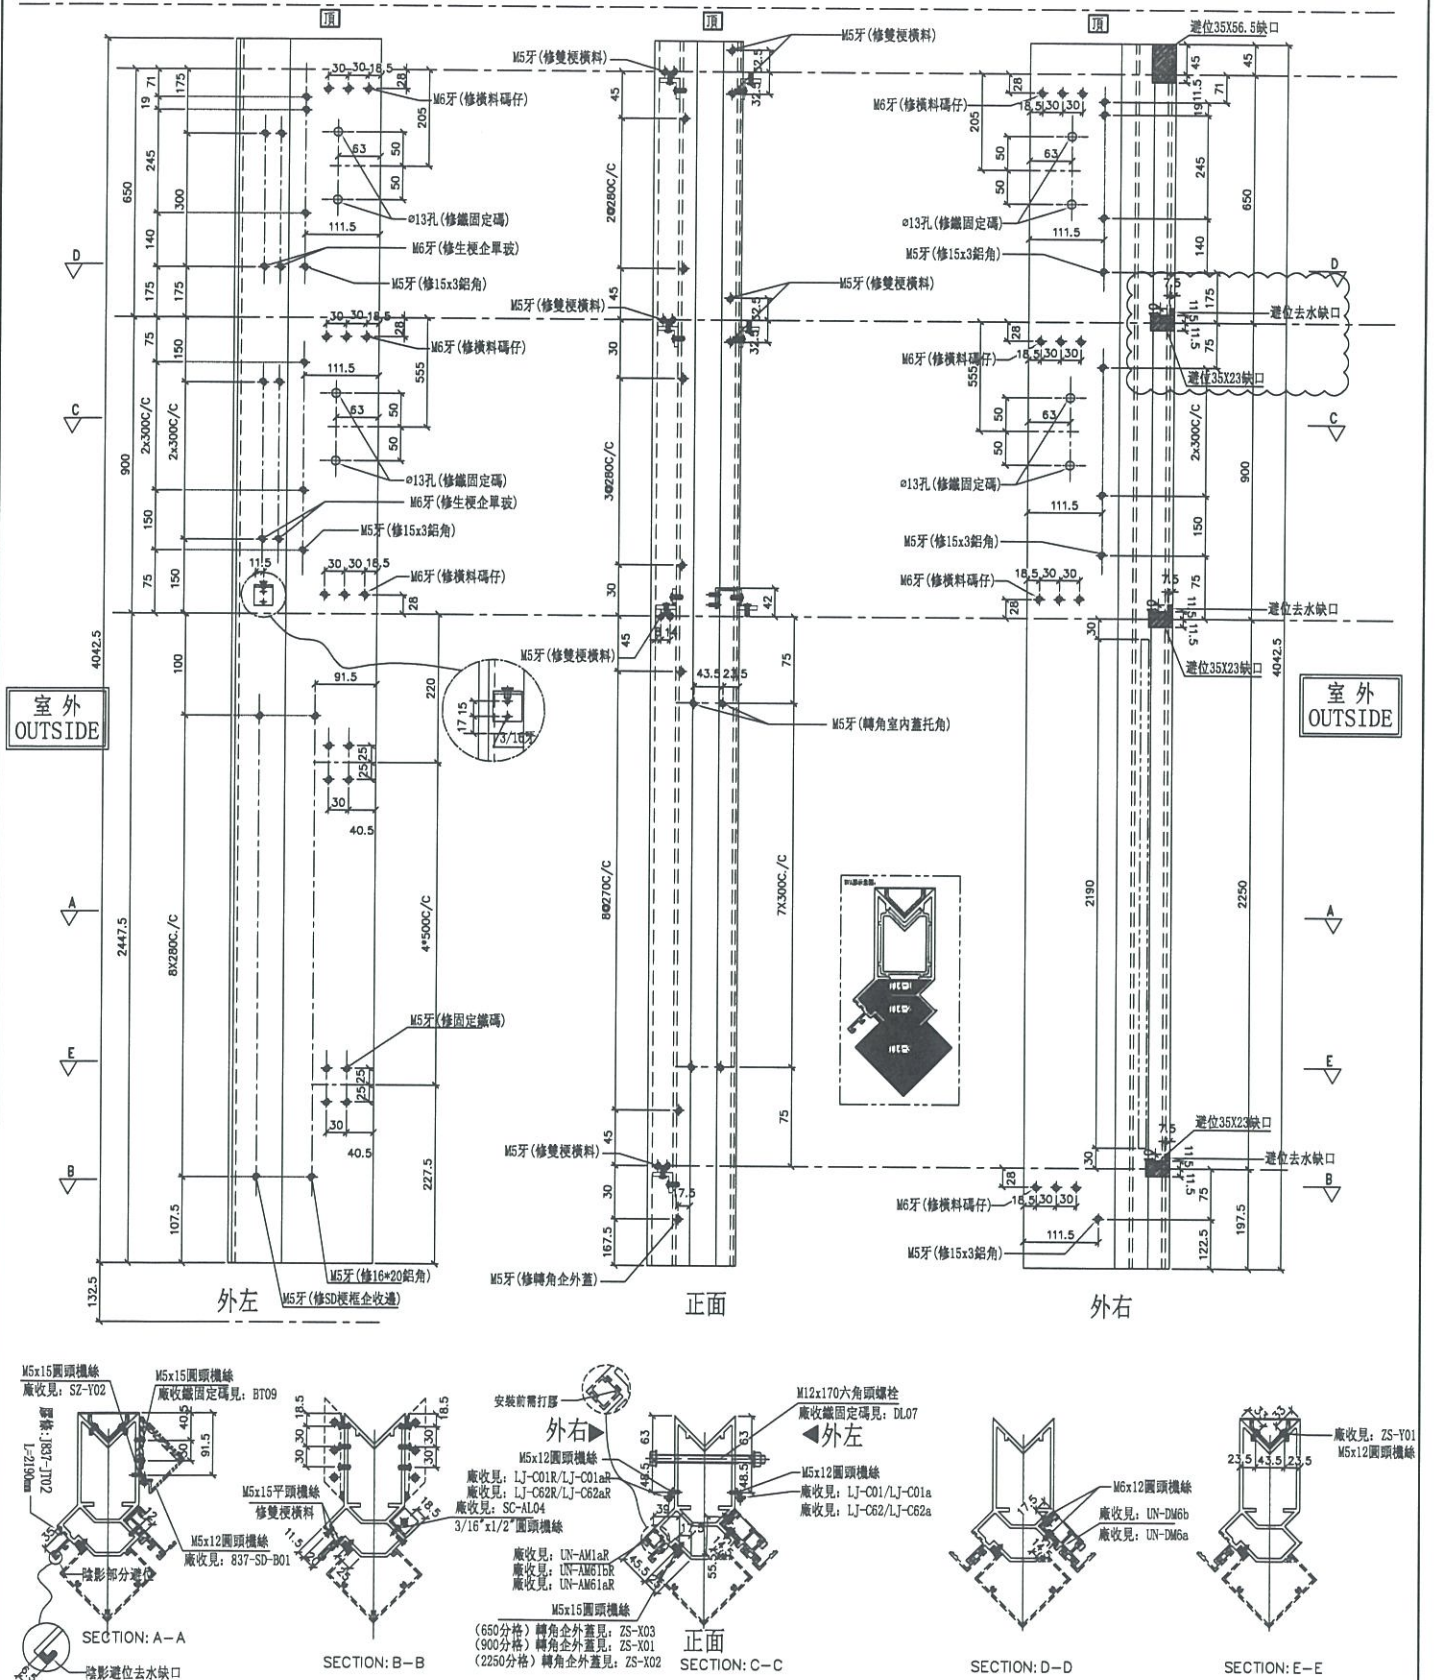

名稱	轉角企	制圖	陳俊賢	2018.12.11	修改	A	B
材料	X85549	復核	謝永林	2019.03.20	日期	2019.05.20	2019.5.28
顏色	EC-DG-S332054 (3塗)	批準			圖號	SD-MR601Z	