

工程指示 / 要求簡箋(E.I.)

工程指示編號：EI / 0519 / 19

修改版次：D

工程編號：J - 837

工程名稱：觀塘裕民坊

工程項目：幕牆 大貨企橫(T1)(26,28/F)(不連層款)

收件人：生統/ 永林

發件人：Eric Liu

日期：06/06/2019

要求提供 / 確認 事項：

- | | | |
|------------------------------------|-------------------------------------|-------------------------------|
| <input type="checkbox"/> 初步鋁料 B.M. | <input type="checkbox"/> 加工拆圖，然後生產 | <input type="checkbox"/> 尺寸表 |
| <input type="checkbox"/> 正式鋁料 B.M. | <input type="checkbox"/> 技術上資料 / 指示 | <input type="checkbox"/> 報價 |
| <input type="checkbox"/> 配件 B.M. | <input type="checkbox"/> 樣辦或貨品說明書 | <input type="checkbox"/> 分判合約 |
| <input type="checkbox"/> 其他：_____ | | |

內容：

請按加工圖生產幕牆鋁料送到地盤安裝(T1)(26-28/F)(斷層款)

D 版: 拆圖有誤，修改轉角位單玻插線長度

1) 分座包裝出貨

2) 由隔火層後(28/F)開始，趟門框要跟企橫出貨

3) 後做位可生產，但暫不出貨(跟 EI0087)

謝謝！

請在 2019/ 6 / 15 前完成上列要求。

附： 1 頁，3 頁加工圖

以上項目為：

- 原合約工程包 原合約工程加 / 減賬 新工程報價

原因：-

分發東莞各部門：

- () 生產技術總監 連附件 () 技術部 連附件 *永林* () 生產部 連附件 () 機械設計部 連附件
 () 採購部 連附件 () 生產統籌部 連附件 *梅*
 () 質檢部 連附件 () 會計部 連附件 () 報關組 連附件 () 其他 楊榮輝 連附件

分發其他分判：

- () 王禮秋 連附件

分發香港各部門：

- () 行政部 連附件 () 會計部 連附件 () 統籌部 連附件 () 工程部地盤科文 連附件
 () 採購部 連附件 () QS 部 連附件 () 維修部 連附件 () 其他 _____ 連附件

傳遞編號：

HK 1338 / 19

發件人簽署：

項目經理簽署：

Eric Liu
PP

<h1 style="font-size: 2em;">工作聯絡單</h1>	表格編號		MIDI QR-006	
	版本	A	頁碼	1/1

文件編號	T-1770	發出日期	2019.05.31
發文部門	工程技術部	頁數	1+3

受文部門：

東莞工廠：
 葉生
 積哥
 工程部 *存档*
技術部
 質檢部
 生產部

倉務部
 採購部
 行政部
 財務部
 生產統籌部

香港公司：
 繆生
 施哥
 胡哥 *Eric Lam*
FranKie
 Maggie
 林哥


文件類型

急件
 密件
 請批示
 請回覆
 請處理
 請傳閱

文件主題

√837 T1座 26F-28F 非連接件扣圖修改(原圖:0519)

修改T1座 26F-28F 非連接件·轉角位單邊線尺寸。
 尺寸減短請安排加工，謝謝！



發文人	謝永林	審核人		批准人	
-----	-----	-----	---	-----	--

圖則登記表 DRAWING REGISTER									
工程名稱 Project Title: 觀塘裕民坊(T1座)26F~28F斷接位		年 月 日	接收日期 Receiving Date (適用於客戶圖則)						
框架式幕墙 (主企+主橫+部分小配料拆圖)									
工程編號 Project No: J-837									
分發予 Distributed To		年 月 日	發出日期 Issued Date						
			19	19					
			4	5					
		28	31						
圖則編號 Drg. No.		年 月 日	修訂編號 Revision No.						
圖則名稱 Drawing Title									
UN-EHC80	單玻插線		357	-	A				
UN-EHC80a	單玻插線	366	-	A					



美特鋁質有限公司
MIDI Aluminium Fabricator Ltd.





工廠用

工程號 J-837 地盤 觀塘裕民坊

物料編號	L	數量	分格尺寸	使用位置	樓層
UN-EHC80	887.5	3	1075	T3CW-H-3	27F
	合計：	3			

长度错误，原长度930.5，修改为887.5

膠條长度等于铝料长度

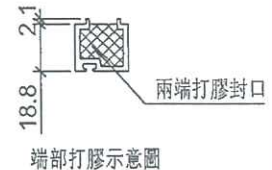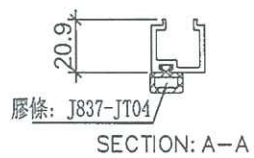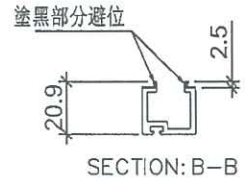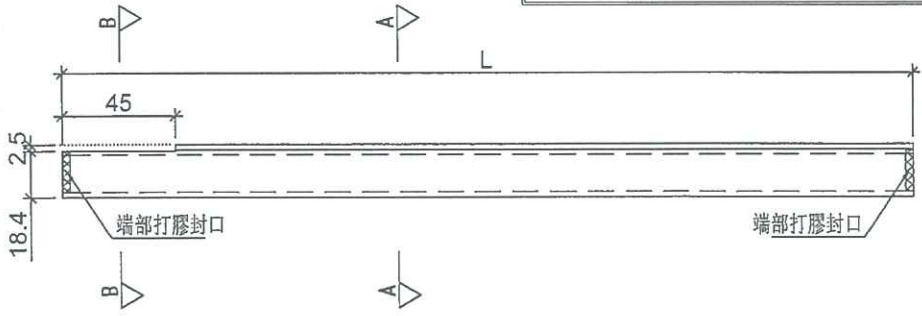

名稱	單玻插線	制圖	WX	2019.04.10	修改	A	
材料	X85560	復核	HH	2019.04.16	日期	2019.5.31	
顏色	EC-DG-S332054 (3塗)	批准			圖號	UN-EHC80	



美特鋁質有限公司
MIDI Aluminium Fabricator Ltd.





工廠用

工程號 J-837 地盤 觀塘裕民坊

物料編號	L	數量	分格尺寸	使用位置	樓層
UN-EHC80a	887.5	3	1075	T3CW-H-3	27F
	合計：	3			

长度错误，原长度930.5，修改为887.5

膠條长度等于铝料长度

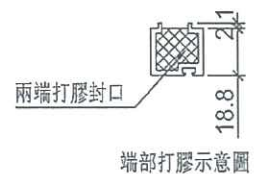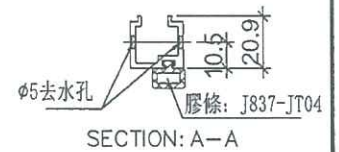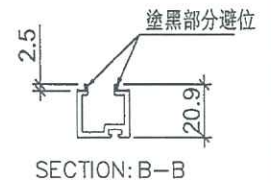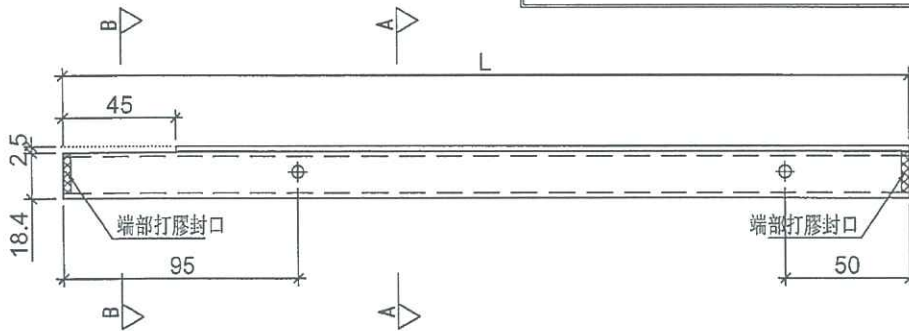

名稱	單玻插線	制圖	WX	2019.04.10	修改	A		
材料	X85560	復核	HH	2019.04.16	日期	2019.5.31		
顏色	EC-DG-S332054 (3塗)	批准			圖號	UN-EHC80a		