

工程指示 / 要求簡箋(E.I.)

工程指示編號：EI / 0520 / 19

修改版次：

工程編號：J - 837

工程名稱：觀塘裕民坊

工程項目：FD 門 T1W/F-2 安裝門弓用鋁巴及鋁角

收件人：生統

發件人：Bessie Lau

日期：02/05/2019

要求提供 / 確認 事項：

- () 初步鋁料 B.M.
- () 加工拆圖，然後生產
- () 尺寸表
- () 正式鋁料 B.M.
- () 技術上資料 / 指示
- () 報價
- () 配件 B.M.
- () 樣辦或貨品說明書
- () 分判合約
- () 其他：_____

內容：

煩請訂購門弓用鋁巴及鋁角送地盤

鋁巴 FD-AL-01: 41件

鋁角 FD-AL-02: 41件

請在 16/5/19 前完成上列要求。

附有關圖紙 / 文件：

以上項目為：

- 原合約工程包
- 原合約工程加 / 減賬
- 新工程報價

原因：-

分發東莞各部門：

- () 生產技術總監 連附件
- () 技術部 連附件
- () 生產部 連附件
- () 機械設計部 連附件
- () 採購部 連附件
- () 生產統籌部 連附件
- () 質檢部 連附件
- () 會計部 連附件
- () 報關組 連附件
- () 其他 _____ 連附件

分發香港各部門：

- () 行政部 連附件
- () 會計部 連附件
- () 統籌部 連附件
- () 工程部地盤科文 連附件
- () 採購部 連附件
- () QS 部 連附件
- () 維修部 連附件
- () 其他 _____ 連附件


傳遞編號：

HK023/19

發件人簽署：

項目經理簽署：

Handwritten signatures of Bessie Lau and the Project Manager.

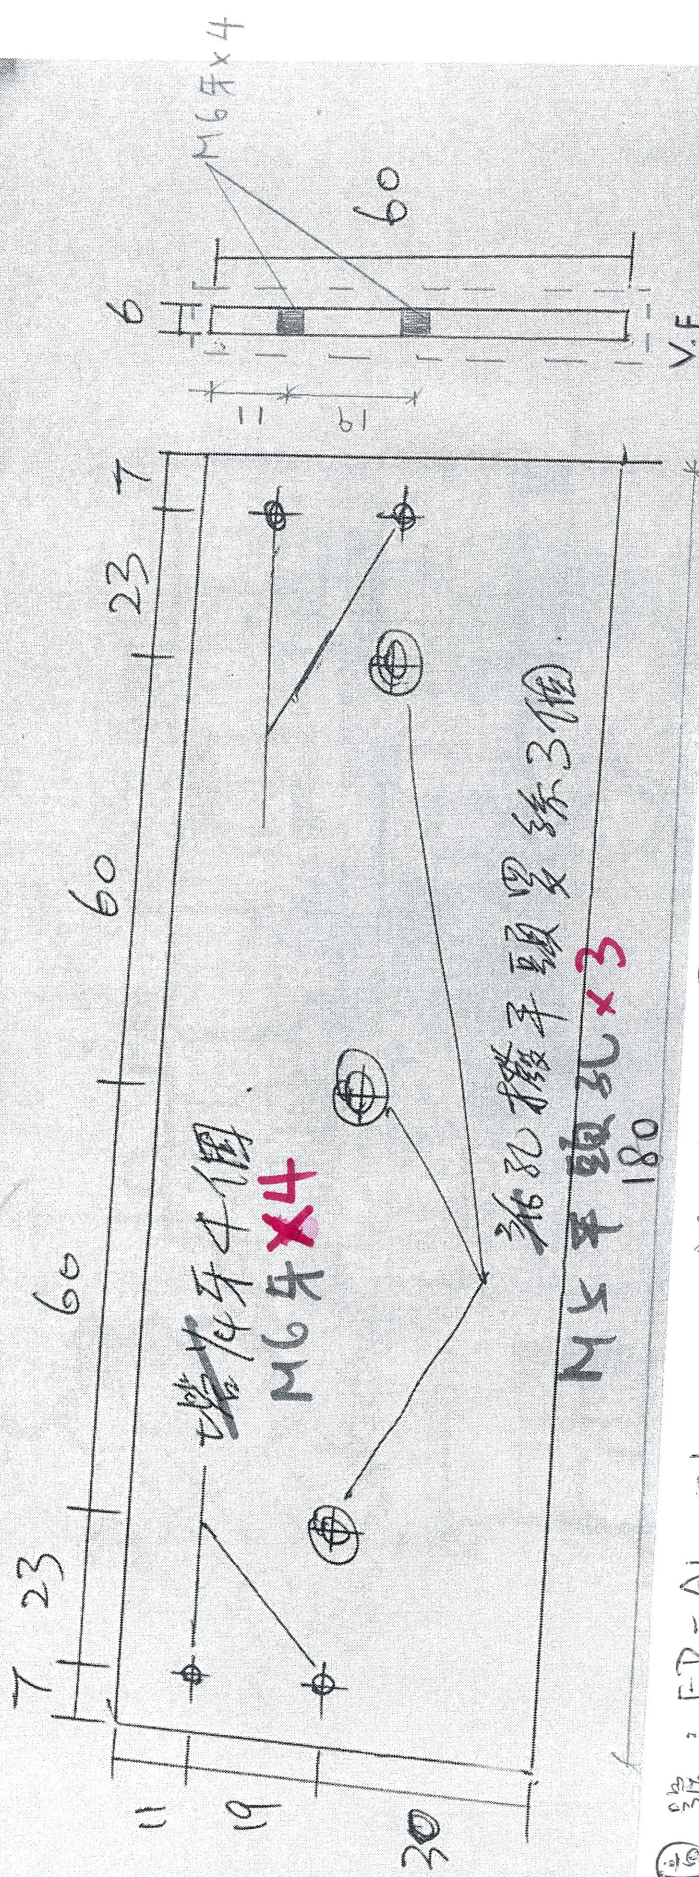

圖號: FD-AL-01 材料: 6mm厚鋁板
 180x60x6mm厚鋁扁巴

顏色: EC-DG-S332054 (3塗)

數量: 39件(實用) + 2件(後備) = 41件

使用位置: F.D. 門 T1w/F-2 用 6/F ~ 26/F 及 28/F ~ 50/F


圖號: FD-AL-02

材料: 15.88 x 15.88 x 3.18mm 厚鋁角 (A10000020) L=90mm

顏色: Mill


數量: 39件(實用)+2件(後備) = 41件

使用位置: FD的 T10/F-2 6F~26F 及 28F~50F 作

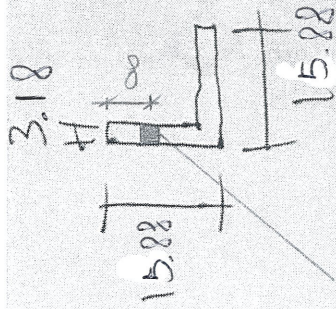

M5孔x2

(收緊毛料)

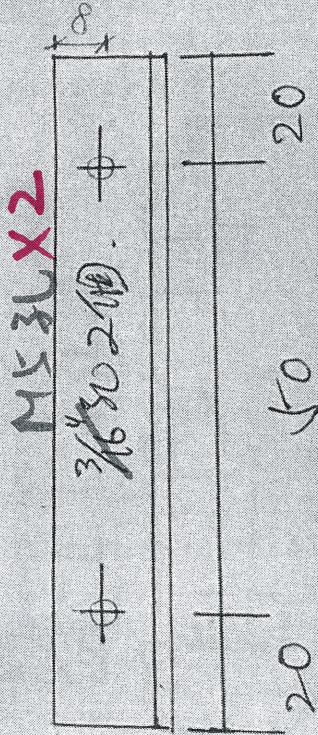


M5孔x2

3/16孔2個

20

50

20

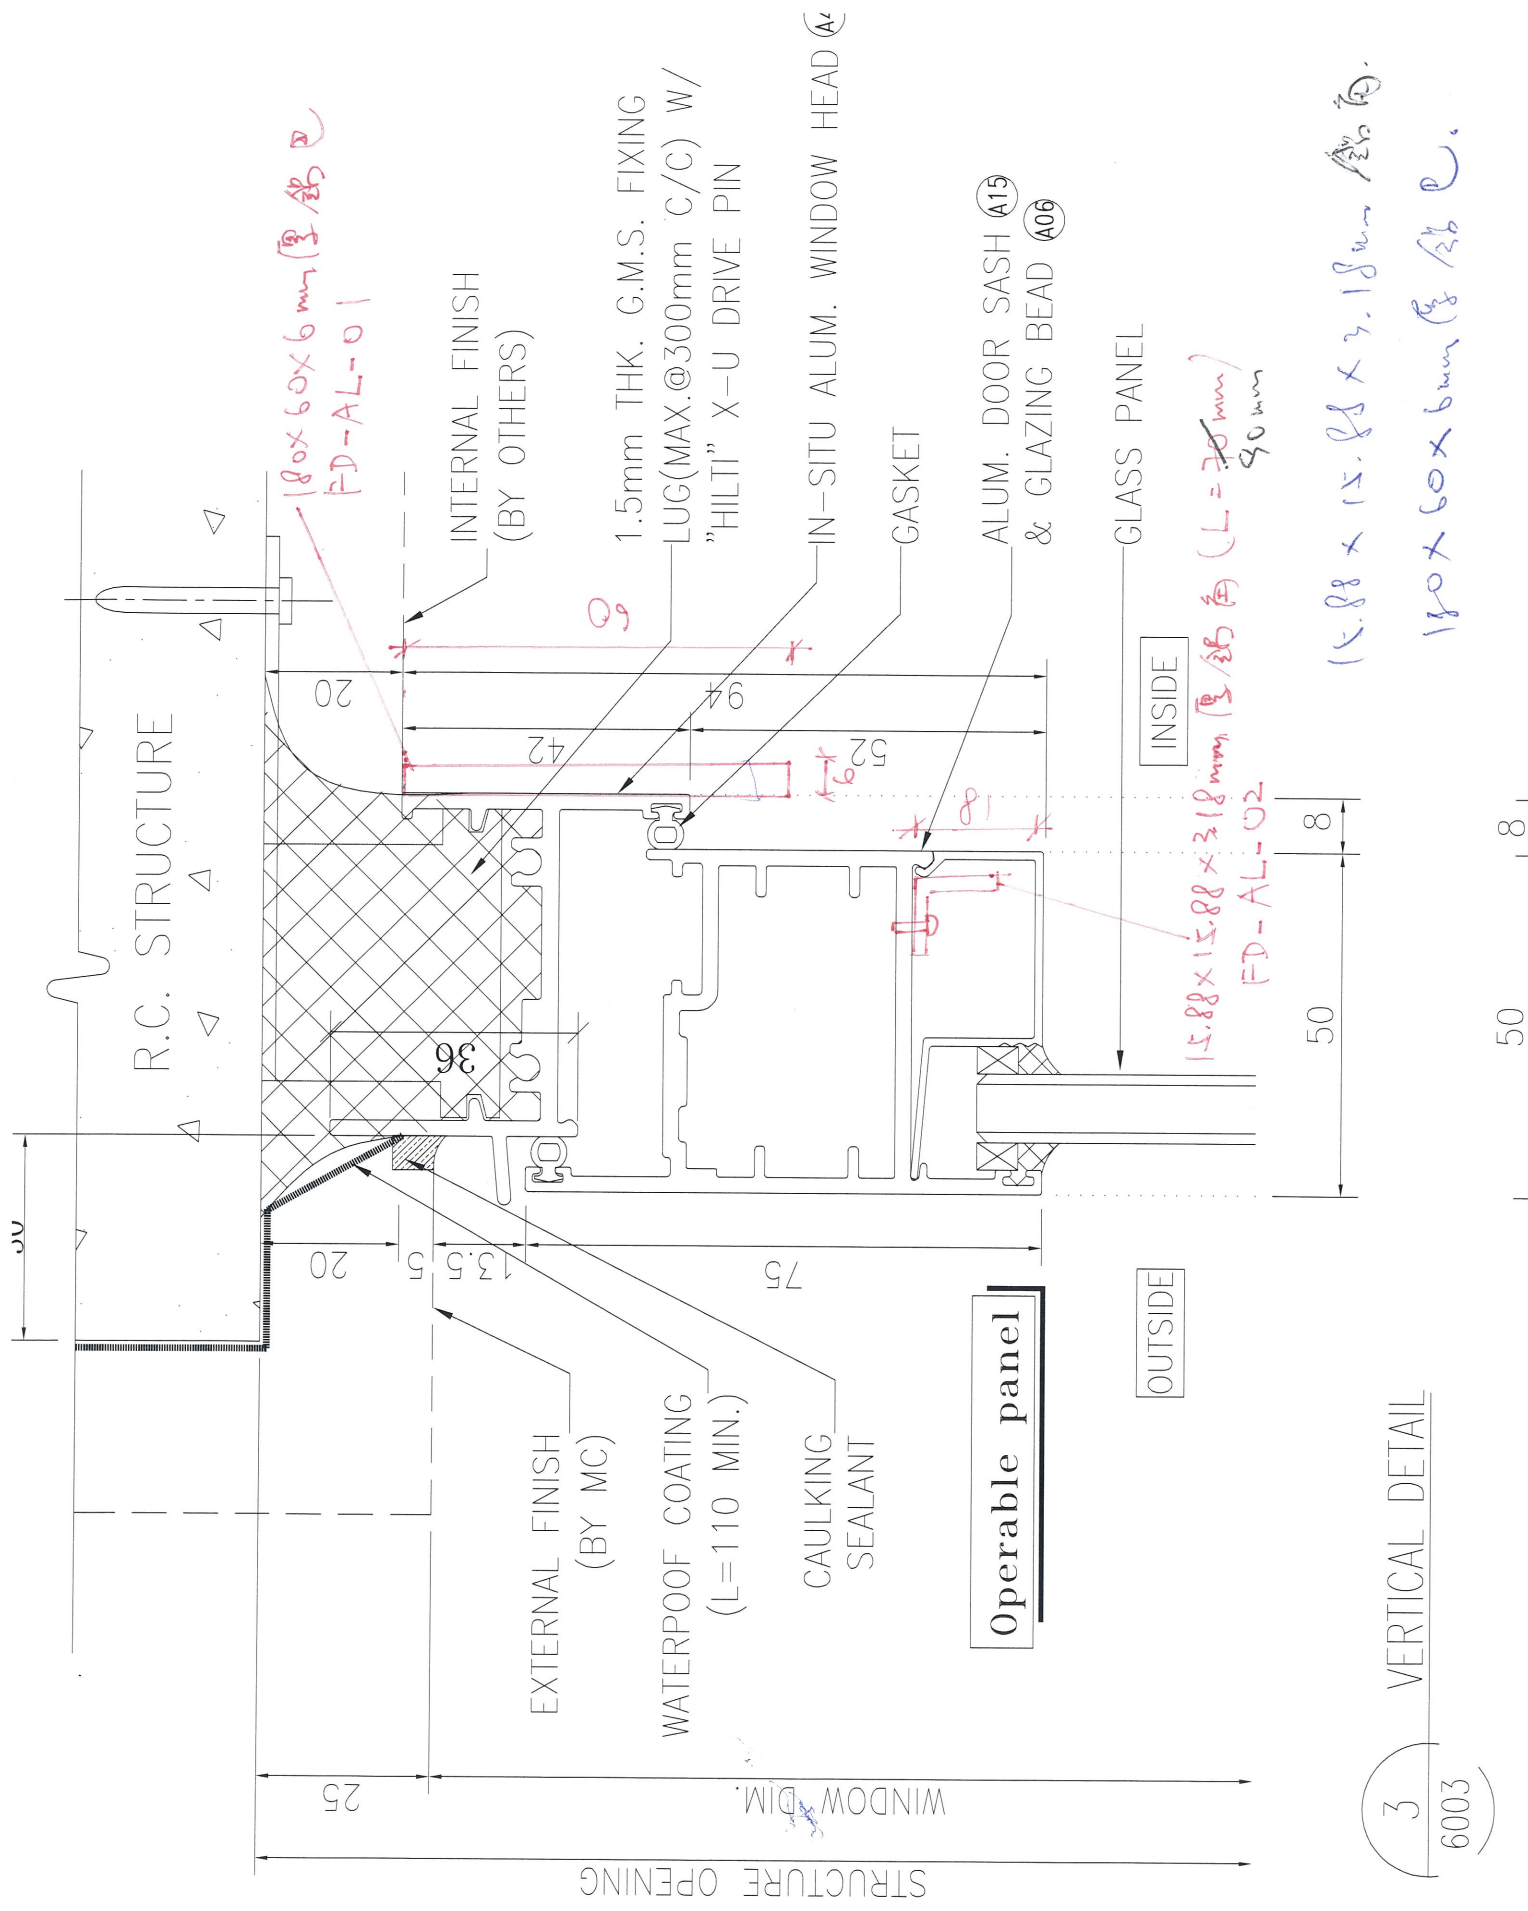

180x60x6mm (厚鋁包)
FD-AL-01

15.88 x 15.88 x 3.18mm (厚鋁角) (L=70mm)
90mm
FD-AL-02

15.88 x 15.88 x 3.18mm (厚鋁角)
180x60x6mm (厚鋁包)

3 VERTICAL DETAIL
6003

FD-AL-01

FD-AL-02

