



工程指示 / 要求簡箋(E.I.)

工程指示編號：EI / 0522 / 19

修改版次：B

工程編號：J - 837

工程名稱：觀塘裕民坊

工程項目：幕牆 廠試水方案

收件人：生統/ 永林

發件人：Eric Liu

日期：09/07/2019

要求提供 / 確認 事項：

- |                                    |                                     |                               |
|------------------------------------|-------------------------------------|-------------------------------|
| <input type="checkbox"/> 初步鋁料 B.M. | <input type="checkbox"/> 加工拆圖，然後生產  | <input type="checkbox"/> 尺寸表  |
| <input type="checkbox"/> 正式鋁料 B.M. | <input type="checkbox"/> 技術上資料 / 指示 | <input type="checkbox"/> 報價   |
| <input type="checkbox"/> 配件 B.M.   | <input type="checkbox"/> 樣辦或貨品說明書   | <input type="checkbox"/> 分判合約 |
| <input type="checkbox"/> 其他：_____  |                                     |                               |

內容：

請安排在廠做一幅幕牆，連玻璃試水，T2E 單位

B 版: 按湛哥指示，廠用試水箱，橫料要做吊船扣，

要跟現時幕牆大貨做法一樣

1) 若有需要，永林請提供加工圖

2) 附上試水方案，試水時，請拍片及影相做記錄

謝謝！

請在 2019/ 7 / 20 前完成上列要求。

附： 1 頁

以上項目為：

- 原合約工程包                       原合約工程加 / 減賬                       新工程報價

原因：-

分發東莞各部門：

- ( ) 生產技術總監  連附件    ( ) 技術部  連附件    ( ) 生產部  連附件    ( ) 機械設計部  連附件  
 ( ) 採購部  連附件    ( ) 生產統籌部  連附件  
 ( ) 質檢部  連附件    ( ) 會計部  連附件    ( ) 報關組  連附件    ( ) 其他 楊榮輝  連附件

分發其他分判：

- ( ) 王禮秋  連附件

分發香港各部門：


- ( ) 行政部  連附件    ( ) 會計部  連附件    ( ) 統籌部  連附件    ( ) 工程部地盤科文  連附件  
 ( ) 採購部  連附件    ( ) QS 部  連附件    ( ) 維修部  連附件    ( ) 其他 \_\_\_\_\_  連附件

傳遞編號：

HK 1555 / 19

發件人簽署：

項目經理簽署：

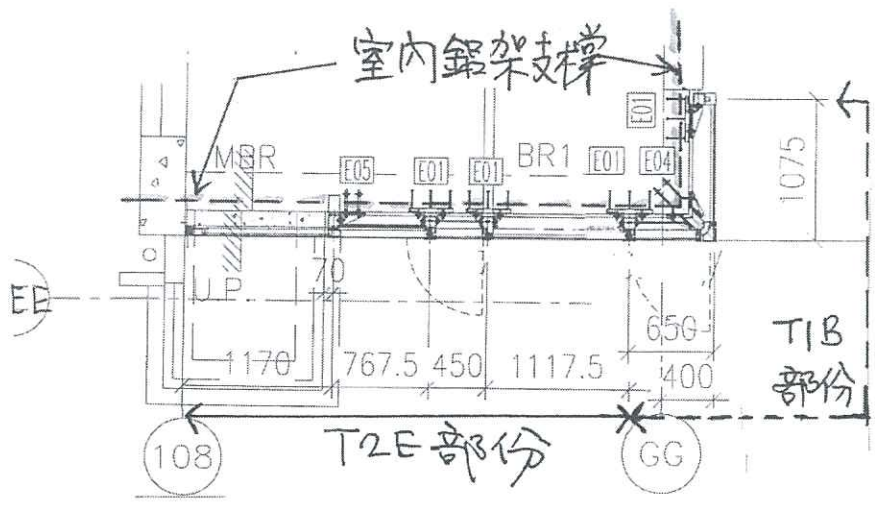

J837 工廠安裝 19'05'02  
 試水幕牆  
 (組合 T2E 部份 + T1B 部份)

- 註：安裝包含全部
- 結構配件 (預藏鐵碼除外)
  - 鋁材及連接配件
  - 防水配件

