



工程指示 / 要求簡箋(E.I.)

工程指示編號：EI / 0541 / 19

修改版次：

工程編號：J - 837

工程名稱：觀塘裕民坊

工程項目：幕牆 趟門配件模具 改模 (鎖緊器 鎖扣)

收件人：Maggie / 王良

發件人：Ant Yeung

日期：07/05/2019

要求提供 / 確認 事項：

- |                                    |                                     |                               |
|------------------------------------|-------------------------------------|-------------------------------|
| <input type="checkbox"/> 初步鋁料 B.M. | <input type="checkbox"/> 加工拆圖，然後生產  | <input type="checkbox"/> 尺寸表  |
| <input type="checkbox"/> 正式鋁料 B.M. | <input type="checkbox"/> 技術上資料 / 指示 | <input type="checkbox"/> 報價   |
| <input type="checkbox"/> 配件 B.M.   | <input type="checkbox"/> 樣辦或貨品說明書   | <input type="checkbox"/> 分判合約 |

內容：

按湛哥的技术意見，趟門用配件(鎖緊器 MG-002A，鎖扣 MG-004B) 需要改模去提升配套能力

1. 鎖緊器 ----- 安裝拉巴時斷開，要改模

2. 鎖扣 -----相應修改

請按附圖(MG-002A1 鎖緊器和 MG-004B2 鎖扣) 修改模具。

*Handwritten note: 加上修正 comment.*

請在 2019.05.14 前完成上列要求。

附：

以上項目為：

- 原合約工程包                       原合約工程加 / 減賬                       新工程報價

原因：-

分發東莞各部門：

- ( )生產技術總監 連附件    ( )技術部 連附件 永林    ( )生產部 連附件    ( )機械設計部 連附件  
 ( )採購部 連附件    ( )生產統籌部 連附件 梅  
 ( )質檢部 王良 連附件    ( )會計部 連附件    ( )報關組 連附件    (  )其他 楊榮輝 連附件

分發香港各部門：

- ( )行政部 連附件    ( )會計部 連附件    ( )統籌部 連附件    ( )工程部地盤科文 連附件  
 ( )採購部 連附件    ( )QS 部 連附件    ( )維修部 連附件    ( )其他 \_\_\_\_\_ 連附件

傳遞編號：

*Handwritten: HK1060*

發件人簽署：


*Handwritten signature of Ant Yeung*

項目經理簽署：



*Handwritten signature of Project Manager*




鎖扣

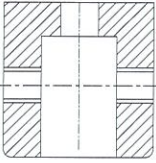


Sec D-D

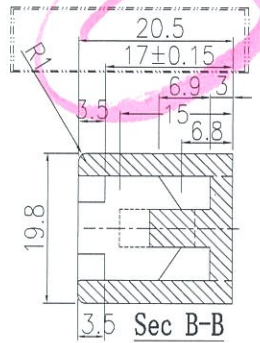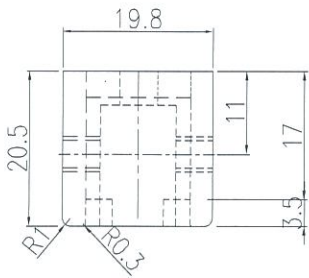


Sec B-B

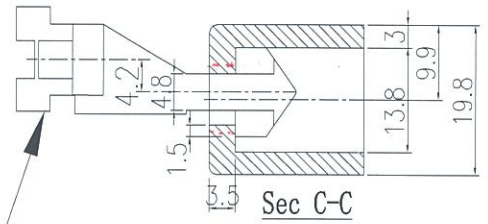

Sec C-C

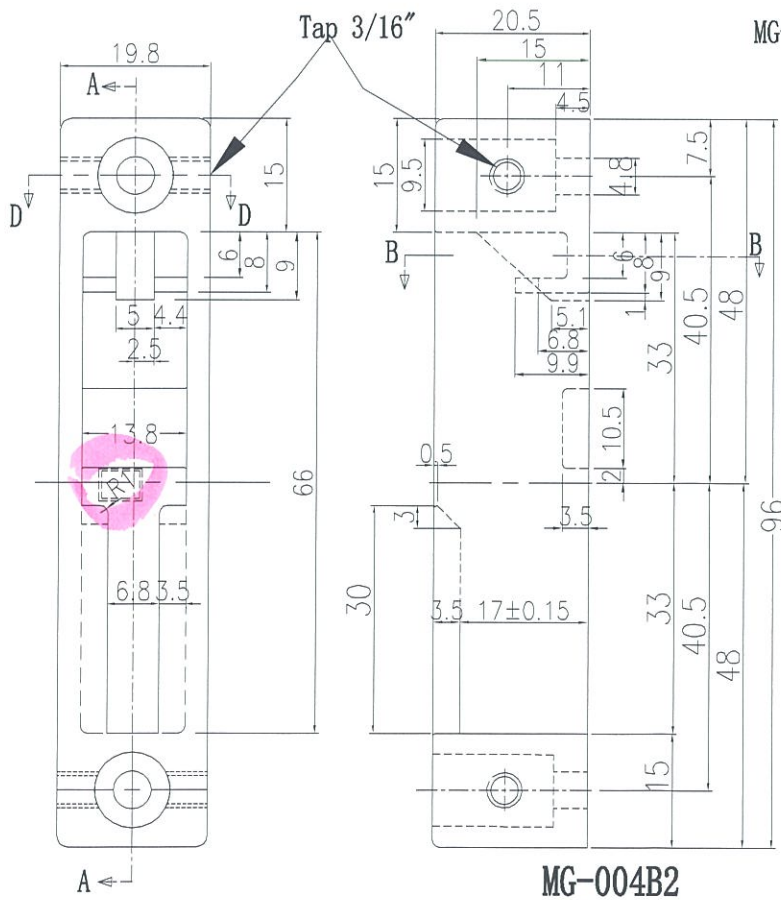

MG-004B2

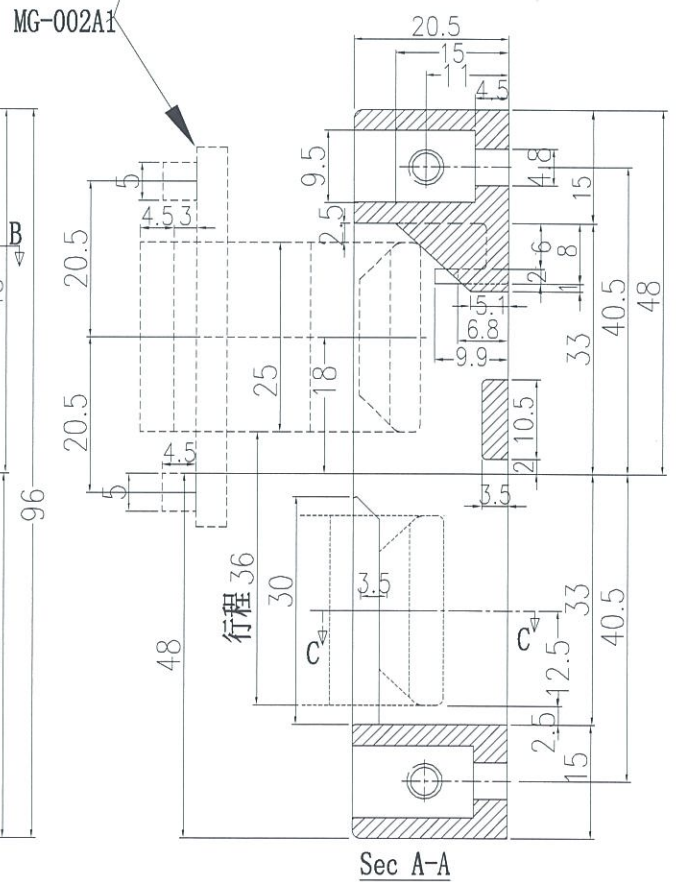

Sec A-A

鎖匙

F2541  
HK 1060



東成交辦/推拉門鎖勾 MG-002A

不合格, 請按 MG-002A1 補充對  
執模具。

Midi/2019.05.06




MG-002A 交辦

MG-002 交貨(比較)

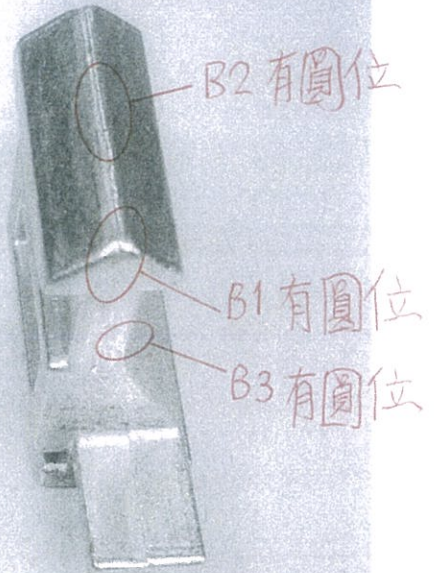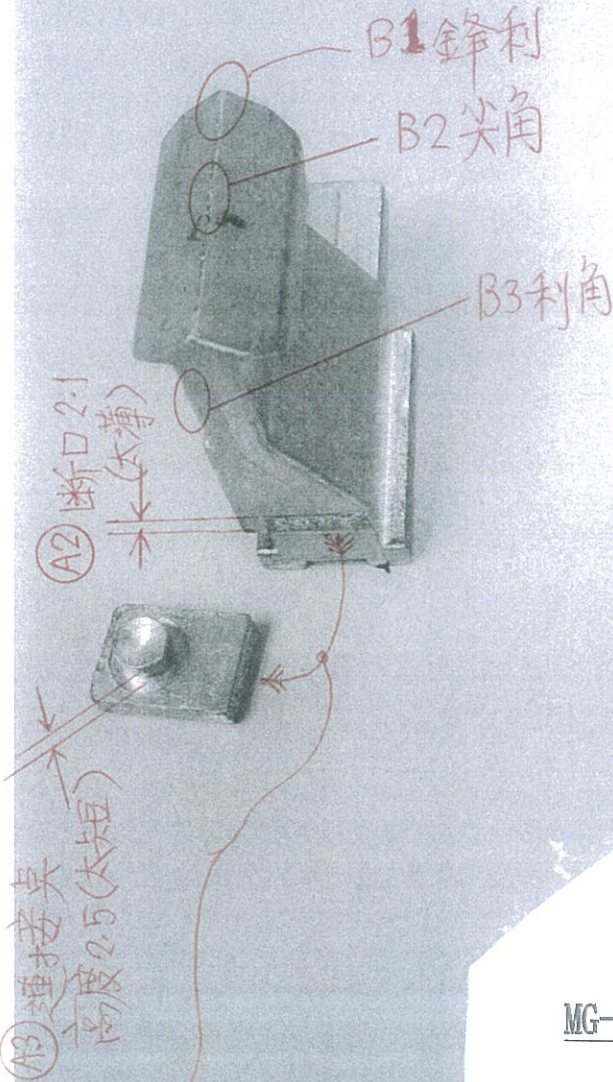

① 安裝連杆時  
斷臂,  
- 材料差  
- 延伸臂太薄

MG-002A

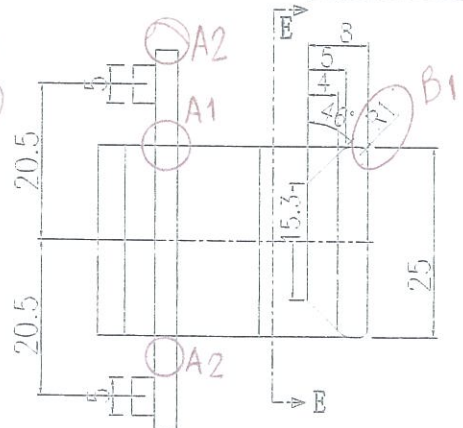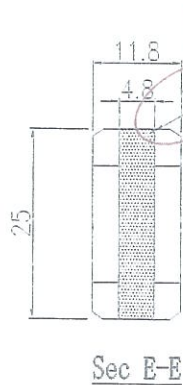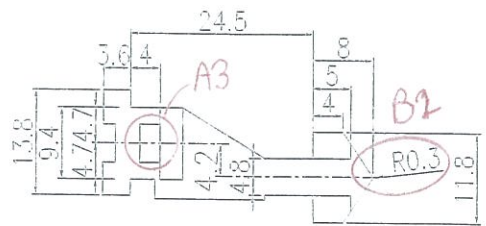



# 東成交辦/推拉門 鎖扣 MG-004B

不接受,請按MG-004B1補充尺寸執模具。

鎖扣

Hi Midi/2019.05.06

MG-004B 交辦

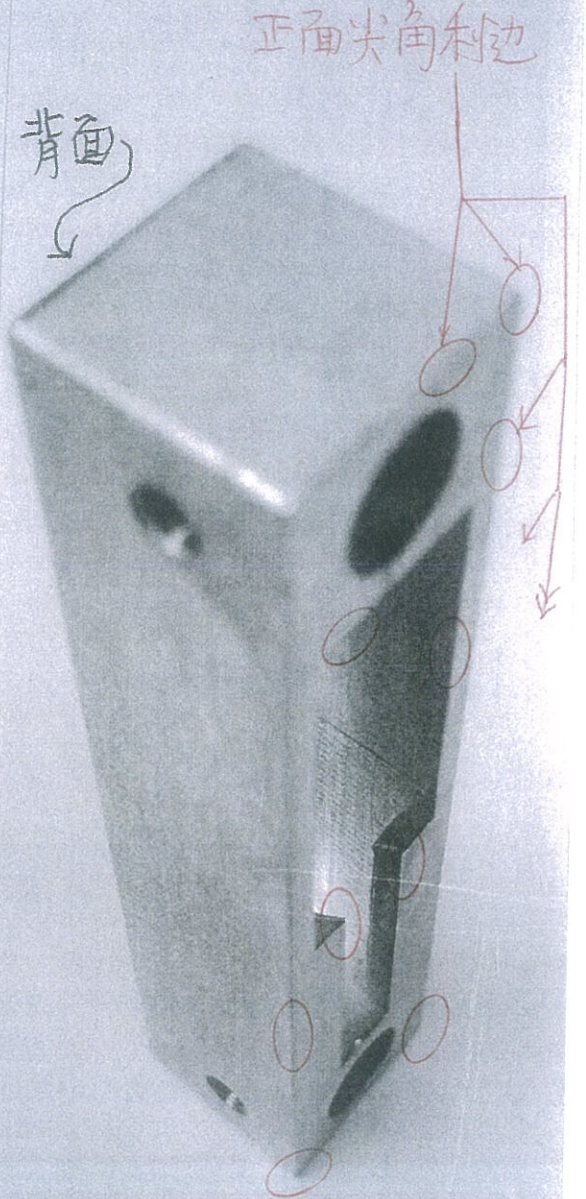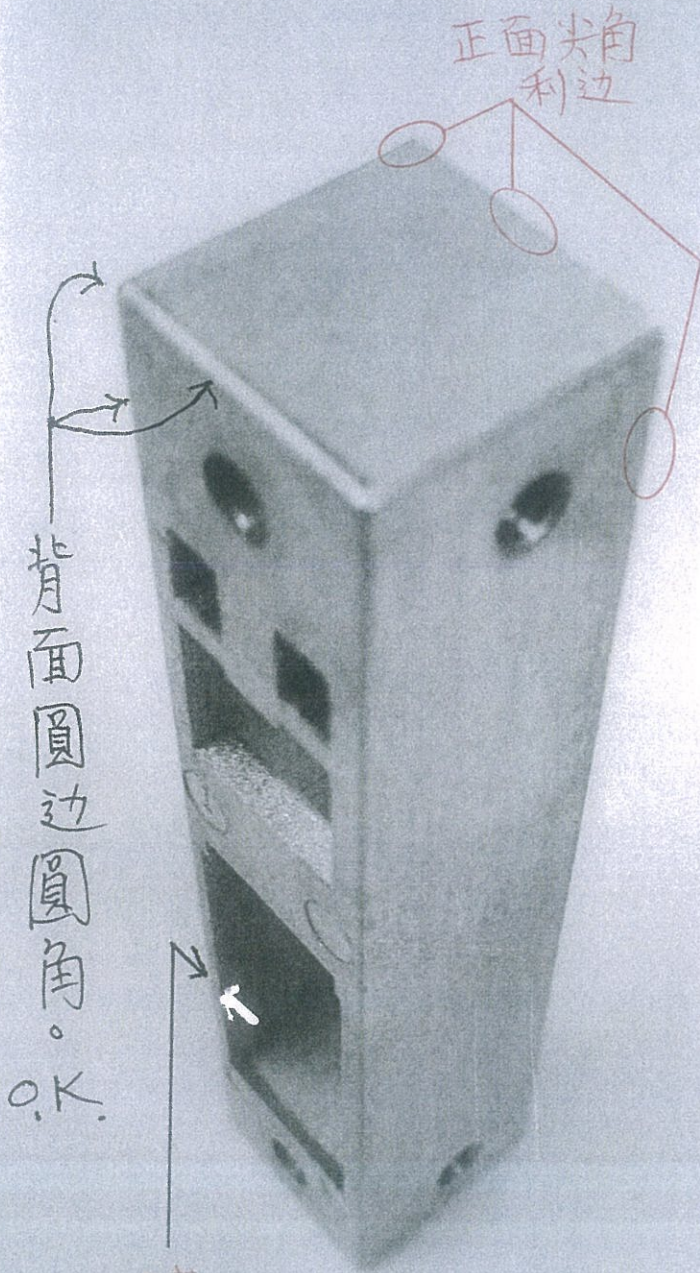

	配件名稱		物料編號	Status	總數	單位	備注
1	玉 手柄 180度	正常款	東城MG-001A	19/3出大貨單	3522	套	趟門用 (配螺絲) 1支/活動門玉
2	玉 鎖緊器	(定制款) ei083 (2019.1.21)	東城MG-002A	15/3 再開新模, 7/5改模	7044	套	趟門用 (配螺絲) 2支/活動門玉
3	玉 連接件	正常款	東城MG-003		3522	套	趟門用 1支/活動門玉
4	框 鎖扣	(定制款) ei083 (2019.1.21)	東城MG-004B	15/3 再開新模, 7/5改模	7044	套	趟門用 (配螺絲) 2支/活動門玉
5	玉 趟門底轆	正常款	正源SRL2117E		7044	件	趟門用 2支/活動門玉
6	玉 拉巴	新鋁模 E110019 D 2019.01.22	X85657	865支回廠	1730	支	趟門用 2支/活動門玉
7	框 防撞膠粒	正常款	堅朗FK-D		245	粒	修梗框大于門扇位用 (框底橫位用)
8	框玉 窗占	(定制款) ei0159 (2019.1.24)	837-SDH-03窗占	2/4已交樣板	6850	粒	東城MG-004A位用頂部
9	幕牆 玻璃打線端位封篤	硬膠款	837-CWH-09	報價+試模	待數	件	所有玻璃打蓋端位封篤用
10	框 J837-JT02膠條		SILICONE		23800	米	SD框窗用膠條
11	框 J837-JT05膠條		NEOPRENE		9400	米	SD框邊企大膠條
12	框 J837-JT06膠條		NEOPRENE		62300	米	SD框邊膠條
13	玉 J837-JT08毛條		(圖是J837-JT07毛條)		35200	米	SD玉用毛條, 底寬7.6X高7.3mm
14	玉 J837-JT08毛條		毛條		23290	米	SD玉用毛條, 底寬7.6X高7.3mm