



工程指示 / 要求簡箋(E.I.)

工程指示編號：EI / 0563 / 19

修改版次：A

工程編號：J - 837

工程名稱：觀塘裕民坊

工程項目：幕牆 玻璃扣蓋及內拍蓋 (T5)(大貨 10-25,29-49/F)

收件人：生統/ 永林

發件人：Eric Liu

日期：22/05/2019

要求提供 / 確認 事項：

- | | | |
|------------------------------------|-------------------------------------|-------------------------------|
| <input type="checkbox"/> 初步鋁料 B.M. | <input type="checkbox"/> 加工拆圖，然後生產 | <input type="checkbox"/> 尺寸表 |
| <input type="checkbox"/> 正式鋁料 B.M. | <input type="checkbox"/> 技術上資料 / 指示 | <input type="checkbox"/> 報價 |
| <input type="checkbox"/> 配件 B.M. | <input type="checkbox"/> 樣辦或貨品說明書 | <input type="checkbox"/> 分判合約 |
| <input type="checkbox"/> 其他：_____ | | |

內容：

請按加工圖生產玻璃扣蓋及內拍蓋 (T5)(標準層 10-25,29-49/F)送地盤用

A 版: 1) 方便現場安裝，玻璃扣蓋頭尾各縮 1mm

2) 放行生產 MO1 內拍蓋，送地盤安裝，其他再通知 (死牆位, x85563 優先)

請留意: 1) 按 MO 生產(EI9959A)，出貨時間再提供

2) 玻璃扣蓋現場後裝

謝謝！

請在 2019/ 5 / 30 前完成上列要求。

附：1 頁圖登，23 頁加工圖

以上項目為：

- 原合約工程包 原合約工程加 / 減賬 新工程報價

原因：-

分發東莞各部門：

- () 生產技術總監 連附件 () 技術部 連附件 () 生產部 連附件 () 機械設計部 連附件
 () 採購部 連附件 () 生產統籌部 連附件
 () 質檢部 連附件 () 會計部 連附件 () 報關組 連附件 () 其他 楊榮輝 連附件

分發其他分判：

- () 王禮秋 連附件

分發香港各部門：

- () 行政部 連附件 () 會計部 連附件 () 統籌部 連附件 () 工程部地盤科文 連附件
 () 採購部 連附件 () QS 部 連附件 () 維修部 連附件 () 其他 _____ 連附件

傳遞編號：

HK 1182/19

發件人簽署：

項目經理簽署：

(Handwritten signatures)

圖則登記表
DRAWING REGISTER

工程名稱 Project Title:	觀塘裕民坊 (T5座)10F~25F,29F~52F 框架式幕牆 (室內外扣蓋拆圖)
工程編號 Project No:	J-837

接收日期 Receiving Date (適用於客戶圖則)

年										
月										
日										

分發予 Distributed To

發出日期 Issued Date

年	19	19								
月	04	05								
日	17	16								

圖則編號 Drg. No.	圖則名稱 Drawing Title
ZX-XC01	玻璃扣蓋加工圖
ZX-XC01R	玻璃扣蓋加工圖
ZX-XY01	玻璃扣蓋加工圖
ZX-XY01R	玻璃扣蓋加工圖
ZS-KG1	框橫料扣蓋加工圖
ZS-KG1-1	框橫料扣蓋加工圖
ZS-S01b	生梗企單玻扣蓋加工圖
ZS-S01b-1	生梗企單玻扣蓋加工圖 (數據表)
ZS-S01bR	生梗企單玻扣蓋加工圖
ZS-S01bR-1	生梗企單玻扣蓋加工圖 (數據表)
ZS-S01d	生梗企單玻扣蓋加工圖
ZS-S01d-1	生梗企單玻扣蓋加工圖 (數據表)
ZS-S01dR	生梗企單玻扣蓋加工圖
ZS-S01dR-1	生梗企單玻扣蓋加工圖 (數據表)
ZS-S01T	生梗企單玻扣蓋加工圖
ZS-S01TR	生梗企單玻扣蓋加工圖
ZS-S01E	生梗企單玻扣蓋加工圖
ZS-S01X	生梗企單玻扣蓋加工圖
ZS-S01XR	生梗企單玻扣蓋加工圖
ZS-BG1	生梗企雙玻扣蓋加工圖
ZS-BG1-1	生梗企雙玻扣蓋加工圖 (數據表)
ZS-BG1R	生梗企雙玻扣蓋加工圖
ZS-BG1R-1	生梗企雙玻扣蓋加工圖 (數據表)
ZS-BG2	生梗企雙玻扣蓋加工圖
ZS-BG2R	生梗企雙玻扣蓋加工圖

修訂編號
Revision No.

1	-	A								
2	-	A								
3	-	A								
4	-	A								
5	-	-								
6	-	-								
7	-	A								
8	-	A								


美特鋁質 有限公司
MIDI Aluminium Fabricator Ltd.

工程號 J-837 地盤 觀塘裕民坊

地盤用

依據HK1022修改

生窗+SD梗頂位用

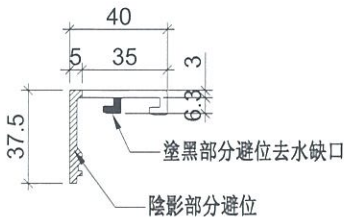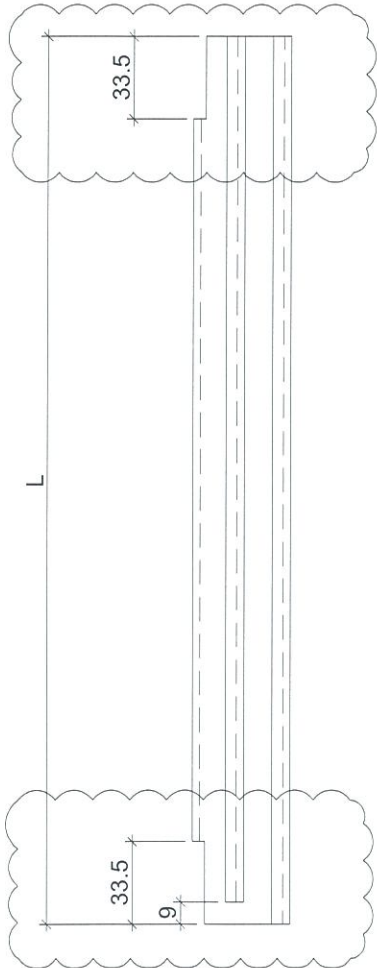

物料編號	L	層數	每層	總數量	分格尺寸	使用位置	樓層
877	32	1	32	900	T5CW-A-2	10F~25F,29F~49F	
877	32	1	32	900	T5CW-A-1	10F~25F,29F~49F	
877	32	1	32	900	T5CW-N-1	10F~25F,29F~49F	
877	32	4	128	900	T5CW-M-2	10F~25F,29F~49F	
877	32	1	32	900	T5CW-M-1	10F~25F,29F~49F	
877	32	2	64	900	T5CW-L-2	10F~25F,29F~49F	
877	32	1	32	900	T5CW-L-1	10F~25F,29F~49F	
877	32	3	96	900	T5CW-JK-1	10F~25F,29F~49F	
877	32	1	32	900	T5CW-H-3	10F~25F,29F~49F	
877	32	2	64	900	T5CW-H-2	10F~25F,29F~49F	
877	32	1	32	900	T5CW-H-1	10F~25F,29F~49F	
877	32	1	32	900	T5CW-G-2	10F~25F,29F~49F	
877	32	2	64	900	T5CW-G-1	10F~25F,29F~49F	
877	32	1	32	900	T5CW-F-2	10F~25F,29F~49F	
877	32	1	32	900	T5CW-F-1	10F~25F,29F~49F	
877	32	1	32	900	T5CW-E-2	10F~25F,29F~49F	
877	32	2	64	900	T5CW-E-1	10F~25F,29F~49F	
877	32	1	32	900	T5CW-D-2	10F~25F,29F~49F	
877	32	1	32	900	T5CW-D-1	10F~25F,29F~49F	
877	9	3	27	900	T5CW-C-1	10F~20F	
877	1	4	4	900	T5CW-C-1	21F	
877	22	3	66	900	T5CW-C-1	22F~25F,29F~49F	
877	9	3	27	900	T5CW-A-3	10F~20F	
877	1	3	3	900	T5CW-A-3	21F	
877	22	3	66	900	T5CW-A-3	22F~25F,29F~49F	
847	32	2	64	870	T5CW-A-2	10F~25F,29F~49F	
847	32	1	32	870	T5CW-A-1	10F~25F,29F~49F	
847	32	4	128	870	T5CW-N-1	10F~25F,29F~49F	
847	32	4	128	870	T5CW-M-2	10F~25F,29F~49F	
847	32	2	64	870	T5CW-M-1	10F~25F,29F~49F	
847	32	2	64	870	T5CW-L-2	10F~25F,29F~49F	
847	32	4	128	870	T5CW-L-1	10F~25F,29F~49F	
847	32	4	128	870	T5CW-JK-1	10F~25F,29F~49F	
847	32	2	64	870	T5CW-H-3	10F~25F,29F~49F	
847	32	3	96	870	T5CW-H-2	10F~25F,29F~49F	
847	32	1	32	870	T5CW-H-1	10F~25F,29F~49F	
847	32	1	32	870	T5CW-G-2	10F~25F,29F~49F	
847	32	2	64	870	T5CW-G-1	10F~25F,29F~49F	
547	32	1	32	570	T5CW-F-1	10F~25F,29F~49F	
547	32	1	32	570	T5CW-E-2	10F~25F,29F~49F	
547	32	1	32	570	T5CW-E-1	10F~25F,29F~49F	
547	32	1	32	570	T5CW-D-2	10F~25F,29F~49F	
547	32	1	32	570	T5CW-D-1	10F~25F,29F~49F	
547	9	2	18	570	T5CW-C-1	10F~20F	
547	1	1	1	570	T5CW-C-1	21F	
547	22	1	22	570	T5CW-C-1	22F~25F,29F~49F	
547	9	1	9	570	T5CW-A-3	10F~20F	
547	1	2	2	570	T5CW-A-3	21F	
547	22	2	44	570	T5CW-A-3	22F~25F,29F~49F	

名稱	玻璃扣蓋	制圖	邱紅	2019.04.12	修改	A
材料	X85558	復核	謝永林	2019.04.16	日期	2019.05.16
顏色	EC-DG-S332054 (3塗)	批准			圖號	ZS-XC01




美特鋁質有限公司
MIDI Aluminium Fabricator Ltd

工程號 J-837 地盤 觀塘裕民坊

地盤用

依據HK1022修改

生窗+SD梗頂位用

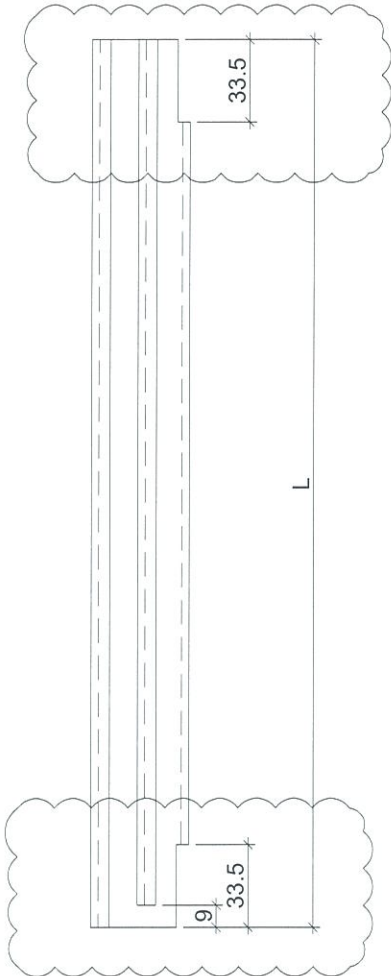

塗黑部分避位去水缺口
陰影部分避位

物料編號	L	層數	每層	總數量	分格尺寸	使用位置	樓層
877	32	1	32	900	T5CW-A-2	10F~25F,29F~49F	
877	32	4	128	900	T5CW-N-1	10F~25F,29F~49F	
877	32	1	32	900	T5CW-M-2	10F~25F,29F~49F	
877	32	2	64	900	T5CW-M-1	10F~25F,29F~49F	
877	32	1	32	900	T5CW-L-2	10F~25F,29F~49F	
877	32	4	128	900	T5CW-L-1	10F~25F,29F~49F	
877	32	2	64	900	T5CW-JK-1	10F~25F,29F~49F	
877	32	1	32	900	T5CW-H-3	10F~25F,29F~49F	
877	32	2	64	900	T5CW-H-2	10F~25F,29F~49F	
877	32	1	32	900	T5CW-H-1	10F~25F,29F~49F	
877	32	1	32	900	T5CW-G-2	10F~25F,29F~49F	
877	32	1	32	900	T5CW-G-1	10F~25F,29F~49F	
877	32	2	64	900	T5CW-F-2	10F~25F,29F~49F	
877	32	1	32	900	T5CW-F-1	10F~25F,29F~49F	
877	32	1	32	900	T5CW-E-2	10F~25F,29F~49F	
877	32	1	32	900	T5CW-E-1	10F~25F,29F~49F	
877	32	2	64	900	T5CW-D-2	10F~25F,29F~49F	
877	32	1	32	900	T5CW-D-1	10F~25F,29F~49F	
877	9	3	27	900	T5CW-C-1	10F~20F	
877	1	4	4	900	T5CW-C-1	21F	
877	22	2	44	900	T5CW-C-1	22F~25F,29F~49F	
877	9	2	18	900	T5CW-A-3	10F~20F	
877	1	3	3	900	T5CW-A-3	21F	
877	22	3	66	900	T5CW-A-3	22F~25F,29F~49F	
847	32	2	64	870	T5CW-A-2	10F~25F,29F~49F	
847	32	1	32	870	T5CW-A-1	10F~25F,29F~49F	
847	32	4	128	870	T5CW-N-1	10F~25F,29F~49F	
847	32	4	128	870	T5CW-M-2	10F~25F,29F~49F	
847	32	2	64	870	T5CW-M-1	10F~25F,29F~49F	
847	32	2	64	870	T5CW-L-2	10F~25F,29F~49F	
847	32	4	128	870	T5CW-L-1	10F~25F,29F~49F	
847	32	4	128	870	T5CW-JK-1	10F~25F,29F~49F	
847	32	2	64	870	T5CW-H-3	10F~25F,29F~49F	
847	32	3	96	870	T5CW-H-2	10F~25F,29F~49F	
847	32	1	32	870	T5CW-H-1	10F~25F,29F~49F	
847	32	1	32	870	T5CW-G-2	10F~25F,29F~49F	
847	32	2	64	870	T5CW-G-1	10F~25F,29F~49F	
547	32	1	32	570	T5CW-F-1	10F~25F,29F~49F	
547	32	1	32	570	T5CW-E-2	10F~25F,29F~49F	
547	32	1	32	570	T5CW-E-1	10F~25F,29F~49F	
547	32	1	32	570	T5CW-D-2	10F~25F,29F~49F	
547	32	1	32	570	T5CW-D-1	10F~25F,29F~49F	
547	9	2	18	570	T5CW-C-1	10F~20F	
547	1	1	1	570	T5CW-C-1	21F	
547	22	1	22	570	T5CW-C-1	22F~25F,29F~49F	
547	9	1	9	570	T5CW-A-3	10F~20F	
547	1	2	2	570	T5CW-A-3	21F	
547	22	2	44	570	T5CW-A-3	22F~25F,29F~49F	

名稱	玻璃扣蓋	制圖	邱紅	2019.04.12	修改	A
材料	X85558	復核	謝永林	2019.04.16	日期	2019.05.16
顏色	EC-DG-S332054 (3塗)	批准			圖號	ZS-XC01R





美特鋁質有限公司
MIDI Aluminium Fabricator Ltd

工程號 J-837 地盤 觀塘裕民坊

地盤用
大梗窗位用

依據HK1022修改

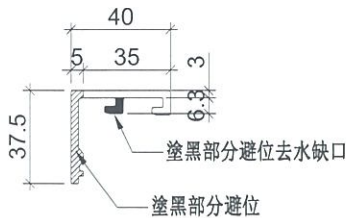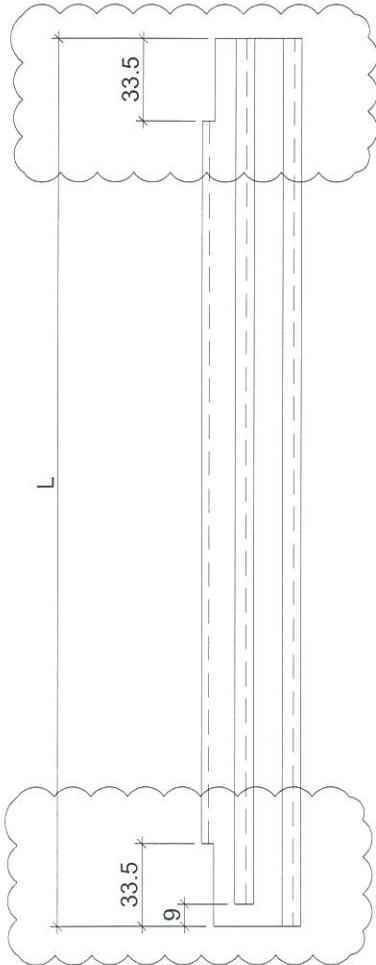

物料編號	L	層數	每層	總數量	分格尺寸	使用位置	樓層	
ZS-XY01	877	32	3	96	900	T5CW-N-1	10F~25F,29F~49F	
	877	32	1	32	900	T5CW-M-1	10F~25F,29F~49F	
	877	32	3	96	900	T5CW-L-1	10F~25F,29F~49F	
	877	32	1	32	900	T5CW-JK-1	10F~25F,29F~49F	
	877	32	1	32	900	T5CW-H-2	10F~25F,29F~49F	
	877	32	1	32	900	T5CW-F-2	10F~25F,29F~49F	
	877	32	1	32	900	T5CW-D-2	10F~25F,29F~49F	
	877	9	2	18	900	T5CW-C-1	10F~20F	
	877	1	2	2	900	T5CW-C-1	21F	
	877	22	2	44	900	T5CW-C-1	22F~25F,29F~49F	
	877	9	1	9	900	T5CW-A-3	10F~20F	
	877	1	1	1	900	T5CW-A-3	21F	
	877	22	1	22	900	T5CW-A-3	22F~25F,29F~49F	
	ZS-XY02	2227	32	1	32	2250	T5CW-A-2	10F~25F,29F~49F
		2227	32	1	32	2250	T5CW-A-1	10F~25F,29F~49F
2227		32	3	96	2250	T5CW-N-1	10F~25F,29F~49F	
2227		32	3	96	2250	T5CW-M-2	10F~25F,29F~49F	
2227		32	1	32	2250	T5CW-M-1	10F~25F,29F~49F	
2227		32	1	32	2250	T5CW-L-2	10F~25F,29F~49F	
2227		32	3	96	2250	T5CW-L-1	10F~25F,29F~49F	
2227		32	3	96	2250	T5CW-JK-1	10F~25F,29F~49F	
2227		32	1	32	2250	T5CW-H-3	10F~25F,29F~49F	
2227		32	2	64	2250	T5CW-H-2	10F~25F,29F~49F	
2227		32	1	32	2250	T5CW-G-1	10F~25F,29F~49F	
2227		32	1	32	2250	T5CW-F-2	10F~25F,29F~49F	
2227		32	1	32	2250	T5CW-E-1	10F~25F,29F~49F	
2227		32	1	32	2250	T5CW-D-2	10F~25F,29F~49F	
2227		9	2	18	2250	T5CW-C-1	10F~20F	
2227		1	2	2	2250	T5CW-C-1	21F	
2227		22	3	66	2250	T5CW-C-1	22F~25F,29F~49F	
2227	9	3	27	2250	T5CW-A-3	10F~20F		
2227	1	3	3	2250	T5CW-A-3	21F		
2227	22	2	44	2250	T5CW-A-3	22F~25F,29F~49F		

名稱	玻璃扣蓋	制圖	邱紅	2019.04.12	修改	A	
材料	X85558	復核	謝永林	2019.04.16	日期	2019.05.16	
顏色	EC-DG-S332054 (3塗)	批准			圖號	ZS-XY01	




美特鋁質 有限公司
MIDI Aluminium Fabricator Ltd.

工程號 J-837 地盤 觀塘裕民坊


地盤用
大梗窗位用

依據HK1022修改

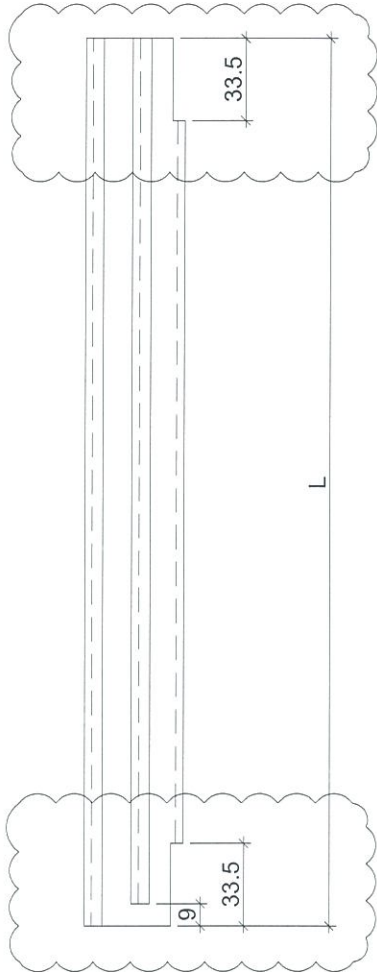

物料編號	L	層數	每層	總數量	分格尺寸	使用位置	樓層	
ZS-XY01R	877	32	1	32	900	T5CW-A-1	10F~25F,29F~49F	
	877	32	3	96	900	T5CW-M-2	10F~25F,29F~49F	
	877	32	1	32	900	T5CW-L-2	10F~25F,29F~49F	
	877	32	2	64	900	T5CW-JK-1	10F~25F,29F~49F	
	877	32	1	32	900	T5CW-H-2	10F~25F,29F~49F	
	877	32	1	32	900	T5CW-G-1	10F~25F,29F~49F	
	877	32	1	32	900	T5CW-E-1	10F~25F,29F~49F	
	877	9	2	18	900	T5CW-C-1	10F~20F	
	877	1	2	2	900	T5CW-C-1	21F	
	877	22	3	66	900	T5CW-C-1	22F~25F,29F~49F	
	877	9	2	18	900	T5CW-A-3	10F~20F	
	877	1	2	2	900	T5CW-A-3	21F	
	877	22	1	22	900	T5CW-A-3	22F~25F,29F~49F	
	ZS-XY02R	2227	32	1	32	2250	T5CW-A-2	10F~25F,29F~49F
		2227	32	1	32	2250	T5CW-A-1	10F~25F,29F~49F
		2227	32	3	96	2250	T5CW-N-1	10F~25F,29F~49F
		2227	32	3	96	2250	T5CW-M-2	10F~25F,29F~49F
		2227	32	1	32	2250	T5CW-M-1	10F~25F,29F~49F
		2227	32	1	32	2250	T5CW-L-2	10F~25F,29F~49F
		2227	32	3	96	2250	T5CW-L-1	10F~25F,29F~49F
2227		32	3	96	2250	T5CW-JK-1	10F~25F,29F~49F	
2227		32	1	32	2250	T5CW-H-3	10F~25F,29F~49F	
2227		32	2	64	2250	T5CW-H-2	10F~25F,29F~49F	
2227		32	1	32	2250	T5CW-G-1	10F~25F,29F~49F	
2227		32	1	32	2250	T5CW-F-2	10F~25F,29F~49F	
2227		32	1	32	2250	T5CW-E-1	10F~25F,29F~49F	
2227		32	1	32	2250	T5CW-D-2	10F~25F,29F~49F	
2227		9	2	18	2250	T5CW-C-1	10F~20F	
2227		1	2	2	2250	T5CW-C-1	21F	
2227		22	3	66	2250	T5CW-C-1	22F~25F,29F~49F	
2227		9	3	27	2250	T5CW-A-3	10F~20F	
2227		1	3	3	2250	T5CW-A-3	21F	
2227		22	2	44	2250	T5CW-A-3	22F~25F,29F~49F	

名稱	玻璃扣蓋	制圖	邱紅	2019.04.12	修改	A	
材料	X85558	復核	謝永林	2019.04.16	日期	2019.05.16	
顏色	EC-DG-S332054 (3塗)	批准			圖號	ZS-XY01R	

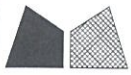

美特鋁質 有限公司
MIDI Aluminium Fabricator Ltd.

工程號



J-837

地盤


觀塘裕民坊

地盤用

依據HK1022修改

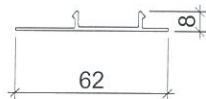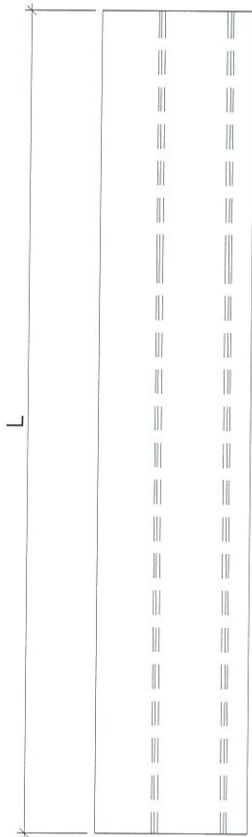

數據表參見：ZS-S01b-1

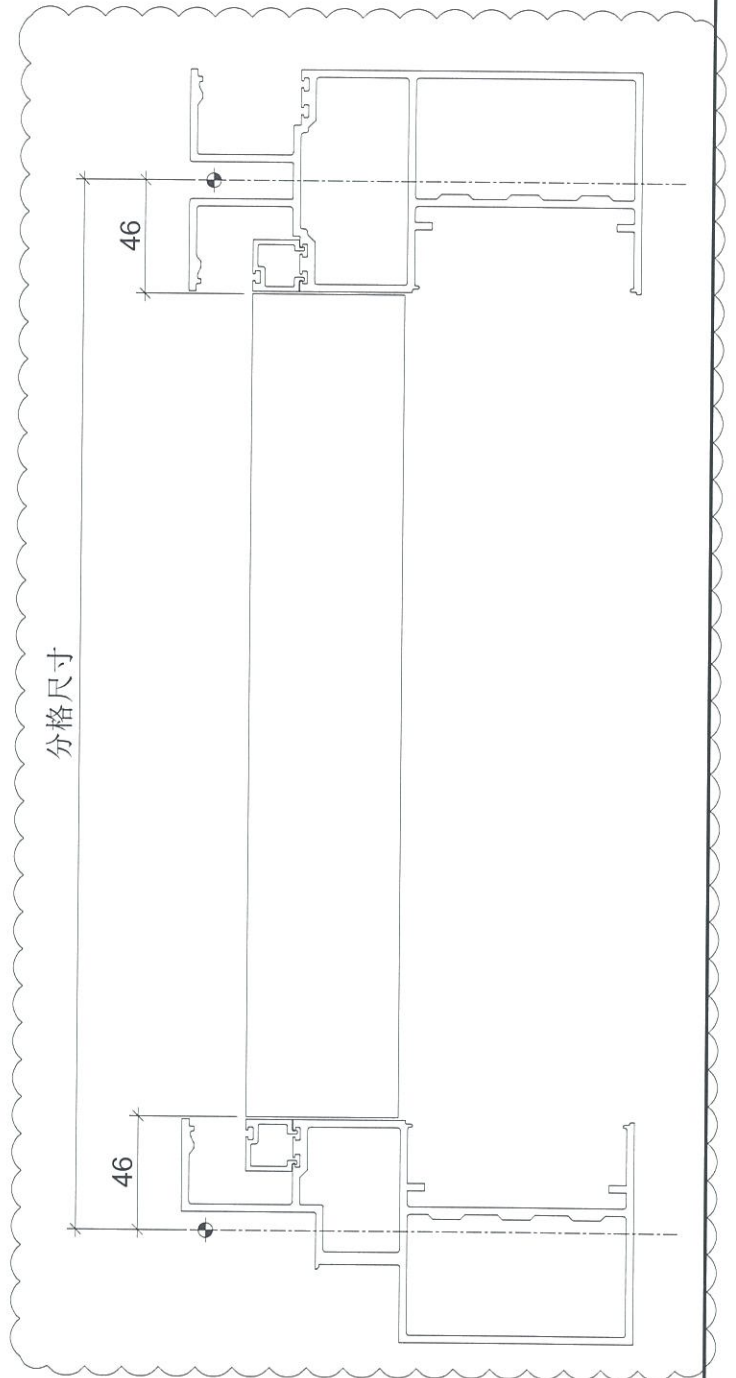

名稱	生梗企單玻扣蓋	制圖	邱紅	2019.04.12	修改	A		
材料	X85563	復核	謝永林	2019.04.16	日期	2019.05.16		
顏色	EC-DG-S332054 (3塗)	批準			圖號	ZS-S01b		



美特鋁質 有限公司
MIDI Aluminium Fabricator Ltd.

拆圖參見：ZS-S01b

工程號 J-837 地盤 觀塘裕民坊

依據HK1022修改

物料編號	L	層數	每層	總數量	分格尺寸	使用位置	樓層
ZS-S01b	808	32	1	32	900	T5CW A-2	10F~25F,29F~49F
	808	32	1	32	900	T5CW A-1	10F~25F,29F~49F
	808	32	1	32	900	T5CW N-1	10F~25F,29F~49F
	808	32	4	128	900	T5CW M-2	10F~25F,29F~49F
	808	32	1	32	900	T5CW M-1	10F~25F,29F~49F
	808	32	2	64	900	T5CW L-2	10F~25F,29F~49F
	808	32	1	32	900	T5CW L-1	10F~25F,29F~49F
	808	32	3	96	900	T5CW JK-1	10F~25F,29F~49F
	808	32	1	32	900	T5CW H-3	10F~25F,29F~49F
	808	32	2	64	900	T5CW H-2	10F~25F,29F~49F
	808	32	1	32	900	T5CW H-1	10F~25F,29F~49F
	808	32	1	32	900	T5CW G-2	10F~25F,29F~49F
	808	32	2	64	900	T5CW G-1	10F~25F,29F~49F
	808	32	1	32	900	T5CW F-2	10F~25F,29F~49F
	808	32	1	32	900	T5CW F-1	10F~25F,29F~49F
	808	32	1	32	900	T5CW E-2	10F~25F,29F~49F
	808	32	2	64	900	T5CW E-1	10F~25F,29F~49F
	808	32	1	32	900	T5CW D-2	10F~25F,29F~49F
	808	32	1	32	900	T5CW D-1	10F~25F,29F~49F
	808	9	3	27	900	T5CW C-1	10F~20F
	808	23	1	23	900	T5CW C-1	21F~25F,29F~49F
	808	1	1	1	900	T5CW C-1	21F
808	22	2	44	900	T5CW C-1	22F~25F,29F~49F	
808	9	3	27	900	T5CW A-3	10F~20F	
808	23	3	69	900	T5CW A-3	21F~25F,29F~49F	
合計：			1087				

名稱	生梗企單玻扣蓋	制圖	邱紅	2019.04.12	修改	A	
材料	X85563	復核	謝永林	2019.04.16	日期	2019.05.16	
顏色	EC-DG-S332054 (3塗)	批准			圖號	ZS-S01b-1	



美特鋁質 有限公司
MIDI Aluminium Fabricator Ltd.

數據表參見：ZS-S01bR-1

工程號




J-837

地盤

觀塘裕民坊

依據HK1022修改

地盤用

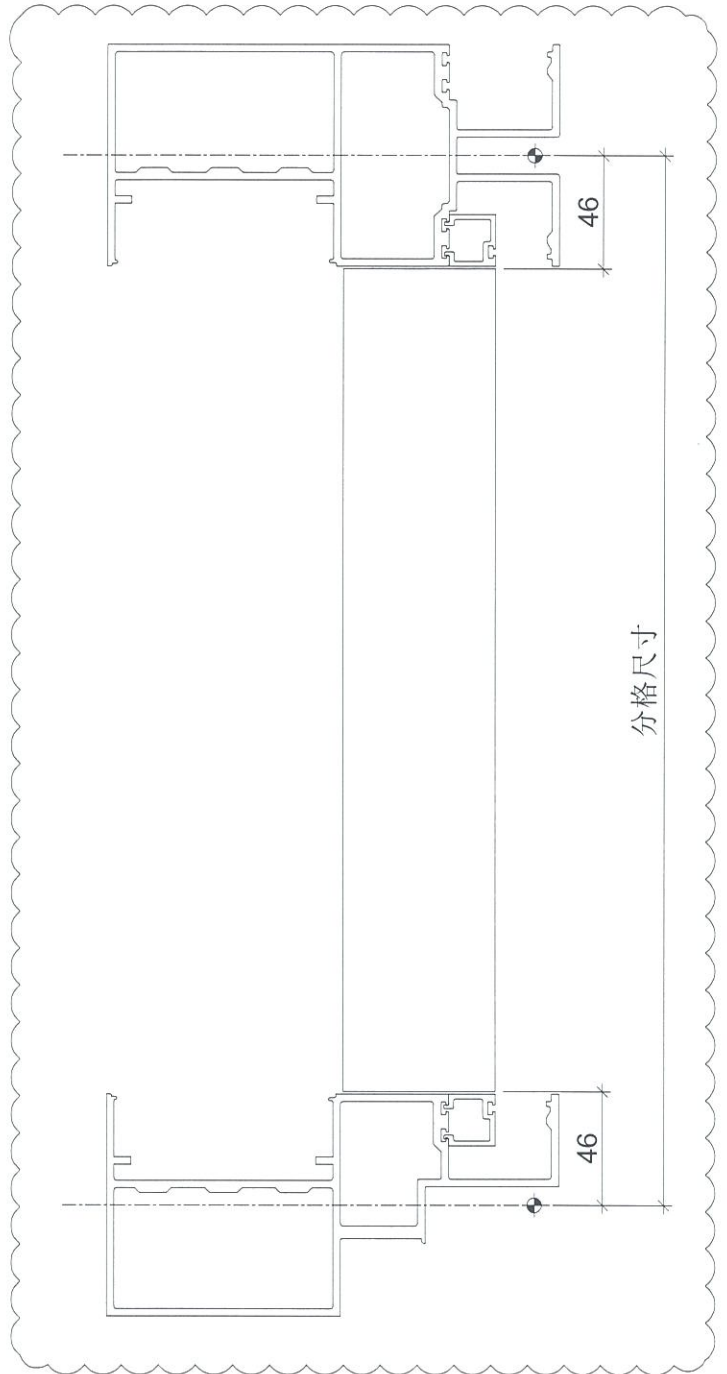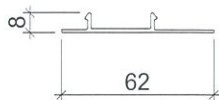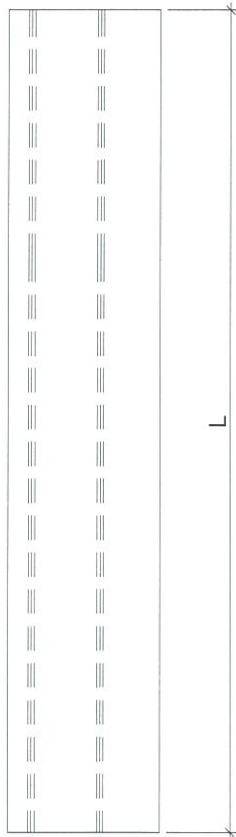

名稱	生梗企單玻扣蓋	制圖	邱紅	2019. 04. 12	修改	A		
材料	X85563	復核	謝永林	2019. 04. 16	日期	2019.05.16		
顏色	EC-DG-S332054 (3塗)	批准			圖號	ZS-S01bR		



美特鋁質 有限公司
MIDI Aluminium Fabricator Ltd.

拆圖參見：ZS-S01bR

工程號	J-837	地盤	觀塘裕民坊
-----	-------	----	-------

依據HK1022修改

物料編號	L	層數	每層	總數量	分格尺寸	使用位置	樓層
ZS-S01bR	808	32	1	32	900	T5CW A-2	10F~25F,29F~49F
	808	32	4	128	900	T5CW N-1	10F~25F,29F~49F
	808	32	1	32	900	T5CW M-2	10F~25F,29F~49F
	808	32	2	64	900	T5CW M-1	10F~25F,29F~49F
	808	32	1	32	900	T5CW L-2	10F~25F,29F~49F
	808	32	4	128	900	T5CW L-1	10F~25F,29F~49F
	808	32	2	64	900	T5CW JK-1	10F~25F,29F~49F
	808	32	1	32	900	T5CW H-3	10F~25F,29F~49F
	808	32	2	64	900	T5CW H-2	10F~25F,29F~49F
	808	32	1	32	900	T5CW H-1	10F~25F,29F~49F
	808	32	1	32	900	T5CW G-2	10F~25F,29F~49F
	808	32	1	32	900	T5CW G-1	10F~25F,29F~49F
	808	32	2	64	900	T5CW F-2	10F~25F,29F~49F
	808	32	1	32	900	T5CW F-1	10F~25F,29F~49F
	808	32	1	32	900	T5CW E-2	10F~25F,29F~49F
	808	32	1	32	900	T5CW E-1	10F~25F,29F~49F
	808	32	2	64	900	T5CW D-2	10F~25F,29F~49F
	808	32	1	32	900	T5CW D-1	10F~25F,29F~49F
	808	9	3	27	900	T5CW C-1	10F~20F
	808	23	1	23	900	T5CW C-1	21F~25F,29F~49F
	808	1	1	1	900	T5CW C-1	21F
	808	22	1	22	900	T5CW C-1	22F~25F,29F~49F
	808	9	2	18	900	T5CW A-3	10F~20F
808	23	2	46	900	T5CW A-3	21F~25F,29F~49F	
808	22	1	22	900	T5CW A-3	22F~25F,29F~49F	
合計：				1087			

名稱	生梗企單玻扣蓋	制圖	邱紅	2019.04.12	修改	A	
材料	X85563	復核	謝永林	2019.04.16	日期	2019.05.16	
顏色	EC-DG-S332054 (3塗)	批准			圖號	ZS-S01bR-1	



美特鋁質 有限公司
MIDI Aluminium Fabricator Ltd.

數據表參見：ZS-S01d-1

依據HK1022修改




工程號

J-837

地盤

觀塘裕民坊

地盤用

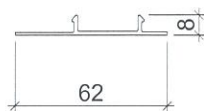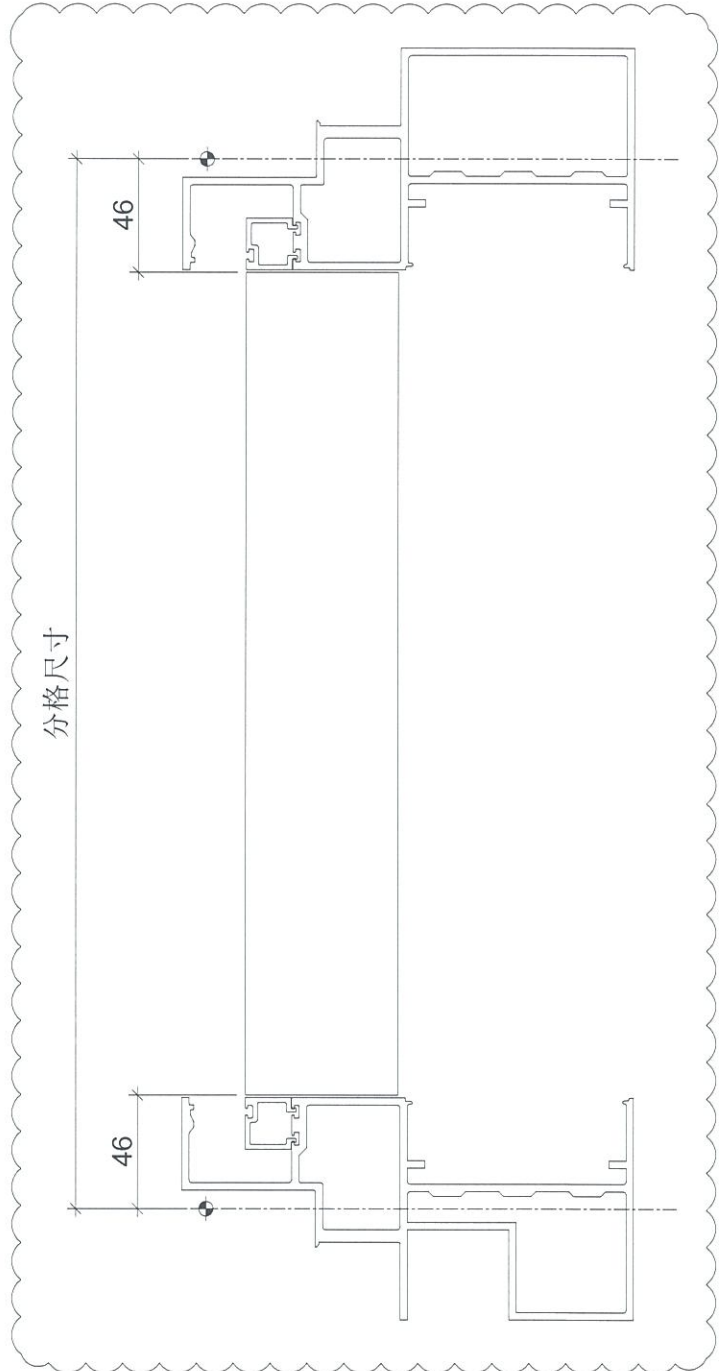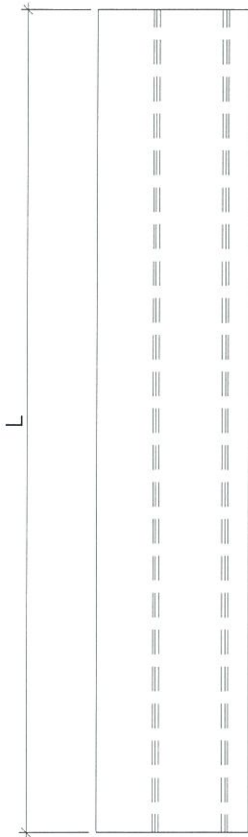

名稱	生梗企單玻扣蓋	制圖	邱紅	2019.04.12	修改	A		
材料	X85563	復核	謝永林	2019.04.16	日期	2019.05.16		
顏色	EC-DG-S332054 (3塗)	批准			圖號	ZS-S01d		



美特鋁質 有限公司
MIDI Aluminium Fabricator Ltd.


拆圖參見：ZS-S01d

工程號	J-837	地盤	觀塘裕民坊
-----	-------	----	-------

依據HK1022修改

物料編號	L	層數	每層	總數量	分格尺寸	使用位置	樓層
ZS-S01d	478	32	1	32	570	T5CW N-1	10F~25F,29F~49F
	478	32	1	32	570	T5CW M-2	10F~25F,29F~49F
	478	32	1	32	570	T5CW L-1	10F~25F,29F~49F
	478	32	1	32	570	T5CW JK-1	10F~25F,29F~49F
	478	32	1	32	570	T5CW H-2	10F~25F,29F~49F
	478	32	1	32	570	T5CW H-1	10F~25F,29F~49F
	478	32	1	32	570	T5CW G-2	10F~25F,29F~49F
	478	32	1	32	570	T5CW G-1	10F~25F,29F~49F
	478	32	1	32	570	T5CW F-2	10F~25F,29F~49F
	478	32	1	32	570	T5CW F-1	10F~25F,29F~49F
	478	32	1	32	570	T5CW E-2	10F~25F,29F~49F
	478	32	1	32	570	T5CW E-1	10F~25F,29F~49F
	478	32	1	32	570	T5CW D-2	10F~25F,29F~49F
	478	32	1	32	570	T5CW D-1	10F~25F,29F~49F
	478	9	2	18	570	T5CW C-1	10F~20F
	478	9	1	9	570	T5CW A-3	10F~20F
	478	22	1	22	570	T5CW C-1	22F~25F,29F~49F
	478	23	1	23	570	T5CW A-3	21F~25F,29F~49F
	478	1	1	1	570	T5CW A-3	21F
	478	22	1	22	570	T5CW A-3	22F~25F,29F~49F
合計：				543			

名稱	生梗企單玻扣蓋	制圖	邱紅	2019.04.12	修改	A		
材料	X85563	復核	謝永林	2019.04.16	日期	2019.05.16		
顏色	EC-DG-S332054 (3塗)	批准			圖號	ZS-S01d-1		

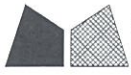

美特鋁質 有限公司
MIDI Aluminium Fabricator Ltd.

數據表參見：ZS-S01dR-1

依據HK1022修改




工程號

J-837

地盤

觀塘裕民坊

地盤用

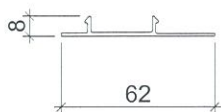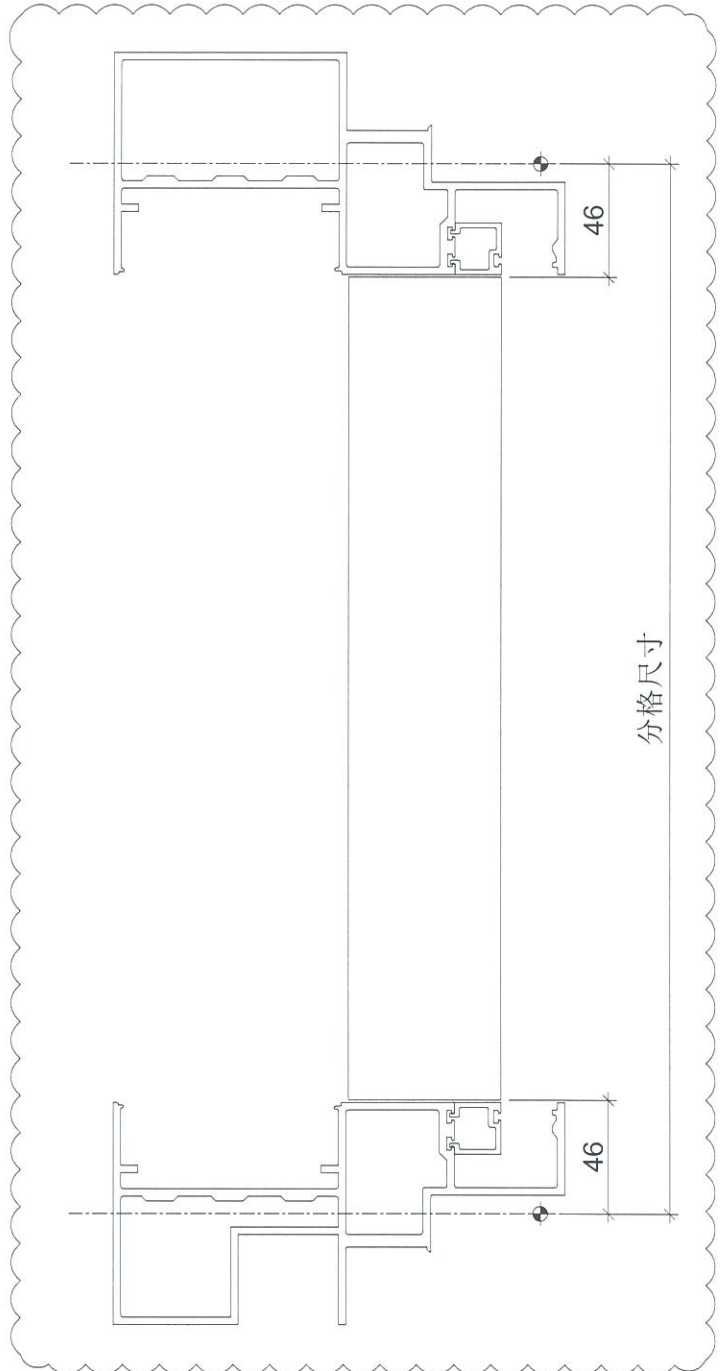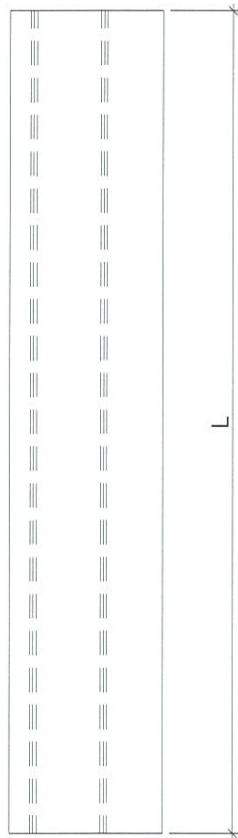

名稱	生梗企單玻扣蓋	制圖	邱紅	2019.04.12	修改	A		
材料	X85563	復核	謝永林	2019.04.16	日期	2019.05.16		
顏色	EC-DG-S332054 (3塗)	批准			圖號	ZS-S01dR		



美特鋁質 有限公司
MIDI Aluminium Fabricator Ltd.

拆圖參見: ZS-S01dR

工程號 J-837 地盤 觀塘裕民坊

依據HK1022修改

物料編號	L	層數	每層	總數量	分格尺寸	使用位置	樓層
ZS-S01dR	478	32	1	32	570	T5CW N-1	10F~25F,29F~49F
	478	32	1	32	570	T5CW M-2	10F~25F,29F~49F
	478	32	1	32	570	T5CW L-1	10F~25F,29F~49F
	478	32	1	32	570	T5CW JK-1	10F~25F,29F~49F
	478	32	1	32	570	T5CW H-2	10F~25F,29F~49F
	478	32	1	32	570	T5CW H-1	10F~25F,29F~49F
	478	32	1	32	570	T5CW G-2	10F~25F,29F~49F
	478	32	1	32	570	T5CW G-1	10F~25F,29F~49F
	478	32	1	32	570	T5CW F-2	10F~25F,29F~49F
	478	32	1	32	570	T5CW F-1	10F~25F,29F~49F
	478	32	1	32	570	T5CW E-2	10F~25F,29F~49F
	478	32	1	32	570	T5CW E-1	10F~25F,29F~49F
	478	32	1	32	570	T5CW D-2	10F~25F,29F~49F
	478	32	1	32	570	T5CW D-1	10F~25F,29F~49F
	478	9	2	18	570	T5CW C-1	10F~20F
	478	9	1	9	570	T5CW A-3	10F~20F
	478	22	1	22	570	T5CW C-1	22F~25F,29F~49F
	478	1	1	1	570	T5CW C-1	21F
	478	23	1	23	570	T5CW A-3	21F~25F,29F~49F
	478	1	1	1	570	T5CW A-3	21F
478	22	1	22	570	T5CW A-3	22F~25F,29F~49F	
合計:				544			

名稱	生梗企單玻扣蓋	制圖	邱紅	2019.04.12	修改	A	
材料	X85563	復核	謝永林	2019.04.16	日期	2019.05.16	
顏色	EC-DG-S332054 (3塗)	批准			圖號	ZS-S01dR-1	



美特鋁質 有限公司
MIDI Aluminium Fabricator Ltd.

物料編號	L	層數	每層	總數	分格尺寸	使用位置	樓層
ZS-S01T	794	1	1	1	900	T5CW C-1	21F
	794	1	1	1	900	T5CW C-1	21F
		合計:		2			




工程號	J-837	地盤	觀塘裕民坊
-----	-------	----	-------

依據HK1022修改

地盤用



分格尺寸

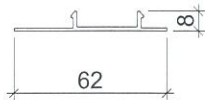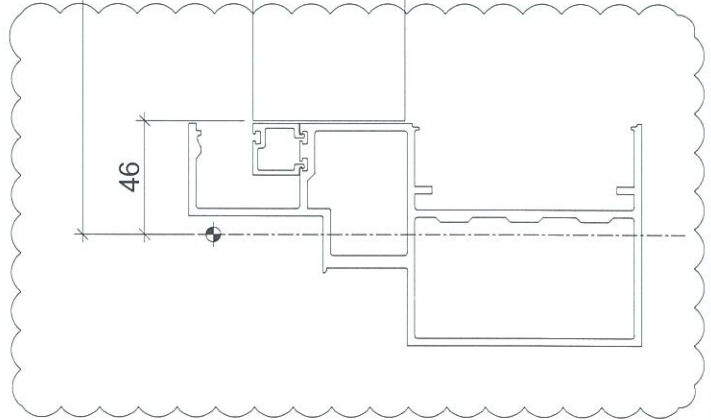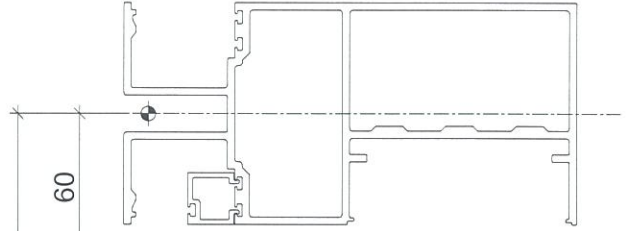

名稱	生梗企單玻扣蓋	制圖	邱紅	2019.04.12	修改	A	
材料	X85563	復核	謝永林	2019.04.16	日期	2019.05.16	
顏色	EC-DG-S332054 (3塗)	批準			圖號	ZS-S01T	







美特鋁質 有限公司
MIDI Aluminium Fabricator Ltd.

物料編號	L	層數	每層	總數	分格尺寸	使用位置	樓層
ZS-S01TR	794	1	1	1	900	T5CW C-1	21F
	794	1	1	1	900	T5CW C-1	22F底
合計：				2			

工程號	J-837	地盤	觀塘裕民坊
-----	-------	----	-------

依據HK1022修改

地盤用

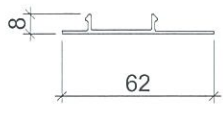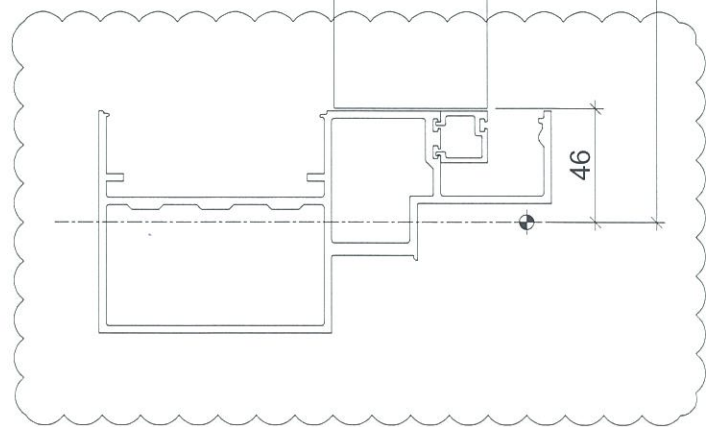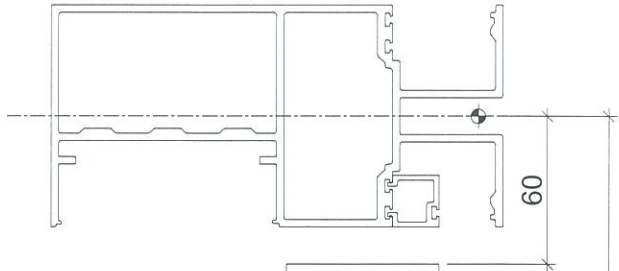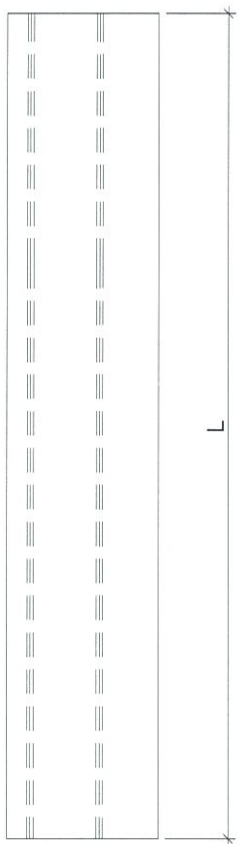

分格尺寸

名稱	生梗企單玻扣蓋	制圖	邱紅	2019.04.12	修改	A	
材料	X85563	復核	謝永林	2019.04.16	日期	2019.05.16	
顏色	EC-DG-S332054 (3塗)	批准			圖號	ZS-S01TR	



美特鋁質有限公司

MIDI Aluminium Fabricator Ltd.

物料編號	L	層數	每層	總數	分格尺寸	使用位置	樓層
ZS-S01E	464	1	1	1	570	T5CW C-1	21F




工程號	J-837	地盤	觀塘裕民坊
-----	-------	----	-------

依據HK1022修改

地盤用



分格尺寸

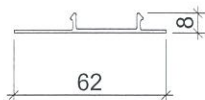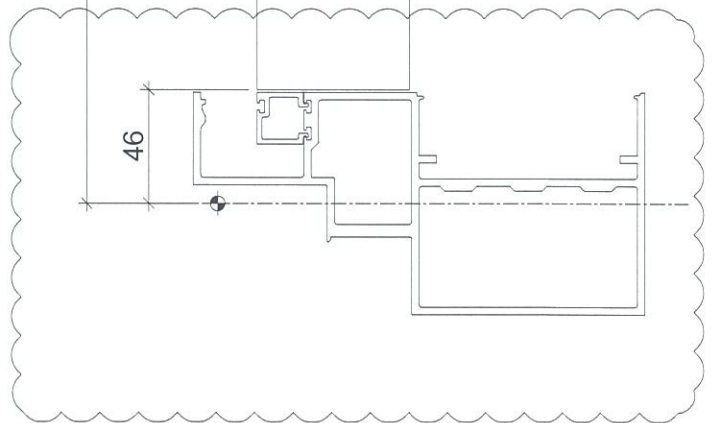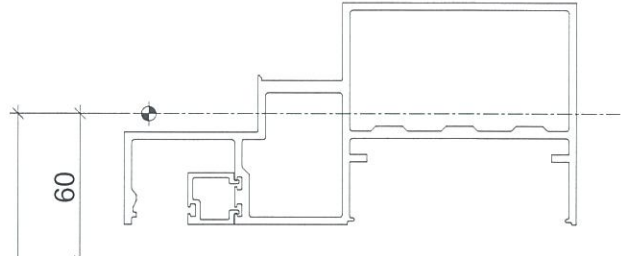

名稱	生梗企單玻扣蓋	制圖	邱紅	2019.04.12	修改	A		
材料	X85563	復核	謝永林	2019.04.16	日期	2019.05.16		
顏色	EC-DG-S332054 (3塗)	批準			圖號	ZS-S01E		






美特鋁質 有限公司
MIDI Aluminium Fabricator Ltd.

物料編號	L	層數	每層	總數	分格尺寸	使用位置	樓層
ZS-S01X	641.5	1	1	1	900	T5CW C-1	21F

工程號	J-837	地盤	觀塘裕民坊
-----	-------	----	-------

依據HK1022修改

地盤用

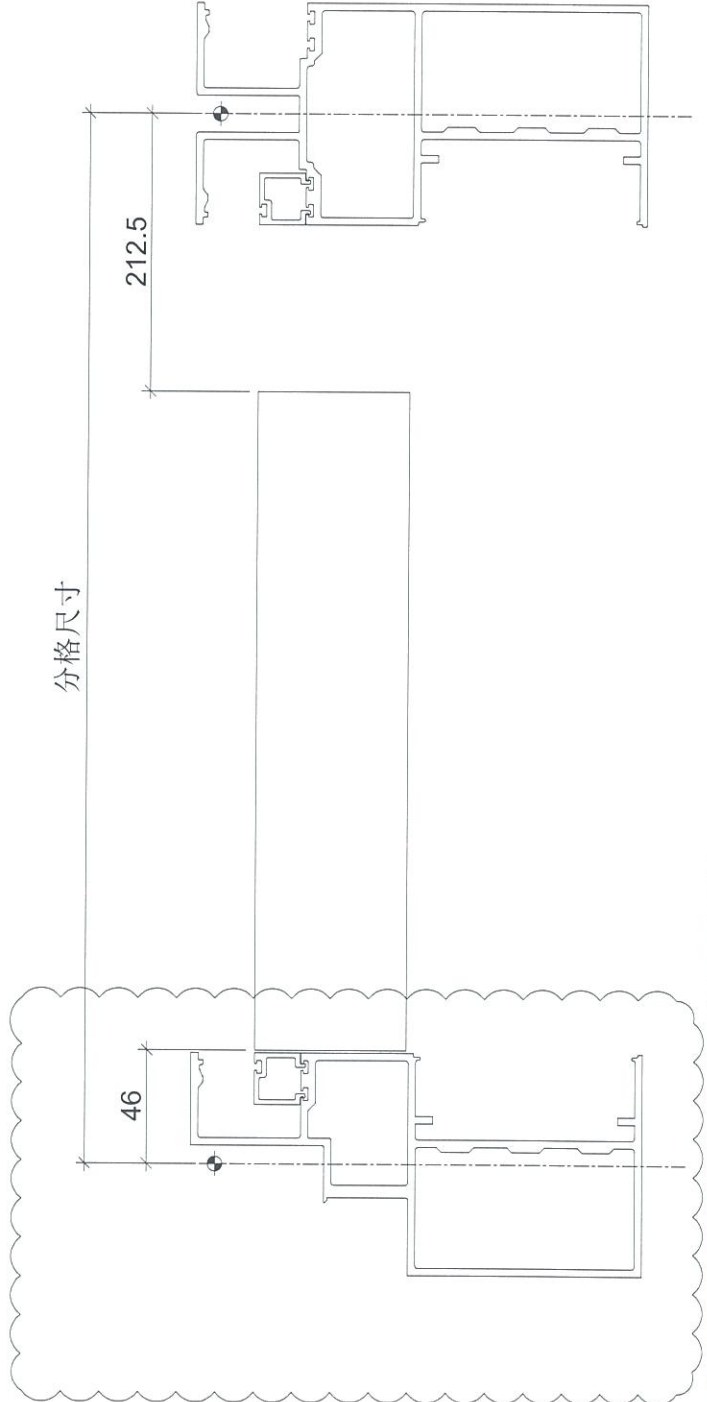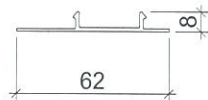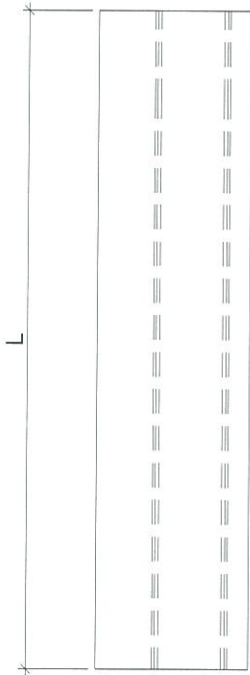

名稱	生梗企單玻扣蓋	制圖	邱紅	2019.04.12	修改	A		
材料	X85563	復核	謝永林	2019.04.16	日期	2019.05.16		
顏色	EC-DG-S332054 (3塗)	批准			圖號	ZS-S01X		



美特鋁質 有限公司

MIDI Aluminium Fabricator Ltd.

物料編號	L	層數	每層	總數	分格尺寸	使用位置	樓層
ZS-S01XR	641.5	1	1	1	900	T5CW C-1	21F

工程號





J-837

地盤

觀塘裕民坊

依據HK1022修改

地盤用

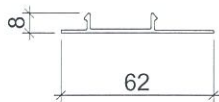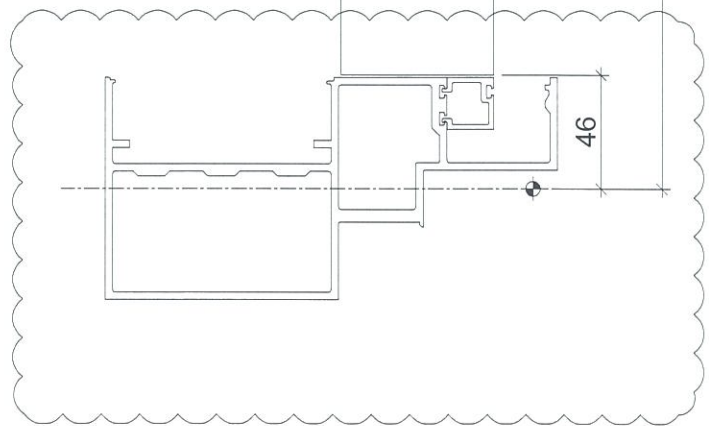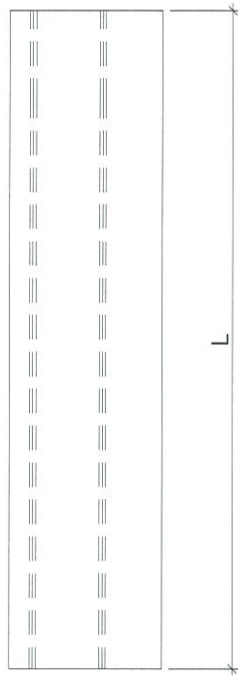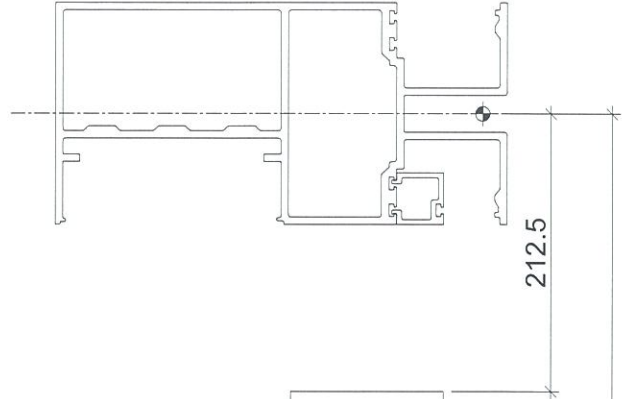

名稱	生梗企單玻扣蓋	制圖	邱紅	2019.04.12	修改	A	
材料	X85563	復核	謝永林	2019.04.16	日期	2019.05.16	
顏色	EC-DG-S332054 (3塗)	批准			圖號	ZS-S01XR	



美特鋁質 有限公司
MIDI Aluminium Fabricator Ltd.

數據表參見：ZS-BG1-1

工程號

J-837




地盤

觀塘裕民坊

依據HK1022修改

地盤用

室外

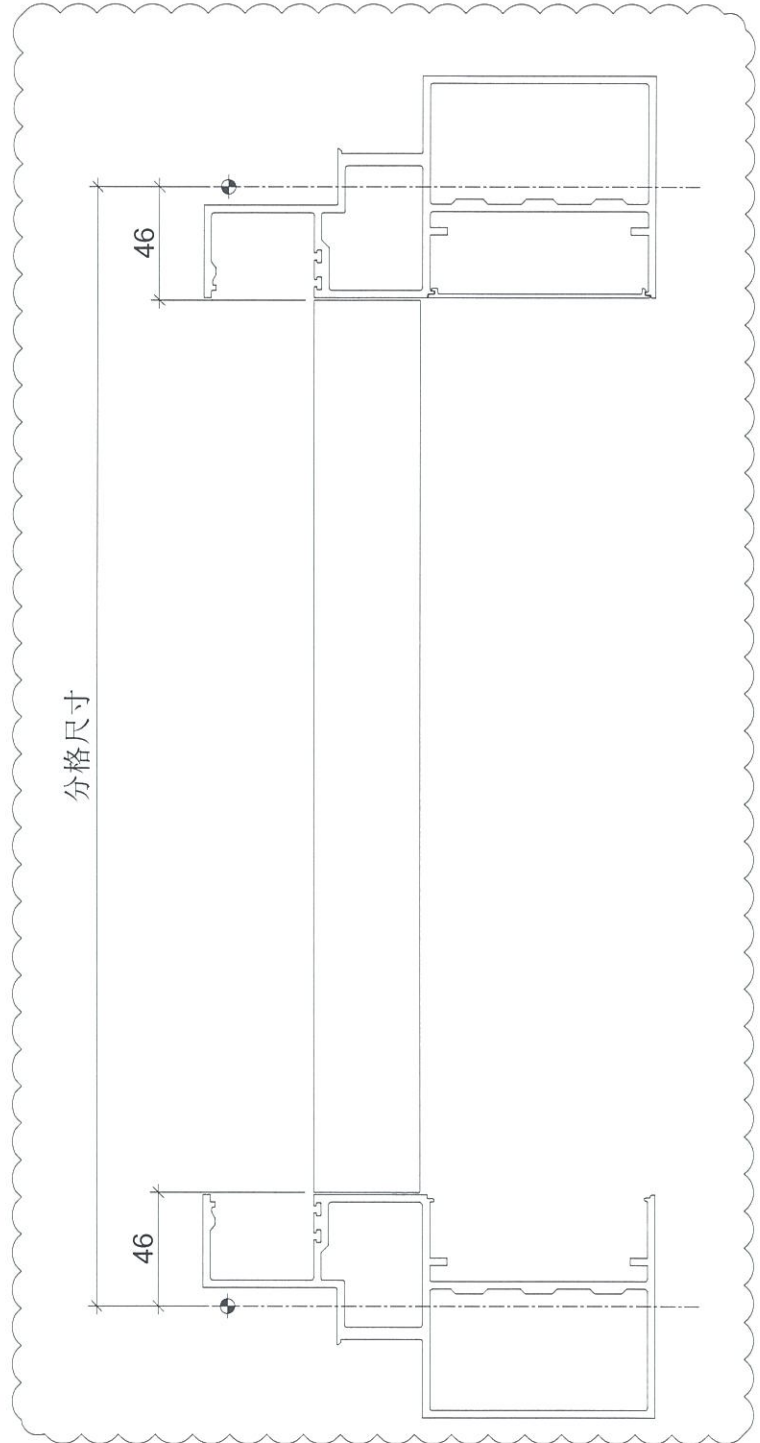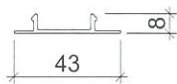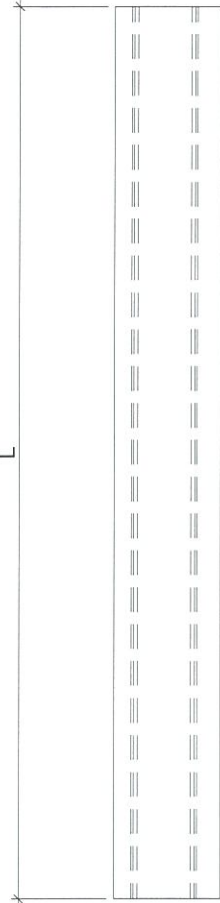

名稱	生梗企雙玻扣蓋	制圖	邱紅	2019.04.12	修改	A		
材料	X85564	復核	謝永林	2019.04.16	日期	2019.05.16		
顏色	EC-DG-S332054 (3塗)	批准			圖號	ZS-BG1		



美特鋁質 有限公司
MIDI Aluminium Fabricator Ltd.

拆圖參見：ZS-BG1

工程號 J-837 地盤 觀塘裕民坊

依據HK1022修改

物料編號	L	層數	每層	總數	分格尺寸	使用位置	樓層
ZS-BG1	778	32	2	64	870	T5CW A-2	10F~25F,29F~49F
	778	32	1	32	870	T5CW A-1	10F~25F,29F~49F
	778	32	4	128	870	T5CW N-1	10F~25F,29F~49F
	778	32	4	128	870	T5CW M-2	10F~25F,29F~49F
	778	32	2	64	870	T5CW M-1	10F~25F,29F~49F
	778	32	2	64	870	T5CW L-2	10F~25F,29F~49F
	778	32	4	128	870	T5CW L-1	10F~25F,29F~49F
	778	32	4	128	870	T5CW JK-1	10F~25F,29F~49F
	778	32	2	64	870	T5CW H-3	10F~25F,29F~49F
	778	32	3	96	870	T5CW H-2	10F~25F,29F~49F
	778	32	1	32	870	T5CW H-1	10F~25F,29F~49F
	778	32	1	32	870	T5CW G-2	10F~25F,29F~49F
	778	32	2	64	870	T5CW G-1	10F~25F,29F~49F
	778	32	2	64	870	T5CW F-2	10F~25F,29F~49F
	778	32	1	32	870	T5CW F-1	10F~25F,29F~49F
	778	32	1	32	870	T5CW E-2	10F~25F,29F~49F
	778	32	2	64	870	T5CW E-1	10F~25F,29F~49F
	778	32	2	64	870	T5CW D-2	10F~25F,29F~49F
	778	32	1	32	870	T5CW D-1	10F~25F,29F~49F
	778	9	3	27	870	T5CW C-1	10F~20F
	778	9	4	36	870	T5CW A-3	10F~20F
	778	23	2	46	870	T5CW C-1	21F~25F,29F~49F
	778	1	1	1	870	T5CW C-1	21F
778	22	2	44	870	T5CW C-1	22F~25F,29F~49F	
778	23	4	92	870	T5CW A-3	21F~25F,29F~49F	
合計：				1558			

名稱	生梗企雙玻扣蓋	制圖	邱紅	2019.04.12	修改	A	
材料	X85564	復核	謝永林	2019.04.16	日期	2019.05.16	
顏色	EC-DG-S332054 (3塗)	批准			圖號	ZS-BG1-1	




美特鋁質 有限公司
MIDI Aluminium Fabricator Ltd.

數據表參見：ZS-BG1R-1



工程號 J-837 地盤 觀塘裕民坊

依據HK1022修改

地盤用

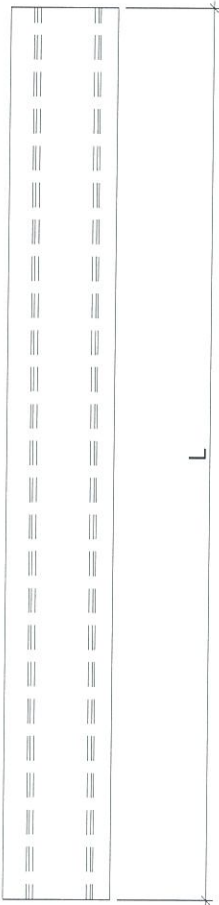

室外

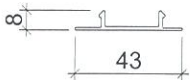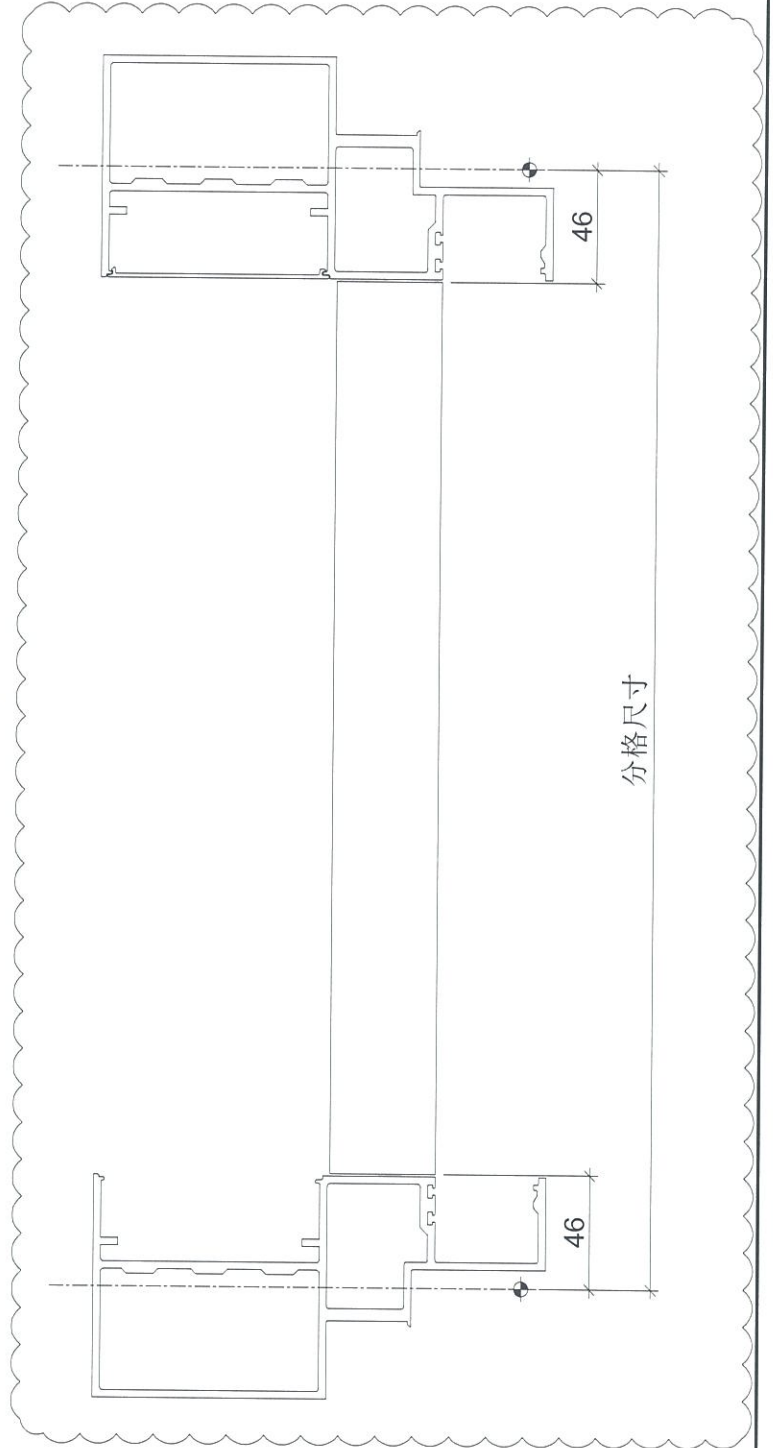

名稱	生梗企雙玻扣蓋	制圖	邱紅	2019.04.12	修改	A		
材料	X85564	復核	謝永林	2019.04.16	日期	2019.05.16		
顏色	EC-DG-S332054 (3塗)	批准			圖號	ZS-BG1R		



美特鋁質 有限公司
MIDI Aluminium Fabricator Ltd.

拆圖參見：ZS-BG1R

工程號 J-837 地盤 觀塘裕民坊

依據HK1022修改

物料編號	L	層數	每層	總數	分格尺寸	使用位置	樓層
ZS-BG1R	778	32	2	64	870	T5CW A-2	10F~25F,29F~49F
	778	32	1	32	870	T5CW A-1	10F~25F,29F~49F
	778	32	4	128	870	T5CW N-1	10F~25F,29F~49F
	778	32	4	128	870	T5CW M-2	10F~25F,29F~49F
	778	32	2	64	870	T5CW M-1	10F~25F,29F~49F
	778	32	2	64	870	T5CW L-2	10F~25F,29F~49F
	778	32	4	128	870	T5CW L-1	10F~25F,29F~49F
	778	32	4	128	870	T5CW JK-1	10F~25F,29F~49F
	778	32	2	64	870	T5CW H-3	10F~25F,29F~49F
	778	32	3	96	870	T5CW H-2	10F~25F,29F~49F
	778	32	1	32	870	T5CW H-1	10F~25F,29F~49F
	778	32	1	32	870	T5CW G-2	10F~25F,29F~49F
	778	32	2	64	870	T5CW G-1	10F~25F,29F~49F
	778	32	2	64	870	T5CW F-2	10F~25F,29F~49F
	778	32	1	32	870	T5CW F-1	10F~25F,29F~49F
	778	32	1	32	870	T5CW E-2	10F~25F,29F~49F
	778	32	2	64	870	T5CW E-1	10F~25F,29F~49F
	778	32	2	64	870	T5CW D-2	10F~25F,29F~49F
	778	32	1	32	870	T5CW D-1	10F~25F,29F~49F
	778	9	3	27	870	T5CW C-1	10F~20F
	778	9	4	36	870	T5CW A-3	10F~20F
	778	23	2	46	870	T5CW C-1	21F~25F,29F~49F
	778	1	1	1	870	T5CW C-1	21F
778	22	2	44	870	T5CW C-1	22F~25F,29F~49F	
778	23	4	92	870	T5CW A-3	21F~25F,29F~49F	
合計：			1558				

名稱	生梗企雙玻扣蓋	制圖	邱紅	2019.04.12	修改	A		
材料	X85564	復核	謝永林	2019.04.16	日期	2019.05.16		
顏色	EC-DG-S332054 (3塗)	批准			圖號	ZS-BG1R-1		



美特鋁質 有限公司
MIDI Aluminium Fabricator Ltd.


工程號 J-837 地盤 觀塘裕民坊

數量	位置	樓層
1	T5CW-A-3	21F

地盤用

依據HK1022修改

室外

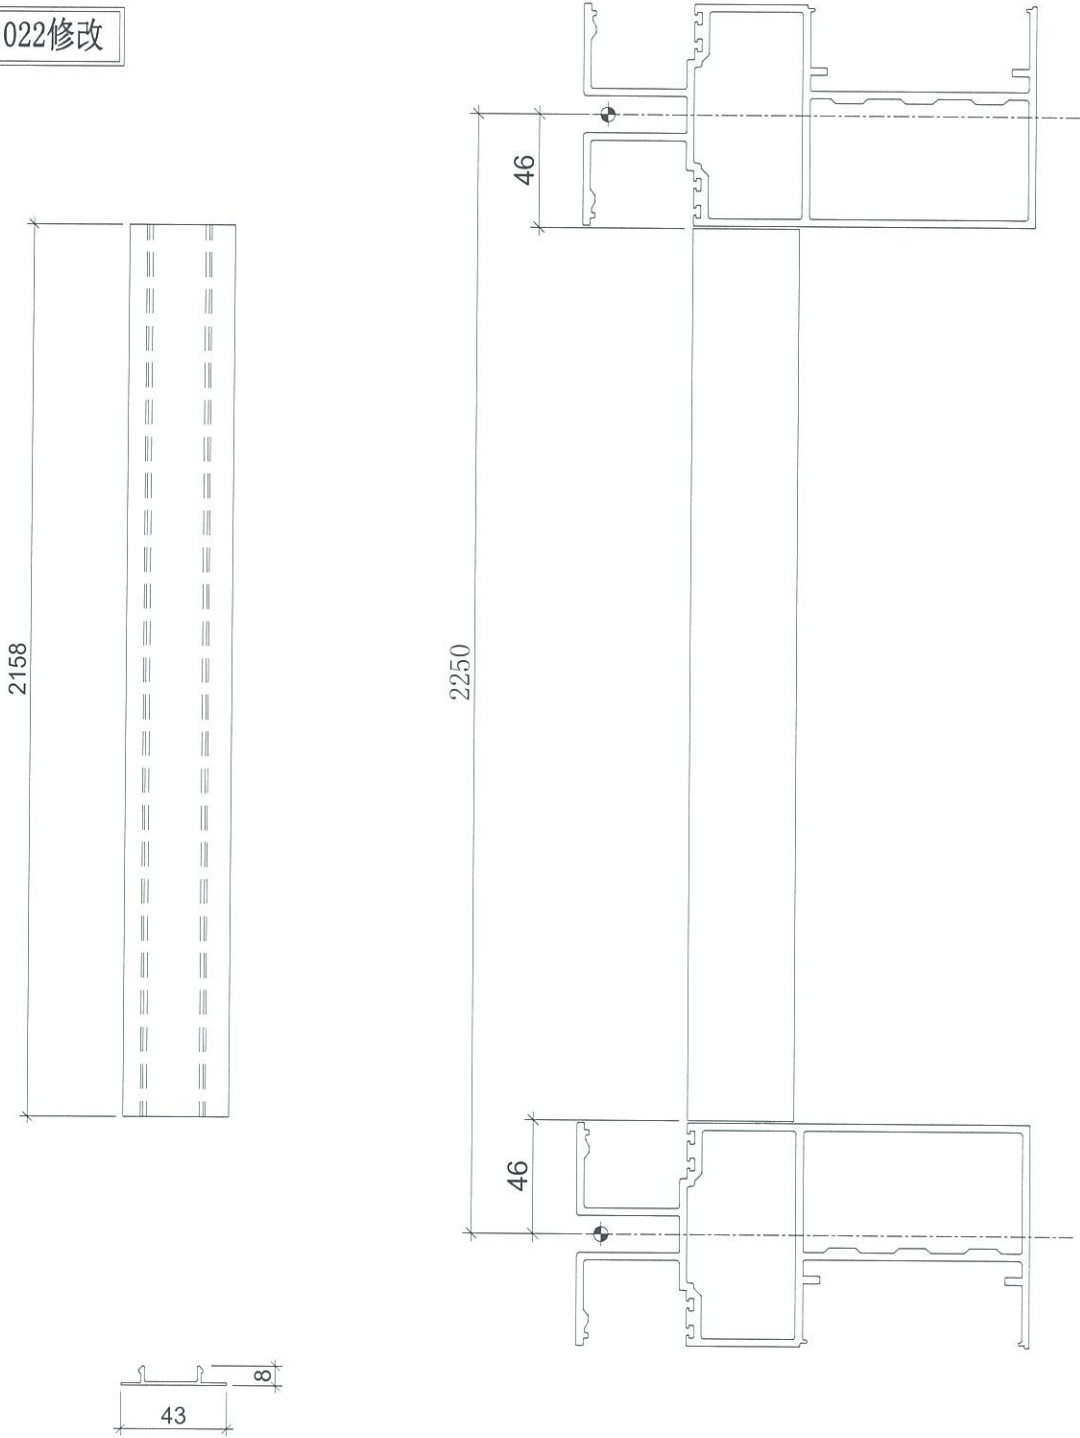

名稱	生梗企雙玻扣蓋	制圖	邱紅	2019.04.12	修改	A		
材料	X85564	復核	謝永林	2019.04.16	日期	2019.05.16		
顏色	EC-DG-S332054 (3塗)	批准			圖號	ZS-BG2		




美特鋁質 有限公司
MIDI Aluminium Fabricator Ltd.

工程號 J-837 地盤 觀塘裕民坊



數量	位置	樓層
1	T5CW-A-3	21F

地盤用

依據HK1022修改

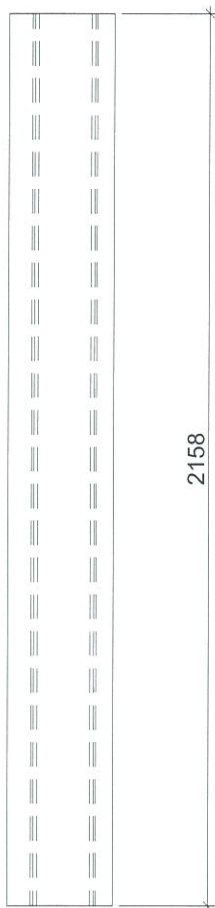

室外

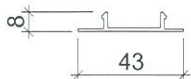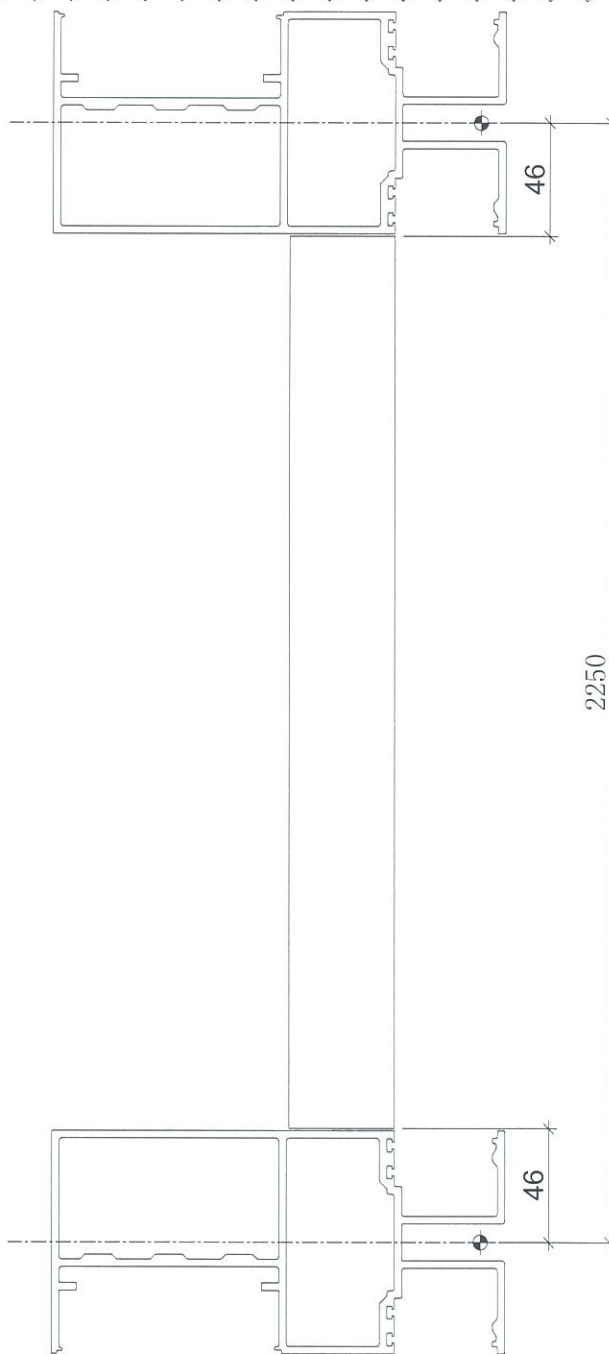

名稱	生梗企雙玻扣蓋	制圖	邱紅	2019. 04. 12	修改	A	
材料	X85564	復核	謝永林	2019. 04. 16	日期	2019.05.16	
顏色	EC-DG-S332054 (3塗)	批准			圖號	ZS-BG2R	