



工程指示 / 要求簡箋(E.I.)

工程指示編號：EI / 0563 / 19

修改版次：C

工程編號：J - 837

工程名稱：觀塘裕民坊

工程項目：幕牆 玻璃扣蓋及內拍蓋 (T5)(大貨 10-25,29-49/F)

收件人：生統/ 永林

發件人：Eric Liu

日期：26/08/2019

要求提供 / 確認 事項：

- | | | |
|------------------------------------|-------------------------------------|-------------------------------|
| <input type="checkbox"/> 初步鋁料 B.M. | <input type="checkbox"/> 加工拆圖，然後生產 | <input type="checkbox"/> 尺寸表 |
| <input type="checkbox"/> 正式鋁料 B.M. | <input type="checkbox"/> 技術上資料 / 指示 | <input type="checkbox"/> 報價 |
| <input type="checkbox"/> 配件 B.M. | <input type="checkbox"/> 樣辦或貨品說明書 | <input type="checkbox"/> 分判合約 |
| <input type="checkbox"/> 其他：_____ | | |

內容：

請按加工圖生產玻璃扣蓋及內拍蓋 (T5)(標準層 10-25,29-49/F)送地盤用
 C 版: 1) 因應現場安裝扣蓋難以安裝 (1)，修改玻璃扣蓋，增加在企料斷口位置避位
 (2)頂底避位加長

請留意: 1) 按 MO 生產(EI9959A)，出貨時間再提供
 2) 玻璃扣蓋現場後裝

謝謝！

請在 2019/ 8 / 30 前完成上列要求。

附：3 頁圖登，8 頁加工圖

以上項目為：

- 原合約工程包 原合約工程加 / 減賬 新工程報價

原因：-

分發東莞各部門：

- () 生產技術總監 連附件 () 技術部 連附件 () 生產部 連附件 () 機械設計部 連附件
 () 採購部 連附件 () 生產統籌部 連附件
 () 質檢部 連附件 () 會計部 連附件 () 報關組 連附件 () 其他 楊榮輝 連附件

分發其他分判：

- () 王禮秋 連附件

分發香港各部門：

- () 行政部 連附件 () 會計部 連附件 () 統籌部 連附件 () 工程部地盤科文 連附件
 () 採購部 連附件 () QS 部 連附件 () 維修部 連附件 () 其他 _____ 連附件

傳遞編號：

HK 1860 / 19

發件人簽署：

項目經理簽署：

圖則登記表
DRAWING REGISTER

工程名稱 Project Title: 觀塘裕民坊 (T5座)10F~25F,29F~52F
框架式幕牆 (室內外扣蓋拆圖)
工程編號 Project No: J-837

接收日期 Receiving Date (適用於客戶圖則)

年									
月									
日									

分發予 Distributed To

發出日期 Issued Date

年	19	19	19						
月	04	05	8						
日	17	16	22						

圖則編號 Drg. No.	圖則名稱 Drawing Title
ZX-XC01	玻璃扣蓋加工圖
ZX-XC01R	玻璃扣蓋加工圖
ZX-XY01	玻璃扣蓋加工圖
ZX-XY01R	玻璃扣蓋加工圖
ZS-KG1	框橫料扣蓋加工圖
ZS-KG1-1	框橫料扣蓋加工圖
ZS-S01b	生梗企單玻扣蓋加工圖
ZS-S01b-1	生梗企單玻扣蓋加工圖 (數據表)
ZS-S01bR	生梗企單玻扣蓋加工圖
ZS-S01bR-1	生梗企單玻扣蓋加工圖 (數據表)
ZS-S01d	生梗企單玻扣蓋加工圖
ZS-S01d-1	生梗企單玻扣蓋加工圖 (數據表)
ZS-S01dR	生梗企單玻扣蓋加工圖
ZS-S01dR-1	生梗企單玻扣蓋加工圖 (數據表)
ZS-S01T	生梗企單玻扣蓋加工圖
ZS-S01TR	生梗企單玻扣蓋加工圖
ZS-S01E	生梗企單玻扣蓋加工圖
ZS-S01X	生梗企單玻扣蓋加工圖
ZS-S01XR	生梗企單玻扣蓋加工圖
ZS-BG1	生梗企雙玻扣蓋加工圖
ZS-BG1-1	生梗企雙玻扣蓋加工圖 (數據表)
ZS-BG1R	生梗企雙玻扣蓋加工圖
ZS-BG1R-1	生梗企雙玻扣蓋加工圖 (數據表)
ZS-BG2	生梗企雙玻扣蓋加工圖
ZS-BG2R	生梗企雙玻扣蓋加工圖
J837-CW-2501K	后裝內外蓋安裝位置圖

修訂編號
Revision No.

1	-	A	B						
2	-	A	B						
3	-	A	B						
4	-	A	B						
5	-	-	-						
6	-	-	-						
7	-	A	-						
8	-	A	-						
26	-	-	-						

圖則登記表
DRAWING REGISTER

工程名稱 Project Title: 觀塘裕民坊 (T5座)10F~25F,29F~52F
框架式幕牆 (室內外扣蓋拆圖)
工程編號 Project No: J-837

分發予 Distributed To

接收日期 Receiving Date (適用於客戶圖則)

年									
月									
日									

發出日期 Issued Date

年	19	19	19						
月	04	05	8						
日	17	16	22						

圖則編號 Drg. No.	圖則名稱 Drawing Title
J837-CW-2502K	后裝內外蓋安裝位置圖
J837-CW-2503K	后裝內外蓋安裝位置圖
J837-CW-2504K	后裝內外蓋安裝位置圖
J837-CW-2505K	后裝內外蓋安裝位置圖
J837-CW-2506K	后裝內外蓋安裝位置圖
J837-CW-2507K	后裝內外蓋安裝位置圖
J837-CW-2508K	后裝內外蓋安裝位置圖
J837-CW-2509K	后裝內外蓋安裝位置圖
J837-CW-2510K	后裝內外蓋安裝位置圖
J837-CW-2511K	后裝內外蓋安裝位置圖
J837-CW-2512K	后裝內外蓋安裝位置圖
J837-CW-2501G	生梗企單玻/雙玻扣蓋位置圖
J837-CW-2502G	生梗企單玻/雙玻扣蓋位置圖
J837-CW-2503G	生梗企單玻/雙玻扣蓋位置圖
J837-CW-2504G	生梗企單玻/雙玻扣蓋位置圖
J837-CW-2505G	生梗企單玻/雙玻扣蓋位置圖
J837-CW-2506G	生梗企單玻/雙玻扣蓋位置圖
J837-CW-2507G	生梗企單玻/雙玻扣蓋位置圖
J837-CW-2508G	生梗企單玻/雙玻扣蓋位置圖
J837-CW-2509G	生梗企單玻/雙玻扣蓋位置圖
J837-CW-2510G	生梗企單玻/雙玻扣蓋位置圖
J837-CW-2511G	生梗企單玻/雙玻扣蓋位置圖
J837-CW-2512G	生梗企單玻/雙玻扣蓋位置圖
ZX-XC02	玻璃扣蓋加工圖
ZX-XC02R	玻璃扣蓋加工圖
ZX-XY02	玻璃扣蓋加工圖

修訂編號 Revision No.									
27	-	-	-						
28	-	-	-						
50	-	-	新增						
51	-	-	新增						
52	-	-	新增						

圖則登記表
DRAWING REGISTER

工程名稱 Project Title: 觀塘裕民坊 (T5座)10F~25F,29F~52F 框架式幕牆 (室內外扣蓋拆圖)
工程編號 Project No: J-837

分發予 Distributed To

圖則編號 Drg. No.	圖則名稱 Drawing Title
ZX-XY02R	玻璃扣蓋加工圖

接收日期 Receiving Date (適用於客戶圖則)

年									
月									
日									

發出日期 Issued Date

年	19	19	19						
月	04	05	8						
日	17	16	22						

修訂編號
Revision No.

53

-	-	新增							





美特鋁質有限公司
MIDI Aluminium Fabricator Ltd.

工程號 J-837 地盤 觀塘裕民坊

地盤用

生窗+SD梗頂位用

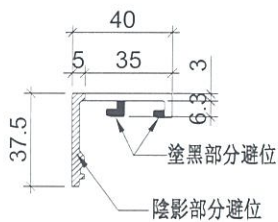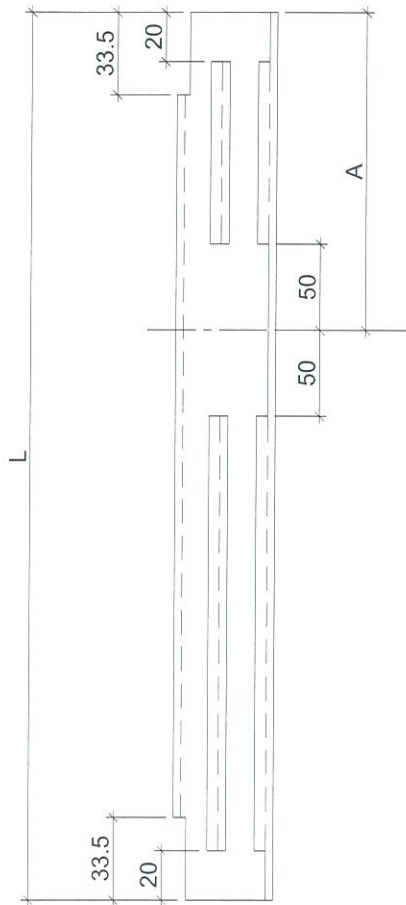

物料編號	L	層數	每層	總數量	分格尺寸	A	使用位置	樓層
877	32	1	32	900	193.5	T5CW-A-2	10F~25F,29F~49F	
877	32	1	32	900	193.5	T5CW-A-1	10F~25F,29F~49F	
877	32	1	32	900	193.5	T5CW-N-1	10F~25F,29F~49F	
877	32	4	128	900	193.5	T5CW-M-2	10F~25F,29F~49F	
877	32	1	32	900	193.5	T5CW-M-1	10F~25F,29F~49F	
877	32	2	64	900	193.5	T5CW-L-2	10F~25F,29F~49F	
877	32	1	32	900	193.5	T5CW-L-1	10F~25F,29F~49F	
877	32	3	96	900	193.5	T5CW-JK-1	10F~25F,29F~49F	
877	32	1	32	900	193.5	T5CW-H-3	10F~25F,29F~49F	
877	32	2	64	900	193.5	T5CW-H-2	10F~25F,29F~49F	
877	32	1	32	900	193.5	T5CW-H-1	10F~25F,29F~49F	
877	32	1	32	900	193.5	T5CW-G-2	10F~25F,29F~49F	
ZS-XC01	877	32	2	64	900	T5CW-G-1	10F~25F,29F~49F	
877	32	1	32	900	193.5	T5CW-F-2	10F~25F,29F~49F	
877	32	1	32	900	193.5	T5CW-F-1	10F~25F,29F~49F	
877	32	1	32	900	193.5	T5CW-E-2	10F~25F,29F~49F	
877	32	2	64	900	193.5	T5CW-E-1	10F~25F,29F~49F	
877	32	1	32	900	193.5	T5CW-D-2	10F~25F,29F~49F	
877	32	1	32	900	193.5	T5CW-D-1	10F~25F,29F~49F	
877	9	3	27	900	193.5	T5CW-C-1	10F~20F	
877	1	4	4	900	193.5	T5CW-C-1	21F	
877	22	3	66	900	193.5	T5CW-C-1	22F~25F,29F~49F	
877	9	3	27	900	193.5	T5CW-A-3	10F~20F	
877	1	3	3	900	193.5	T5CW-A-3	21F	
877	22	3	66	900	193.5	T5CW-A-3	22F~25F,29F~49F	

依據HK1838修改此圖

名稱	玻璃扣蓋	制圖	邱紅	2019.04.12	修改	A	B
材料	X85558	復核	謝永林	2019.04.16	日期	2019.05.16	2019.03.21
顏色	EC-DG-S332054 (3塗)	批准			圖號	ZS-XC01	





美特鋁質有限公司
MIDI Aluminium Fabricator Ltd.

工程號 J-837 地盤 觀塘裕民坊

地盤用

生窗+SD梗頂位用

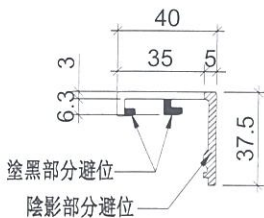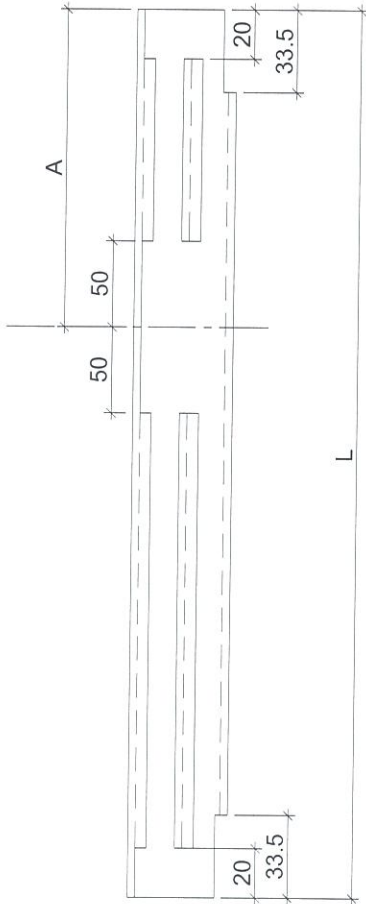

物料編號	L	層數	每層	總數量	分格尺寸	A	使用位置	樓層
877	32	1	32	900	193.5	T5CW-A-2	10F~25F,29F~49F	
877	32	4	128	900	193.5	T5CW-N-1	10F~25F,29F~49F	
877	32	1	32	900	193.5	T5CW-M-2	10F~25F,29F~49F	
877	32	2	64	900	193.5	T5CW-M-1	10F~25F,29F~49F	
877	32	1	32	900	193.5	T5CW-L-2	10F~25F,29F~49F	
877	32	4	128	900	193.5	T5CW-L-1	10F~25F,29F~49F	
877	32	2	64	900	193.5	T5CW-JK-1	10F~25F,29F~49F	
877	32	1	32	900	193.5	T5CW-H-3	10F~25F,29F~49F	
877	32	2	64	900	193.5	T5CW-H-2	10F~25F,29F~49F	
877	32	1	32	900	193.5	T5CW-H-1	10F~25F,29F~49F	
877	32	1	32	900	193.5	T5CW-G-2	10F~25F,29F~49F	
877	32	1	32	900	193.5	T5CW-G-1	10F~25F,29F~49F	
877	32	2	64	900	193.5	T5CW-F-2	10F~25F,29F~49F	
877	32	1	32	900	193.5	T5CW-F-1	10F~25F,29F~49F	
877	32	1	32	900	193.5	T5CW-E-2	10F~25F,29F~49F	
877	32	1	32	900	193.5	T5CW-E-1	10F~25F,29F~49F	
877	32	2	64	900	193.5	T5CW-D-2	10F~25F,29F~49F	
877	32	1	32	900	193.5	T5CW-D-1	10F~25F,29F~49F	
877	9	3	27	900	193.5	T5CW-C-1	10F~20F	
877	1	4	4	900	193.5	T5CW-C-1	21F	
877	22	2	44	900	193.5	T5CW-C-1	22F~25F,29F~49F	
877	9	2	18	900	193.5	T5CW-A-3	10F~20F	
877	1	3	3	900	193.5	T5CW-A-3	21F	
877	22	3	66	900	193.5	T5CW-A-3	22F~25F,29F~49F	

依據HK1838修改此圖

名稱	玻璃扣蓋	制圖	邱紅	2019.04.12	修改	A	B
材料	X85558	復核	謝永林	2019.04.16	日期	2019.05.16	2019.03.21
顏色	EC-DG-S332054 (3塗)	批準			圖號	ZS-XC01R	



美特鋁質 有限公司
MIDI Aluminium Fabricator Ltd.

工程號

J-837

地盤



觀塘裕民坊

地盤用

大梗窗位用

物料編號	L	層數	每層	總數量	分格尺寸	A	使用位置	樓層
ZS-XY01	877	32	3	96	900	193.5	T5CW-N-1	10F-25F,29F-49F
	877	32	1	32	900	193.5	T5CW-M-1	10F-25F,29F-49F
	877	32	3	96	900	193.5	T5CW-L-1	10F-25F,29F-49F
	877	32	1	32	900	193.5	T5CW-JK-1	10F-25F,29F-49F
	877	32	1	32	900	193.5	T5CW-H-2	10F-25F,29F-49F
	877	32	1	32	900	193.5	T5CW-F-2	10F-25F,29F-49F
	877	32	1	32	900	193.5	T5CW-D-2	10F-25F,29F-49F
	877	9	2	18	900	193.5	T5CW-C-1	10F-20F
	877	1	2	2	900	193.5	T5CW-C-1	21F
	877	22	2	44	900	193.5	T5CW-C-1	22F-25F,29F-49F
	877	9	1	9	900	193.5	T5CW-A-3	10F-20F
	877	1	1	1	900	193.5	T5CW-A-3	21F
	877	22	1	22	900	193.5	T5CW-A-3	22F-25F,29F-49F

依據HK1838修改此圖

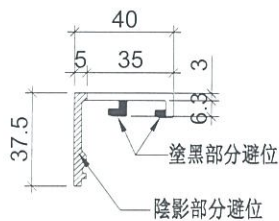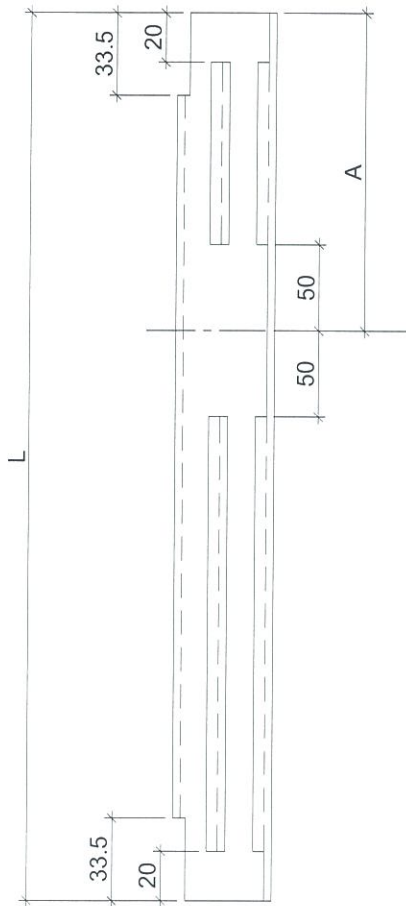

名稱	玻璃扣蓋	制圖	邱紅	2019.04.12	修改	A	B
材料	X85558	復核	謝永林	2019.04.16	日期	2019.05.16	2019.08.21
顏色	EC-DG-S332054 (3塗)	批准			圖號	ZS-XY01	




美特鋁質 有限公司
MIDI Aluminium Fabricator Ltd.


工程號 J-837 地盤 觀塘裕民坊

地盤用
大梗窗位用

物料編號	L	層數	每層	總數量	分格尺寸	A	使用位置	樓層
ZS-XY01R	877	32	1	32	900	193.5	T5CW-A-1	10F~25F,29F~49F
	877	32	3	96	900	193.5	T5CW-M-2	10F~25F,29F~49F
	877	32	1	32	900	193.5	T5CW-L-2	10F~25F,29F~49F
	877	32	2	64	900	193.5	T5CW-JK-1	10F~25F,29F~49F
	877	32	1	32	900	193.5	T5CW-JI-2	10F~25F,29F~49F
	877	32	1	32	900	193.5	T5CW-G-1	10F~25F,29F~49F
	877	32	1	32	900	193.5	T5CW-E-1	10F~25F,29F~49F
	877	9	2	18	900	193.5	T5CW-C-1	10F~20F
	877	1	2	2	900	193.5	T5CW-C-1	21F
	877	22	3	66	900	193.5	T5CW-C-1	22F~25F,29F~49F
	877	9	2	18	900	193.5	T5CW-A-3	10F~20F
	877	1	2	2	900	193.5	T5CW-A-3	21F
	877	22	1	22	900	193.5	T5CW-A-3	22F~25F,29F~49F

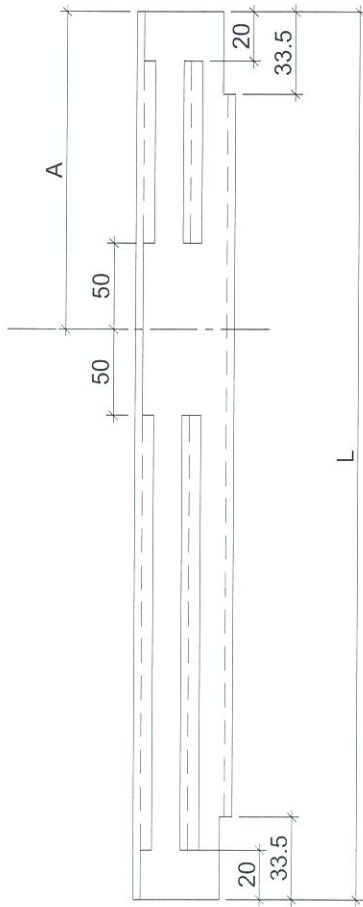

依據HK1838修改此圖

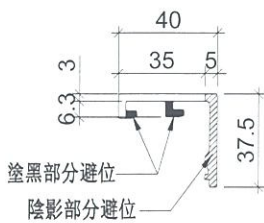

名稱	玻璃扣蓋	制圖	邱紅	2019.04.12	修改	A	B
材料	X85558	復核	謝永林	2019.04.16	日期	2019.05.16	2019.08.21
顏色	EC-DG-S332054 (3塗)	批准			圖號	ZS-XY01R	




美特鋁質 有限公司
MIDI Aluminium Fabricator Ltd.

工程號 J-837 地盤 觀塘裕民坊

新增

地盤用

生窗+SD梗頂位用

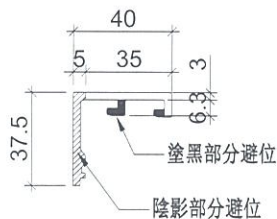

物料編號	L	層數	每層	總數量	分格尺寸	使用位置	樓層
ZS-XC02	847	32	2	64	870	T5CW-A-2	10F~25F,29F~49F
	847	32	1	32	870	T5CW-A-1	10F~25F,29F~49F
	847	32	4	128	870	T5CW-N-1	10F~25F,29F~49F
	847	32	4	128	870	T5CW-M-2	10F~25F,29F~49F
	847	32	2	64	870	T5CW-M-1	10F~25F,29F~49F
	847	32	2	64	870	T5CW-L-2	10F~25F,29F~49F
	847	32	4	128	870	T5CW-L-1	10F~25F,29F~49F
	847	32	4	128	870	T5CW-JK-1	10F~25F,29F~49F
	847	32	2	64	870	T5CW-H-3	10F~25F,29F~49F
	847	32	3	96	870	T5CW-H-2	10F~25F,29F~49F
	847	32	1	32	870	T5CW-H-1	10F~25F,29F~49F
	847	32	1	32	870	T5CW-G-2	10F~25F,29F~49F
	847	32	2	64	870	T5CW-G-1	10F~25F,29F~49F
	847	32	2	64	870	T5CW-F-2	10F~25F,29F~49F
	847	32	1	32	870	T5CW-F-1	10F~25F,29F~49F
	847	32	1	32	870	T5CW-E-2	10F~25F,29F~49F
	847	32	2	64	870	T5CW-E-1	10F~25F,29F~49F
	847	32	2	64	870	T5CW-D-2	10F~25F,29F~49F
	847	32	1	32	870	T5CW-D-1	10F~25F,29F~49F
	847	9	3	27	870	T5CW-C-1	10F~20F
	847	1	3	3	870	T5CW-C-1	21F
	847	22	4	88	870	T5CW-C-1	22F~25F,29F~49F
	847	9	4	36	870	T5CW-A-3	10F~20F
	847	1	4	4	870	T5CW-A-3	21F
	847	22	4	88	870	T5CW-A-3	22F~25F,29F~49F
	ZS-XC03	547	32	1	32	570	T5CW-N-1
547		32	1	32	570	T5CW-M-2	10F~25F,29F~49F
547		32	1	32	570	T5CW-L-1	10F~25F,29F~49F
547		32	1	32	570	T5CW-JK-1	10F~25F,29F~49F
547		32	1	32	570	T5CW-H-2	10F~25F,29F~49F
547		32	1	32	570	T5CW-H-1	10F~25F,29F~49F
547		32	1	32	570	T5CW-G-2	10F~25F,29F~49F
547		32	1	32	570	T5CW-G-1	10F~25F,29F~49F
547		32	1	32	570	T5CW-F-2	10F~25F,29F~49F
547		32	1	32	570	T5CW-F-1	10F~25F,29F~49F
547		32	1	32	570	T5CW-E-2	10F~25F,29F~49F
547		32	1	32	570	T5CW-E-1	10F~25F,29F~49F
547		32	1	32	570	T5CW-D-2	10F~25F,29F~49F
547		32	1	32	570	T5CW-D-1	10F~25F,29F~49F
547		9	2	18	570	T5CW-C-1	10F~20F
547		1	1	1	570	T5CW-C-1	21F
547		22	1	22	570	T5CW-C-1	22F~25F,29F~49F
547		9	1	9	570	T5CW-A-3	10F~20F
547	1	2	2	570	T5CW-A-3	21F	
547	22	2	44	570	T5CW-A-3	22F~25F,29F~49F	

依據HK1838新增此圖

名稱	玻璃扣蓋	制圖	邱紅	2019.08.21	修改		
材料	X85558	復核	謝永林	-	日期		
顏色	EC-DG-S332054 (3塗)	批准			圖號	ZS-XC02	





美特鋁質 有限公司
MIDI Aluminium Fabricator Ltd.

工程號 J-837 地盤 觀塘裕民坊

新增



生窗+SD梗頂位用

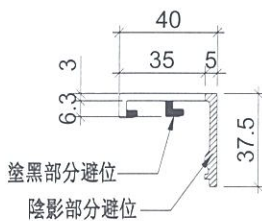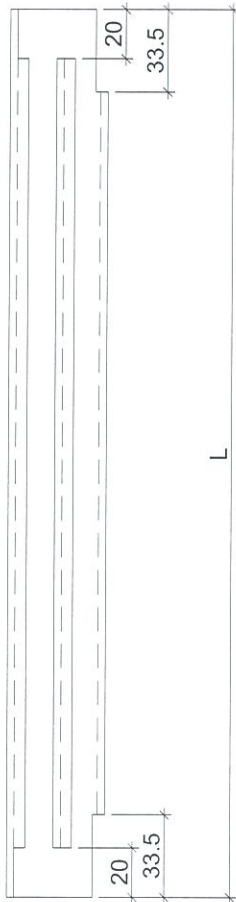

物料編號	L	層數	每層	總數量	分格尺寸	使用位置	樓層	
ZS-XC02R	847	32	2	64	870	T5CW-A-2	10F~25F,29F~49F	
	847	32	1	32	870	T5CW-A-1	10F~25F,29F~49F	
	847	32	4	128	870	T5CW-N-1	10F~25F,29F~49F	
	847	32	4	128	870	T5CW-M-2	10F~25F,29F~49F	
	847	32	2	64	870	T5CW-M-1	10F~25F,29F~49F	
	847	32	2	64	870	T5CW-L-2	10F~25F,29F~49F	
	847	32	4	128	870	T5CW-L-1	10F~25F,29F~49F	
	847	32	4	128	870	T5CW-JK-1	10F~25F,29F~49F	
	847	32	2	64	870	T5CW-H-3	10F~25F,29F~49F	
	847	32	3	96	870	T5CW-H-2	10F~25F,29F~49F	
	847	32	1	32	870	T5CW-H-1	10F~25F,29F~49F	
	847	32	1	32	870	T5CW-G-2	10F~25F,29F~49F	
	847	32	2	64	870	T5CW-G-1	10F~25F,29F~49F	
	847	32	2	64	870	T5CW-F-2	10F~25F,29F~49F	
	847	32	1	32	870	T5CW-F-1	10F~25F,29F~49F	
	847	32	1	32	870	T5CW-E-2	10F~25F,29F~49F	
	847	32	2	64	870	T5CW-E-1	10F~25F,29F~49F	
	847	32	2	64	870	T5CW-D-2	10F~25F,29F~49F	
	847	32	1	32	870	T5CW-D-1	10F~25F,29F~49F	
	847	9	3	27	870	T5CW-C-1	10F~20F	
	847	1	3	3	870	T5CW-C-1	21F	
	847	22	4	88	870	T5CW-C-1	22F~25F,29F~49F	
	847	9	4	36	870	T5CW-A-3	10F~20F	
	847	1	4	4	870	T5CW-A-3	21F	
	847	22	4	88	870	T5CW-A-3	22F~25F,29F~49F	
	ZS-XC03R	547	32	1	32	570	T5CW-N-1	10F~25F,29F~49F
		547	32	1	32	570	T5CW-M-2	10F~25F,29F~49F
		547	32	1	32	570	T5CW-L-1	10F~25F,29F~49F
		547	32	1	32	570	T5CW-JK-1	10F~25F,29F~49F
		547	32	1	32	570	T5CW-H-2	10F~25F,29F~49F
547		32	1	32	570	T5CW-H-1	10F~25F,29F~49F	
547		32	1	32	570	T5CW-G-2	10F~25F,29F~49F	
547		32	1	32	570	T5CW-G-1	10F~25F,29F~49F	
547		32	1	32	570	T5CW-F-2	10F~25F,29F~49F	
547		32	1	32	570	T5CW-F-1	10F~25F,29F~49F	
547		32	1	32	570	T5CW-E-2	10F~25F,29F~49F	
547		32	1	32	570	T5CW-E-1	10F~25F,29F~49F	
547		32	1	32	570	T5CW-D-2	10F~25F,29F~49F	
547		32	1	32	570	T5CW-D-1	10F~25F,29F~49F	
547		9	2	18	570	T5CW-C-1	10F~20F	
547		1	1	1	570	T5CW-C-1	21F	
547		22	1	22	570	T5CW-C-1	22F~25F,29F~49F	
547		9	1	9	570	T5CW-A-3	10F~20F	
547		1	2	2	570	T5CW-A-3	21F	
547		22	2	44	570	T5CW-A-3	22F~25F,29F~49F	

依據HK1838新增此圖

名稱	玻璃扣蓋	制圖	邱紅	2019.08.21	修改		
材料	X85558	復核	謝永林	-	日期		
顏色	EC-DG-S332054 (3塗)	批准			圖號	ZS-XC02R	




美特鋁質有限公司
MIDI Aluminium Fabricator Ltd.

工程號 J-837 地盤 觀塘裕民坊

新增

地盤用

大梗窗位用

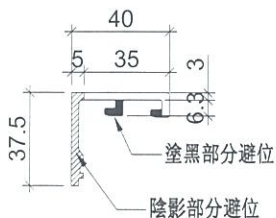

物料編號	L	層數	每層	總數量	分格尺寸	使用位置	樓層
ZS-XY02	2227	32	1	32	2250	T5CW-A-2	10F~25F,29F~49F
	2227	32	1	32	2250	T5CW-A-1	10F~25F,29F~49F
	2227	32	3	96	2250	T5CW-N-1	10F~25F,29F~49F
	2227	32	3	96	2250	T5CW-M-2	10F~25F,29F~49F
	2227	32	1	32	2250	T5CW-M-1	10F~25F,29F~49F
	2227	32	1	32	2250	T5CW-L-2	10F~25F,29F~49F
	2227	32	3	96	2250	T5CW-L-1	10F~25F,29F~49F
	2227	32	3	96	2250	T5CW-JK-1	10F~25F,29F~49F
	2227	32	1	32	2250	T5CW-H-3	10F~25F,29F~49F
	2227	32	2	64	2250	T5CW-H-2	10F~25F,29F~49F
	2227	32	1	32	2250	T5CW-G-1	10F~25F,29F~49F
	2227	32	1	32	2250	T5CW-F-2	10F~25F,29F~49F
	2227	32	1	32	2250	T5CW-E-1	10F~25F,29F~49F
	2227	32	1	32	2250	T5CW-D-2	10F~25F,29F~49F
	2227	9	2	18	2250	T5CW-C-1	10F~20F
	2227	1	2	2	2250	T5CW-C-1	21F
	2227	22	3	66	2250	T5CW-C-1	22F~25F,29F~49F
	2227	9	3	27	2250	T5CW-A-3	10F~20F
	2227	1	3	3	2250	T5CW-A-3	21F
	2227	22	2	44	2250	T5CW-A-3	22F~25F,29F~49F

依據HK1838新增此圖

名稱	玻璃扣蓋	制圖	邱紅	2019.08.21	修改		
材料	X85558	復核	謝永林	-	日期		
顏色	EC-DG-S332054 (3塗)	批准			圖號	ZS-XY02	





美特鋁質有限公司
MIDI Aluminium Fabricator Ltd.

工程號 J-837 地盤 觀塘裕民坊

新增

地盤用

大梗窗位用

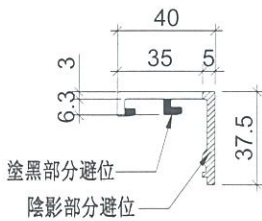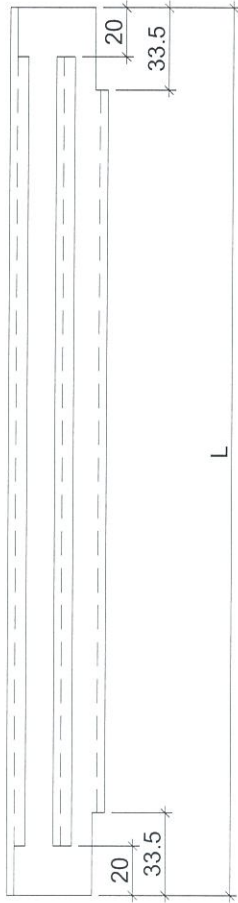

物料編號	L	層數	每層	總數量	分格尺寸	使用位置	樓層
2227	32	1	32	32	2250	T5CW-A-2	10F~25F,29F~49F
2227	32	1	32	32	2250	T5CW-A-1	10F~25F,29F~49F
2227	32	3	96	96	2250	T5CW-N-1	10F~25F,29F~49F
2227	32	3	96	96	2250	T5CW-M-2	10F~25F,29F~49F
2227	32	1	32	32	2250	T5CW-M-1	10F~25F,29F~49F
2227	32	1	32	32	2250	T5CW-L-2	10F~25F,29F~49F
2227	32	3	96	96	2250	T5CW-L-1	10F~25F,29F~49F
2227	32	3	96	96	2250	T5CW-JK-1	10F~25F,29F~49F
2227	32	1	32	32	2250	T5CW-H-3	10F~25F,29F~49F
2227	32	2	64	64	2250	T5CW-H-2	10F~25F,29F~49F
2227	32	1	32	32	2250	T5CW-G-1	10F~25F,29F~49F
2227	32	1	32	32	2250	T5CW-F-2	10F~25F,29F~49F
2227	32	1	32	32	2250	T5CW-E-1	10F~25F,29F~49F
2227	32	1	32	32	2250	T5CW-D-2	10F~25F,29F~49F
2227	9	2	18	18	2250	T5CW-C-1	10F~20F
2227	1	2	2	2	2250	T5CW-C-1	21F
2227	22	3	66	66	2250	T5CW-C-1	22F~25F,29F~49F
2227	9	3	27	27	2250	T5CW-A-3	10F~20F
2227	1	3	3	3	2250	T5CW-A-3	21F
2227	22	2	44	44	2250	T5CW-A-3	22F~25F,29F~49F

ZS-XY02R

依據HK1838新增此圖

名稱	玻璃扣蓋	制圖	邱紅	2019.08.21	修改		
材料	X85558	復核	謝永林	-	日期		
顏色	EC-DG-S332054 (3塗)	批准			圖號	ZS-XY02R	