



工程指示 / 要求簡箋(E.I.)

工程指示編號：EI / 0563 / 19

修改版次：D

工程編號：J - 837

工程名稱：觀塘裕民坊

工程項目：幕牆 玻璃扣蓋及內拍蓋 (T5)(大貨 10-25,29-49/F) (修改玻璃扣蓋避位)

收件人：生統/ 永林

發件人：Eric Liu

日期：29/08/2019

要求提供 / 確認 事項：

- |                                    |                                     |                               |
|------------------------------------|-------------------------------------|-------------------------------|
| <input type="checkbox"/> 初步鋁料 B.M. | <input type="checkbox"/> 加工拆圖，然後生產  | <input type="checkbox"/> 尺寸表  |
| <input type="checkbox"/> 正式鋁料 B.M. | <input type="checkbox"/> 技術上資料 / 指示 | <input type="checkbox"/> 報價   |
| <input type="checkbox"/> 配件 B.M.   | <input type="checkbox"/> 樣辦或貨品說明書   | <input type="checkbox"/> 分判合約 |
| <input type="checkbox"/> 其他：_____  |                                     |                               |

內容：

請按加工圖生產玻璃扣蓋及內拍蓋 (T5)(標準層 10-25,29-49/F)送地盤用

D版: 1) 因應現場安裝扣蓋難以安裝 (1) 見光頂底避位改回做 34.5，方便地盤安裝

請留意: 1) 按 MO 生產(EI9959A)，出貨時間再提供

2) 玻璃扣蓋現場後裝

謝謝！

請在 2019/ 9 / 30 前完成上列要求。

附：3 頁圖登，8 頁加工圖

以上項目為：

- 原合約工程包                       原合約工程加 / 減賬                       新工程報價

原因：-

分發東莞各部門：

- ( ) 生產技術總監  連附件    ( ) 技術部  連附件 *永林*    ( ) 生產部  連附件    ( ) 機械設計部  連附件  
 ( ) 採購部  連附件    ( ) 生產統籌部  連附件 *楊*  
 ( ) 質檢部  連附件    ( ) 會計部  連附件    ( ) 報關組  連附件    ( ) 其他 楊榮輝  連附件

分發其他分判：

- ( ) 王禮秋  連附件

分發香港各部門：

- ( ) 行政部  連附件    ( ) 會計部  連附件    ( ) 統籌部  連附件    ( ) 工程部地盤科文  連附件 *炳/祥*  
 ( ) 採購部  連附件    ( ) QS 部  連附件    ( ) 維修部  連附件    ( ) 其他 \_\_\_\_\_  連附件

傳遞編號：

HK *1914* /19

發件人簽署：

項目經理簽署：

*Eric Liu*  
*PPZ*

圖則登記表  
DRAWING REGISTER

工程名稱 Project Title: <b>觀塘裕民坊 (T5座)10F~25F,29F~52F</b> <b>框架式幕牆 (室內外扣蓋拆圖)</b>
工程編號 Project No: <b>J-837</b>

分發予 Distributed To


接收日期 Receiving Date (適用於客戶圖則)


發出日期 Issued Date

19	19	19							
04	05	8							
17	16	22							

圖則編號 Drg. No.	圖則名稱 Drawing Title
ZX-XC01	玻璃扣蓋加工圖
ZX-XC01R	玻璃扣蓋加工圖
ZX-XY01	玻璃扣蓋加工圖
ZX-XY01R	玻璃扣蓋加工圖
ZS-KG1	框橫料扣蓋加工圖
ZS-KG1-1	框橫料扣蓋加工圖
ZS-S01b	生梗企單玻扣蓋加工圖
ZS-S01b-1	生梗企單玻扣蓋加工圖 (數據表)
ZS-S01bR	生梗企單玻扣蓋加工圖
ZS-S01bR-1	生梗企單玻扣蓋加工圖 (數據表)
ZS-S01d	生梗企單玻扣蓋加工圖
ZS-S01d-1	生梗企單玻扣蓋加工圖 (數據表)
ZS-S01dR	生梗企單玻扣蓋加工圖
ZS-S01dR-1	生梗企單玻扣蓋加工圖 (數據表)
ZS-S01T	生梗企單玻扣蓋加工圖
ZS-S01TR	生梗企單玻扣蓋加工圖
ZS-S01E	生梗企單玻扣蓋加工圖
ZS-S01X	生梗企單玻扣蓋加工圖
ZS-S01XR	生梗企單玻扣蓋加工圖
ZS-BG1	生梗企雙玻扣蓋加工圖
ZS-BG1-1	生梗企雙玻扣蓋加工圖 (數據表)
ZS-BG1R	生梗企雙玻扣蓋加工圖
ZS-BG1R-1	生梗企雙玻扣蓋加工圖 (數據表)
ZS-BG2	生梗企雙玻扣蓋加工圖
ZS-BG2R	生梗企雙玻扣蓋加工圖
J837-CW-2501K	后裝內外蓋安裝位置圖

修訂編號  
Revision No.

1	-	A	B						
2	-	A	B						
3	-	A	B						
4	-	A	B						
5	-	-	-						
6	-	-	-						
7	-	A	-						
8	-	A	-						
26	-	-	-						

圖則登記表  
DRAWING REGISTER

工程名稱 Project Title: <b>觀塘裕民坊 (T5座)10F~25F,29F~52F</b> <b>框架式幕牆 (室內外扣蓋拆圖)</b>
工程編號 Project No: <b>J-837</b>

分發予 Distributed To


接收日期 Receiving Date (適用於客戶圖則)


發出日期 Issued Date

19	19	19							
04	05	8							
17	16	22							

圖則編號 Drg. No.	圖則名稱 Drawing Title
J837-CW-2502K	后裝內外蓋安裝位置圖
J837-CW-2503K	后裝內外蓋安裝位置圖
J837-CW-2504K	后裝內外蓋安裝位置圖
J837-CW-2505K	后裝內外蓋安裝位置圖
J837-CW-2506K	后裝內外蓋安裝位置圖
J837-CW-2507K	后裝內外蓋安裝位置圖
J837-CW-2508K	后裝內外蓋安裝位置圖
J837-CW-2509K	后裝內外蓋安裝位置圖
J837-CW-2510K	后裝內外蓋安裝位置圖
J837-CW-2511K	后裝內外蓋安裝位置圖
J837-CW-2512K	后裝內外蓋安裝位置圖
J837-CW-2501G	生梗企單玻/雙玻扣蓋位置圖
J837-CW-2502G	生梗企單玻/雙玻扣蓋位置圖
J837-CW-2503G	生梗企單玻/雙玻扣蓋位置圖
J837-CW-2504G	生梗企單玻/雙玻扣蓋位置圖
J837-CW-2505G	生梗企單玻/雙玻扣蓋位置圖
J837-CW-2506G	生梗企單玻/雙玻扣蓋位置圖
J837-CW-2507G	生梗企單玻/雙玻扣蓋位置圖
J837-CW-2508G	生梗企單玻/雙玻扣蓋位置圖
J837-CW-2509G	生梗企單玻/雙玻扣蓋位置圖
J837-CW-2510G	生梗企單玻/雙玻扣蓋位置圖
J837-CW-2511G	生梗企單玻/雙玻扣蓋位置圖
J837-CW-2512G	生梗企單玻/雙玻扣蓋位置圖
ZX-XC02	玻璃扣蓋加工圖
ZX-XC02R	玻璃扣蓋加工圖
ZX-XY02	玻璃扣蓋加工圖

修訂編號  
Revision No.

27	-	-	-						
28	-	-	-						
29	-	-	-						
50	-	-	新增						
51	-	-	新增						
52	-	-	新增						

圖則登記表  
DRAWING REGISTER

工程名稱 Project Title: <b>觀塘裕民坊 (T5座)10F~25F,29F~52F</b> <b>框架式幕牆 (室內外扣蓋拆圖)</b>
工程編號 Project No: <b>J-837</b>

分發予 Distributed To


圖則編號 Drg. No.	圖則名稱 Drawing Title
ZX-XY02R	玻璃扣蓋加工圖

接收日期 Receiving Date (適用於客戶圖則)


發出日期 Issued Date

19	19	19							
04	05	8							
17	16	22							

修訂編號  
Revision No.

-	-	新增							

53





美特鋁質 有限公司  
MIDI Aluminium Fabricator Ltd.

工程號 J-837 地盤 觀塘裕民坊

地盤用

生窗+SD梗頂位用

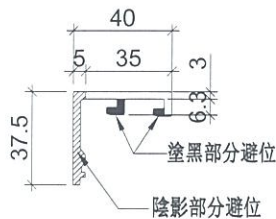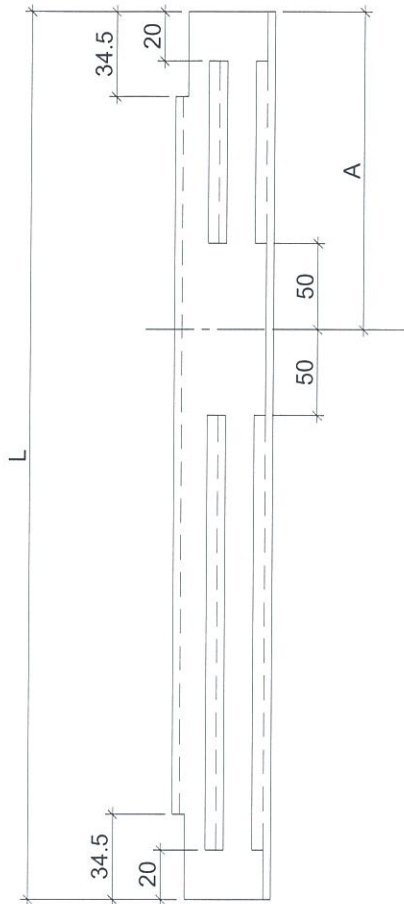

依據HK1838修改此圖

物料編號	L	層數	每層	總數量	分格尺寸	A	使用位置	樓層
ZS-XC01	877	32	1	32	900	193.5	T5CW-A-2	10F~25F,29F~49F
	877	32	1	32	900	193.5	T5CW-A-1	10F~25F,29F~49F
	877	32	1	32	900	193.5	T5CW-N-1	10F~25F,29F~49F
	877	32	4	128	900	193.5	T5CW-M-2	10F~25F,29F~49F
	877	32	1	32	900	193.5	T5CW-M-1	10F~25F,29F~49F
	877	32	2	64	900	193.5	T5CW-L-2	10F~25F,29F~49F
	877	32	1	32	900	193.5	T5CW-L-1	10F~25F,29F~49F
	877	32	3	96	900	193.5	T5CW-JK-1	10F~25F,29F~49F
	877	32	1	32	900	193.5	T5CW-H-3	10F~25F,29F~49F
	877	32	2	64	900	193.5	T5CW-H-2	10F~25F,29F~49F
	877	32	1	32	900	193.5	T5CW-H-1	10F~25F,29F~49F
	877	32	1	32	900	193.5	T5CW-G-2	10F~25F,29F~49F
	877	32	2	64	900	193.5	T5CW-G-1	10F~25F,29F~49F
	877	32	1	32	900	193.5	T5CW-F-2	10F~25F,29F~49F
	877	32	1	32	900	193.5	T5CW-F-1	10F~25F,29F~49F
	877	32	1	32	900	193.5	T5CW-E-2	10F~25F,29F~49F
	877	32	2	64	900	193.5	T5CW-E-1	10F~25F,29F~49F
	877	32	1	32	900	193.5	T5CW-D-2	10F~25F,29F~49F
	877	32	1	32	900	193.5	T5CW-D-1	10F~25F,29F~49F
	877	9	3	27	900	193.5	T5CW-C-1	10F~20F
	877	1	4	4	900	193.5	T5CW-C-1	21F
	877	22	3	66	900	193.5	T5CW-C-1	22F~25F,29F~49F
	877	9	3	27	900	193.5	T5CW-A-3	10F~20F
	877	1	3	3	900	193.5	T5CW-A-3	21F
	877	22	3	66	900	193.5	T5CW-A-3	22F~25F,29F~49F

名稱	玻璃扣蓋	制圖	邱紅	2019.04.12	修改	A	B
材料	X85558	復核	謝永林	2019.04.16	日期	2019.05.16	2019.08.21
顏色	EC-DG-S332054 (3塗)	批准			圖號	ZS-XC01	





美特鋁質 有限公司  
MIDI Aluminium Fabricator Ltd.

工程號 J-837 地盤 觀塘裕民坊

地盤用


生窗+SD梗頂位用

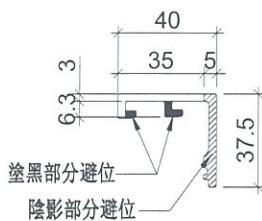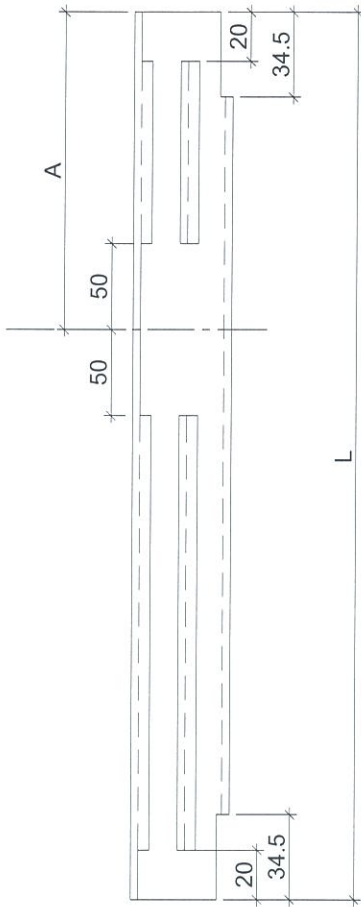

物料編號	L	層數	每層	總數量	分格尺寸	A	使用位置	樓層
877	32	1	32	900	193.5	T5CW-A-2	10F~25F,29F~49F	
877	32	4	128	900	193.5	T5CW-N-1	10F~25F,29F~49F	
877	32	1	32	900	193.5	T5CW-M-2	10F~25F,29F~49F	
877	32	2	64	900	193.5	T5CW-M-1	10F~25F,29F~49F	
877	32	1	32	900	193.5	T5CW-L-2	10F~25F,29F~49F	
877	32	4	128	900	193.5	T5CW-L-1	10F~25F,29F~49F	
877	32	2	64	900	193.5	T5CW-JK-1	10F~25F,29F~49F	
877	32	1	32	900	193.5	T5CW-H-3	10F~25F,29F~49F	
877	32	2	64	900	193.5	T5CW-H-2	10F~25F,29F~49F	
877	32	1	32	900	193.5	T5CW-H-1	10F~25F,29F~49F	
877	32	1	32	900	193.5	T5CW-G-2	10F~25F,29F~49F	
877	32	1	32	900	193.5	T5CW-G-1	10F~25F,29F~49F	
877	32	2	64	900	193.5	T5CW-F-2	10F~25F,29F~49F	
877	32	1	32	900	193.5	T5CW-F-1	10F~25F,29F~49F	
877	32	1	32	900	193.5	T5CW-E-2	10F~25F,29F~49F	
877	32	1	32	900	193.5	T5CW-E-1	10F~25F,29F~49F	
877	32	2	64	900	193.5	T5CW-D-2	10F~25F,29F~49F	
877	32	1	32	900	193.5	T5CW-D-1	10F~25F,29F~49F	
877	9	3	27	900	193.5	T5CW-C-1	10F~20F	
877	1	4	4	900	193.5	T5CW-C-1	21F	
877	22	2	44	900	193.5	T5CW-C-1	22F~25F,29F~49F	
877	9	2	18	900	193.5	T5CW-A-3	10F~20F	
877	1	3	3	900	193.5	T5CW-A-3	21F	
877	22	3	66	900	193.5	T5CW-A-3	22F~25F,29F~49F	

依據HK1838修改此圖

名稱	玻璃扣蓋	制圖	邱紅	2019.04.12	修改	A	B
材料	X85558	復核	謝永林	2019.04.16	日期	2019.05.16	2019.08.21
顏色	EC-DG-S332054 (3塗)	批准			圖號	ZS-XC01R	

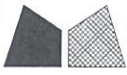



美特鋁質 有限公司  
MIDI Aluminium Fabricator Ltd.

工程號 J-837 地盤 觀塘裕民坊

地盤用  
大梗窗位用

物料編號	L	層數	每層	總數量	分格尺寸	A	使用位置	樓層
ZS-XY01	877	32	3	96	900	193.5	T5CW-N-1	10F~25F,29F~49F
	877	32	1	32	900	193.5	T5CW-M-1	10F~25F,29F~49F
	877	32	3	96	900	193.5	T5CW-L-1	10F~25F,29F~49F
	877	32	1	32	900	193.5	T5CW-JK-1	10F~25F,29F~49F
	877	32	1	32	900	193.5	T5CW-H-2	10F~25F,29F~49F
	877	32	1	32	900	193.5	T5CW-F-2	10F~25F,29F~49F
	877	32	1	32	900	193.5	T5CW-D-2	10F~25F,29F~49F
	877	9	2	18	900	193.5	T5CW-C-1	10F~20F
	877	1	2	2	900	193.5	T5CW-C-1	21F
	877	22	2	44	900	193.5	T5CW-C-1	22F~25F,29F~49F
	877	9	1	9	900	193.5	T5CW-A-3	10F~20F
	877	1	1	1	900	193.5	T5CW-A-3	21F
	877	22	1	22	900	193.5	T5CW-A-3	22F~25F,29F~49F

依據HK1838修改此圖

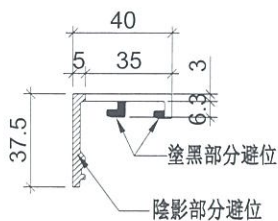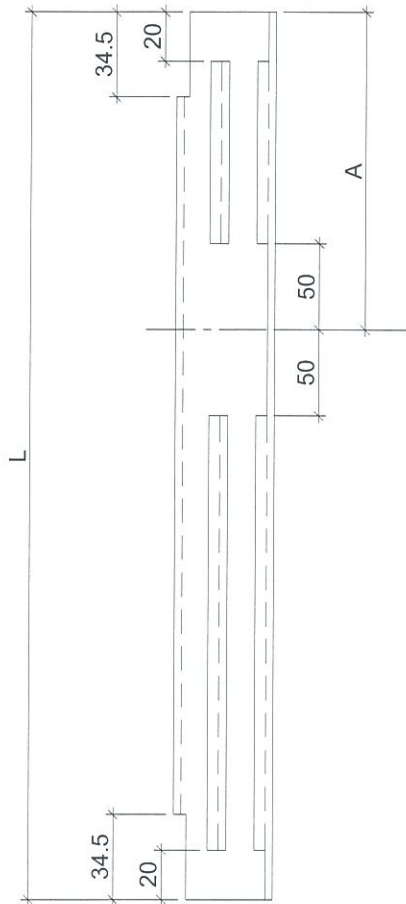

名稱	玻璃扣蓋	制圖	邱紅	2019.04.12	修改	A	B	
材料	X85558	復核	謝永林	2019.04.16	日期	2019.05.16	2019.08.21	
顏色	EC-DG-S332054 (3塗)	批准			圖號	ZS-XY01		



美特鋁質 有限公司  
MIDI Aluminium Fabricator Ltd.



工程號 J-837 地盤 觀塘裕民坊

地盤用

大梗窗位用

物料編號	L	層數	每層	總數量	分格尺寸	A	使用位置	樓層
ZS-XY01R	877	32	1	32	900	193.5	T5CW-A-1	10F~25F,29F~49F
	877	32	3	96	900	193.5	T5CW-M-2	10F~25F,29F~49F
	877	32	1	32	900	193.5	T5CW-L-2	10F~25F,29F~49F
	877	32	2	64	900	193.5	T5CW-IR-1	10F~25F,29F~49F
	877	32	1	32	900	193.5	T5CW-II-2	10F~25F,29F~49F
	877	32	1	32	900	193.5	T5CW-G-1	10F~25F,29F~49F
	877	32	1	32	900	193.5	T5CW-E-1	10F~25F,29F~49F
	877	9	2	18	900	193.5	T5CW-C-1	10F~20F
	877	1	2	2	900	193.5	T5CW-C-1	21F
	877	22	3	66	900	193.5	T5CW-C-1	22F~25F,29F~49F
	877	9	2	18	900	193.5	T5CW-A-3	10F~20F
	877	1	2	2	900	193.5	T5CW-A-3	21F
	877	22	1	22	900	193.5	T5CW-A-3	22F~25F,29F~49F

依據HK1838修改此圖

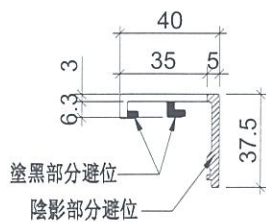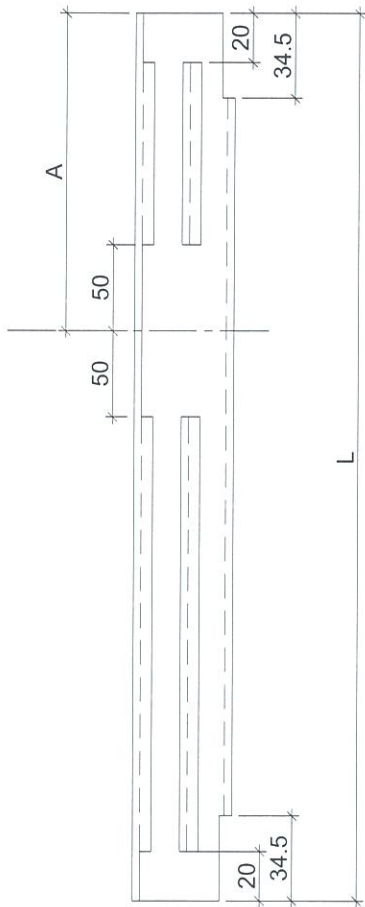

名稱	玻璃扣蓋	制圖	邱紅	2019.04.12	修改	A	B	
材料	X85558	復核	謝永林	2019.04.16	日期	2019.05.16	2019.08.21	
顏色	EC-DG-S332054 (3塗)	批准			圖號	ZS-XY01R		




美特鋁質有限公司  
MIDI Aluminium Fabricator Ltd.

工程號 J-837 地盤 觀塘裕民坊

新增

地盤用

生窗+SD梗頂位用

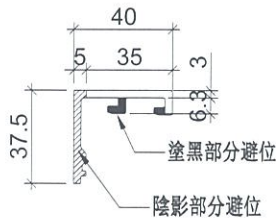

物料編號	L	層數	每層	總數量	分格尺寸	使用位置	樓層
ZS-XC02	847	32	2	64	870	T5CW-A-2	10F~25F,29F~49F
	847	32	1	32	870	T5CW-A-1	10F~25F,29F~49F
	847	32	4	128	870	T5CW-N-1	10F~25F,29F~49F
	847	32	4	128	870	T5CW-M-2	10F~25F,29F~49F
	847	32	2	64	870	T5CW-M-1	10F~25F,29F~49F
	847	32	2	64	870	T5CW-L-2	10F~25F,29F~49F
	847	32	4	128	870	T5CW-L-1	10F~25F,29F~49F
	847	32	4	128	870	T5CW-JK-1	10F~25F,29F~49F
	847	32	2	64	870	T5CW-H-3	10F~25F,29F~49F
	847	32	3	96	870	T5CW-H-2	10F~25F,29F~49F
	847	32	1	32	870	T5CW-H-1	10F~25F,29F~49F
	847	32	1	32	870	T5CW-G-2	10F~25F,29F~49F
	847	32	2	64	870	T5CW-G-1	10F~25F,29F~49F
	847	32	2	64	870	T5CW-F-2	10F~25F,29F~49F
	847	32	1	32	870	T5CW-F-1	10F~25F,29F~49F
	847	32	1	32	870	T5CW-E-2	10F~25F,29F~49F
	847	32	2	64	870	T5CW-E-1	10F~25F,29F~49F
	847	32	2	64	870	T5CW-D-2	10F~25F,29F~49F
	847	32	1	32	870	T5CW-D-1	10F~25F,29F~49F
	847	9	3	27	870	T5CW-C-1	10F~20F
	847	1	3	3	870	T5CW-C-1	21F
	847	22	4	88	870	T5CW-C-1	22F~25F,29F~49F
	847	9	4	36	870	T5CW-A-3	10F~20F
	847	1	4	4	870	T5CW-A-3	21F
	847	22	4	88	870	T5CW-A-3	22F~25F,29F~49F
	ZS-XC03	547	32	1	32	570	T5CW-N-1
547		32	1	32	570	T5CW-M-2	10F~25F,29F~49F
547		32	1	32	570	T5CW-L-1	10F~25F,29F~49F
547		32	1	32	570	T5CW-JK-1	10F~25F,29F~49F
547		32	1	32	570	T5CW-H-2	10F~25F,29F~49F
547		32	1	32	570	T5CW-H-1	10F~25F,29F~49F
547		32	1	32	570	T5CW-G-2	10F~25F,29F~49F
547		32	1	32	570	T5CW-G-1	10F~25F,29F~49F
547		32	1	32	570	T5CW-F-2	10F~25F,29F~49F
547		32	1	32	570	T5CW-F-1	10F~25F,29F~49F
547		32	1	32	570	T5CW-E-2	10F~25F,29F~49F
547		32	1	32	570	T5CW-E-1	10F~25F,29F~49F
547		32	1	32	570	T5CW-D-2	10F~25F,29F~49F
547		32	1	32	570	T5CW-D-1	10F~25F,29F~49F
547		9	2	18	570	T5CW-C-1	10F~20F
547		1	1	1	570	T5CW-C-1	21F
547		22	1	22	570	T5CW-C-1	22F~25F,29F~49F
547		9	1	9	570	T5CW-A-3	10F~20F
547		1	2	2	570	T5CW-A-3	21F
547		22	2	44	570	T5CW-A-3	22F~25F,29F~49F

依據HK1838新增此圖

名稱	玻璃扣蓋	制圖	邱紅	2019.08.21	修改		
材料	X85558	復核	謝永林	-	日期		
顏色	EC-DG-S332054 (3塗)	批准			圖號	ZS-XC02	





美特鋁質 有限公司  
MIDI Aluminium Fabricator Ltd.

工程號 J-837 地盤 觀塘裕民坊

新增



生窗+SD梗頂位用

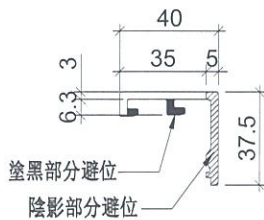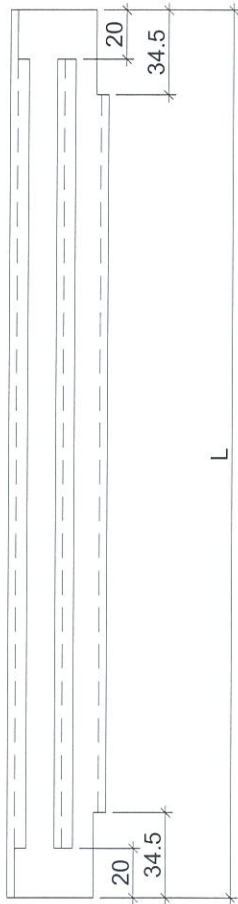

物料編號	L	層數	每層	總數量	分格尺寸	使用位置	樓層
847	32	2	64	870	T5CW-A-2		10F~25F,29F~49F
847	32	1	32	870	T5CW-A-1		10F~25F,29F~49F
847	32	4	128	870	T5CW-N-1		10F~25F,29F~49F
847	32	4	128	870	T5CW-M-2		10F~25F,29F~49F
847	32	2	64	870	T5CW-M-1		10F~25F,29F~49F
847	32	2	64	870	T5CW-L-2		10F~25F,29F~49F
847	32	4	128	870	T5CW-L-1		10F~25F,29F~49F
847	32	4	128	870	T5CW-JK-1		10F~25F,29F~49F
847	32	2	64	870	T5CW-H-3		10F~25F,29F~49F
847	32	3	96	870	T5CW-H-2		10F~25F,29F~49F
847	32	1	32	870	T5CW-H-1		10F~25F,29F~49F
847	32	1	32	870	T5CW-G-2		10F~25F,29F~49F
847	32	2	64	870	T5CW-G-1		10F~25F,29F~49F
847	32	2	64	870	T5CW-F-2		10F~25F,29F~49F
847	32	1	32	870	T5CW-F-1		10F~25F,29F~49F
847	32	1	32	870	T5CW-E-2		10F~25F,29F~49F
847	32	2	64	870	T5CW-E-1		10F~25F,29F~49F
847	32	2	64	870	T5CW-D-2		10F~25F,29F~49F
847	32	1	32	870	T5CW-D-1		10F~25F,29F~49F
847	9	3	27	870	T5CW-C-1		10F~20F
847	1	3	3	870	T5CW-C-1		21F
847	22	4	88	870	T5CW-C-1		22F~25F,29F~49F
847	9	4	36	870	T5CW-A-3		10F~20F
847	1	4	4	870	T5CW-A-3		21F
847	22	4	88	870	T5CW-A-3		22F~25F,29F~49F
547	32	1	32	570	T5CW-N-1		10F~25F,29F~49F
547	32	1	32	570	T5CW-M-2		10F~25F,29F~49F
547	32	1	32	570	T5CW-L-1		10F~25F,29F~49F
547	32	1	32	570	T5CW-JK-1		10F~25F,29F~49F
547	32	1	32	570	T5CW-H-2		10F~25F,29F~49F
547	32	1	32	570	T5CW-H-1		10F~25F,29F~49F
547	32	1	32	570	T5CW-G-2		10F~25F,29F~49F
547	32	1	32	570	T5CW-G-1		10F~25F,29F~49F
547	32	1	32	570	T5CW-F-2		10F~25F,29F~49F
547	32	1	32	570	T5CW-F-1		10F~25F,29F~49F
547	32	1	32	570	T5CW-E-2		10F~25F,29F~49F
547	32	1	32	570	T5CW-E-1		10F~25F,29F~49F
547	32	1	32	570	T5CW-D-2		10F~25F,29F~49F
547	32	1	32	570	T5CW-D-1		10F~25F,29F~49F
547	9	2	18	570	T5CW-C-1		10F~20F
547	1	1	1	570	T5CW-C-1		21F
547	22	1	22	570	T5CW-C-1		22F~25F,29F~49F
547	9	1	9	570	T5CW-A-3		10F~20F
547	1	2	2	570	T5CW-A-3		21F
547	22	2	44	570	T5CW-A-3		22F~25F,29F~49F

依據HK1838新增此圖

名稱	玻璃扣蓋	制圖	邱紅	2019.08.21	修改		
材料	X85558	復核	謝永林	-	日期		
顏色	EC-DG-S332054 (3塗)	批准			圖號	ZS-XC02R	





美特鋁質有限公司  
MIDI Aluminium Fabricator Ltd.

工程號 J-837 地盤 觀塘裕民坊

新增

地盤用  
大梗窗位用

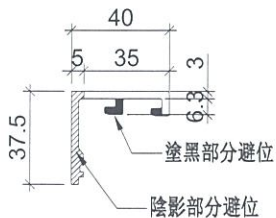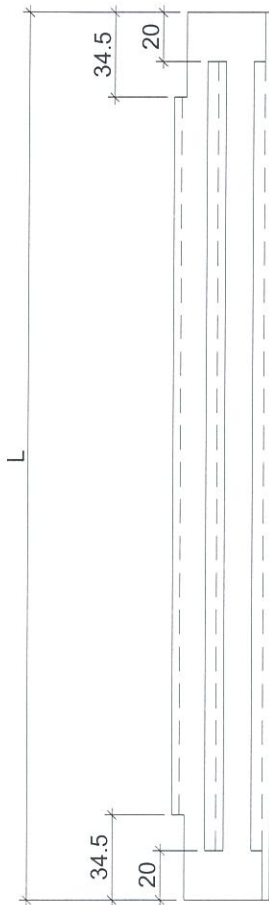

物料編號	L	層數	每層	總數量	分格尺寸	使用位置	樓層
ZS-XY02	2227	32	1	32	2250	T5CW-A-2	10F~25F,29F~49F
	2227	32	1	32	2250	T5CW-A-1	10F~25F,29F~49F
	2227	32	3	96	2250	T5CW-N-1	10F~25F,29F~49F
	2227	32	3	96	2250	T5CW-M-2	10F~25F,29F~49F
	2227	32	1	32	2250	T5CW-M-1	10F~25F,29F~49F
	2227	32	1	32	2250	T5CW-L-2	10F~25F,29F~49F
	2227	32	3	96	2250	T5CW-L-1	10F~25F,29F~49F
	2227	32	3	96	2250	T5CW-JK-1	10F~25F,29F~49F
	2227	32	1	32	2250	T5CW-H-3	10F~25F,29F~49F
	2227	32	2	64	2250	T5CW-H-2	10F~25F,29F~49F
	2227	32	1	32	2250	T5CW-G-1	10F~25F,29F~49F
	2227	32	1	32	2250	T5CW-F-2	10F~25F,29F~49F
	2227	32	1	32	2250	T5CW-E-1	10F~25F,29F~49F
	2227	32	1	32	2250	T5CW-D-2	10F~25F,29F~49F
	2227	9	2	18	2250	T5CW-C-1	10F~20F
	2227	1	2	2	2250	T5CW-C-1	21F
	2227	22	3	66	2250	T5CW-C-1	22F~25F,29F~49F
	2227	9	3	27	2250	T5CW-A-3	10F~20F
	2227	1	3	3	2250	T5CW-A-3	21F
	2227	22	2	44	2250	T5CW-A-3	22F~25F,29F~49F

依據HK1838新增此圖

名稱	玻璃扣蓋	制圖	邱紅	2019.08.21	修改		
材料	X85558	復核	謝永林	-	日期		
顏色	EC-DG-S332054 (3塗)	批准			圖號	ZS-XY02	





美特鋁質有限公司  
MIDI Aluminium Fabricator Ltd.

工程號 J-837 地盤 觀塘裕民坊

新增



大梗窗位用

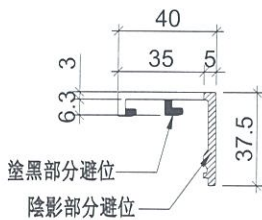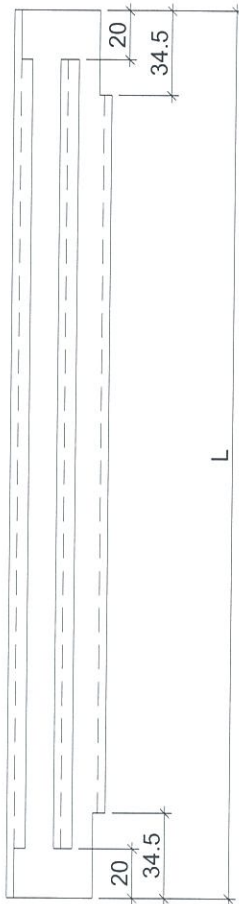

物料編號	L	層數	每層	總數量	分格尺寸	使用位置	樓層
2227	32	1	32	2250	T5CW-A-2	10F~25F,29F~49F	
2227	32	1	32	2250	T5CW-A-1	10F~25F,29F~49F	
2227	32	3	96	2250	T5CW-N-1	10F~25F,29F~49F	
2227	32	3	96	2250	T5CW-M-2	10F~25F,29F~49F	
2227	32	1	32	2250	T5CW-M-1	10F~25F,29F~49F	
2227	32	1	32	2250	T5CW-L-2	10F~25F,29F~49F	
2227	32	3	96	2250	T5CW-L-1	10F~25F,29F~49F	
2227	32	3	96	2250	T5CW-JK-1	10F~25F,29F~49F	
2227	32	1	32	2250	T5CW-H-3	10F~25F,29F~49F	
2227	32	2	64	2250	T5CW-H-2	10F~25F,29F~49F	
2227	32	1	32	2250	T5CW-G-1	10F~25F,29F~49F	
2227	32	1	32	2250	T5CW-F-2	10F~25F,29F~49F	
2227	32	1	32	2250	T5CW-E-1	10F~25F,29F~49F	
2227	32	1	32	2250	T5CW-D-2	10F~25F,29F~49F	
2227	9	2	18	2250	T5CW-C-1	10F~20F	
2227	1	2	2	2250	T5CW-C-1	21F	
2227	22	3	66	2250	T5CW-C-1	22F~25F,29F~49F	
2227	9	3	27	2250	T5CW-A-3	10F~20F	
2227	1	3	3	2250	T5CW-A-3	21F	
2227	22	2	44	2250	T5CW-A-3	22F~25F,29F~49F	

ZS-XY02R

依據HK1838新增此圖

名稱	玻璃扣蓋	制圖	邱紅	2019.08.21	修改		
材料	X85558	復核	謝永林	-	日期		
顏色	EC-DG-S332054 (3塗)	批準			圖號	ZS-XY02R	