



工程指示 / 要求簡箋(E.I.)

工程指示編號：EI / P583 / 19

修改版次：-

工程編號：J - 837

工程名稱：觀塘裕民坊

工程項目：幕牆 修補方案用鐵件介子

收件人：生統/ 永林

發件人：Eric Liu

日期：16/05/2019

要求提供 / 確認 事項：

- | | | |
|------------------------------------|-------------------------------------|-------------------------------|
| <input type="checkbox"/> 初步鋁料 B.M. | <input type="checkbox"/> 加工拆圖，然後生產 | <input type="checkbox"/> 尺寸表 |
| <input type="checkbox"/> 正式鋁料 B.M. | <input type="checkbox"/> 技術上資料 / 指示 | <input type="checkbox"/> 報價 |
| <input type="checkbox"/> 配件 B.M. | <input type="checkbox"/> 樣辦或貨品說明書 | <input type="checkbox"/> 分判合約 |
| <input type="checkbox"/> 其他：_____ | | |

內容：

請按加工圖生產修補方案用介子

供 EI0582 使用

謝謝！

請在 2019/ 6 / 01 前完成上列要求。

附：1 頁加工圖 外夏

以上項目為：

- 原合約工程包 原合約工程加 / 減賬 新工程報價

原因：-

分發東莞各部門：

- () 生產技術總監 連附件 () 技術部 連附件 外夏 () 生產部 連附件 () 機械設計部 連附件
 () 採購部 連附件 () 生產統籌部 連附件 外夏
 () 質檢部 連附件 () 會計部 連附件 () 報關組 連附件 () 其他 楊榮輝 連附件

分發其他分判：

- () 王禮秋 連附件

分發香港各部門：

- () 行政部 連附件 () 會計部 連附件 () 統籌部 連附件 () 工程部地盤科文 連附件
 () 採購部 連附件 () QS 部 連附件 () 維修部 連附件 () 其他 _____ 連附件

傳遞編號：

HK 1132/19

發件人簽署：

項目經理簽署：





美特鋁質有限公司
MIDI Aluminium Fabricator Ltd.

類別		物料號	
制圖	陳俊賢	2018.10.23	圖號 837-P.03
復核	謝永林	2018.11.06	數量 17362
批准			位置

每個邊靠邊鐵碼用2個
每個轉角鐵碼用2個
每個雙主企鐵碼用4個


200x2 + 80x2 + 50x2
= 660 + 20
= 680 件

斜半位

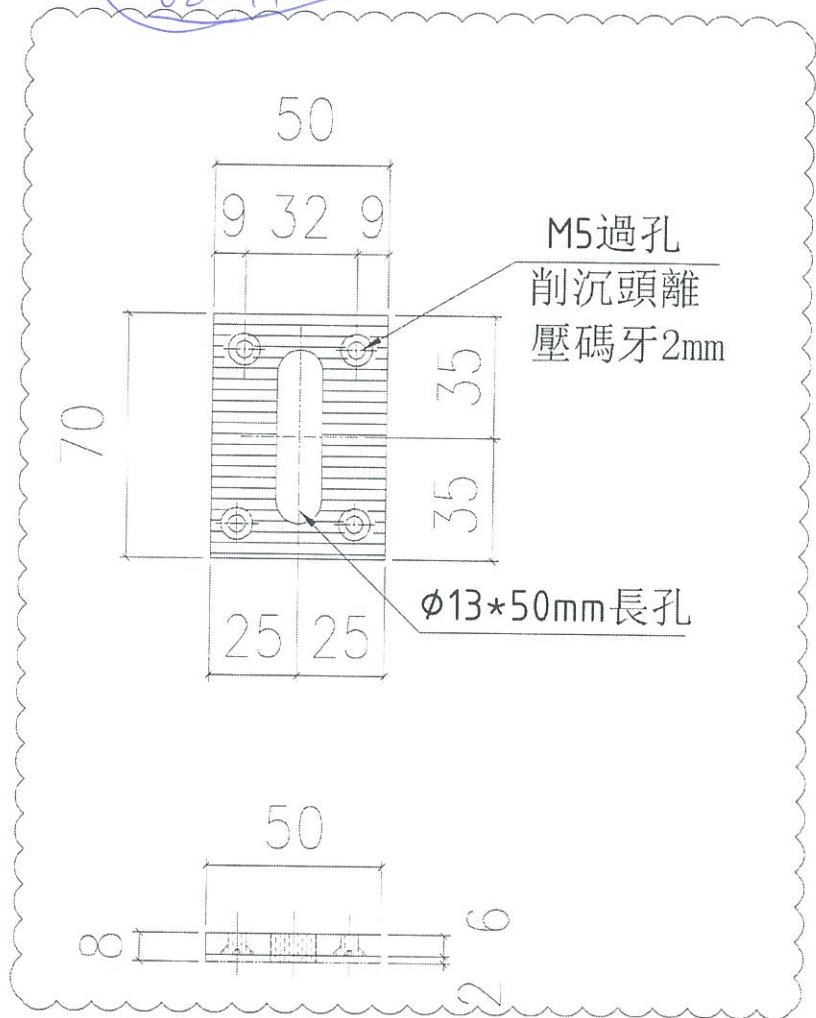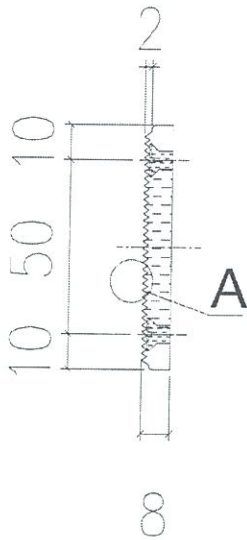

依據EI9536C版立面修改

5834(左靠邊鐵碼)+5530(右靠邊鐵碼)+1400(左靠邊大鐵碼)
+1890(右靠邊大鐵碼)+1120(左雙主企鐵碼)+1308(右雙主
企鐵碼)+280(轉角鐵碼)=17362

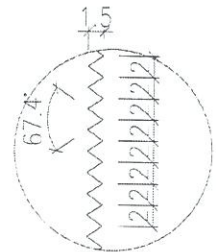

A
SCALE 3:1

工程號	J-837	地盤	觀塘裕民坊
名稱	85鋁巴	採用	附
材料	X85593	地盤	在
顏色	MLL	工廠	✓

P-2

鐵碼加工示意圖

