



工程指示 / 要求簡箋(E.I.)

工程指示編號：EI / 0587 / 19

修改版次：-

工程編號：J - 837

工程名稱：觀塘裕民坊

工程項目：幕牆 趟門位置用鐵碼(T5C 22-50/F, T1G)

收件人：Maggie

發件人：Eric Liu

日期：17/05/2019

要求提供 / 確認 事項：

- | | | |
|------------------------------------|-------------------------------------|-------------------------------|
| <input type="checkbox"/> 初步鋁料 B.M. | <input type="checkbox"/> 加工拆圖，然後生產 | <input type="checkbox"/> 尺寸表 |
| <input type="checkbox"/> 正式鋁料 B.M. | <input type="checkbox"/> 技術上資料 / 指示 | <input type="checkbox"/> 報價 |
| <input type="checkbox"/> 配件 B.M. | <input type="checkbox"/> 樣辦或貨品說明書 | <input type="checkbox"/> 分判合約 |
| <input type="checkbox"/> 其他：_____ | | |

內容：

請按加工圖訂購趟門用鐵碼 (T5C 22-29/F, T1G 大貨) 送地盤
原 EI0211, 加訂於 T5C 22/F 以上 及 T1G 露台趟位置用(不是飛天趟)
永林: 請覆核數量, 謝謝
謝謝!

請在 2019/ 05 / 30 前完成上列要求。

附： 2 頁加工圖, 3 頁

以上項目為:

- 原合約工程包 原合約工程加 / 減賬 新工程報價

原因：-

分發東莞各部門：

- 生產技術總監 連附件 技術部 連附件 生產部 連附件 機械設計部 連附件
 採購部 連附件 生產統籌部 連附件
 質檢部 連附件 會計部 連附件 報關組 連附件 其他 楊榮輝 連附件

分發其他分判：

- 王禮秋 連附件

分發香港各部門：

- 行政部 連附件 會計部 連附件 統籌部 連附件 工程部地盤科文 連附件
 採購部 連附件 QS 部 連附件 維修部 連附件 其他 _____ 連附件

傳遞編號：

HK 1141 / 19


發件人簽署：

項目經理簽署：

加工圖

T5C = 25 x 4

TIG = 38 x 4

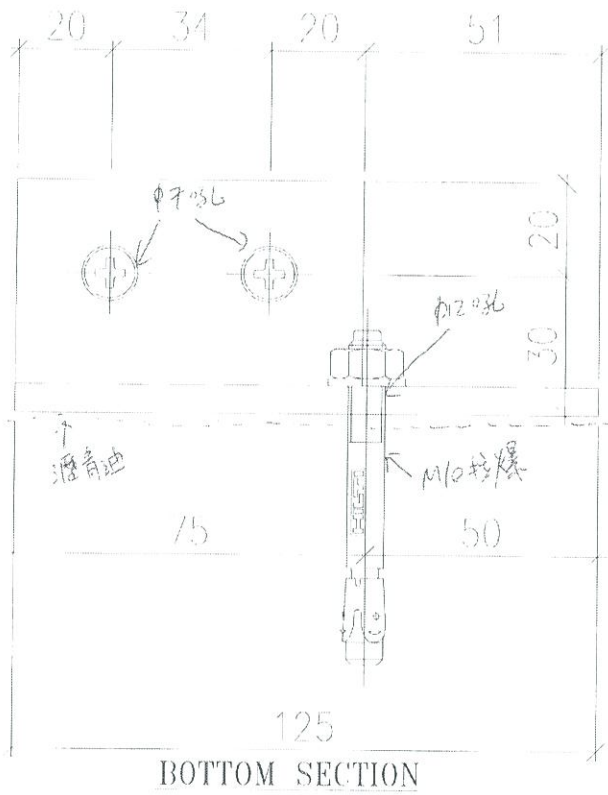

顏色: 藍皮漆 + 曬角面



圖號: ~~T5C~~ SD-F-002

數量: 252 (實用) + (後備)

總數 = 252 隻

材料: 75 x 50 x 6mm 鐵角

L = 125 mm

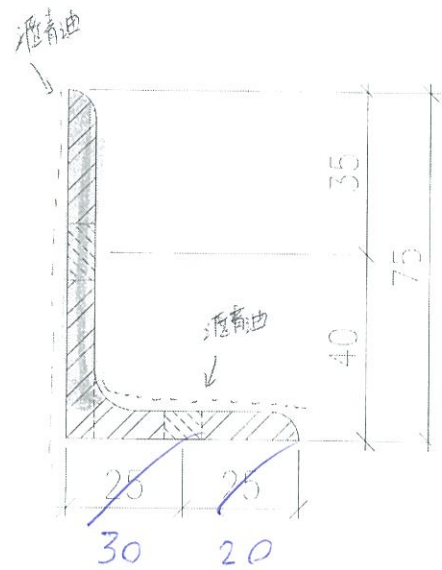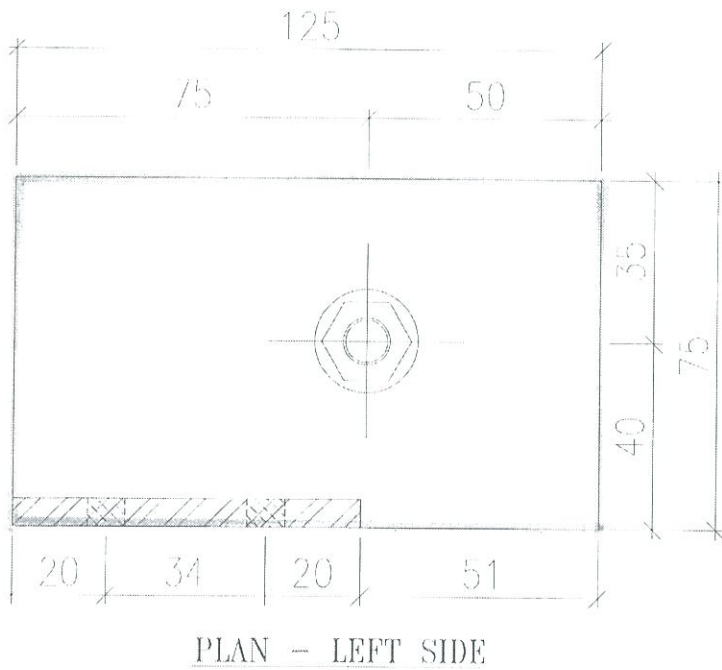


LEFT BRACKET DETAILS-75x50x6mm GMS ANGLE

~~FD01~~

602

T5C = 25 x 4

T1G = 38 x 4

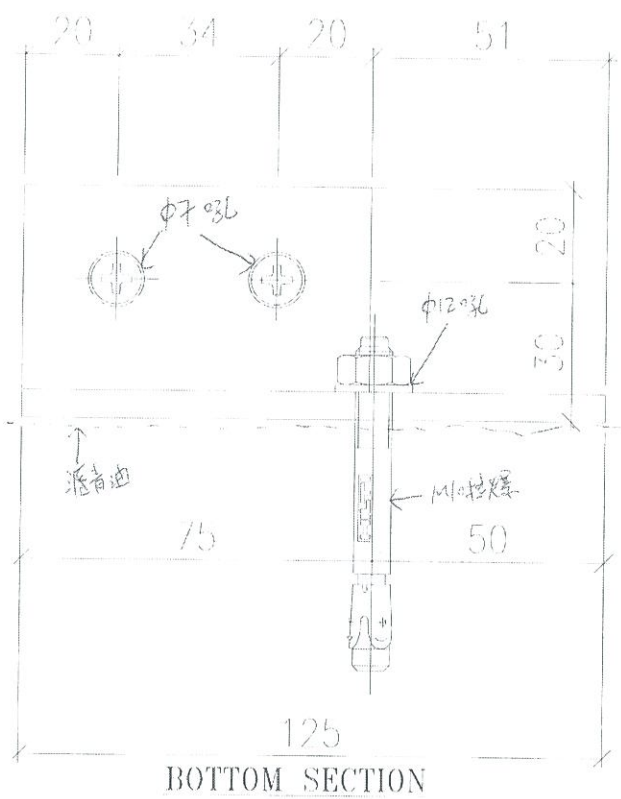

視範 = 熱浸 行 + 滲有油



圖號 = ~~SD-F-001~~ SD-F-001

數量 = (後備)

總數 = 252 隻

材料 = 75 x 50 x 6mm 鐵角

L = 125 mm

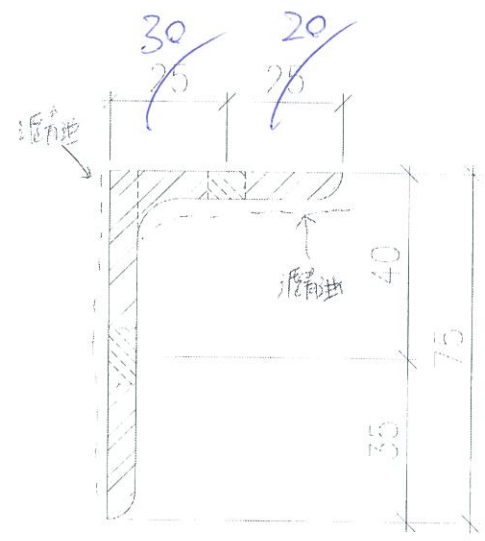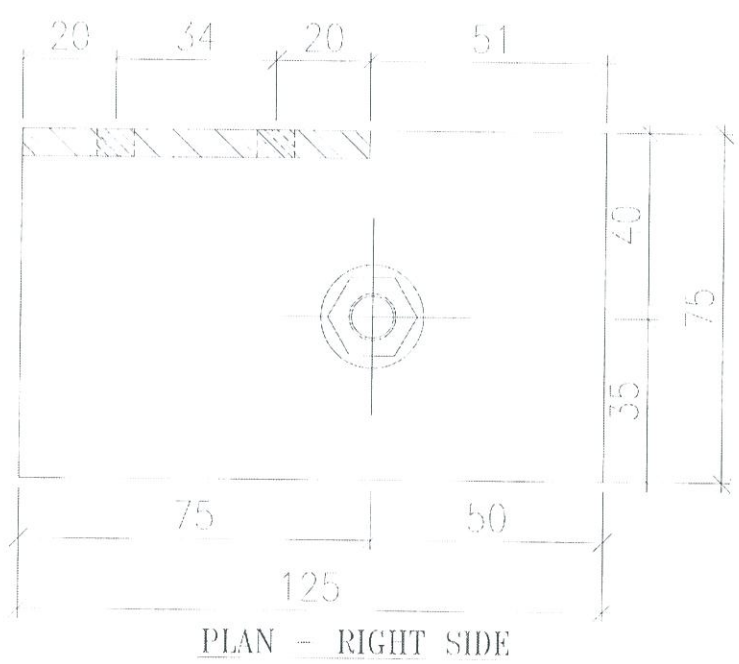

RIGHT BRACKET DETAILS - 75x50x6mm GMS ANGLE

FD02

SD-F-002
~~F-D01~~

安裝 參考用

收邊山虫果係 不生產


~~F-D02~~ 金料開表孔

SD-F-001 金料控孔


~~F-D02~~
SD-F-002

金料控孔


~~F-D01~~
SD-F-001

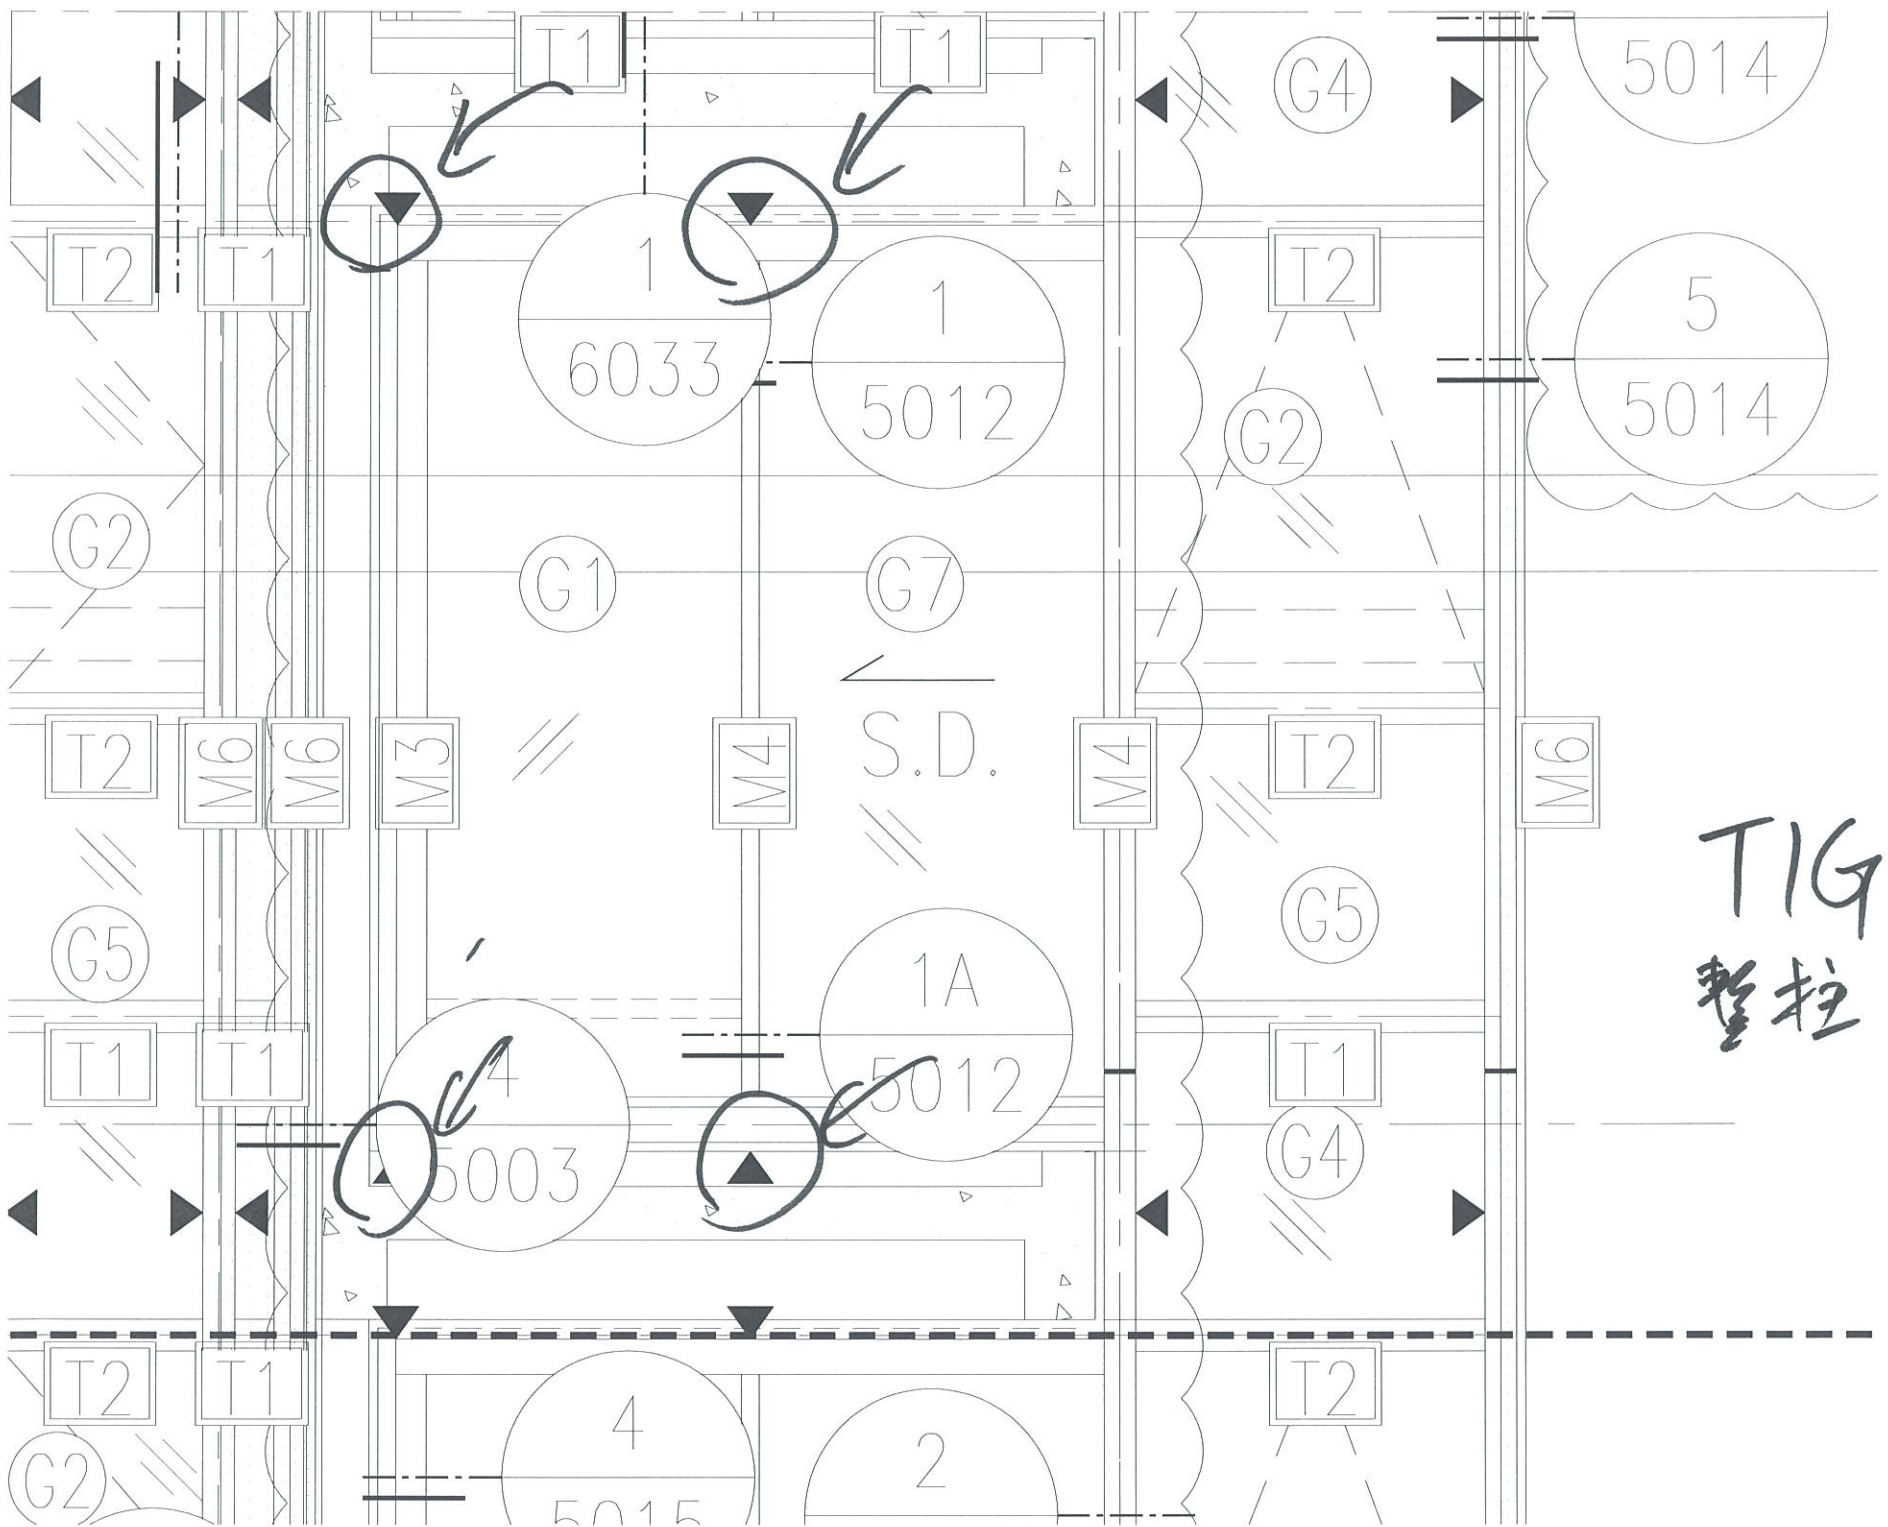

TIG
整控

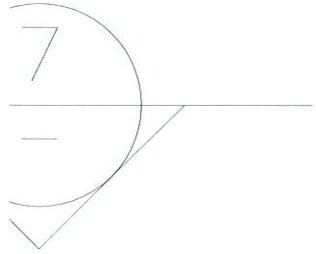

22/F~26/F

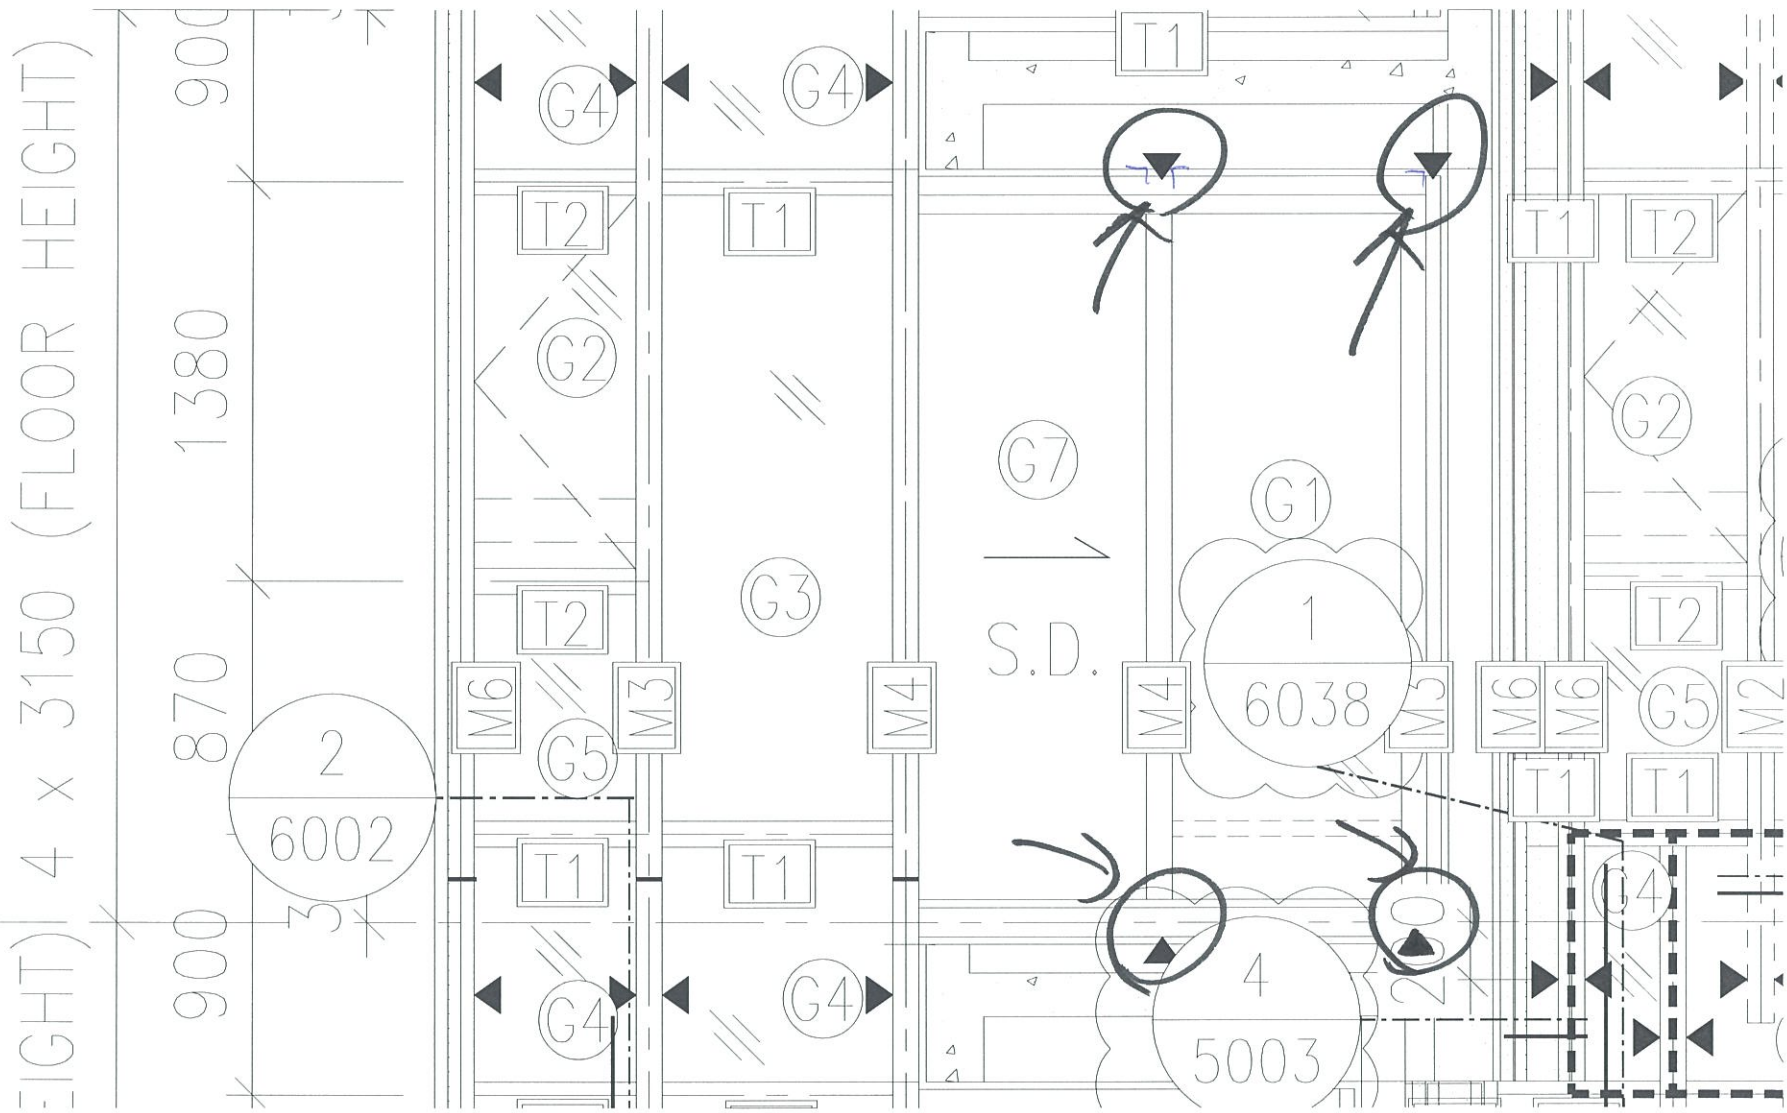

T5L 22-50H